
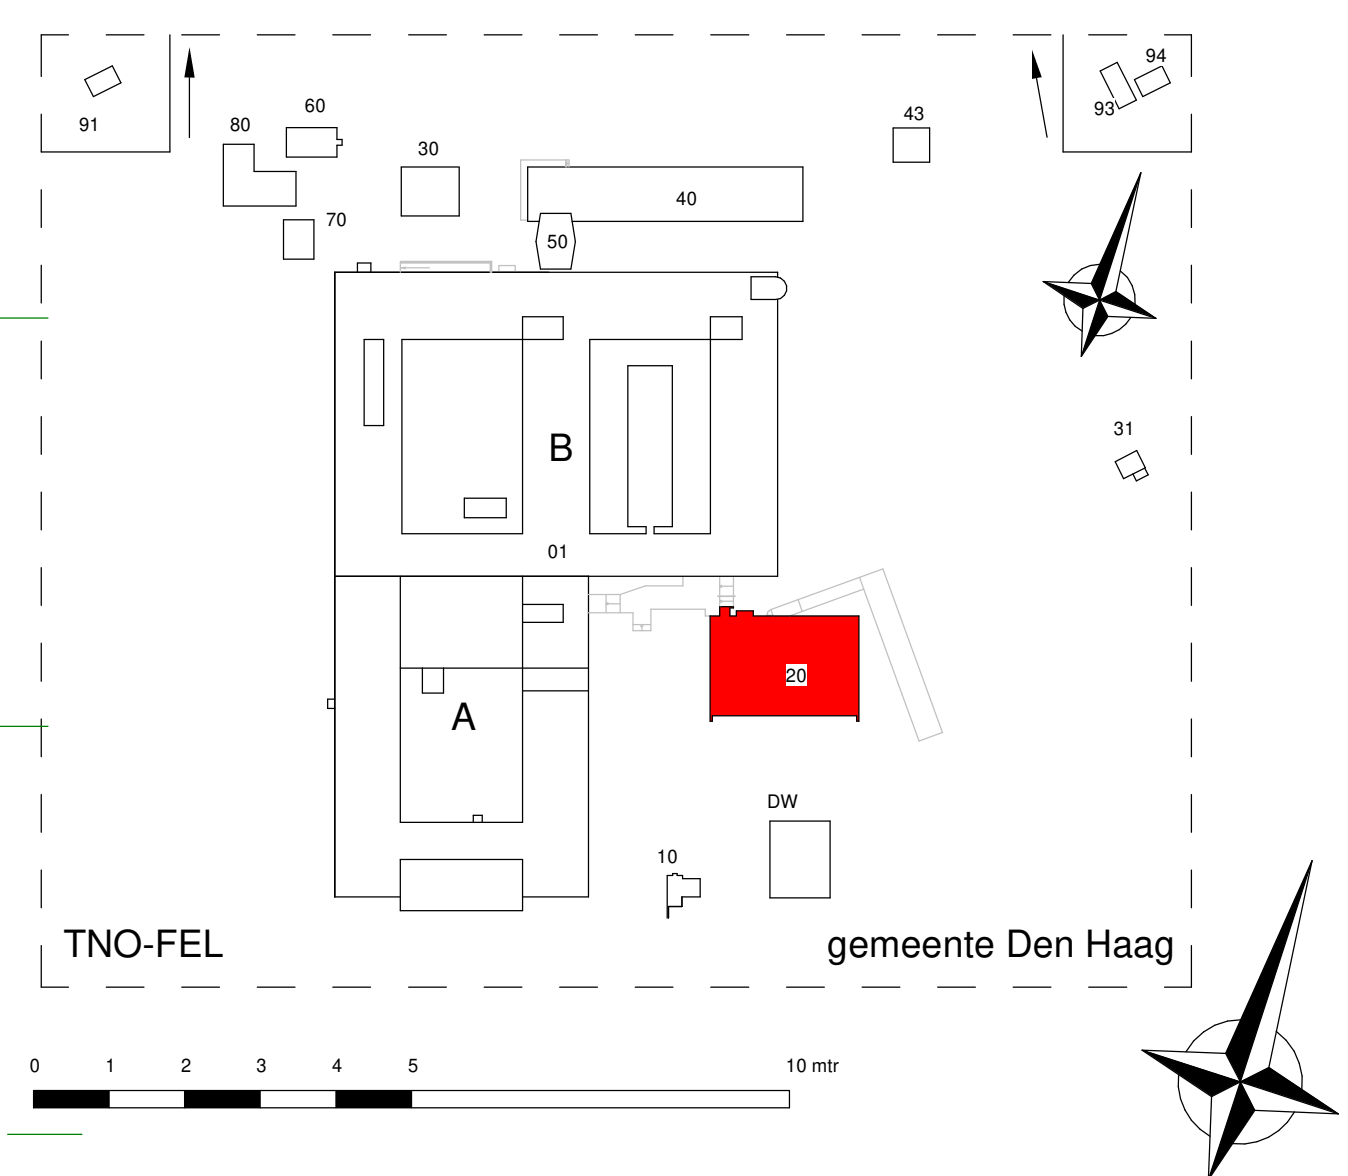


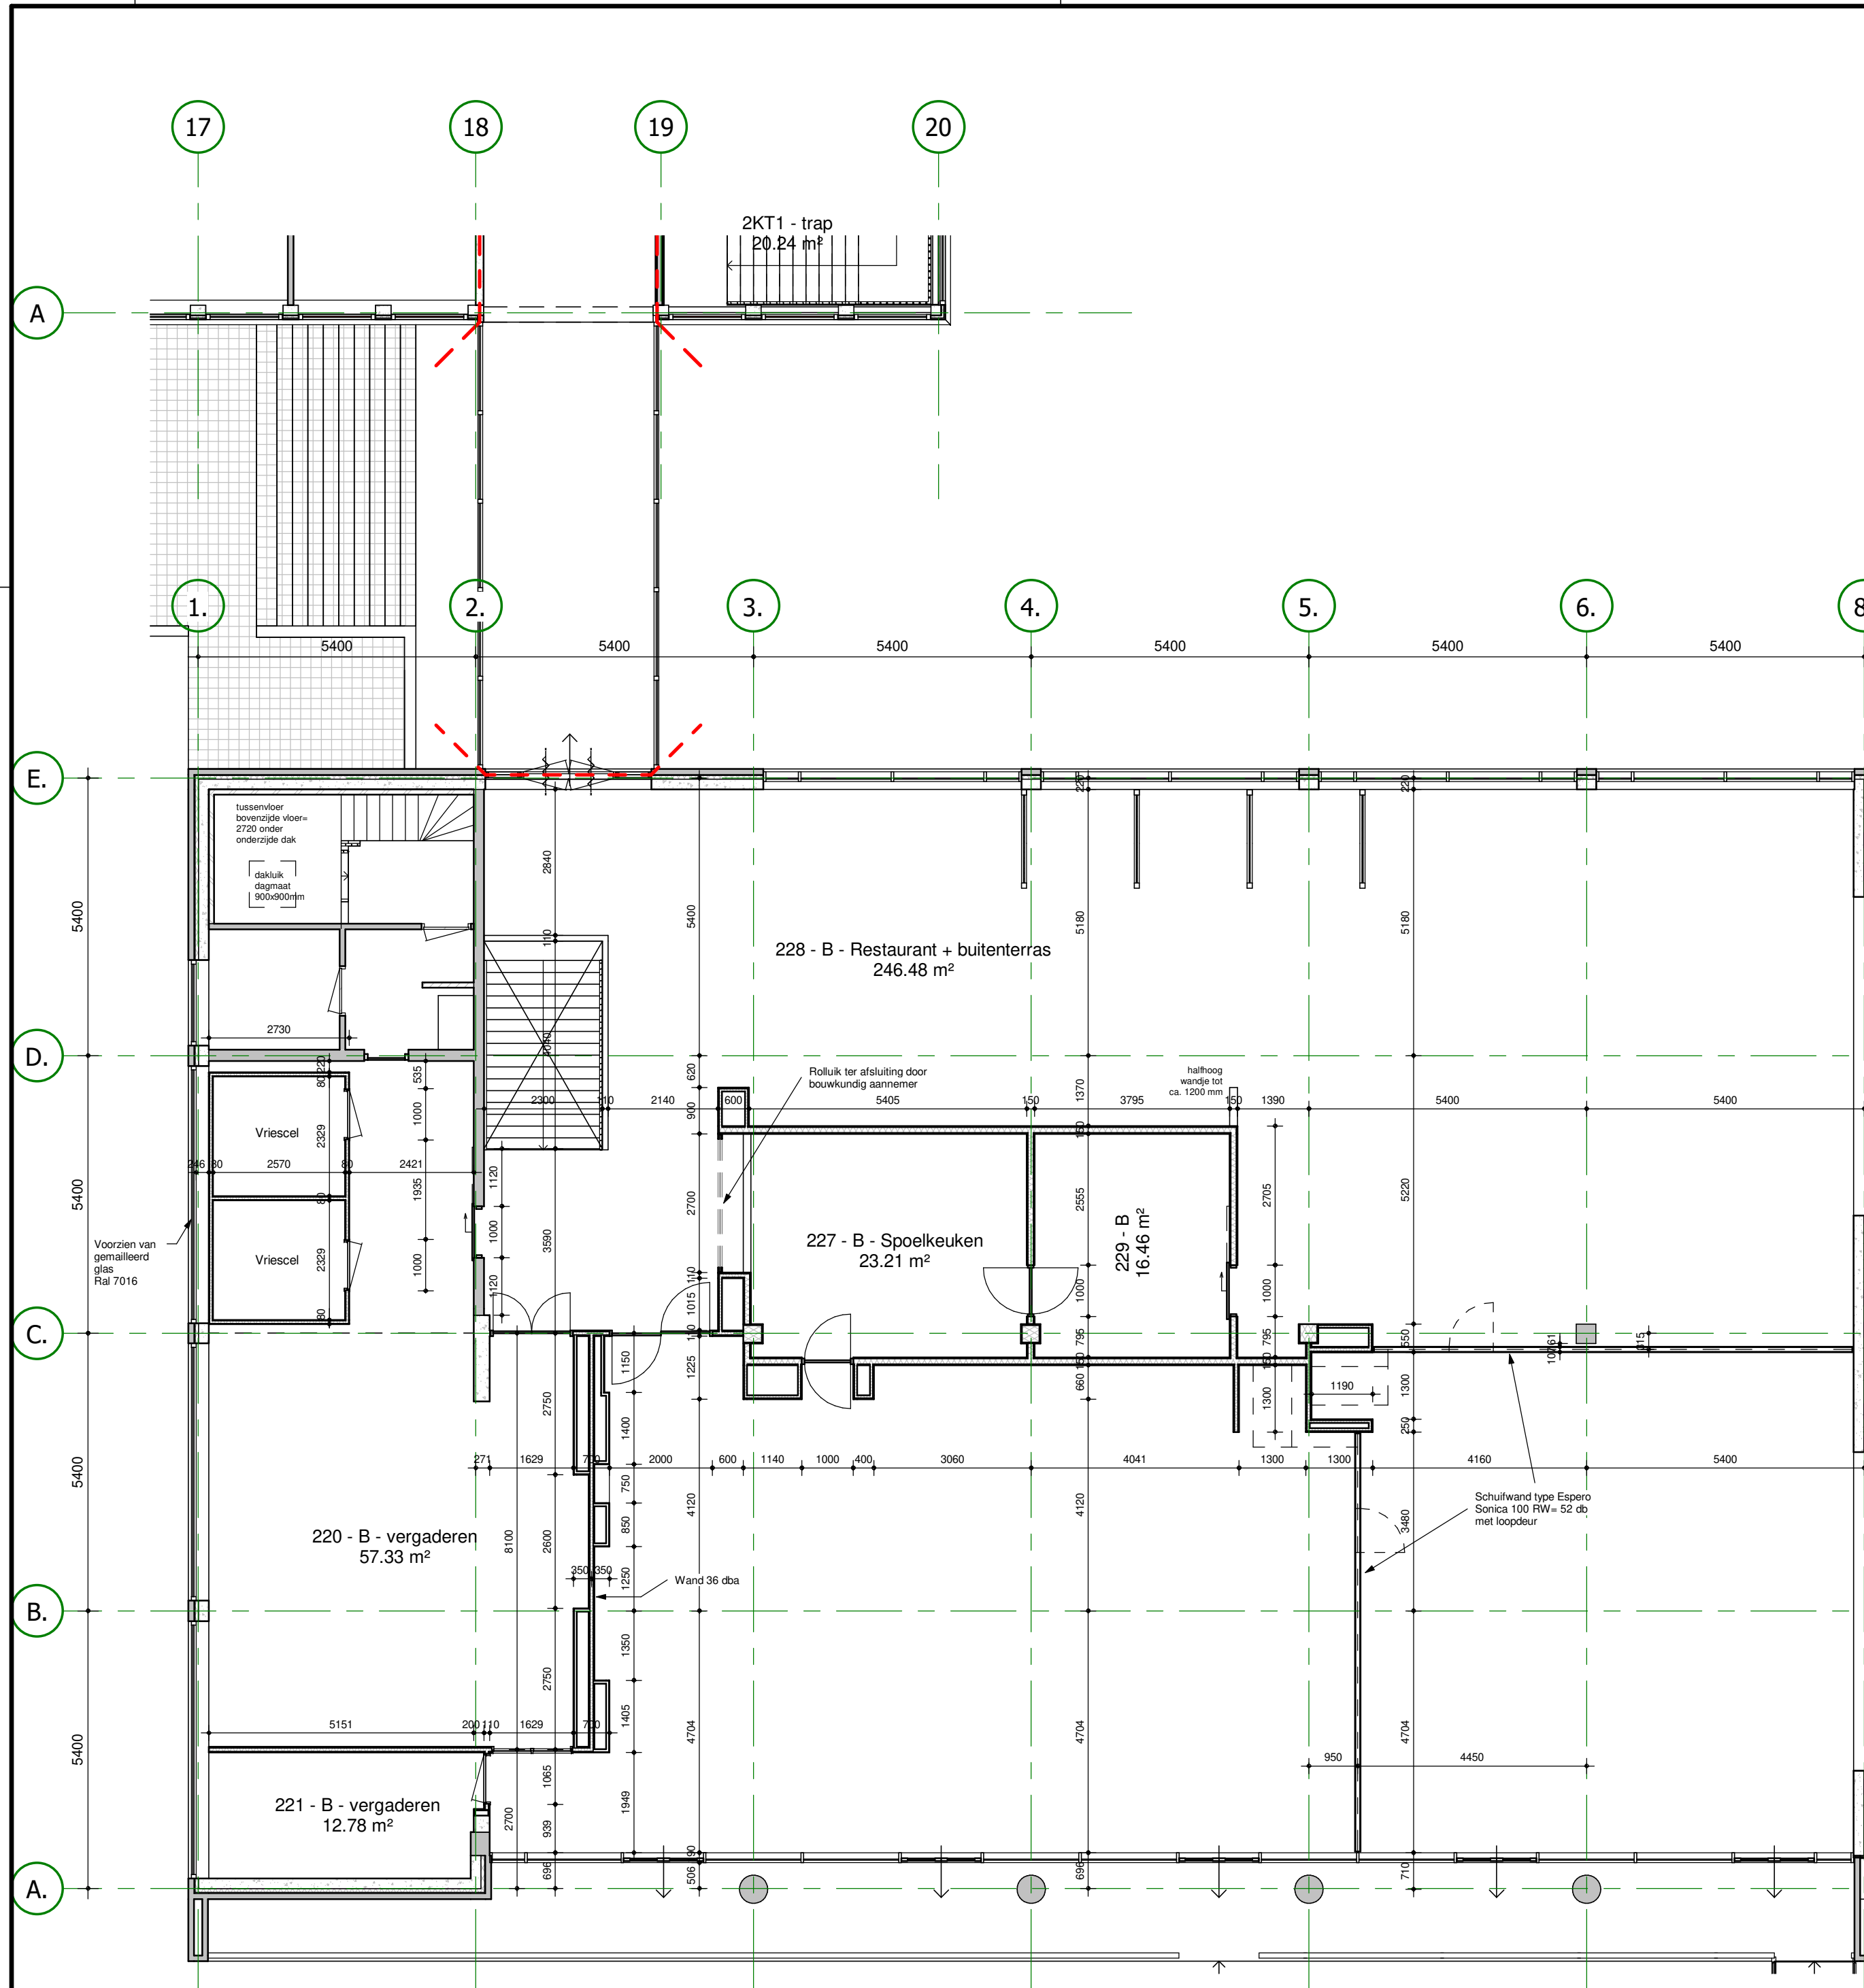

Wijzigingen			
Aannemer 1		Aannemer 2	
Architect		Adviseur	
TNO innovation for life Afd. Financiën en Bedrijfsvoering Huisvesting en Vastgoedmanagement Postbus 6060, 2600 JA Delft T : 088 8669044 E: Tekeningbeheer@tno.nl		Project 091 - Oude Waaldorperweg Gebouw 091-20, Bouwdeel _ Verdieping 0	
Opdrachtgever			
Onderwerp			
Bouwkundige plattegrond			
Restaurant			
Status		Tekeningnr.	Bladnr.
Getekend	TNO	dd. 09-12-2019	Schaal 1:100
Gecontroleerd		dd.	Formaat A2
		091-201_-B0000	