

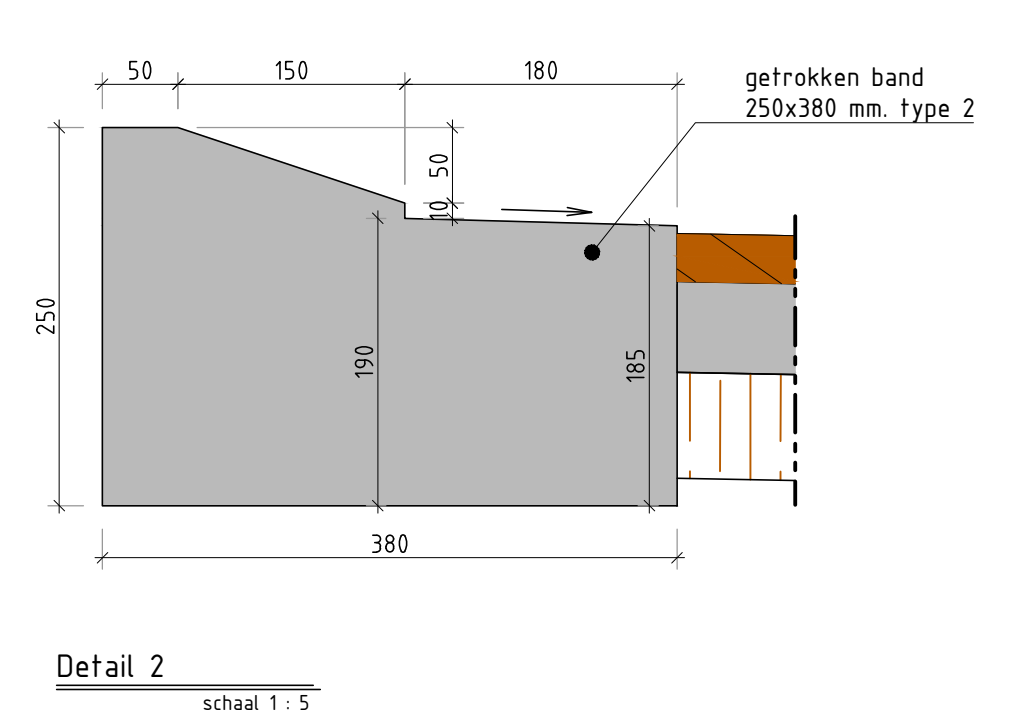
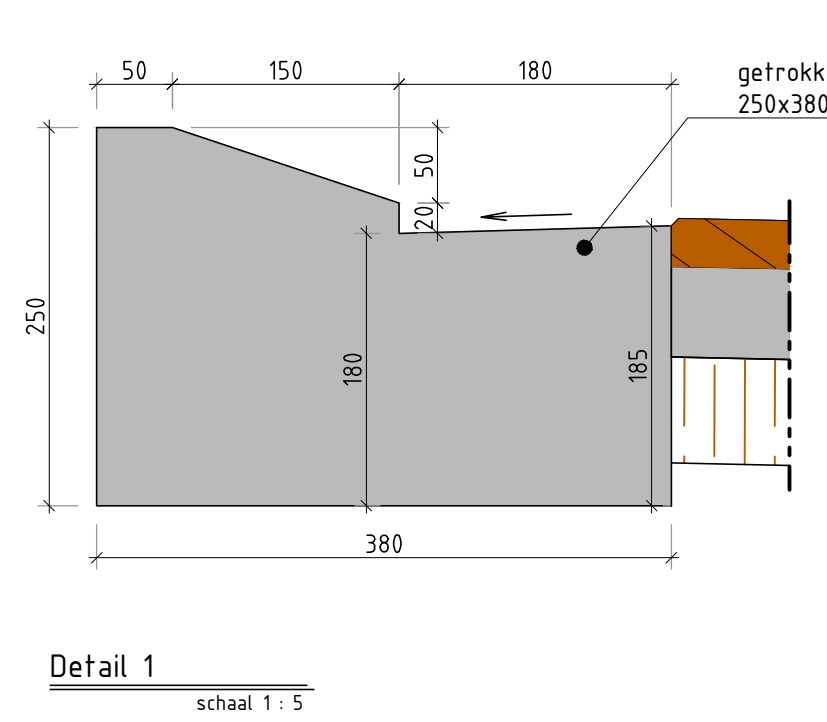
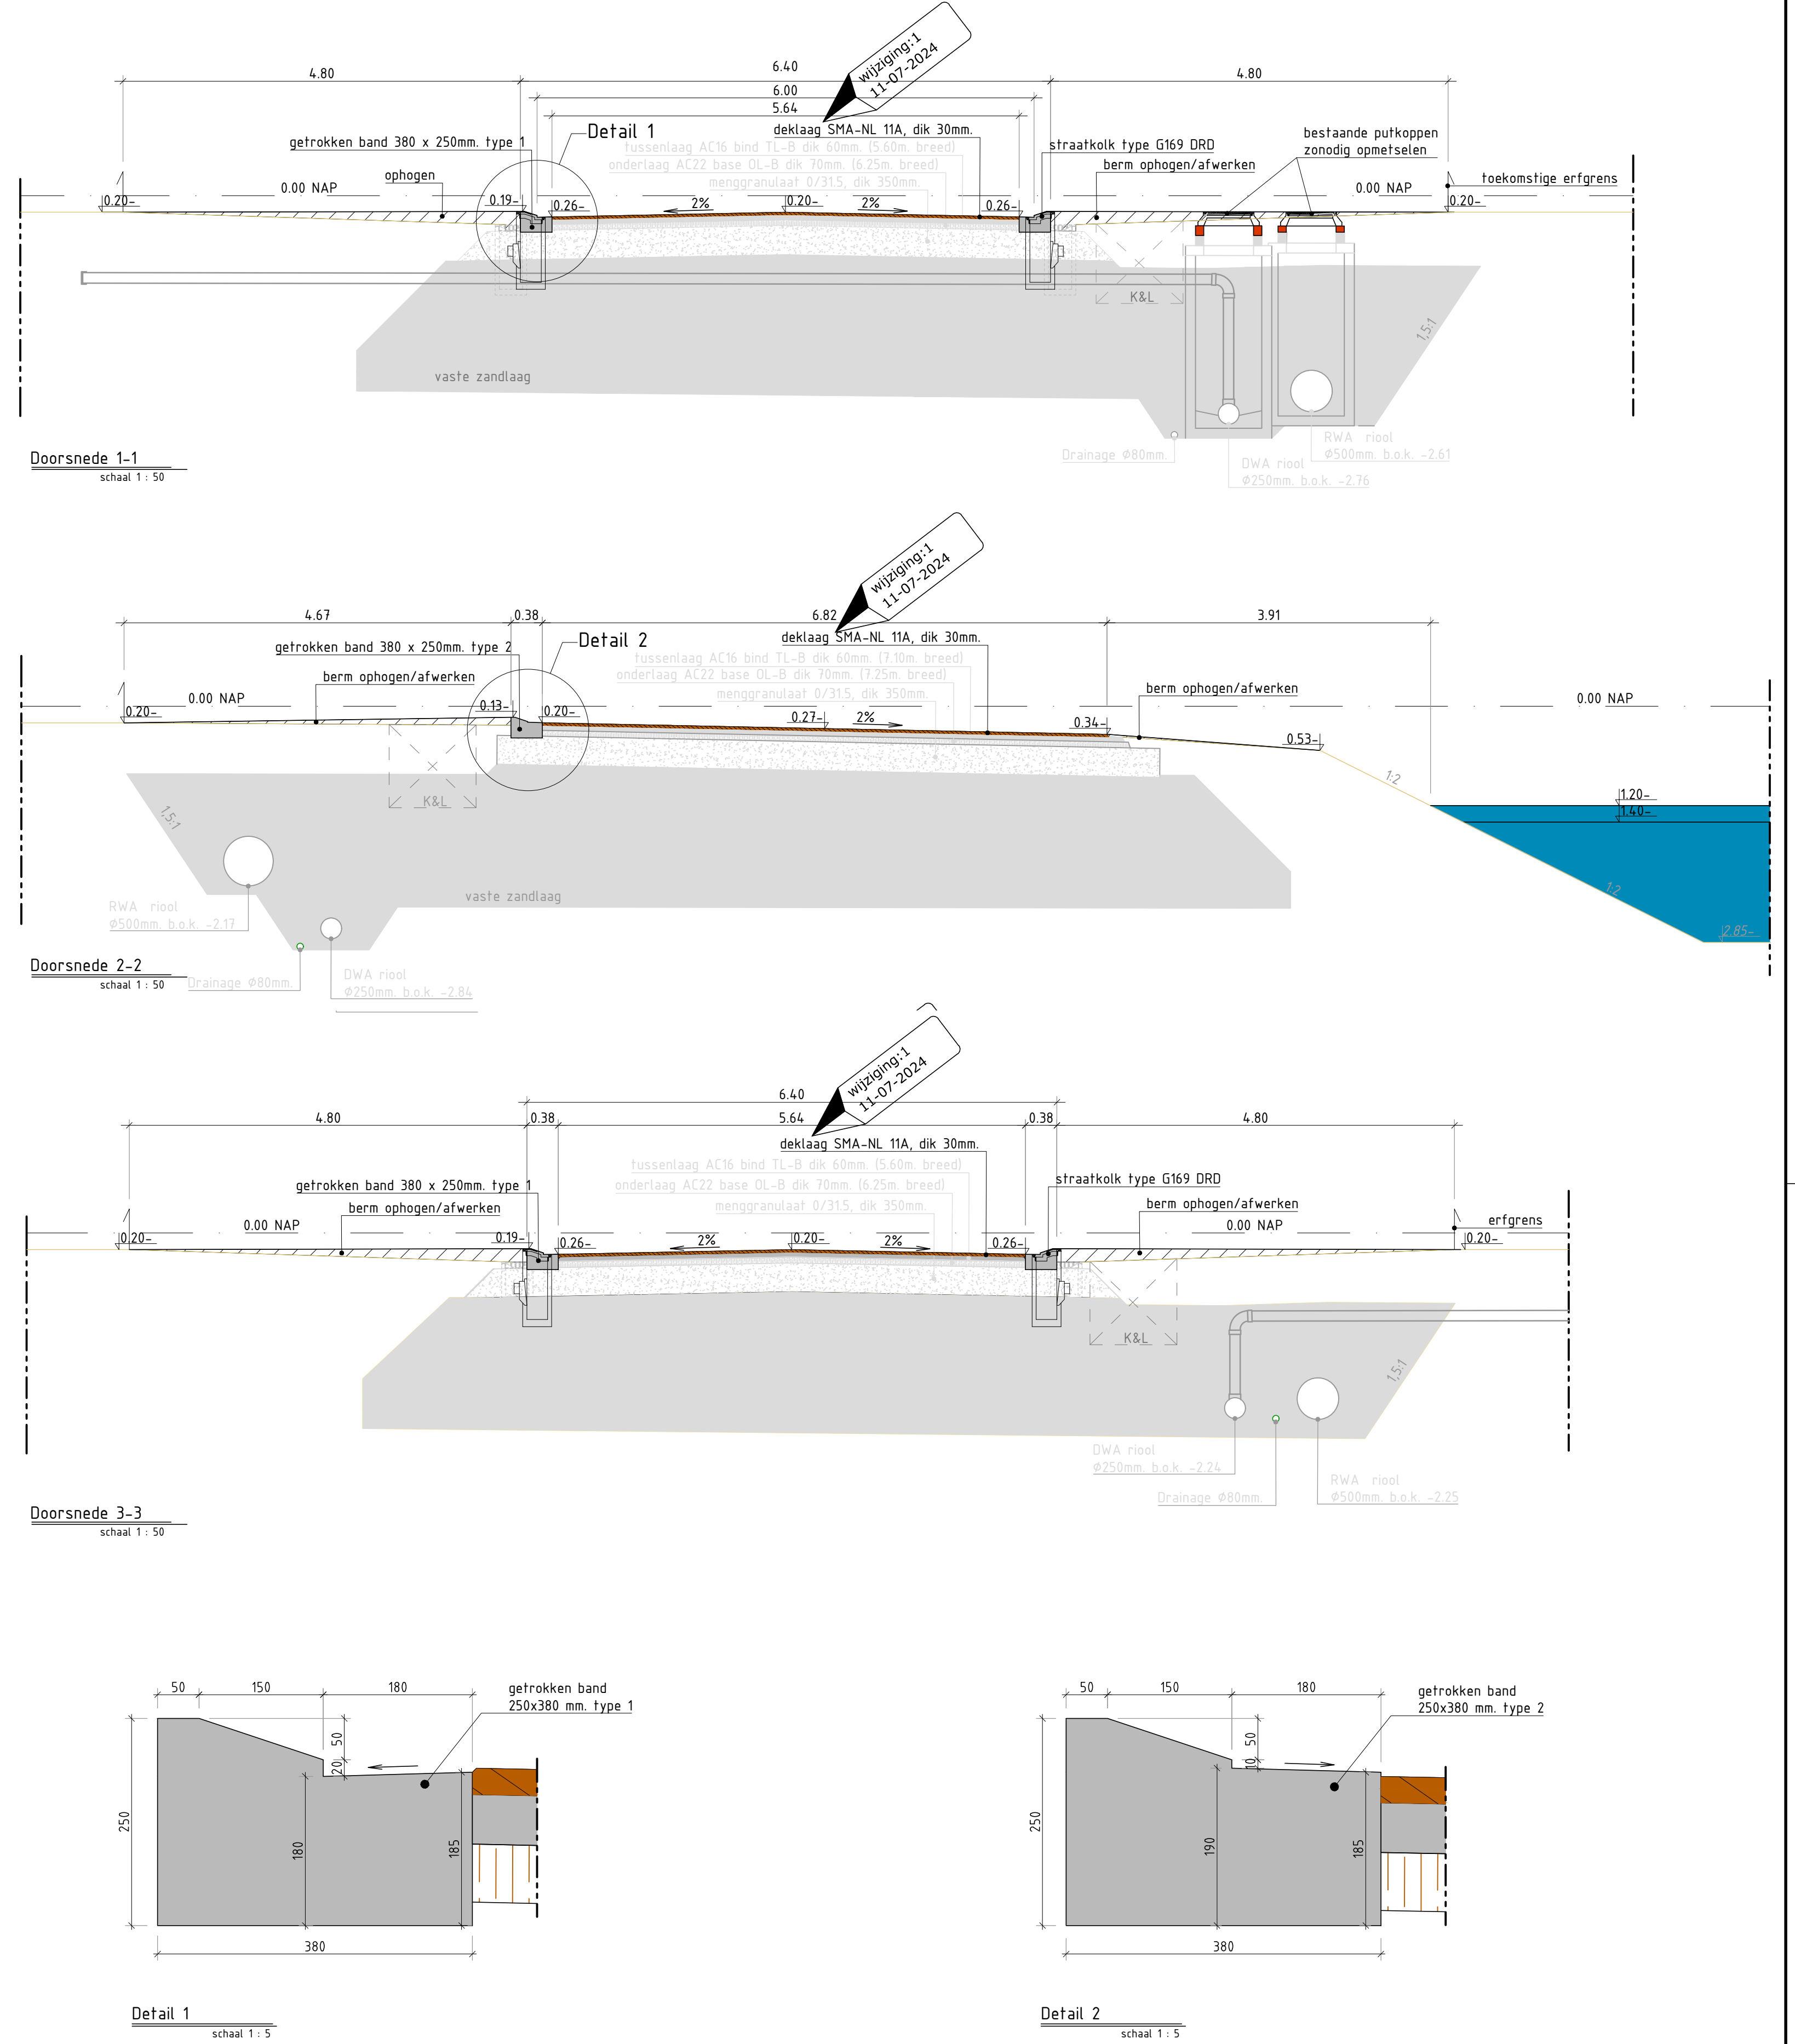
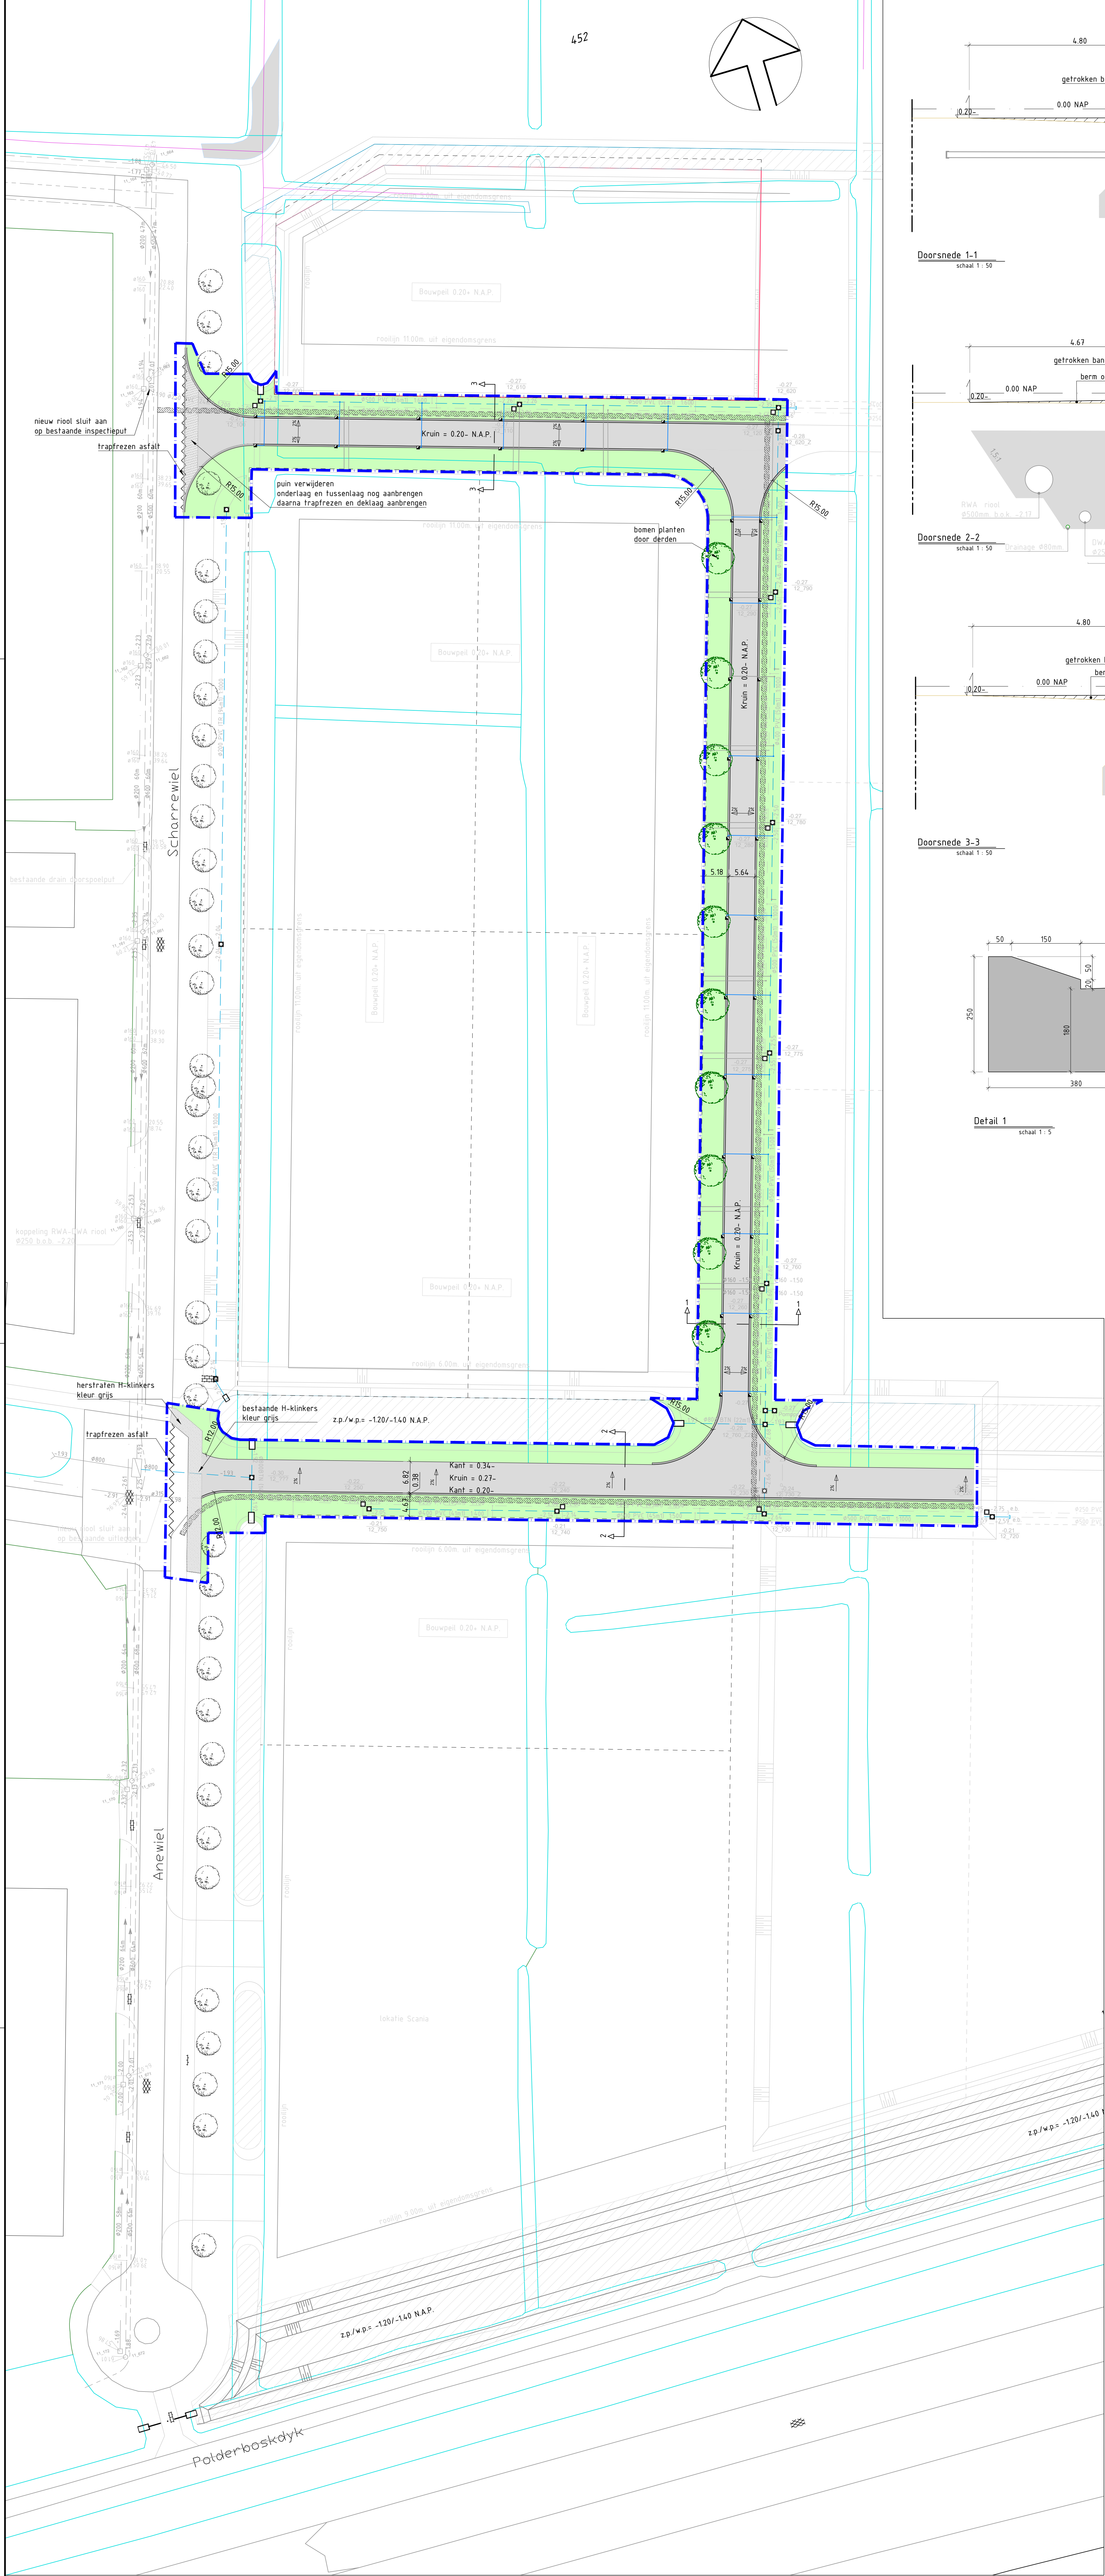


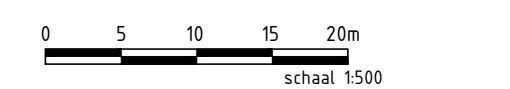

- Legenda**
- Riostreng DWA, Put met putnummer en dekselhoogte en bob
 - Riostreng DWA, Streng met materialen, afmetingen en afschot
 - Riostreng RWA, Put met putnummer en dekselhoogte en bob
 - Riostreng RWA, Streng met materialen en afmetingen
 - Uitlegger f.b.v. DWA
 - Uitlegger f.b.v. RWA
 - Nieuw te plaatsen trottoirkolken
 - Werkgrens
 - Bestaande bomen
 - Nuts Tracé
 - Trapfreen asfalt

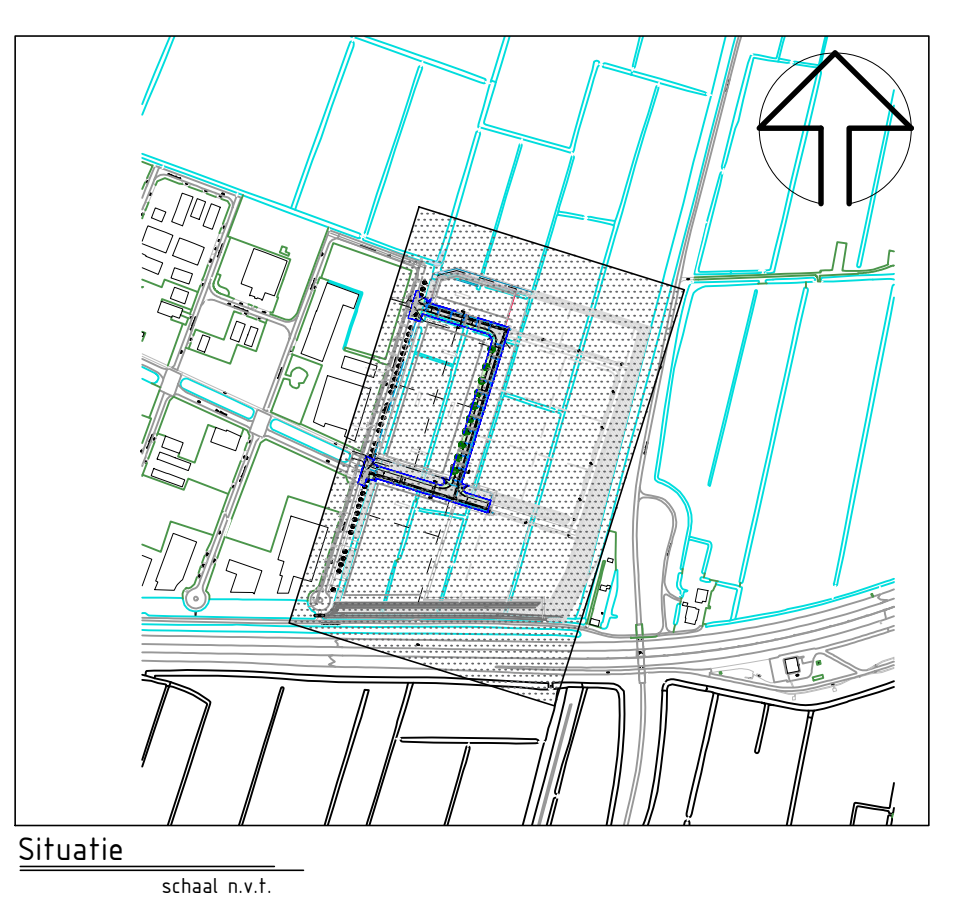

1		11-07-2024	Aanpassen asfaltmengsel deklaag	M.E.
Nummer	Datum		Wijziging	Getekend
DE FRYSKE MARREN				
Joure				
Bedrijventerrein De Ekers				
Woonrijp maken fase 3a				
Schaal 1:500				

Besteld door: W.E.
Schaal: 1:500
Datum: 11-06-2024
Contract: 8807
Gegevens: 11-06-2024
Formaat: A0
Schalen: 1:500

De Fryske Marren
Afdeling: ruimtelijke ontwikkeling
Cluster: Realisatie
Project: 001, 002, 1000