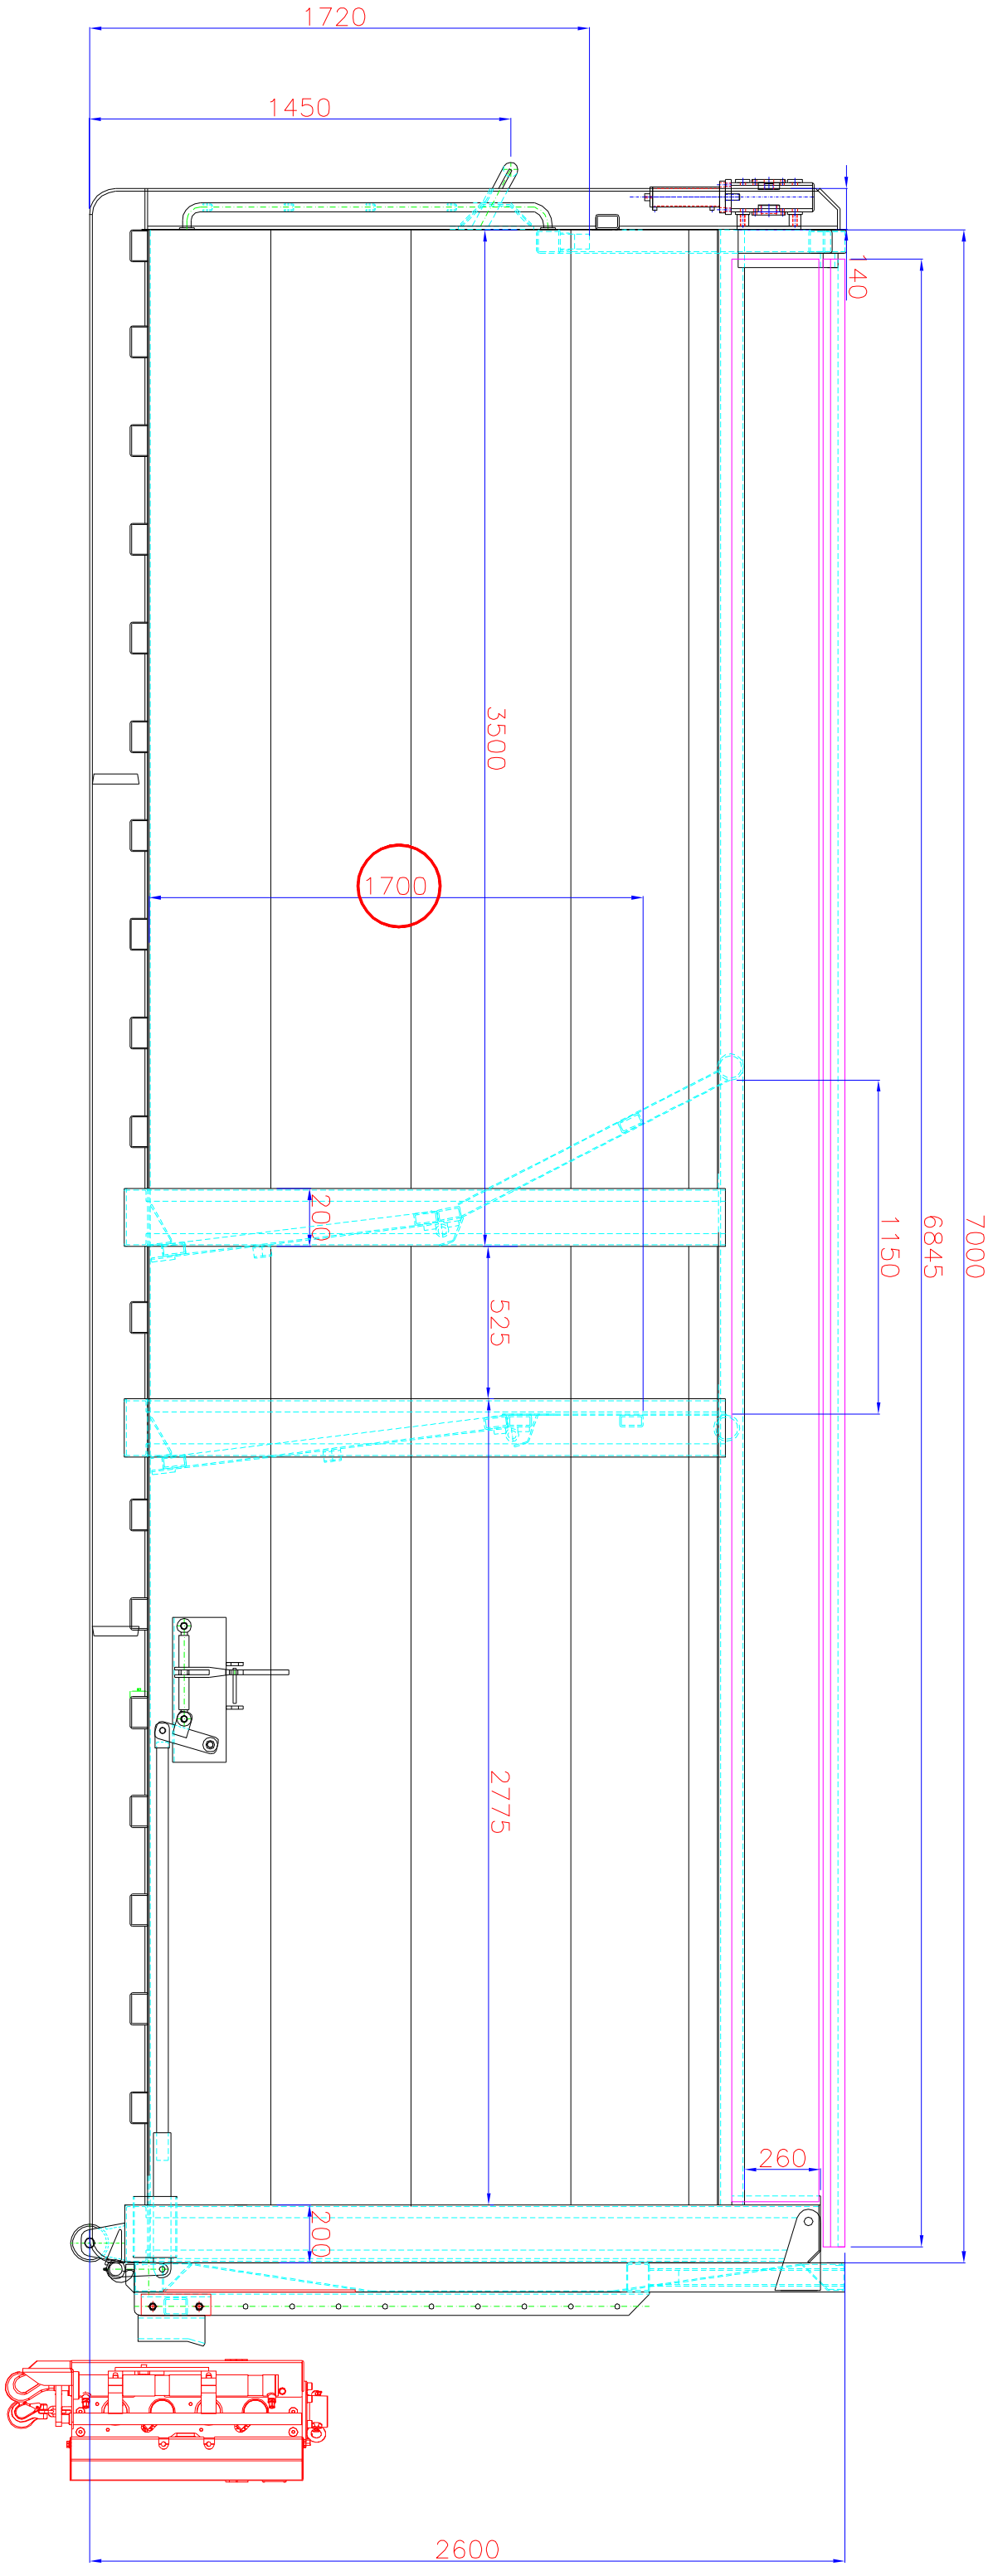

1720
1450
140
3500
1700
200
525
1150
6845
7000
2775
260
200
2600