


1	2	3	4	5	6	7	8	9	10	11	12	13	14
Project : Wellant College - Houten													
Opdrachtgever : Wieman en Sluijs B.V. Utrecht													
Adviesbureau :													
Installateur : Wieman en Sluijs B.V. Utrecht													
Regeltechniek : Coneco Building Automation BV - Alblasserdam													
Paneelbouwer : Coneco Elektrotechniek BV - Alblasserdam													
Onderwerp : RK2B2													
Omschrijving : LB-Installatie													
Opstelling : Technische ruimte													
Regelfabr. : Prima													
Type : Compri HX4													
Bouwjaar : 2007													
Let op: Hardware- en/of softwarematige acties mogen alleen door deskundige en daartoe bevoegde personen worden uitgevoerd.													
AANPASSING 21-07-14 2													
Project: Wellant College - Houten													
Opdrachtgever: Wieman en Sluijs B.V. Utrecht													
Opdr. Nr. Opg: U3780													
Onderwerp: RK2B2													
Tek. Nr. 3216-05													
Extra Omschr.:													
Prosj. Nr. CONECO: 73006													
Bladtitel: Voorblad													
1													

[illegible]

1	2	3	4	5	6	7	8	9	10	11	12	13	14	
MATERIALEN					KLEURCODE BEDRADING					ALGEMENE EISEN				
OMSCHRIJVING					FABRIKAAT					TYPE				
Hoofdschakelaar					Holec/K&N					Zwart				
Smeltveiligheidshouders					Kohner					Lichtblauw				
Installatieautomaat					Hoeller					Groen/Geel				
Motorbeveiligingsschak.					Hoeller									
Magneetschakelaar					Hoeller									
Thermische beveiliging					Hoeller									
Hulprelais 230VAC					Weidmüller					Bruin				
Hulprelais 24VAC					Weidmüller					Bruin				
Tijdsrelais					BTR					Lichtblauw				
Netwachter					BTR									
Signaalarmatuur					Calpe					Oranje				
Drukknop					Calpe					Wit				
Bedienschakelaar					K&N					Geel				
Transformatoren					Legrand					Wit				
Aansluitklemmen					Weidmüller					Rood				
Interventie modules					Priva					Wit				
										Meetcircuits (passief + actief)				
										0-10V/0-20mA +				
										Grijs				
										Grijs				
										Wit				
										0-10V/0-20mA 0				
										Extern (vreemde spanning)				
										Data (digitale ingangen)				
										Transparant				
										Paars				
										Donkerblauw				
										Intrinsiek veilig				
SCHAKELKAST					KLEMMENSTROKEN					SPECIALE EISEN				
Fabrikaat					Eldon					Voeding 230/400VAC (indien niet direct op HS)				
Kleur frame					RAL 7032 (grijs)					X0				
Kleur deur(en)					RAL 7032 (grijs)					X1				
Kleur montageplaat					Senzimir verzinkt					X2				
Sleutelnummer					nvt					X3				
										X4				
										Meetcircuits				
										X5				
										Externe (vreemde) spanning ≤ 50V				
										X6				
										Data (communicatie signalen)				
TEKSTPLATEN														
OP FRONT EN IN DE KAST:														
Kleur plaat					Wit									
Kleur letter					Zwart									
Bevestiging					Zelfklevend									
BIJ HOOFDSCHAKELAAR														
Kleur plaat					Rood									
Kleur letter					Wit									
Bevestiging					Zelfklevend									
AANPASSING 21-07-14														5
Project: Wellant College - Houten					Onderwerp: RK2B2					Tek. Nr. 3216-05				
Opdrachtgever: Wieman en Stuijs B.V. Utrecht					Datum: 16. Okt. 2007					Extra Omschr.: CKK				
Opdr. Nr. Opdg: U3780					Gevijz.: 28. Mrt. 2008					PRE				
BUILDING AUTOMATION					Algemene gegevens					Pag. 4				

1	2	3	4	5	6	7	8	9	10	11	12	13	14
---	---	---	---	---	---	---	---	---	----	----	----	----	----

DIT PRINCIPESCHEMA IS AANGENOMEN.
WERKELIJKE UITVOERING IS NIET BEKEND

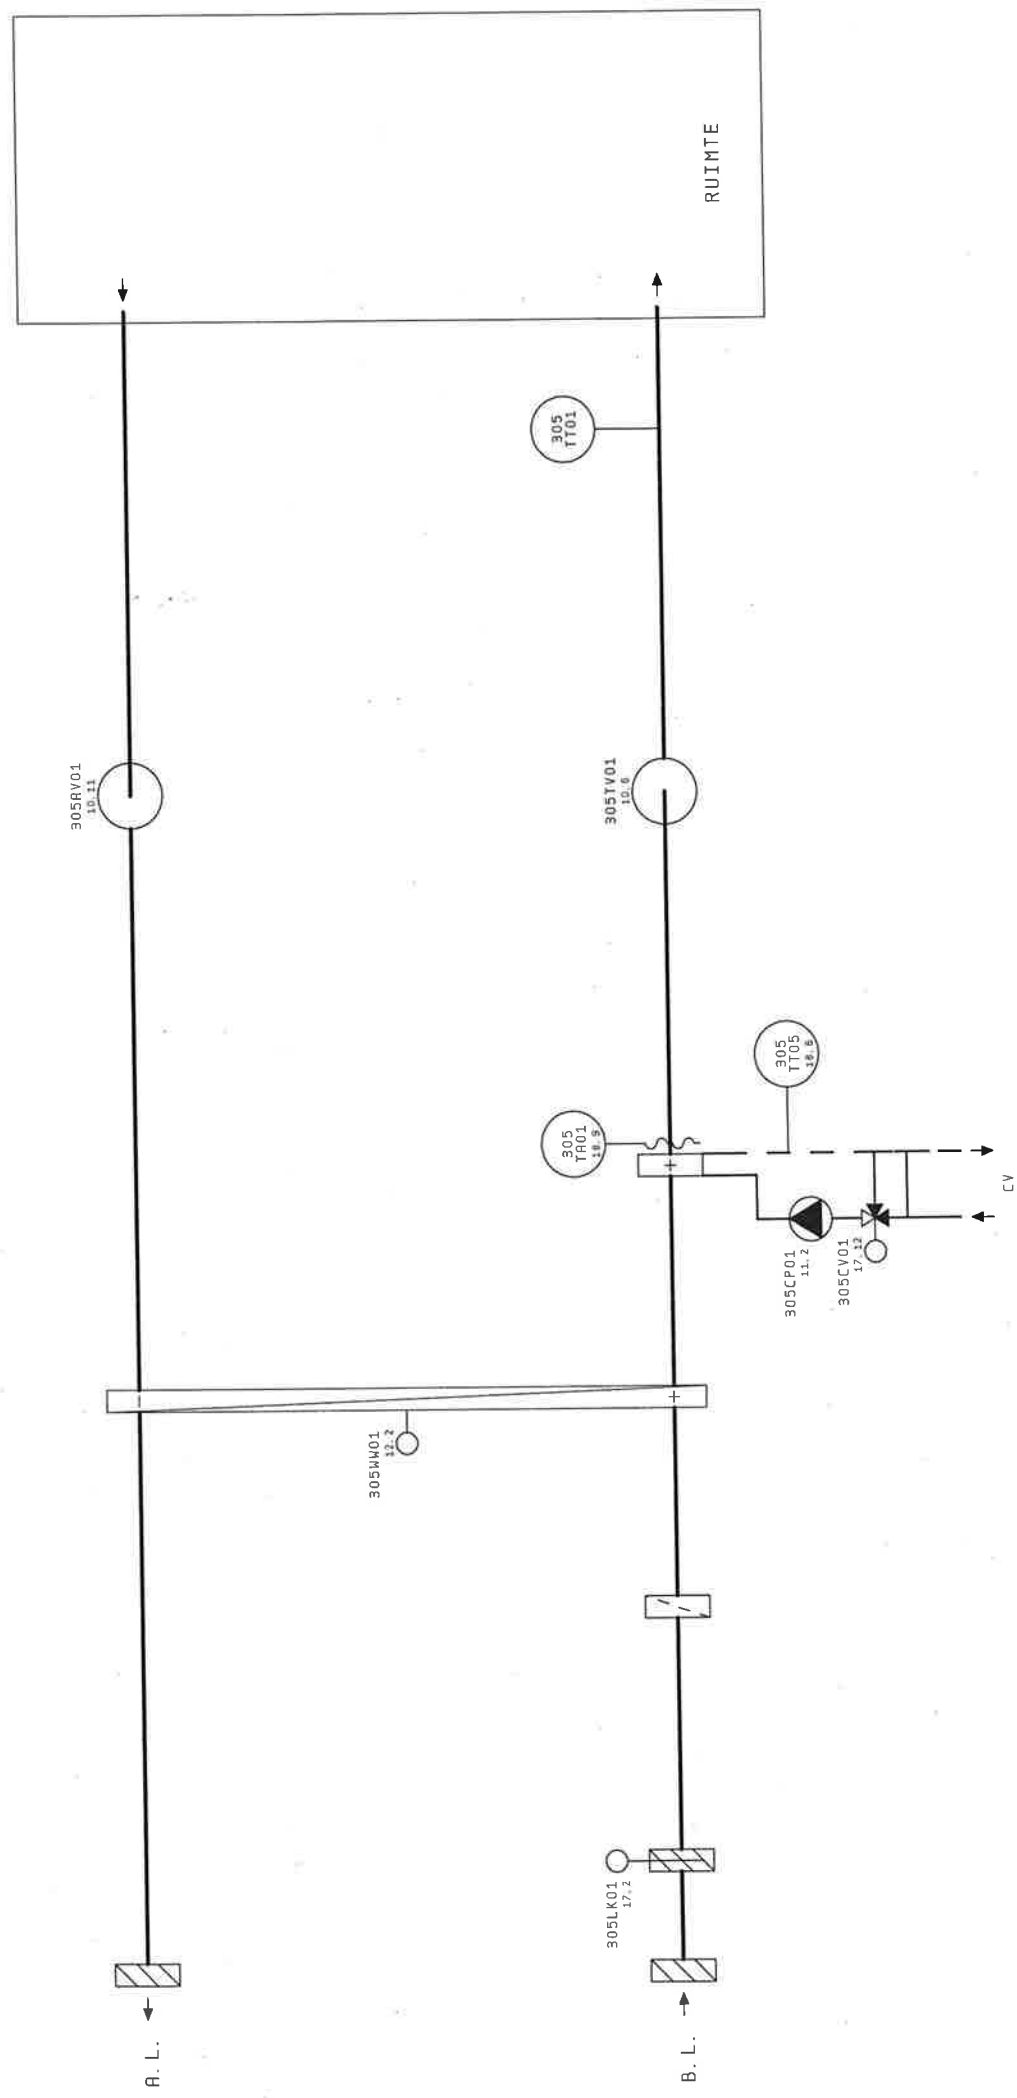


NIET GESCHIKT ALS MONTAGE EN/OF WERKTUIGBOUWKUNDIGE TEKENING

AANPASSING 21-07-14

Project: Wellant College - Houten		Onderwerp: RK2B2		Tek. Nr. 3216-05	
Opdrachtgever: Wisman en Sluijs B.V. Utrecht		Datum: 16. Okt. 2007		Proj. Nr. CONECO: 73006	
Opdr. Nr. Opdg: U3780		Gevijz.: 28. Mrt. 2008		Bladtitel: Principeschema luchtbehandeling theorie bouwdeel B	
				5	

1	2	3	4	5	6	7	8	9	10	11	12	13	14
---	---	---	---	---	---	---	---	---	----	----	----	----	----

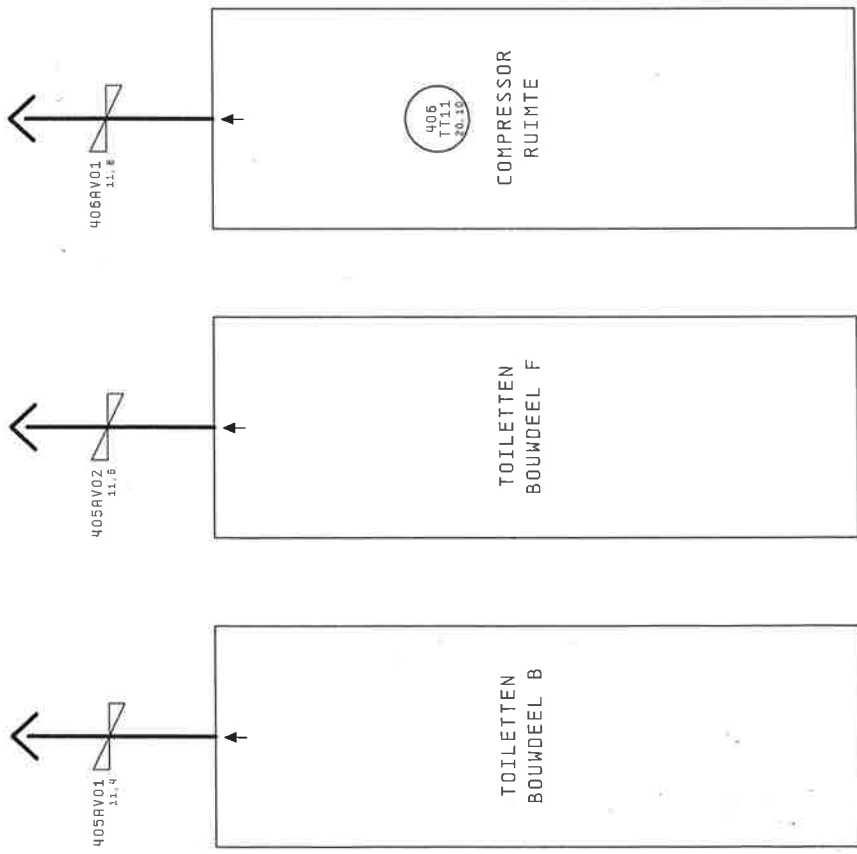

NIET GESCHIKT ALS MONTAGE EN/OF WERKTUIGBOUWKUNDIGE TEKENING

5	AANPASSING 21-07-14												7
---	---------------------	--	--	--	--	--	--	--	--	--	--	--	---

coneco BUILDING AUTOMATION	Project: Wellant College - Houten		Onderwerp: RK2B2		Tek. Nr. 3216-05	
	Opdrachtaeffer: Wieman en Sluijs B.V. Utrecht		Extra Omschr.: CKK		Proj. Nr. CONECO: 73006	
	Opdr. Nr. Oed6: U9780		Datum: 16. Okt. 2007		Bladtitel: Principeschema afzuigventilatoren	
		Gewijz. : 28. Mrt. 2008		PRE		6

1	2	3	4	5	6	7	8	9	10	11	12	13	14
AANPASSING 21-07-14													
8													
6													
coneco													
BUILDING AUTOMATION													
Project: Wellant College - Houten													
Opdrachtgever: Wieman en Sluijs B.V. Utrecht													
Opdr.Nr. Opdg: U3780													
Datum: 16. Okt. 2007													
Gevijz.: 28. Mrt. 2008													
CKK													
PRE													
Onderwerp: RK2B2													
Tek. Nr. 3216-05													
Extra Omschr.: Proj. Nr. CONECO: 73006													
Bladtitel: Principeschema reserve													
7													

1	2	3	4	5	6	7	8	9	10	11	12	13	14
---	---	---	---	---	---	---	---	---	----	----	----	----	----

904
XS01

RESET

904
XS01

STORING ALGEMEEN

904
XS03

BRANDMELDING

502RP01


11.12

DRUKVERHOOGINGSINSTALLATIE

NIET GESCHIKT ALS MONTAGE EN/OF WERKTUIGBOUWKUNDIGE TEKENING


<div> <div>7</div> <div> <div>AANPASSING 21-07-14</div> <div>g</div> </div> </div>	
<div> <div>Project: Wellant College - Houten</div> <div> <div>Onderwerp: RK2B2</div> <div>Tek. Nr. 3216-05</div> </div> </div>	
<div> <div>Opdrachtgever: Wieman en Sluijs B. V. Utrecht</div> <div> <div>Extra Omschr.: </div> <div>Proj. Nr. CONECO: 73006</div> </div> </div>	<div> <div>Datum: 16. Okt. 2007</div> <div>CKK</div> </div>
<div> <div>Opdr. Nr. OpdB: U3780</div> <div> <div>Bladtitel: Principeschema algemeen</div> <div>pag. 8</div> </div> </div>	<div> <div>Gewijz.: 28. Mrt. 2008</div> <div>PRE</div> </div>

[illegible]

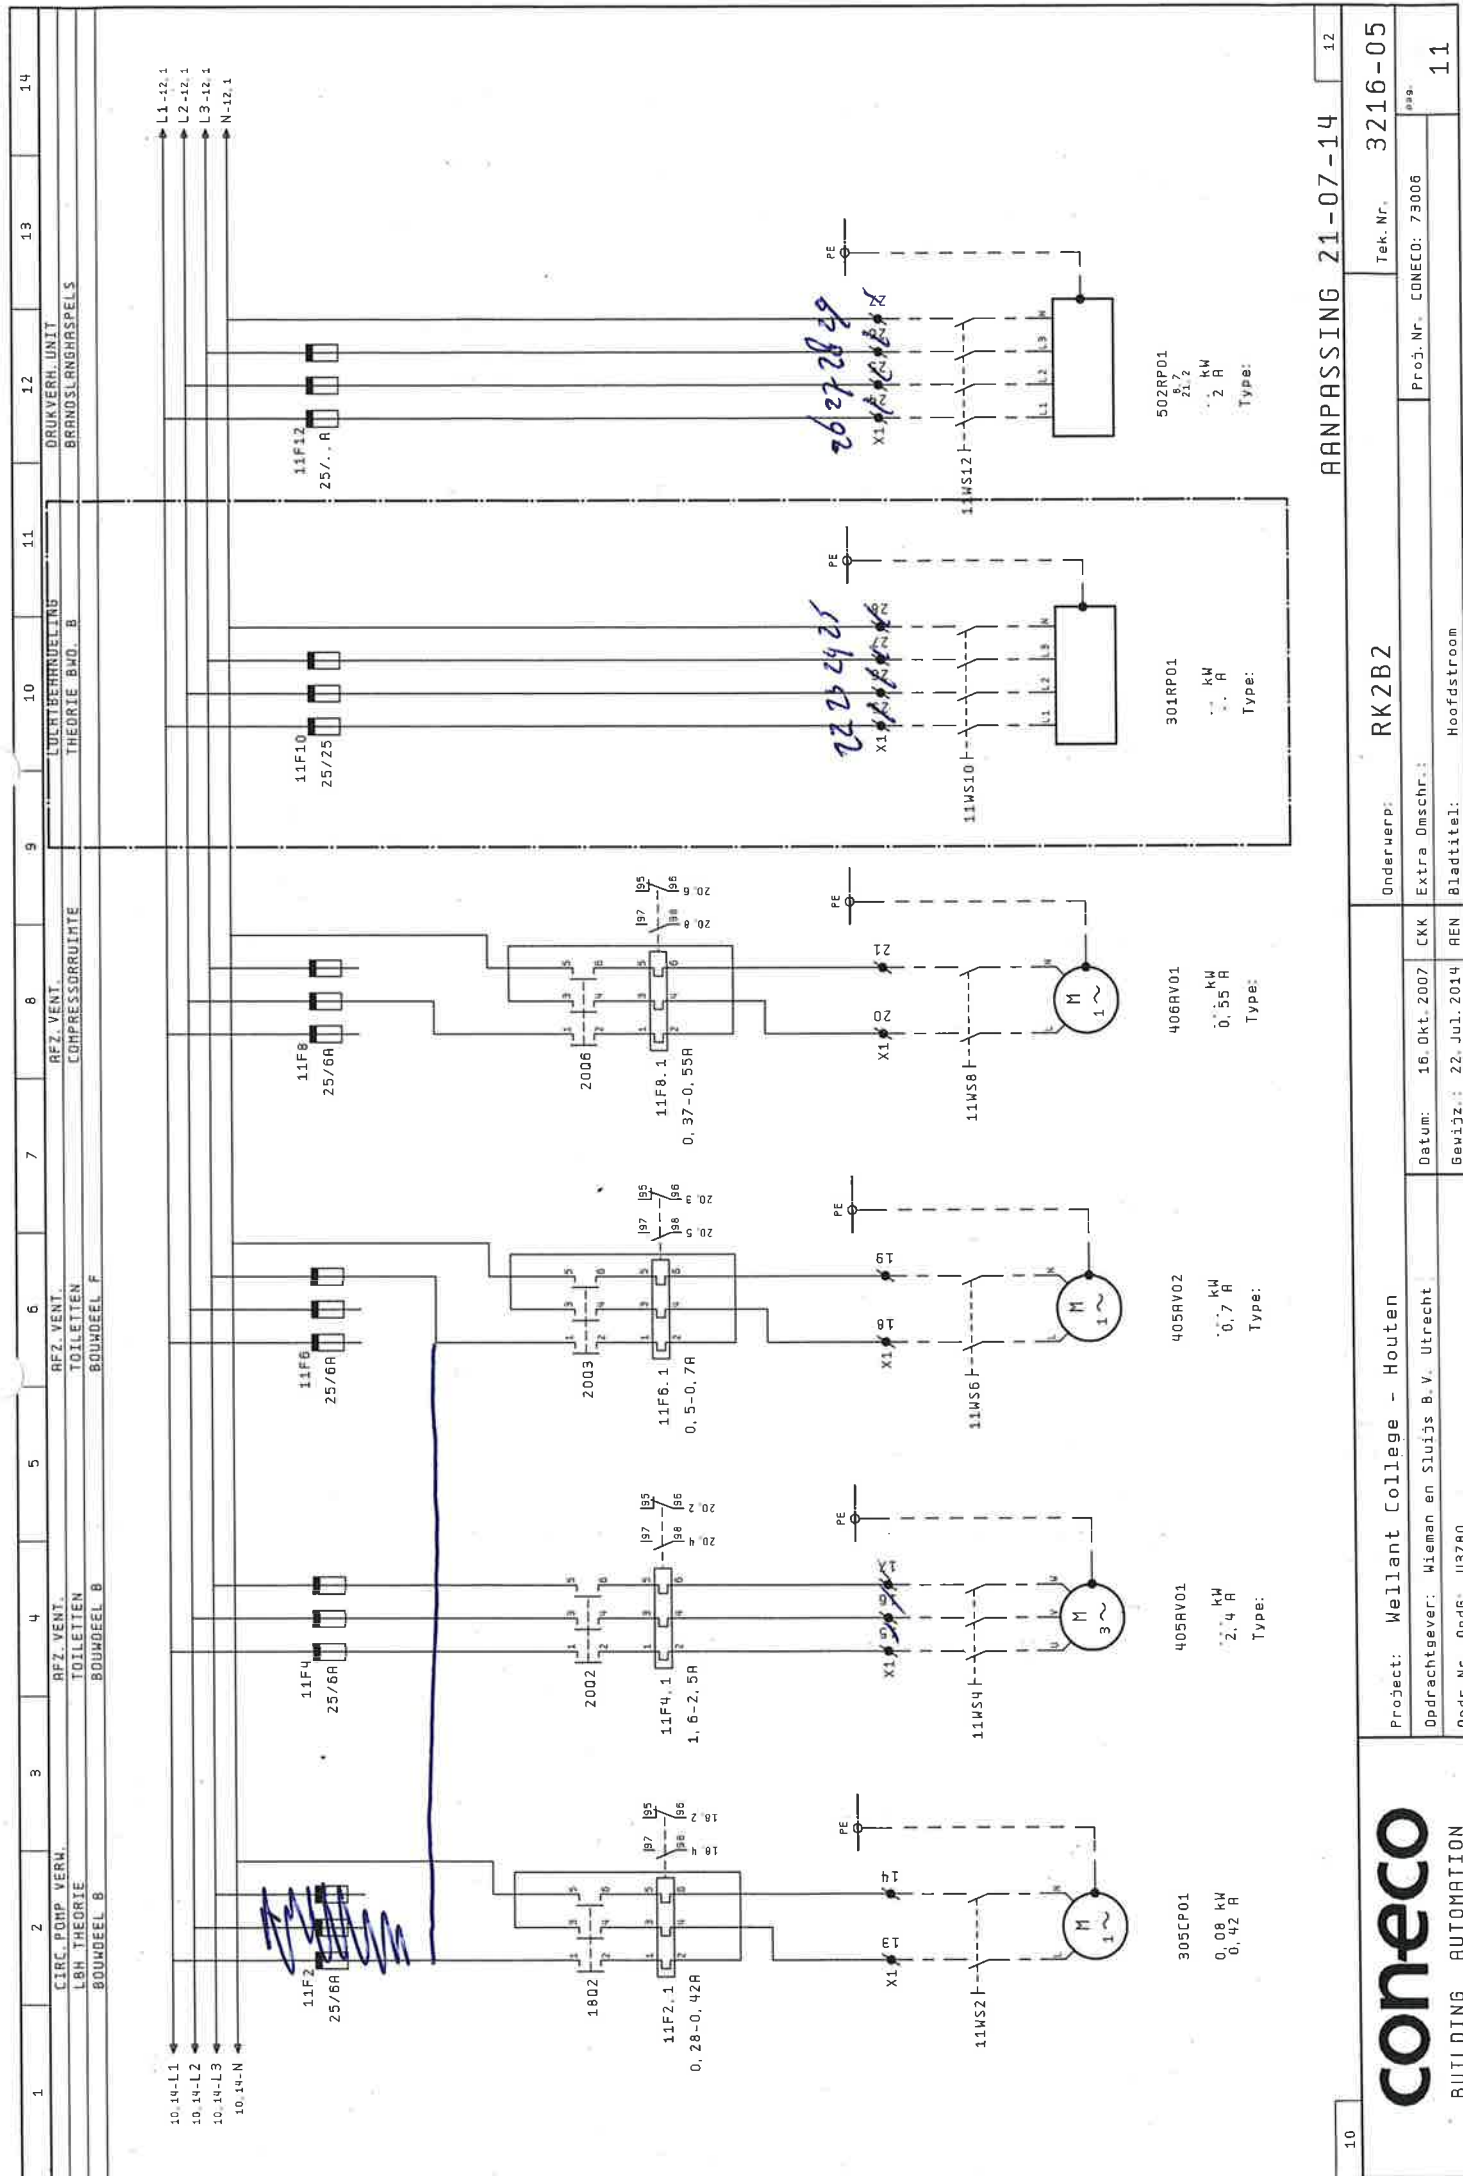

1	2	3	4	5	6	7	8	9	10	11	12	13	14
<div> <div> WANTHIEVEL LBH THEORIE BOUWDEEL 8 </div> <div> 11.14-L1 11.14-L2 11.14-L3 11.14-N </div> <div> 12F2 25/.R </div> <div> 17Q5 </div> <div> 12F2.1 0,6-0,9A </div> <div> 17 18 19 </div></div>													


1	2	3	4	5	6	7	8	9	10	11	12	13	14
STUURSTROOM 230VAC		STUURSTROOM 24VAC	STUURSTROOM 24VAC	STUURSTROOM 24VAC	STUURSTROOM 230VAC	STUURSTROOM 230VAC							
TRAF0		ONDERSTATION		ALGEMEEN	ALGEMEEN	ALGEMEEN							

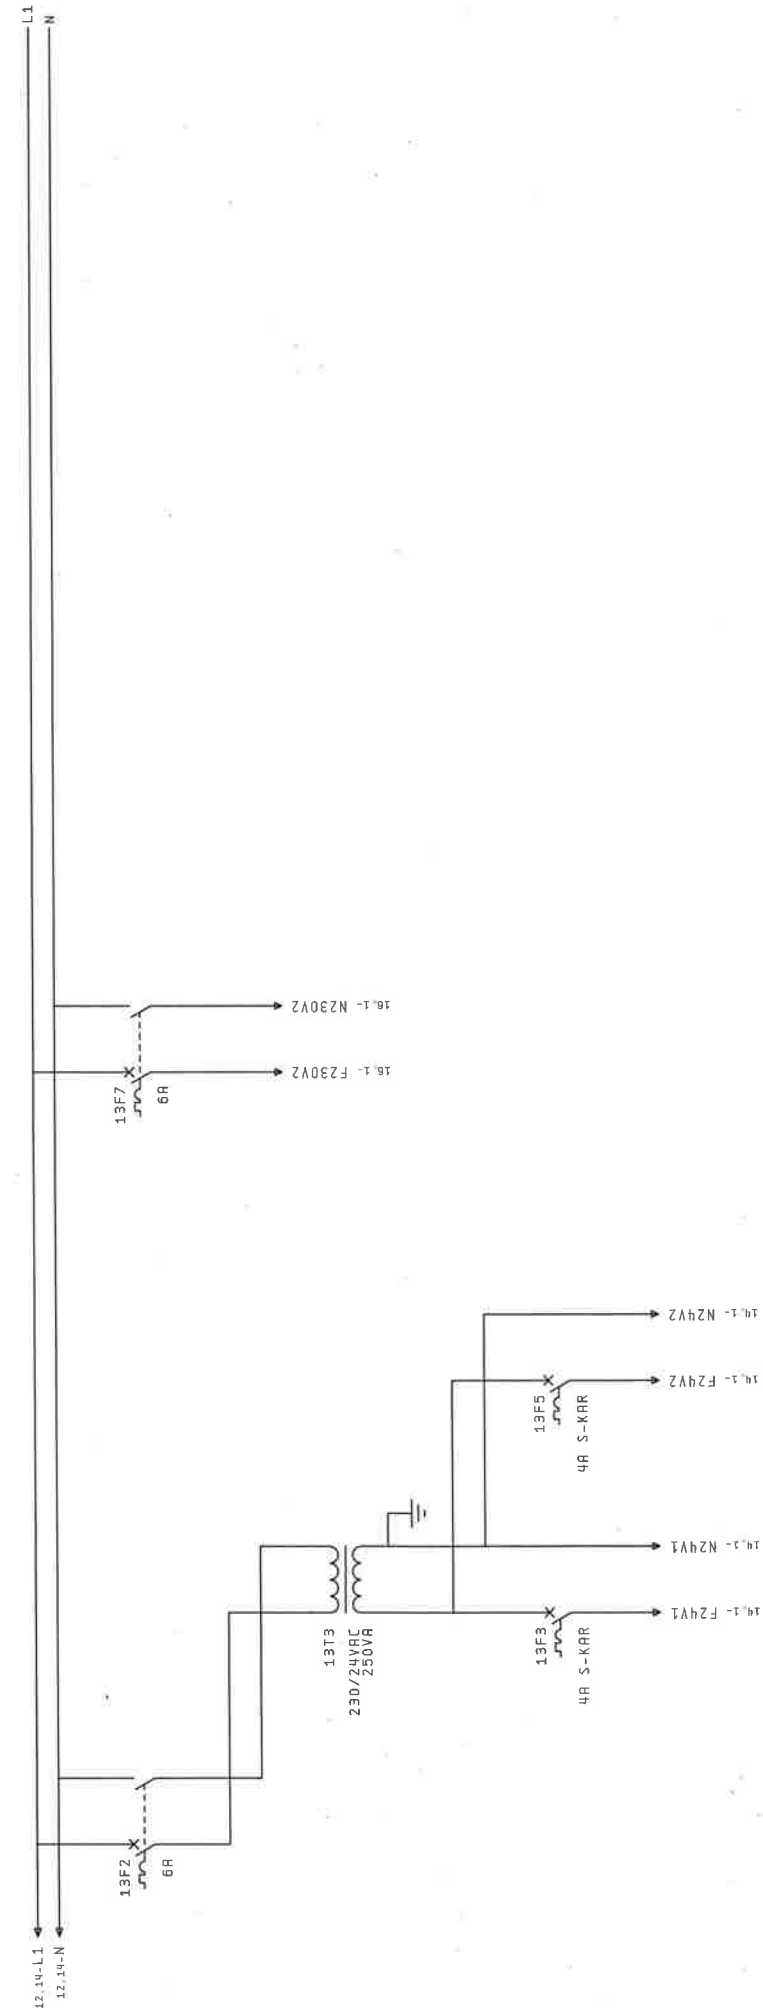

12		AANPASSING 21-07-14										14
coneco BUILDING AUTOMATION		Project: Wellant College - Houten Opdrachtaever: Wieman en Sluijs B.V. Utrecht Opdr. Nr. Opd6: U3780										
		Onderwerp: RK2B2 Extra Omschr.: Bladtitel: Stuurstroombvoedingen										
		Tek. Nr. 3216-05 Proj. Nr. CONECO: 73006 pag. 13										

[illegible]

[illegible]

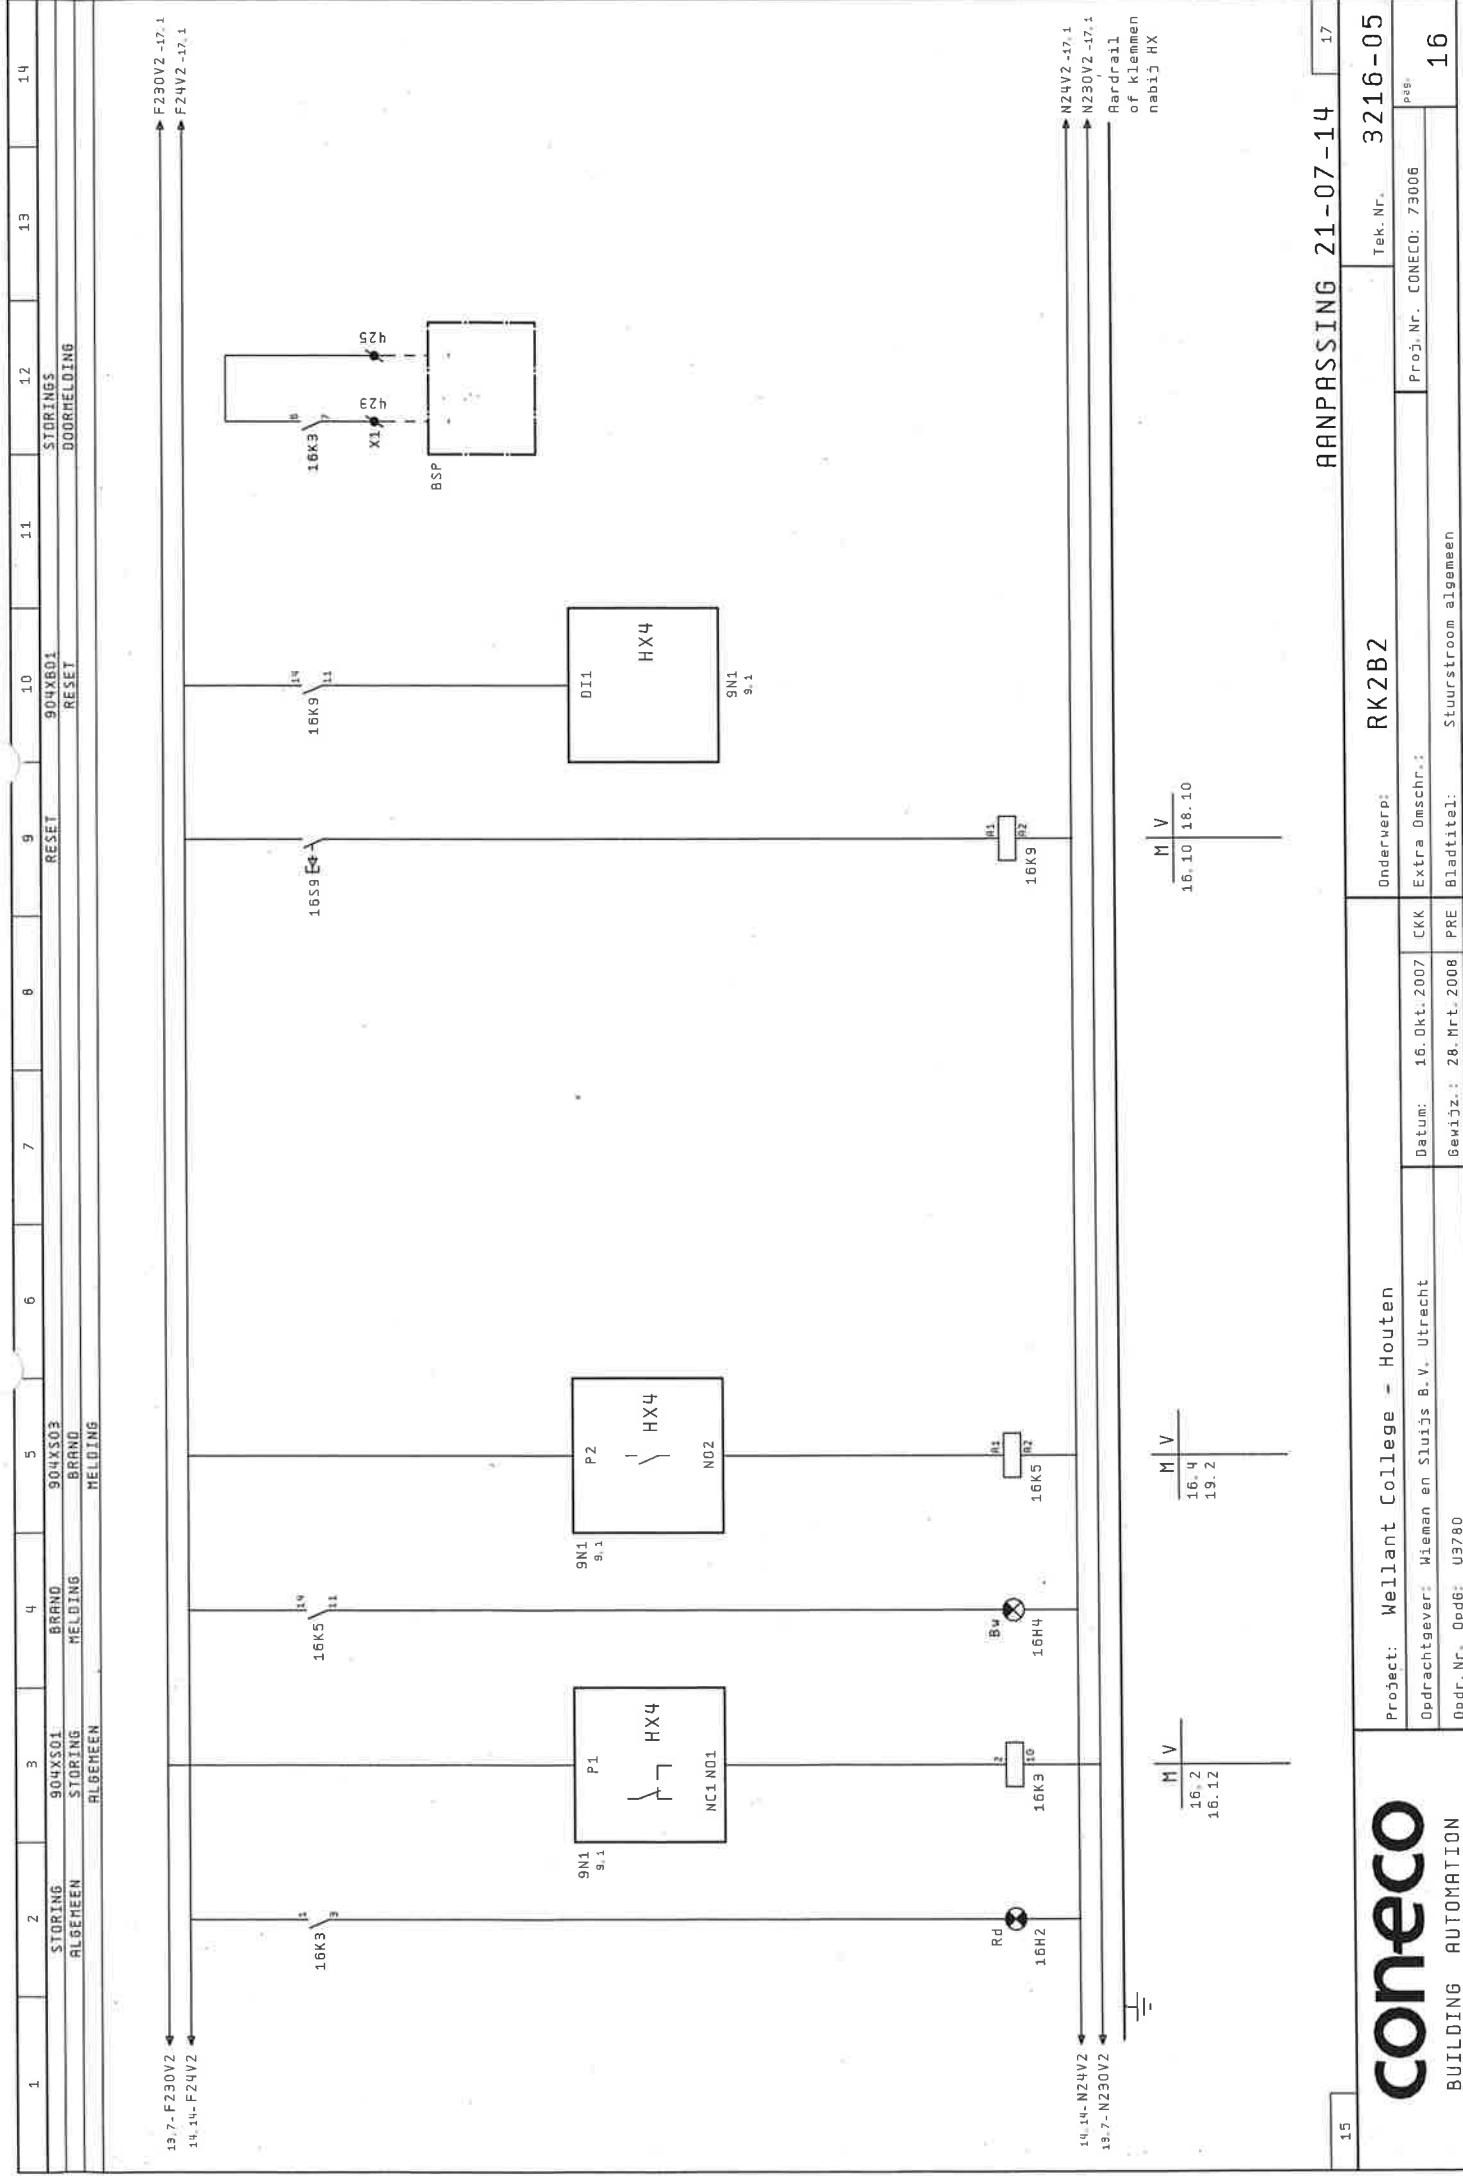

[illegible]

1

2

3

4

5

6

7

8

9

10

11

12

13

14

502RP01

Drukverh. inst.

BRANDSLANGHASPELS

STORING

20.14- F230V2

20.14- F24V2

20.14- F230V2 -22.1

20.14- F24V2 -22.1

502RP01

11.12

X3

219

X3

220

02

Rd

0112S

9N7

9.7

20.14- N24V2

20.14- N230V2

N24V2 -22.1

N230V2 -22.1

Aardrail

of klemmen

nabij HX

20

21

coneco

BUILDING AUTOMATION

Project: Wellant College - Houten

Opdrachtgever: Wieman en Sluijs B.V. Utrecht

Opdr.-Nr.: 00d6: U3780

Underwerp: RK2B2

Extra Omschr.:

Bladtitel: Stuurstroombalansen

21-07-14

22

Tek. Nr. 3216-05

Proj. Nr. 73006

Page 21

1	2	3	4	5	6	7	8	9	10	11	12	13	14
<div><div><div>21.14- F230V2</div><div>21.14- F24V2</div></div><div><div>F230V2</div><div>F24V2</div></div></div>													
<div><div><div>21.14- N24V2</div><div>21.14- N230V2</div></div><div><div>N24V2</div><div>N230V2</div></div><div>Randrail of klemmen nabij HX</div></div>													
21													
coneco													
BUILDING AUTOMATION													
Project: Wellant College - Houten													
Opdrachtgever: Wieman en Sluijs B.V. Utrecht													
Opdr. Nr. Opd6: U3780													
Datum: 16. Okt. 2007 LKK													
Gewijz.: 28. Mrt. 2008 PRE													
Onderverp: RK2B2													
Tek. Nr. 3216-05													
Proo. Nr. CONECO: 73006													
Bladtitel: Stuurstroom reserve													
22													
RANPASSING 21-07-14													
23													

[illegible]

✗

Kabel nr.:	Kabel Type:	Opmerking:
W2	YMYK-mb 7x2.5mm ²	P621
W3	YMYK-nb 7x2.5mm ²	P621
W7	YMYK-nb 3x2.5mm ²	P613, 5
W8	YMYK-mb 4x2.5mm ²	P616
W9	YMYK-mb 3x2.5mm ²	P613, 5
W10	YMYK-mb 3x2.5mm ²	P613, 5
W15	YMYK-mb 5x2.5mm ²	P616
W16	YMYK-nb 4x2.5mm ²	P616
W6	JY(ST) Y-mb 6x0.8mm ²	P611

CONECO Building Automation kan niet aansprakelijk worden gesteld mbt onjuiste kabeltype/doorsnede(n)

[illegible]

Klemmenstrook

X4

De Groen/Gele-Ader (Rarde van de 230/400VAC kabels op de Rardrail monteren.

Kabel nr.:			Kabel Type:	Opmerking:
W14	YHvK-mb 2x1.5mm²		P613.5	
W12	YHvK-mb 3x1.5mm²		P613.5	
W18	JY(ST) Y-mb 2x0.8mm²		P69	

