



Potec B.V. Elektro - M&R

Postbus 3.5350 AA Berghem
info@potec.nl
Tel. (0412) - 40 51 85 Fax. (0412) - 40 51 86

Projektnaam : WELLANT COLLEGE te HOUTEN
Projekt nummer : 4.04.1360
Opdrachtgever : WILLEMS UDEN

- ☐ ONTWERPSCHEMA'S
- ☐ NIET GESCHIKT VOOR UITVOERING
- ☐ DEFINITIEVE SCHEMA'S
- ☐ GESCHIKT VOOR KASTPRODUCTIE
- ☐ PRODUCTIESCHEMA'S
- ☐ GESCHIKT VOOR BEKABELING
- ☒ REVISIE D.D.: MAART 2005

Handwritten in blue ink: "Fiche 2-10" and "2005-03-09"

Aangemaakt op : 02.Nov.2004 Hoogste paginanummer : 60
Gewijzigd op : 29.Mrt.2005 door (Afkorting) : BDP Aantal pagina's : 61




Rev		Get	Datum	Opdrachtgever :		WILLEMS UDEN		Project :		WELLANT COLLEGE te HOUTEN		Omschrijving:		VOORBLAD		Code	Bed
																Tek.nr. : 4.04.1360	1
																Get. : BDP	
																d.d. : 29.Mrt.2005	van: 60


Pagina-index

Pagina	Kopnaam	Getekend door :	Extra veld 1 :	Laatste wijziging
1	VOORBLAD	BDP		02-11-2004
2	Inhoudsopgave	BDP		20-11-2004
3	Inhoudsopgave	BDP		20-11-2004
4	Inhoudsopgave	BDP		20-11-2004
5	RESERVE	BDP		20-11-2004
6	PI-SCHEMA ALGEMEEN	BDP		20-11-2004
7	PI-SCHEMA CV-KETELS	BDP		22-02-2005
8	PI-SCHEMA VERWARMINGSGROEPEN	BDP		22-02-2005
9	PI-SCHEMA LUCHTBEHANDELING SCHOOL	BDP		03-03-2005
10	PI-SCHEMA LUCHTBEHANDELING GYMZAAL	BDP		03-03-2005
11	PI-SCHEMA DIVERSE AFZUIGVENTILATOREN	BDP		26-02-2005
12	PI-SCHEMA BOILER	BDP		03-03-2005
13	RESERVE	BDP		20-11-2004
14	RESERVE	BDP		20-11-2004
15	RESERVE	BDP		20-11-2004
16	HOOFDSTROOMSCHEMA	BDP		17-11-2004
17	HOOFDSTROOM CIRC.POMPEN	BDP		03-03-2005
18	HOOFDSTROOM CIRC.POMPEN	BDP		03-03-2005
19	HOOFDSTROOM CIRC.POMPEN TV + AV LBK SCHOOL	BDP		26-02-2005
20	HOOFDSTROOM CIRC.POMP LBK TV GYMZAAL + AV ZUURKAST	BDP		26-02-2005
21	HOOFDSTROOM AFZUIGVENT. TOILETTEN + DOUCHERUIMTEN	BDP		26-02-2005
22	RESERVE	BDP		20-11-2004
23	HOOFDSTROOM CV-KETELS	BDP		17-11-2004
24	HOOFDSTROOM ALGEMEEN	BDP		17-11-2004
25	VOEDING COMPRI HX4	BDP		10-11-2004

Pagina-index

Pagina	Kopnaam	Getekend door :	Extra veld 1 :	Laatste wijziging
26	RELAIS-UITGANGEN COMPRI HX4/N1	BDP		03-03-2005
27	RELAIS-UITGANGEN COMPRI HX4/N1	BDP		02-11-2004
28	RELAIS-UITGANGEN COMPRI HX4/N1	BDP		22-02-2005
29	UNIVERSELE INGANGEN COMPRI HX4/N1	BDP		22-02-2005
30	UNIVERSELE INGANGEN COMPRI HX4/N1	BDP		17-11-2004
31	ANALOGUE UITGANGEN -AO4 COMPRI HX4/N1	BDP		17-11-2004
32	UNIVERSELE INGANGEN -DI6S COMPRI HX4/N1	BDP		10-11-2004
33	RESERVE	BDP		20-11-2004
34	RESERVE	BDP		20-11-2004
35	VOEDING COMPRI HX4/N2	BDP		22-11-2004
36	RELAIS-UITGANGEN COMPRI HX4/N2	BDP		10-11-2004
37	RELAIS-UITGANGEN COMPRI HX4/N2	BDP		17-11-2004
38	RELAIS-UITGANGEN COMPRI HX4/N2	BDP		26-02-2005
39	UNIVERSELE INGANGEN COMPRI HX4/N2	BDP		26-02-2005
40	UNIVERSELE INGANGEN COMPRI HX4/N2	BDP		03-03-2005
41	RELAIS-UITGANGEN -RO8 COMPRI HX4/N2	BDP		22-02-2005
42	ANALOGUE UITGANGEN -AO4 COMPRI HX4/N2	BDP		26-02-2005
43	UNIVERSELE INGANGEN -UI8 COMPRI HX4/N2	BDP		26-02-2005
44	UNIVERSELE INGANGEN -DI12S COMPRI HX4/N2	BDP		26-02-2005
45	UNIVERSELE INGANGEN -DI12S COMPRI HX4/N2	BDP		17-11-2004
46	STUURSTROOM CV-KETEL 1	BDP		17-11-2004
47	STUURSTROOM CV-KETEL 2	BDP		17-11-2004
48	STUURSTROOM CV-KETEL 3	BDP		17-11-2004
49	STUURSTROOM TRANSP. KETELS CIRC.POMP KANTOOR WEST	BDP		22-02-2005
50	STUURSTROOM CIRC.POMPEN KANTOOR OOST/LESLOK. WEST	BDP		22-02-2005

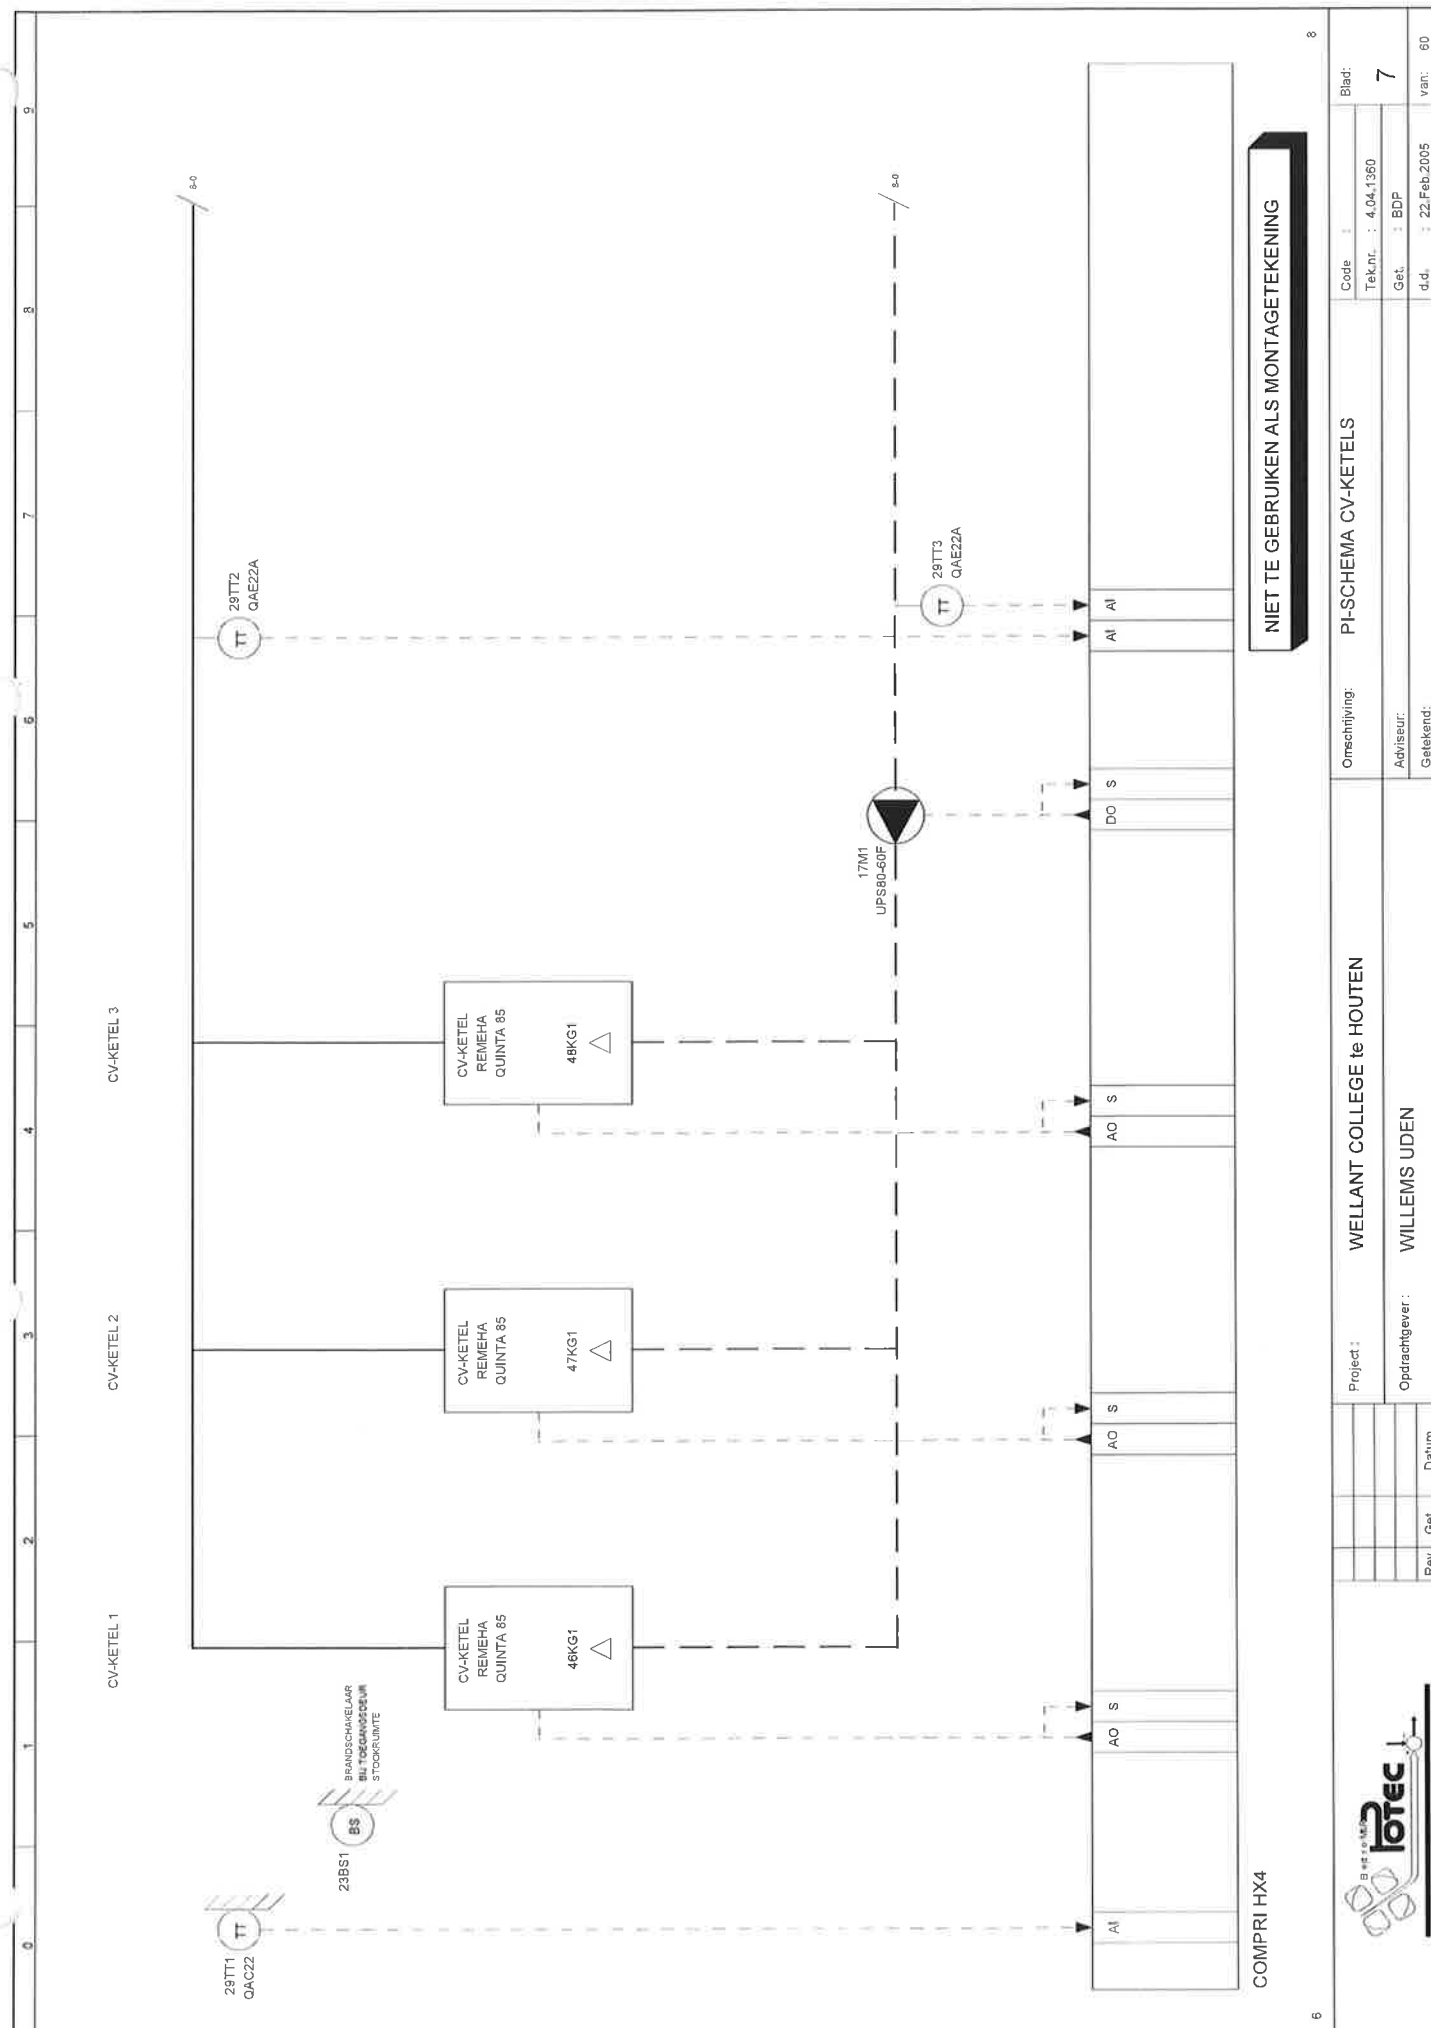

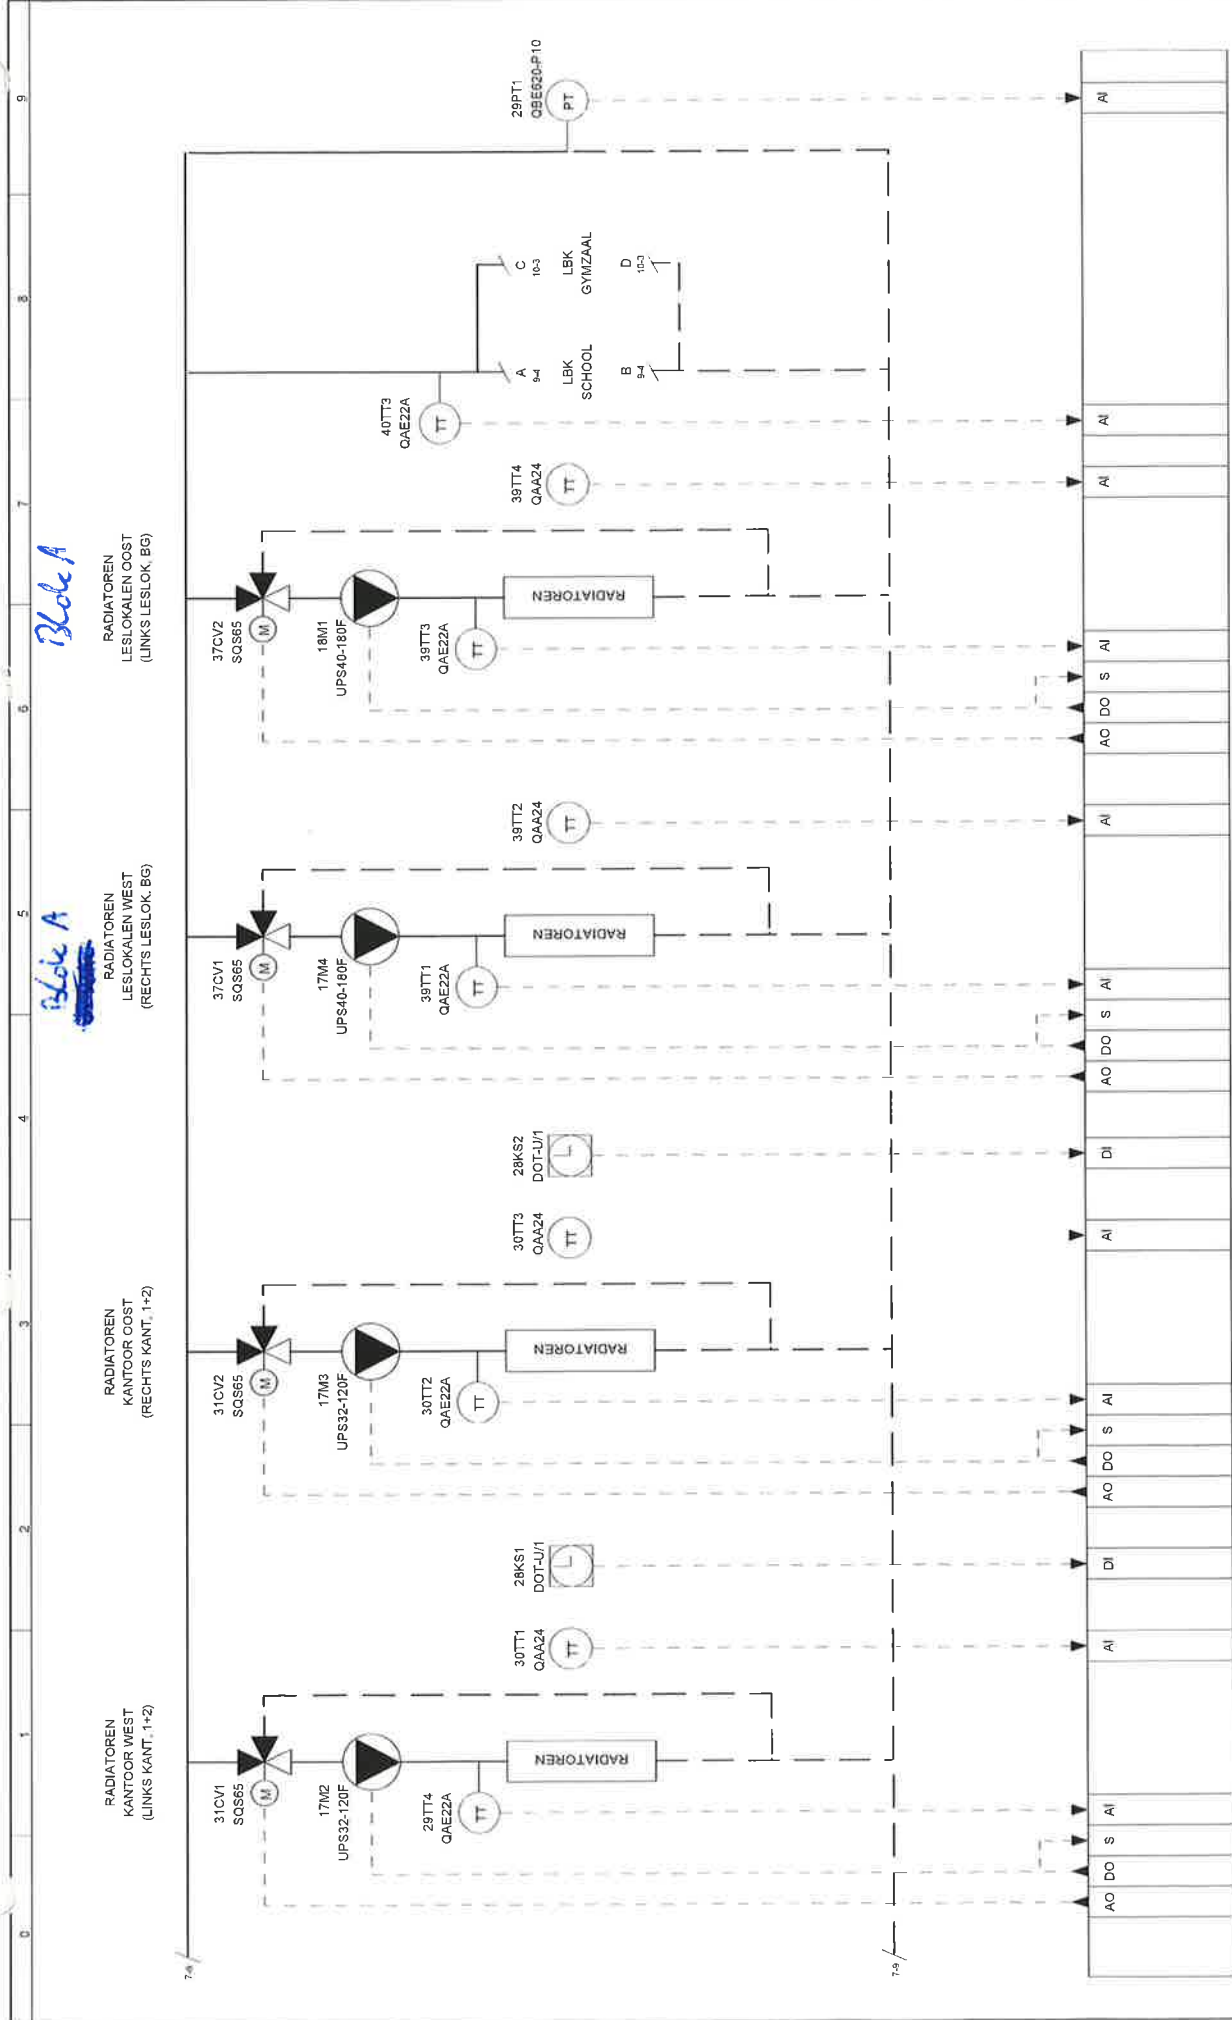


COMPRI HX4

NIET TE GEBRUIKEN ALS MONTAGETEKENING

7		9	
			
Project :		WELLANT COLLEGE te HOUTEN	
Opmachtgever :		WILLEMS UDEN	
Omschrijving:		PI-SCHEMA VERWARMING-GROEPEN	
Code		Tek. nr. : 4.04.1350	
Get.		BOP	
d.d.		22 Feb.2005	
Getekend:		van: 60	
Blad:		8	

LUCHTBEHANDELINGKAST SCHOOL

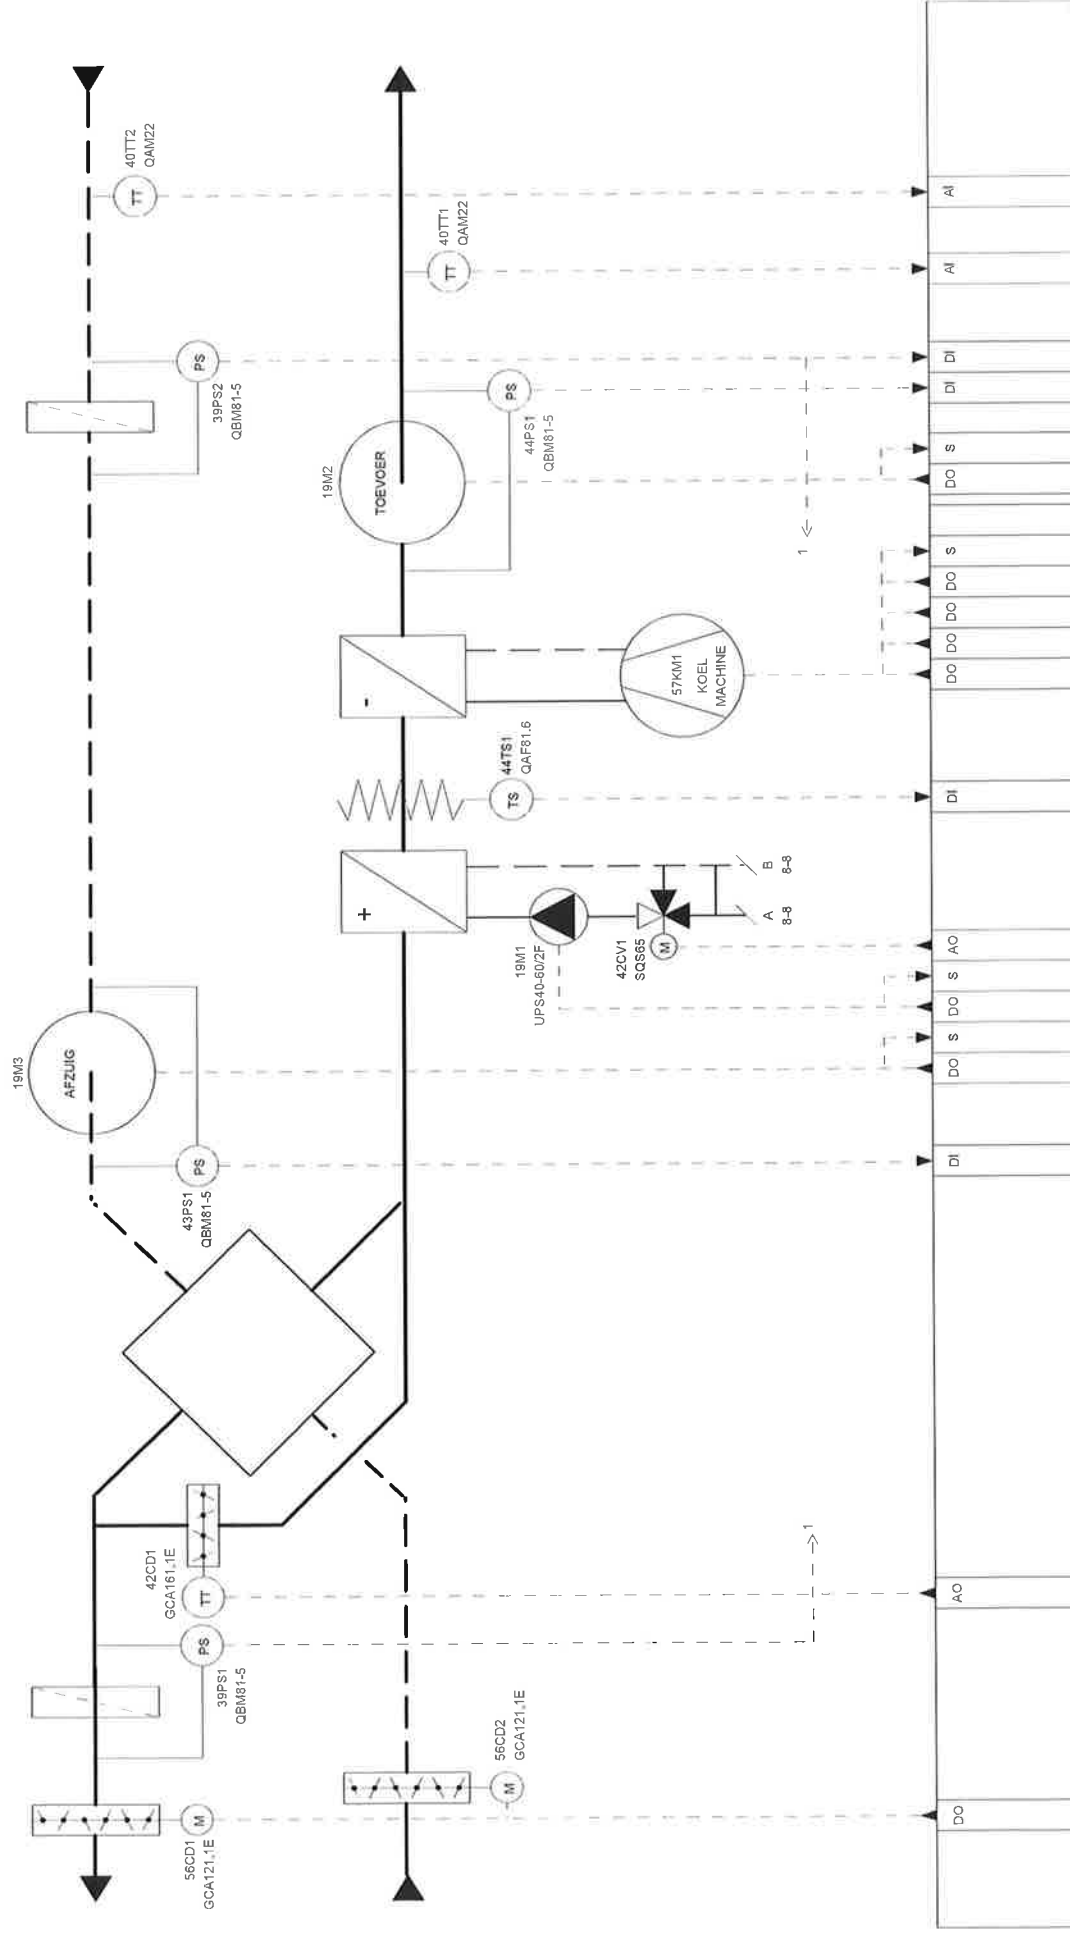


COMPRI HX4

10



Project:		Omschrijving:		Code:		Blad:	
WELLANT COLLEGE te HOUTEN		PI-SCHEMA LUCHTBEHANDELING		Tek.nr. : 4.04.1350		9	
Opdrachtgever:		Adviseur:		Get.:		d.d.:	
WILLEMS UDEN				29.Mrt.2005		van: #9	


LUCHTBEHANDELINGKAST GYMZAAL

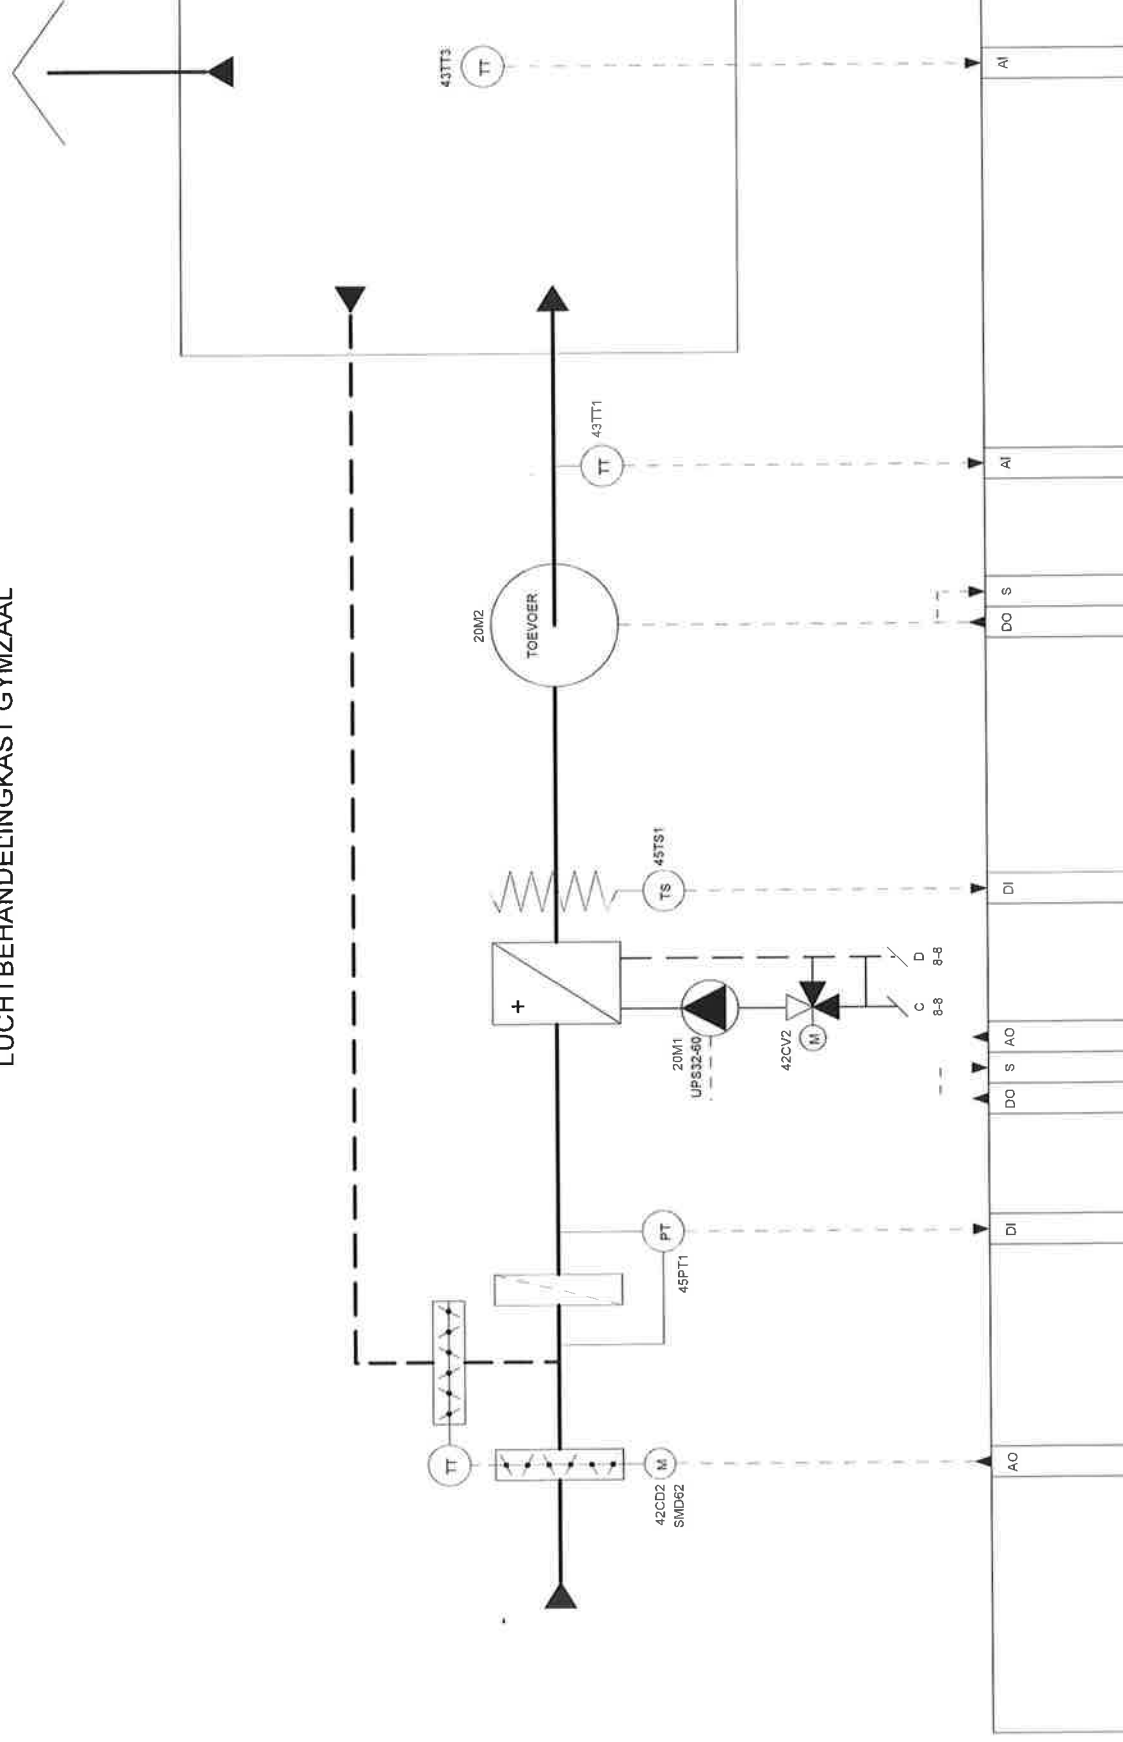

COMPRI HX4

NIET TE GEBRUIKEN ALS MONTAGETEKENING


	Project:	WELLANT COLLEGE te HOUTEN	Onomschrijving:	PI-SCHEMA LUCHTBEHANDELING GYMZAAL	Code:	Blad:
	Opdrachtgever:	WILLEMS UDEN	Adviseur:		Tek.nr.:	10
	Rev.	Get.	Getekend:		Get.:	BDP
	Datum				d.d.:	03.Mrt.2005
						van: 60

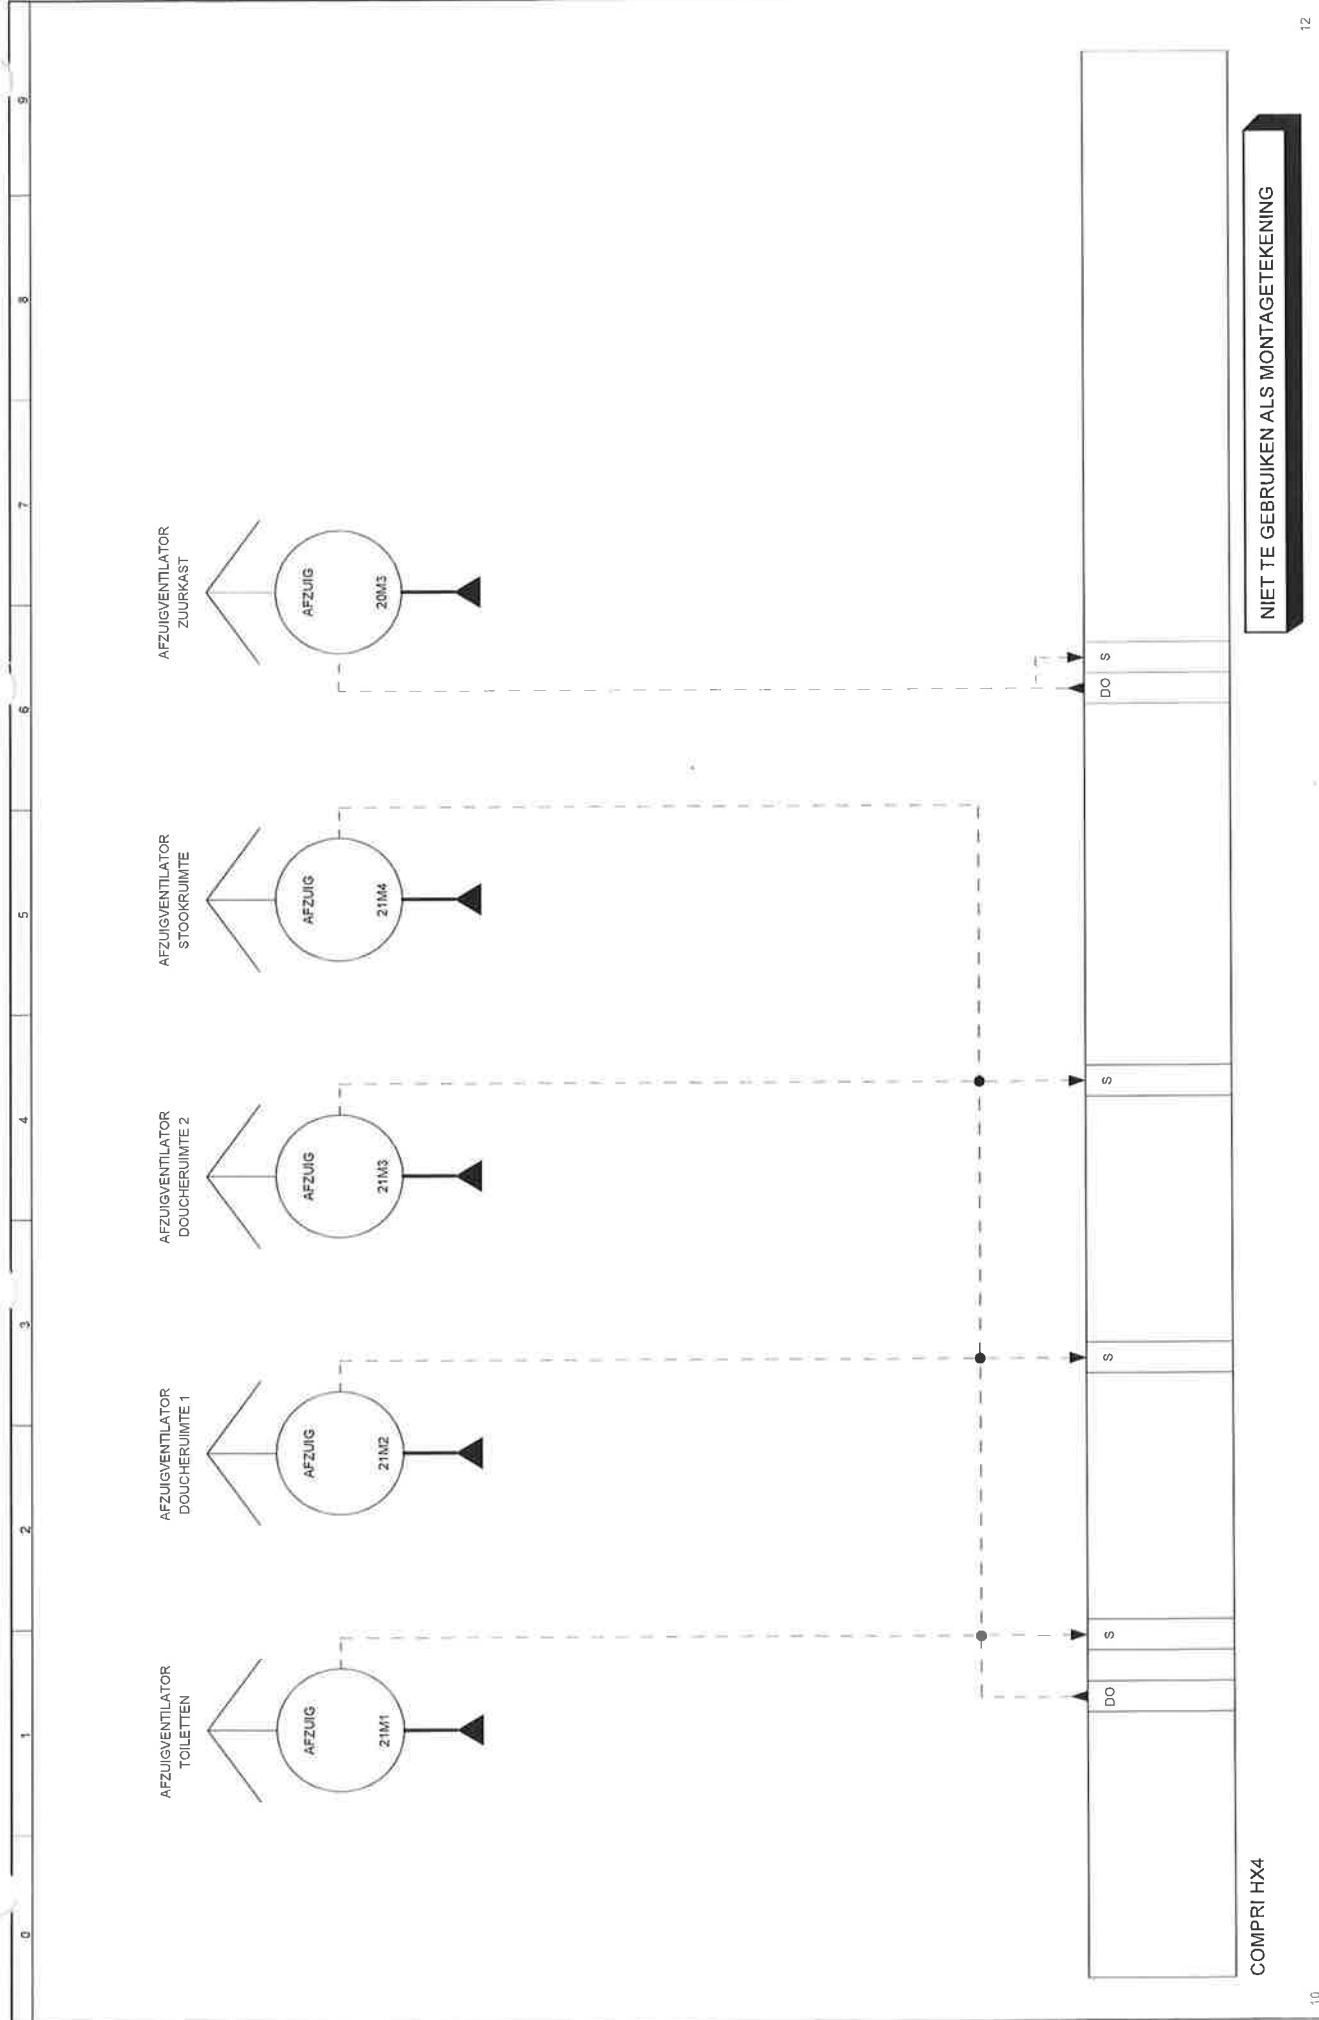



COMPRI HX4


10				12			
				Project : WELLANT COLLEGE te HOUTEN			
Rev / Get. / Datum				Omschrijving: PI-SCHEMA DIVERSE AFZUIGVENTILATOREN			
Opdrachtgever : WILLEMS UDEN				Code : Tekn. : 4.04.1360			
				Get. : BDP			
				d.d. : 26 Feb. 2005			
				Blad: 11			
				van: 60			


[illegible]

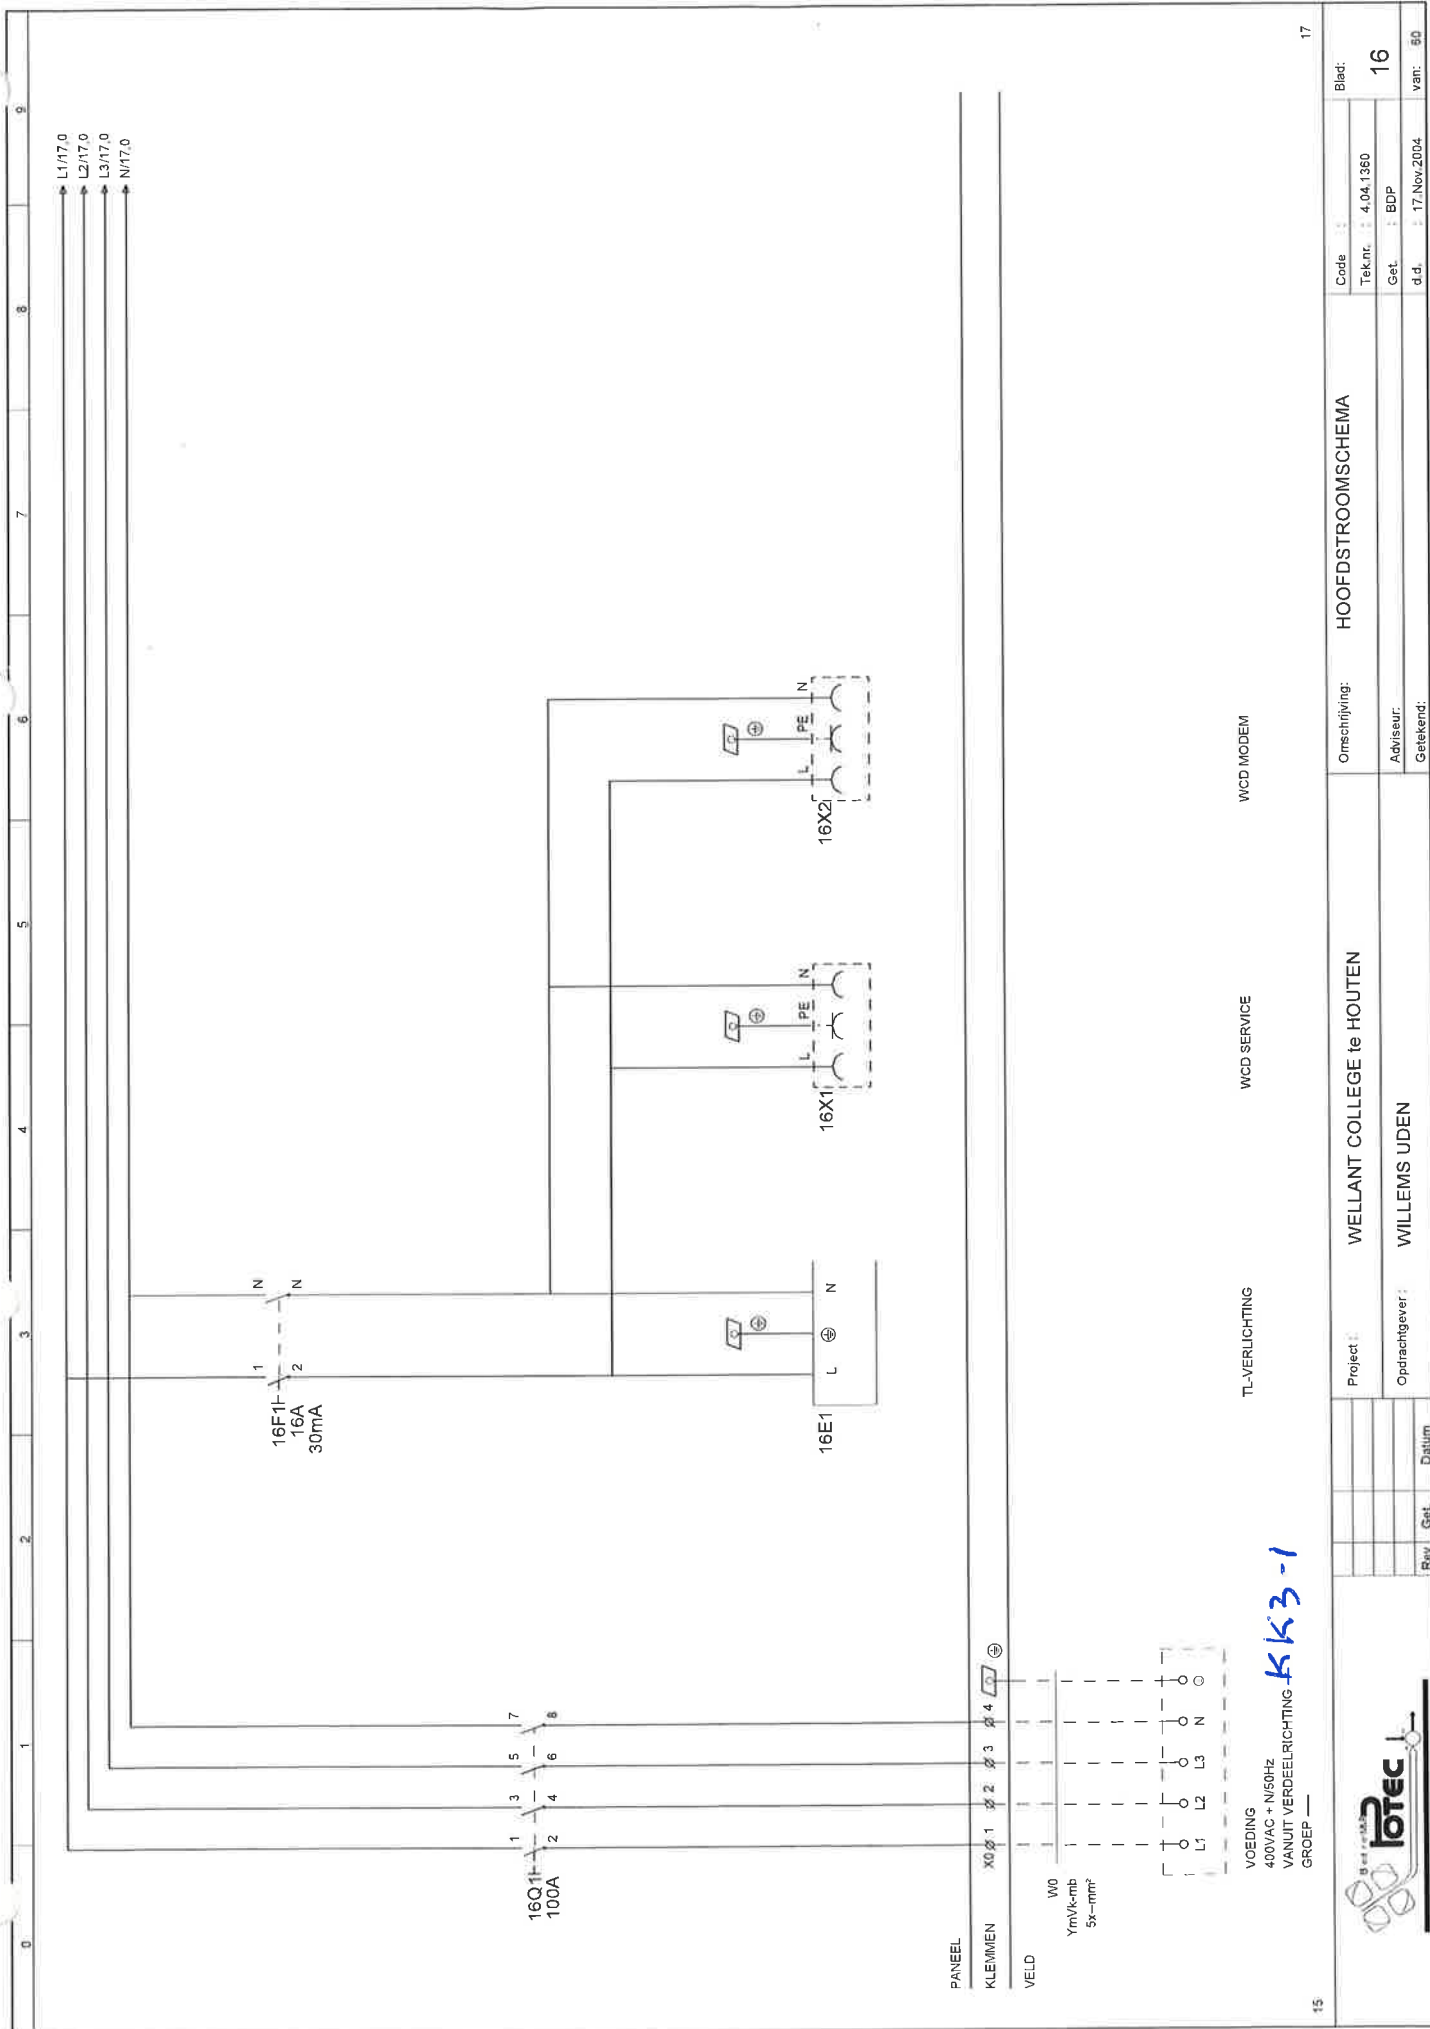

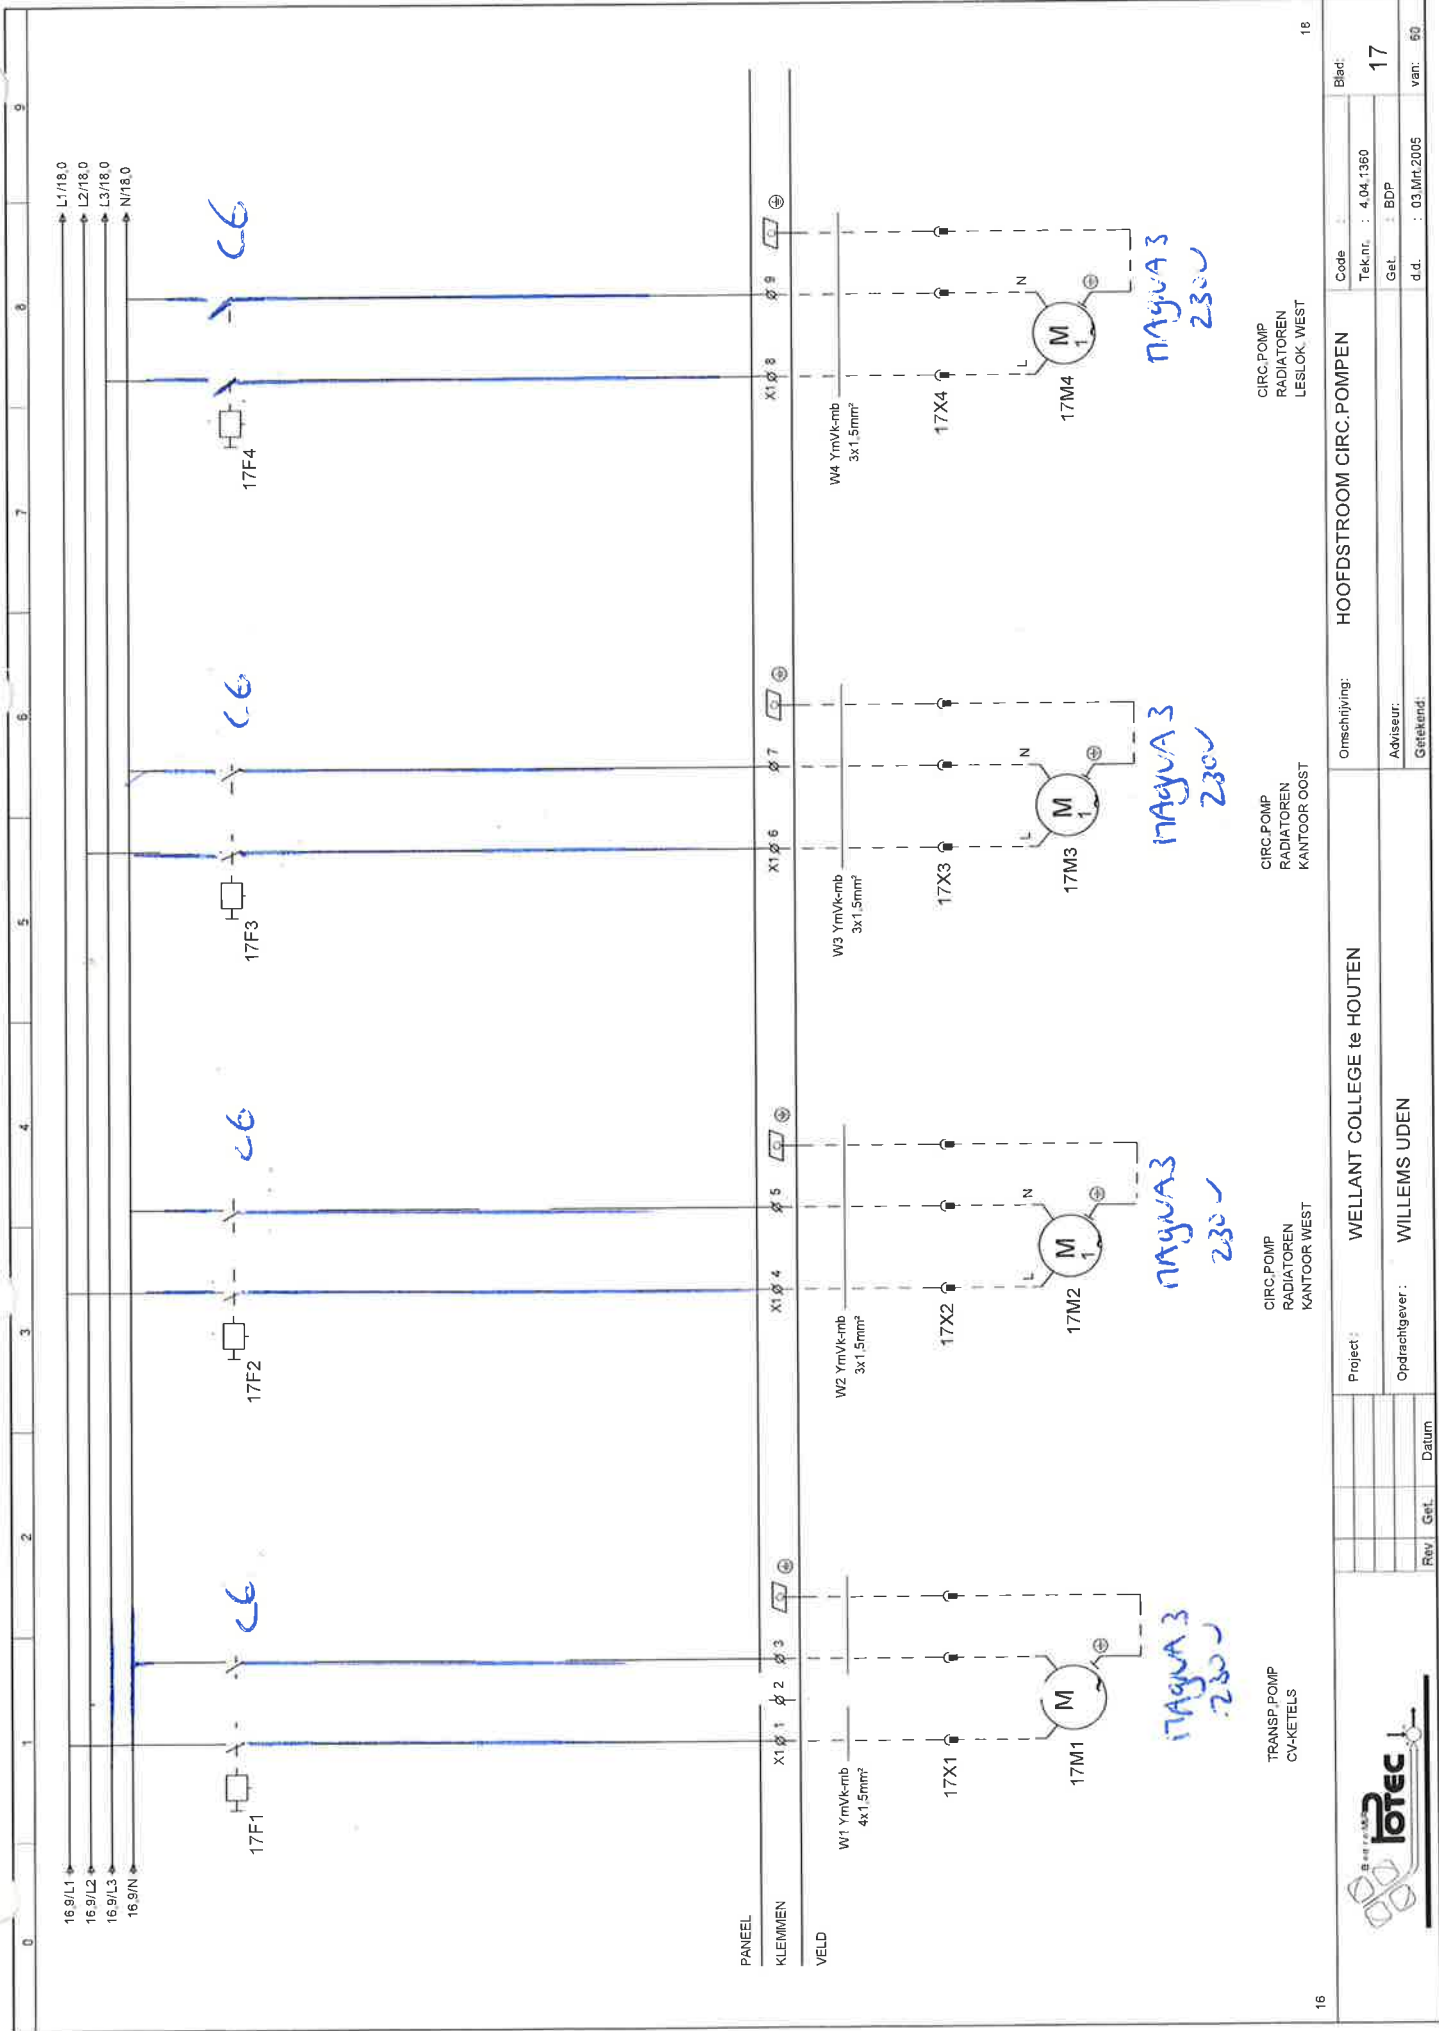

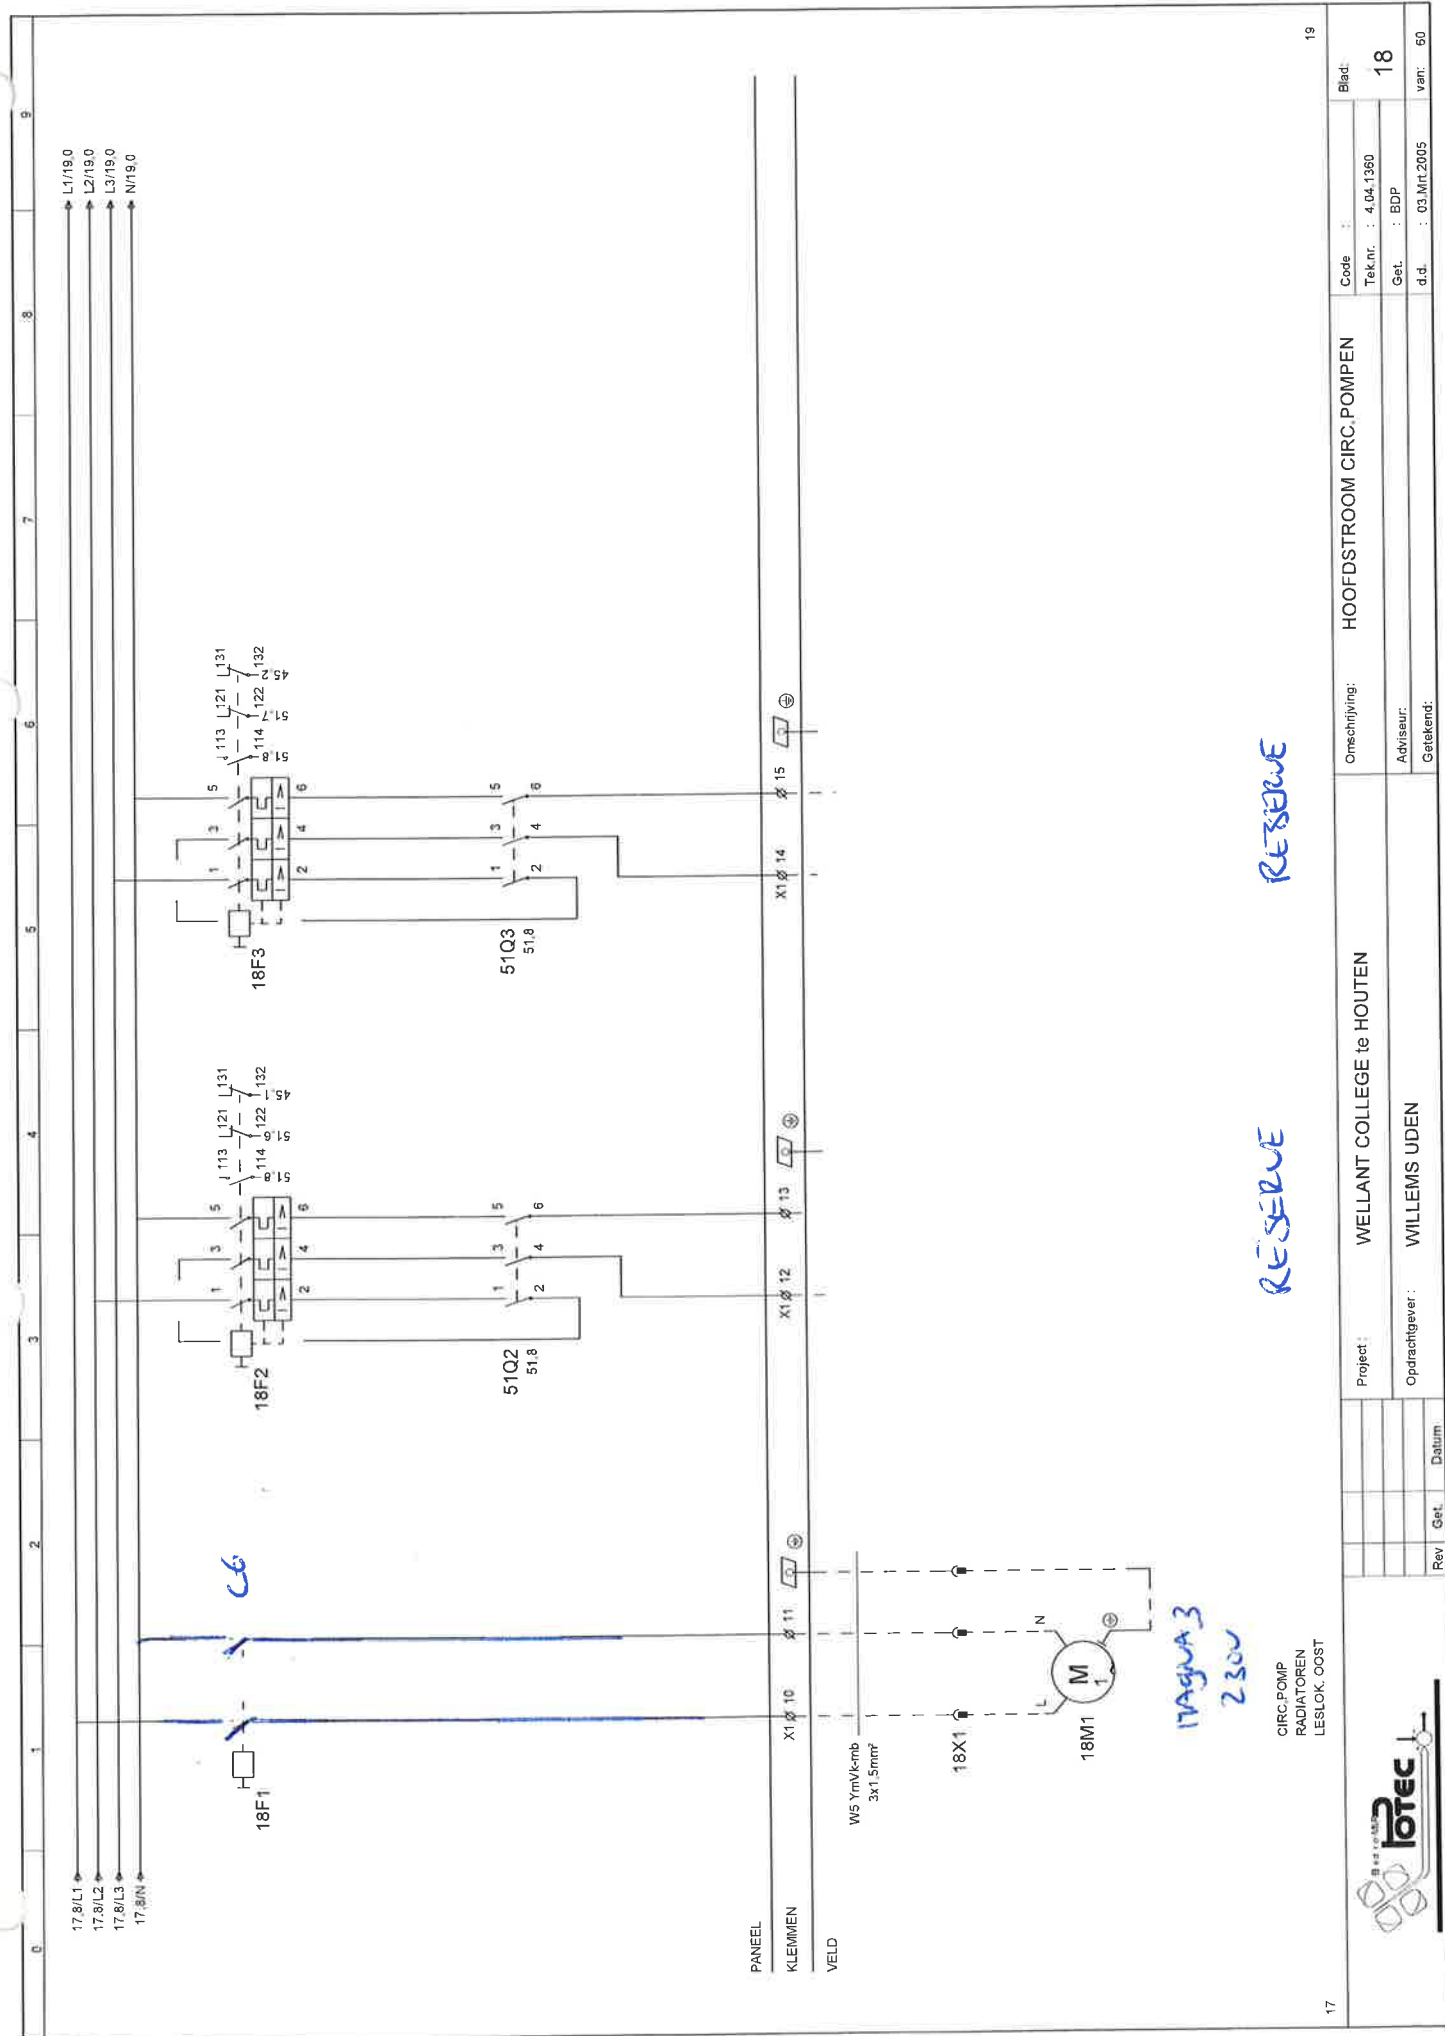

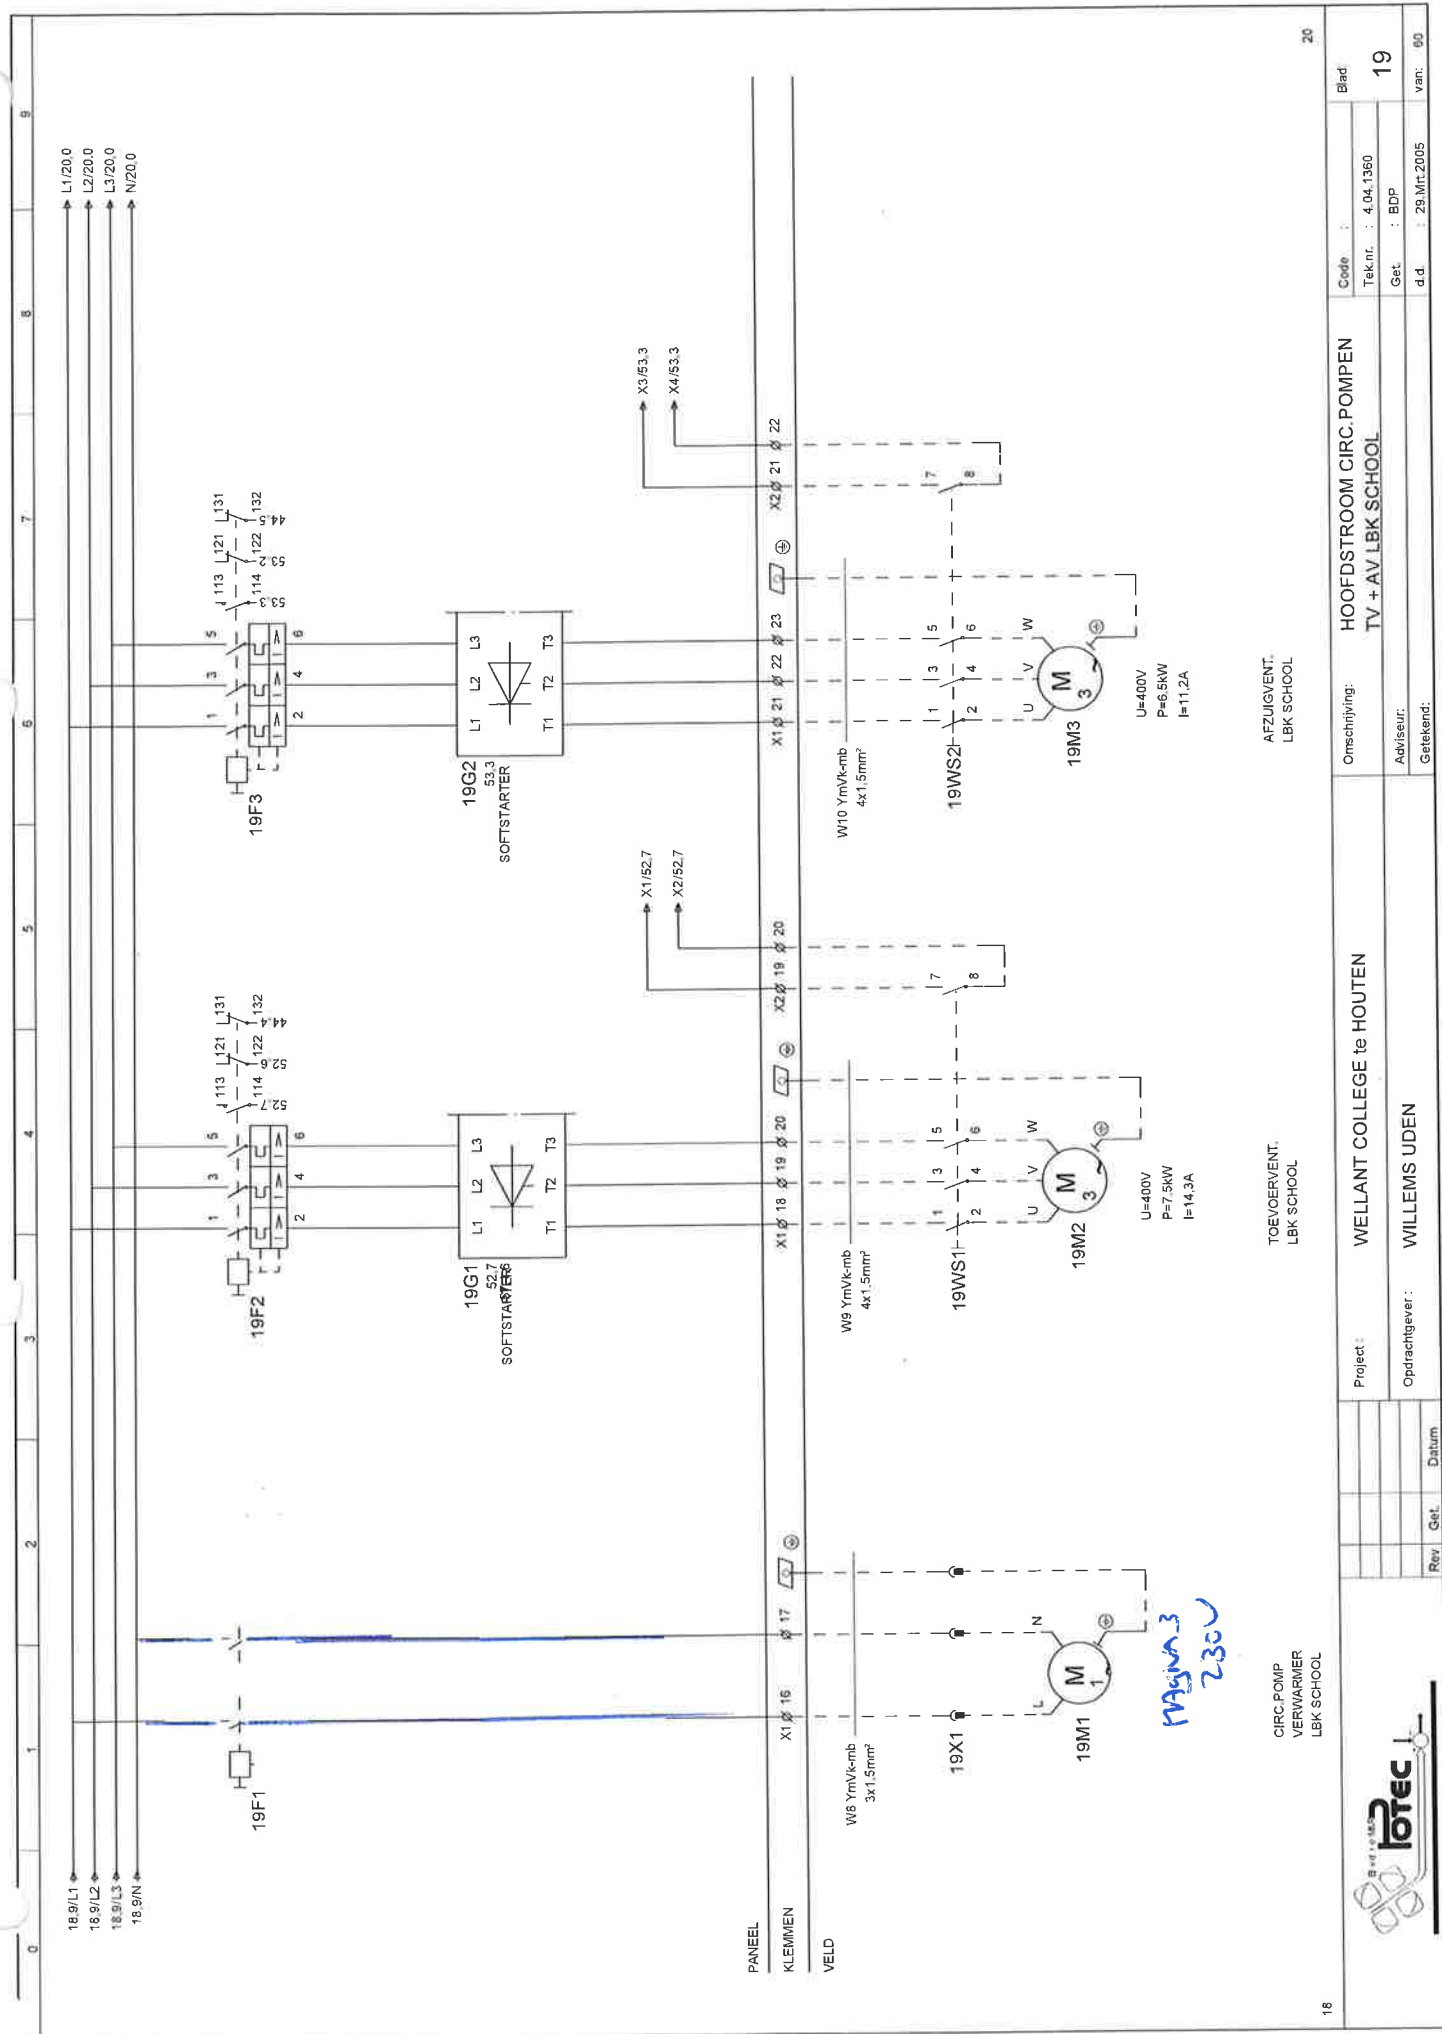

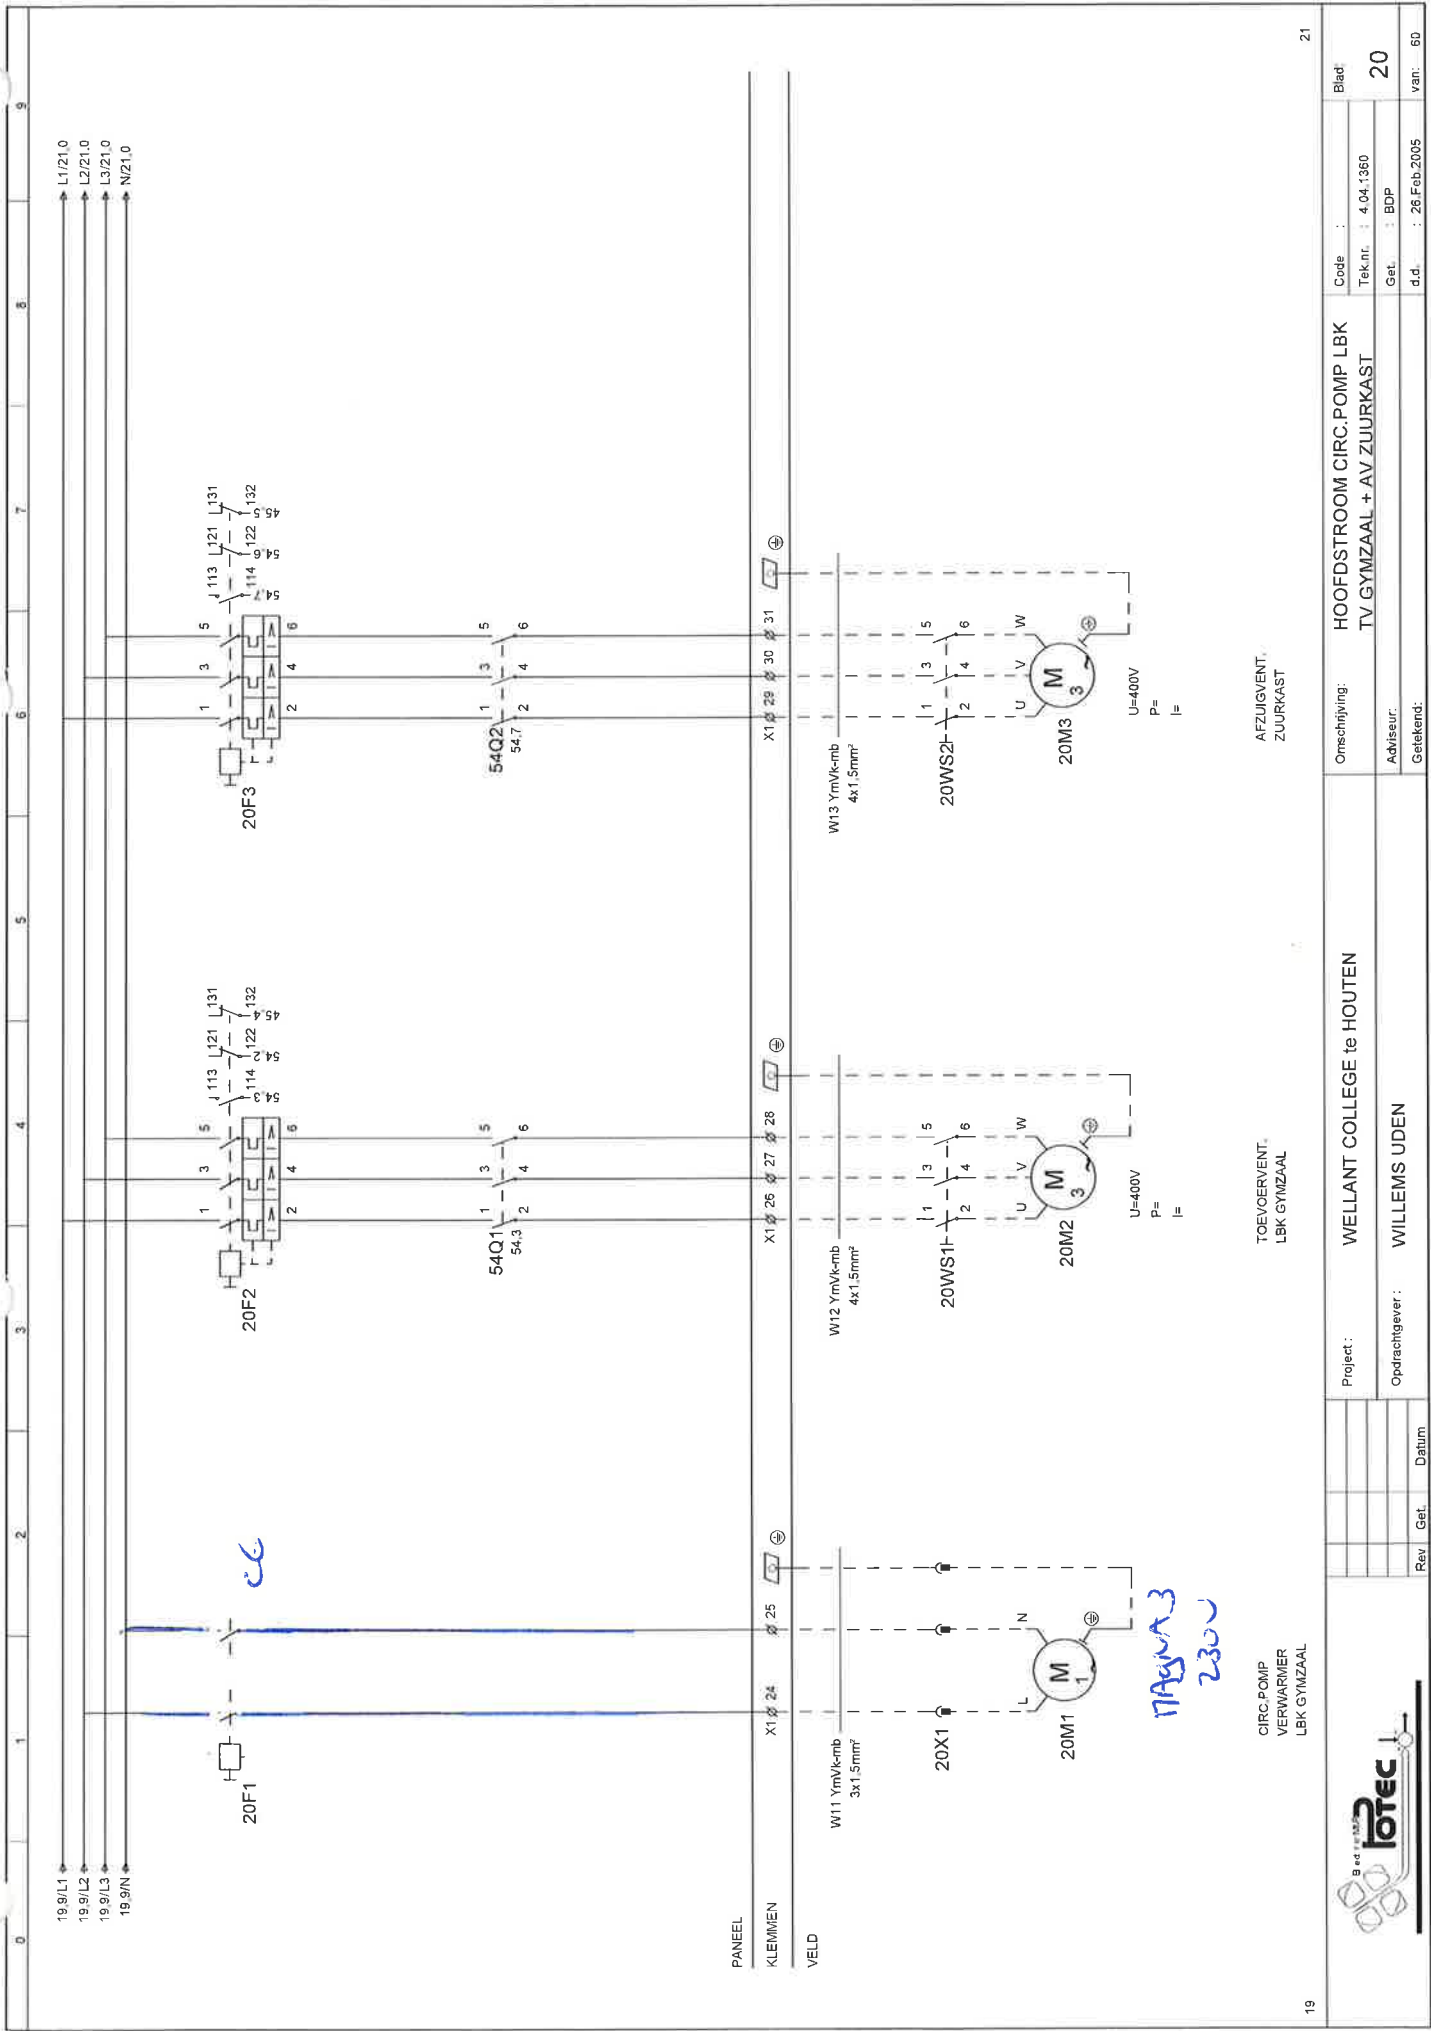

CIRC.POMP
VERWARMER
LBK GYMZAAL

TOEVOERVENT.
LBK GYMZAAL

AFZUIGVENT.
ZUURKAST


Rev	Get.	Datum



Project:	WELLANT COLLEGE te HOUTEN
Opdrachtgever:	WILLEMS UDEN

Omschrijving:	HOOFDSTROOM CIRC.POMP LBK TV GYMZAAL + AV ZUURKAST
Adviseur:	
Getekend:	

Code	
Tek.nr.	4.04.1360
Get.	BDP
d.d.	26 Feb.2005
van.	60

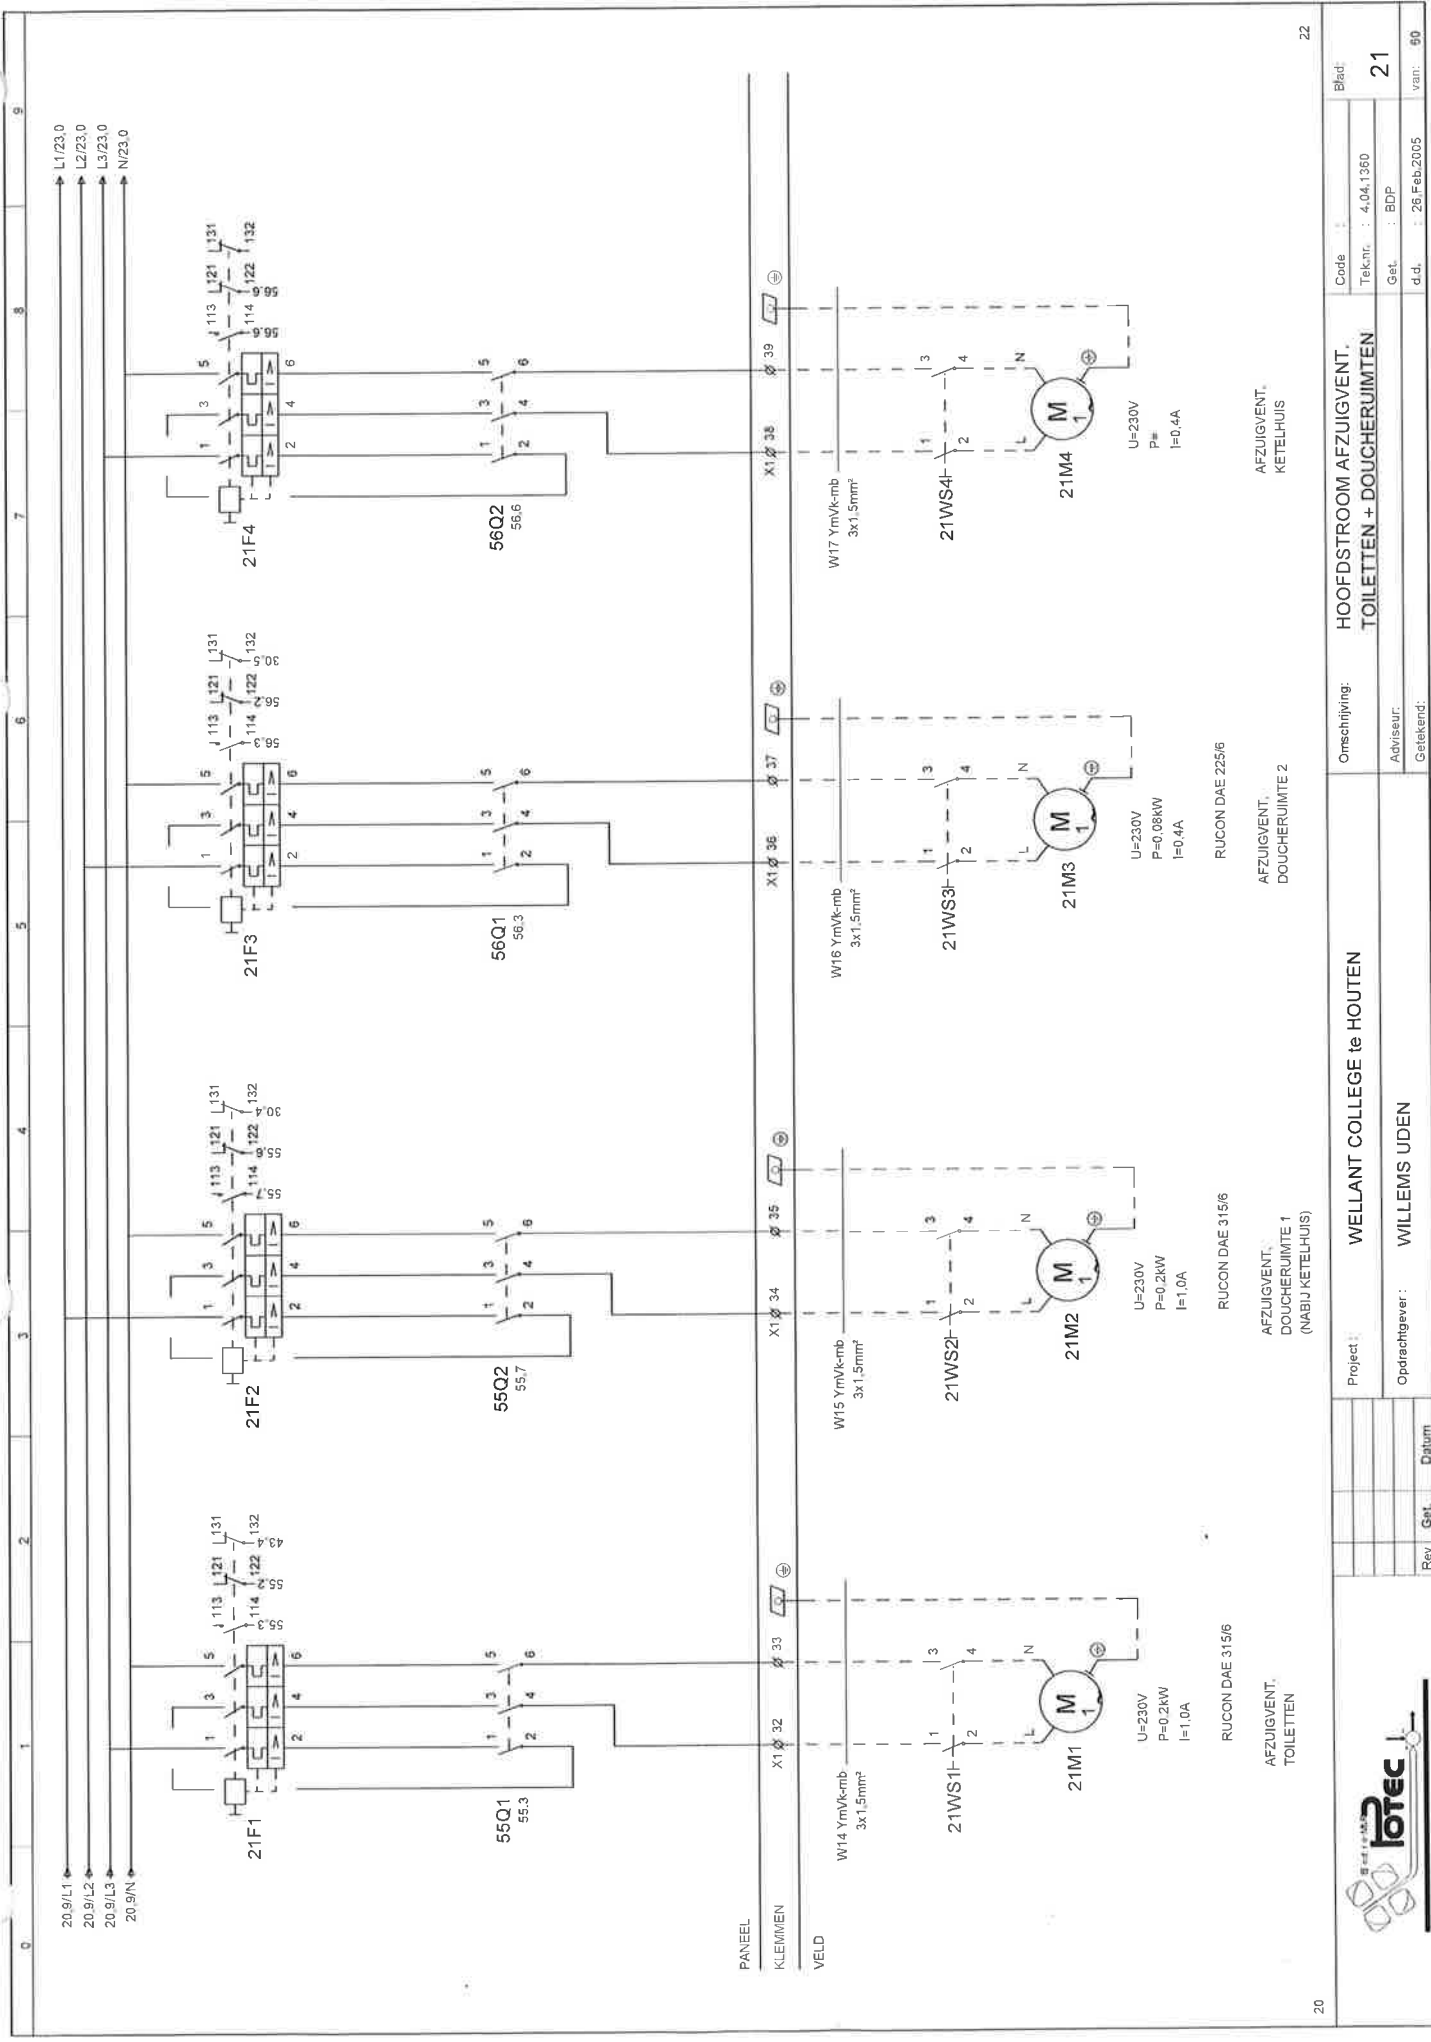


Rev	Get.	Datum

Project:	WELLANT COLLEGE te HOUTEN
Opmachtgever:	WILLEMS UDEN

Omschrijving:	HOOFDSTROOM AFZUIGVENT, TOILETTEN + DOUCHERUIMTEN
Adviseur:	
Getekend:	

Code	Blad
Tekn. : 4.04.1360	21
Get. : BDP	
d.d. : 26 Feb. 2005	van: 50

0	1	2	3	4	5	6	7	8	9
21									
23									
			Project : WELLANT COLLEGE te HOUTEN		Omschrijving: RESERVE		Code : Tekn. : 4.04.1360		Blad
			Opdrachtgever : WILLEMS UDEN		Adviseur:		Get. BDP		22
Rev. Get.			Datum		Getekend:		d.d. : 20.Nov.2004		van: 60

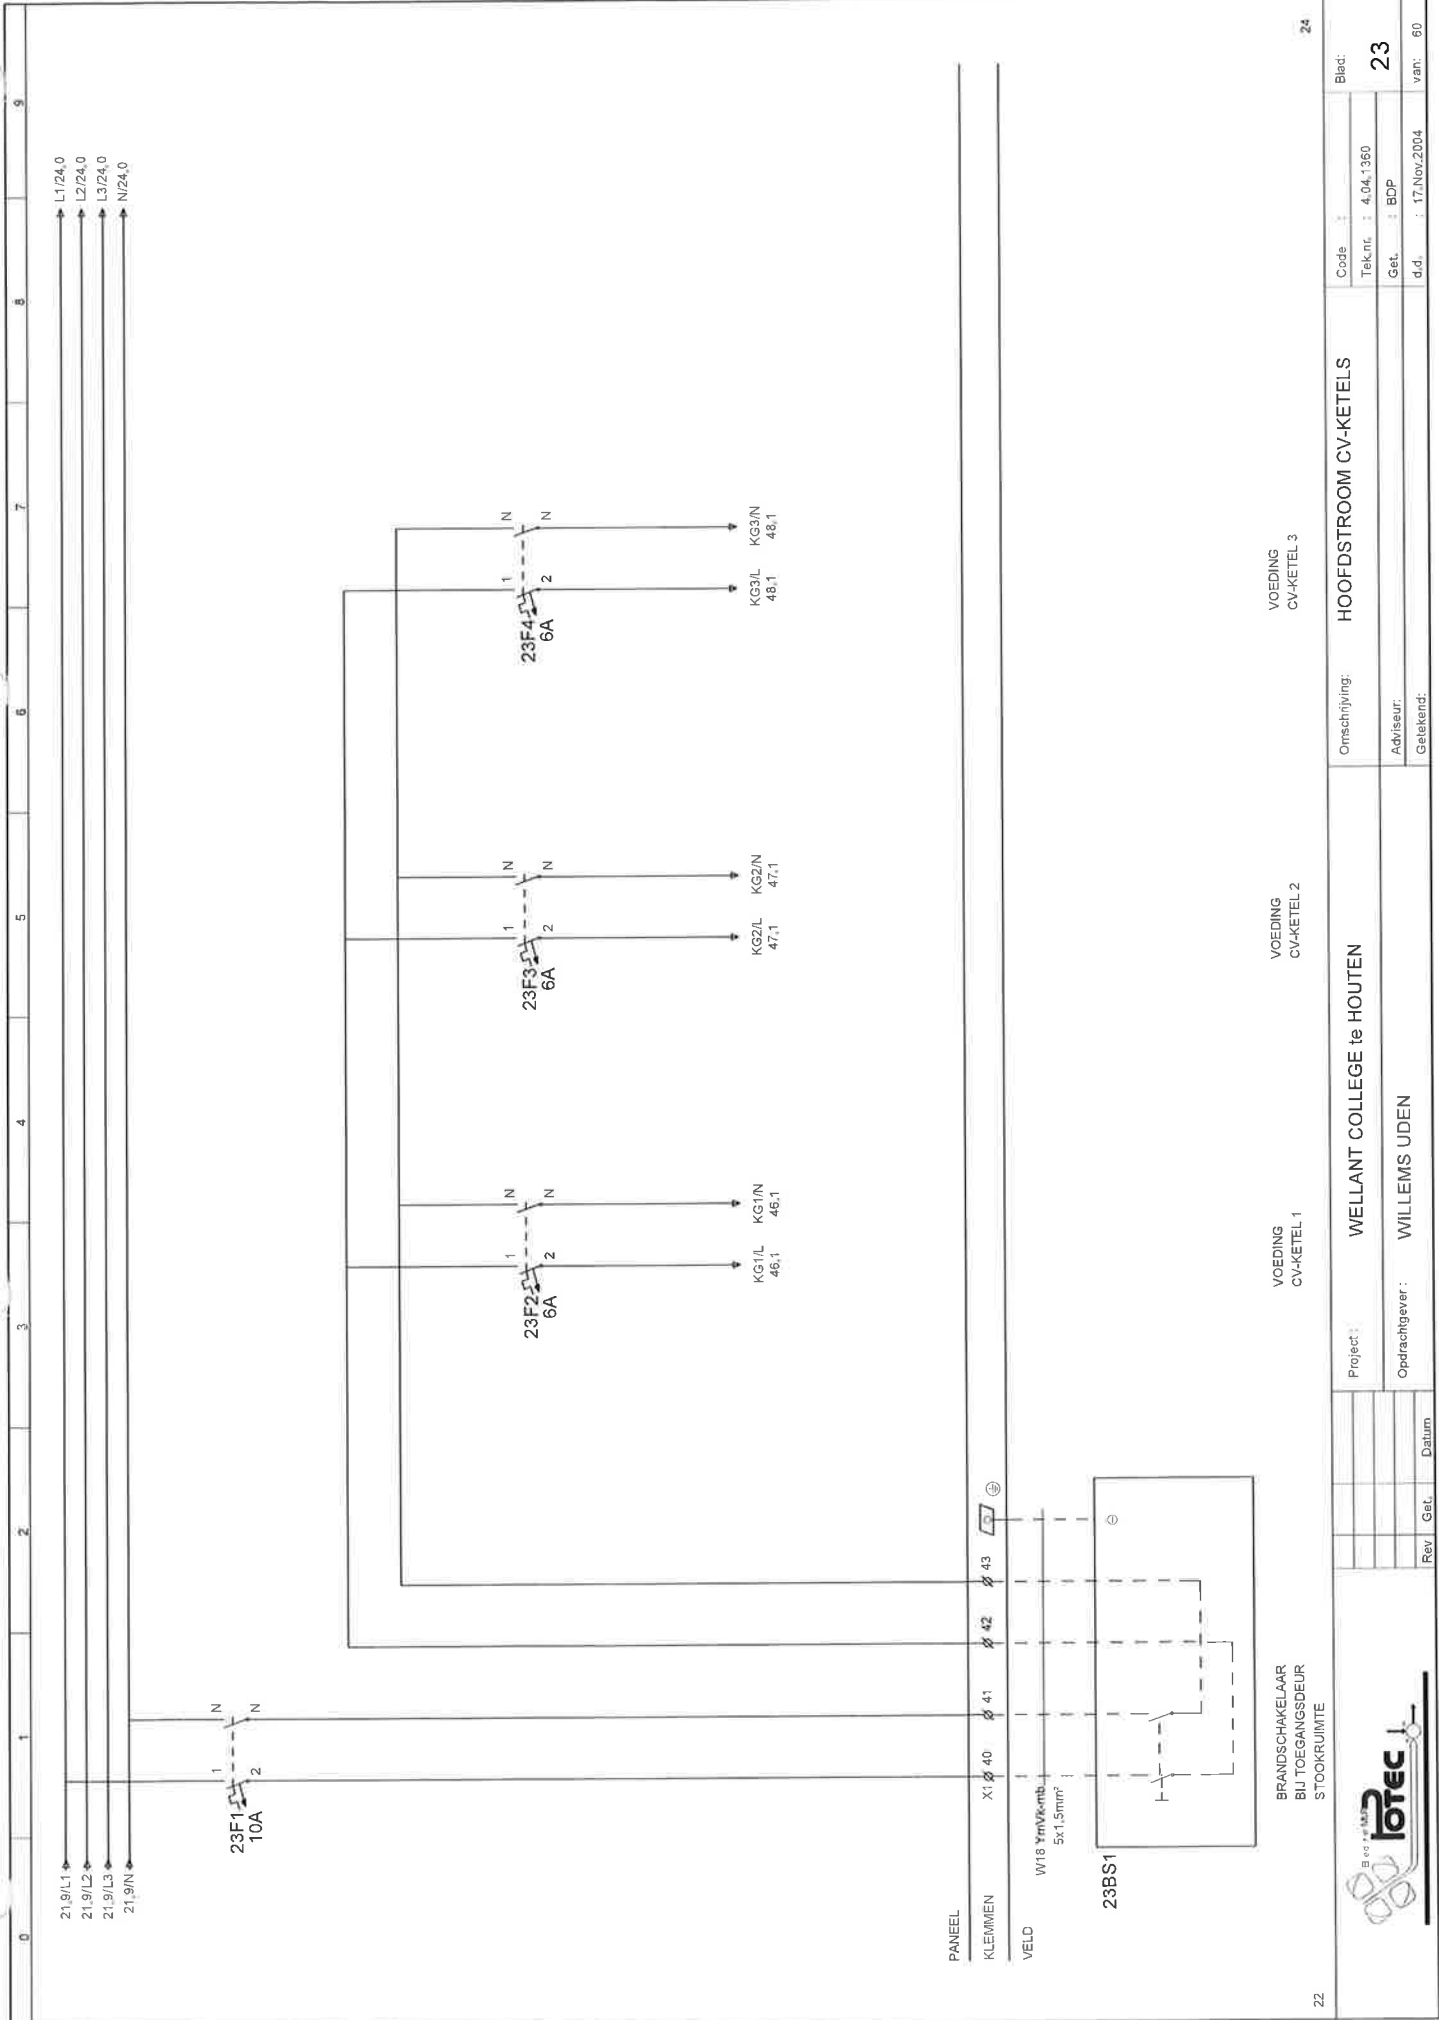

BRANDSCHAKELAAR
BIJ TOEGANGSDEUR
STOOKRUIMTE



VOEDING
CV-KETEL 3

VOEDING
CV-KETEL 2

VOEDING
CV-KETEL 1

HOOFDSTROOM CV-KETELS

Project: WELLANT COLLEGE te HOUTEN

Opdrachtgever: WILLEMS UDEN

Onschrijving:

Adviseur:

Getekend:

Code Teknif. : 4.04.1360


Get. : BDP


d.d. : 17.Nov.2004


Blad:


23

van: 60

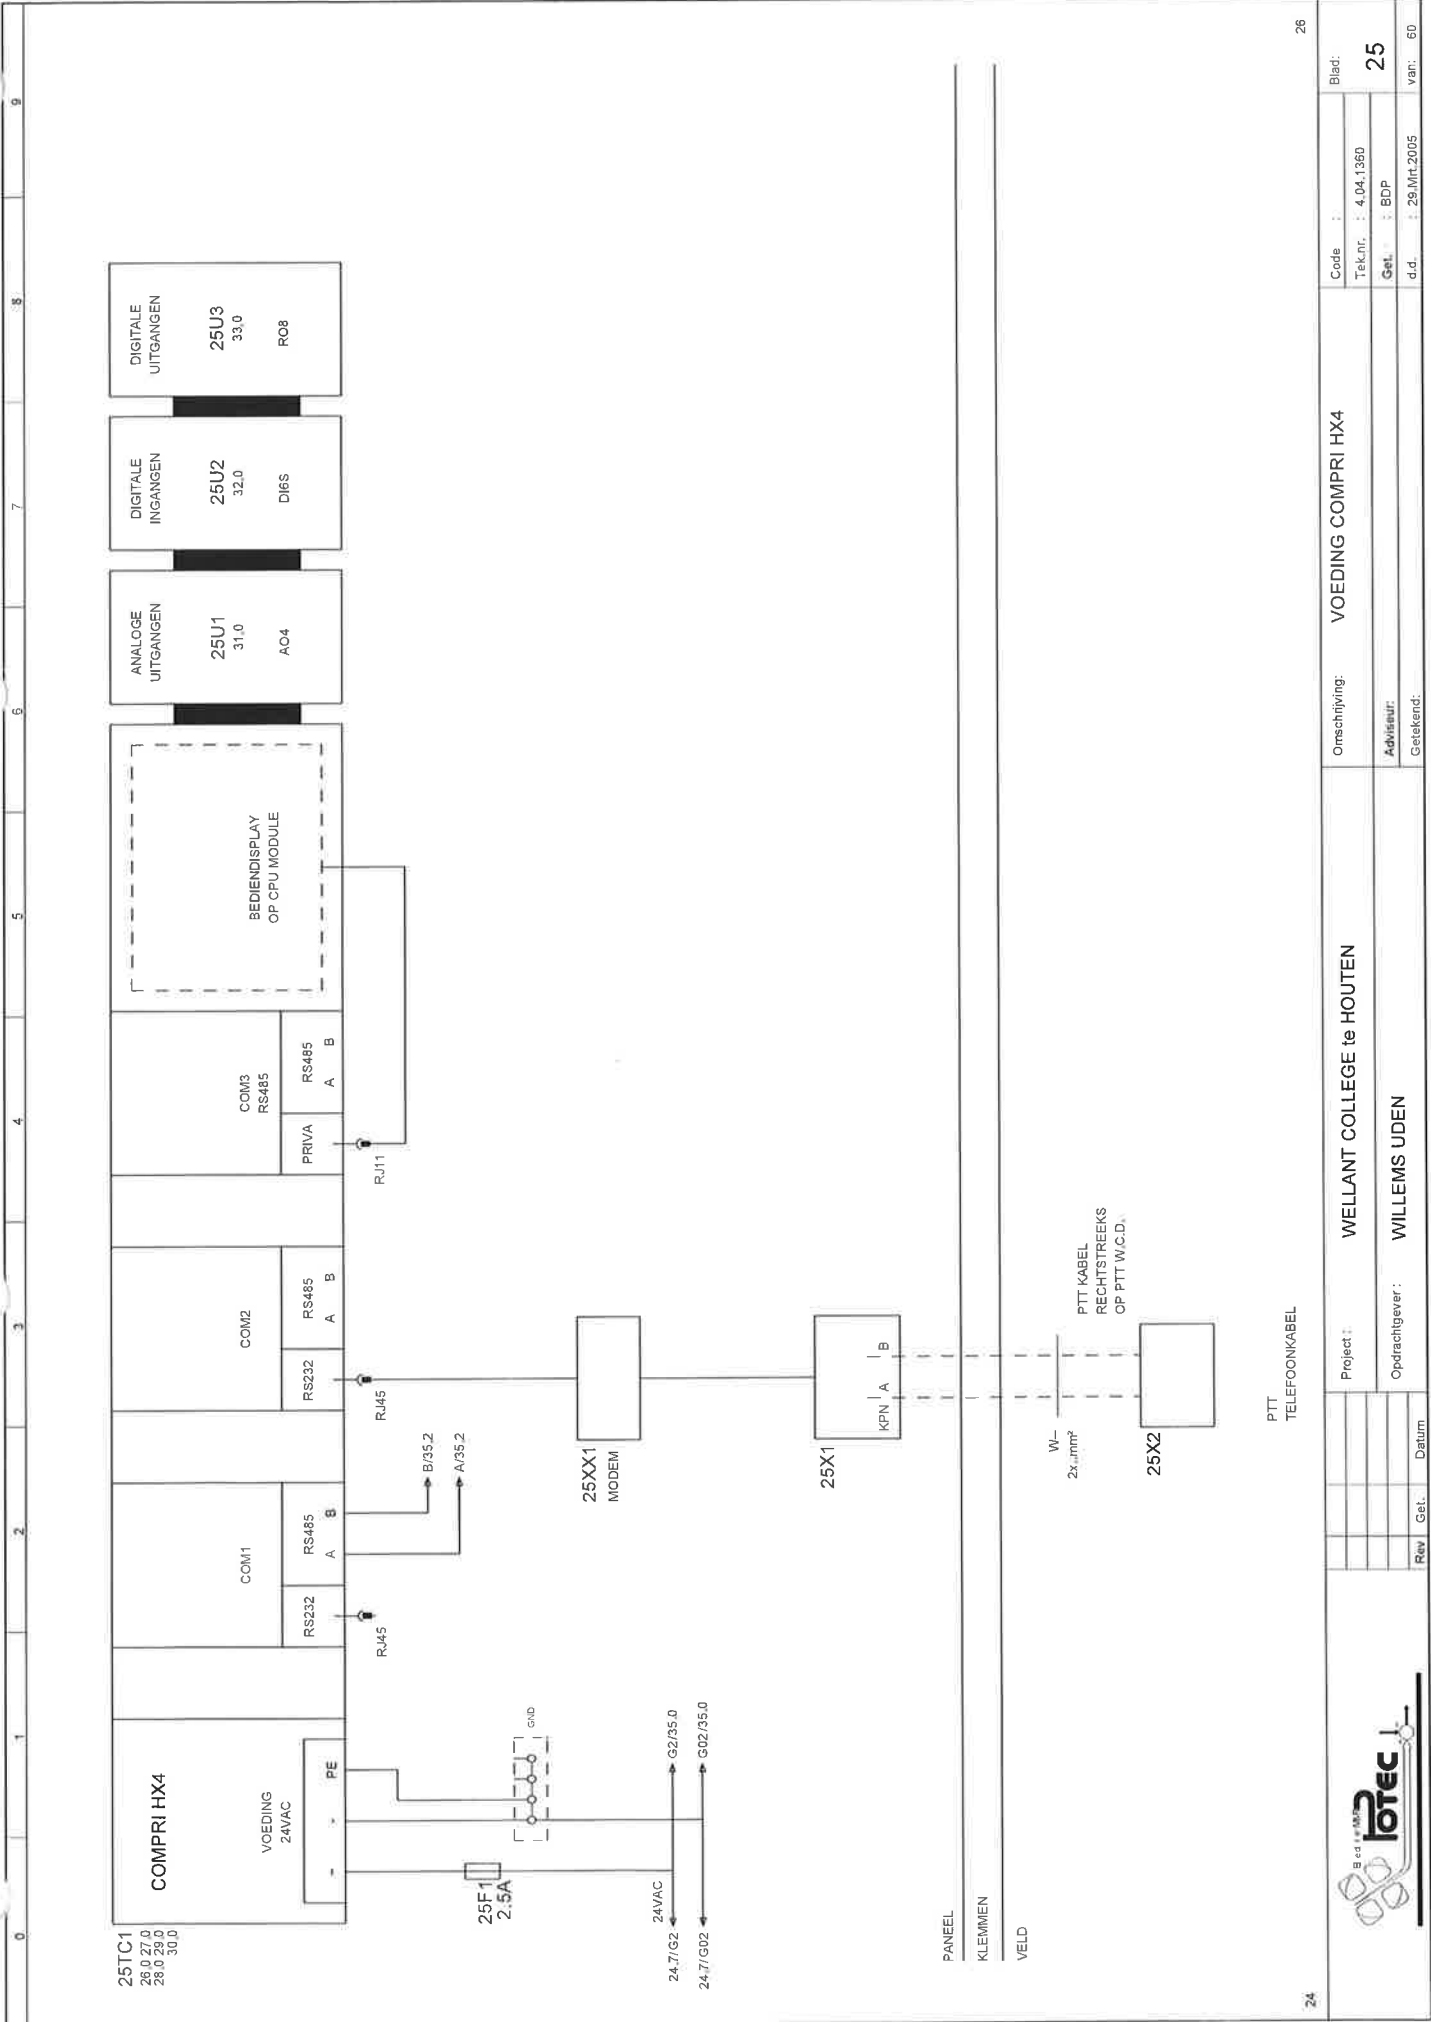


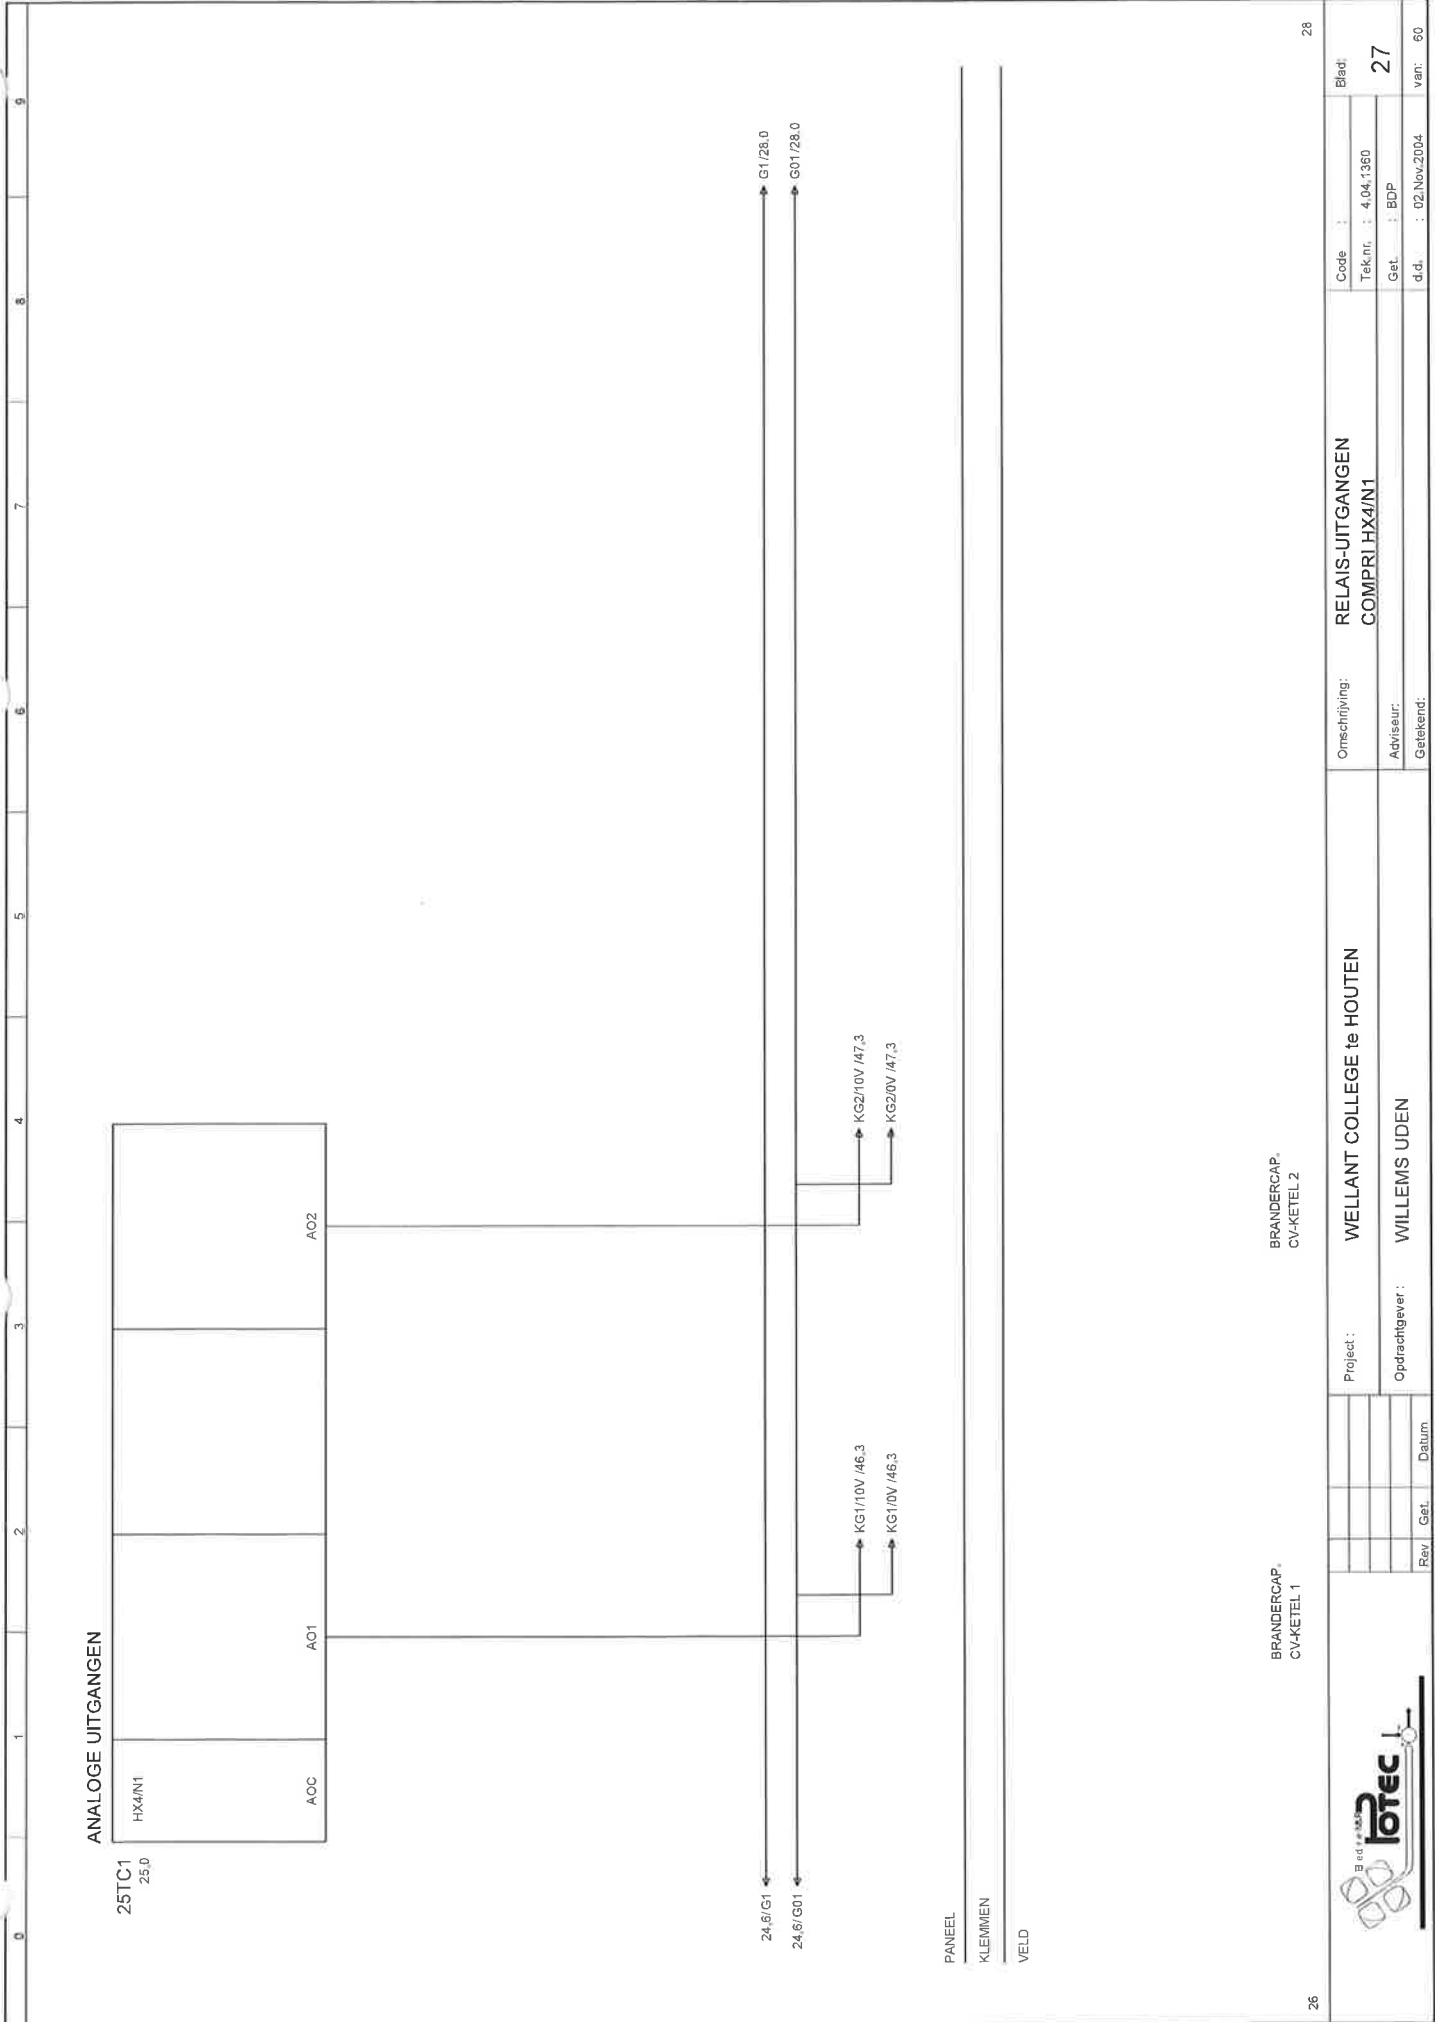

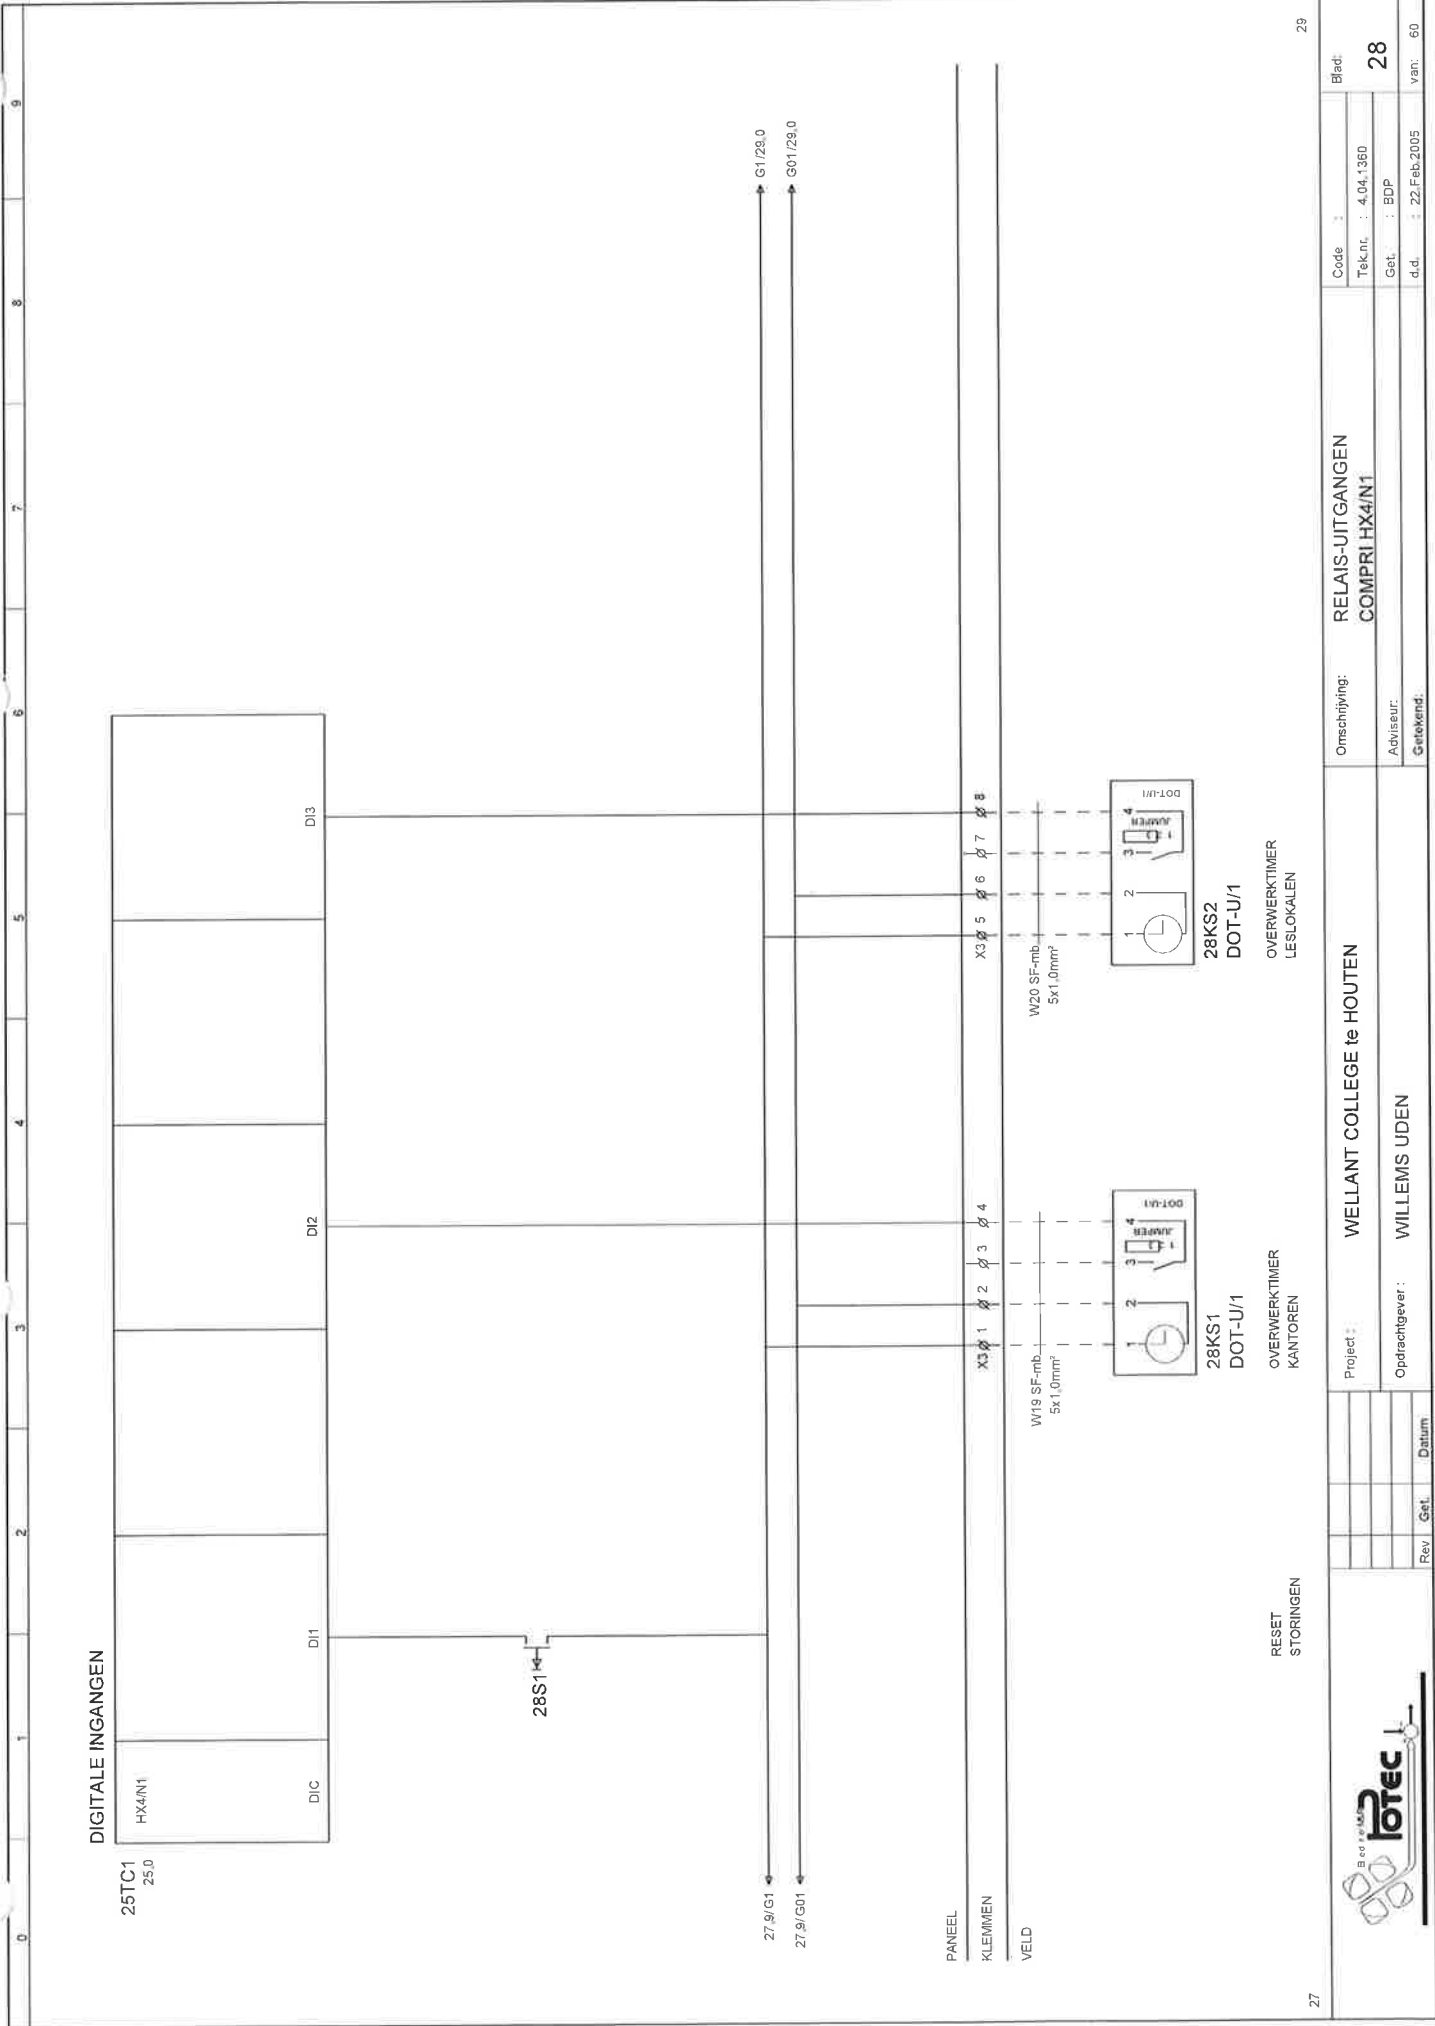

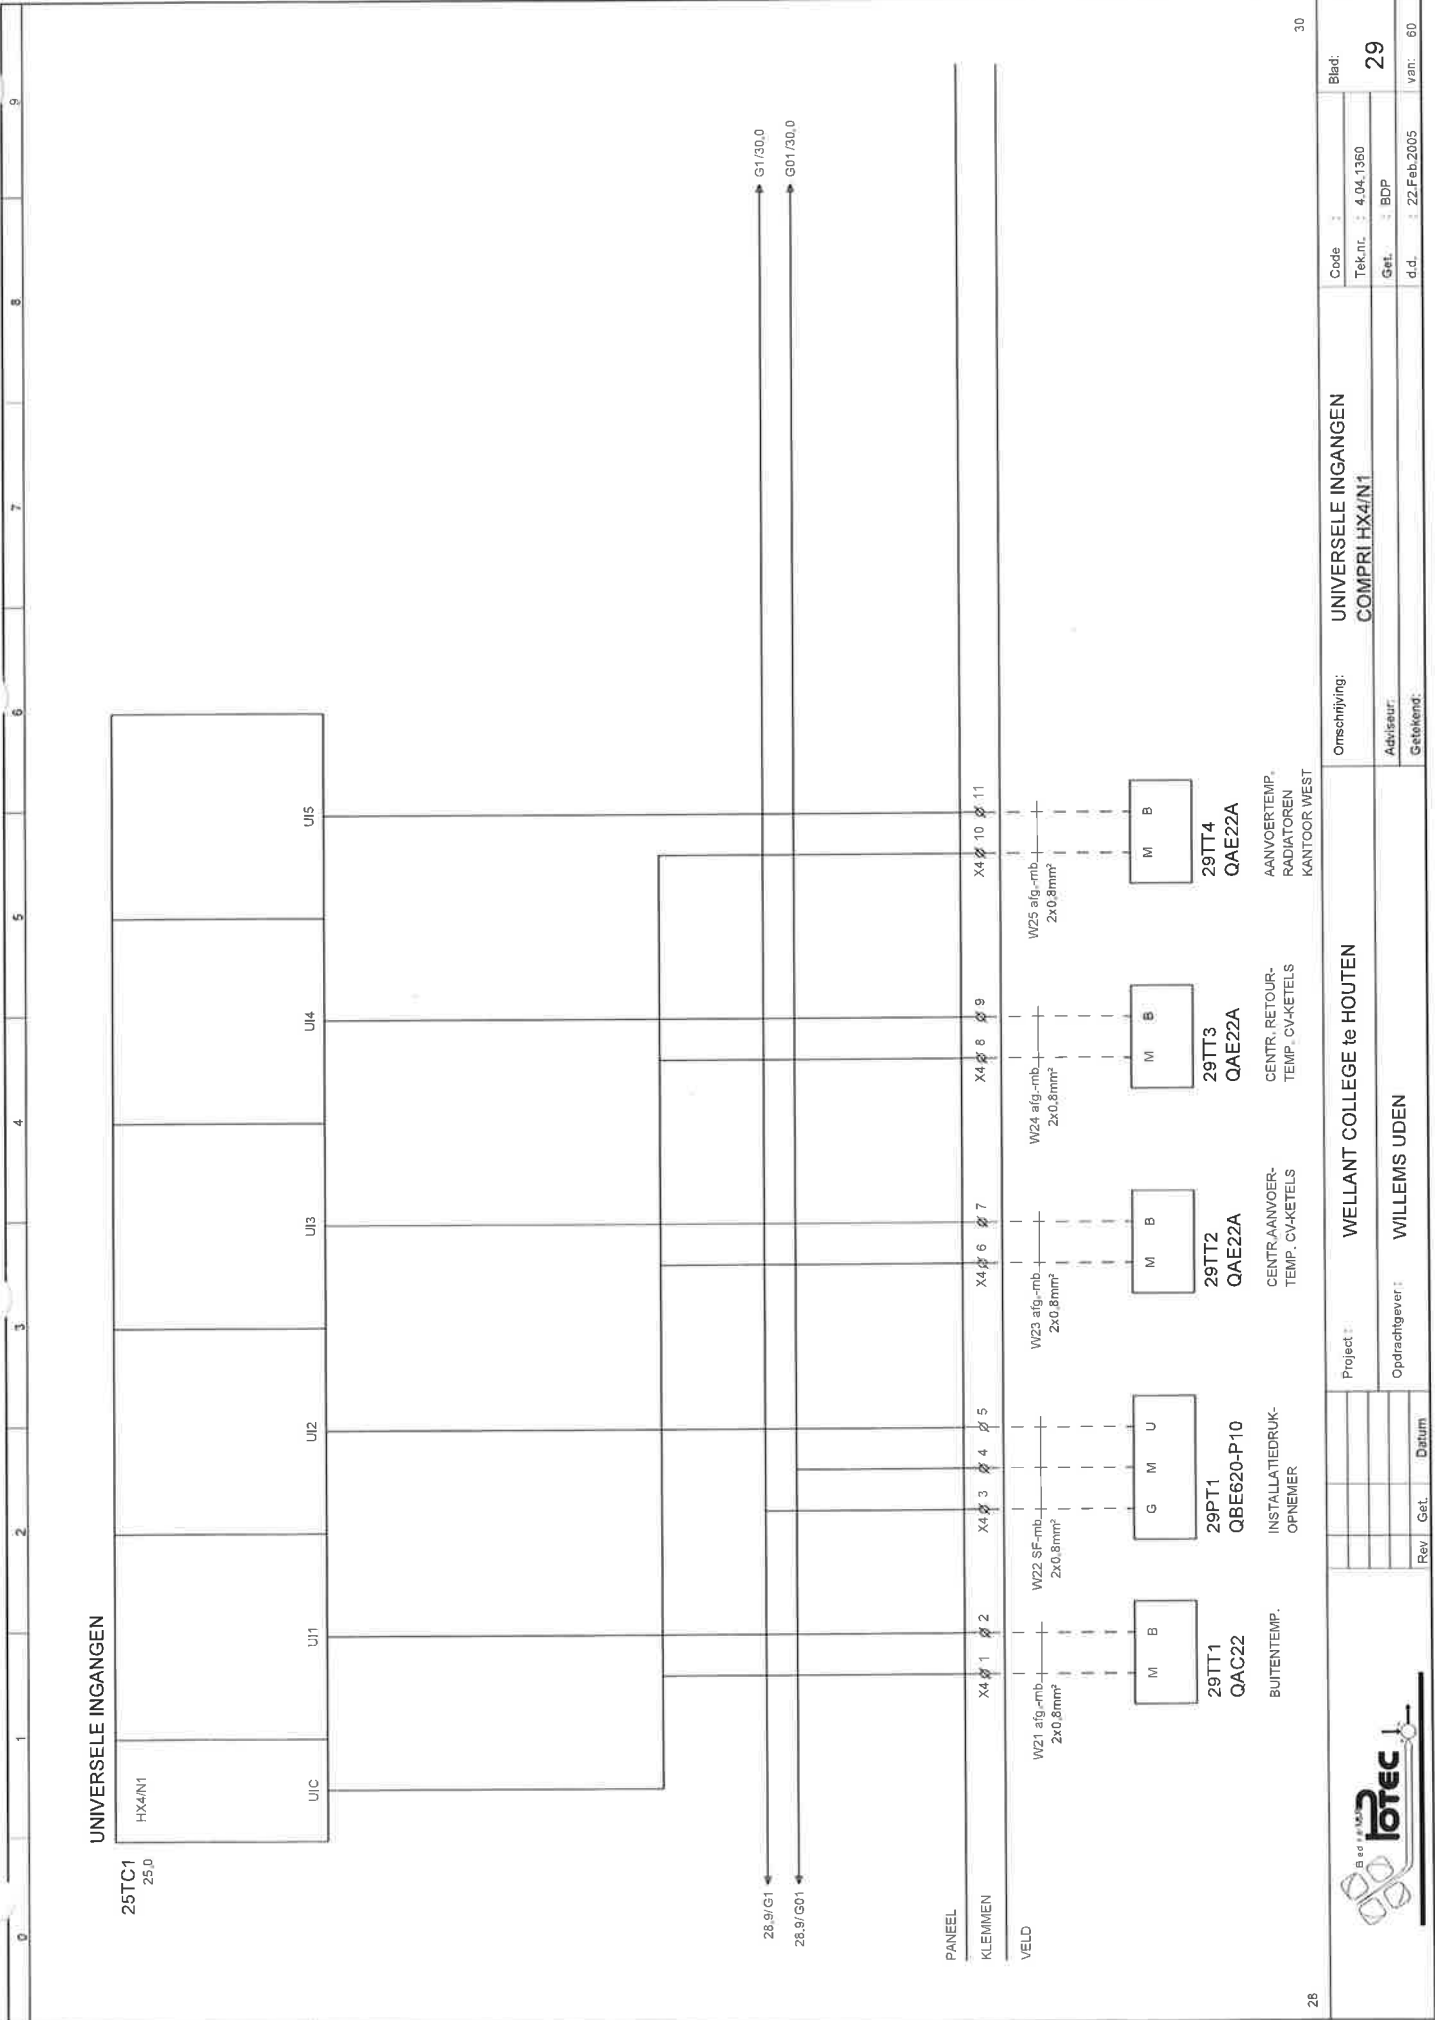

UNIVERSELE INGANGEN

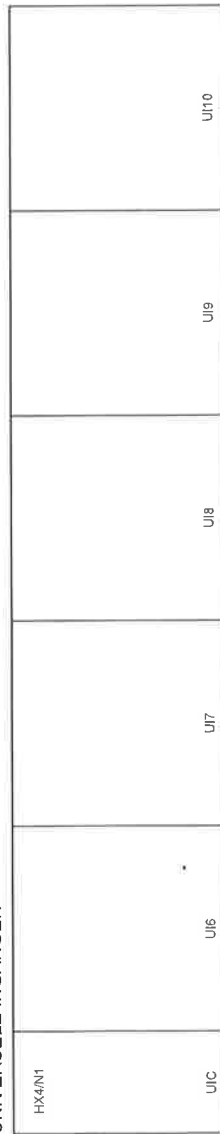25TC1
25.0

29.9/G01

G1/31.0

G01/31.0

PANEEL

KI EMMEN

VFLD

X4 16 17

X4 Ø 14 Ø 15

	X8 X 12 X 13
--	--------------

W28 afg.-mb
2x0.8mm²

W27 afg-mb-
2x0.8mm²W26 afg.-mb-
2y0 8mm²

M

M

1

1

M

M

30TT3
QAA24

30TT2
QAE22A

30TT1
CAA24

AFZUIGVENT.
DOUCHERUIMTE 2

AFZUIGVENT:
DOUCHERUIMTE 1

RUIMTETEMP.
RADIATOREN
KANTOOR OOST

AANVOERTEMP.
RADIATOREN
KANTOOR OOST

RUIMTÉTEMP.
RADIATOREN
KANTOOR WEST

UNIVERSELE INGANGEN
COMPRI HX4/N¹

WELLANT COLLEGE te HOUTEN

WILLEMS UDEN


Project:

Ondrachtaever:

Code	Blad:
------	-------

Tek.nr. : 4.04.1360

van: 60

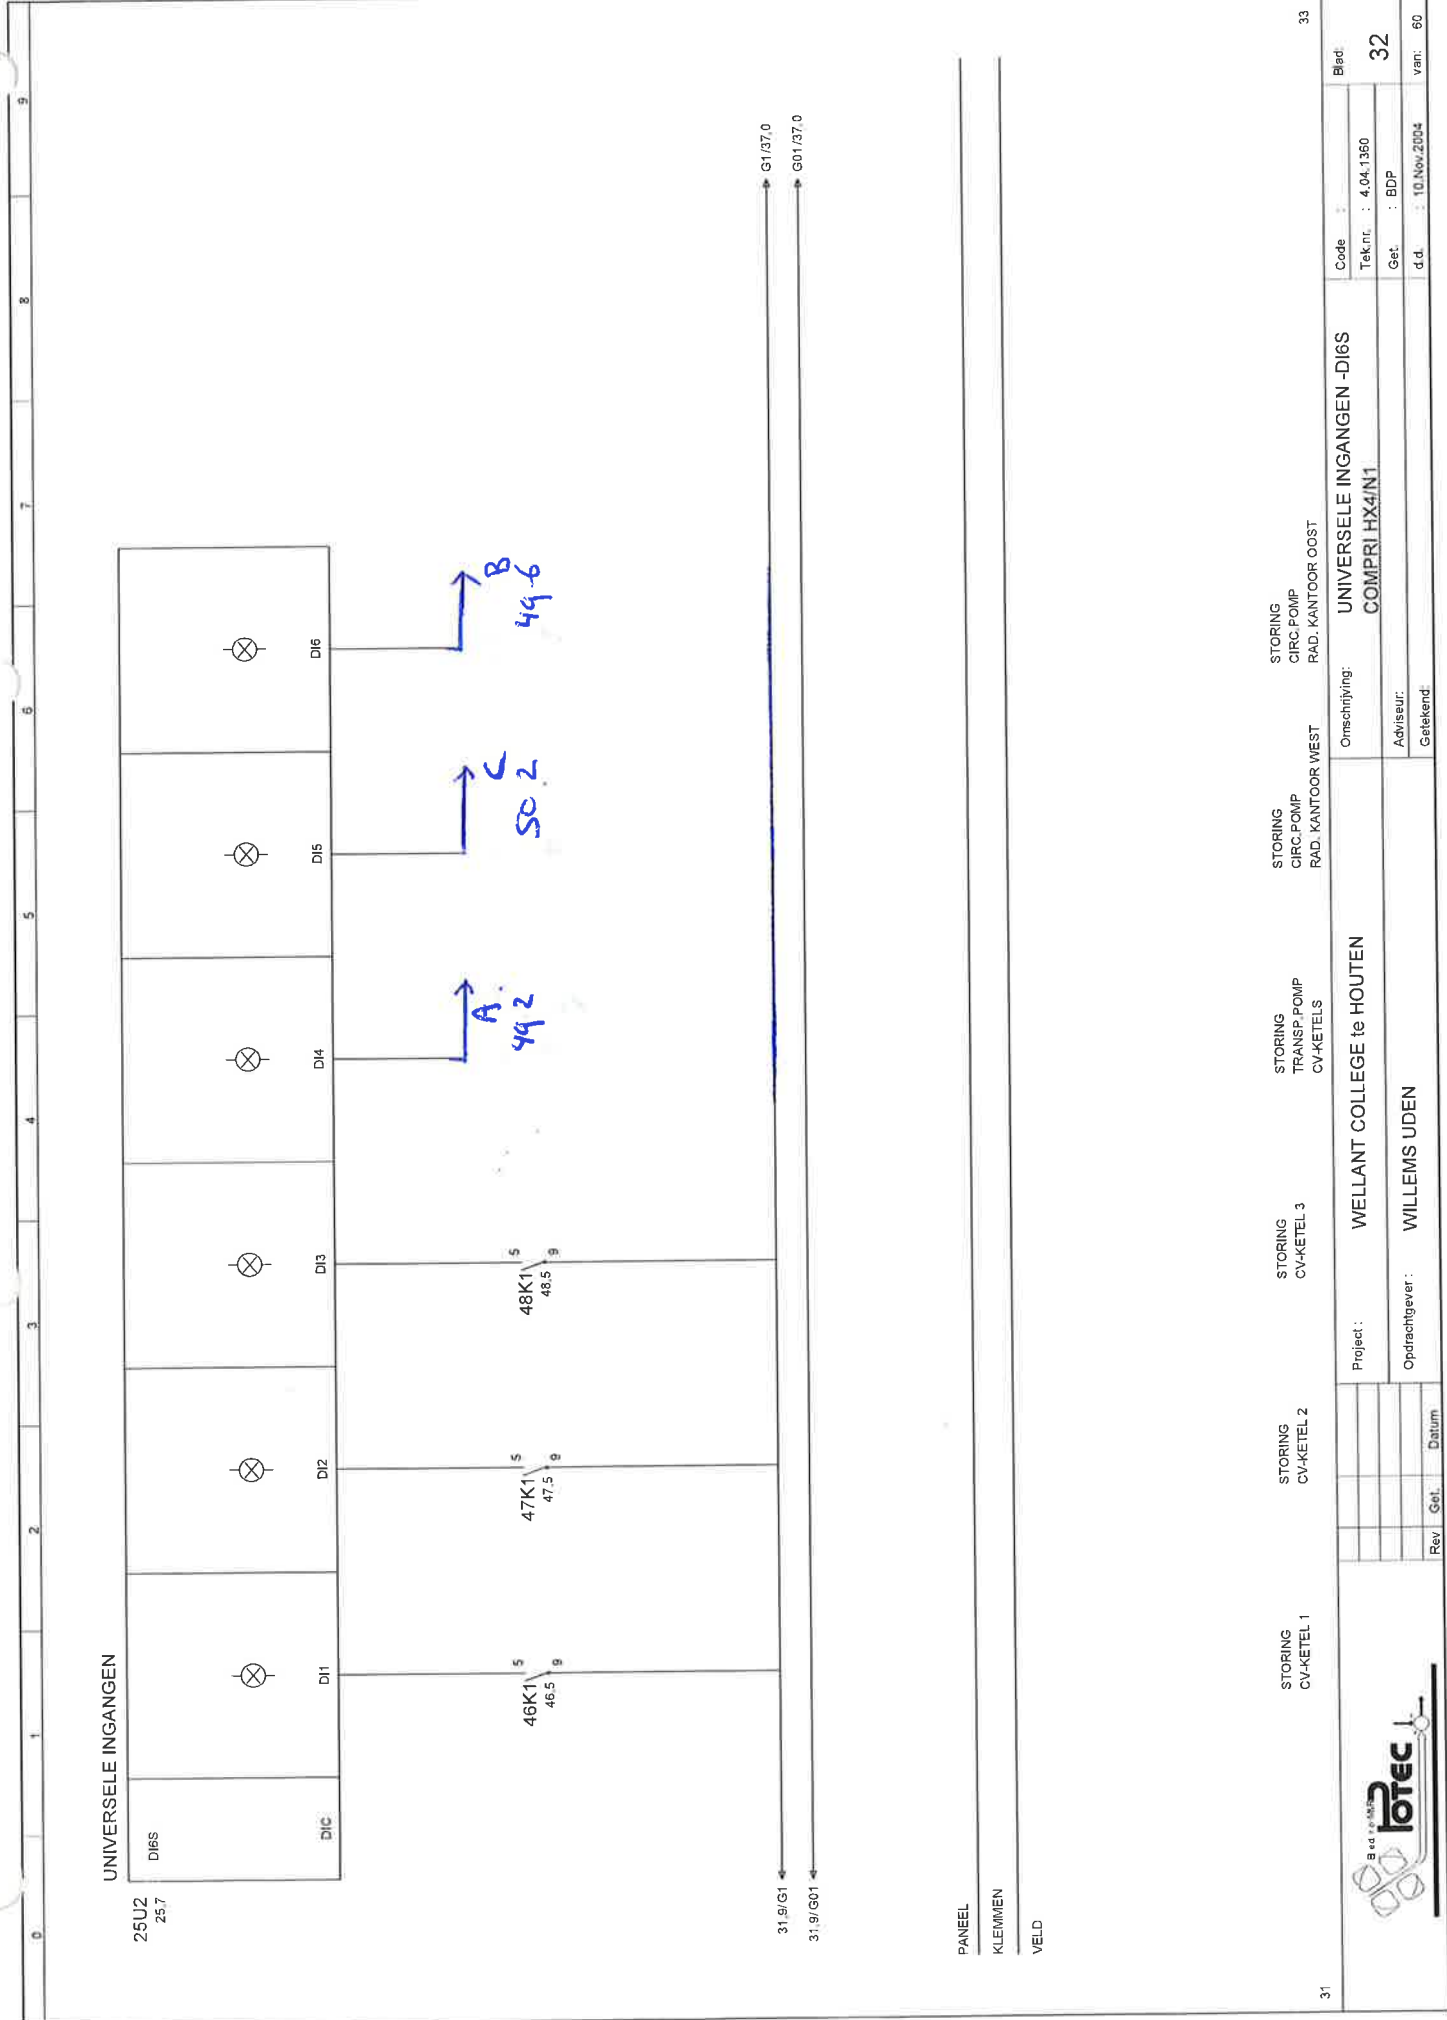

UNIVERSELE INGANGEN

25U2
25.7

DI6S

DI1

DI2

DI3

DI4

DI5

DI6

46K1
46.5

47K1
47.5

48K1
48.5

A:
49.2

C:
50.2

B:
49.6

31.9/G1

31.9/G01

G1/37.0

G01/37.0

PANEEL

KLEMMEN

VELD

STORING
CV-KETEL 1

STORING
CV-KETEL 2

STORING
CV-KETEL 3

STORING
TRANSP. POMP
CV-KETELS

STORING
CIRC. POMP
RAD. KANTOOR WEST

STORING
CIRC. POMP
RAD. KANTOOR OOST

Onschrijving:
UNIVERSELE INGANGEN -DI6S
COMPRI HX4/N1

Adviseur:
Getekend

Code
Tekn. : 4.04.1360

Get. : BDP

d.d. : 10 Nov. 2004


van: 60



0	1	2	3	4	5	6	7	8	9
<div> <div> <div>25U3</div> <div>25,8</div> </div> <div> <div>RELAI'S-UITGANGEN</div> <div>RO8</div> <div> <div> <div>33K1</div> <div> <div>P1</div> <div>N01</div> <div>NC1</div> </div> </div> <div> <div>33K2</div> <div> <div>P2</div> <div>N02</div> </div> </div> <div> <div>33K3</div> <div> <div>P3</div> <div>N03</div> </div> </div> <div> <div>33K4</div> <div> <div>P4</div> <div>N04</div> </div> </div> <div> <div>33K5</div> <div> <div>P5</div> <div>N05</div> <div>NC5</div> </div> </div> <div> <div>33K6</div> <div> <div>P6</div> <div>N06</div> </div> </div> <div> <div>33K7</div> <div> <div>P7</div> <div>N07</div> </div> </div> <div> <div>33K8</div> <div> <div>P8</div> <div>N08</div> </div> </div> </div> </div> </div>									
<div> <div> <div>M/V</div> <div></div> </div> <div> <div>M/V</div> <div></div> </div> <div> <div>M/V</div> <div></div> </div> <div> <div>M/V</div> <div></div> </div> <div> <div>M/V</div> <div></div> </div> <div> <div>M/V</div> <div>54,5</div> </div> <div> <div>M/V</div> <div>55,1</div> </div> <div> <div>M/V</div> <div></div> </div> <div> <div>M/V</div> <div></div> </div> <div> <div>M/V</div> <div></div> </div> </div>									
<div> <div>PANEEL</div> <div>KLEMMEN</div> <div>VELD</div> </div>									
<div> <div>RESERVE</div> <div>RESERVE</div> <div>RESERVE</div> <div>RESERVE</div> <div>RESERVE</div> <div>AFZUIGVENTILATOR ZUURKAST</div> <div>DIVERSAEN AFZUIGVENTILATORS</div> <div>RESERVE</div> <div>RESERVE</div> <div>RESERVE</div> </div>									
<div> <div>32</div> <div> <div> <div> <div> <div>33</div> <div>33</div> </div> <div> <div>Blad</div> <div>Tek.nr. : 4,04.1360</div> </div> </div> <div> <div> <div> <div>WELLANT COLLEGE te HOUTEN</div> <div>Opdrachtgever : WILLEMS UDEN</div> </div> <div> <div>Project :</div> <div>Adviseur :</div> </div> </div> <div> <div> <div> <div>Rev</div> <div>Get.</div> <div>Datum</div> </div> <div> <div>Onschrijving :</div> <div>Getekend :</div> </div> </div> </div> </div> </div></div></div>									






[illegible]

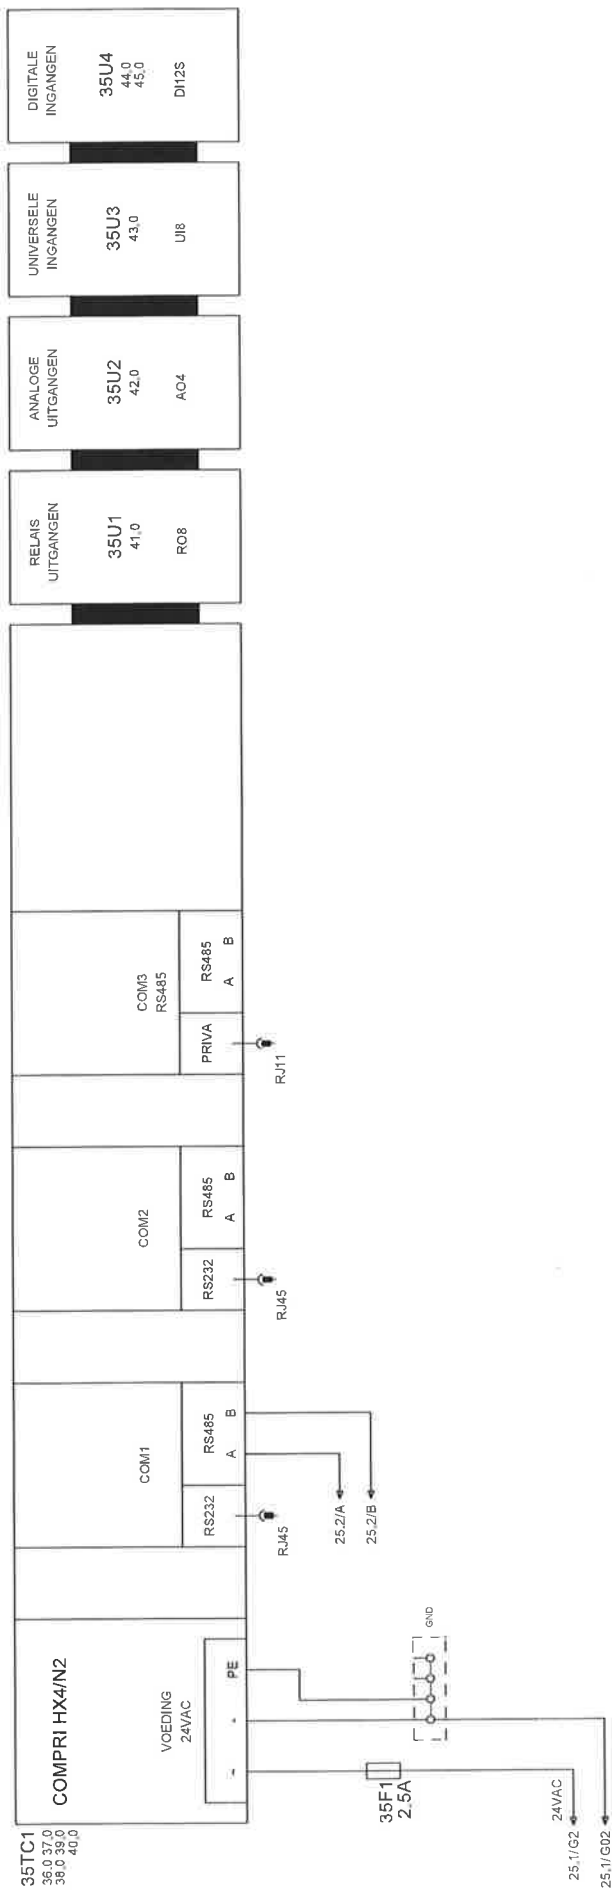



PANEEL


KLEMMEN


VELD


					
Project : WELLANT COLLEGE te HOUTEN					
Opdrachtgever : WILLEMS UDEN					
Omschrijving:			VOEDING COMPRI HX4/N2		
			Code :		
			Tek.nr. :	4.04.1360	
			Get. :	BDP	
Adviseur:					
Gefakend:			d.d. :	29.Mrt.2005	
			van:	60	

ANALOGIE UITGANGEN

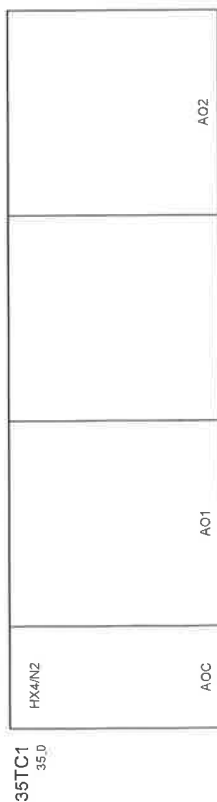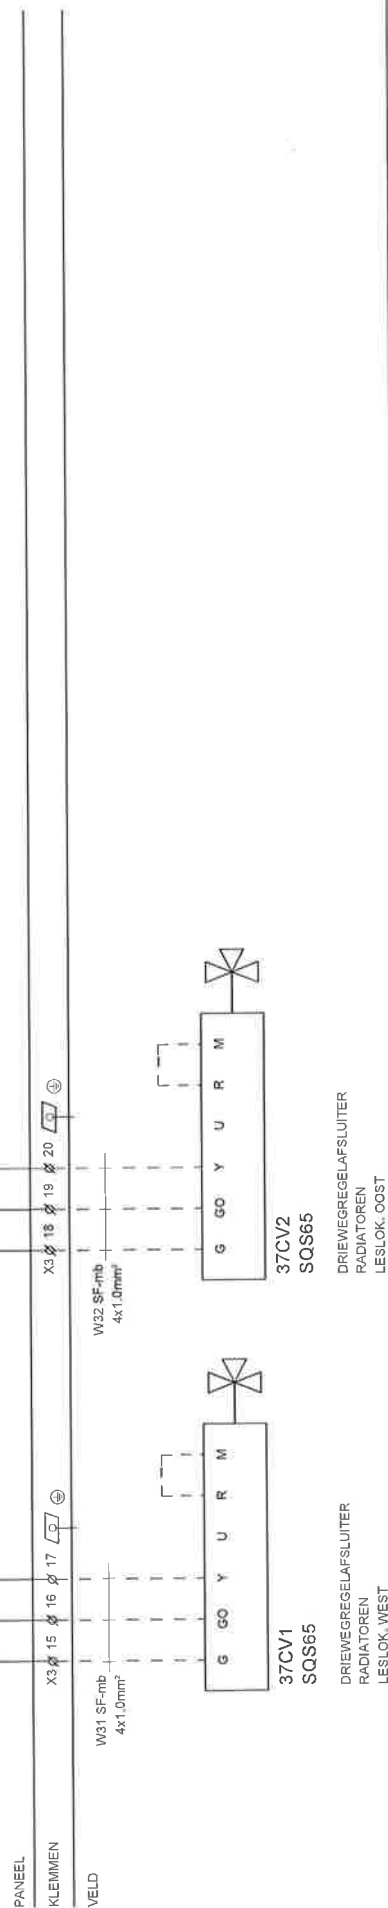

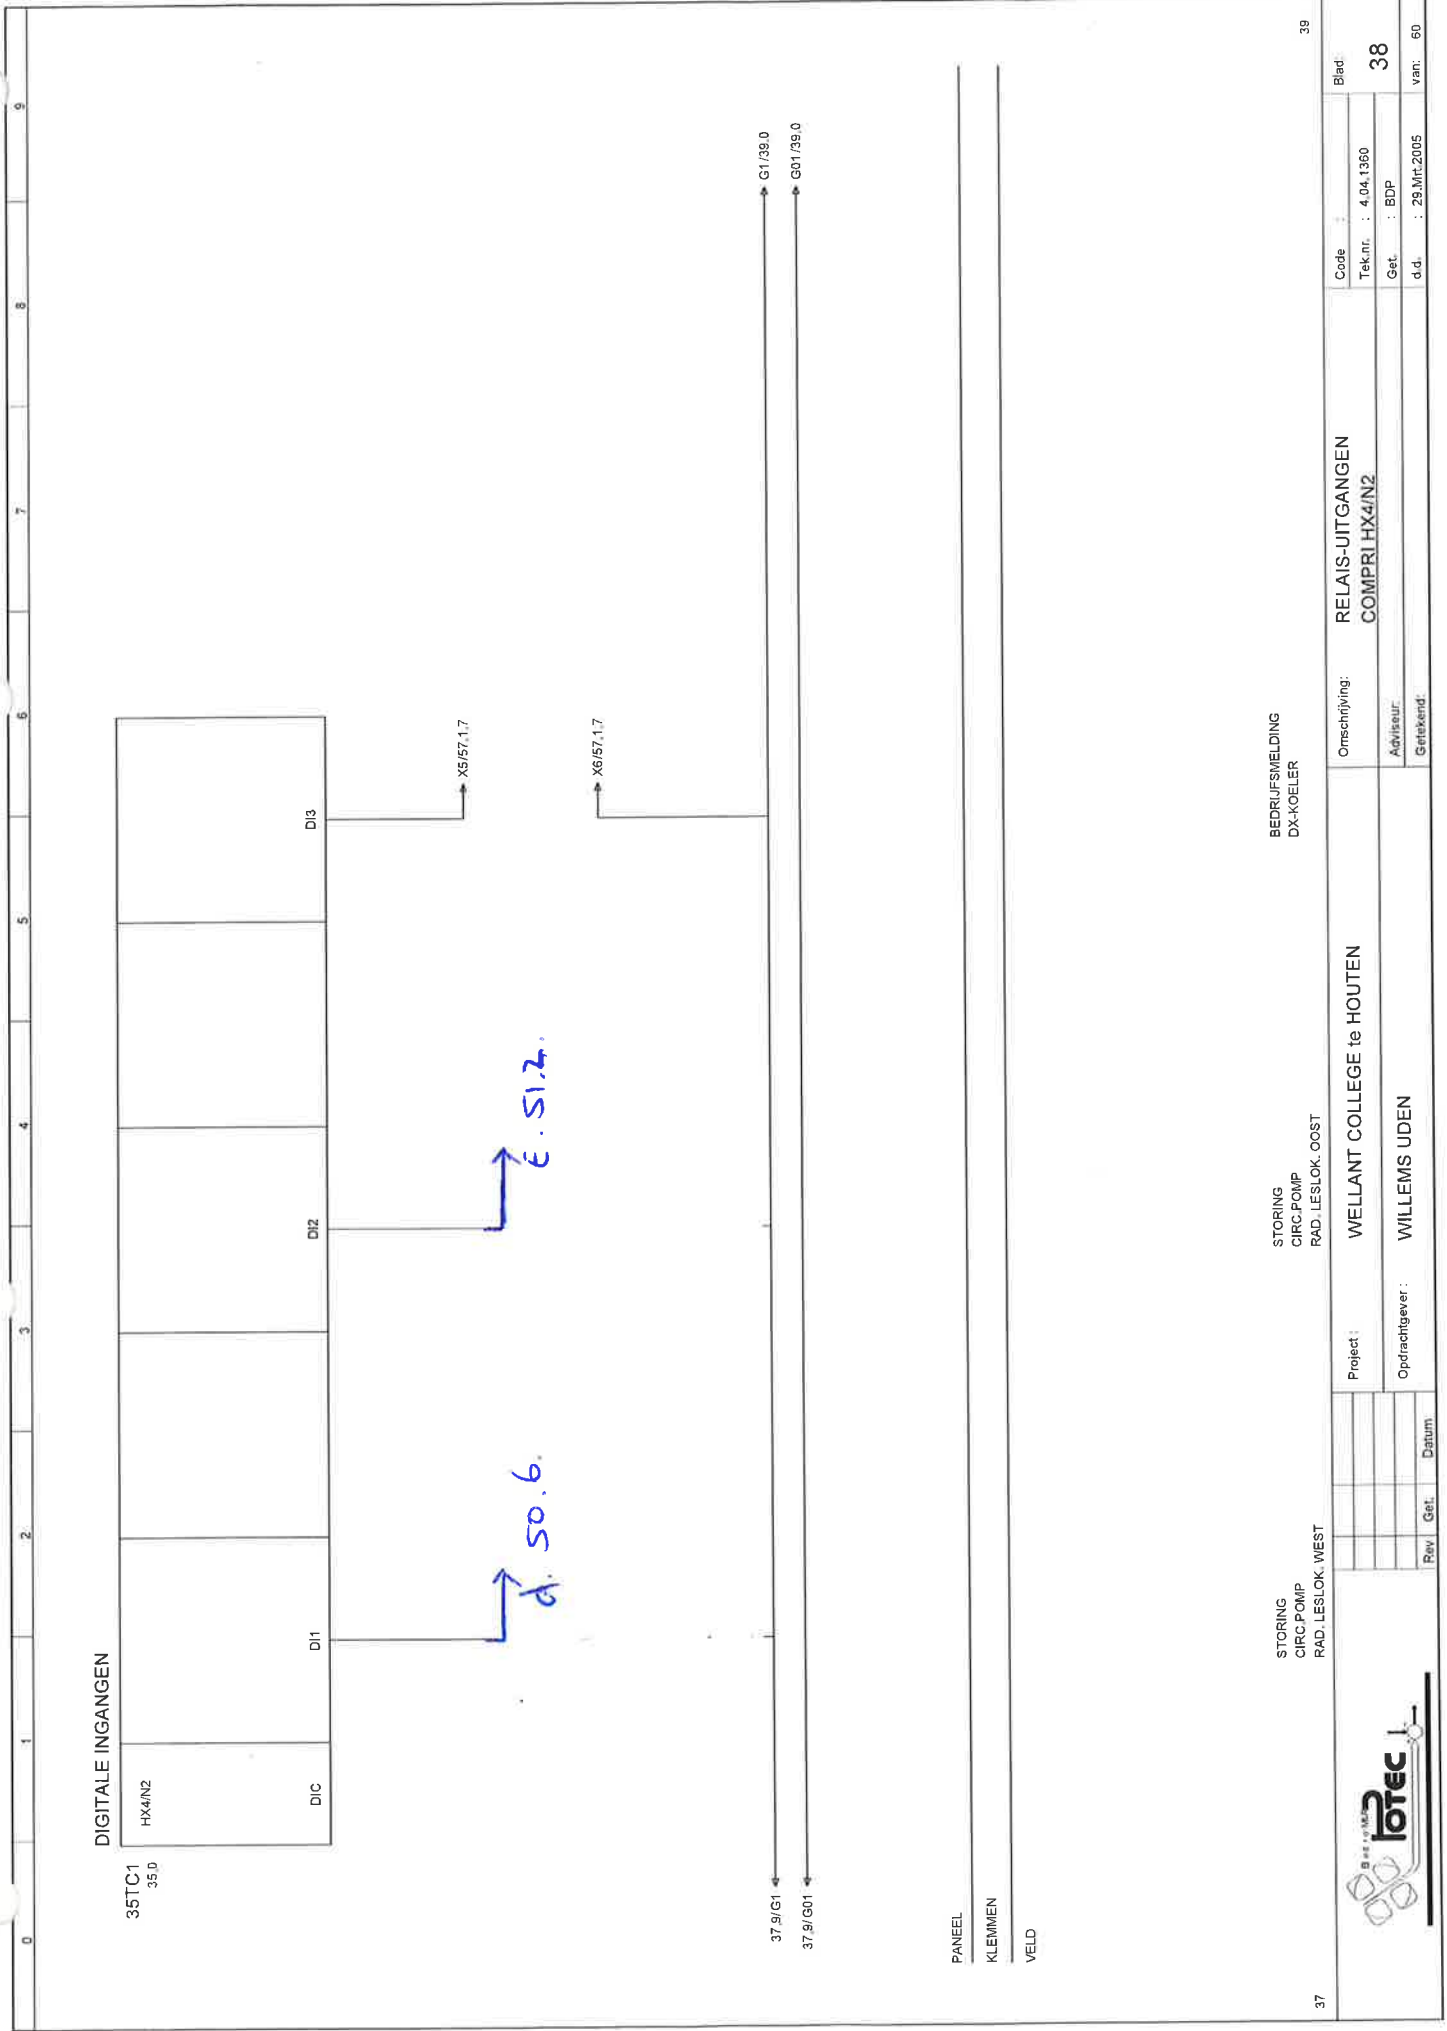


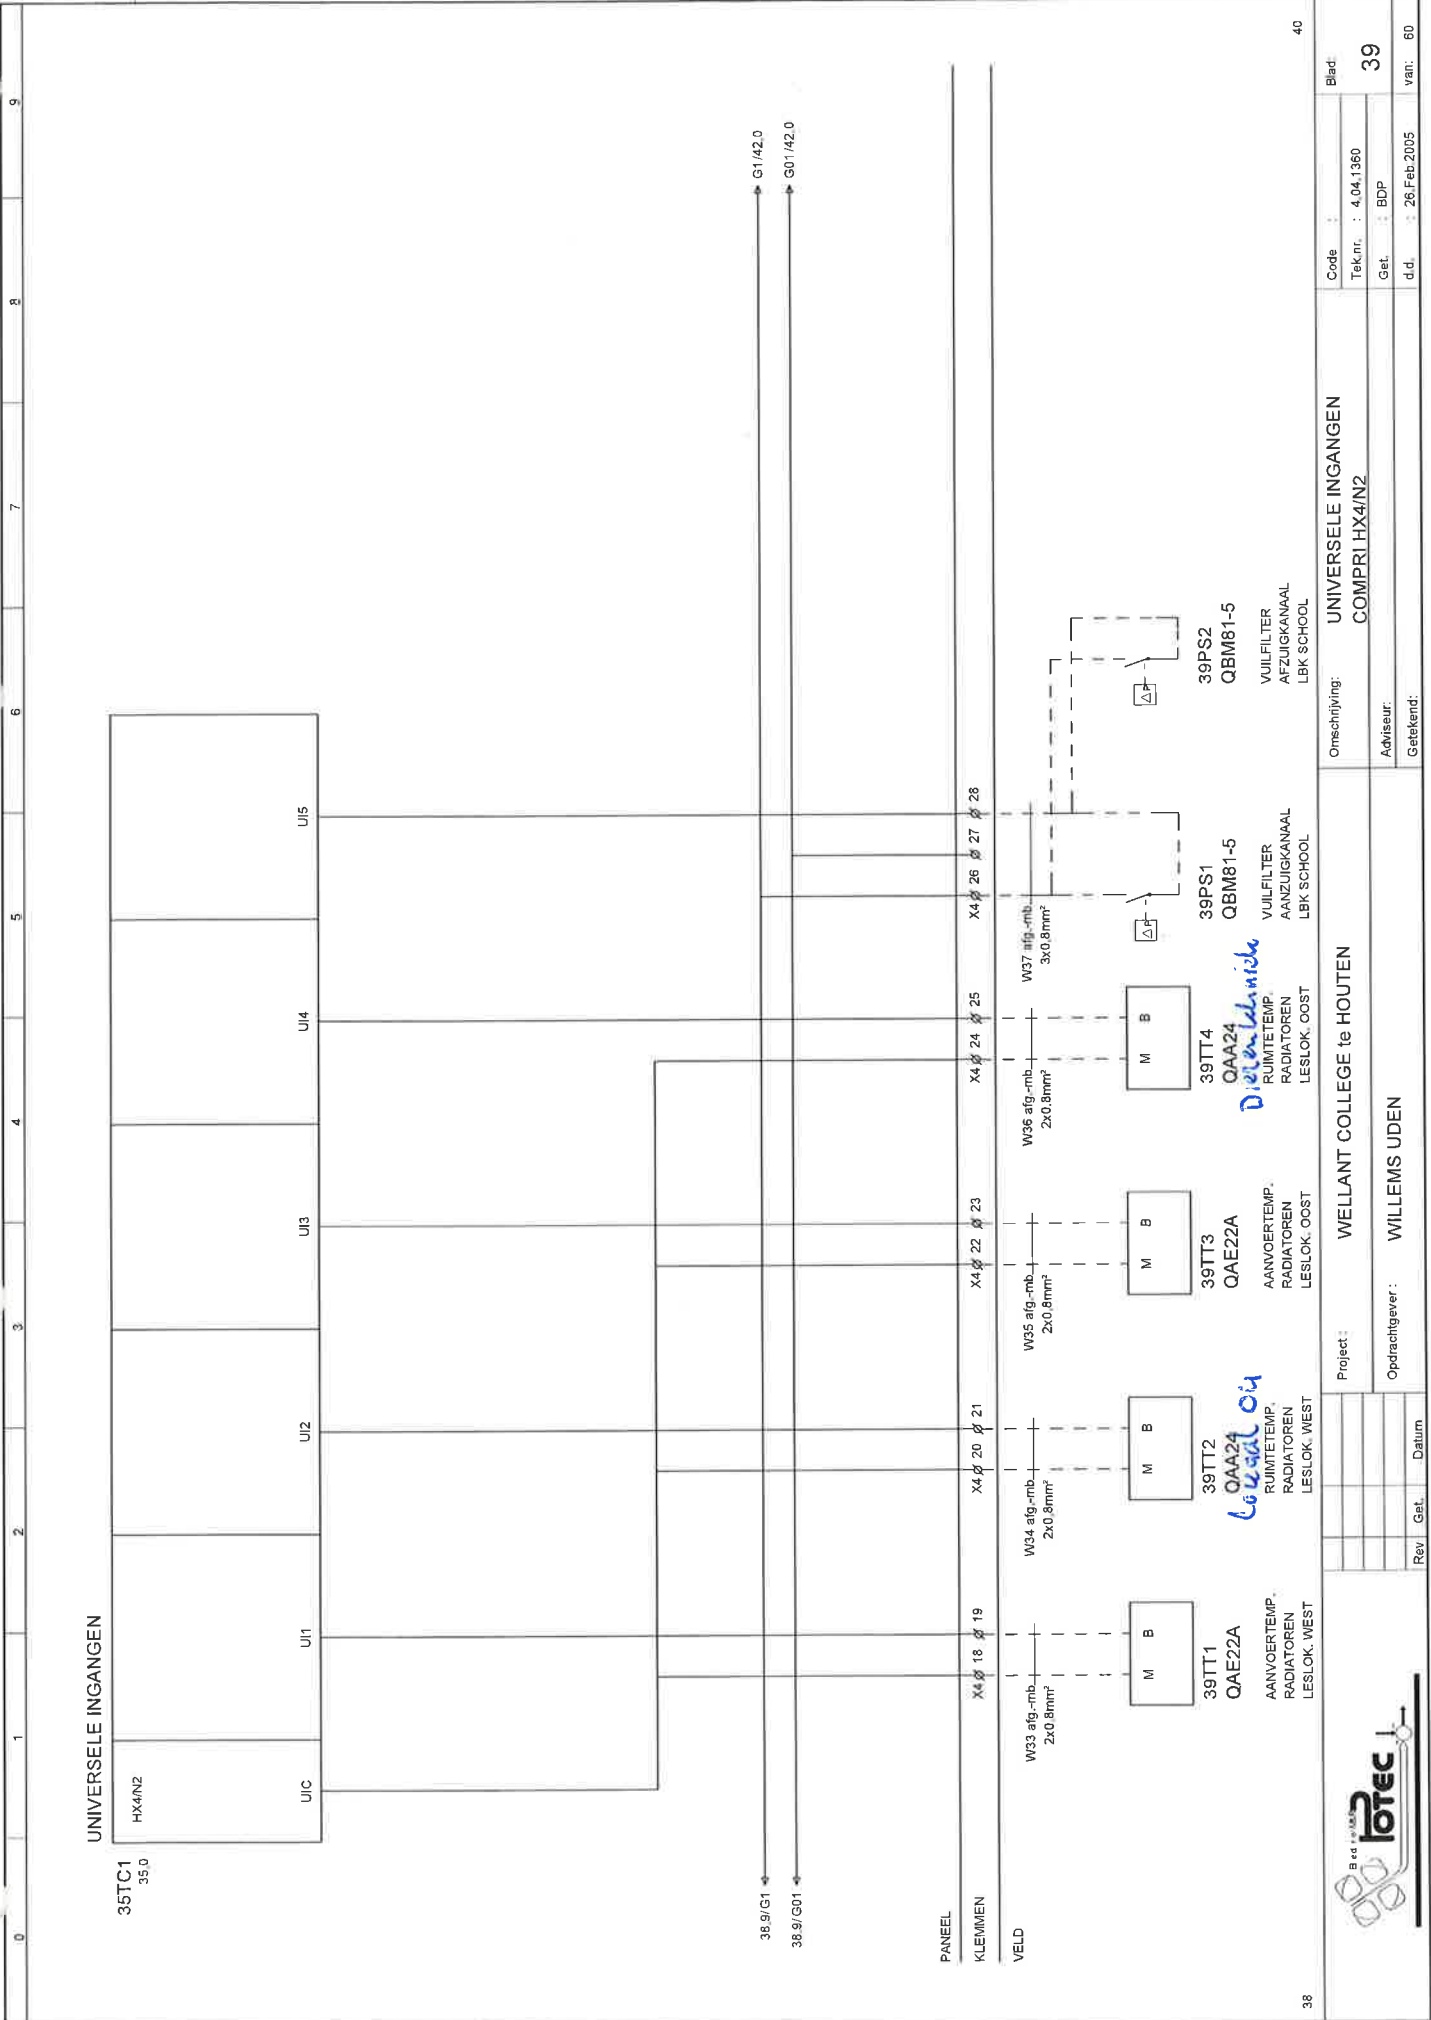

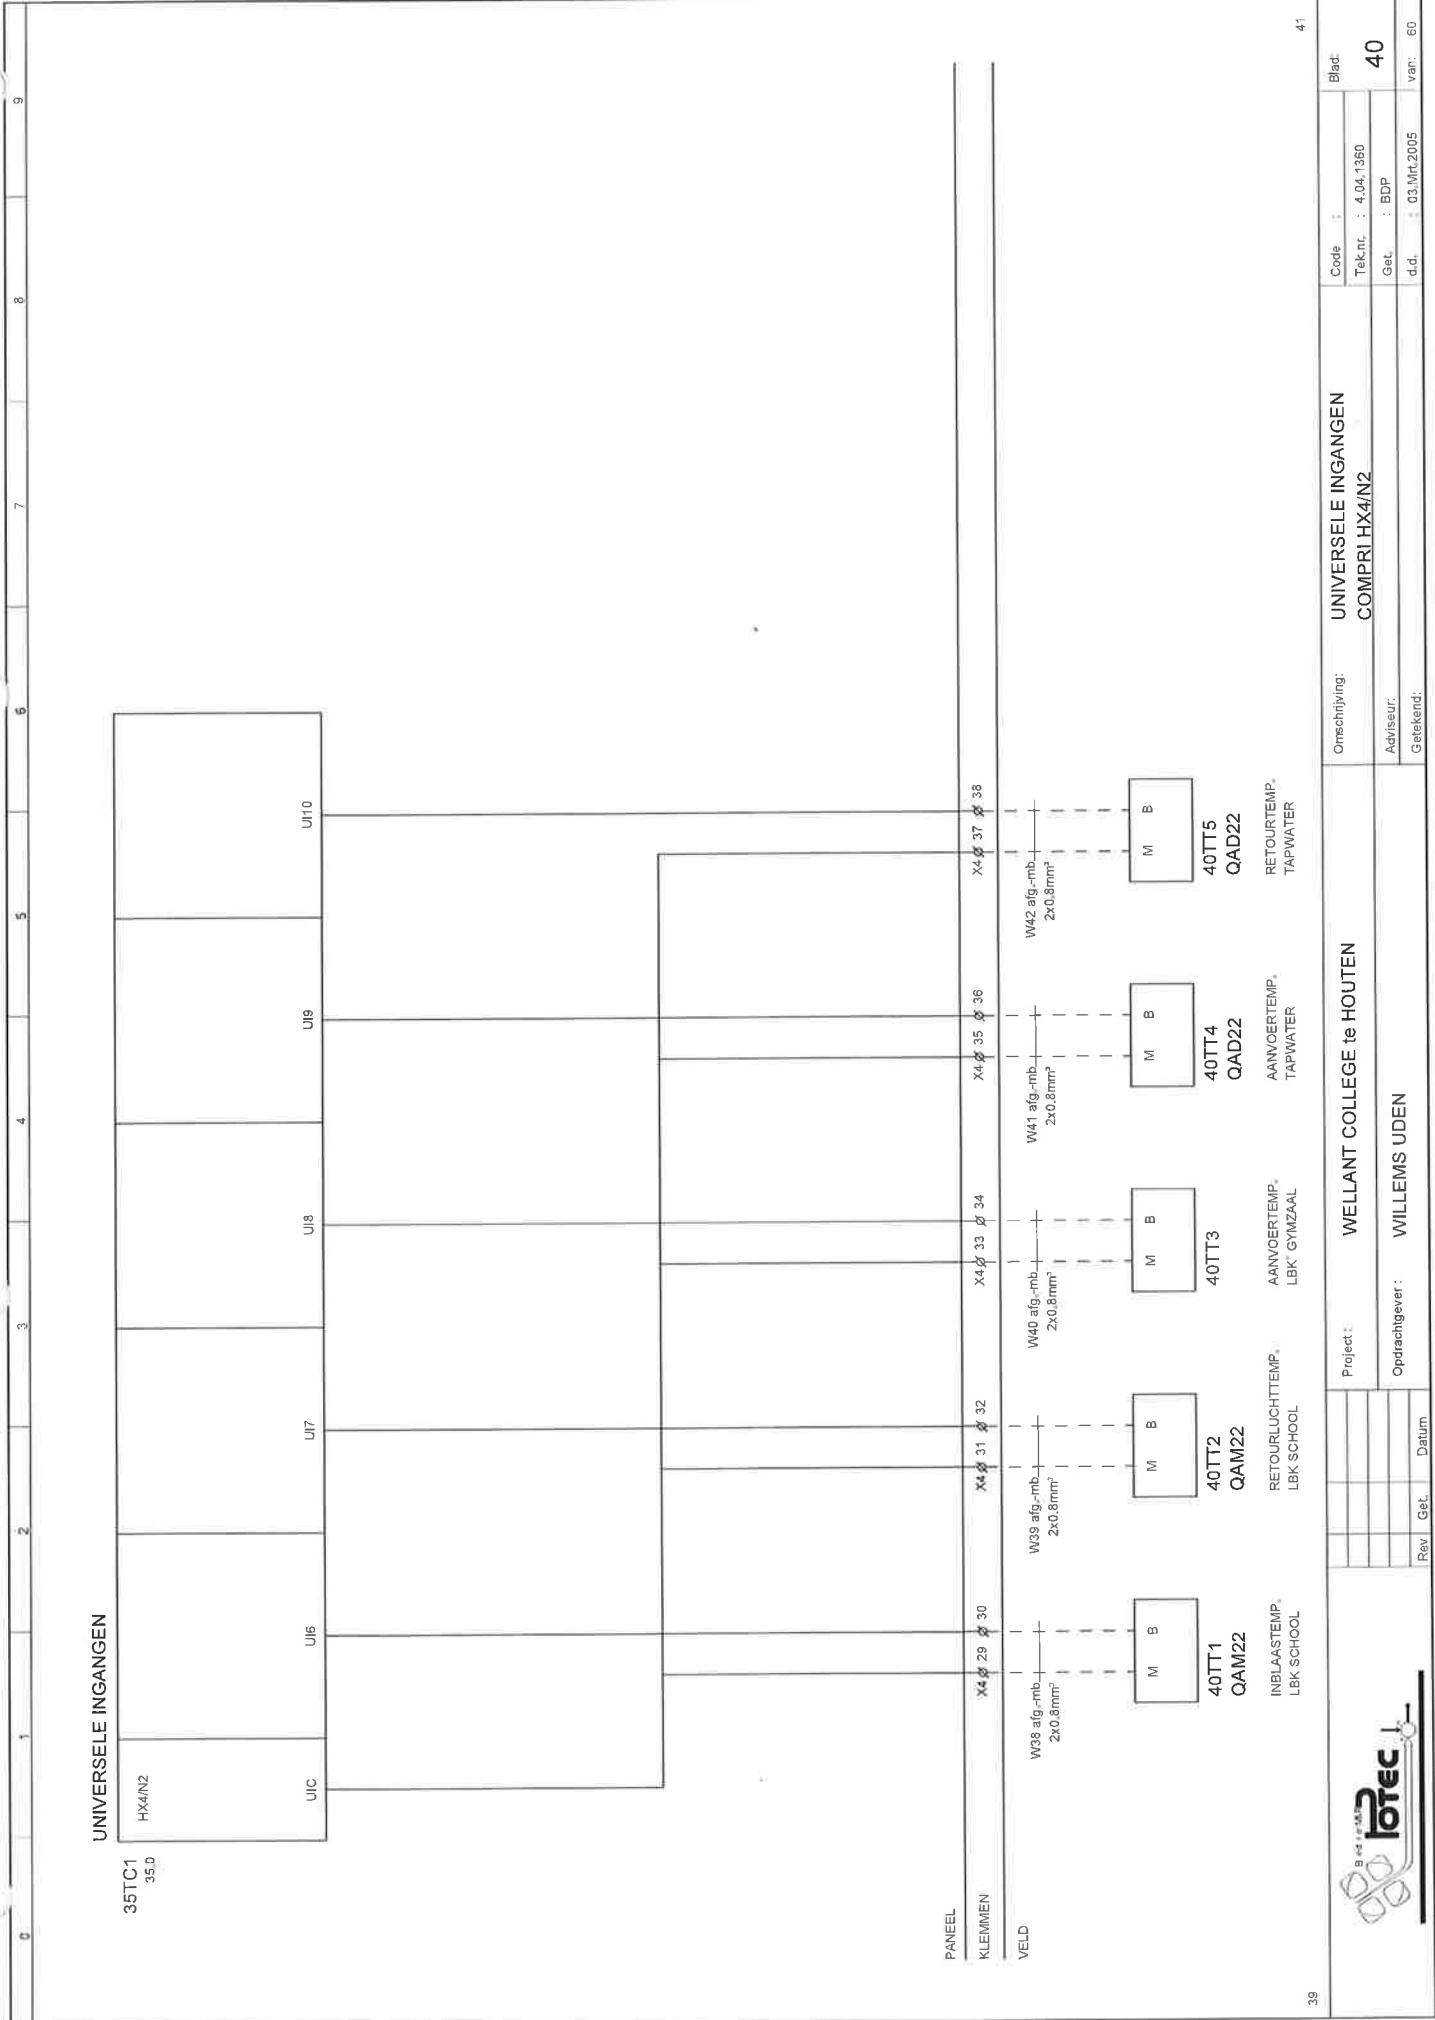


35U1 35,6										RELAI'S-UITGANGEN										RO8	
41K1										41K2										41K3										41K4										41K5										41K6										41K7										41K8	
P1 N01 NC1										P2 N02										P3 N03										P4 N04										P5 N05 NC5										P6 N06										P7 N07										P8 N08	
M/V										M/V										M/V										M/V										M/V										M/V										M/V										M/V	
56.7										52.5										53.1										51.5										53.5										54.1	
PANEEL										KLEMMEN										VELD	



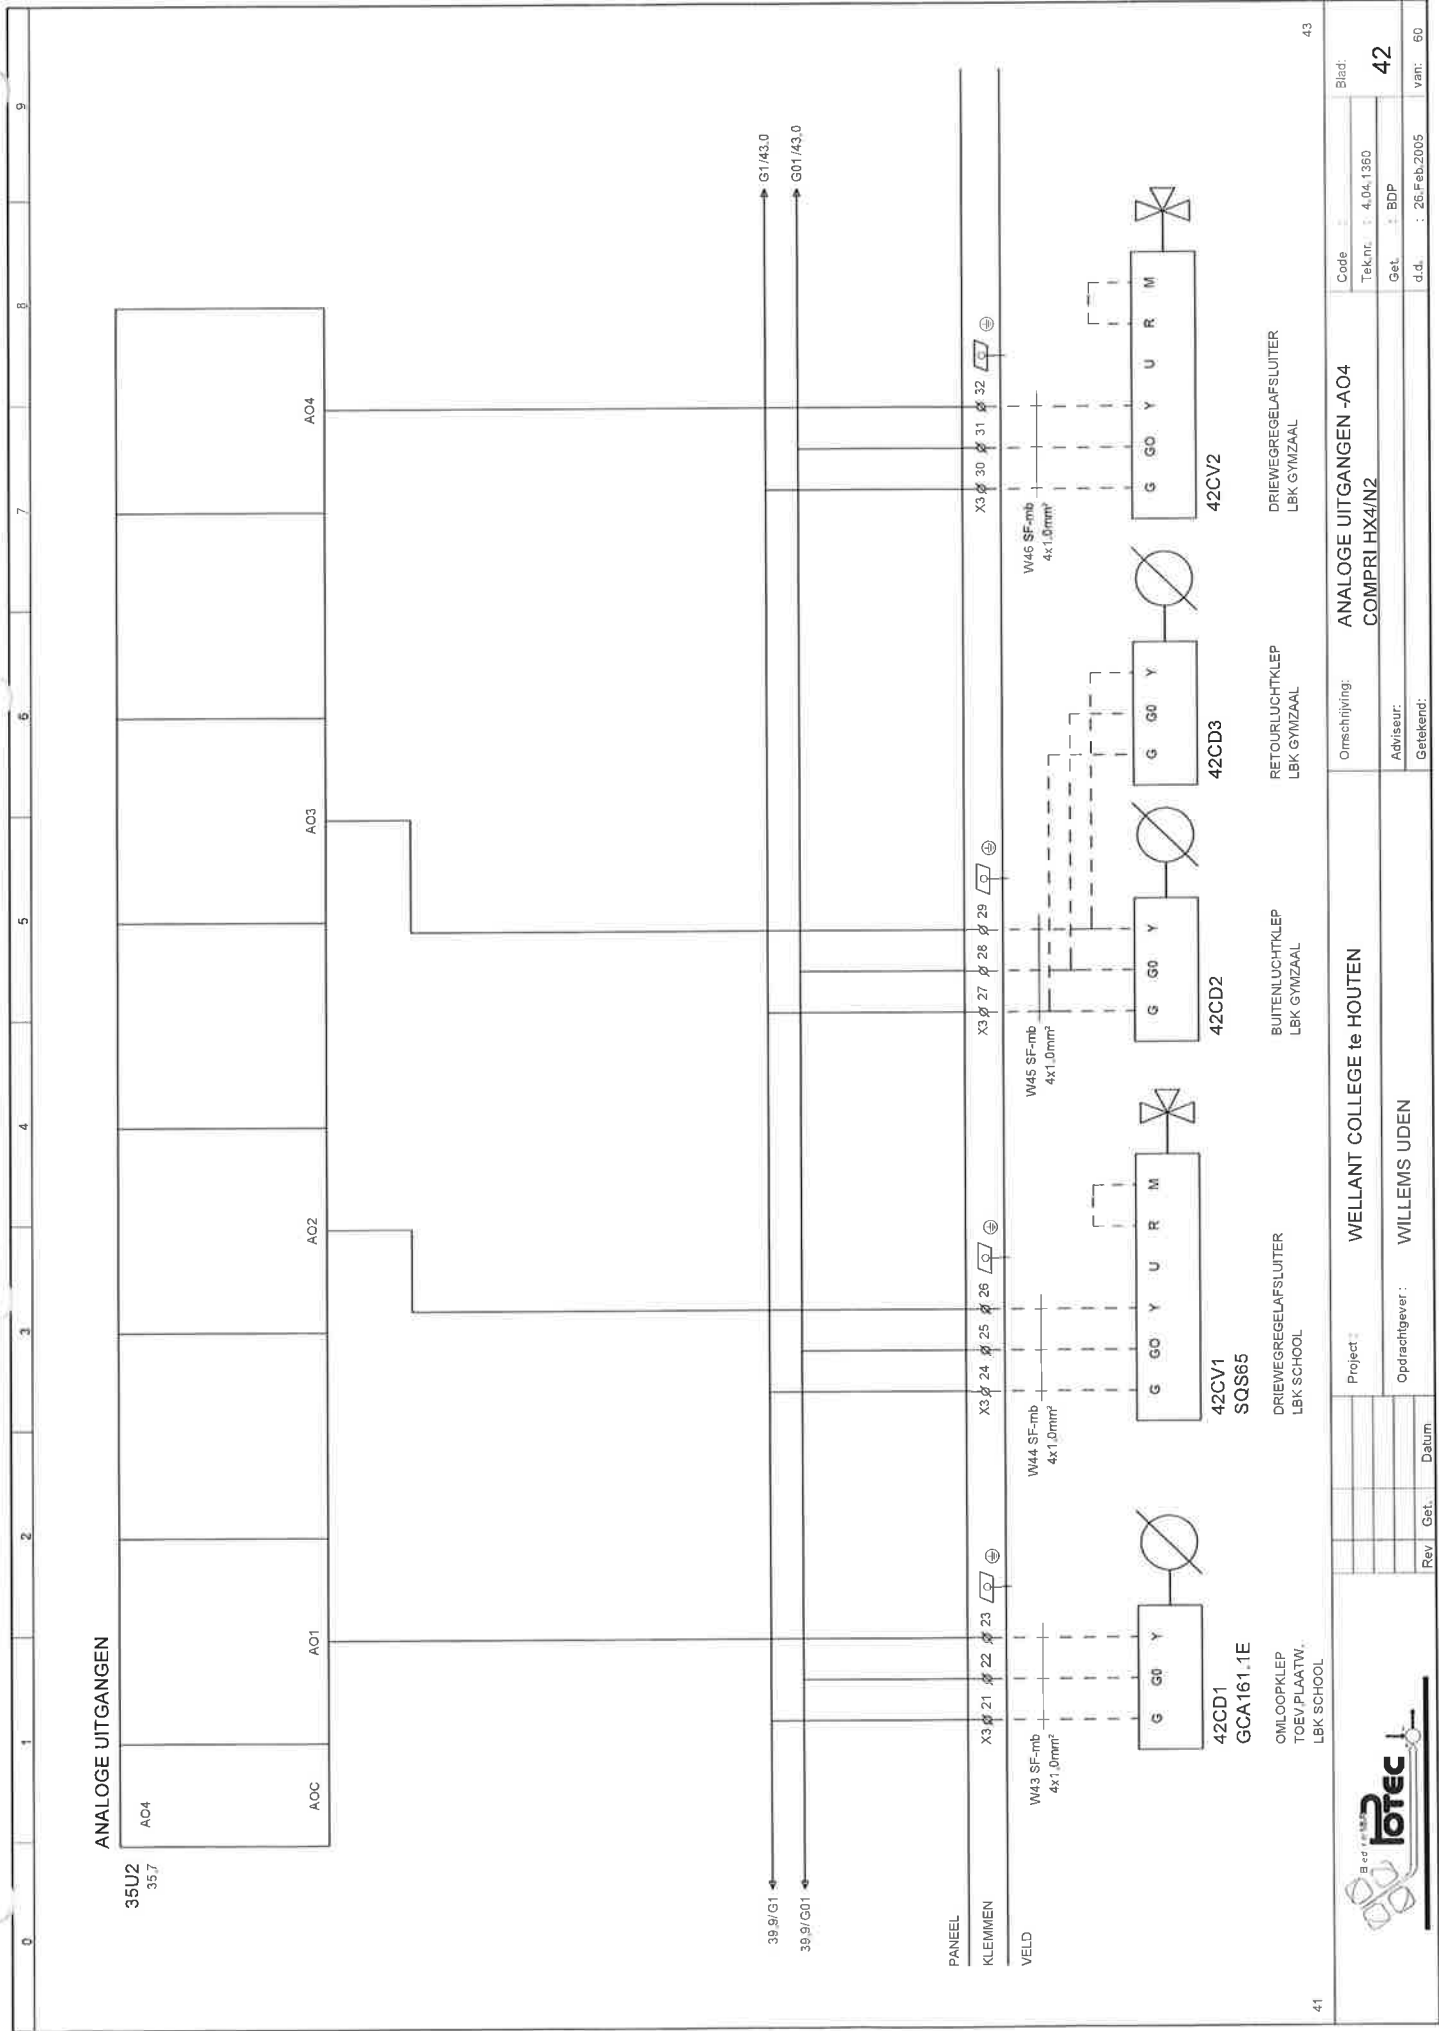

UNIVERSELE INGANGEN

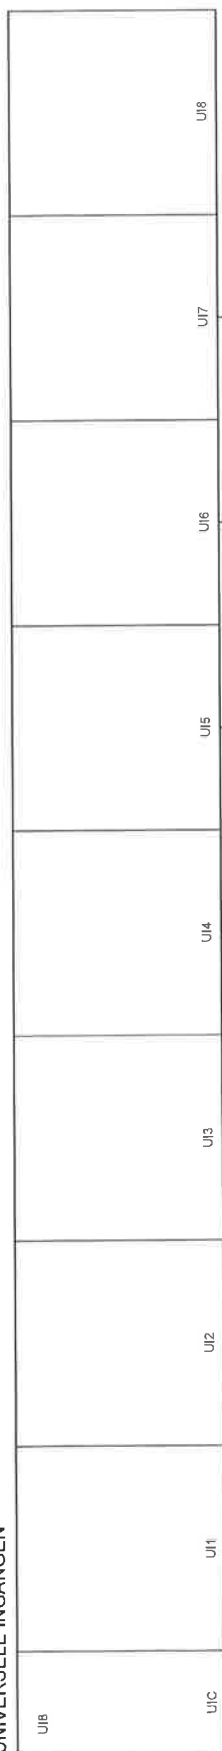35U3
35.8

21F1 21.2 131 132


PANEEL

KIEMMEN

VELD



43TT1
QAM22

43PS1
QBM81-5

43TT3
QAA24

INBLAASTEMP.
LBK GYMZAAL

SNAARBREUK
AFZUIGVENT.

RUIMTETEMP.
LBK GYMZAAL

STORING
AFZUIGVENT.

BRANDMELDING-
CENTRALE

**SCHAKELAAR
TOEVOERVANT**

SCHAKELAAR
AFZUIGVENT.

RESERVE

42

44

WELLANT COLLEGE te HOUTEN

Opdrachtgever : **WILLEMS UDEN**


Omschrijving: **UNIVERSE INGANGEN -U18**
COMPRI HX4/N2

et. : BDP



d. : 26.Feb.2005

van:

van: 60

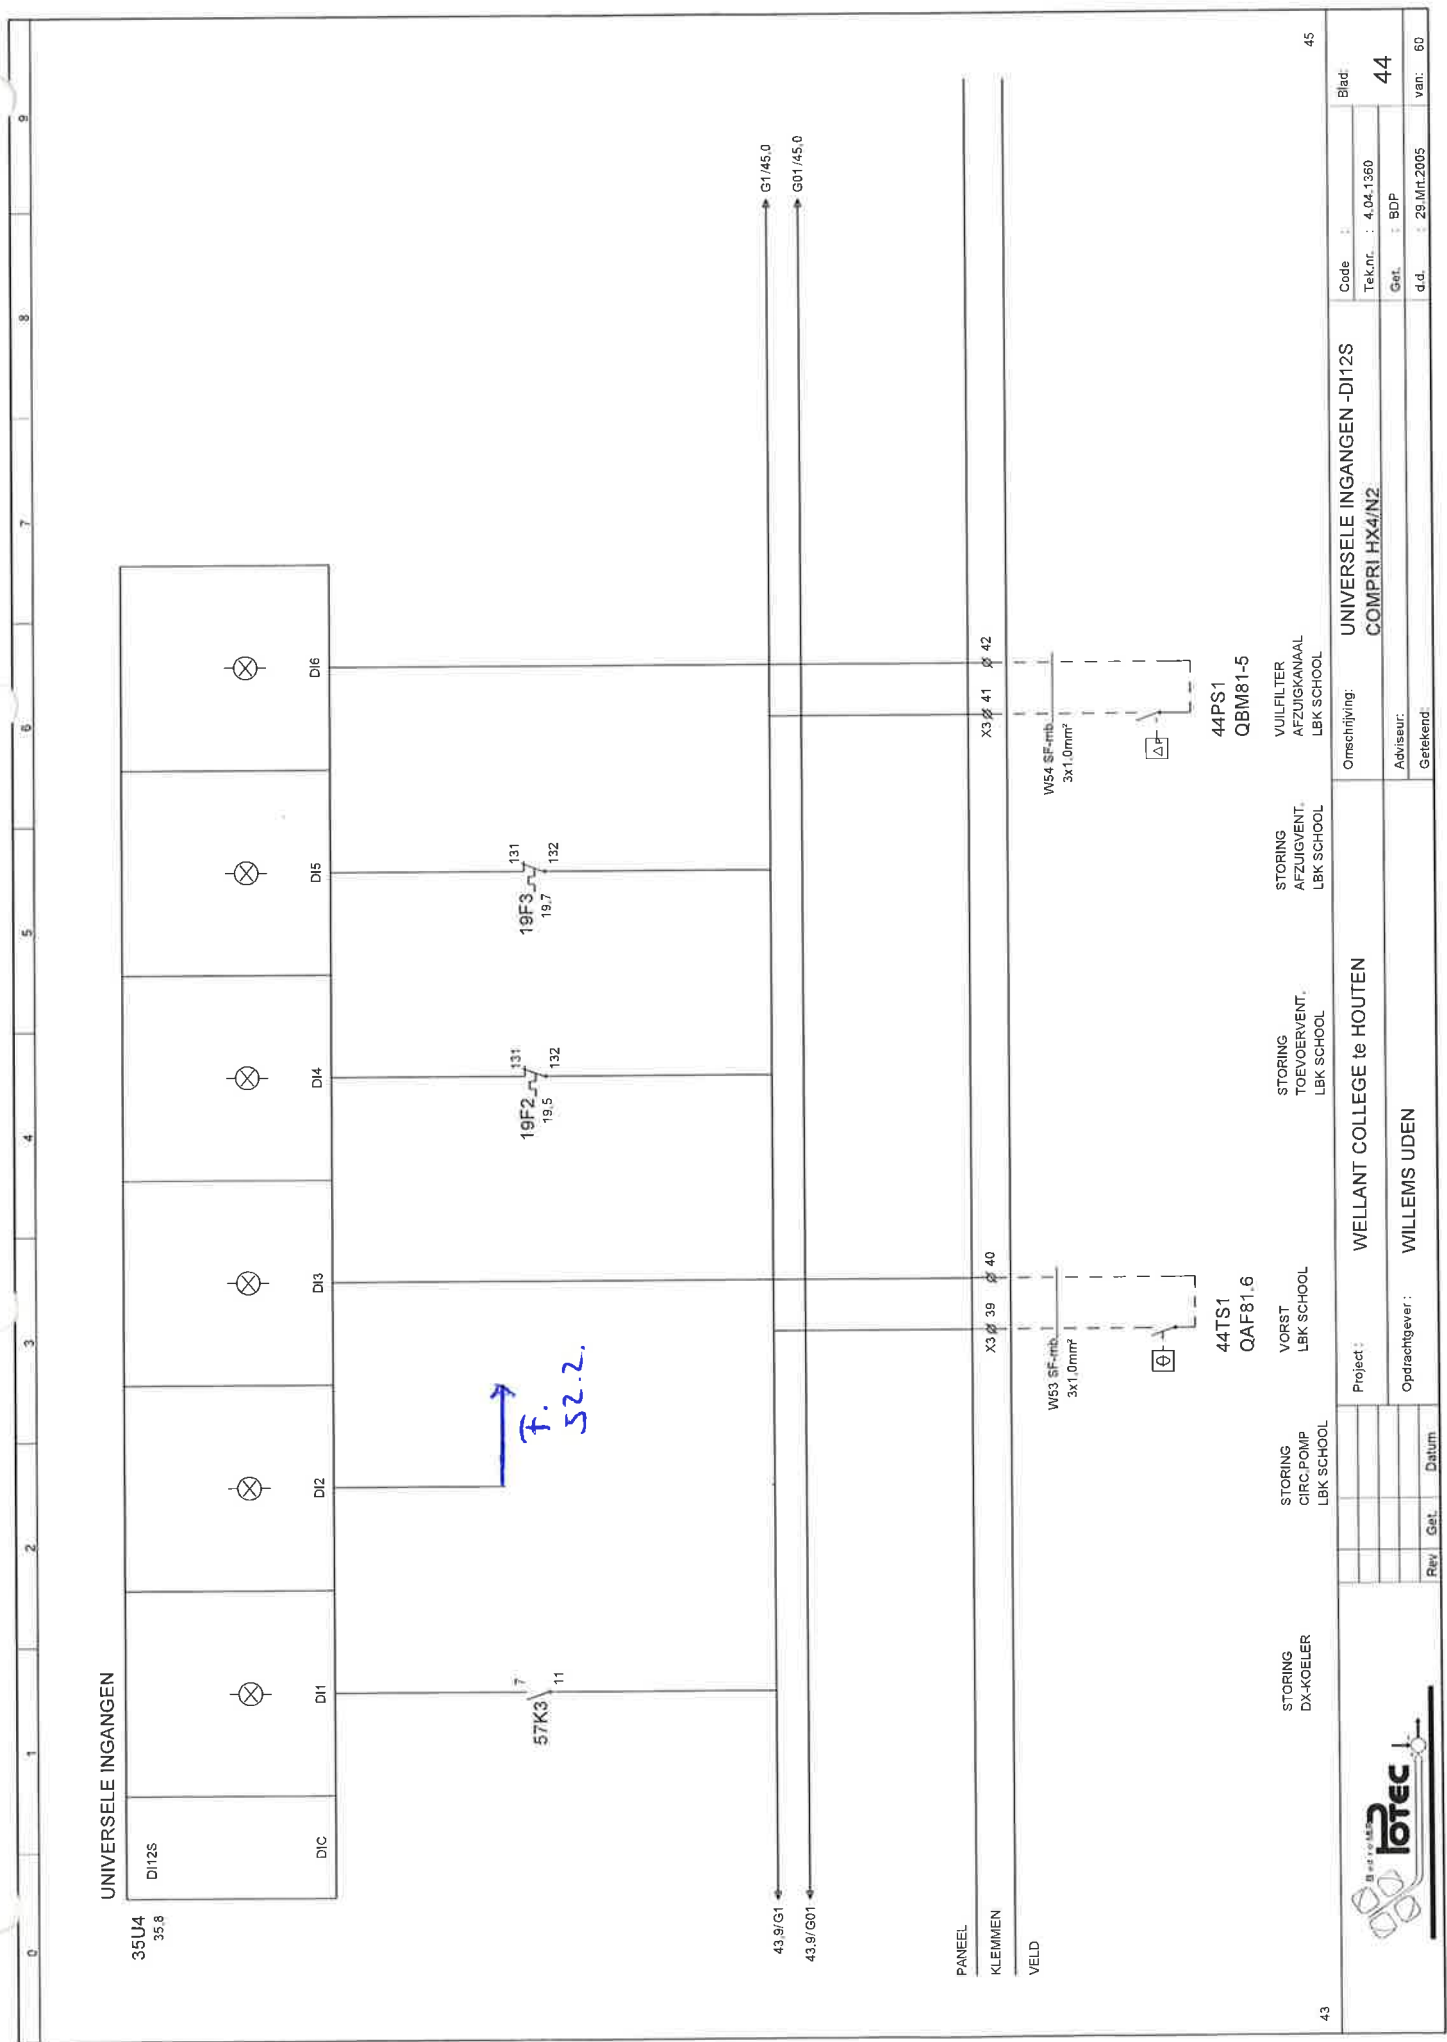

UNIVERSELE INGANGEN

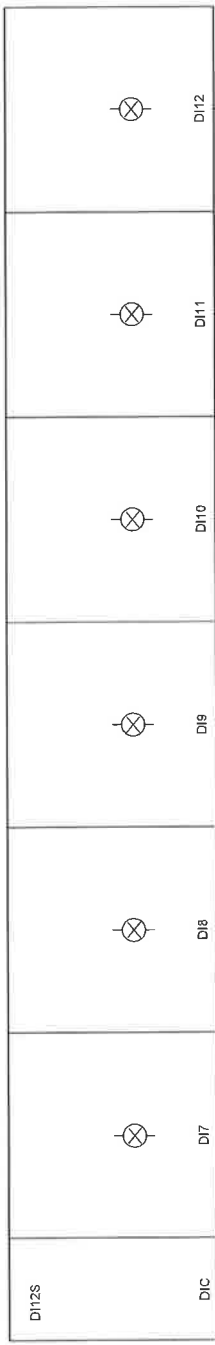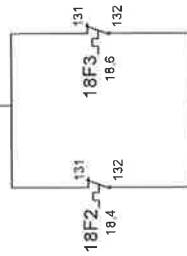


953.6



PANEEL

KLEMMEN

VELD

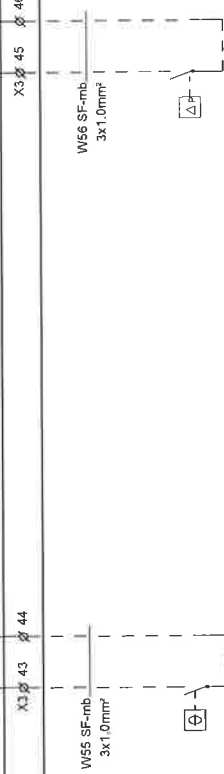

STORING TAPWATER- POMPEN	STORING CIRC.POMP LBK GYMZAAL

VORST
LBK GYMZAAL

STORING
TOEVOERVENT
LBK GYMZAAL

STORING
AFZUIGVENT.
ZUURKAST

VUILFILTER
AFZUIGKANAAL
LBK GYMZAAL

46

UNIVERSELE INGANGEN -DI12S
COMPRI HX4/N2

Omschrijving:

WELLANT COLLEGE te HOUTEN

Project :

Opdrachtgever: **WILLEMS UDEN**


Rev	Get.	Datum


Blad:


Tek. nr.	4.04.1360
----------	-----------


Get	BDP




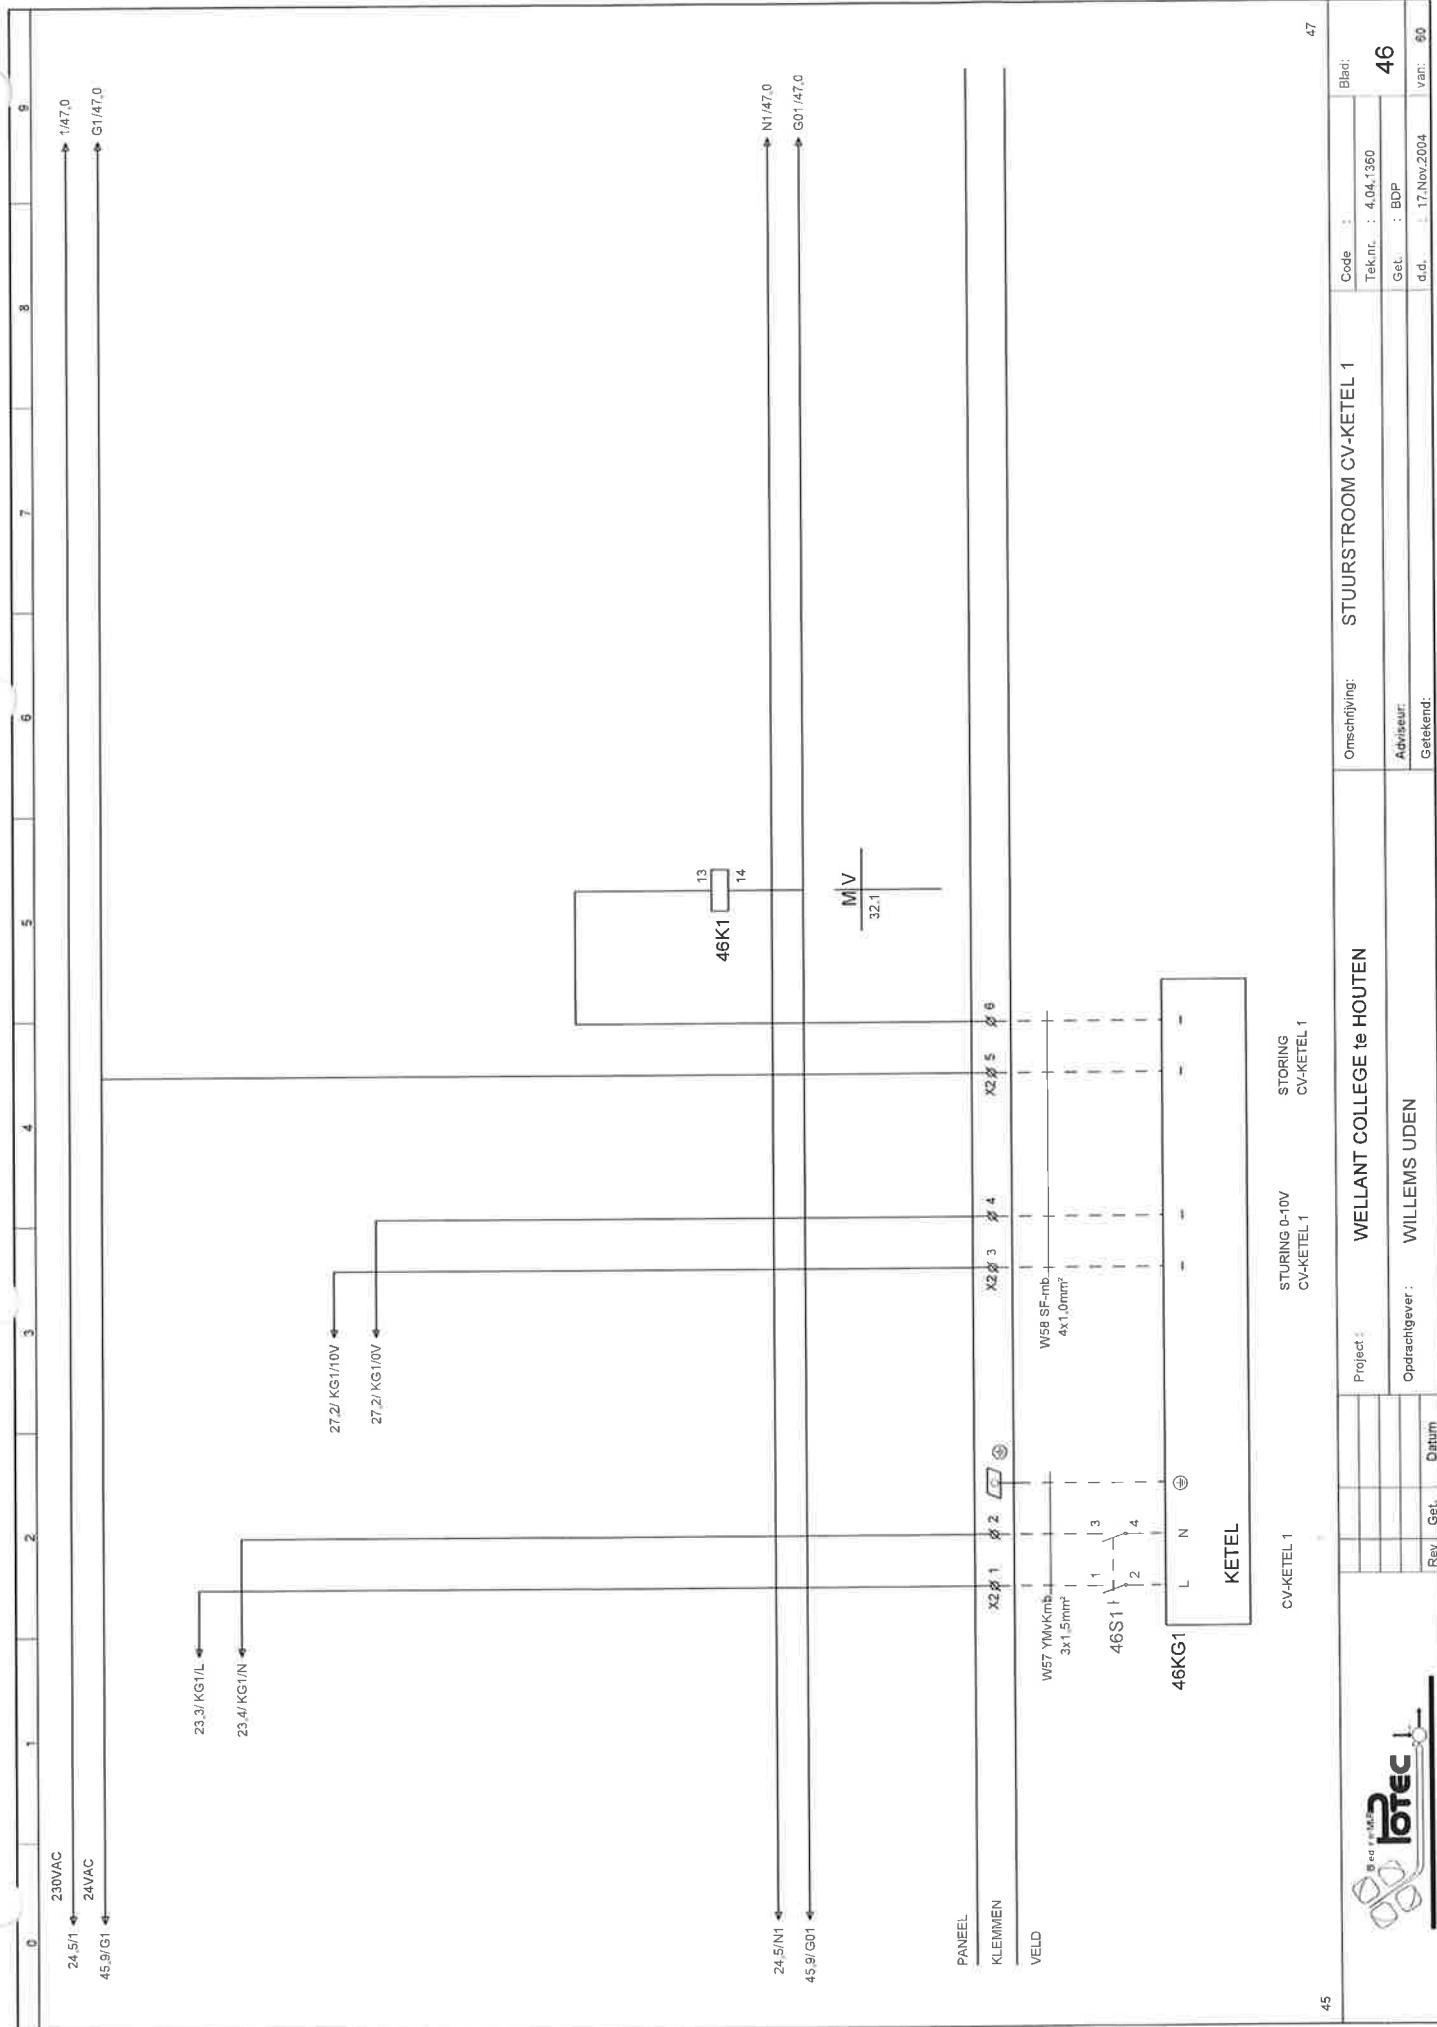


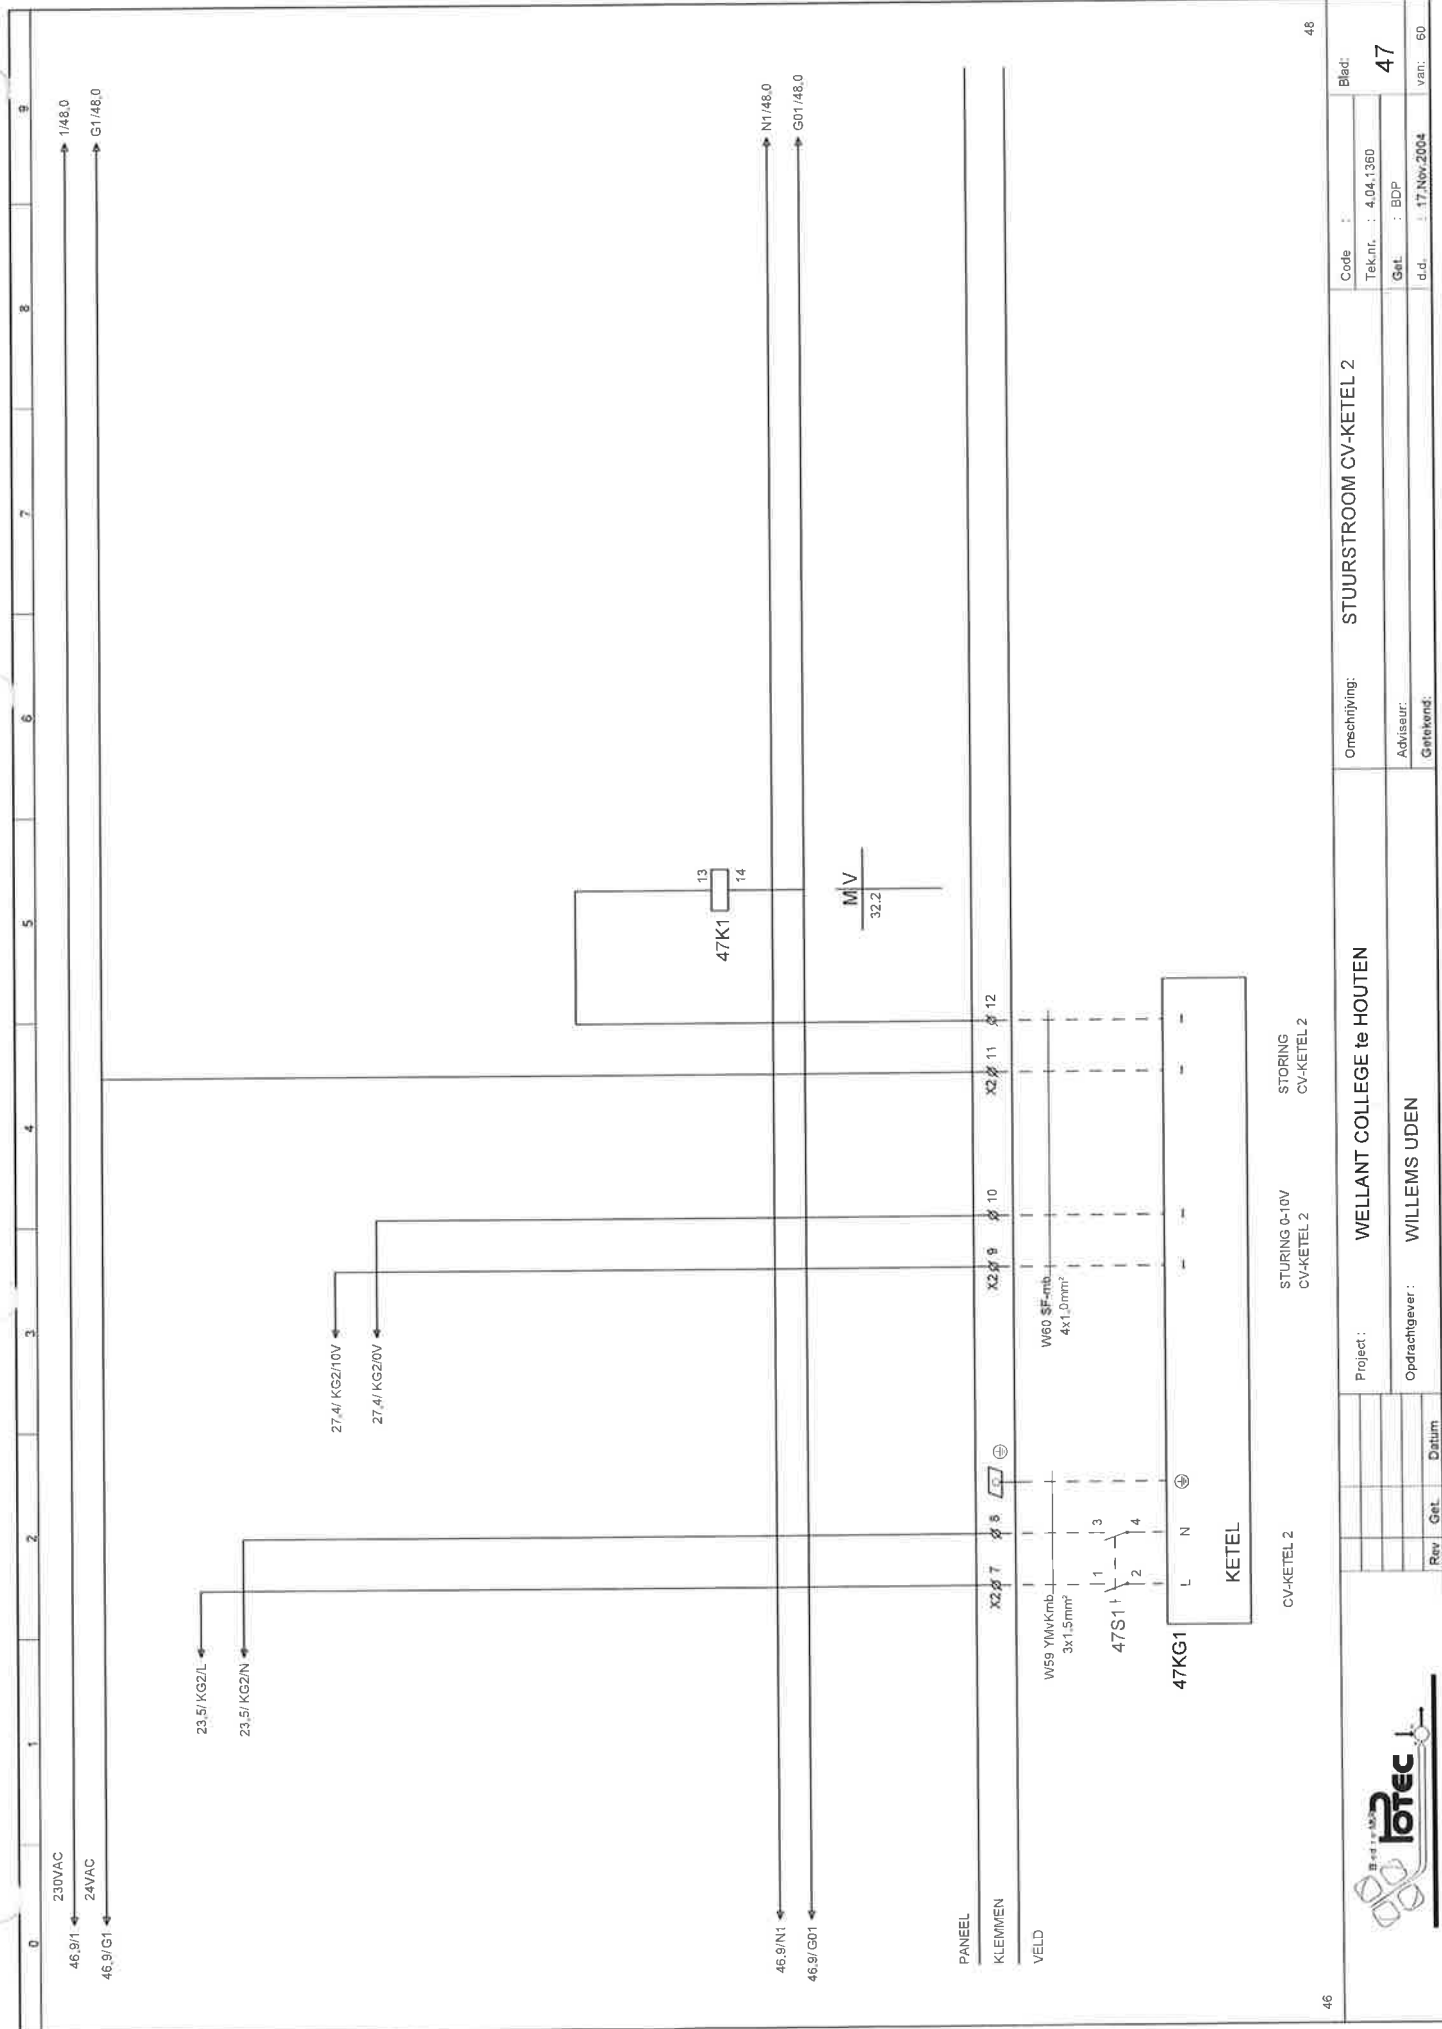


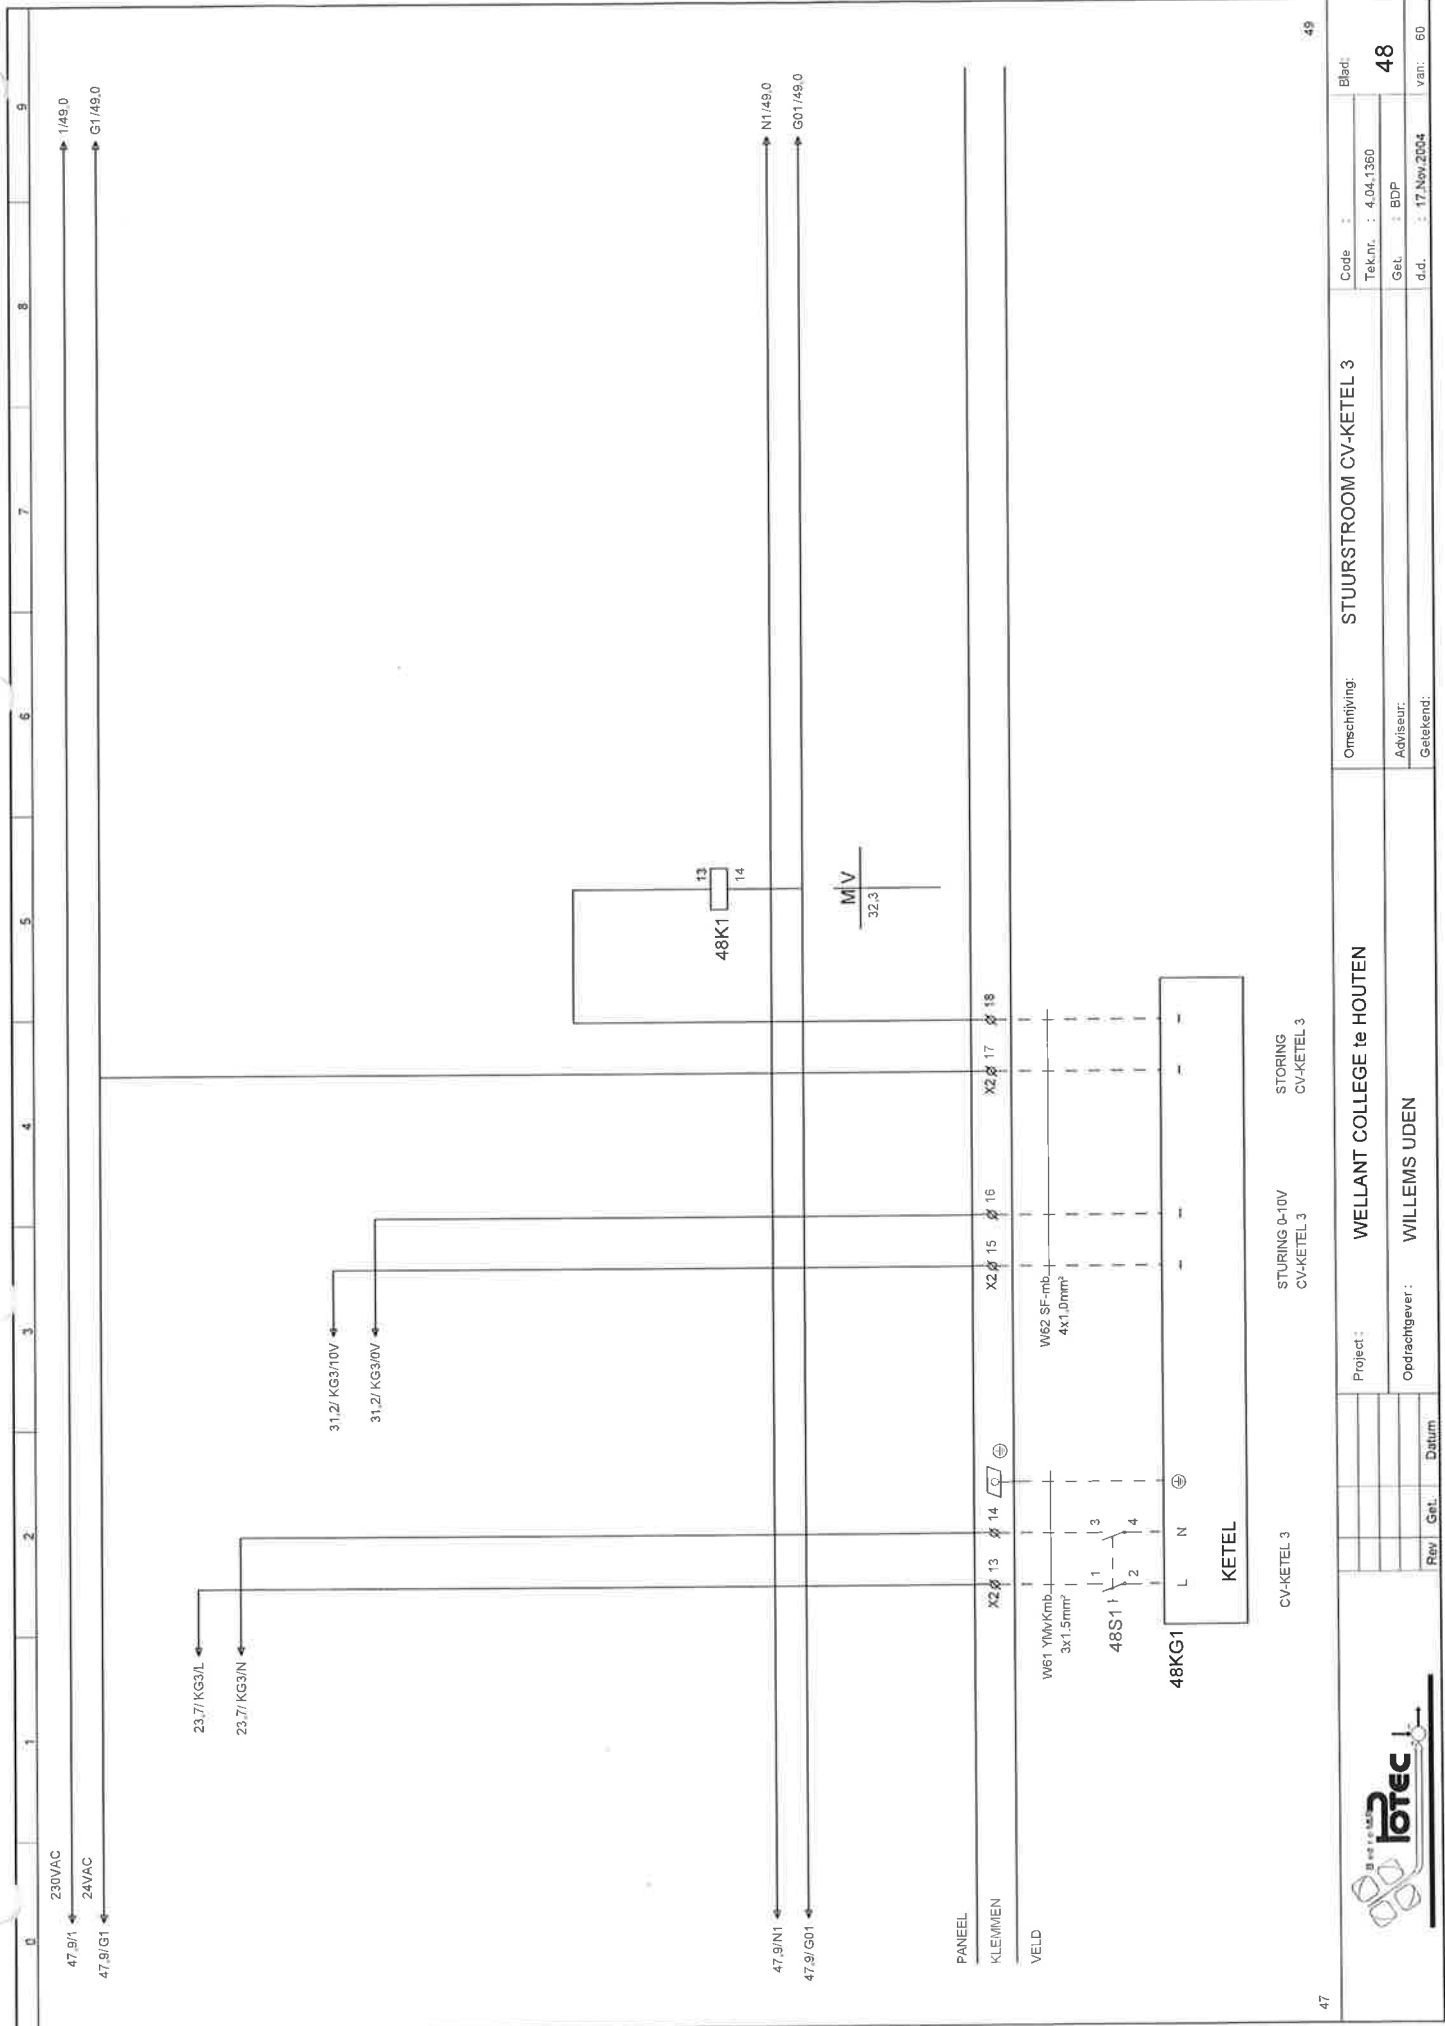

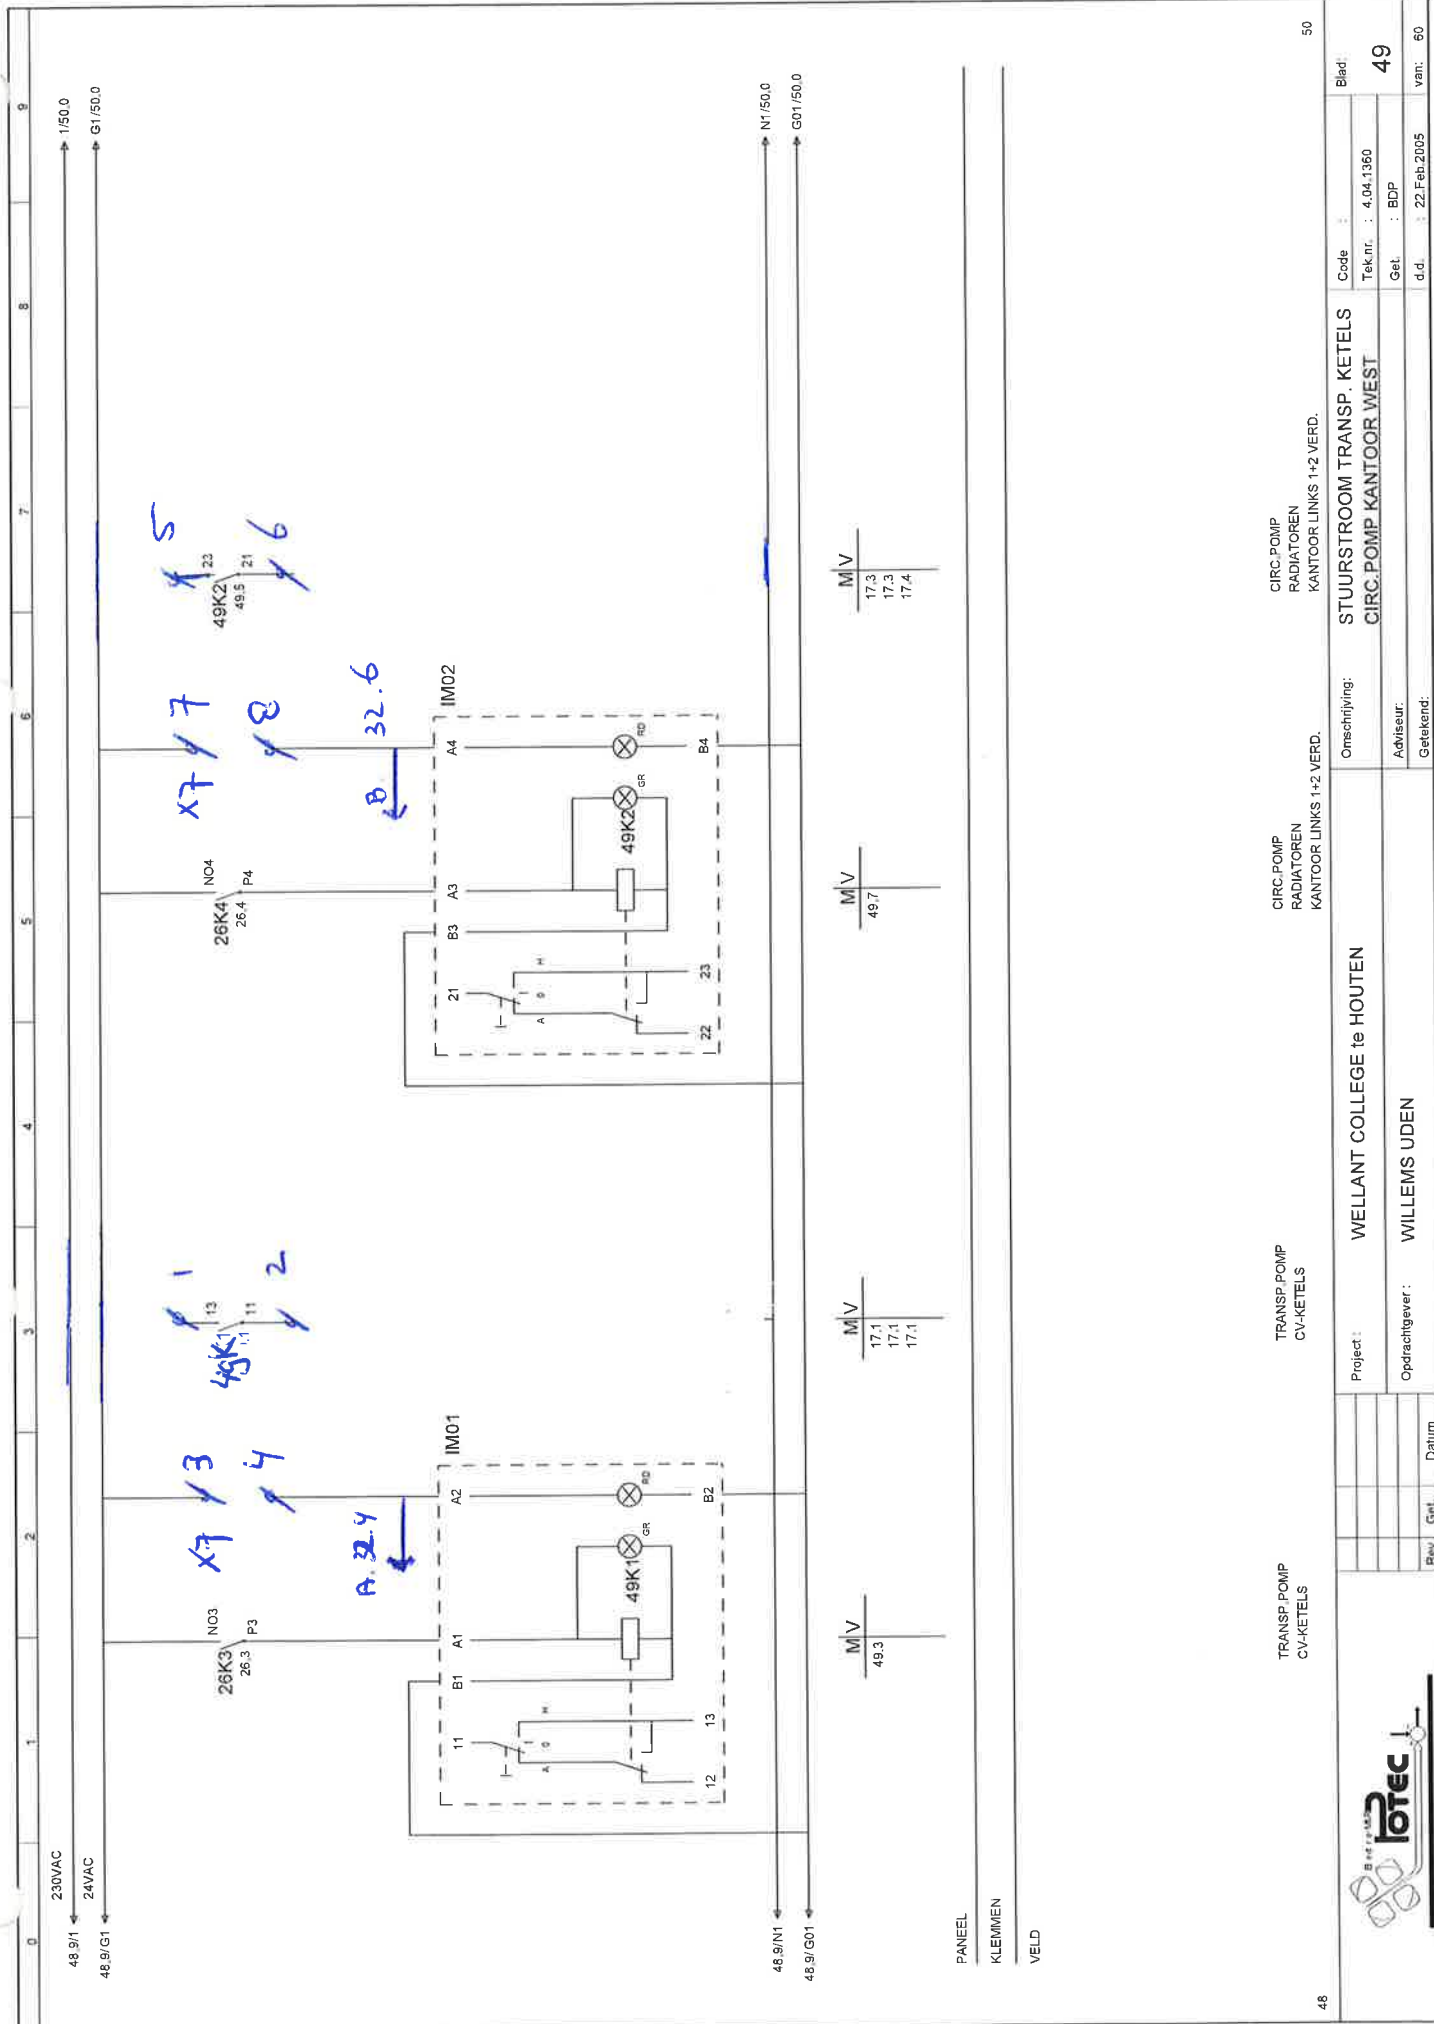

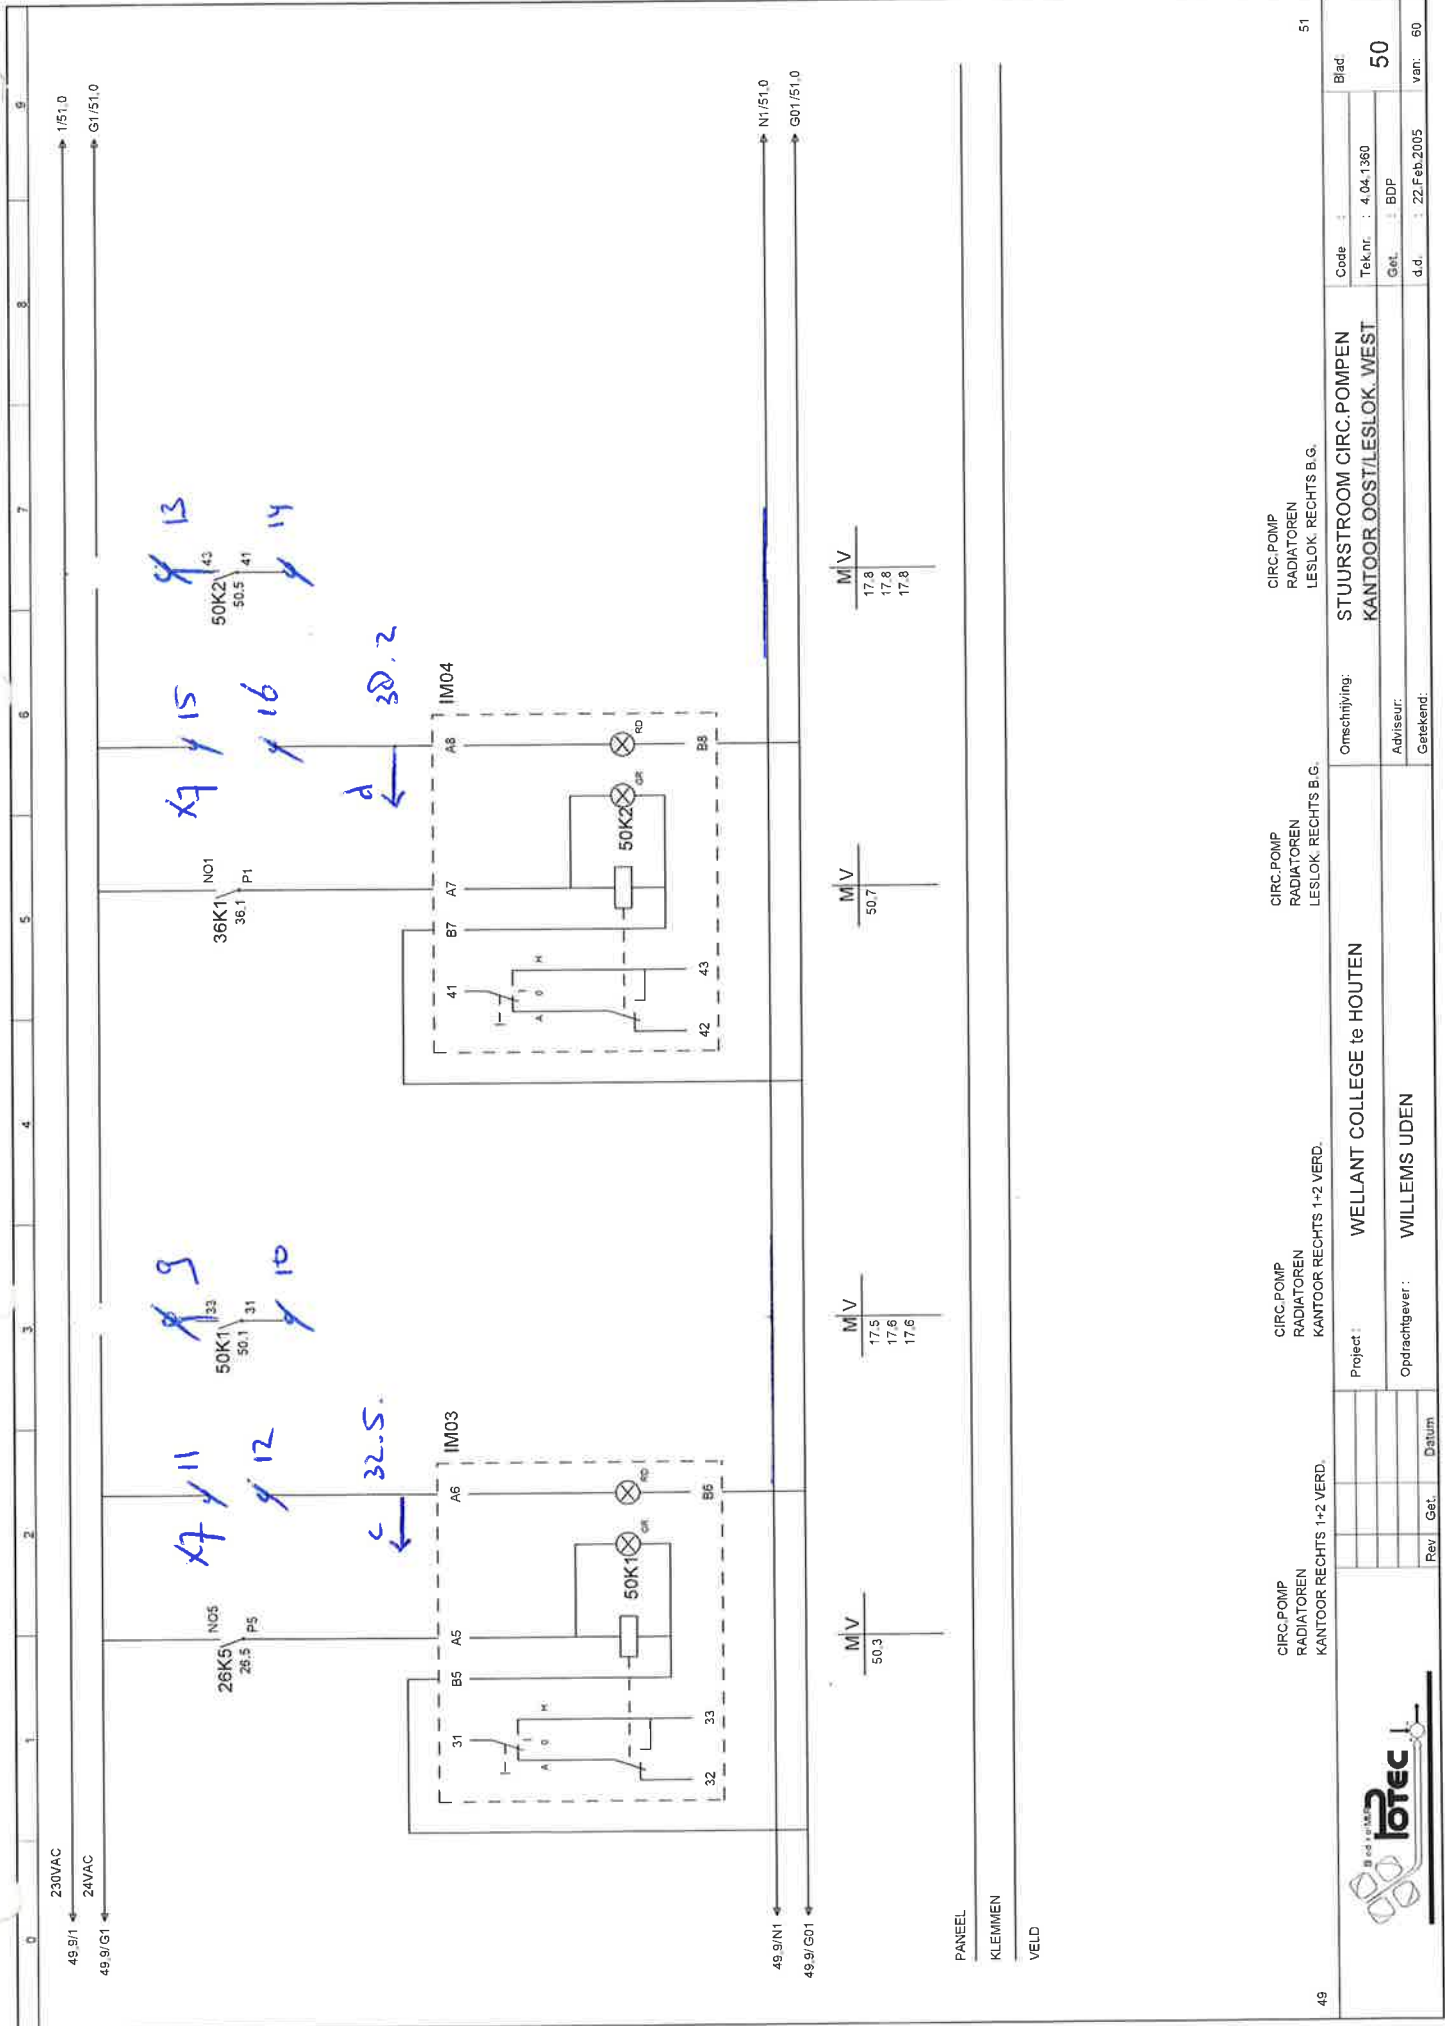

49	CIRC.POMP RADIATOREN KANTOOR RECHTS 1+2 VERD.		CIRC.POMP RADIATOREN KANTOOR RECHTS 1+2 VERD.		CIRC.POMP RADIATOREN LESLOK. RECHTS B.G.		CIRC.POMP RADIATOREN LESLOK. RECHTS B.G.		51		
	Project :		WELLANT COLLEGE te HOUTEN		Omschrijving:		STUURSTROOM CIRC.POMPEN KANTOOR OOST/LESLOK. WEST		Code :		
	Opdrachtgever :		WILLEMS UDEN		Adviseur:		Getekend:		Tek.nr. : 4.04.1360 Get. : BDP d d : 22.Feb.2005		
	Rev. Get. Datum				Getekend:				Blad: 50		
										var. 60	

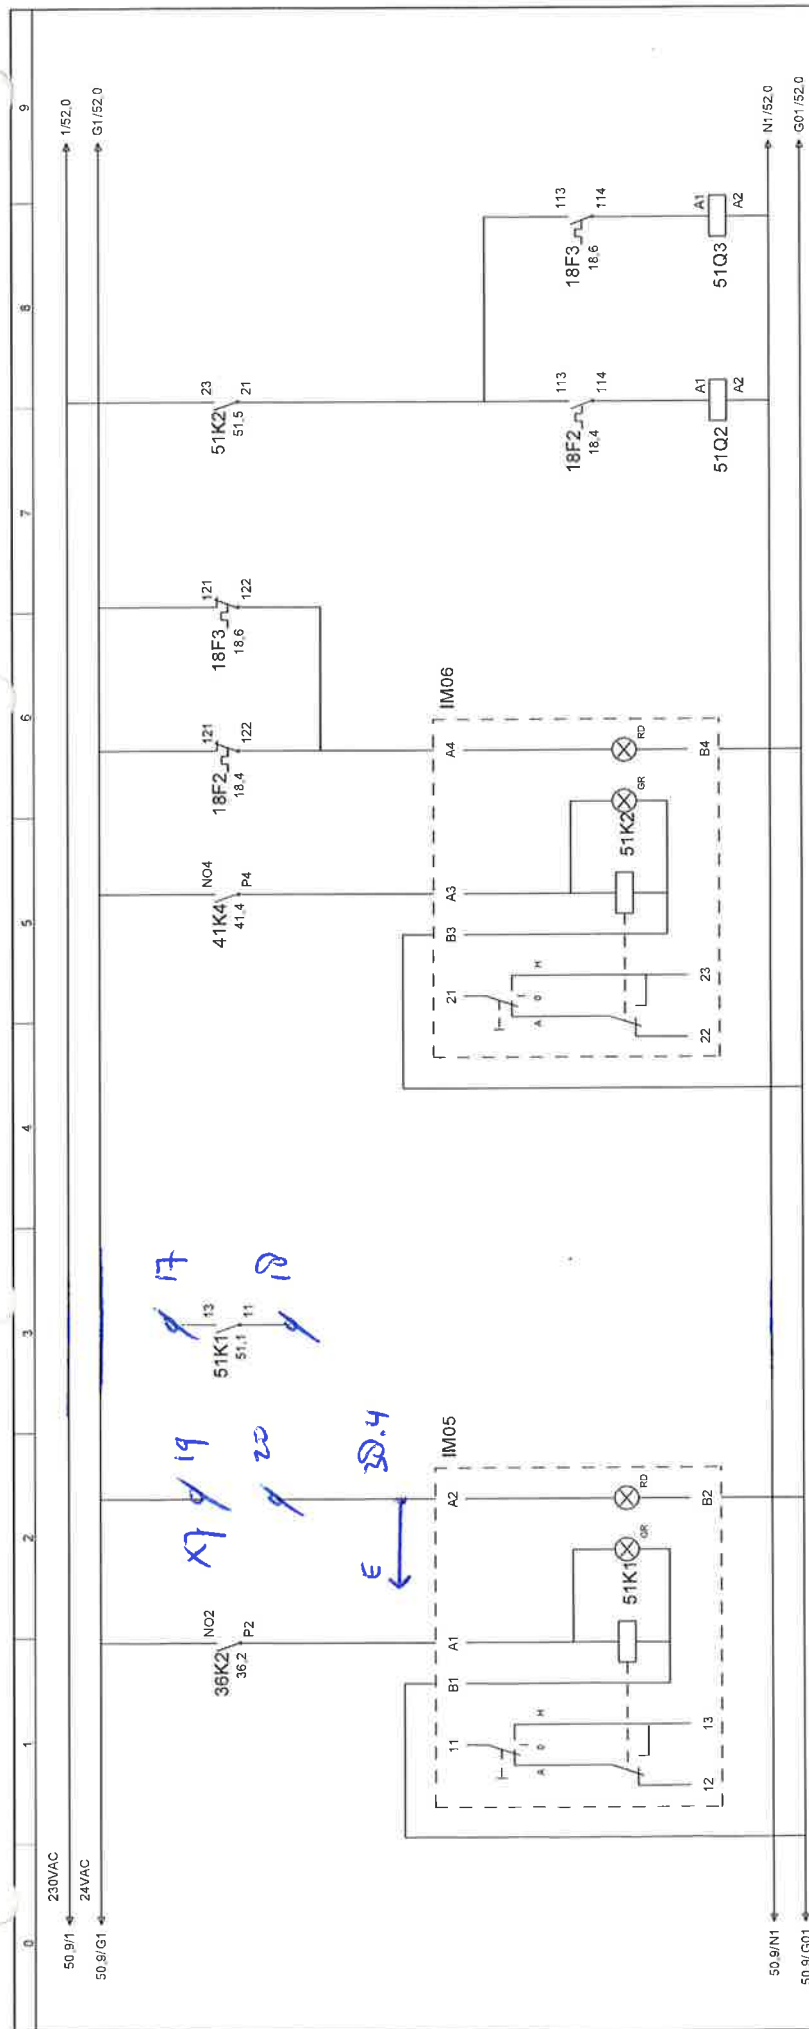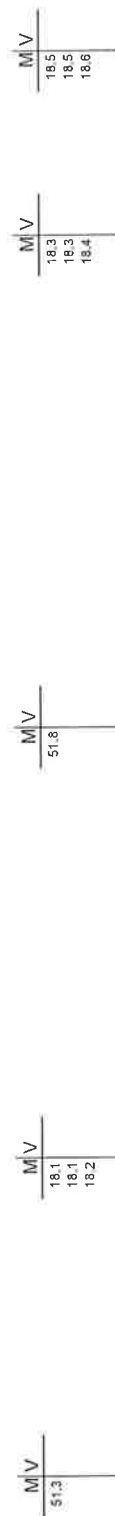

PANEEL

KLEMMEN

VELD

CIRC.PUMP
RADIATOREN
LESLOK LINKS B.G.

CIRC.PUMP
RADIATOREN
LESLOK, LINKS B.G.

Res.

~~TAP WATER BOND~~


RES.

TAP WATER PUMP !

res.


~~TADWATERPOMP 2~~

				Project : WELLANT COLLEGE te HOUTEN		Omschrijving: STUURSTROOM CIRC.POMP RAD. LESLOK. OOST +TAPWATERPOMP		Code Tek.nr. 4.04.1360		Blad: 51	
				Opdrachtgever : WILLEMS UDEN		Adviseur: Get. BDP					
						Gefekend:		d.d. 22 Feb.2005		van: 60	

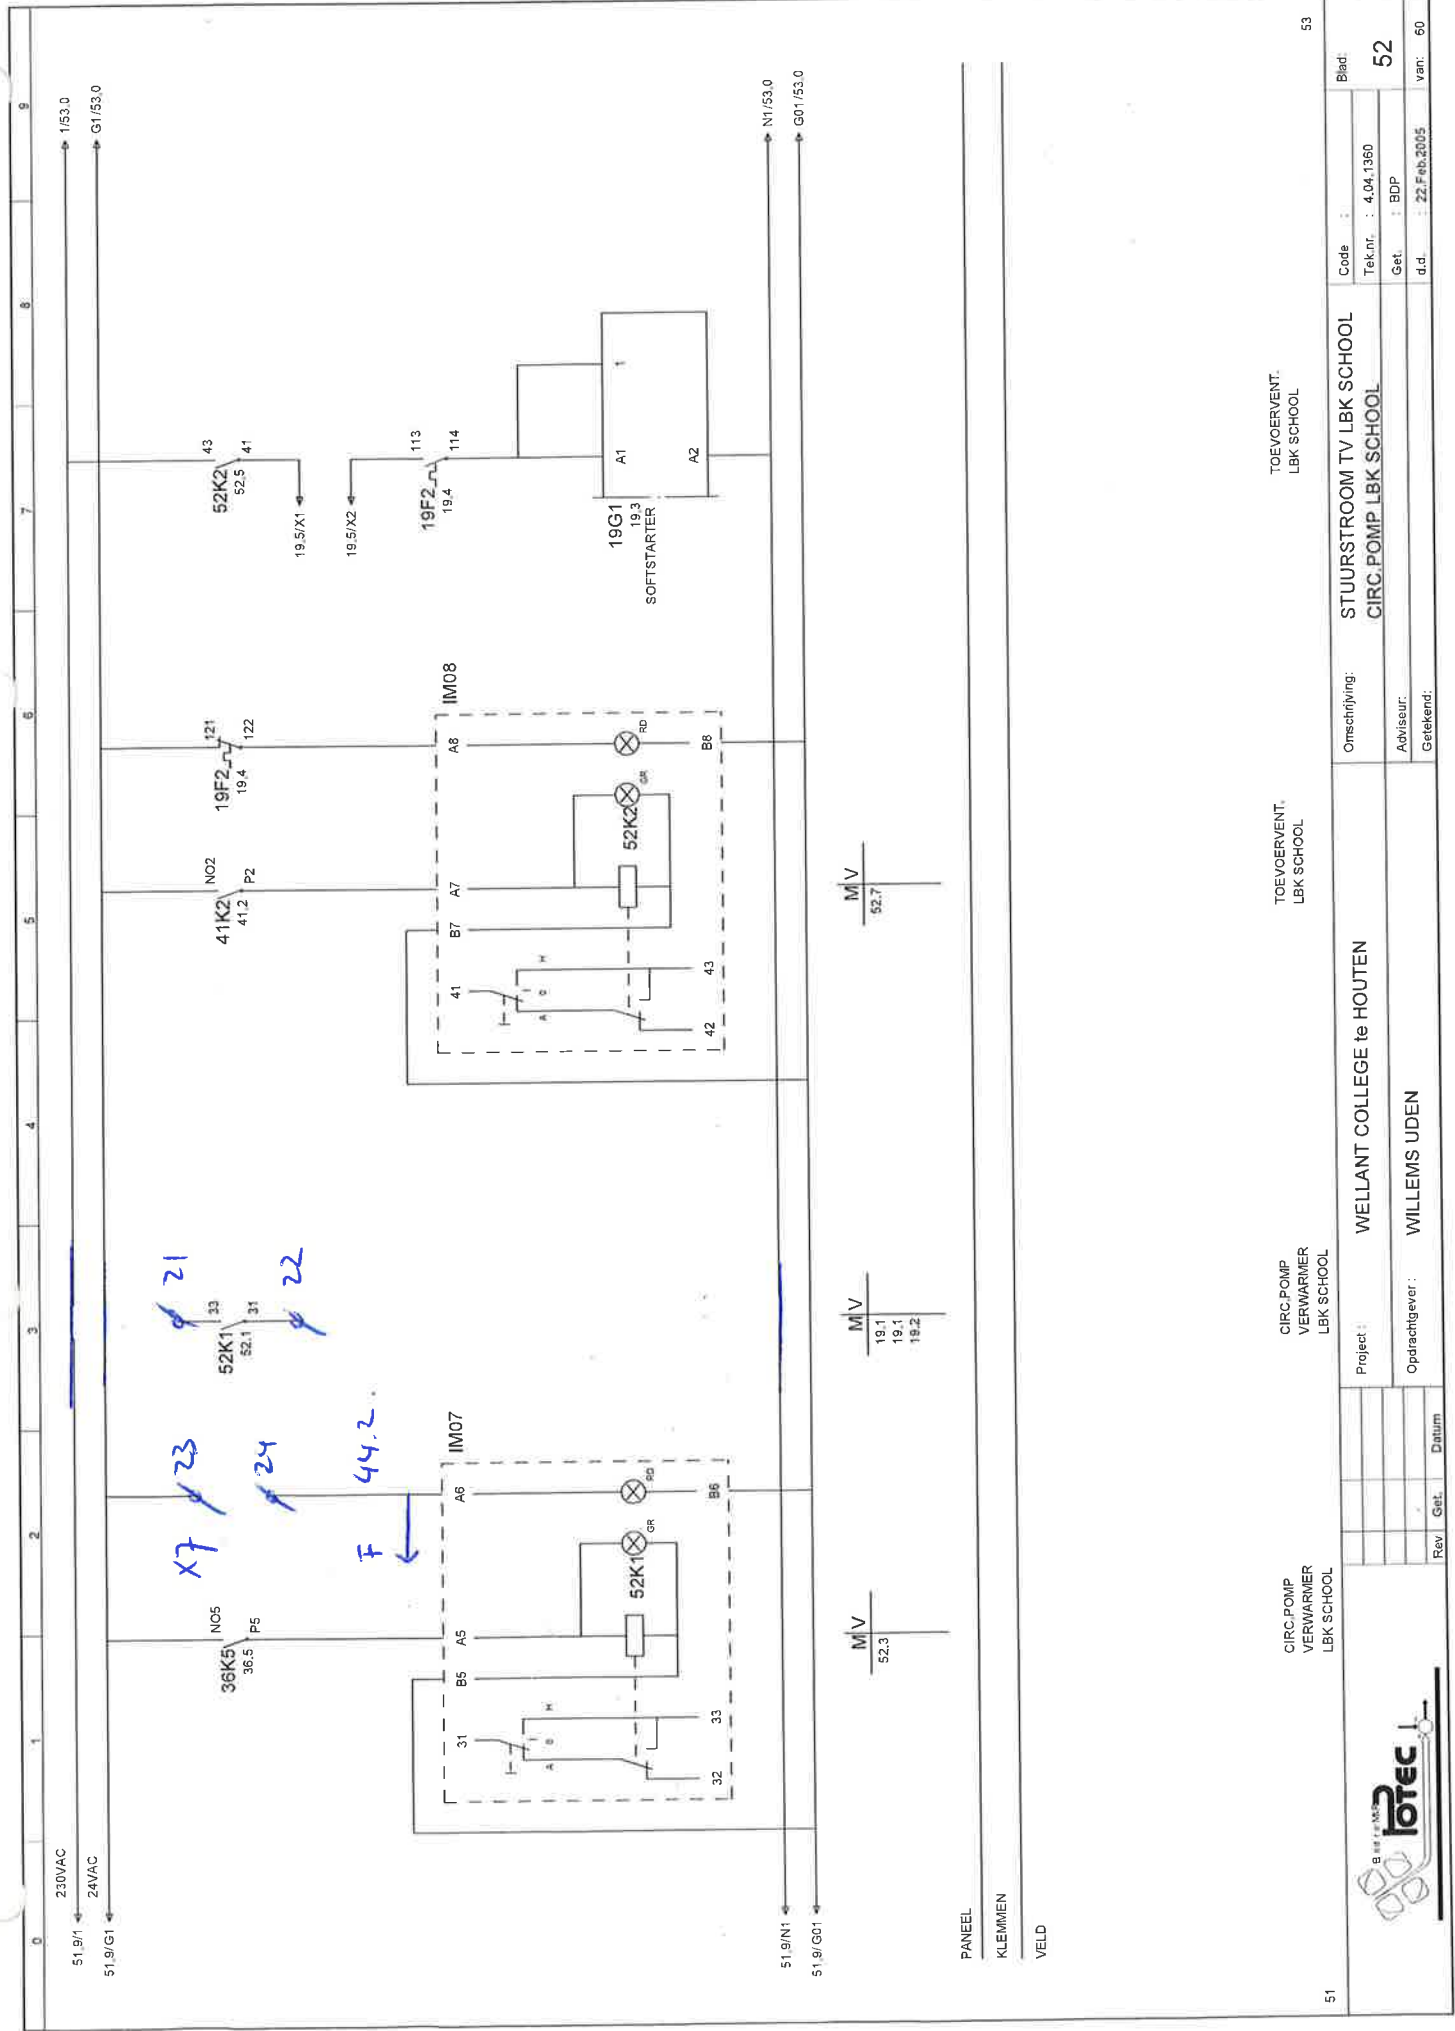

CIRC POMP VERWARMER LBK SCHOOL		CIRC POMP VERWARMER LBK SCHOOL		TOEVOERVENT. LBK SCHOOL		TOEVOERVENT. LBK SCHOOL		STUURSTROOM TV LBK SCHOOL CIRC.POMP LBK SCHOOL		Code : Tek.nf. : 4.04.1360		Blad: 52			
Project : WELLANT COLLEGE te HOUTEN				Onschrijving:				Get. : BDP				d.d. : 22 Feb.2005		van: 60	
Opdrachtgever : WILLEMS UDEN				Adviseur:				Getekend:							



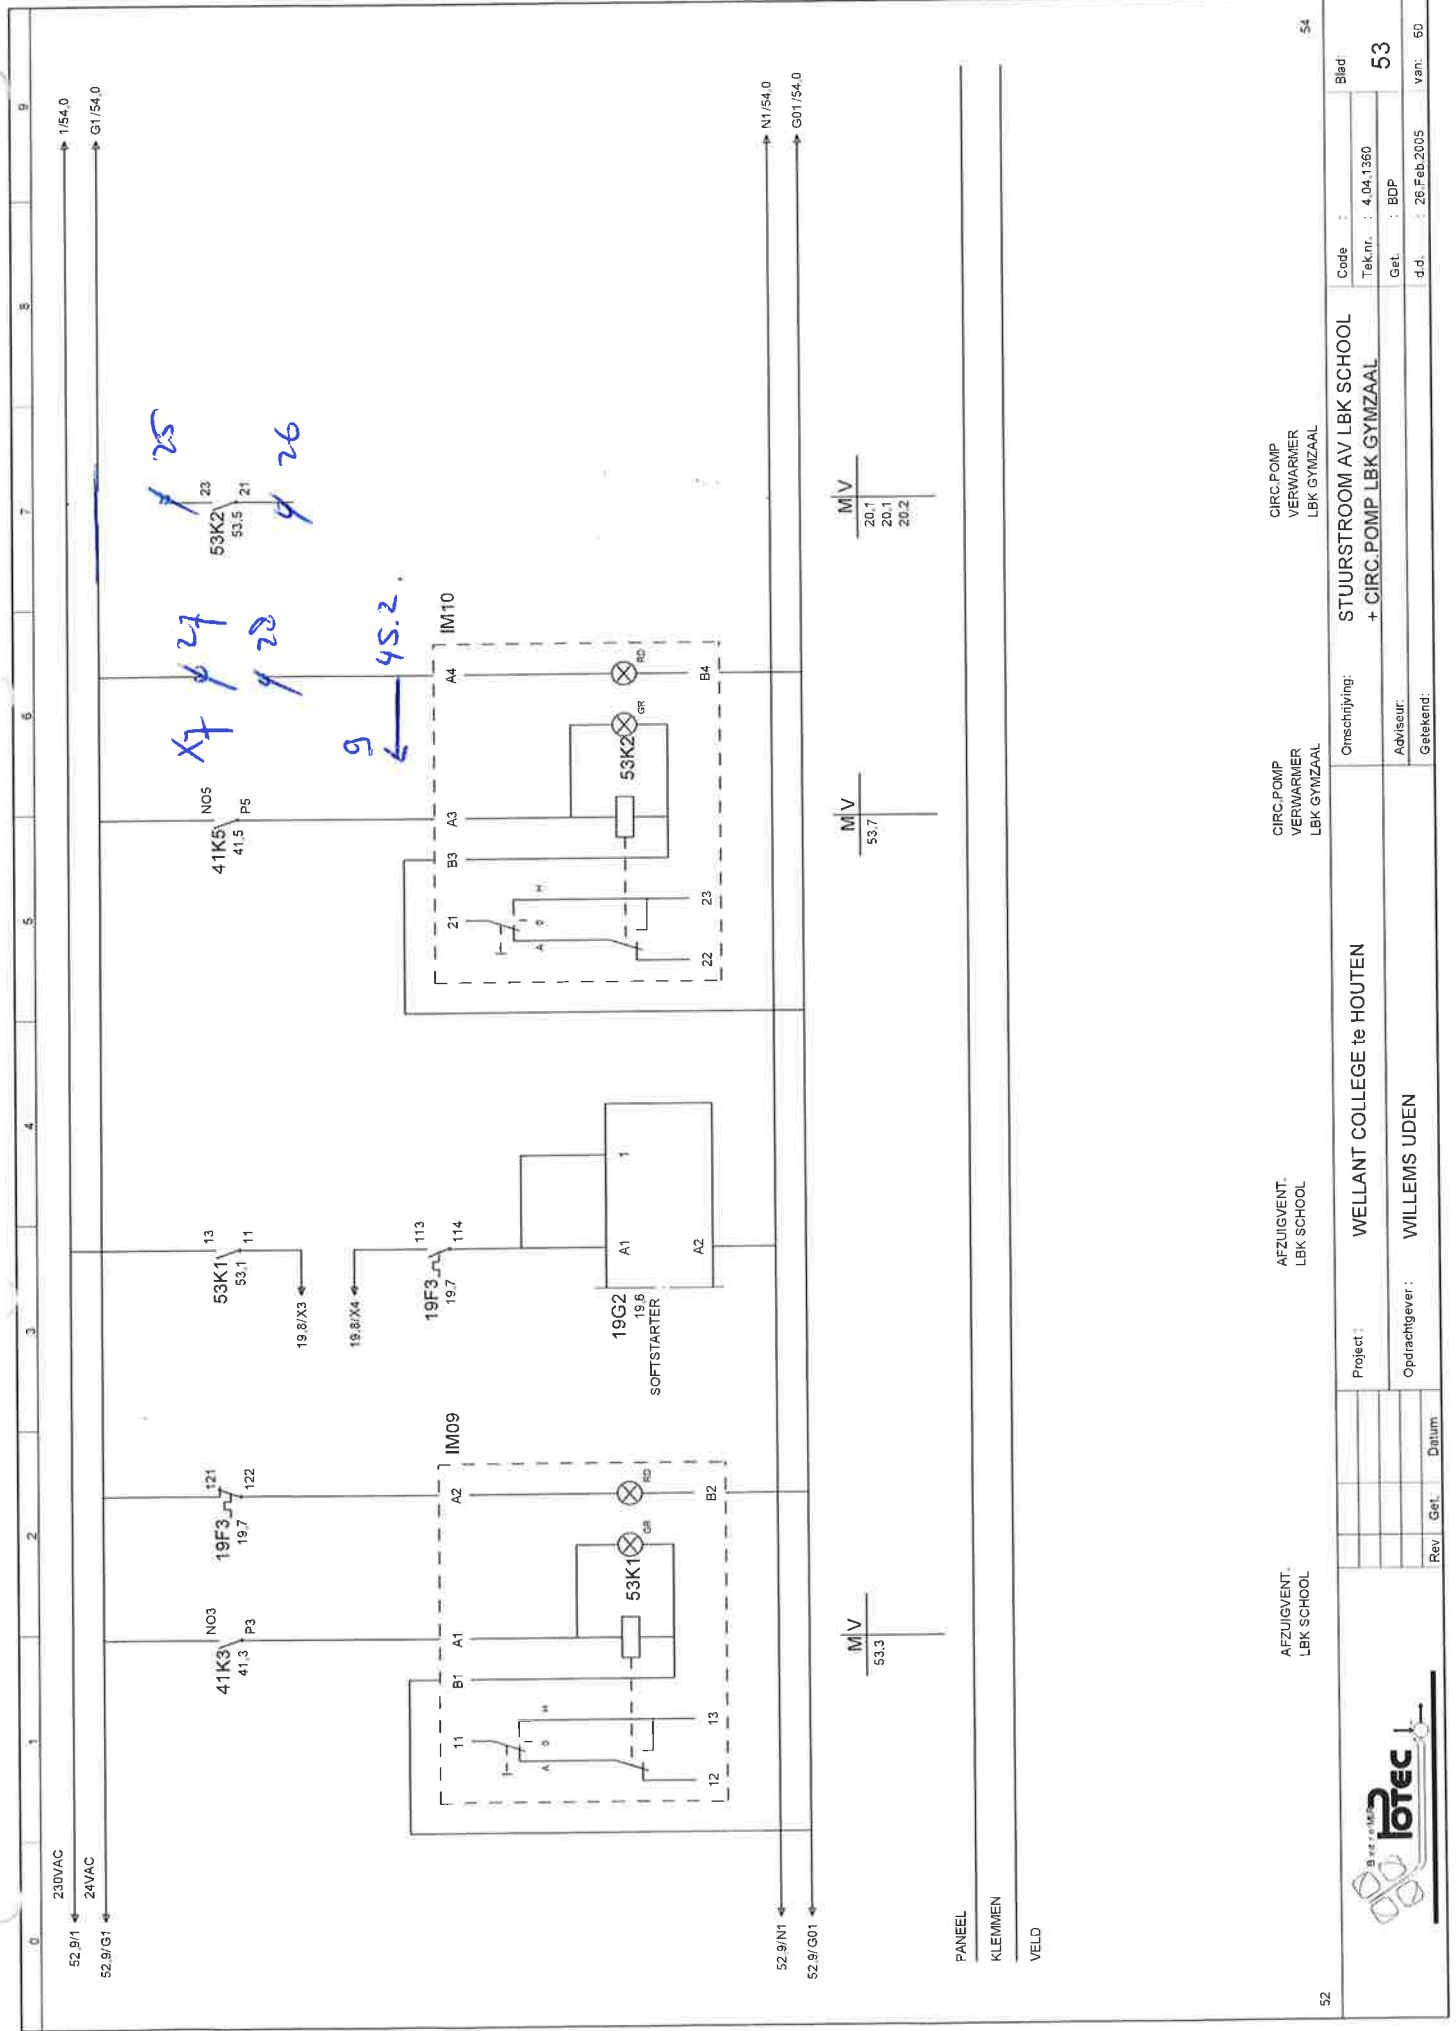


Rev	Get.	Datum

Project: **WELLANT COLLEGE te HOUTEN**
Opdrachtgever: **WILLEMS UDEN**

Onschrijving: **STUURSTROOM AV LBK SCHOOL
+ CIRC.POMP LBK GYMZAAL**

Tek.nr.: **4.04.1360**
d.d.: **26 Feb.2005**

Blad: **53**

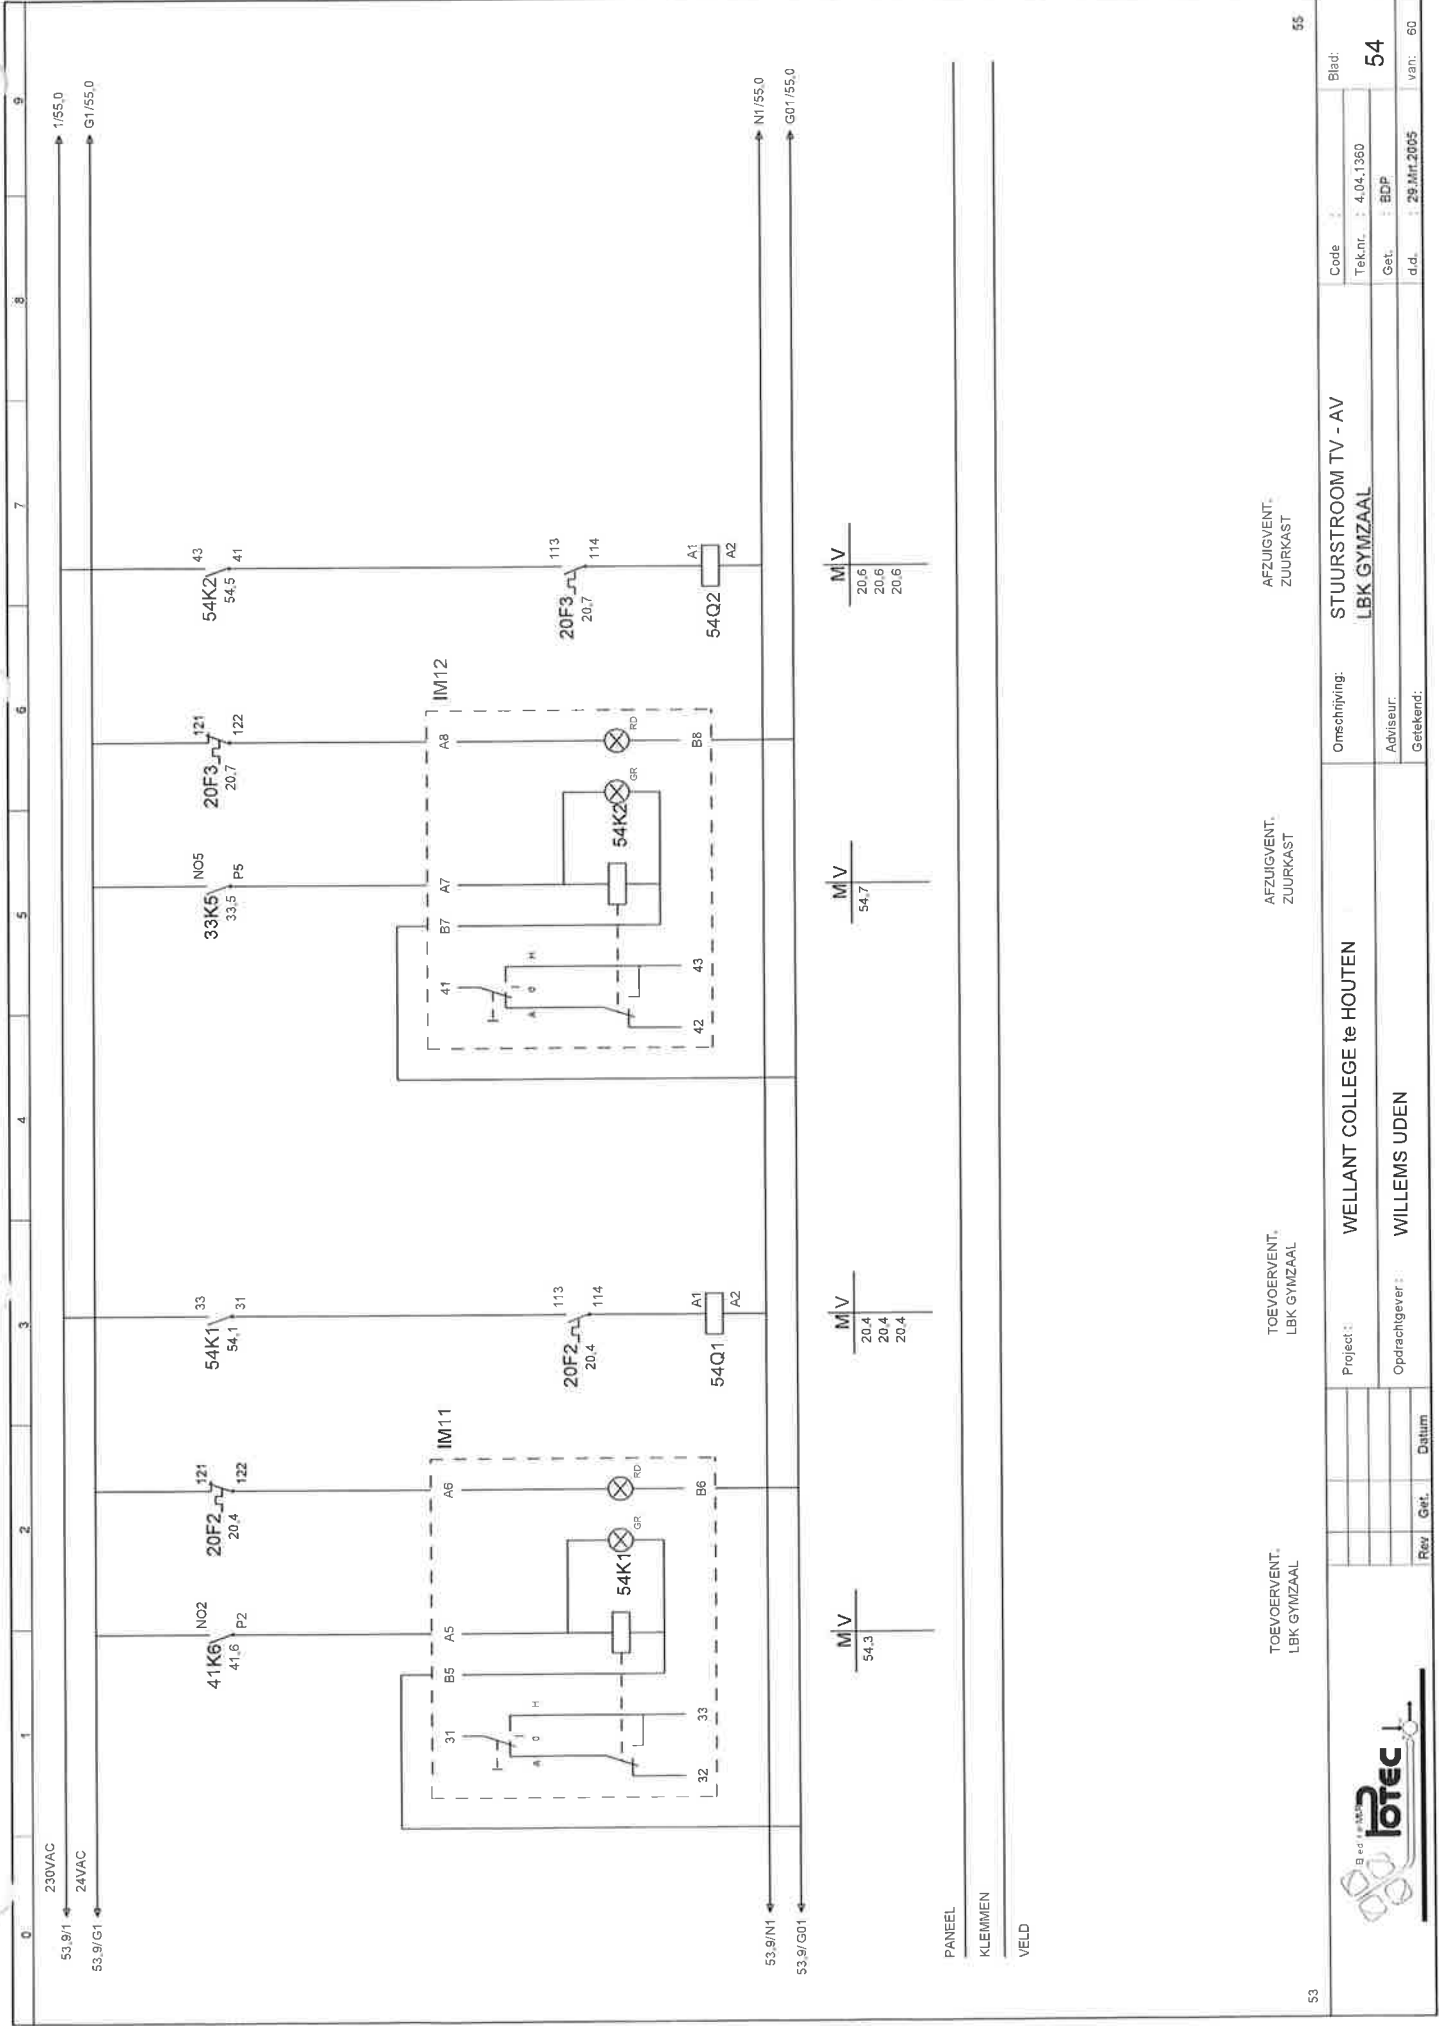

TOEVOERVENT,
LBK GYMZAAL

TOEVOERVENT,
LBK GYMZAAL

AFZUIGVENT,
ZUURKAST

AFZUIGVENT,
ZUURKAST




Rev	Get.	Datum

Project:	WELLANT COLLEGE te HOUTEN
Opdrachtgever:	WILLEMS UDEN

Onschrijving:	STUURSTROOM TV - AV
Adviseur:	LBK GYMZAAL
Getekend:	

Code	Tek.n.	Blad:
	4.04.1360	
Get.	BDP	54
d.d.	29.Mrt.2005	van: 60

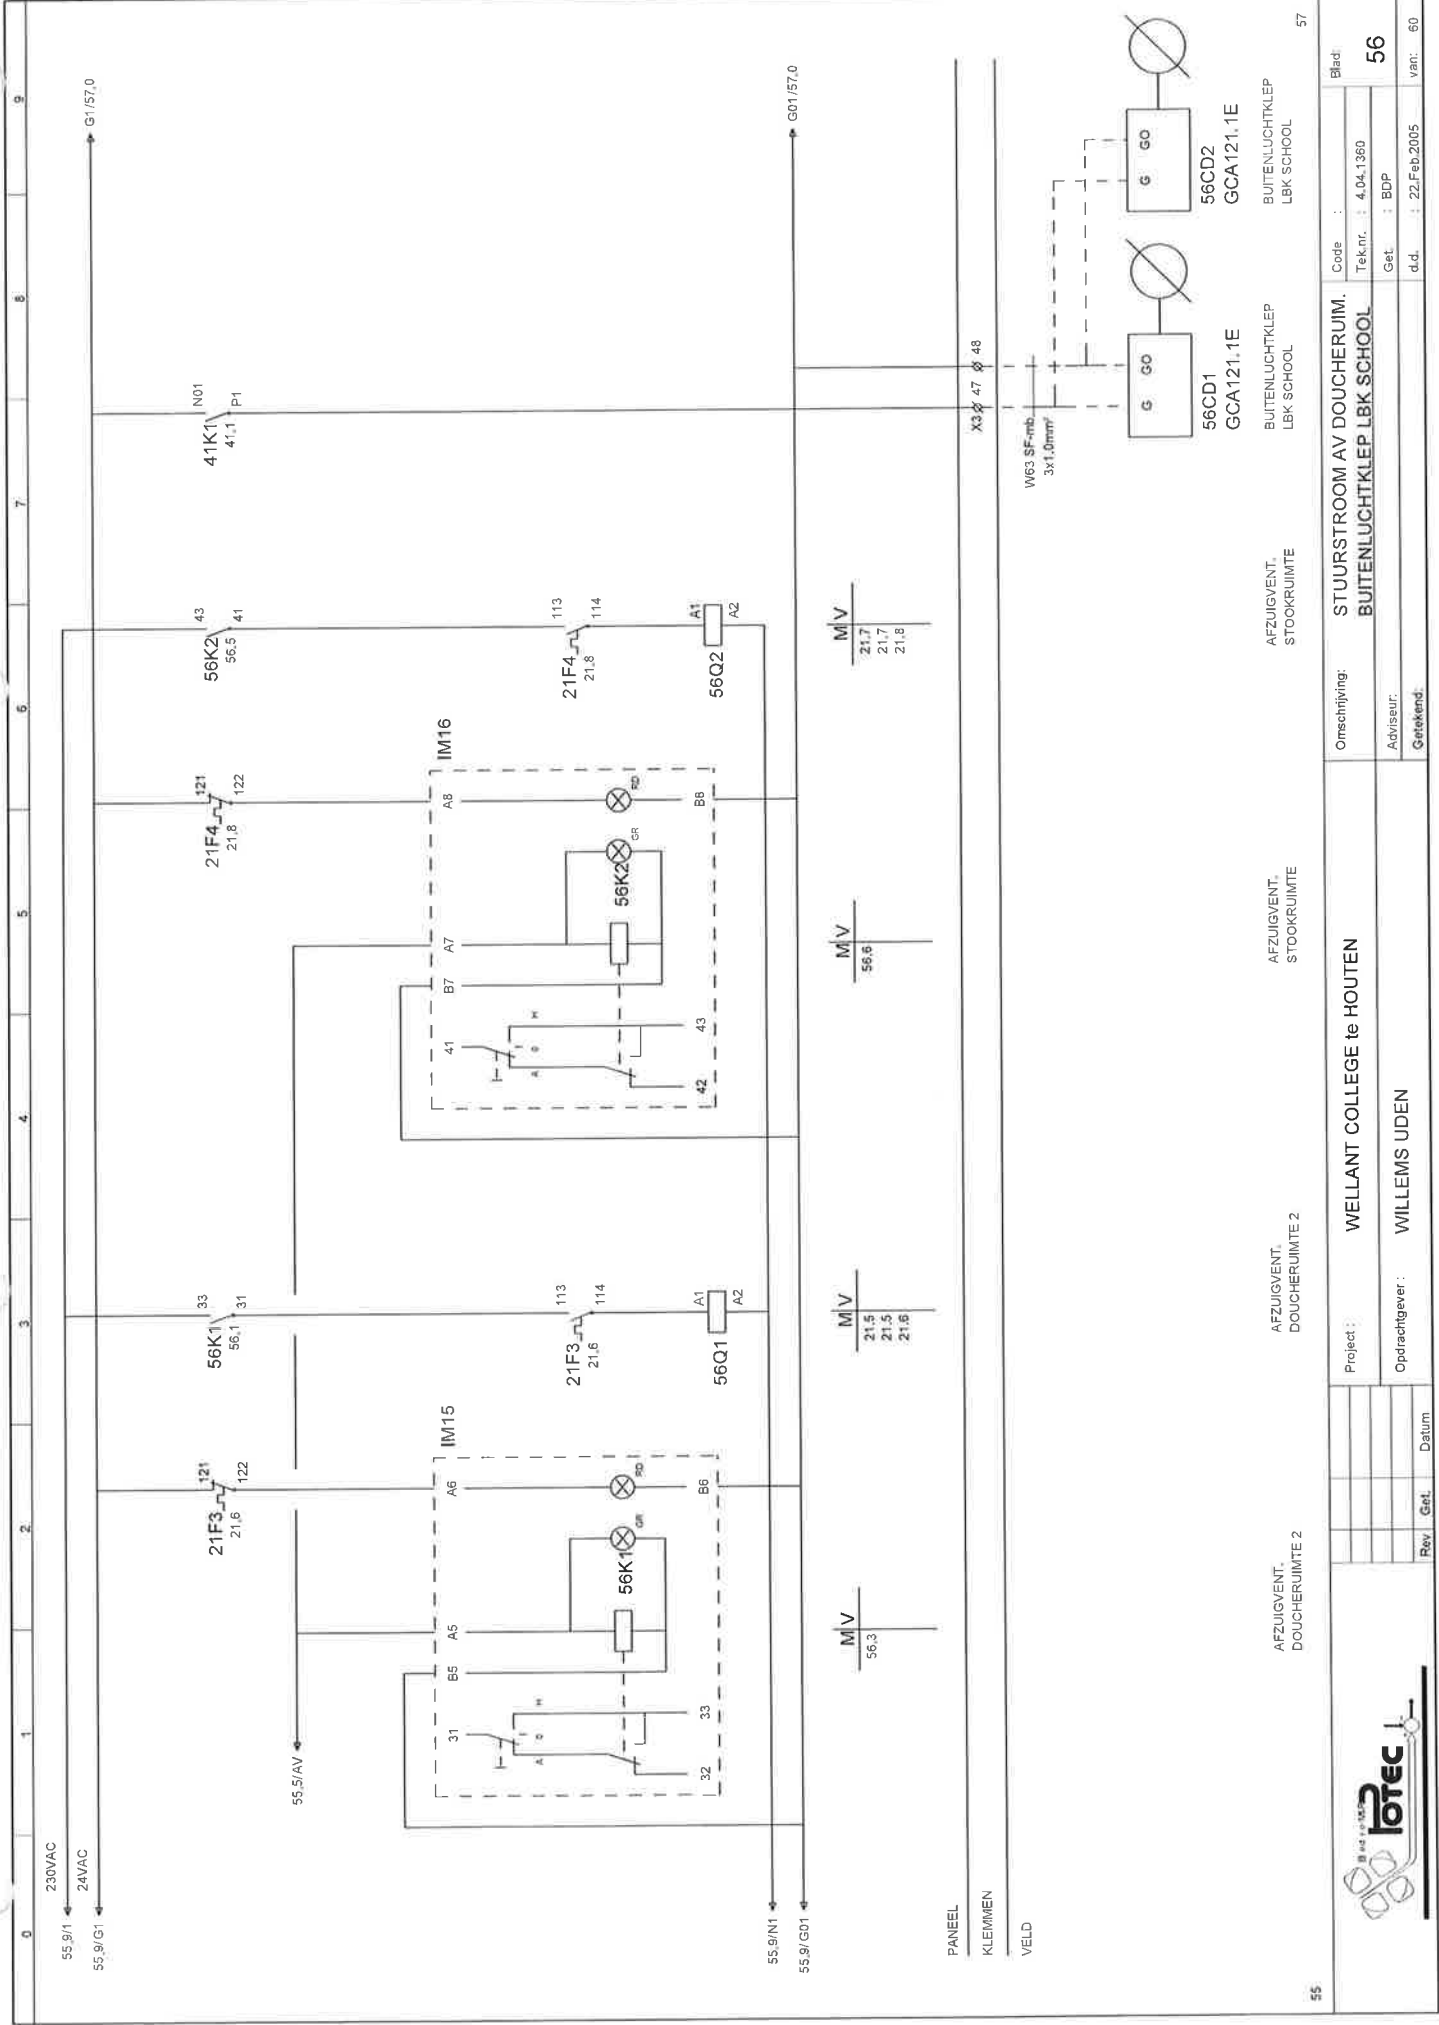

Project : **WELLANT COLLEGE te HOUTEN**

Opdrachtgever : **WILLEMS UDEN**

Onschiyving: **STUURSTROOM AV DOUCHERUIM.**

BUITENLUCHTKLEP LBK SCHOOL


Code : **56**

Tek.nr. : **4.04.1360**


Get. : **BDP**

d.d. : **22.Feb.2005**

van: **60**

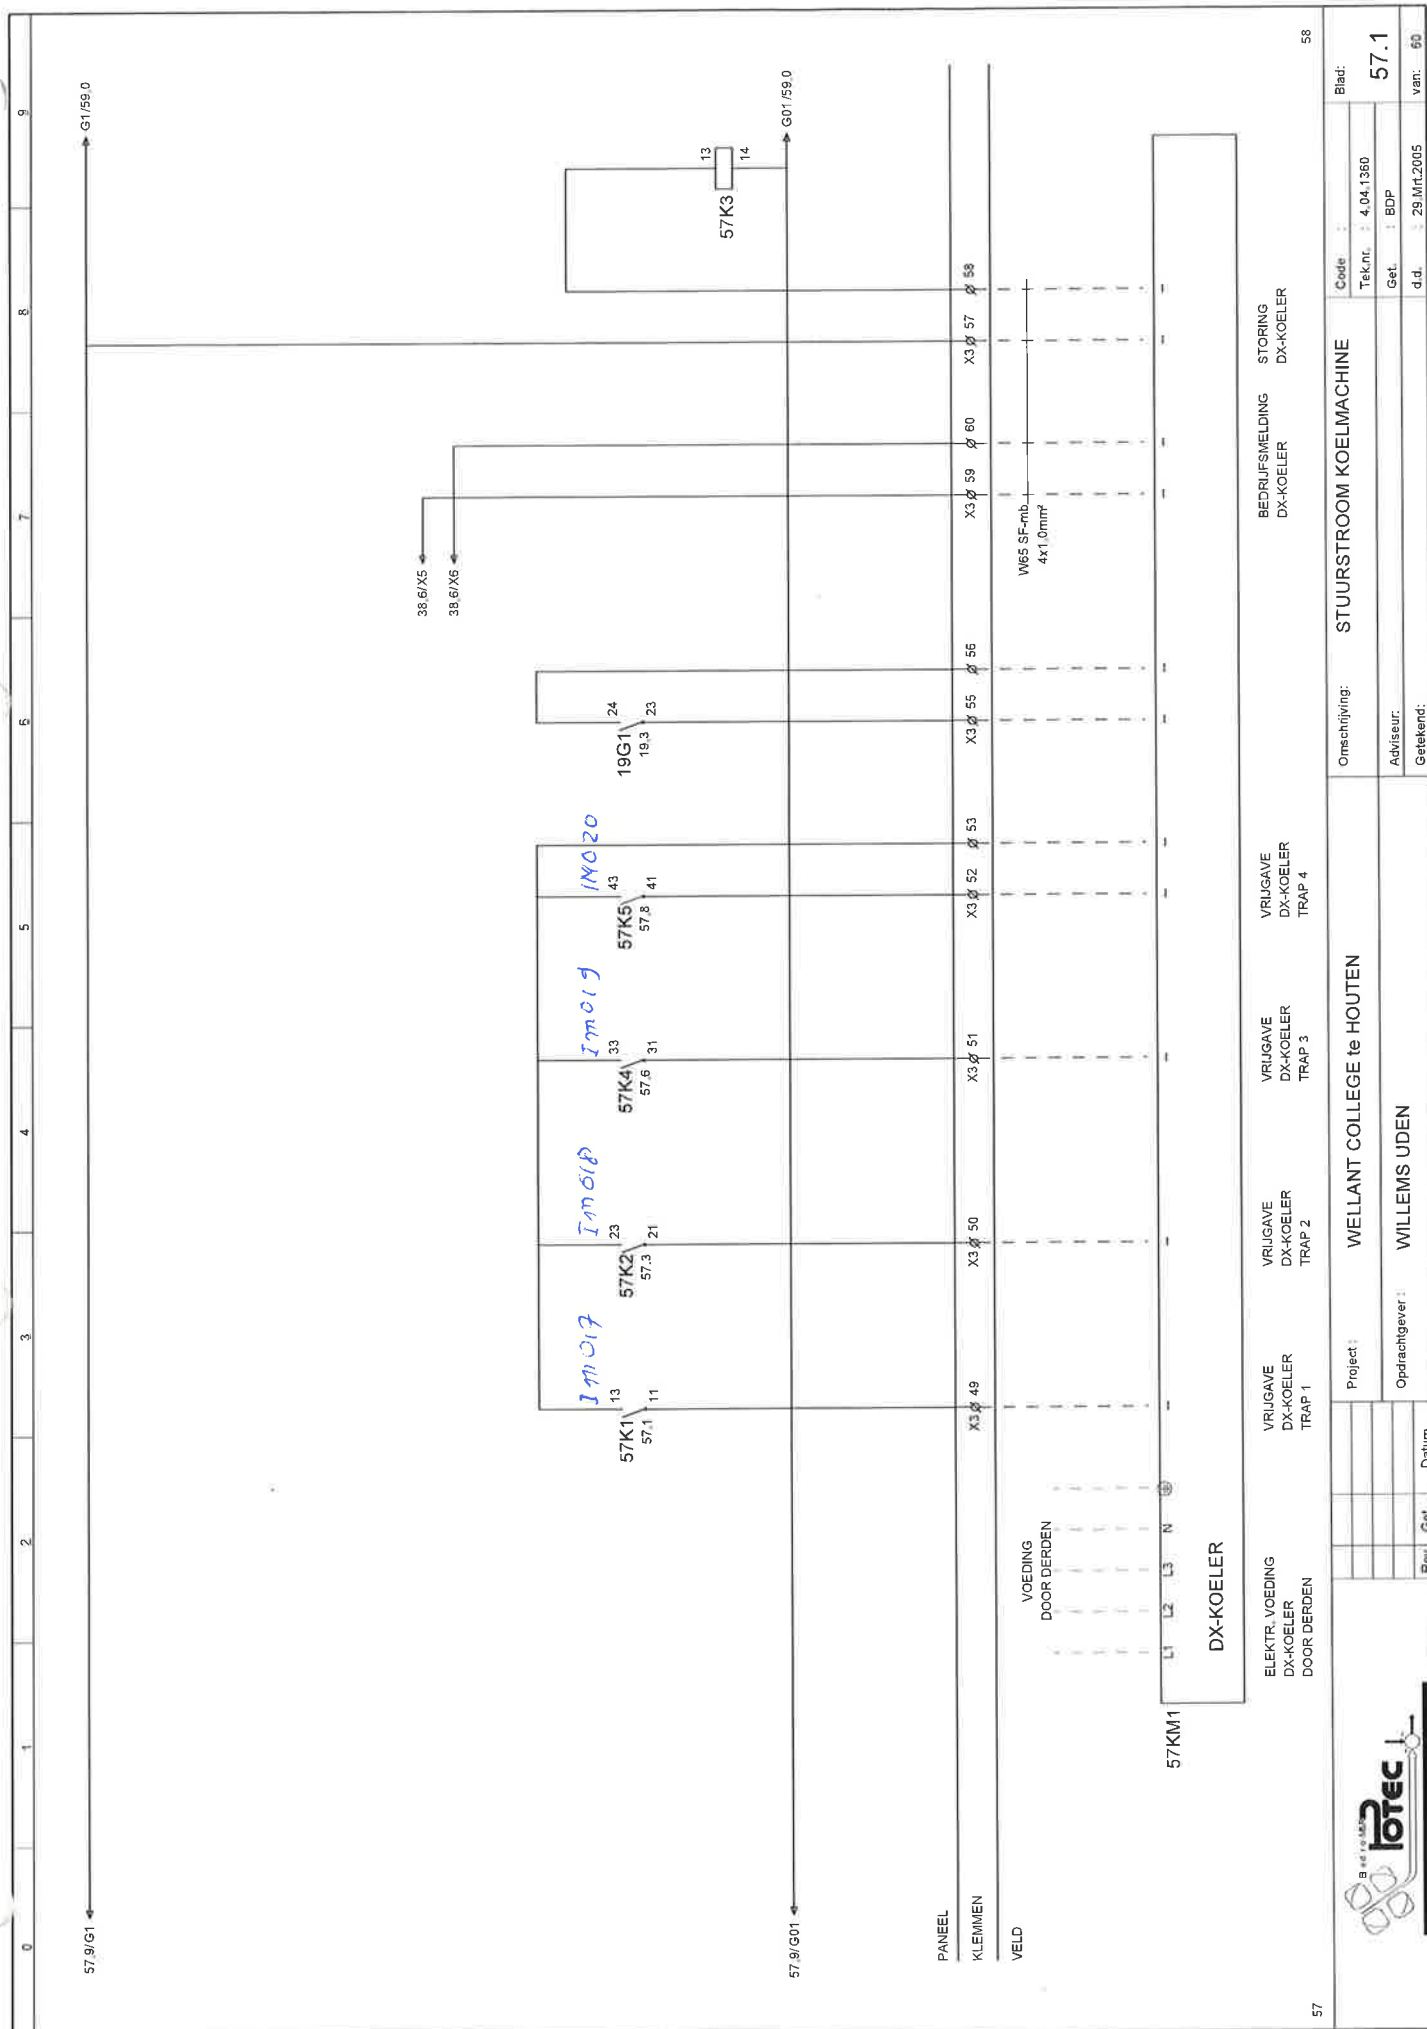

0	1	2	3	4	5	6	7	8	9	
57.1										
59										
			Project:		WELLANT COLLEGE te HOUTEN		Omschrijving:		RESERVE	
			Opdrachtgever:		WILLEMS UDEN		Code			
							Tekst:		4.04.1360	
							Get.		BDP	
							d.d.		20.Nov.2004	
							Getekend:		van: #0	
			Rw		Get.		Datum		Blad:	
									58	

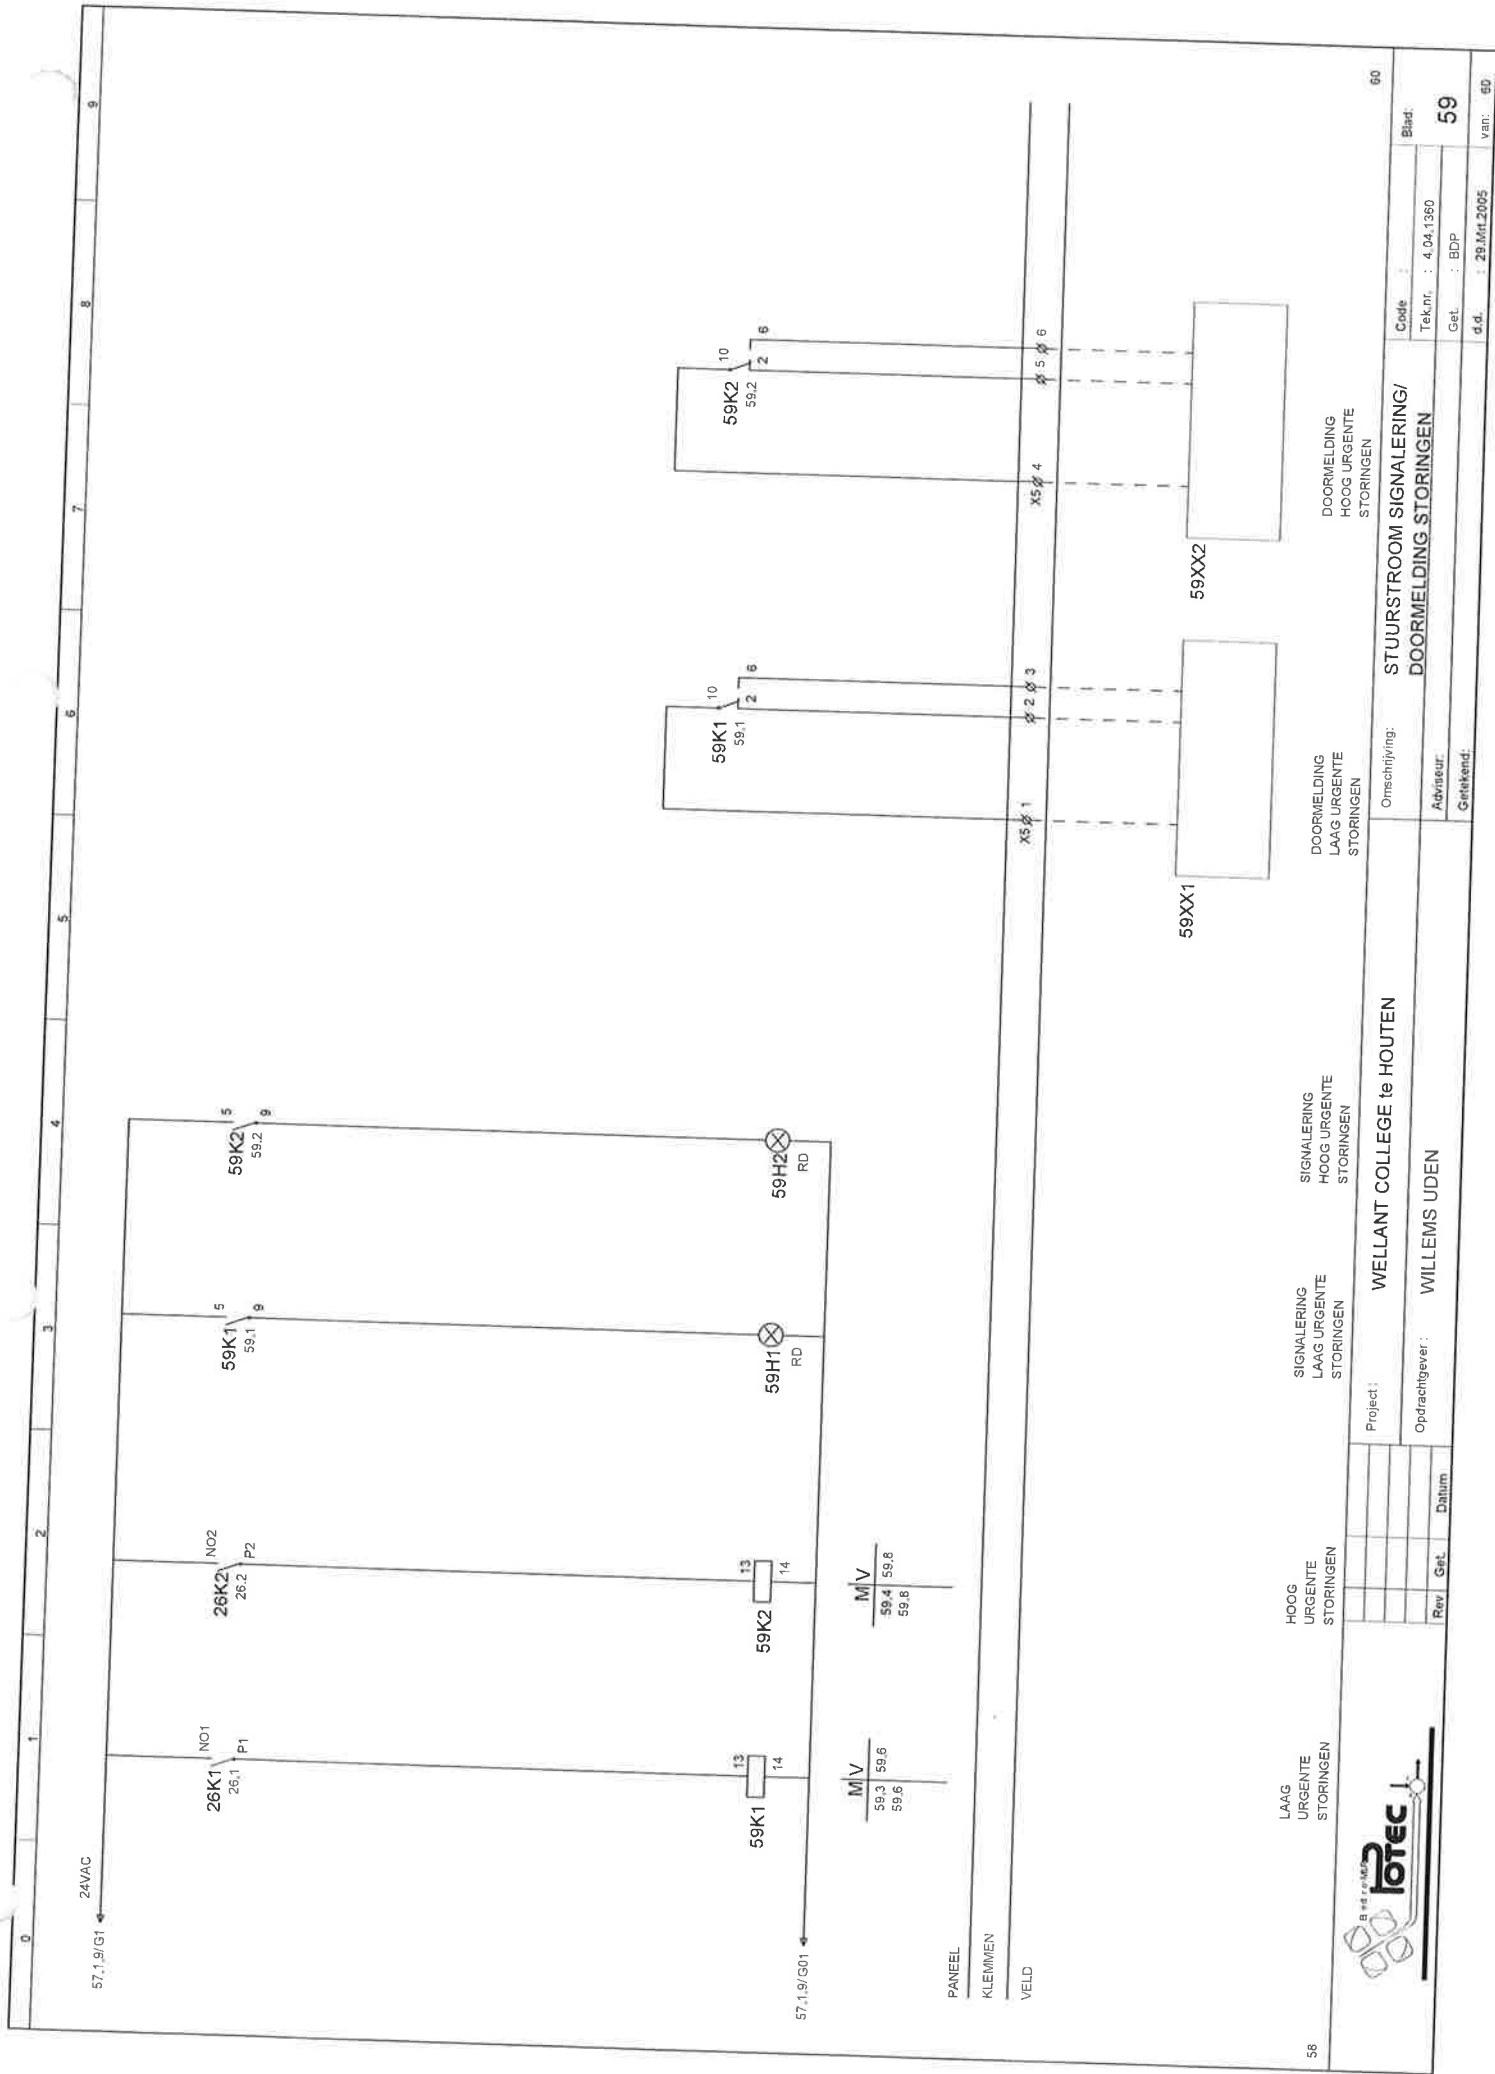

LAAG
URGENTE
STORINGEN

HOOG
URGENTE
STORINGEN

SIGNALERING
LAAG URGENTE
STORINGEN

SIGNALERING
HOOG URGENTE
STORINGEN

DOORMELDING
LAAG URGENTE
STORINGEN

DOORMELDING
HOOG URGENTE
STORINGEN



STUURSTROOM SIGNALERING/
DOORMELDING STORINGEN

Onschrijving:

Adviseur:

Getekend:

Code

Tek.nf. : 4.04.1360


Get. : BDP

d.d. : 29.Mrt.2005

van: 60

Blad: 59

58

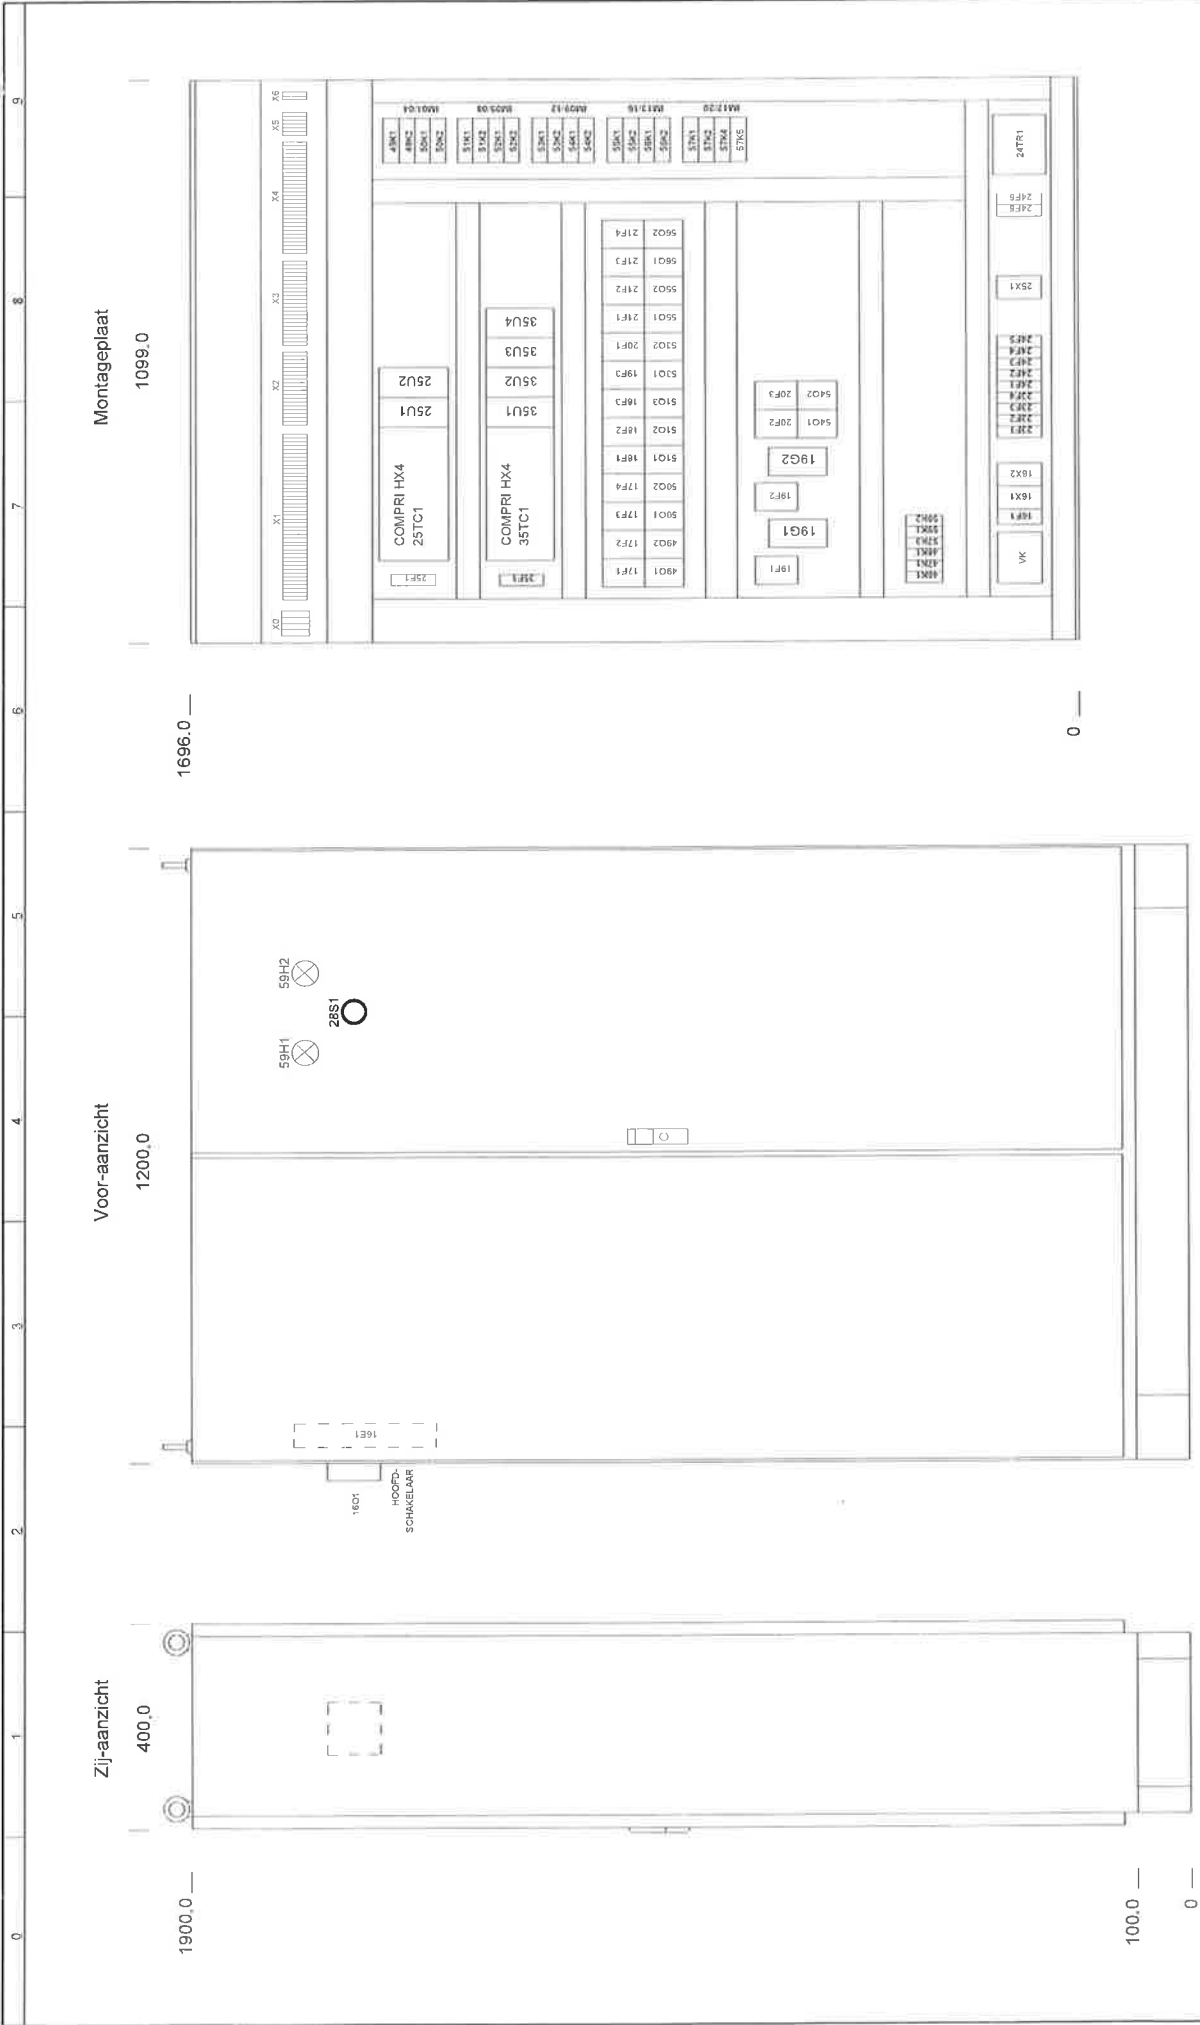

Project: WELLANT COLLEGE te HOUTEN
Opdrachtgever: WILLEMS UDEN

Omschrijving: INDELING REGELPANEEL

Code: 4.04.1360

Tek.nr.: 4.04.1360

Get.: BDP

d.d.: 29.Mrt.2005

van: 60

Blad: 60