


ref: jps 2018-2918

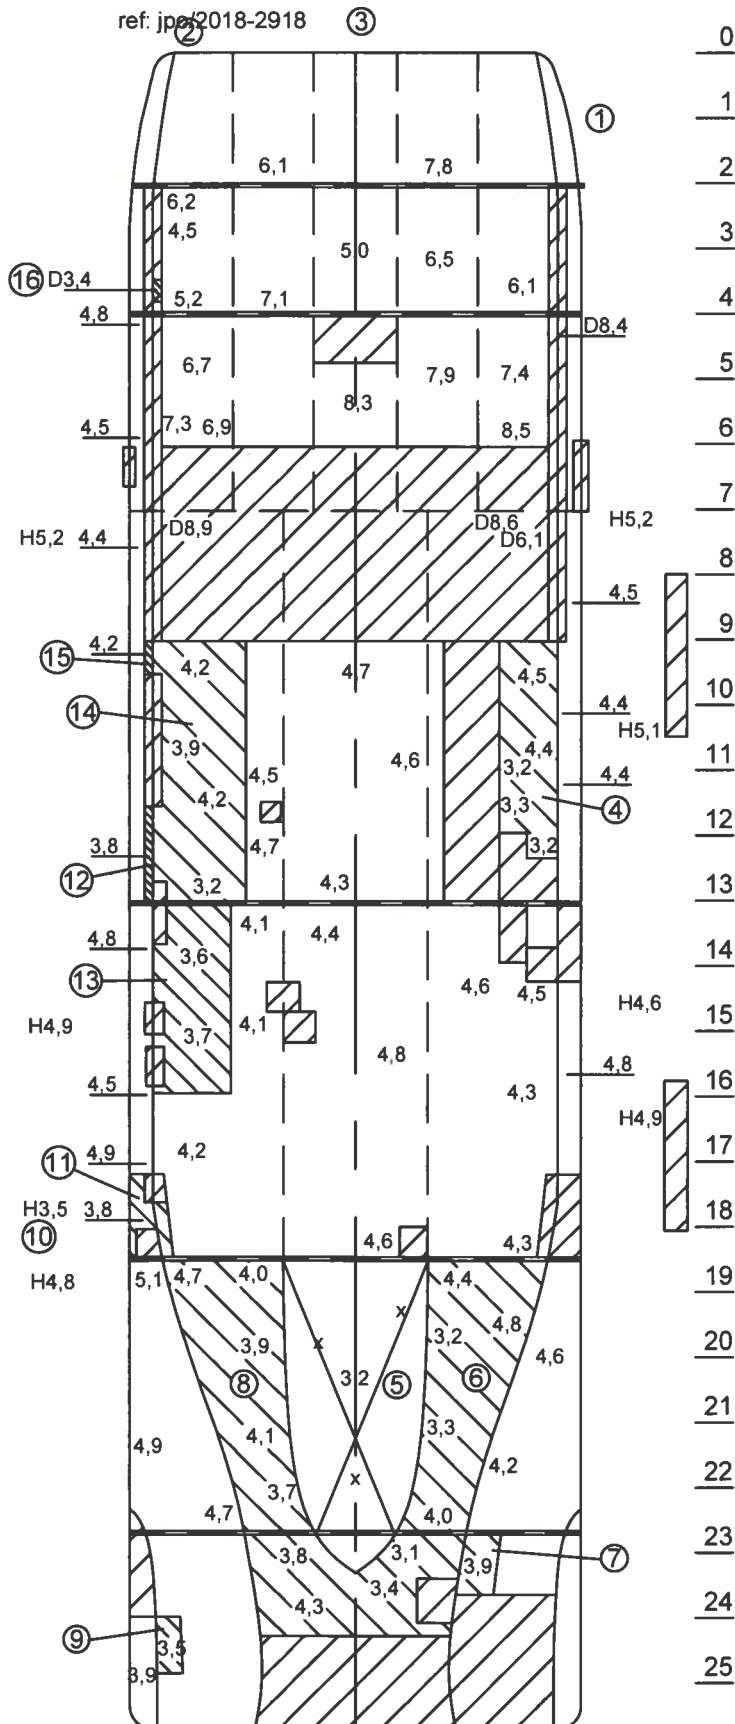

Diktemetingrapport

Europeanummer : 02320167
 Scheepsnaam : "DE VEERMAN"
 Eigenaar : Staatsbosbeheer
 Afmetingen : 25,74 x 6,52 x 1,54 (2,02) meter
 Type schip : Vrachtduwbak (ponton)
 Bouwjaar : 1955
 Opdrachtgever : Staatsbosbeheer Grevelingen
 NBKB : BEC367
 Datum : 26 november 2018
 Werf : Scheepswerf Kooiman Van Os te Yerseke
 Expert : J.P. Osseweijer

Minimum eis plaatdikte:

Vlak en huid : 3,10 mm
 Kim : 3,81 mm

Constructie:

enkelwandig / gelast

Spantafst. vlak : dwarsverband, 500 mm
 Spantafst. huid : dwarsverband, 500 mm

Omstandigheden:

- Inspectie uitgevoerd op langshelling
- Schip geplaatst op hellingwagens
- Casco redelijk toegankelijk
- Schip was schoon gespoten
- Casco was droog tijdens inspectie

Meetapparaat: fabr. GE, type DM5, nr.DM5EG1207156, gekalibreerd op 13 maart 2017..

Reparaties : zie bijgevoegde reparatielijst.

Opmerkingen:

Afkortingen:

H = huid HD = huiddubbelplaat Ww = water-windlijn T = tunnel
 K = kim KD = kimdubbelplaat Jg = vlak-, kim- of huidjoggel

De inspectie werd steekproefsgewijs uitgevoerd. De in het rapport vermelde diktematen gelden uitsluitend voor de gemeten plaatsen.

Inspectierapport

ref: jpo/2018-2918



Betreft : Vrachtduwbak (ponton) "DE VEERMAN"

Europaanummer : 02320167

Laadvermogen : 118 ton

Afmetingen : 25,74 x 6,52 x 1,54 (2,02) meter

Bouwjaar : 1955

Eigenaar : Staatsbosbeheer,
Haven van Bommenede 1,
4316 PC Zonnemaire.

Opdrachtgever NBKB : Staatsbosbeheer Grevelingen BEC367


Aard van de opdracht : Inspectie ten behoeve van de verlenging/afgifte van het certificaat.

Datum / plaats inspectie : 1 maart 2018, aan boord van genoemd vaartuig, gemeerd liggend te Zonnemaire, 12 maart 2018 te Bommenede, 26 november 2018 en 11 januari 2019, droogstaand bij Scheepswerf Kooiman Van Os te Yerseke.

Opmerkingen:

- De inspectie werd steekproefsgewijs uitgevoerd.
- Alle maten in het diktemetingrapport zijn in millimeters weergegeven en gelden uitsluitend voor de gemeten plaatsen.
- De metingen zijn na toetsing met de hamer en naar eigen inzicht genomen.
- De plaats der resultaten in het diktemetingrapport zijn zo nauwkeurig mogelijk weergegeven met betrekking tot de plaats waar deze zijn genomen.
- Dit rapport werd opgemaakt uitsluitend ten behoeve van de genoemde opdrachtgever, met certificering als doel. Aan dit rapport kunnen derhalve geen rechten worden ontleend door derden en voor andere dan het genoemde doel.
- Voor overige opmerkingen, zie vervolgbladen.

Barendrecht, 27 februari 2019

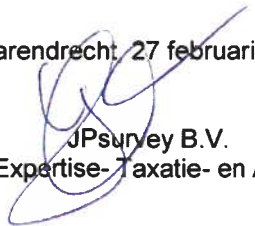
JPsurvey B.V.
Maritiem Expertise- Taxatie- en Adviesbureau