



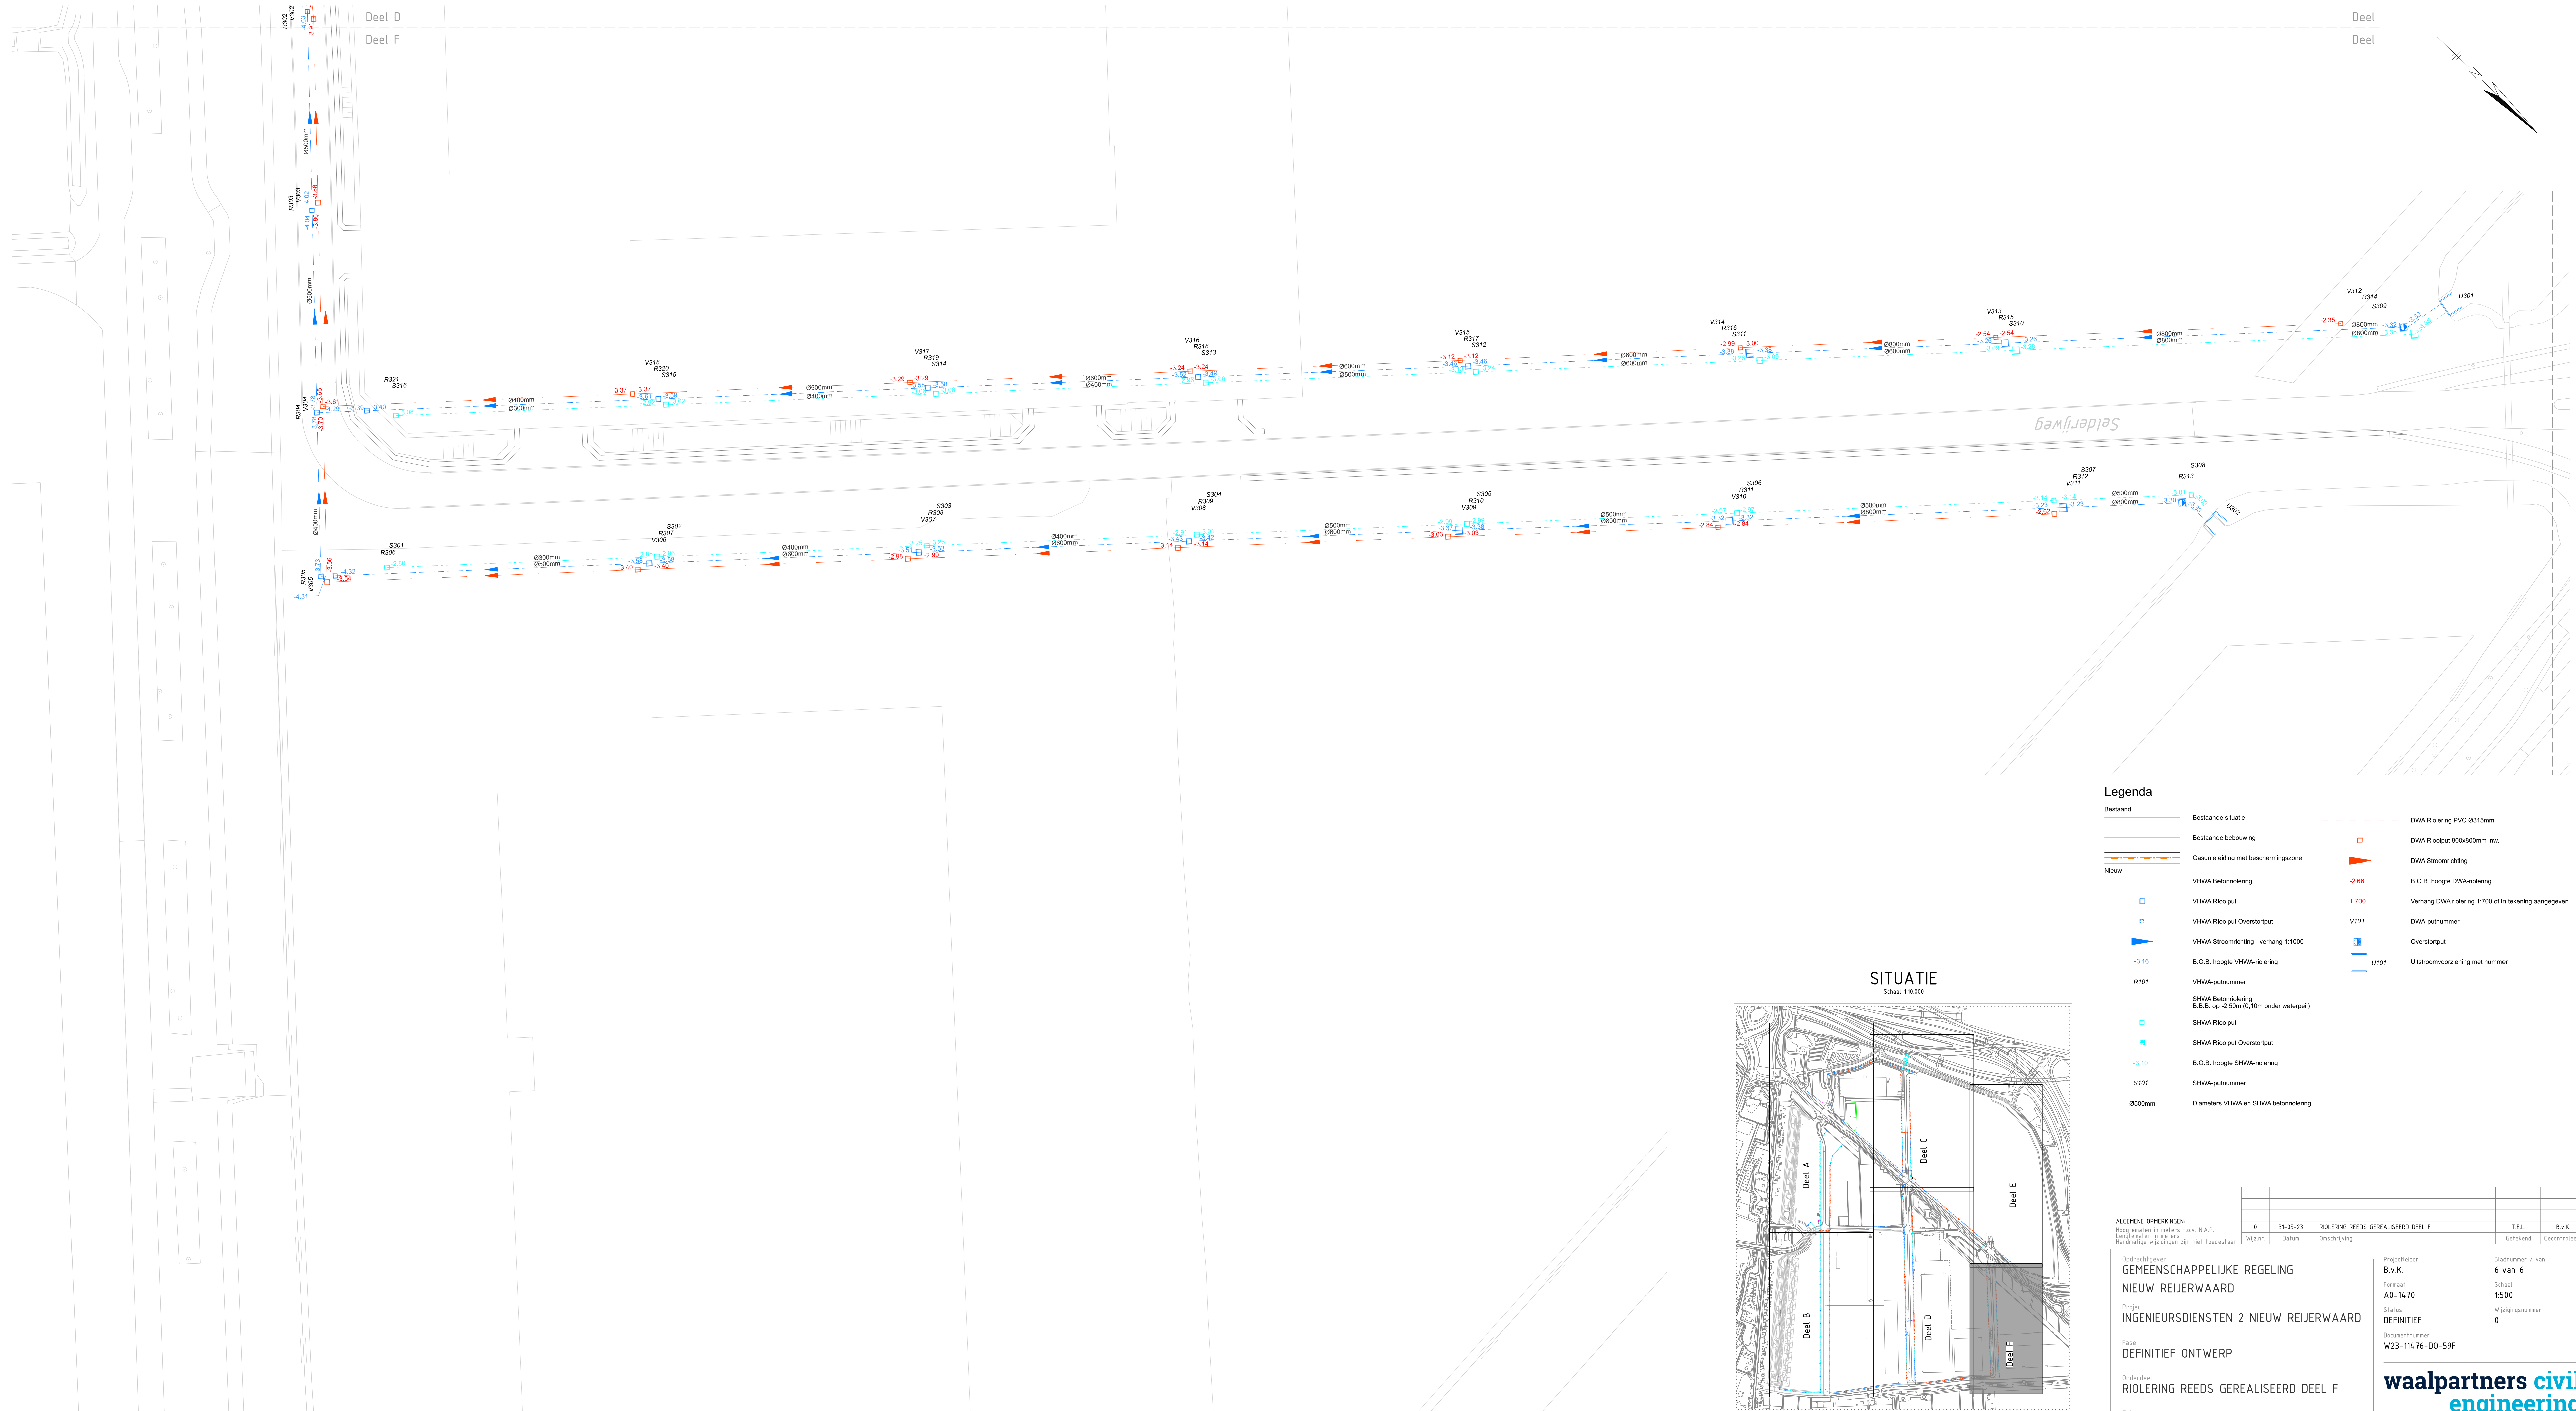

SITUATIE

Schaal 1:10.000

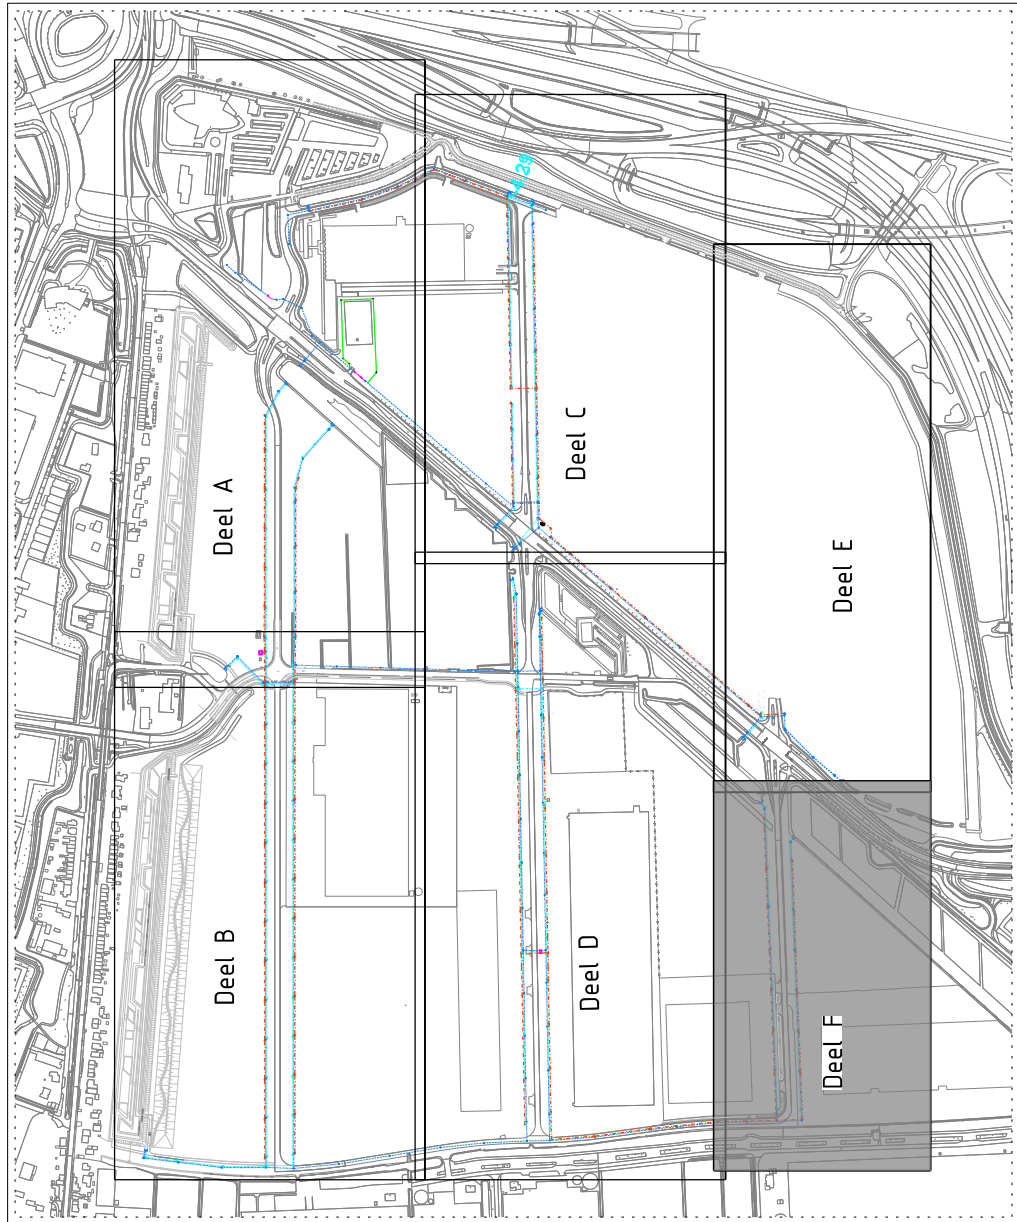

Legenda

- Bestaan
- Bestaande situatie
 - Bestaande bebouwing
 - Gasunieleiding met beschermingszone
 - Nieuw
 - VHWA Betonriolering
 - VHWA Rioolput
 - VHWA Rioolput Overstortput
 - VHWA Stroomrichting - verhang 1:1000
 - B.O.B. hoogte VHWA-riolering
 - R101
 - SHWA Betonriolering B.B.B. op -2,50m (0,10m onder waterpeil)
 - SHWA Rioolput
 - SHWA Rioolput Overstortput
 - B.O.B. hoogte SHWA-riolering
 - S101
 - Diameters VHWA en SHWA betonriolering
- DWA Riolering PVC Ø315mm
- DWA Rioolput 800x800mm inw.
- DWA Stroomrichting
- B.O.B. hoogte DWA-riolering
- Verhang DWA riolering 1:700 of in tekening aangegeven
- DWA-putnummer
- Overstortput
- Uitstroomvoorziening met nummer

ALGEMENE OPMERKINGEN:

Opdrachtgever:
**GEMEENSCHAPPELIJKE REGELING
NIEUW REIJERWAARD**

Project:
INGENIEURSDIENSTEN 2 NIEUW REIJERWAARD

Fase:
DEFINITIEF ONTWERP

Onderdeel:
RIOLERING REEDS GEREALISEERD DEEL F

Tekeningnummer:
W23-11476-00-59F

Projectleider:
B.v.K.

Formaat:
A0-1470

Status:
DEFINITIEF

Documentnummer:
W23-11476-00-59F

Bladnummer / van:
6 van 6

Schaal:
1:500

Wijzigingsnummer:
0

**waalpartners civil
engineering**

