


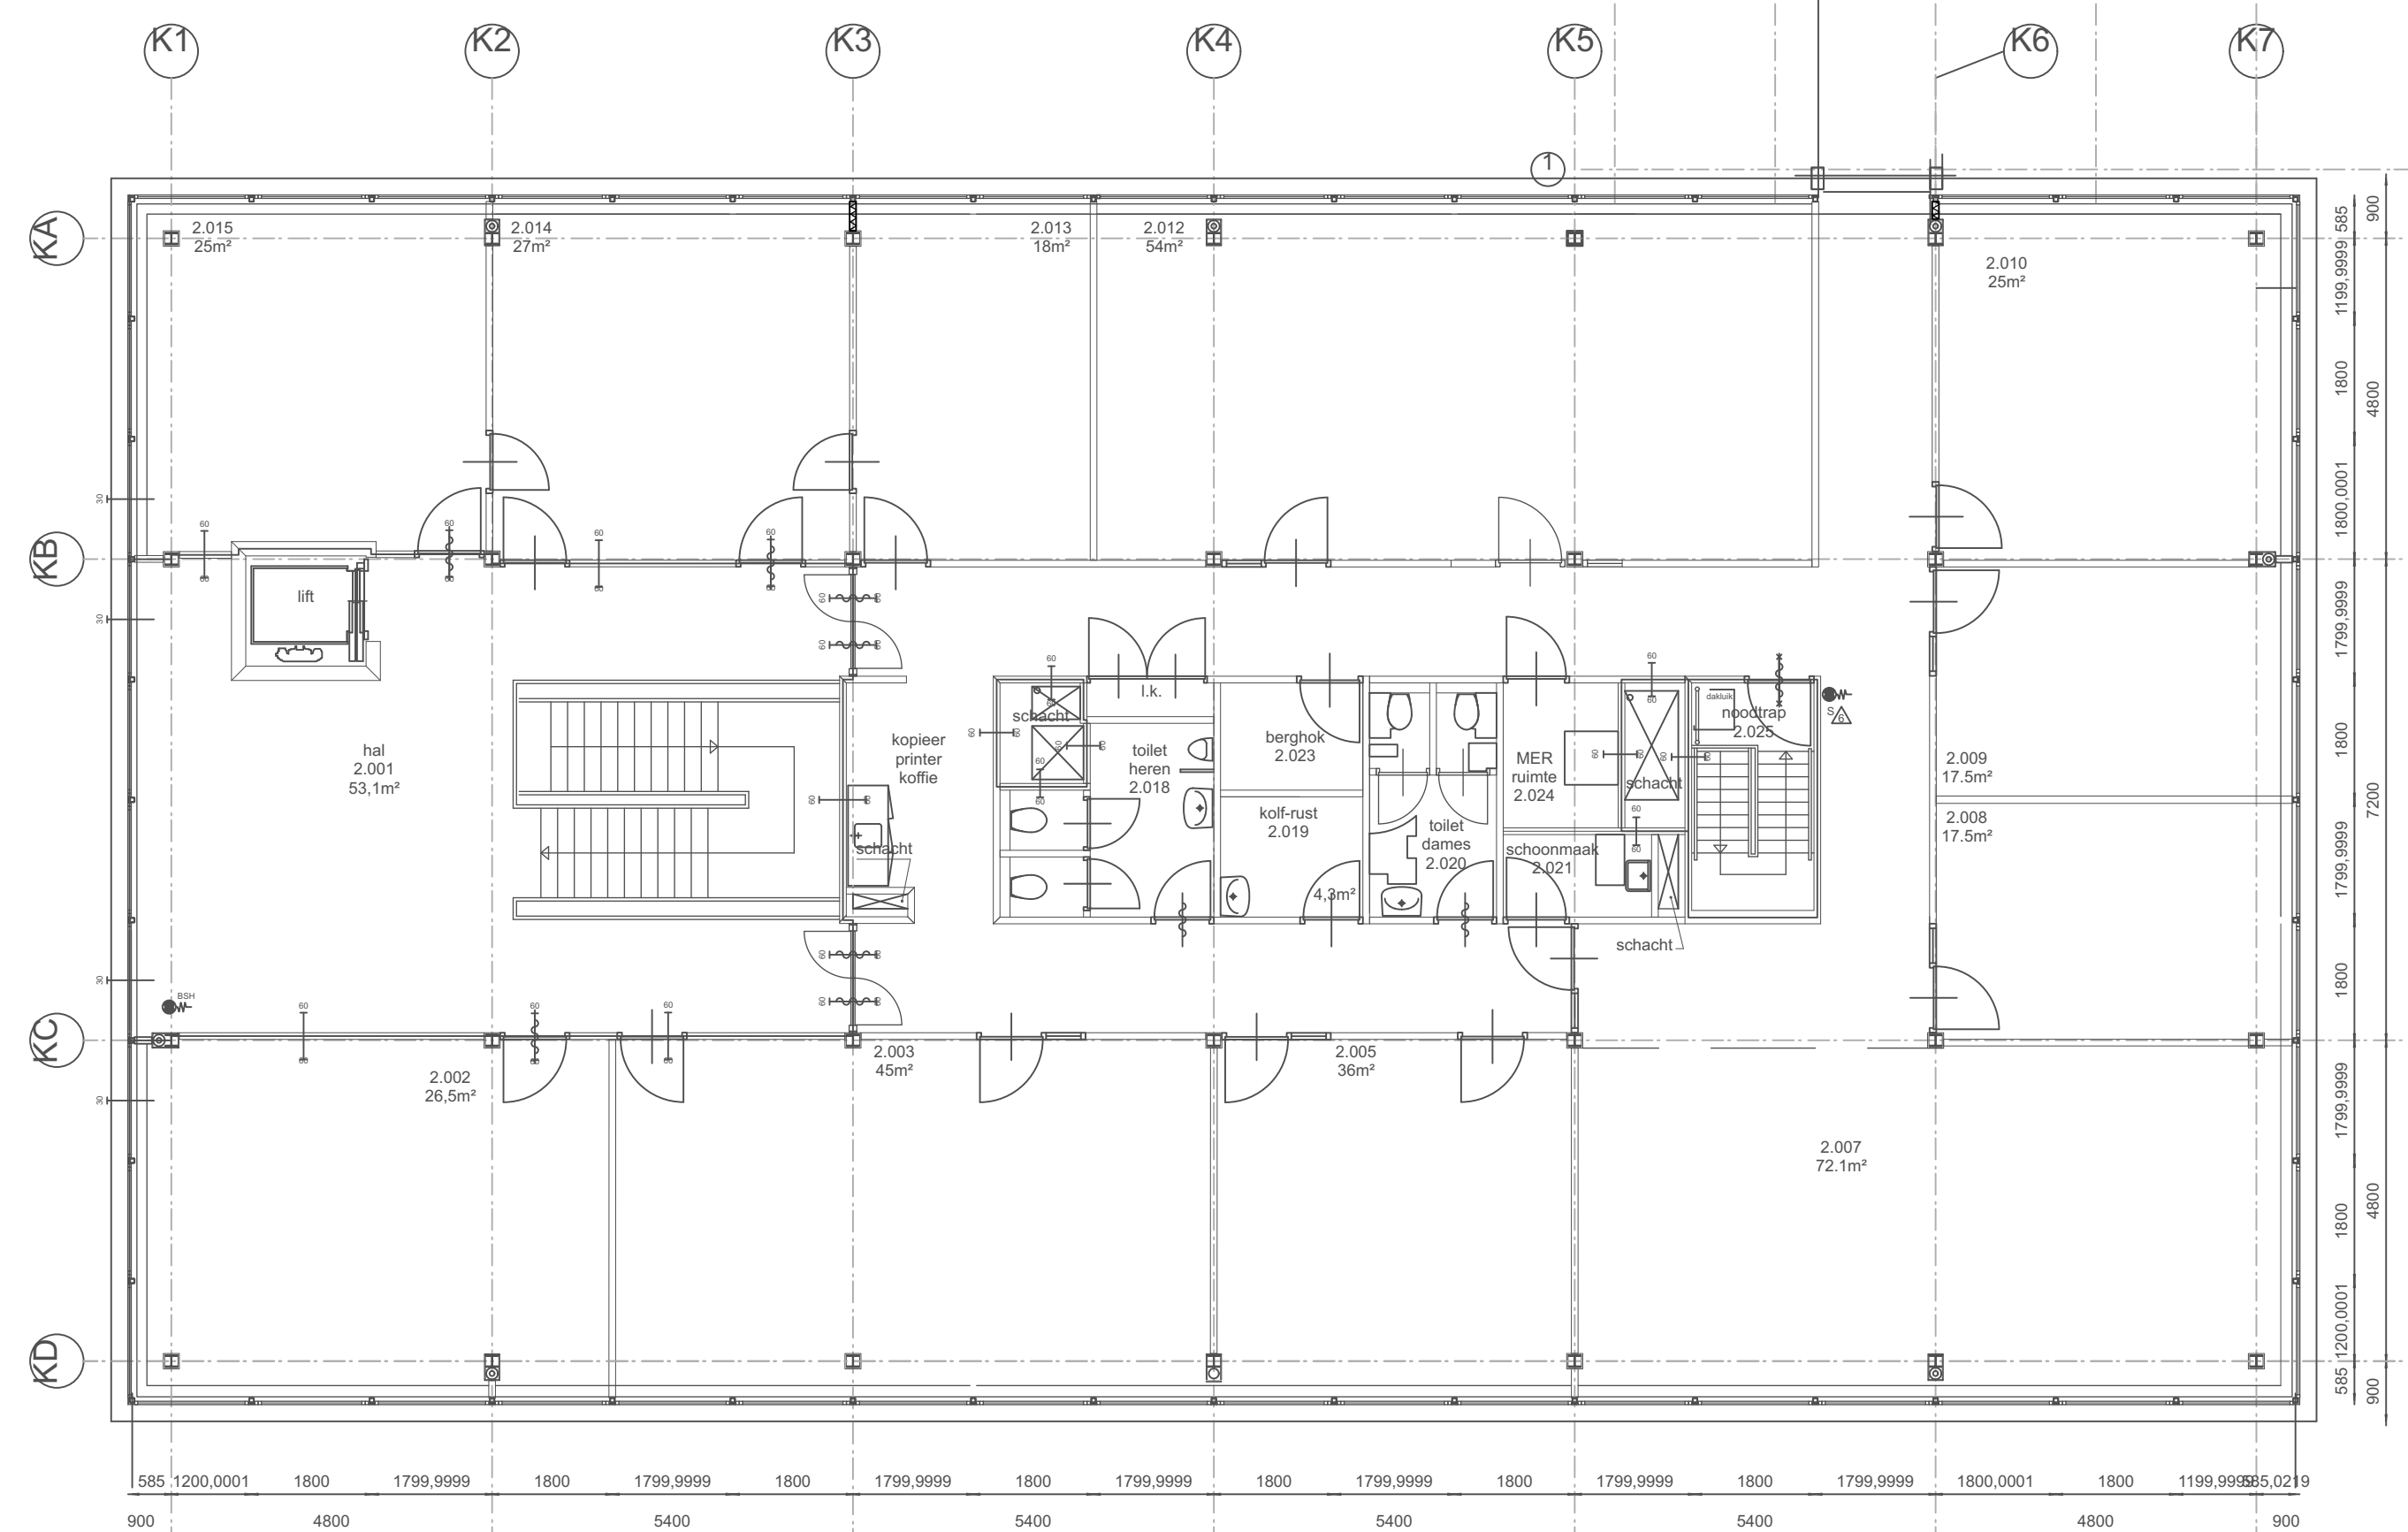


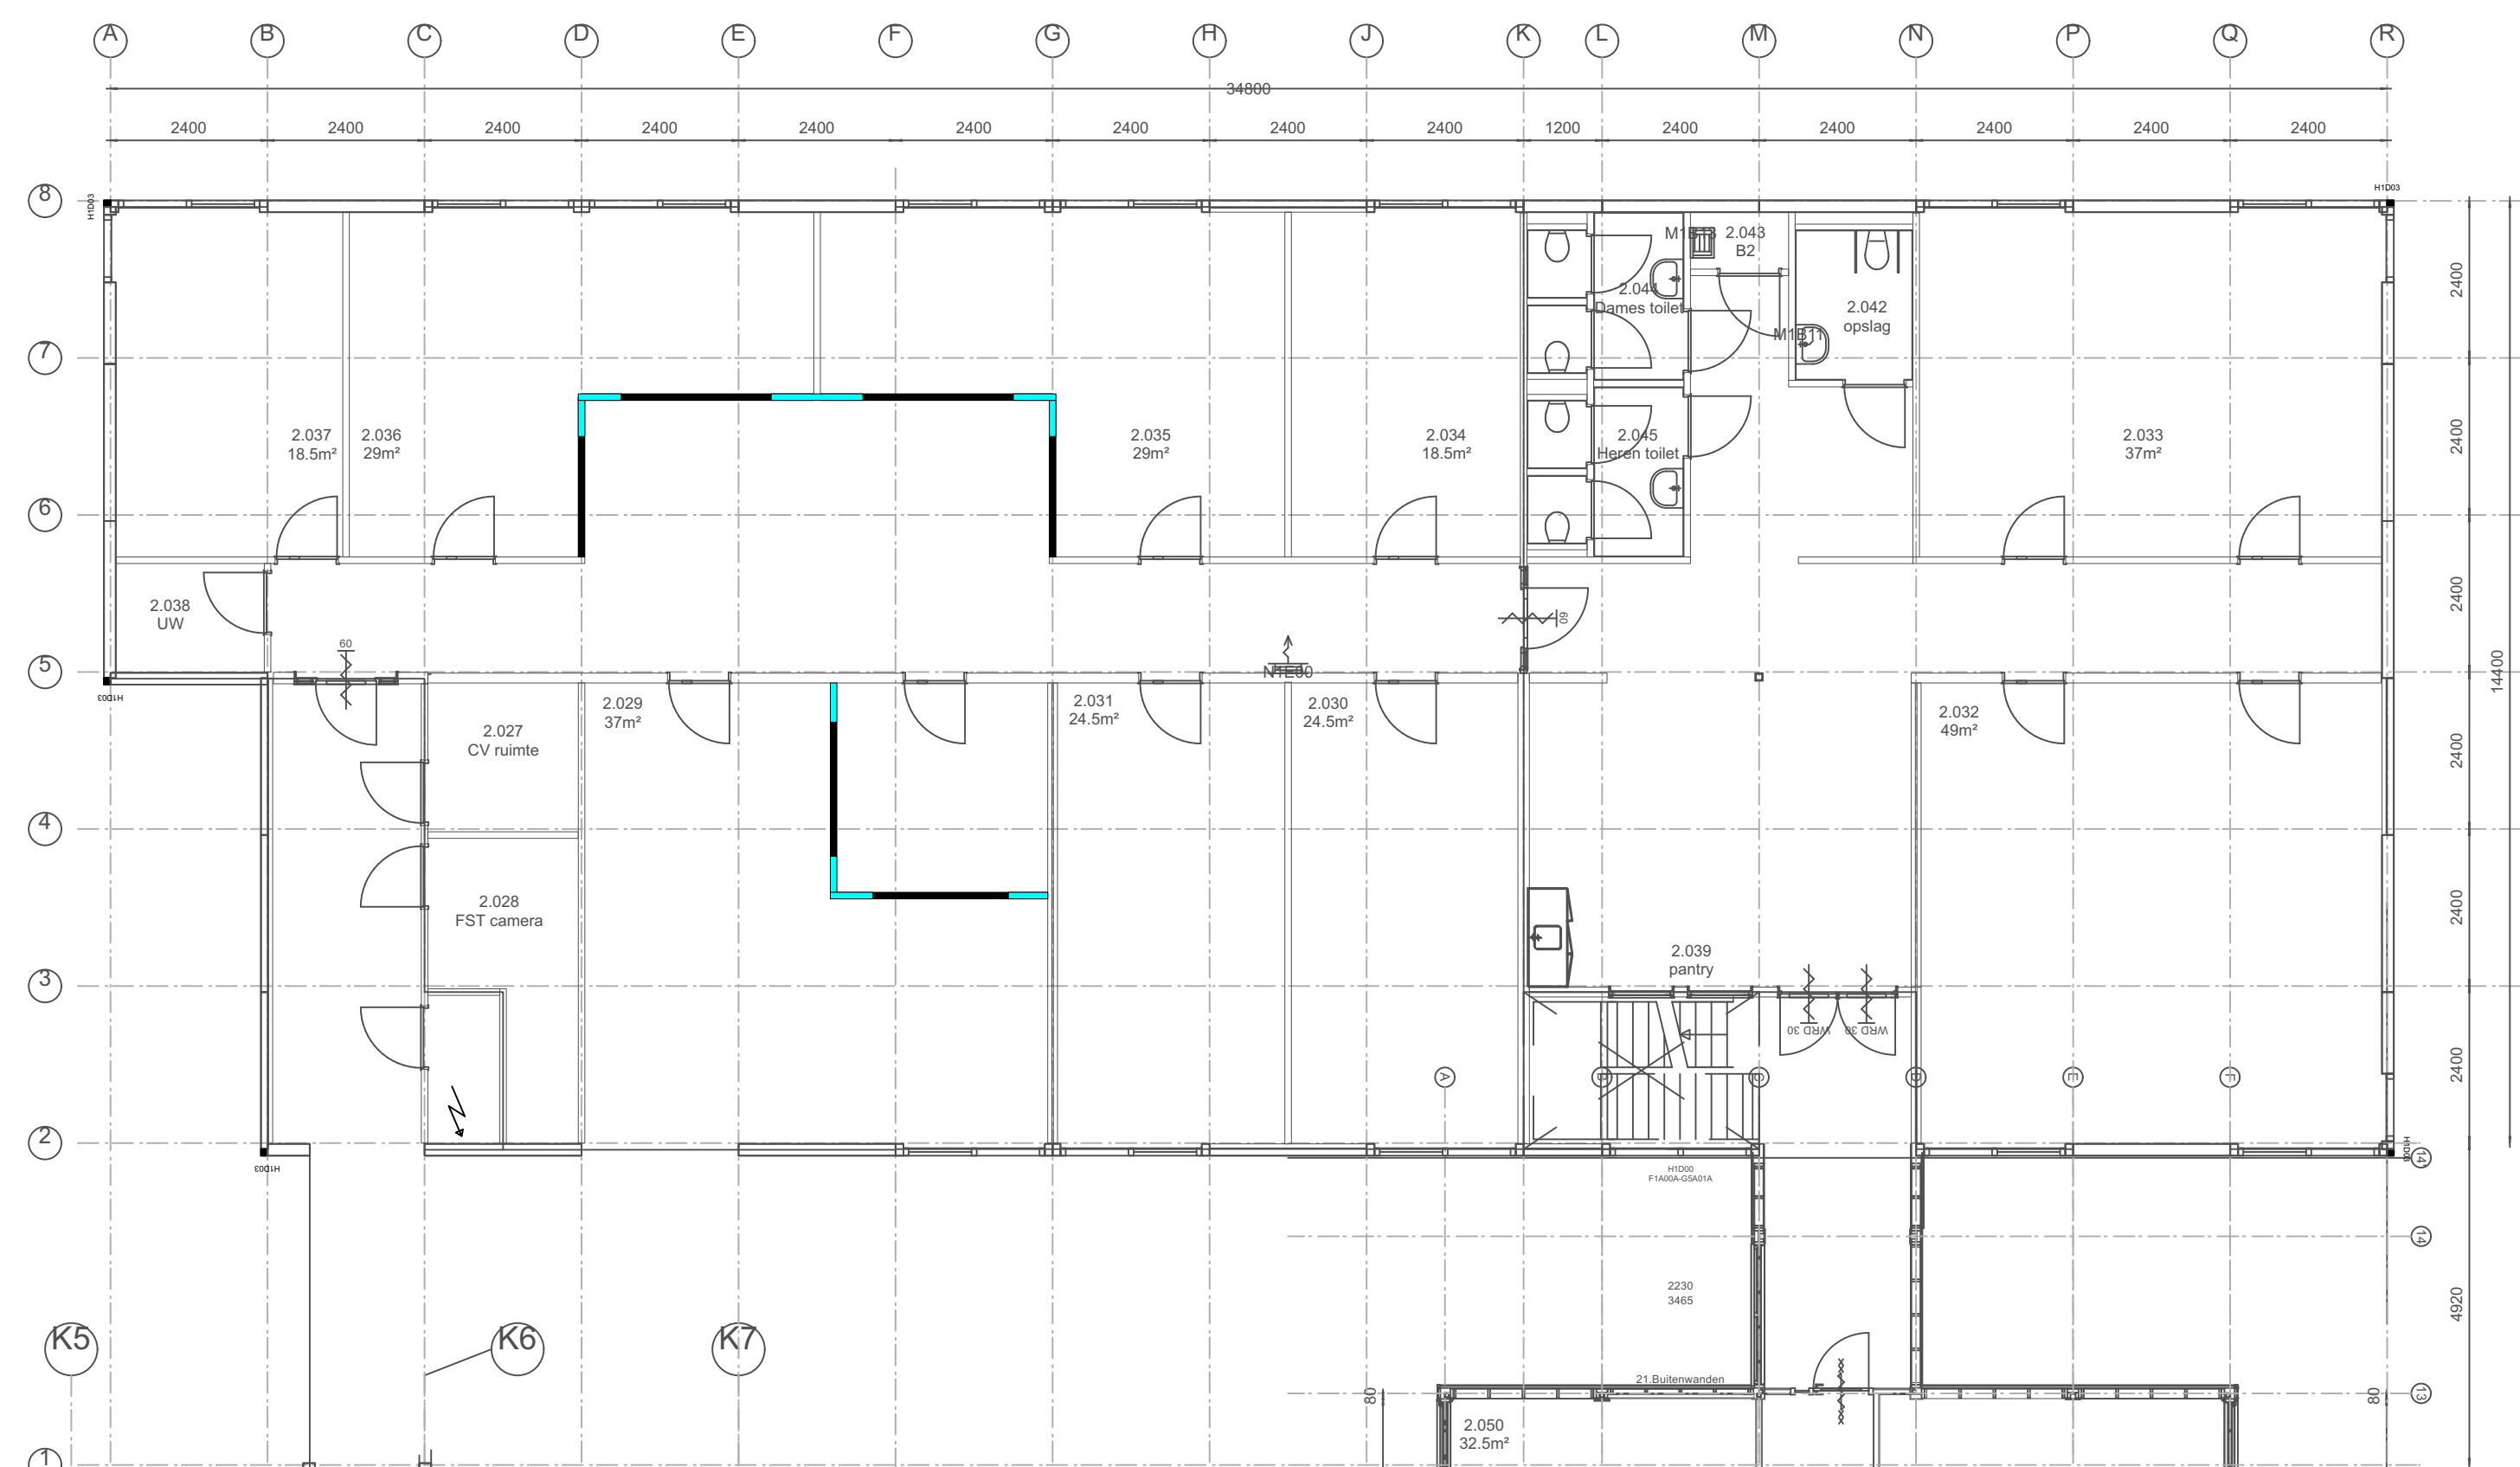

tweede verdieping opbouw

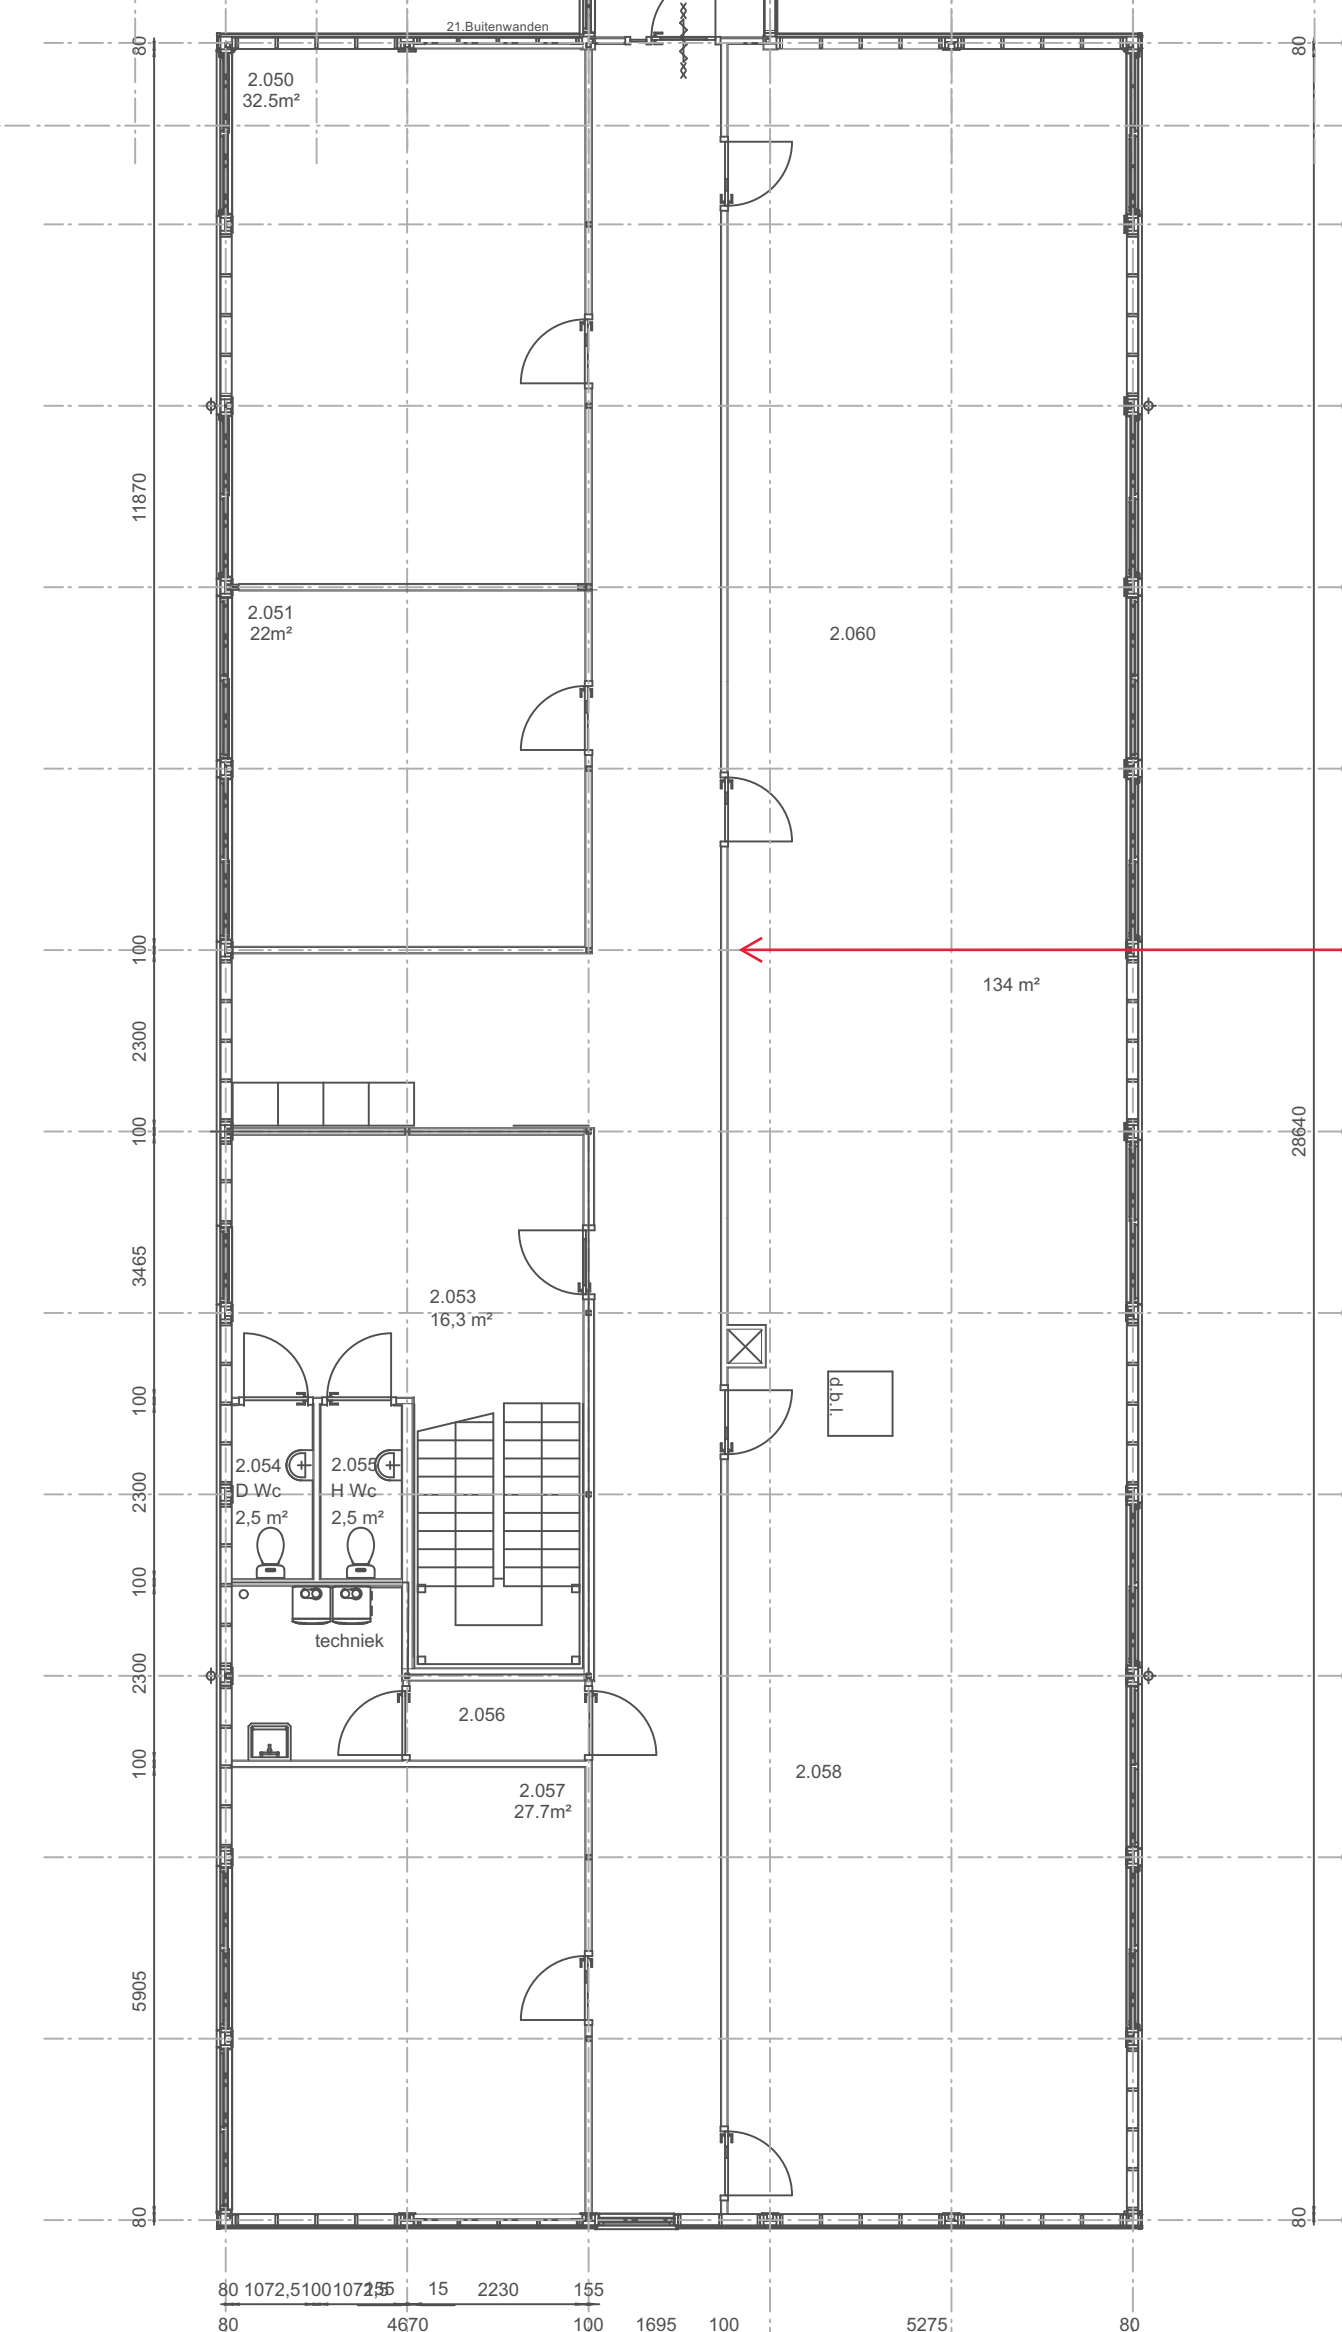

Hier komt een nis, zie tekening eerste etage.

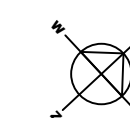

 nieuwe wanden glas

 nieuwe wanden dicht

Gewijzigd:
In 2.003 zonder vergader-set met extra werkplekken plaatsen;
Ruimte 2.060 en 2.058 als bestaand;

nieuwe wanden - Plus optie



Architekten-Lab