
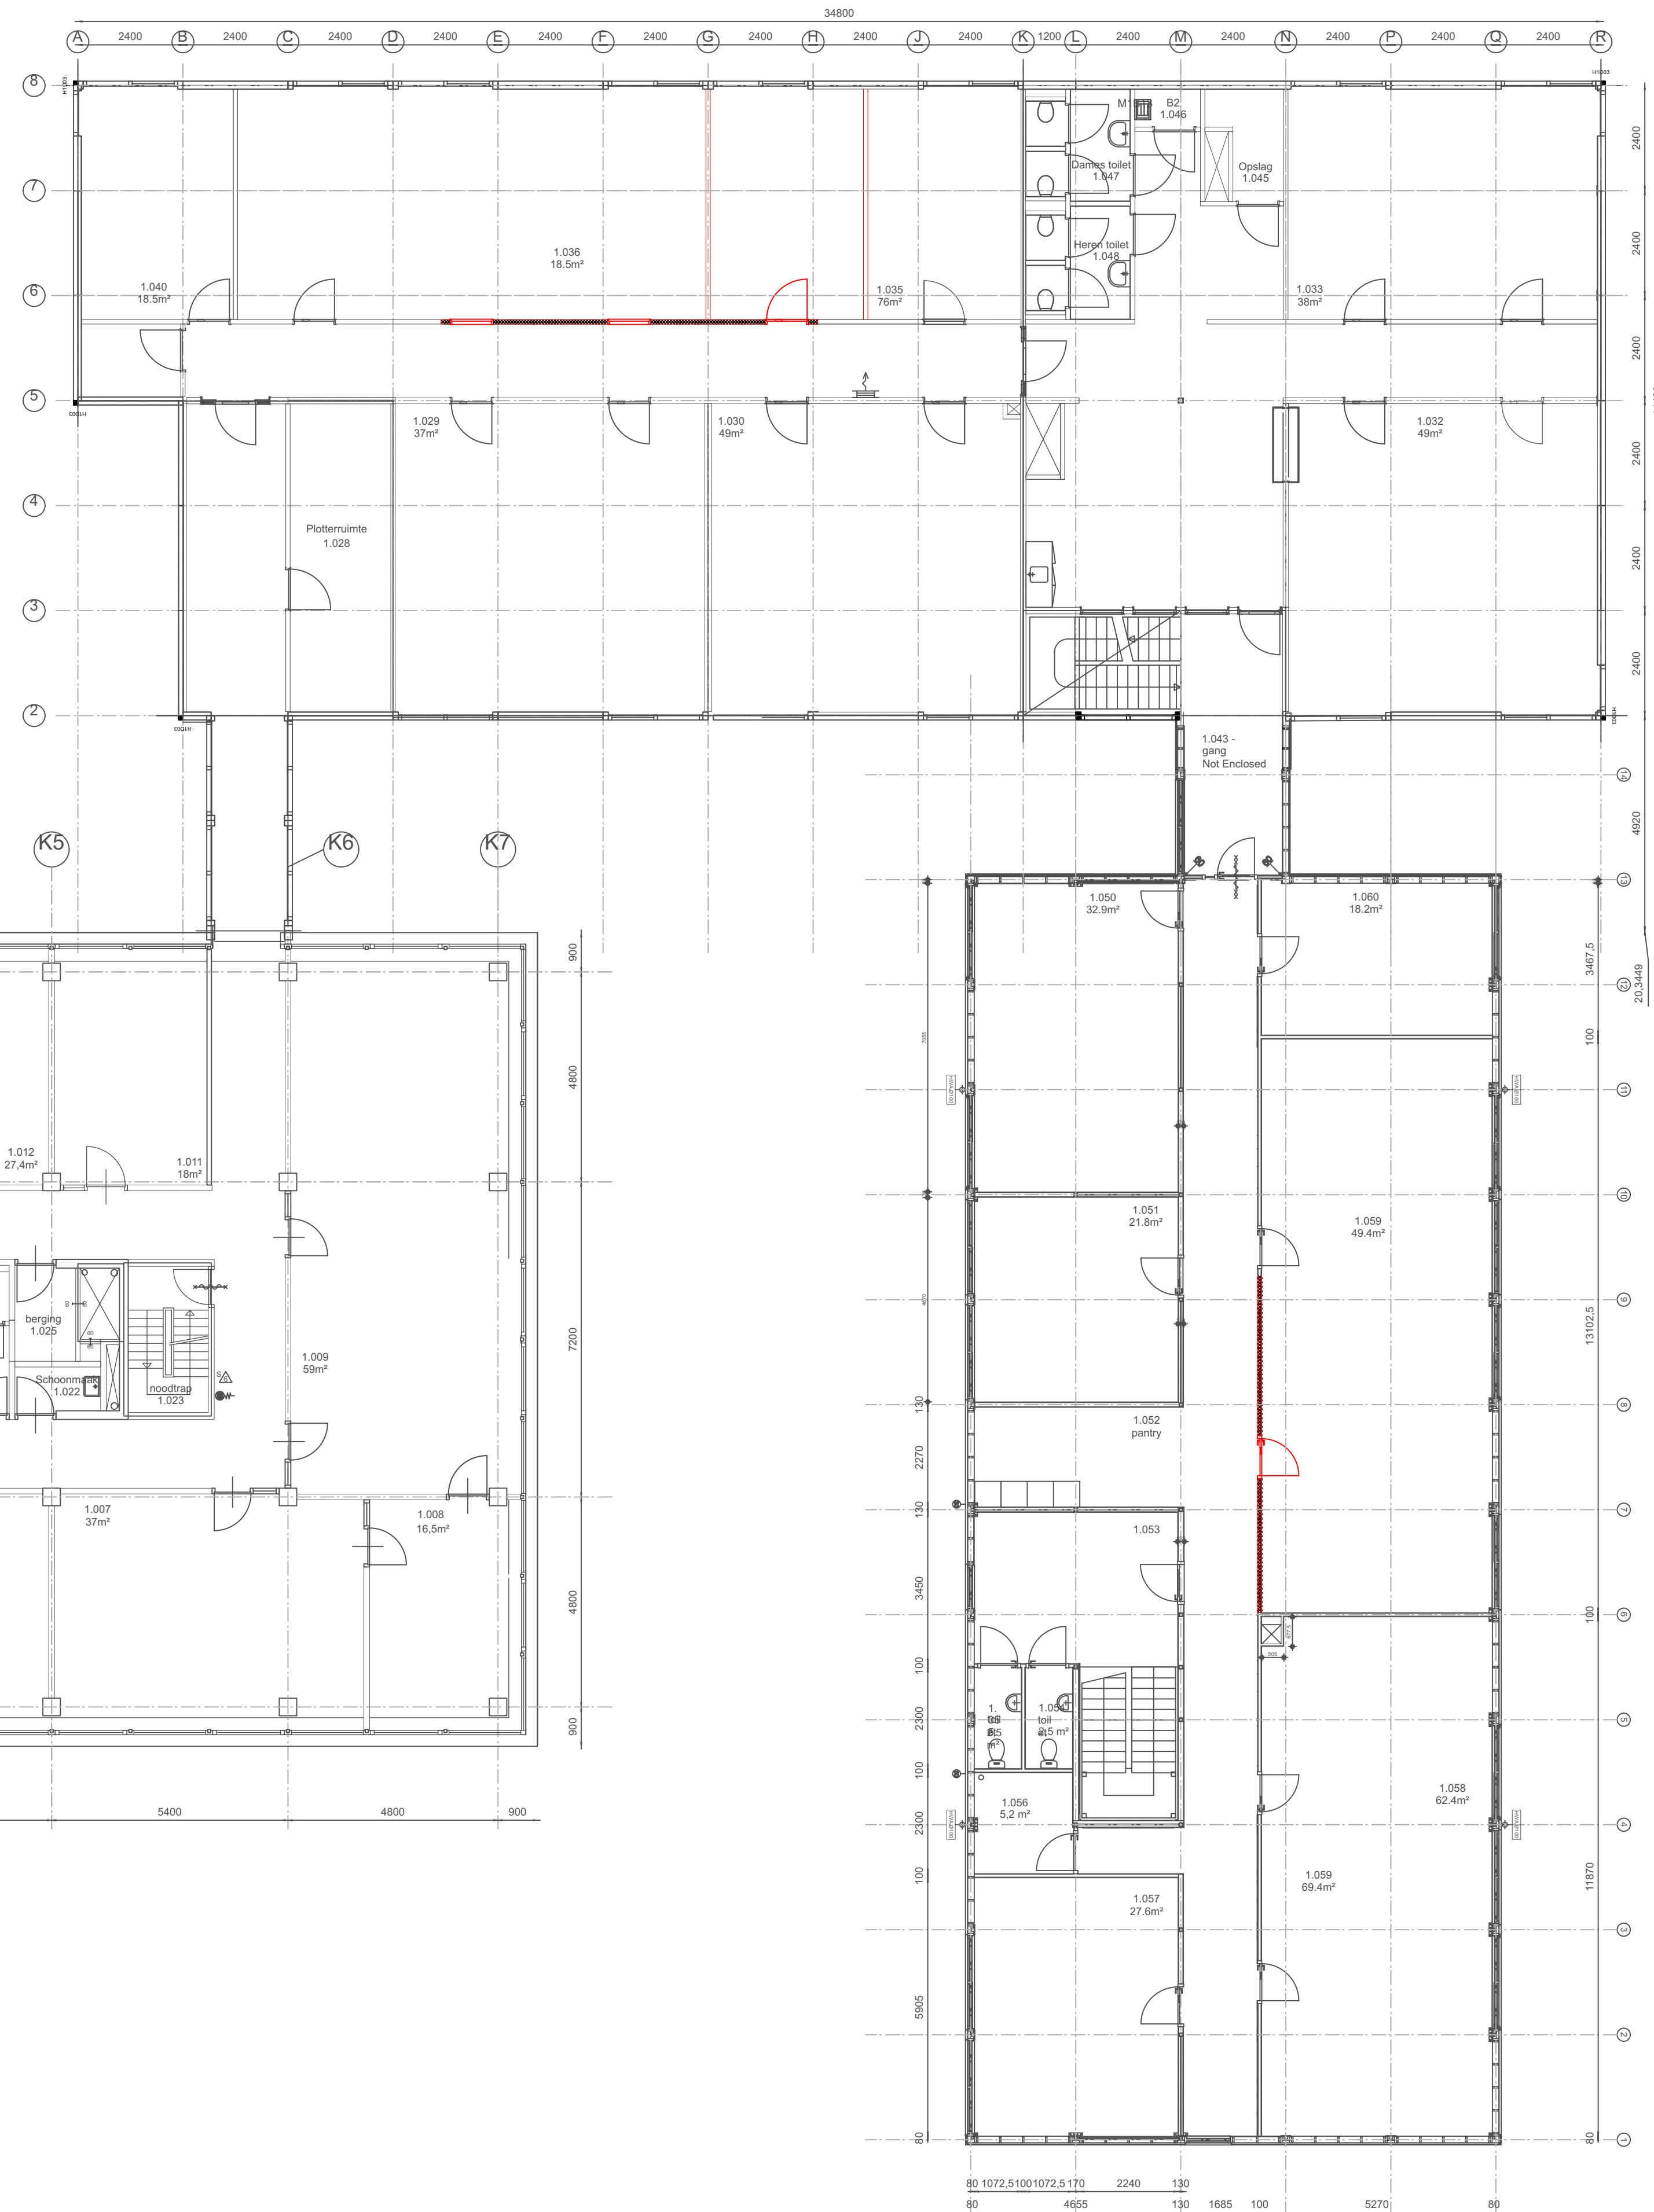


1.035/1.036 - verwijderen 15
meter wand incl. 3 kozijnen
met deur

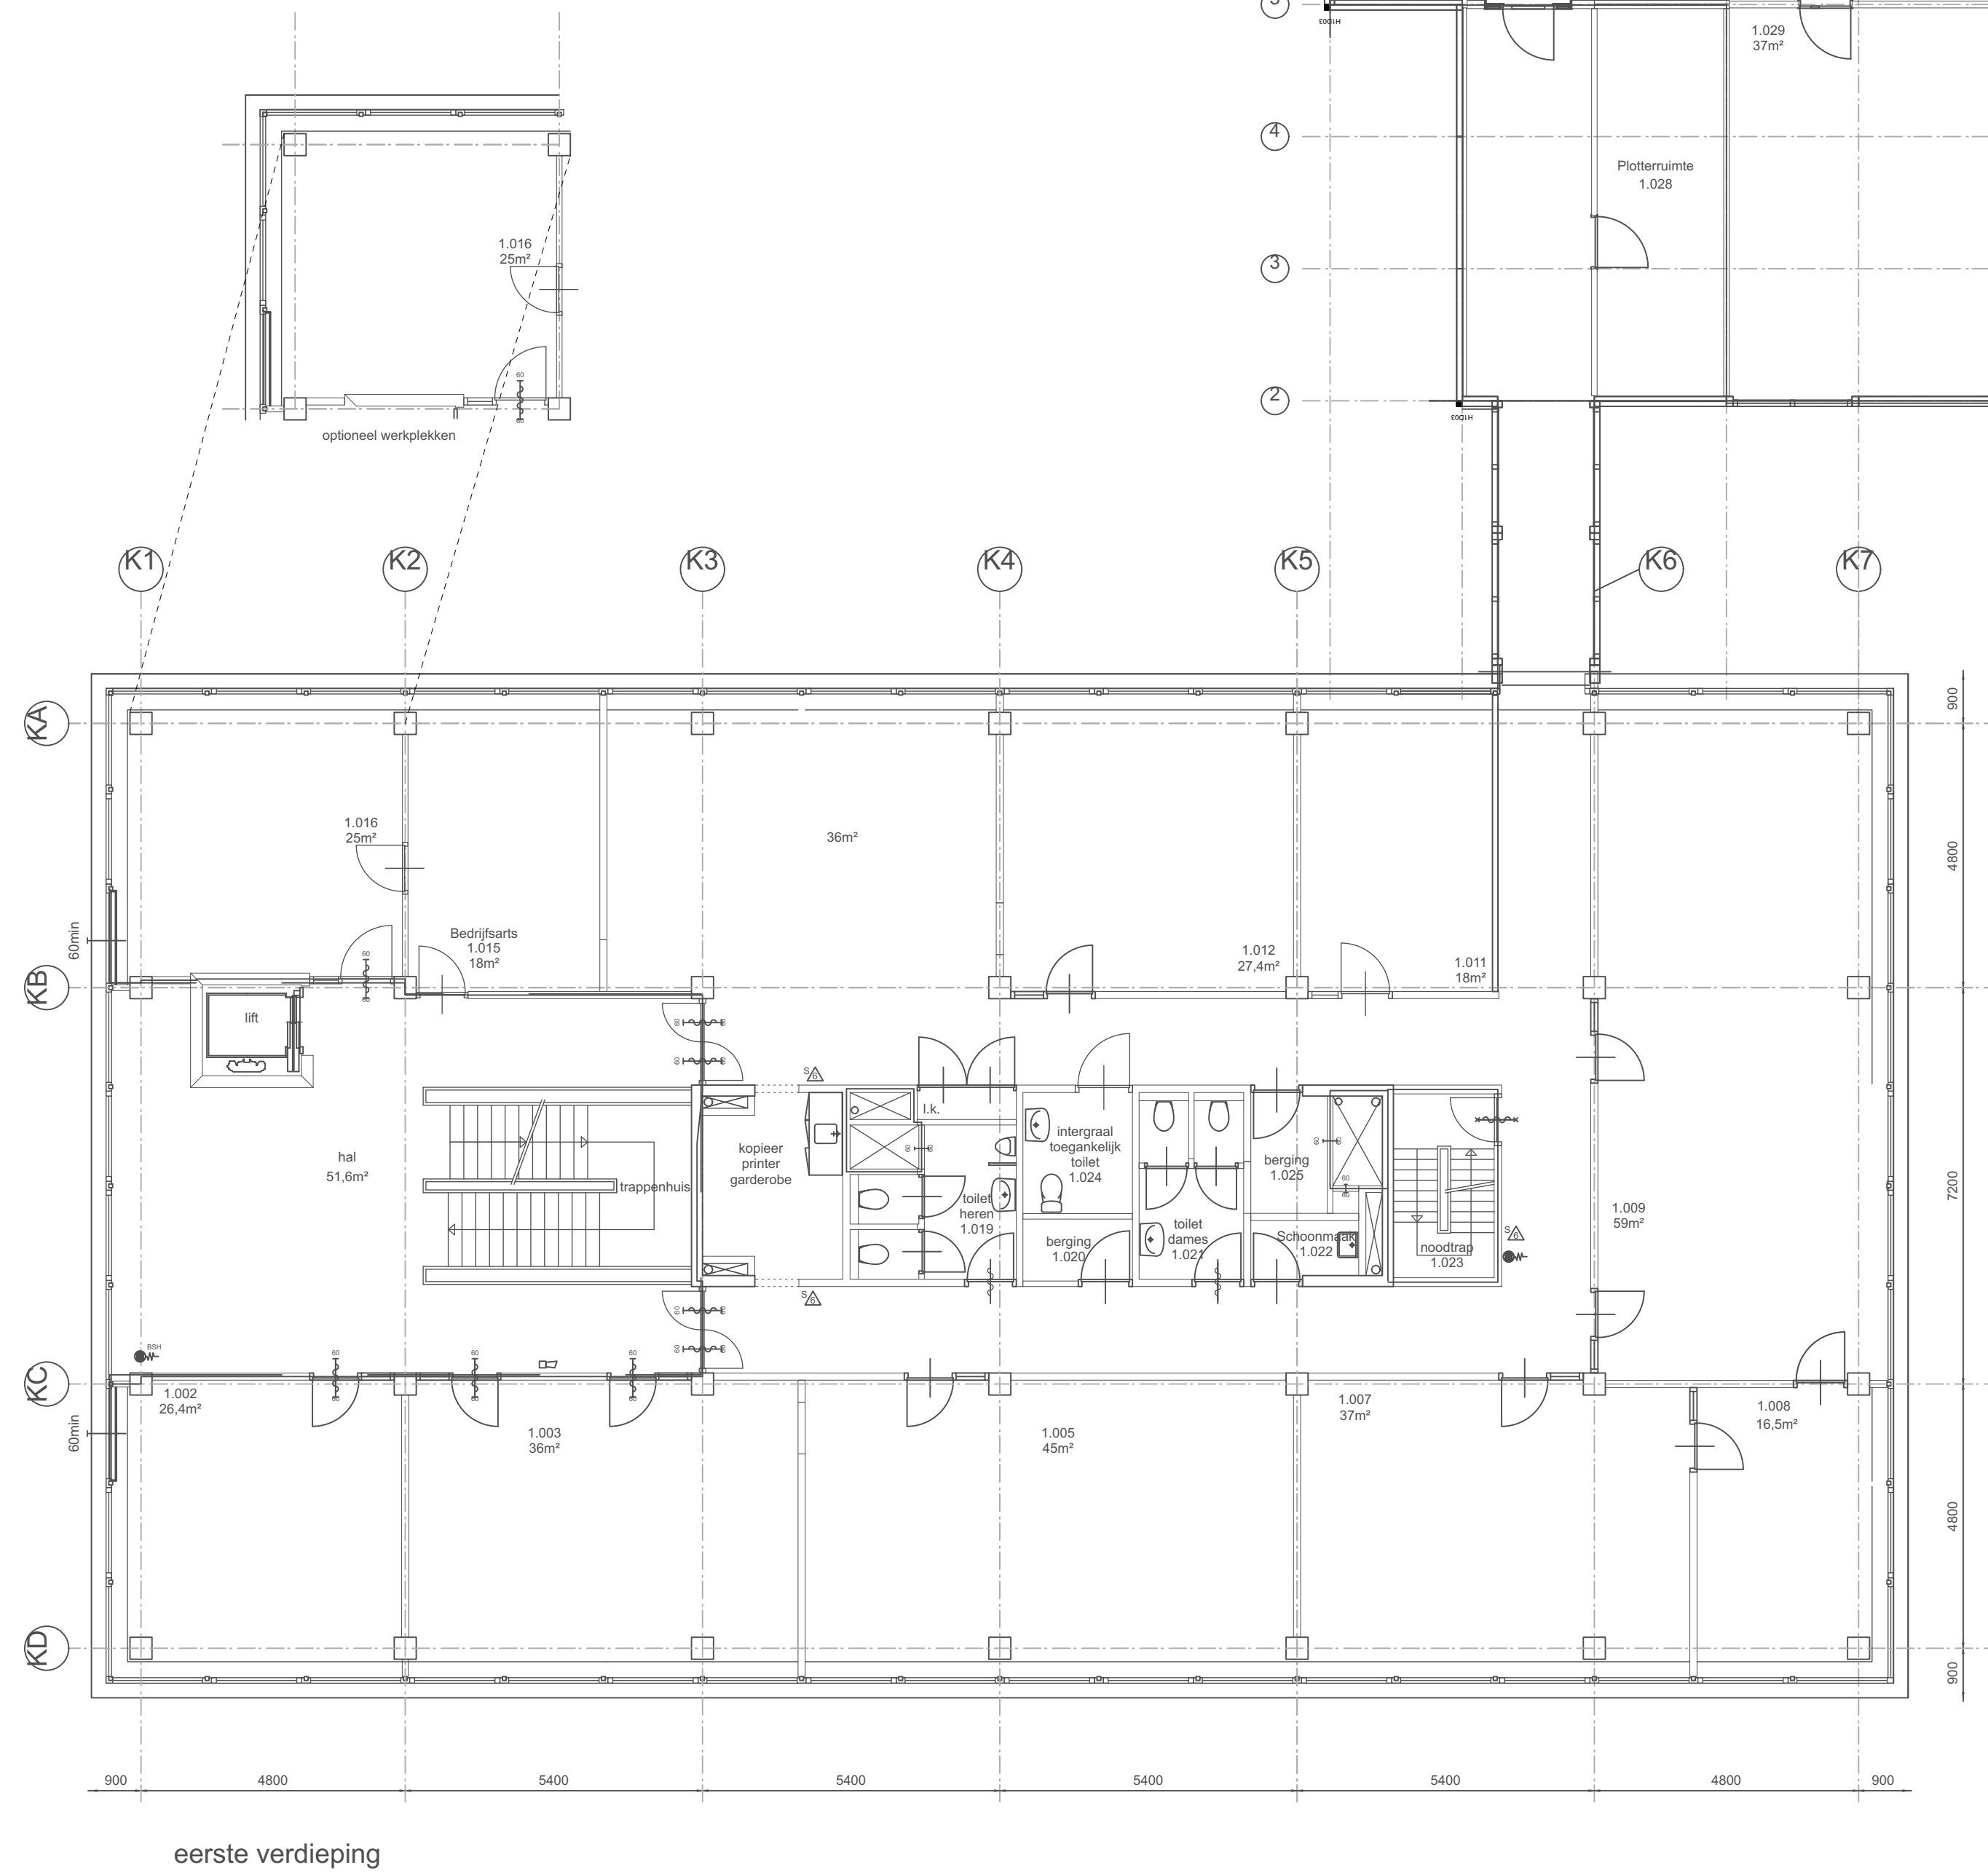

Gewijzigd:
vergadertafels uit kantoren verwijderen en inricht met max. werkplekken;
bedrijfsarts -en vitaliteitsruimte een werkplek (120x80)