

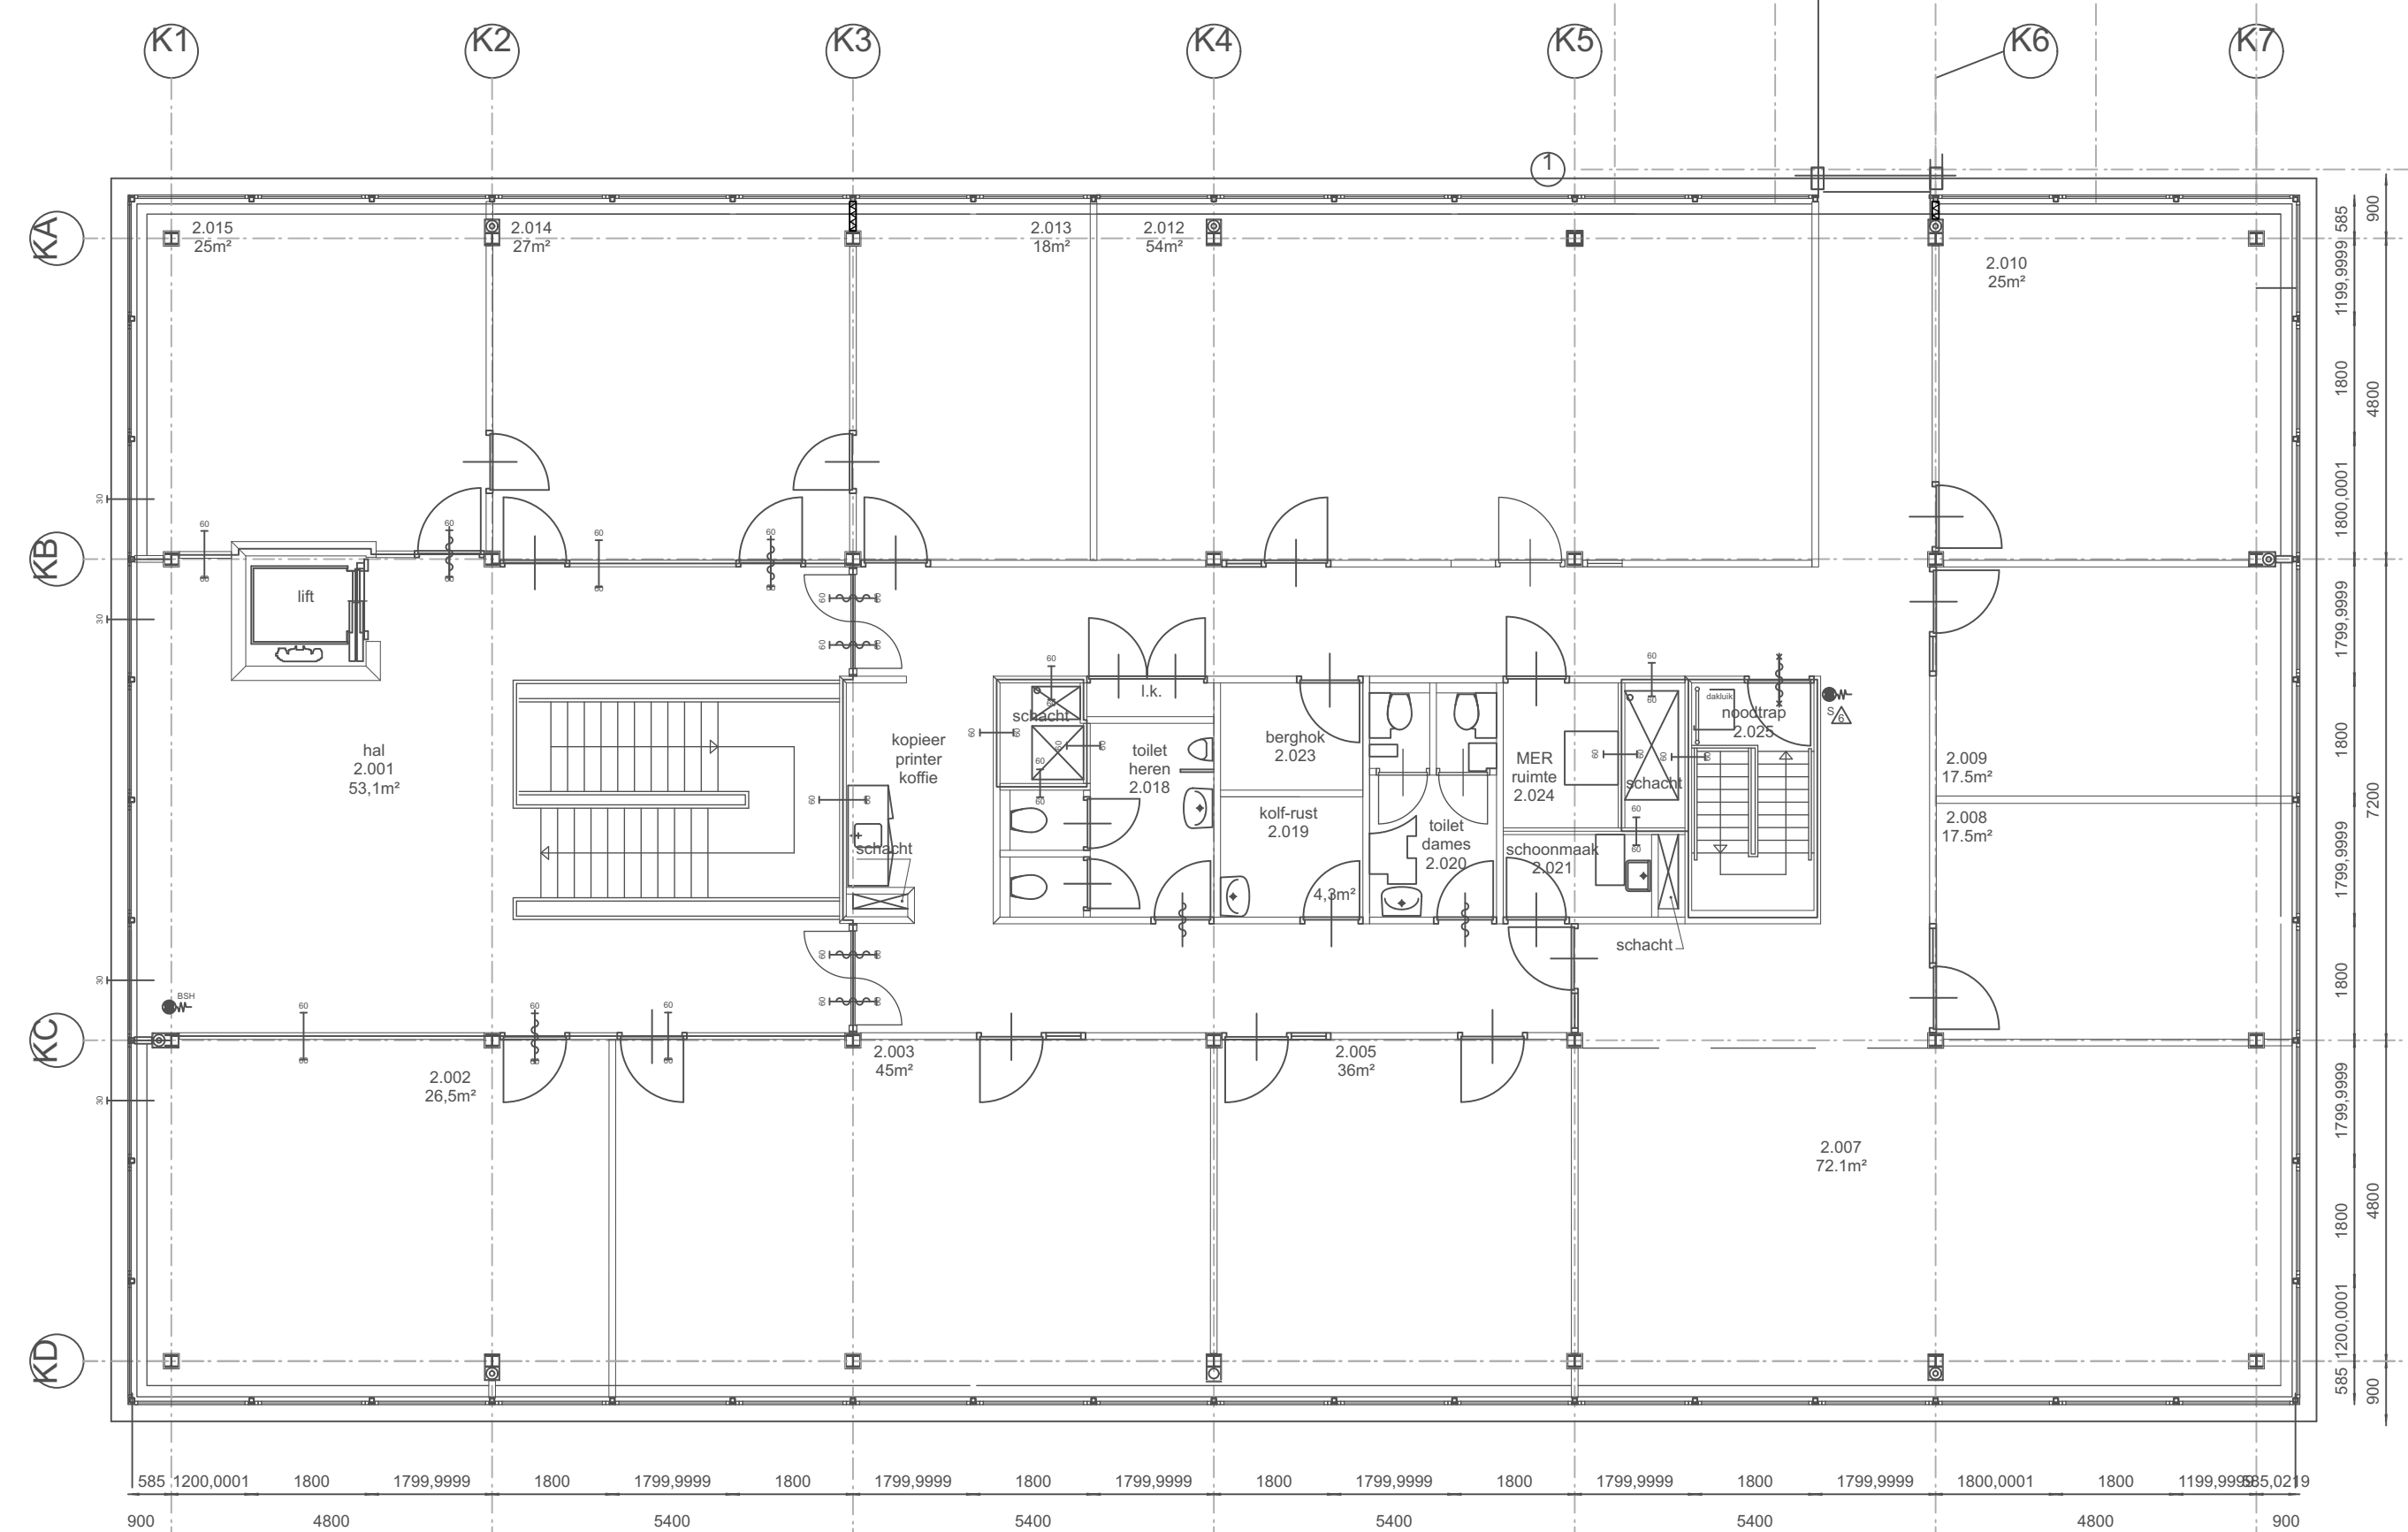


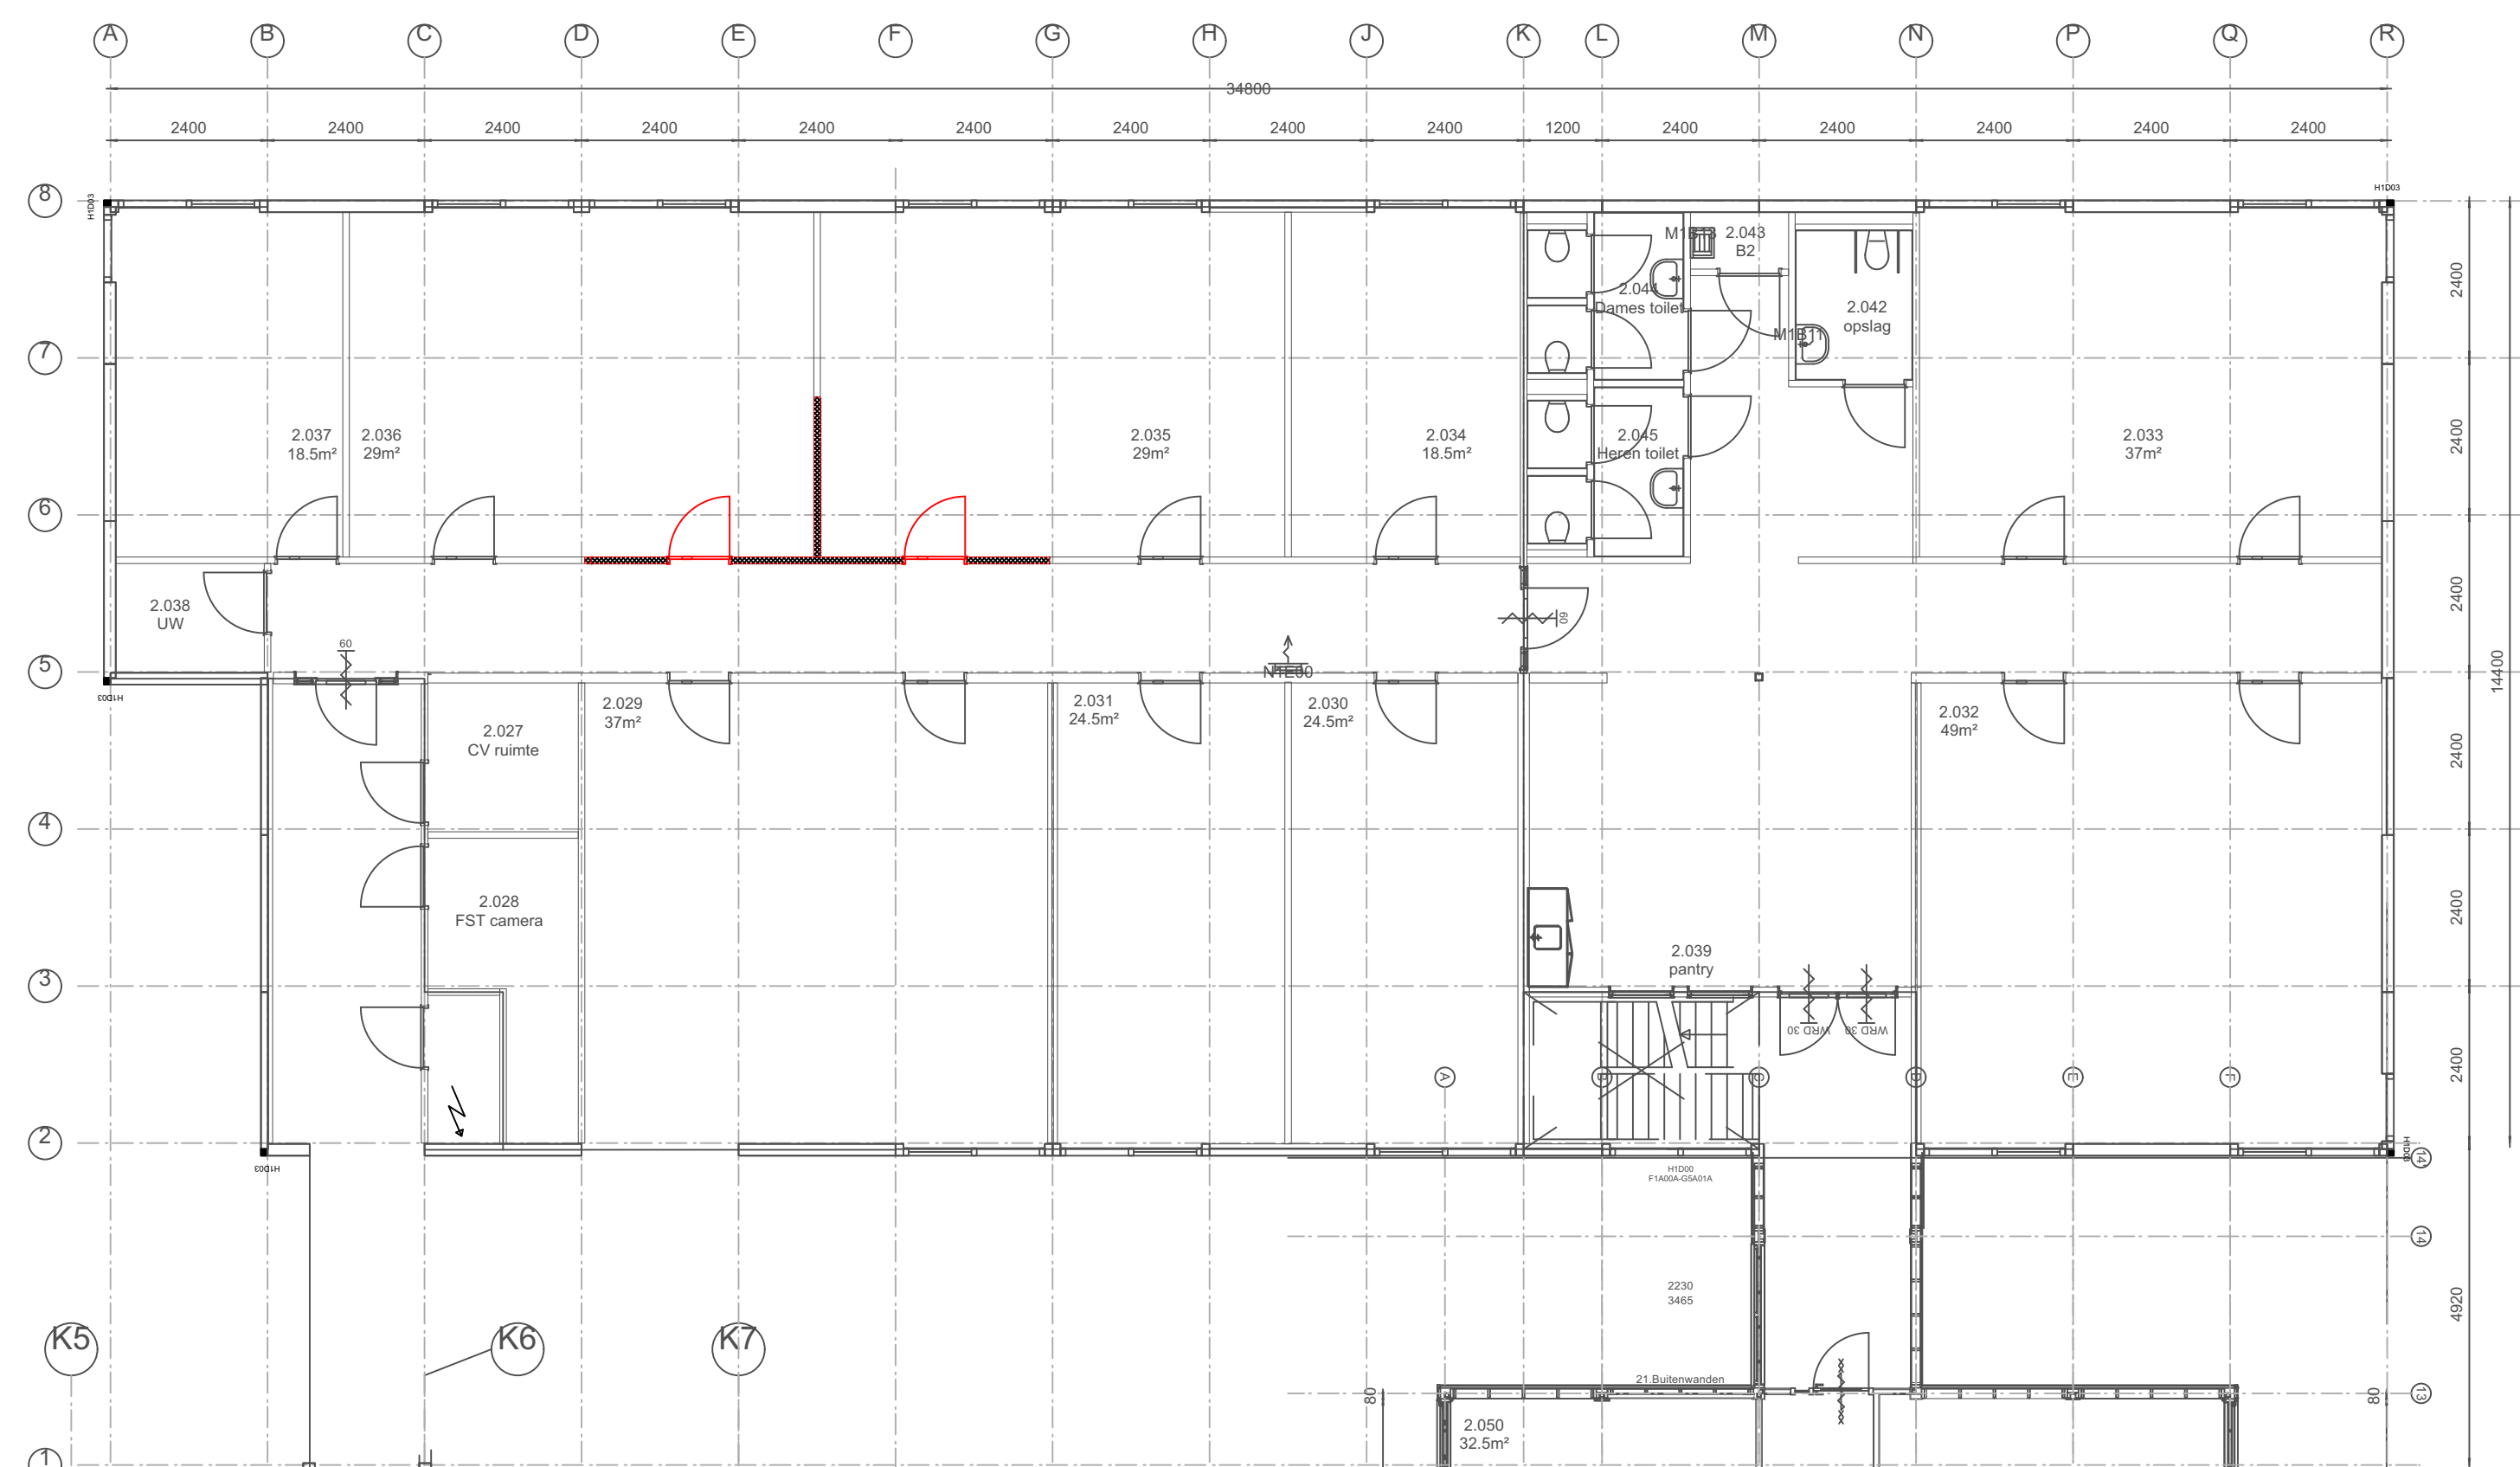

tweede verdieping opbouw

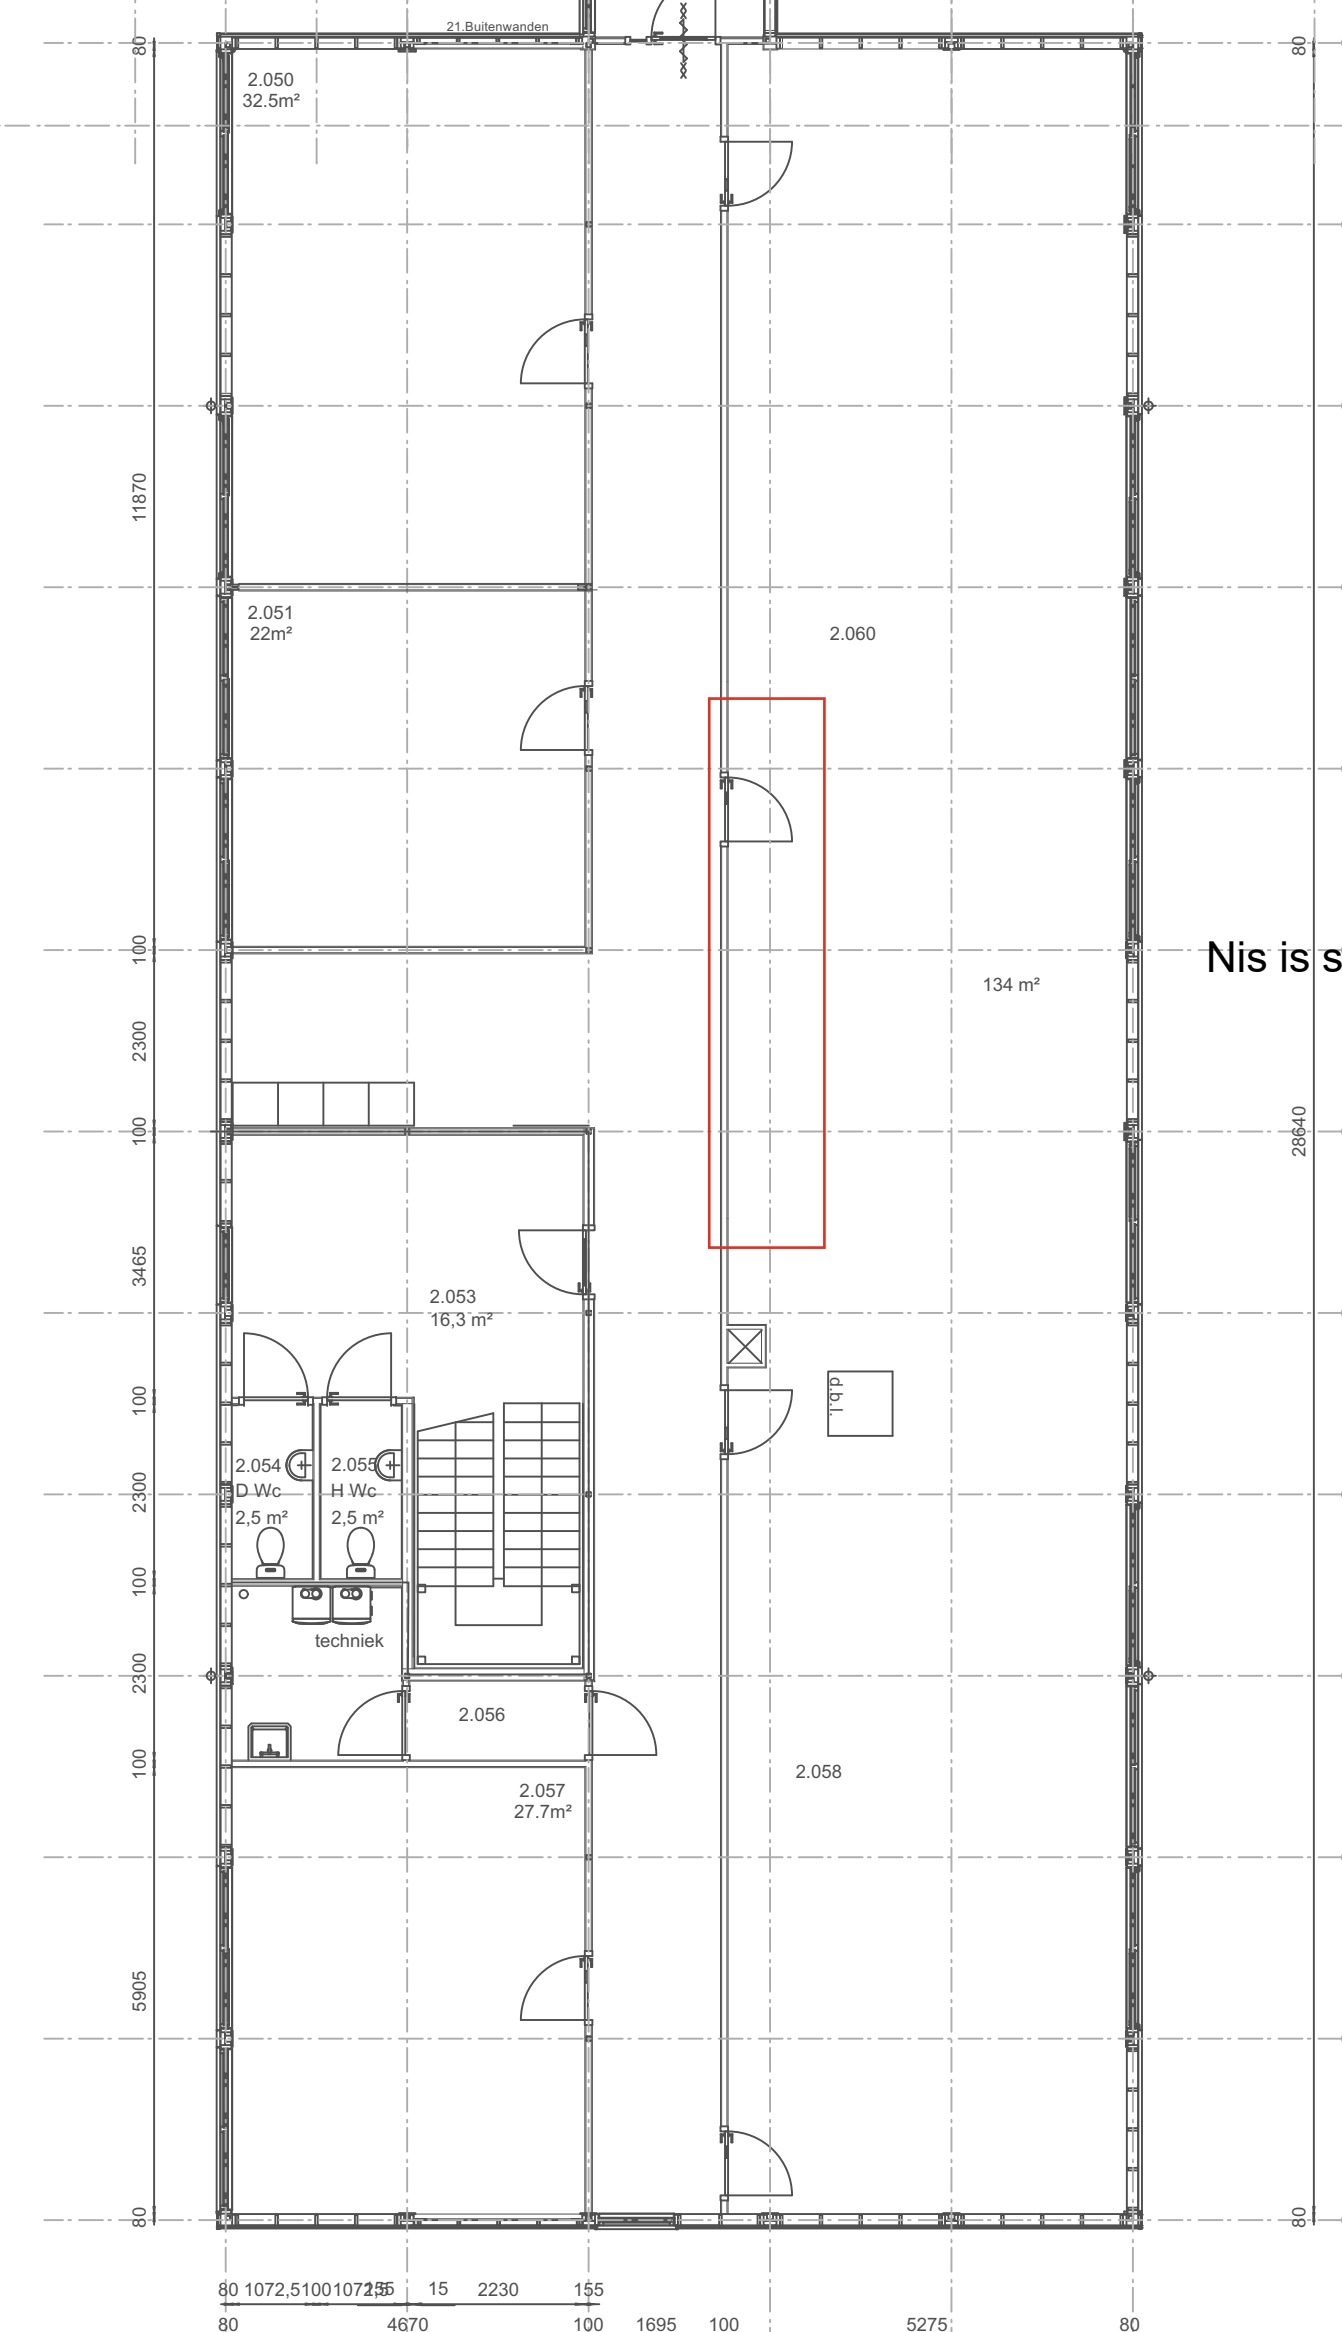

Nis is soortgelijk als op eerste etage, gebouwdeel A3

Gewijzigd:
In 2.003 zonder vergader-set met extra werkplekken plaatsen;
Ruimte 2.060 en 2.058 als bestaand;