


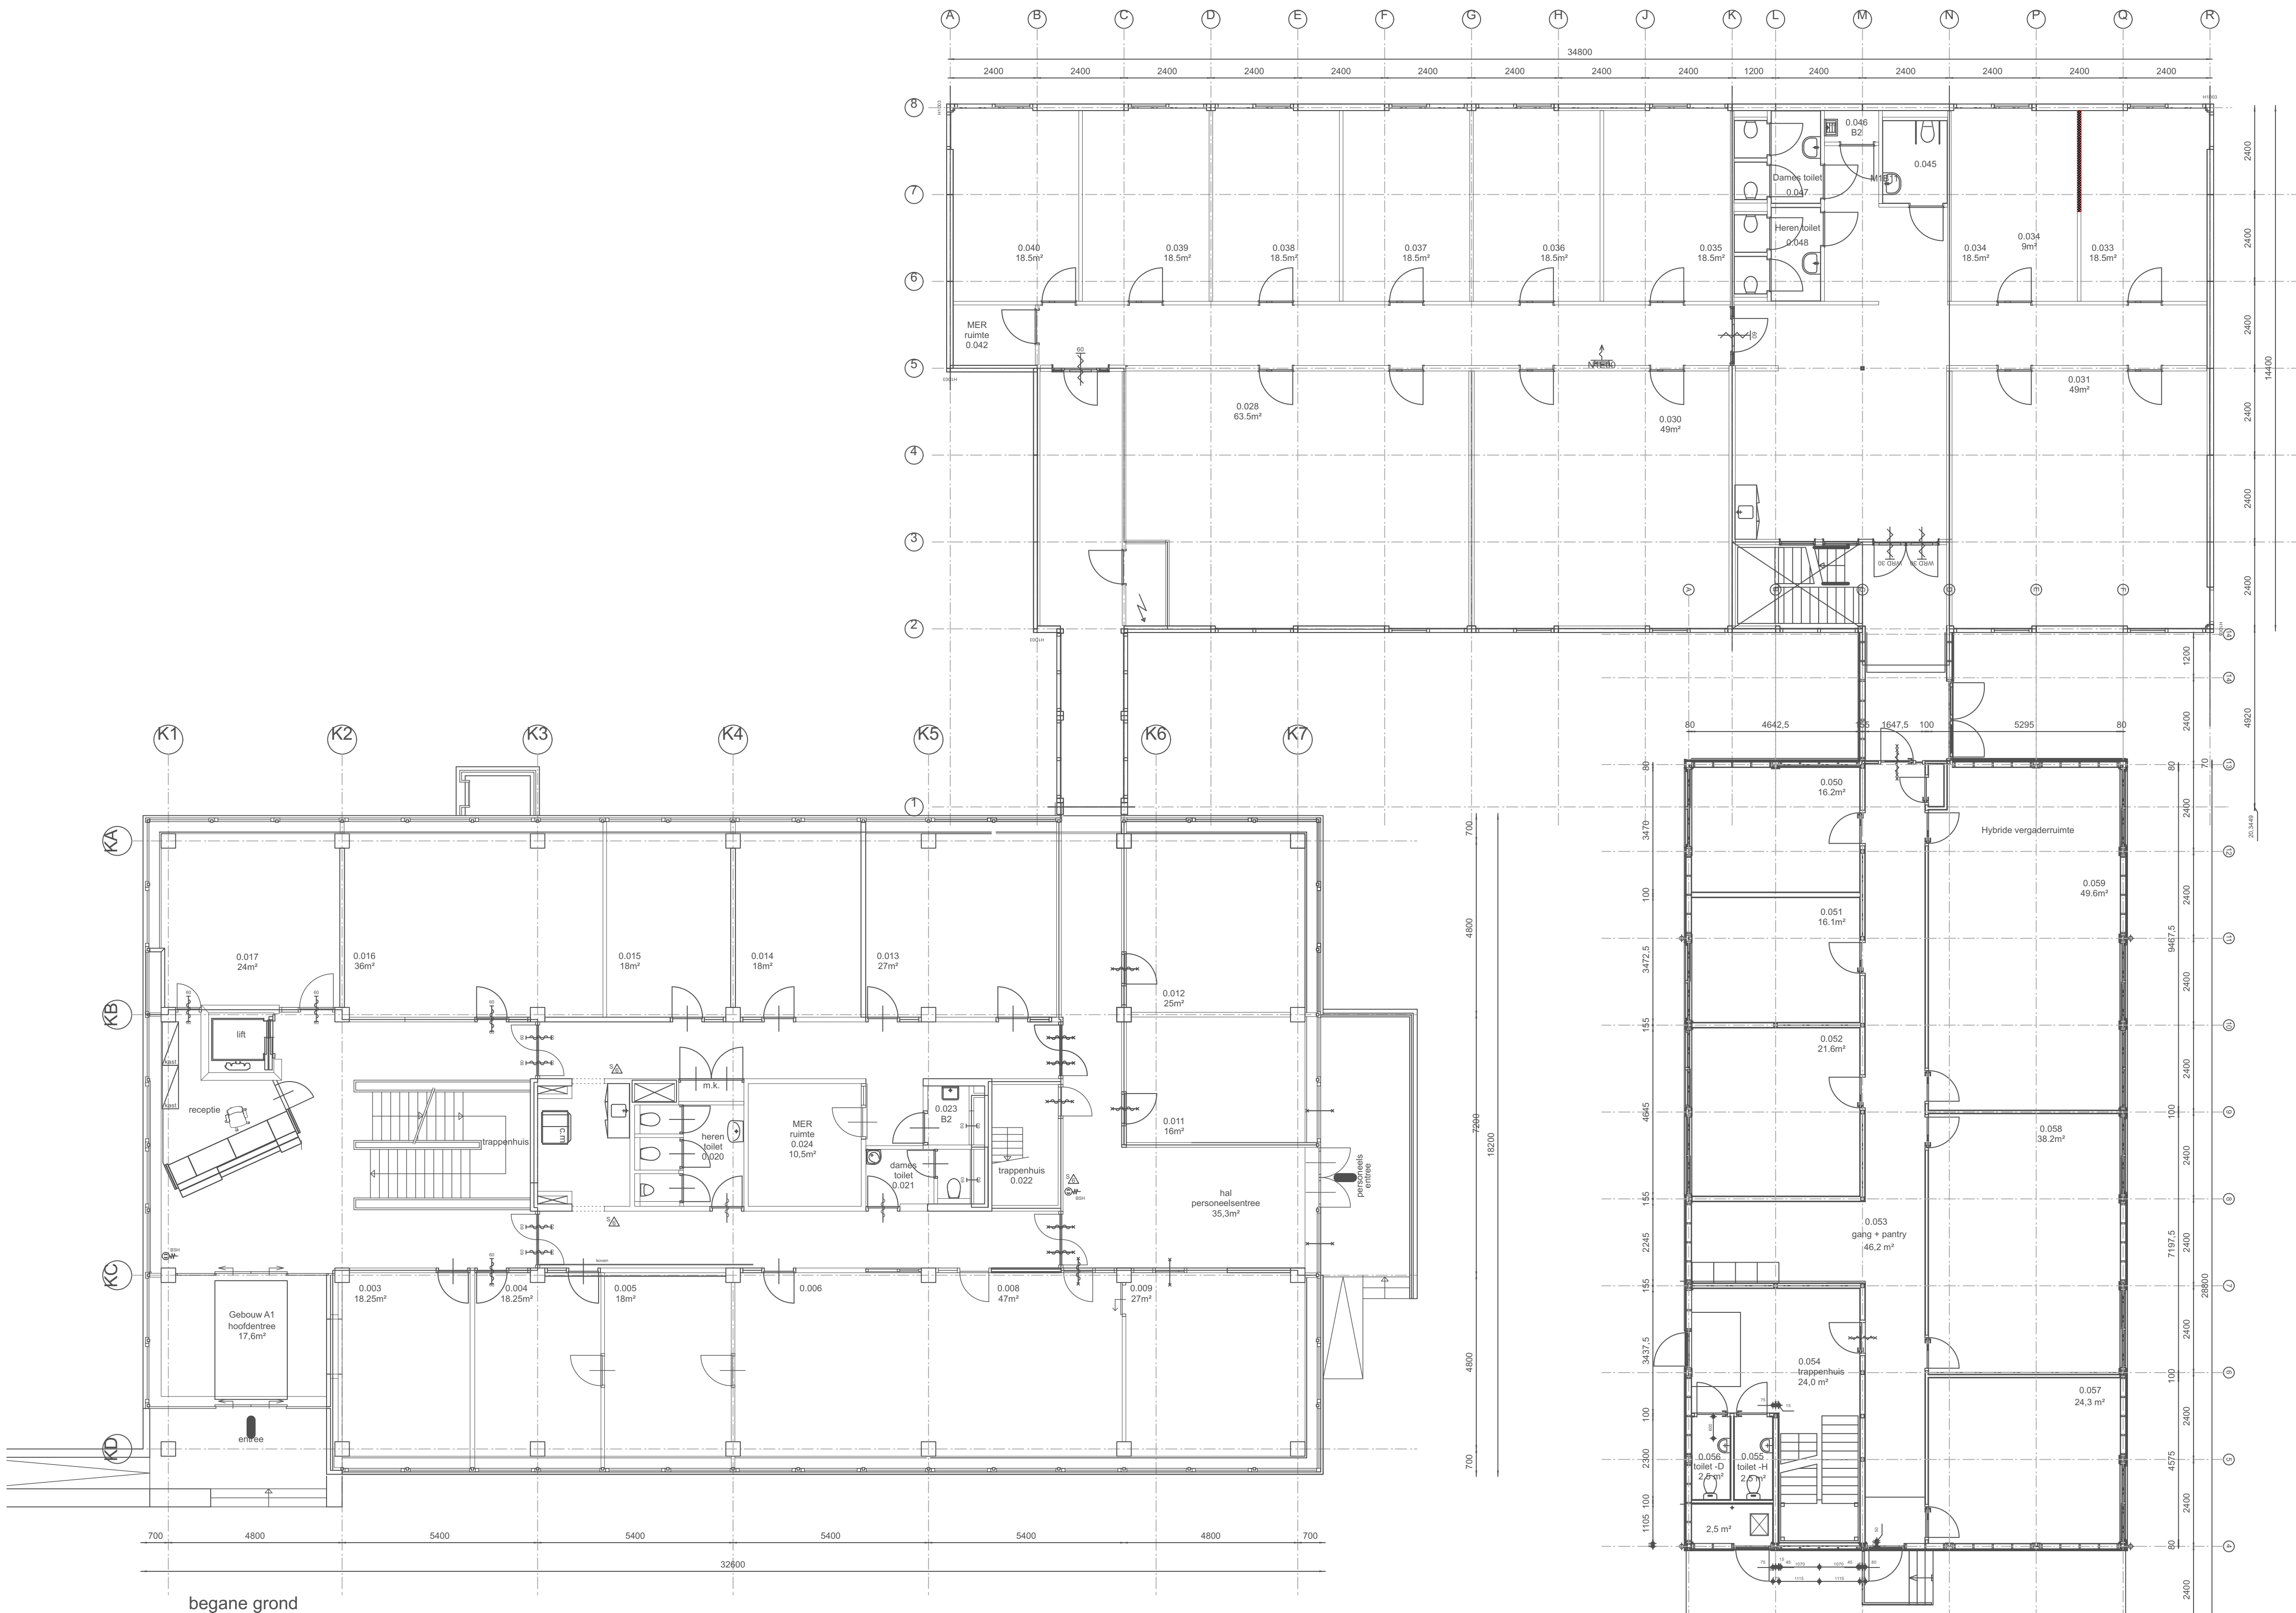

Gewijzigd
0.33 en 0.34 vergader en kantoor;
0.30 vergaderkamer toe gevoegd;
0.28 vergaderkamer toe gevoegd;

Lenige optie

