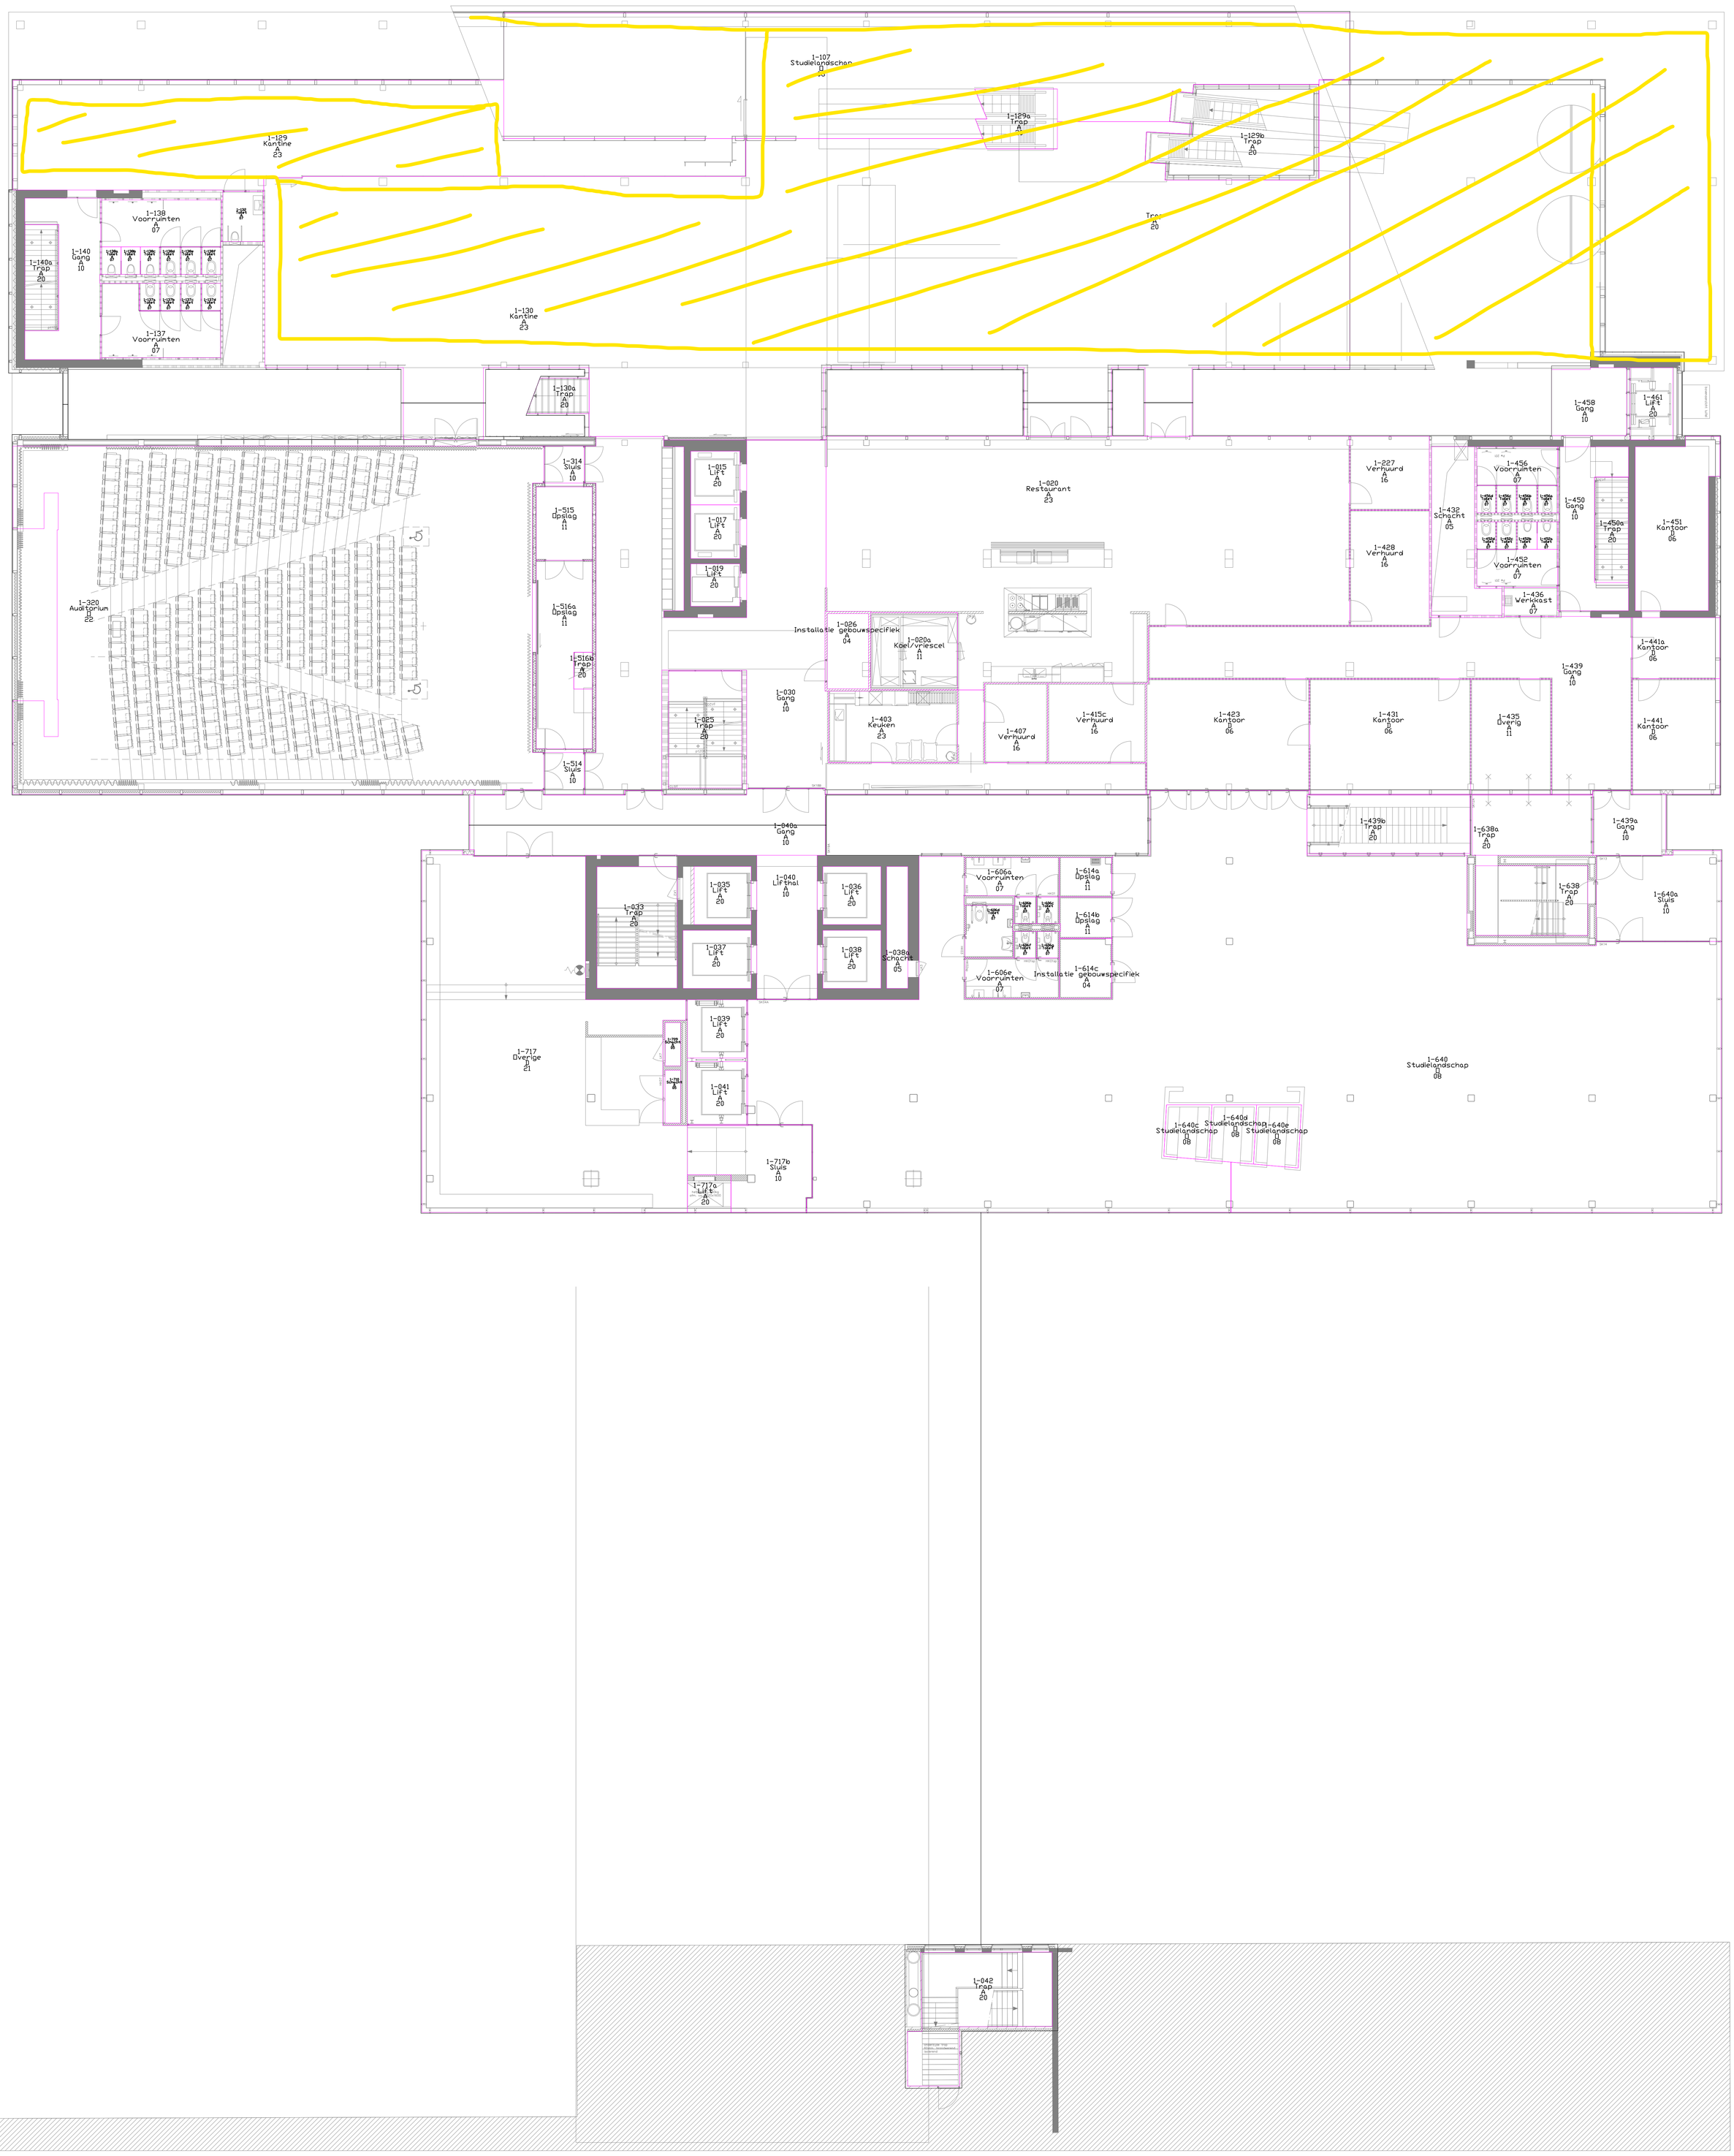

D	9-1-2024	Diverse wijzigingen	RK
C	22-4-2021	Diverse wijzigingen	RK
B	3-4-2020	Bind xref op laag gebouw	RK
A	3-2-2020	Diverse wijzigingen	RK
WIJZ	DATUM	OMSCHRIJVING	GET

Onderwerp:
Facilitair
FMIS

Omschrijving:
Ruimte-informatie

In opdracht van:
inholland hogeschool

Tekeningnaam:
3072ag90-FFB---01.dwg

Plaats: Rotterdam
Adres: Posthumalaan 90
Verdieping: 01 | Bouwdeel: -

Projectnr.: 701523
Versie: D 9-1-2024
Blad: - | Formaat: A0 | Schaal: 1:100
Getek: RK | Gecontr:
Savedatum: 09-1-2024 2:47
Status: RELEASED

ATC ADVIES- EN TEKENBUREAU CLAASSEN
Fokkerlaan 29
1185 JA AMSTELVEEN
Tel.:(020) 3452968 Fax: (020) 3452185
www.atc.nl e-mail: info@atc.nl