


Nieuwegein 2^e verdieping

153 m²

PLATTEGRONDTEKENINGEN


2e verdieping

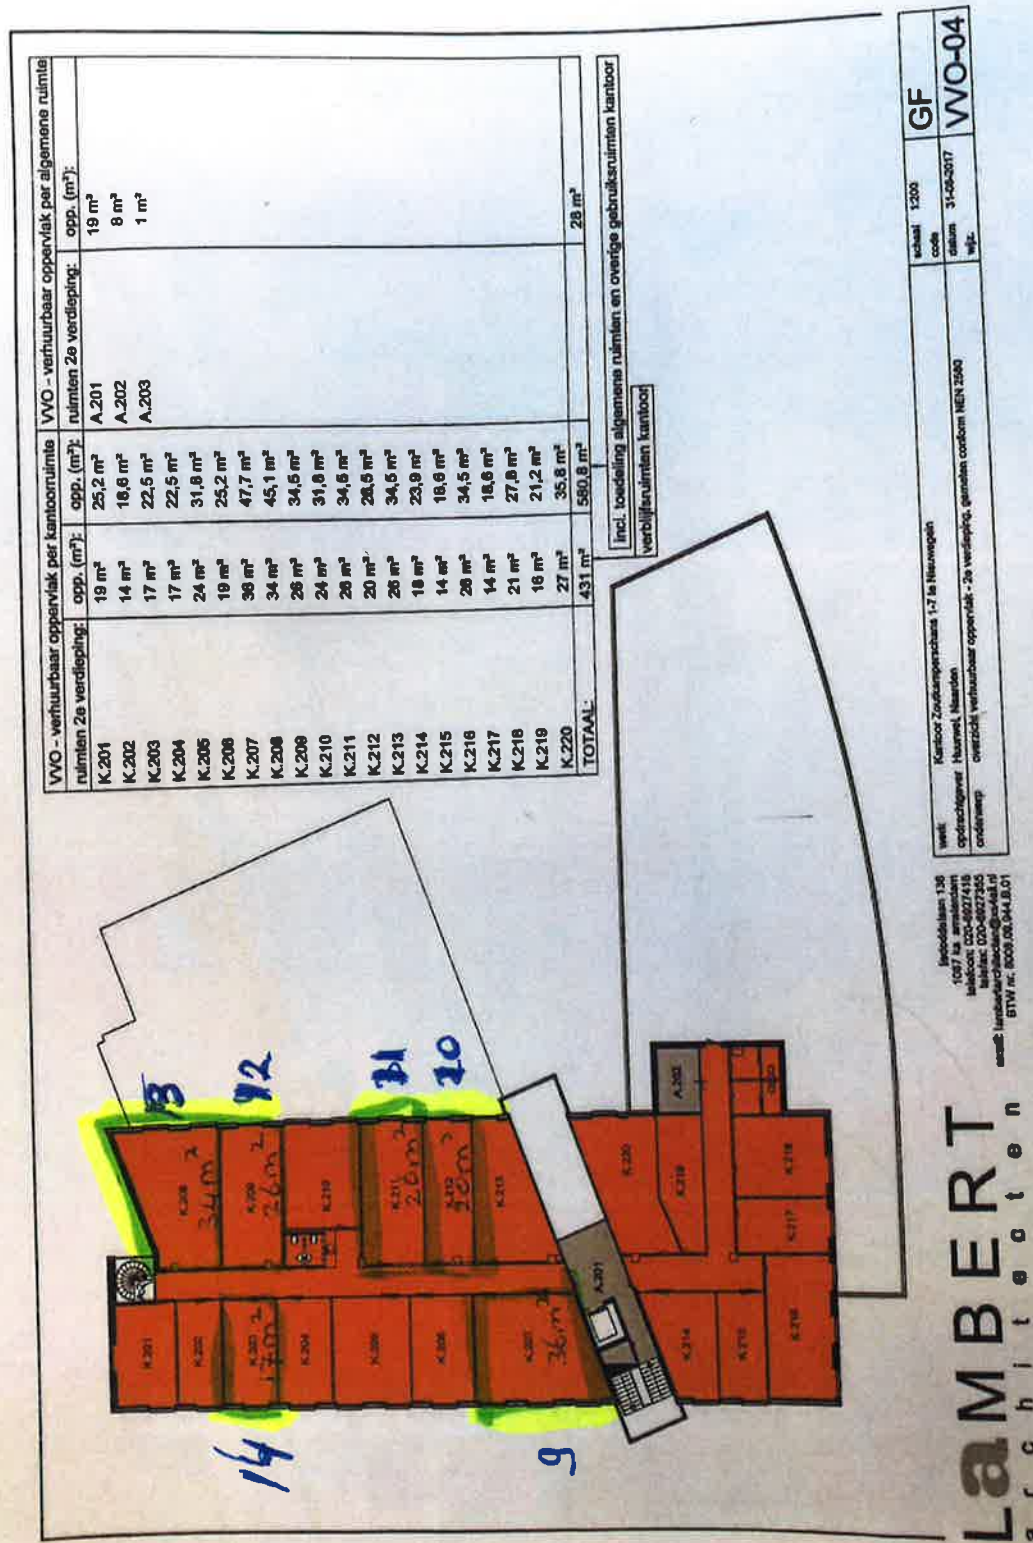

"Gezondheidscentrum de Schans"

196 m² Nieuwegein b99

VVO (verhuurbaar oppervlakt per kantoorruimte)	opp. (m²)

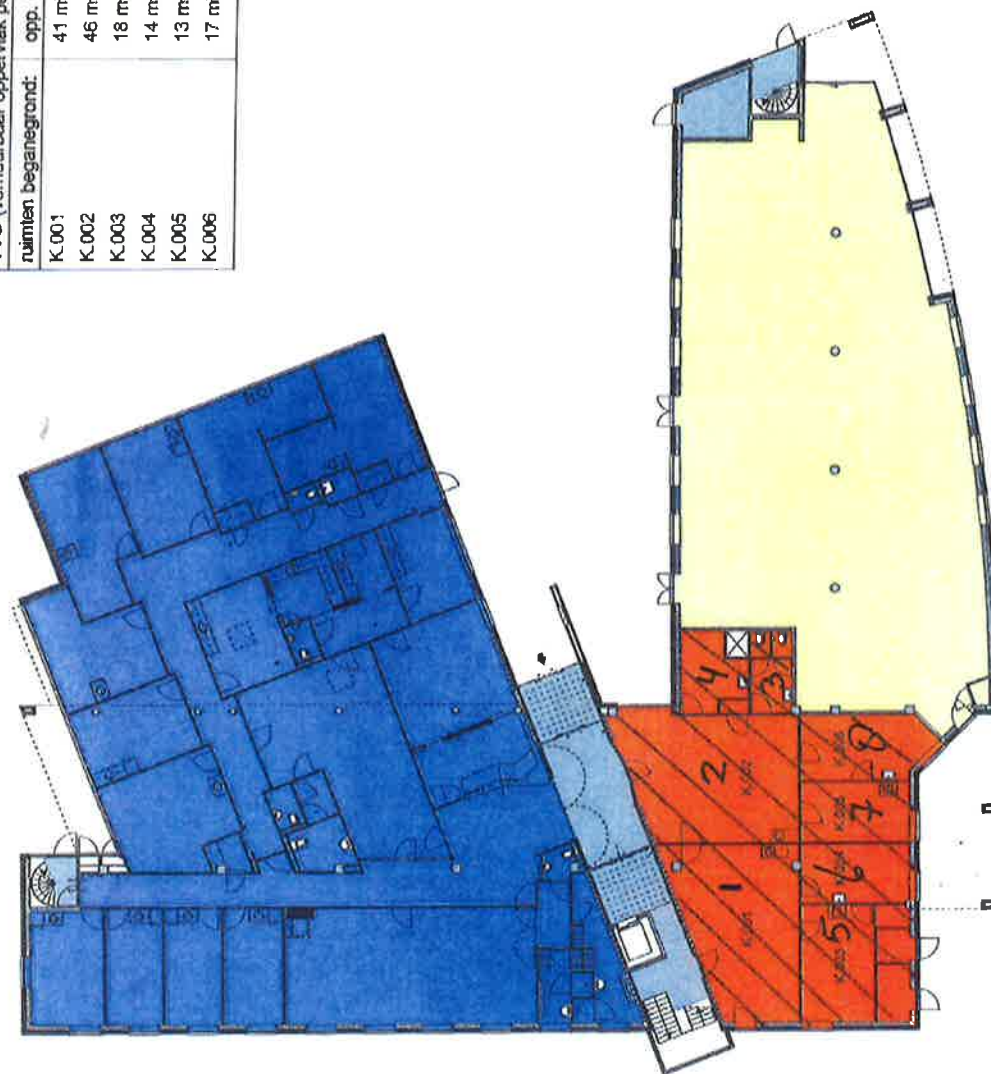

Lambert architecten

telefoon: 020-6927415
telefax: 020-6927355
email: lambert@lambertarchitecten.nl
BTW nr. 8006.00.944.B.01

Werk: Kantoor Zuidamperschaans 1-7 te Nieuwegein
Ordinering: overzichtsverhuurbaar oppervlakt - begane grond

GF

WVO-01