


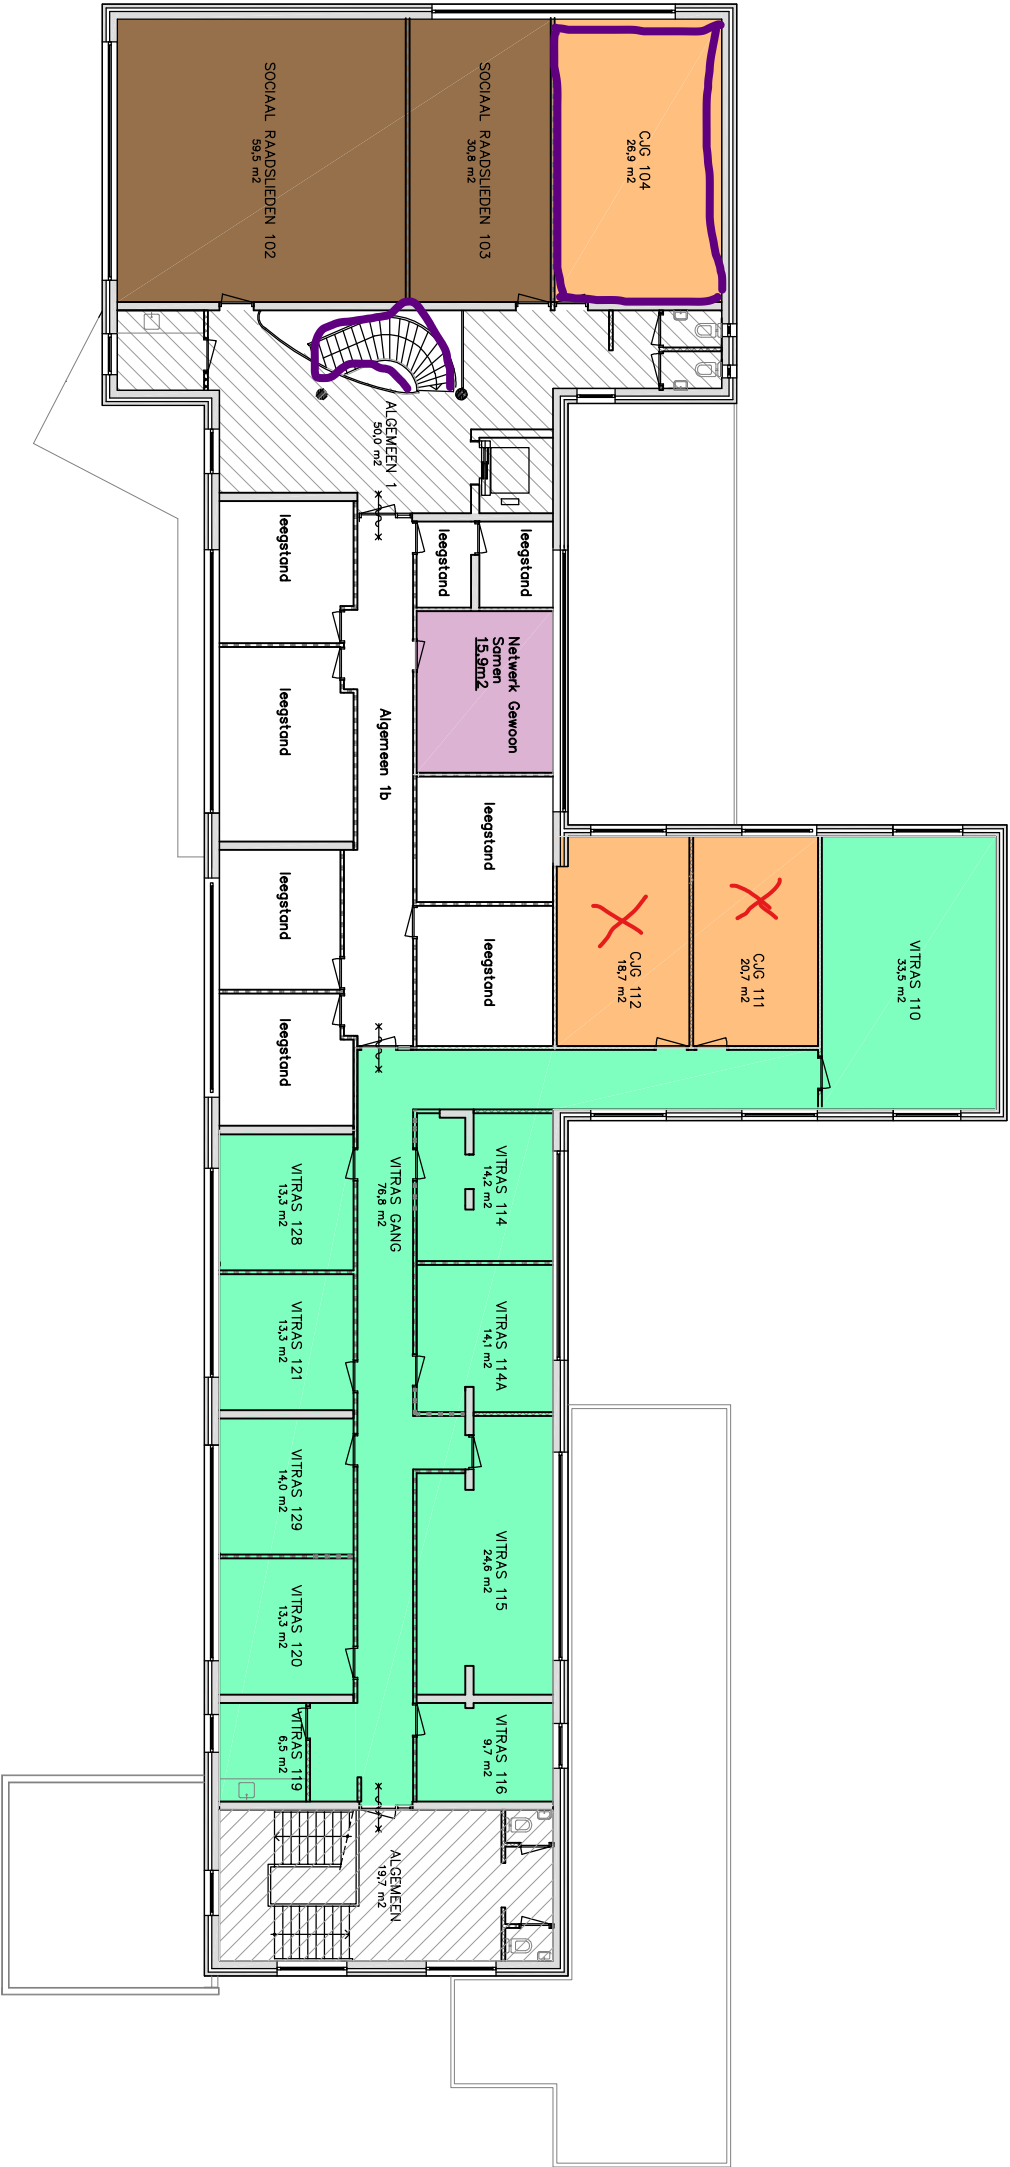

- ALGEMEEN 1**
 - Emcart
 - CUG
 - Vitras
 - Social Raadsleden
- ALGEMEEN 2**
 - Vitras
- CUG**
- SOCIAAL RAADSLIEDEN**
- VITRAS**
- NETWERK GEWOON SAMEN**

Bouwtechniek | Constructieadvies | Infra/Civiele techniek

Geometrie | Projectmanagement


PROMAD BV
IJsselvere 17 3421 BV Oudewater
T: 0348 - 479020 info@promad.nl
F: 0348 - 479025 www.promad.nl

Oprachtgever
E.N. Kruiswijk

Project
Bergweg 1 te Zeist

Onderdeel
Verhuur, plattegrond 1e verdieping

Getekend	rsk
Datum	09-11-2012
Formaat	A3
Schaal	1:200
Fase	Verhuur
Status	Definitief

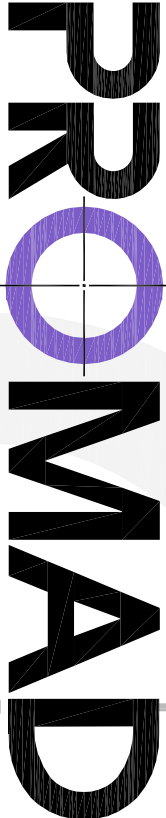

PROMAD Project nr.
110038

Blad nr.
VK-B0211

Rev.
B

Het auteursrecht berust bij PROMAD B.V.. Niets van deze tekening mag worden aangevuld en/ of gewijzigd op welke wijze dan ook, zonder voorafgaande schriftelijke toestemming van de eigenaar. Alle rechten voorbehouden.