



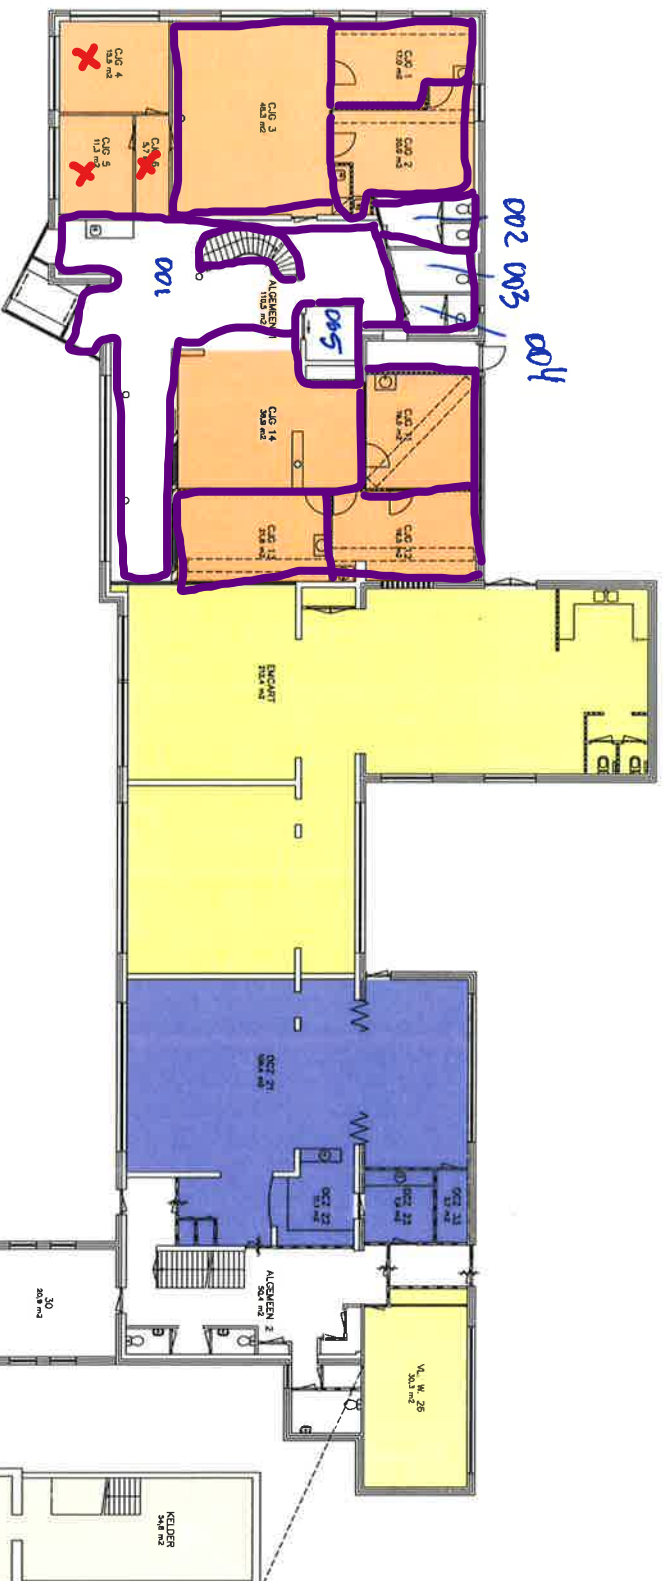

- ☐ ALGEMEEN 1
 - Emcort
 - CUG
 - Vitros
 - Social Roodsliden
- ☐ ALGEMEEN 2
 - Vitros
 - Muchtelingenwerk
 - OCZ
- ☐ CUG
- ☐ EMCART
- ☐ OCZ
- ☐ VLUCHTELIJNENWERK

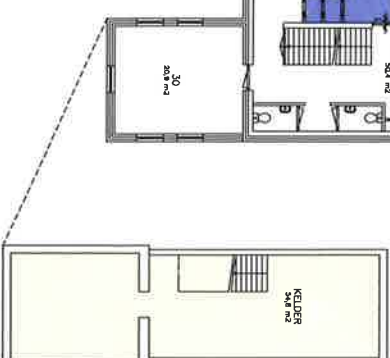

Opdrachtgever
E.N. Kruiswijk

Project
**Uitbreiding/verbouwing
Bergweg 1 te Zeist**

Orderdeel
**Begane grond en kelder
Verhuur verdeling**

Schaal 1:200 Datum 13-12-2012

Formaat A3 Status Definitief

IOB Project nr.

110038

Blad nr.

VK-B0210 B

Rev.



Lisselevre 17
3421 BV Oudewater

T 0348 479020
F 0348 479025
E info@iob.nl
I www.iob.nl

Het auteursrecht berust bij IOB. Niets van deze tekening mag worden aangevuld en/of gewijzigd op welke wijze dan ook, zonder voorafgaande schriftelijke toestemming van de eigenaar. Alle rechten voorbehouden.