

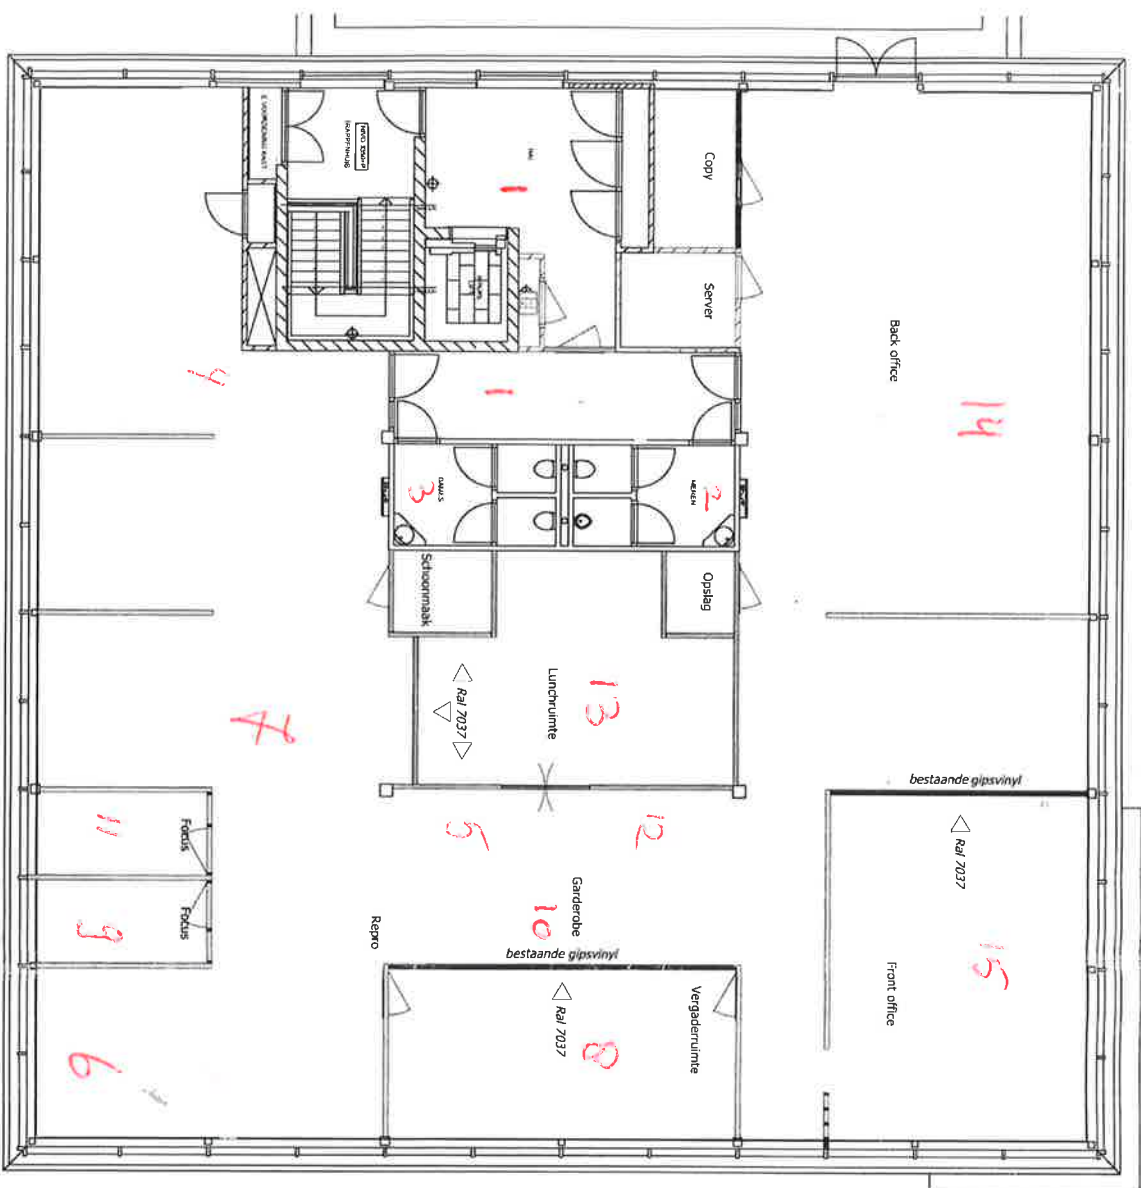


Zeist Dreef 21 1^{ste} etage

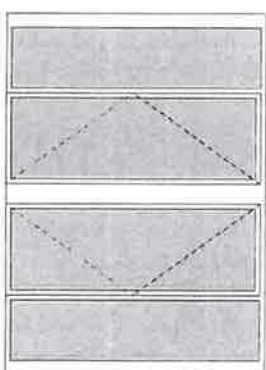

Schilderwerk
Alles Ral 9010, uitzonderend
Kozijnen Ral 9005
Aangegeven wanden Ral 7037

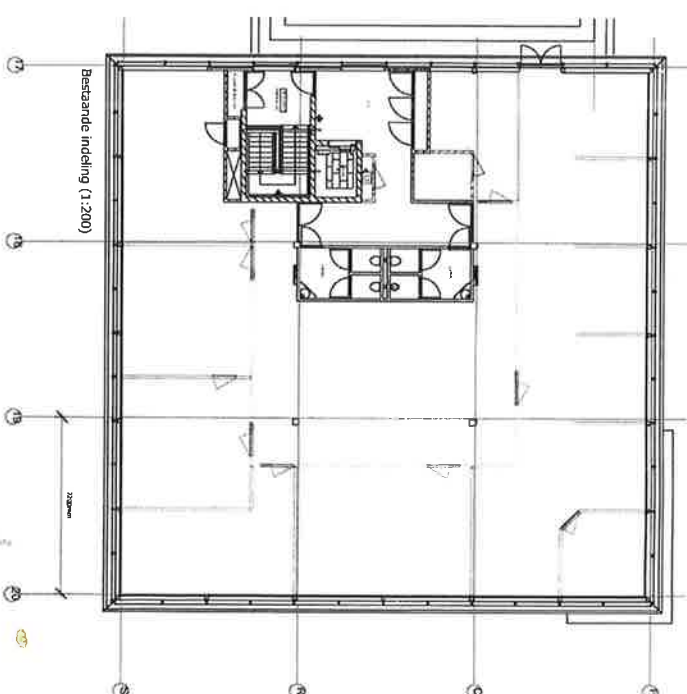

Principle aanzicht glaswand
(aanzicht Focusruimte)



Principle doorsnede systeemwand

Maatvoering in het werk te controleren.



Principle beeld entree deuren lunchruimte.

projectnummer: 6397
project: GGD ru - Zeist

betreft: Wanden + schilder - E1
versie: V5
adres: De Dreef 21
postcode+adres: Zeist
datum: 07-09-2016
fase:
tekeningnummer: 6397-160905-Spaceplan V2
schaal: 1:100@A3
getekend: DCVG

Brains + Bricks
kantoorprojecten
Nijverheidsweg 17A | 1402 BV Bussum
www.brainsandbricks.nl