


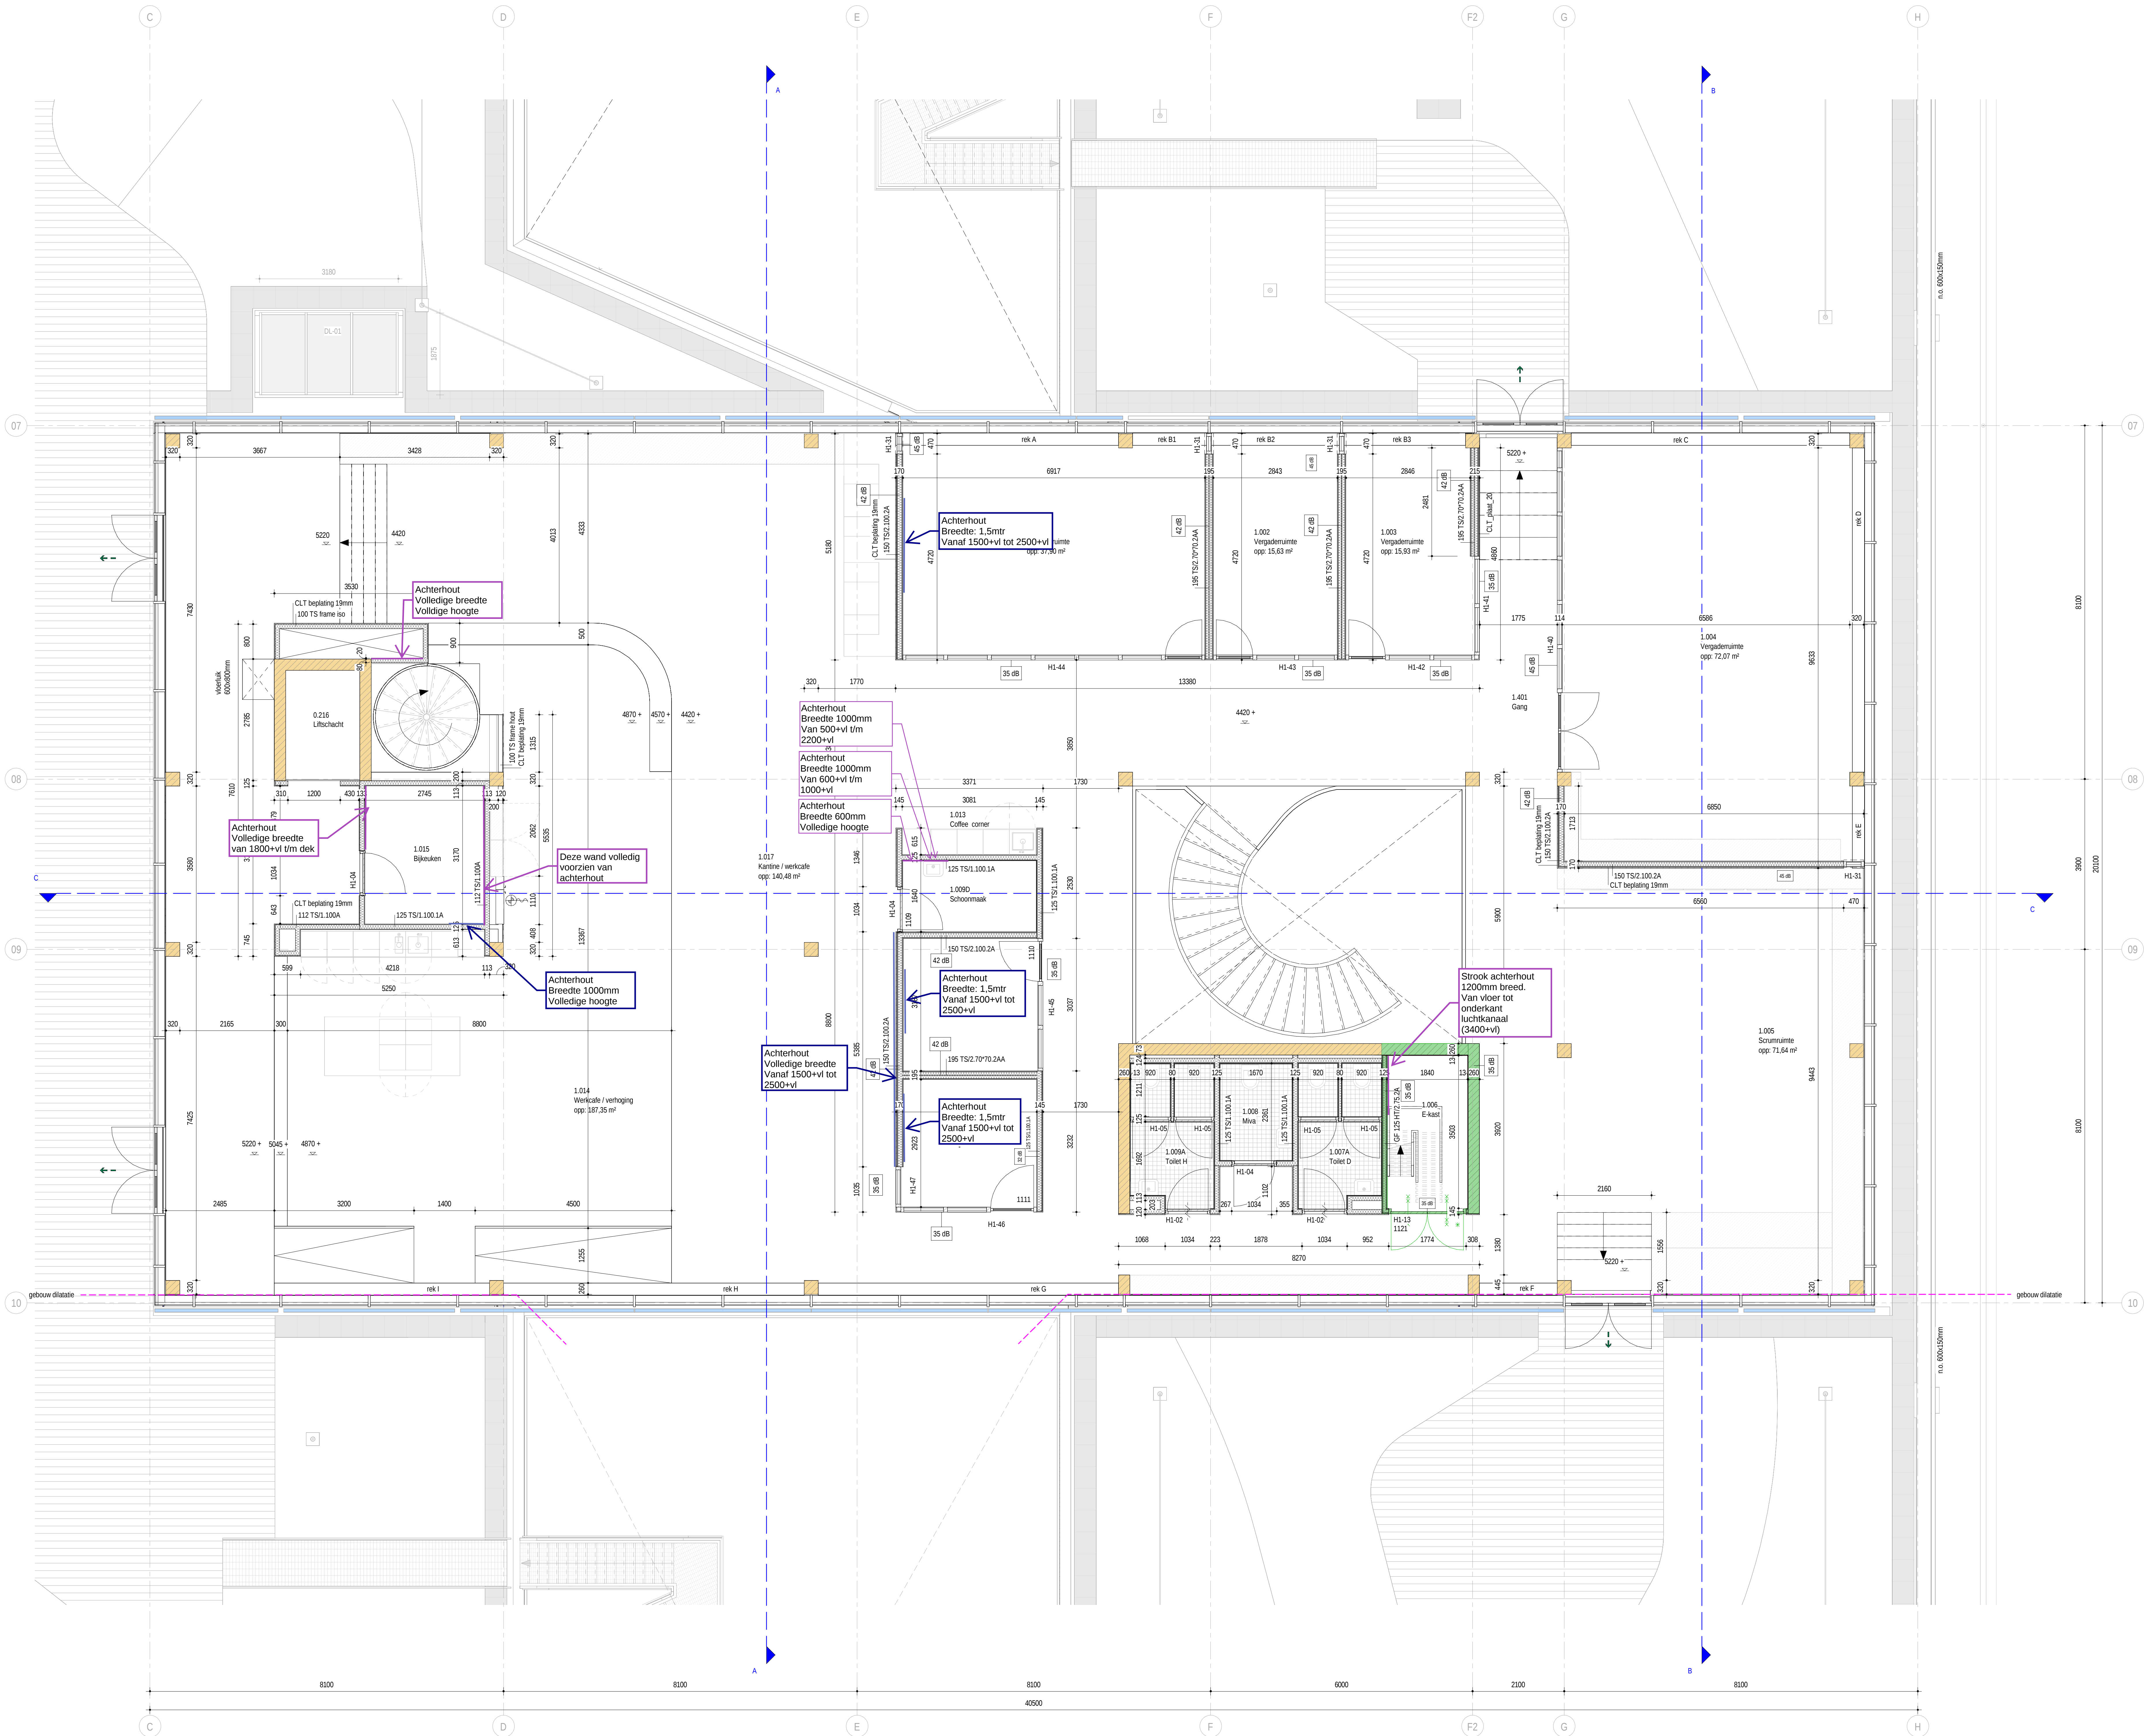

- MATERIALEN / VLOEREN EN WANDEN**
- werkvloer fundatie
  - kanalplaatvloer geïsoleerd
  - beton i.h.w.g.
  - drakaag
  - cementdekvloer / giebvloer
  - cementdekvloer / giebvloer iso
  - dak isolatie
  - houtconstructie (CLT)
  - prefab betonconstructie
  - kalczandsteen
  - metalsud wanden, type conform
  - plattengrond of gelijkwaardig
  - timberstud wanden, type conform
  - plattengrond of gelijkwaardig
  - volglas systeemwand
  - sandwichpanelen
  - gevelbekleding hout

- PLATTEGRONDEN**
- keramische tegels, 100x100mm
  - schoonlooppad
  - koelruimtes; zone excl. drakaag en afwatervloer
  - gebouw dilatatie
  - weging tot geen metalen toevoegen binnen deze zone
  - zonwerping lamellen
  - vloerentlastekoker met ns rooster


- MERKEN BINNENKOZZIJNEN**
- H Houten binnenkozijnen / puien
  - S Stalen binnenkozijnen / puien
  - A Aluminium glaswanden / deurenkozijnen

- BRANDVEILIGHEID**
- brandslanghaspel
  - zelfsluitende deur
  - brandwerende deur (30 minuten)
  - zelfsluitende brandwerende deur (30 minuten)
  - brandwerende deur (60 minuten)
  - zelfsluitende brandwerende deur (60 minuten)
  - vluchtweg / vluchtweg
  - 30 minuten vdbbo grens
  - 60 minuten vdbbo grens
  - 90 minuten vdbbo grens

**BRANDVEILIGHEID ALGEMEEN**

Compartmentering is zie tekening.

Alle in compartimentscheidingen aanwezige kanaaldoorvoeren dienen te voldoen aan de brandwerendheids van betreffende scheiding, waar nodig middels gecertificeerde brandkappen.

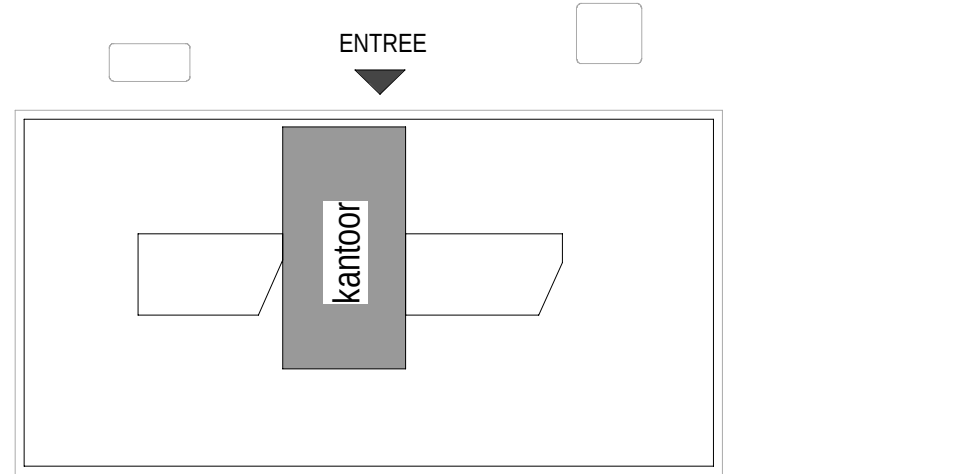

| REVISIE |              |       |
|---------|--------------|-------|
| Nr.     | Omschrijving | Datum |
|         |              |       |
|         |              |       |
|         |              |       |
|         |              |       |

**WAM&VanDuren**

Project: Nieuwbouw AQUON Houten kantoor- en onderzoekslocatie

Opdrachtgever: AQUON

Ontwerper: plattegrond verdieping kantoor

Fase: uitvoering  
Formaat: A0  
Gekleurd: TDM/L

Schaal: As indicated  
Datum: 05-12-2023  
Gekleurd: JB

Status: definitief  
Werknr.: PB22031

Bladnr.: UO\_B\_121