

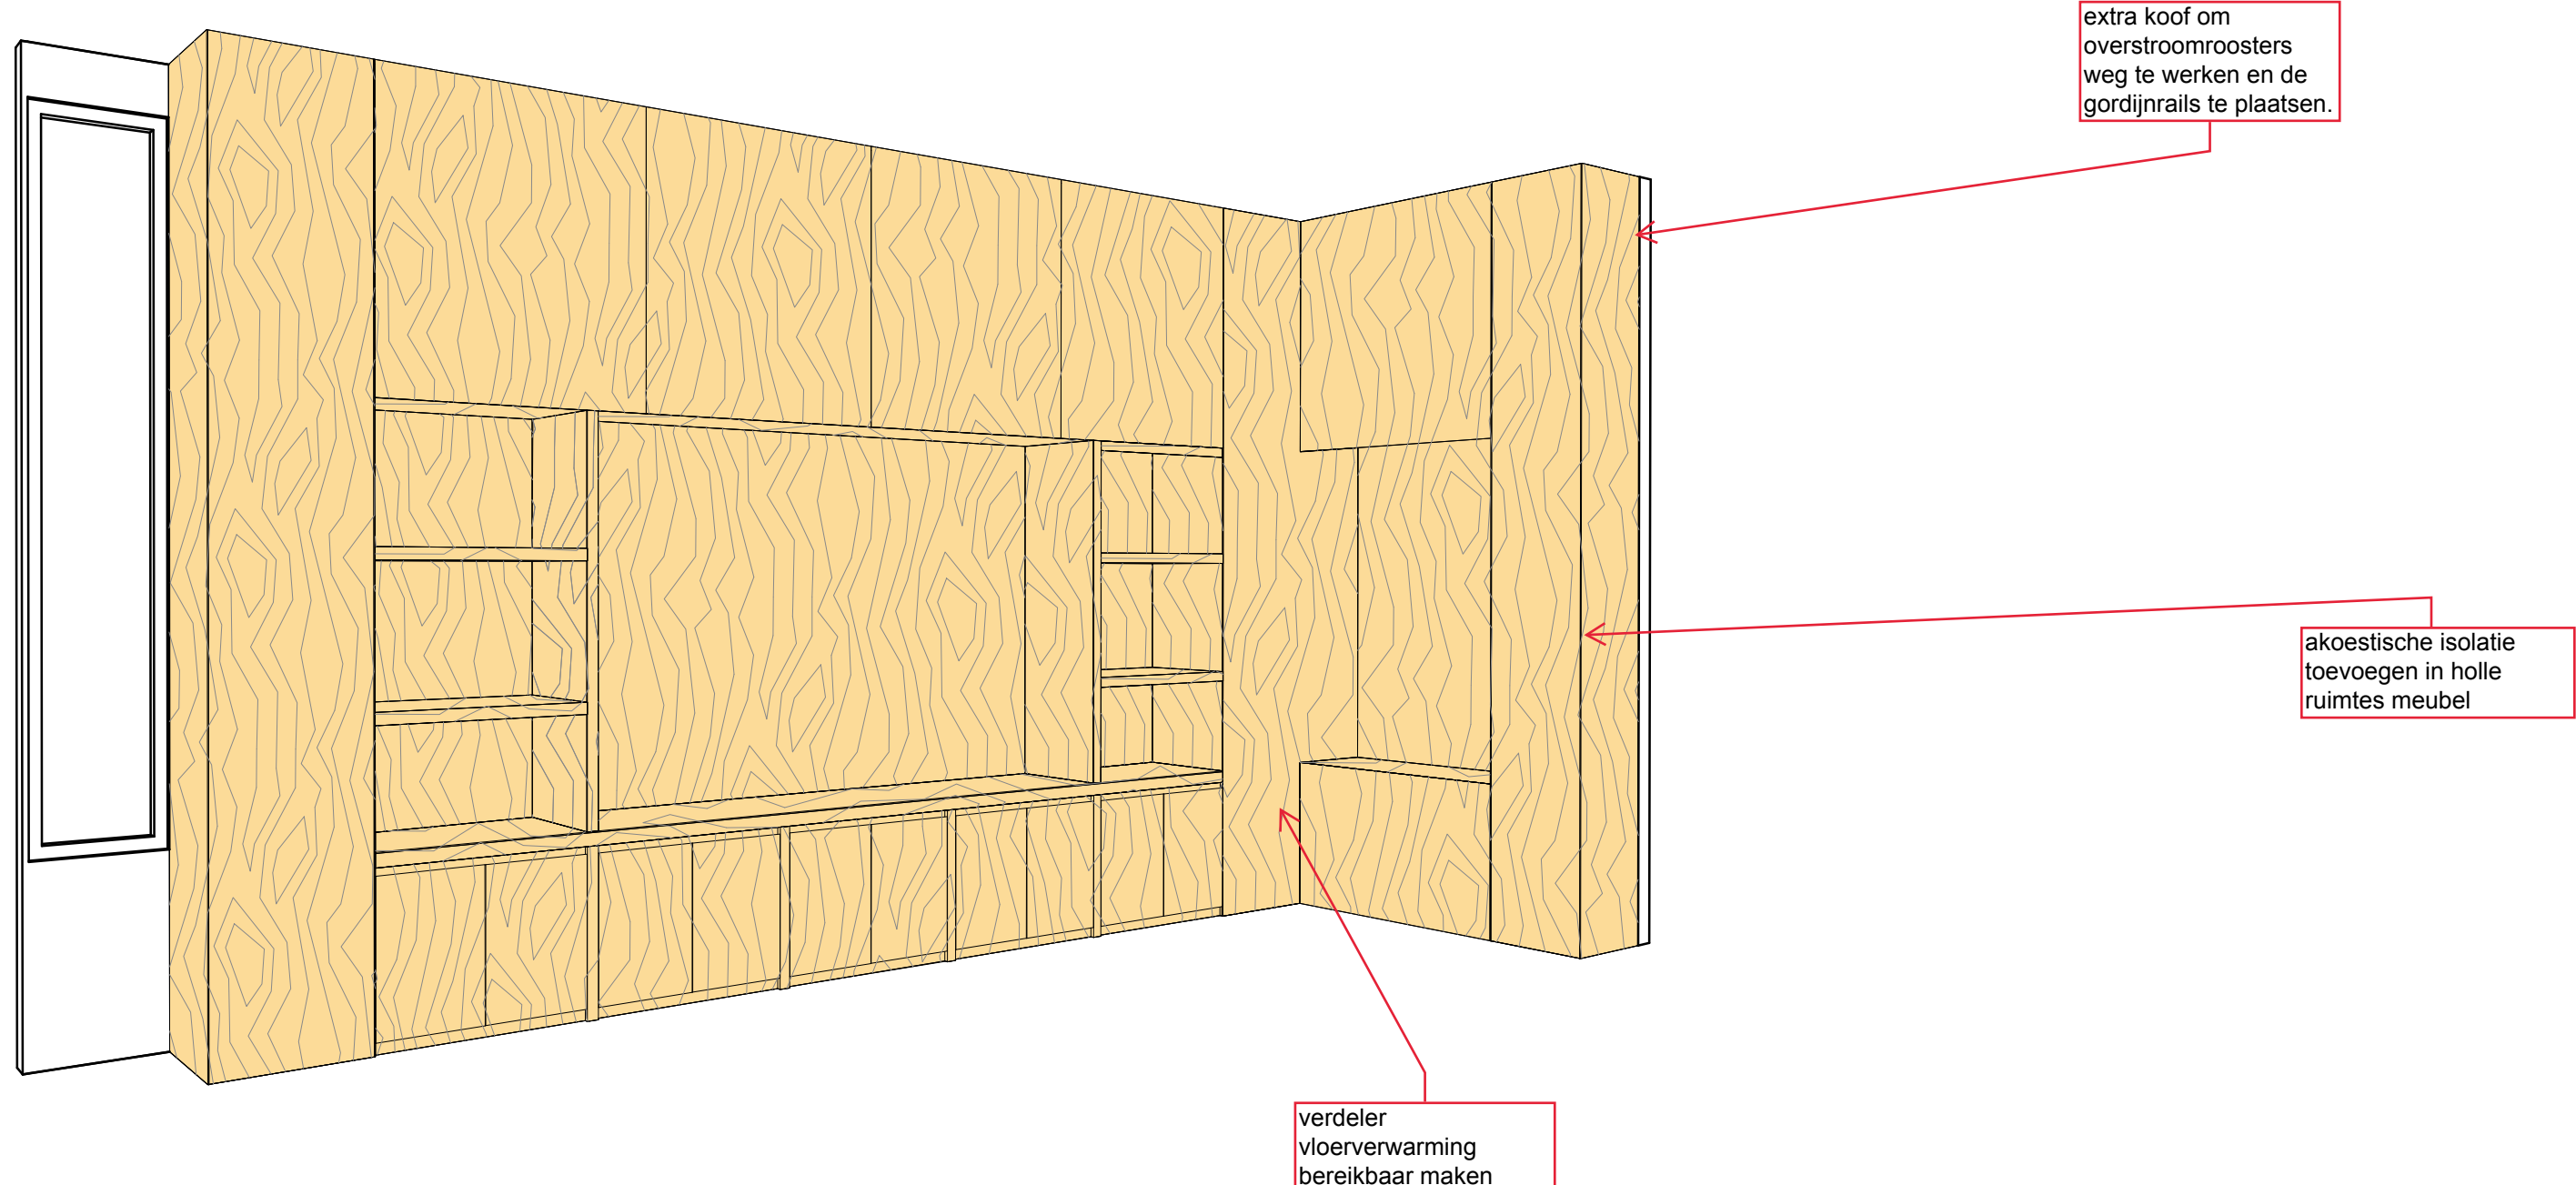
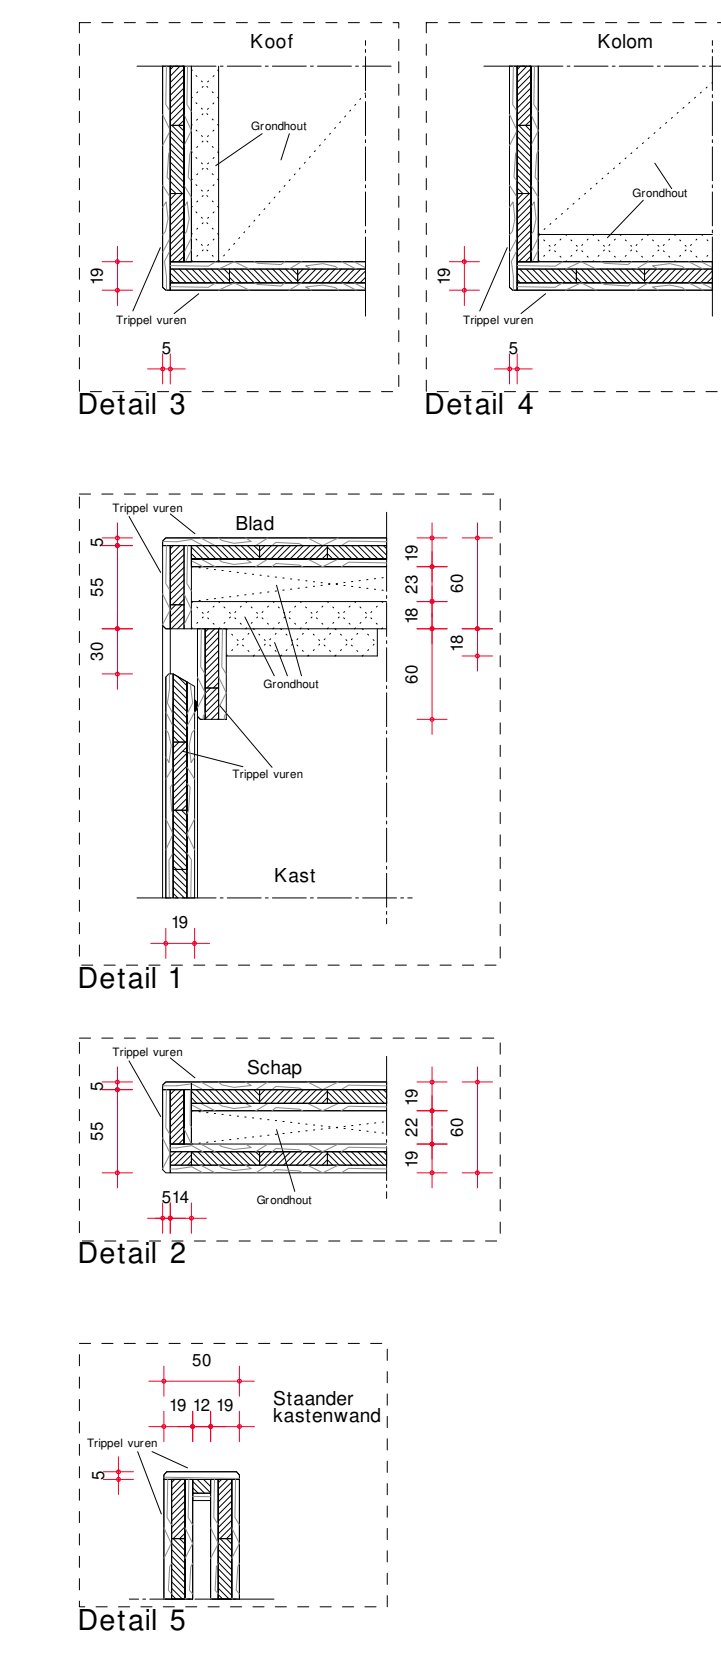
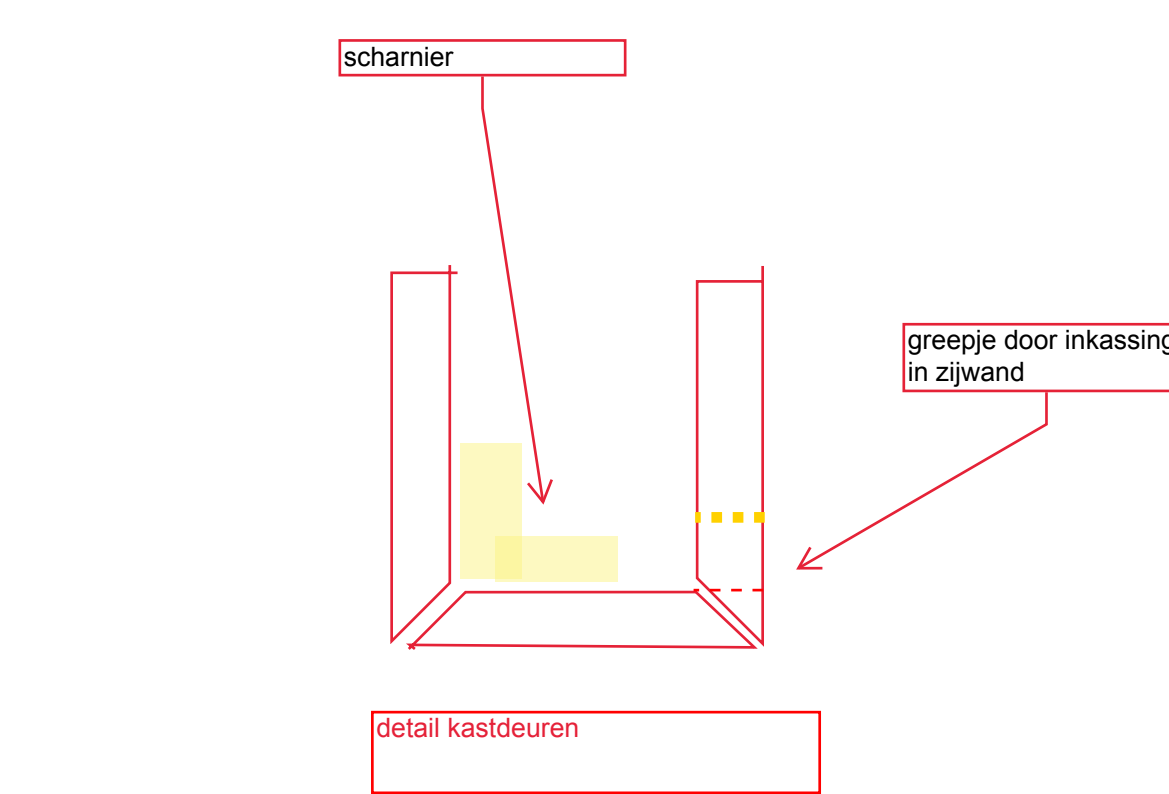
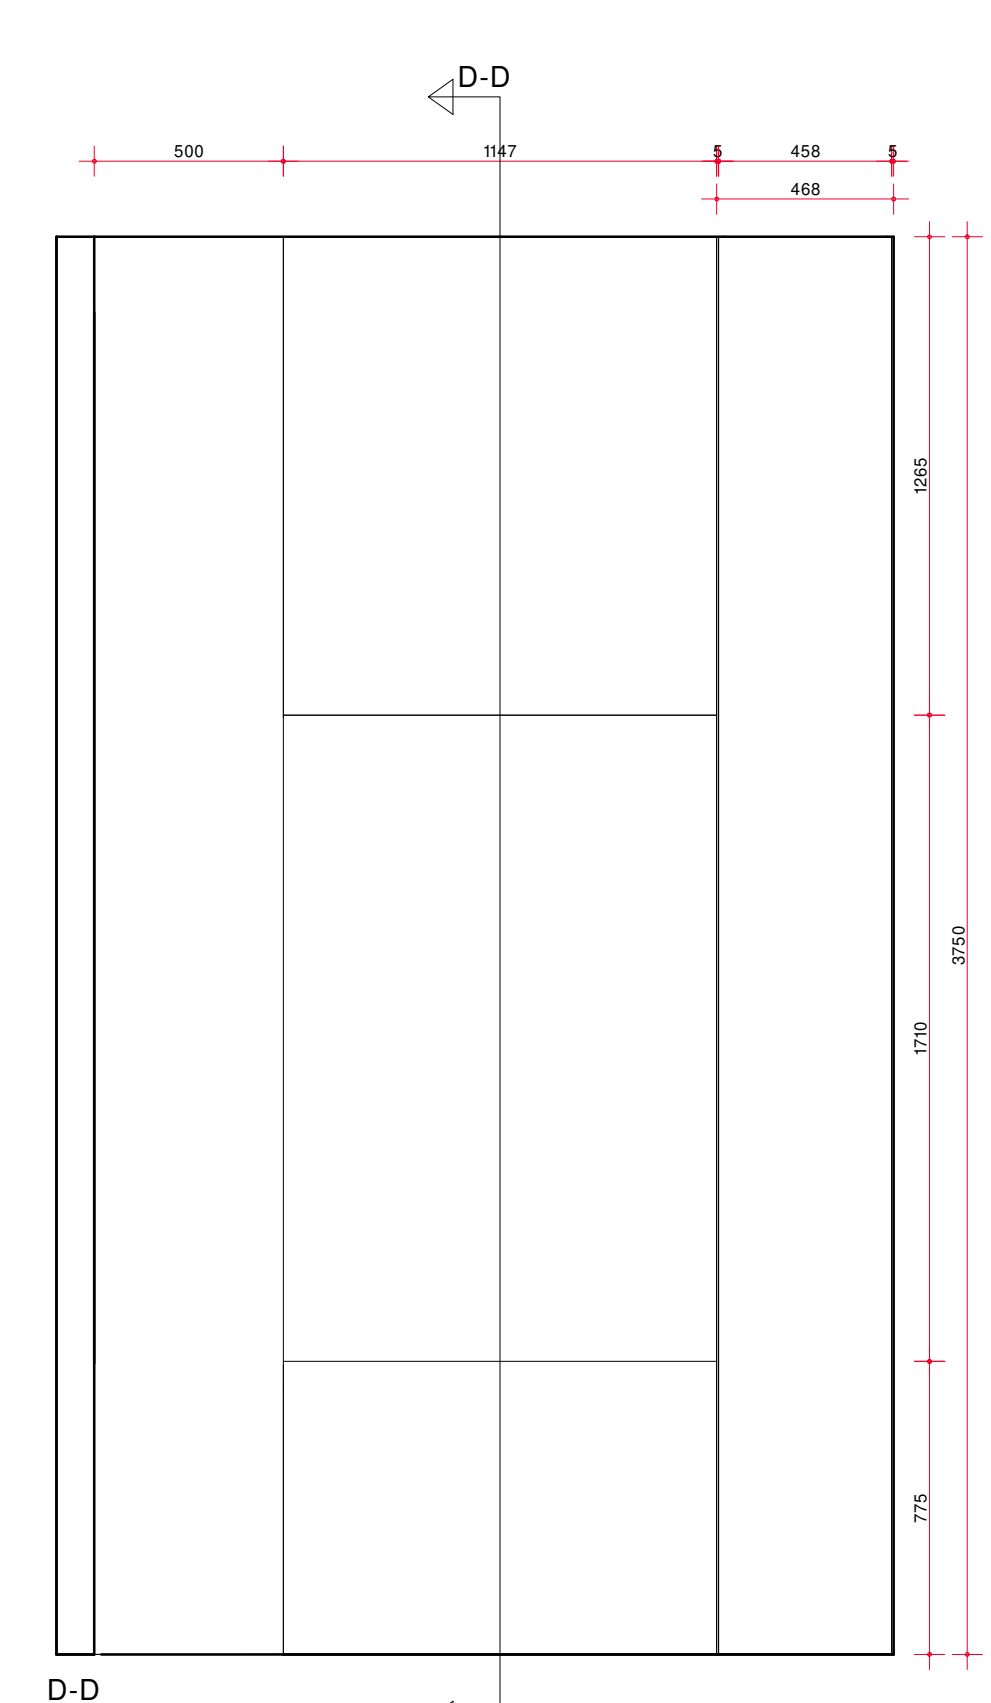
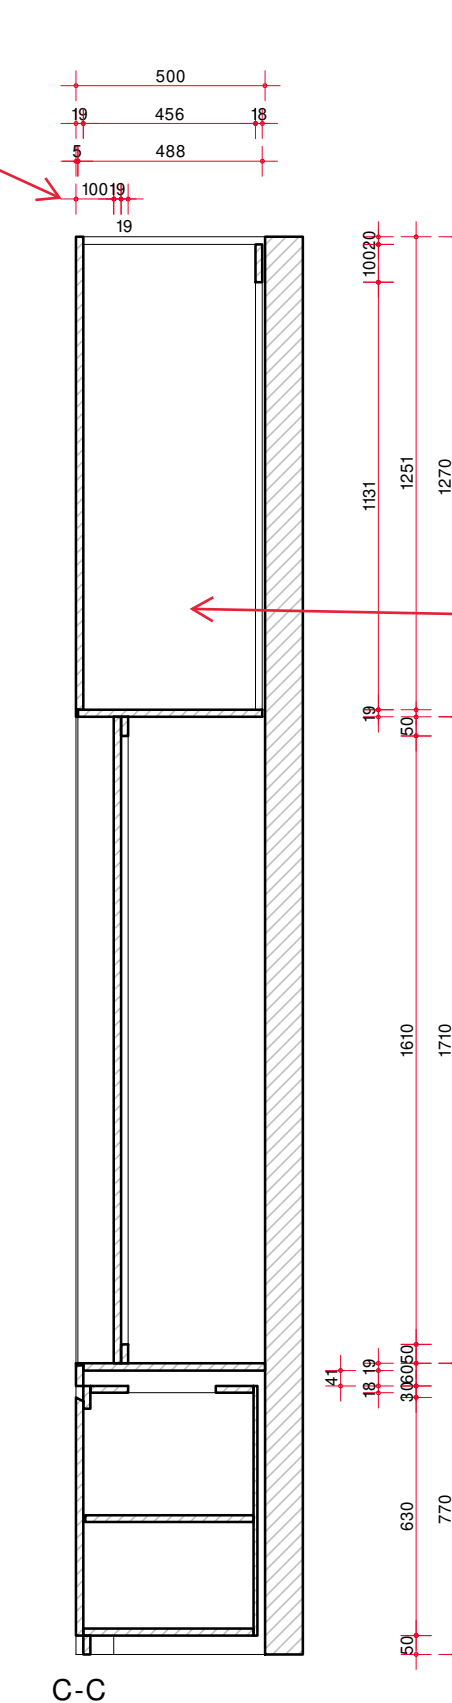
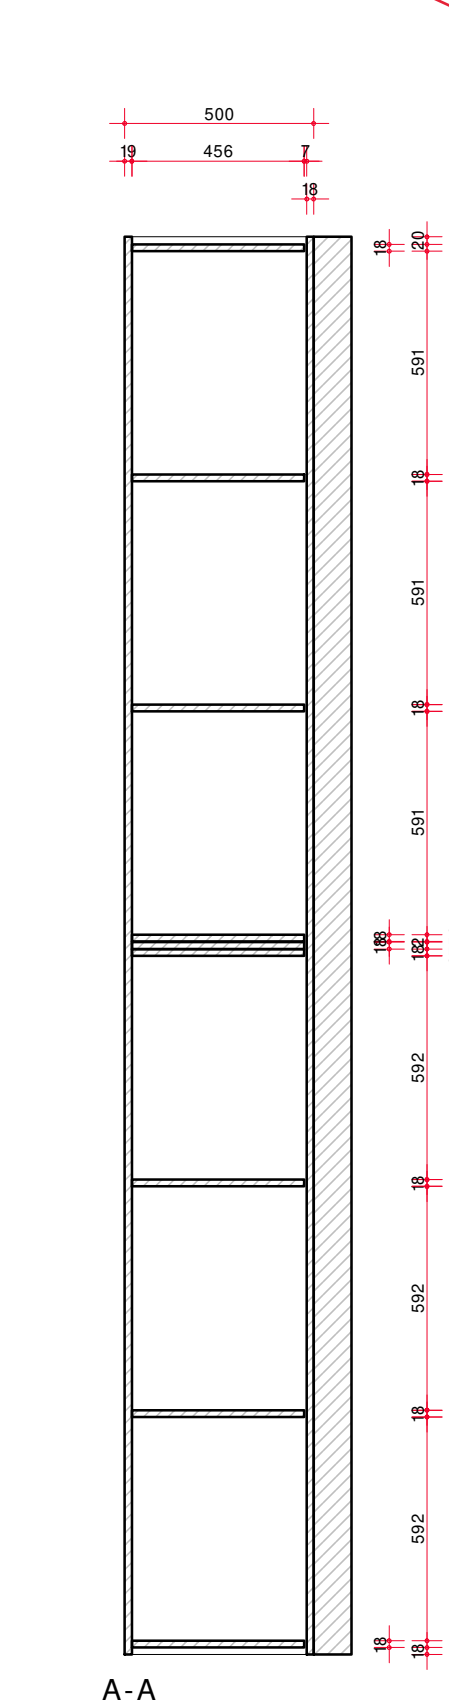
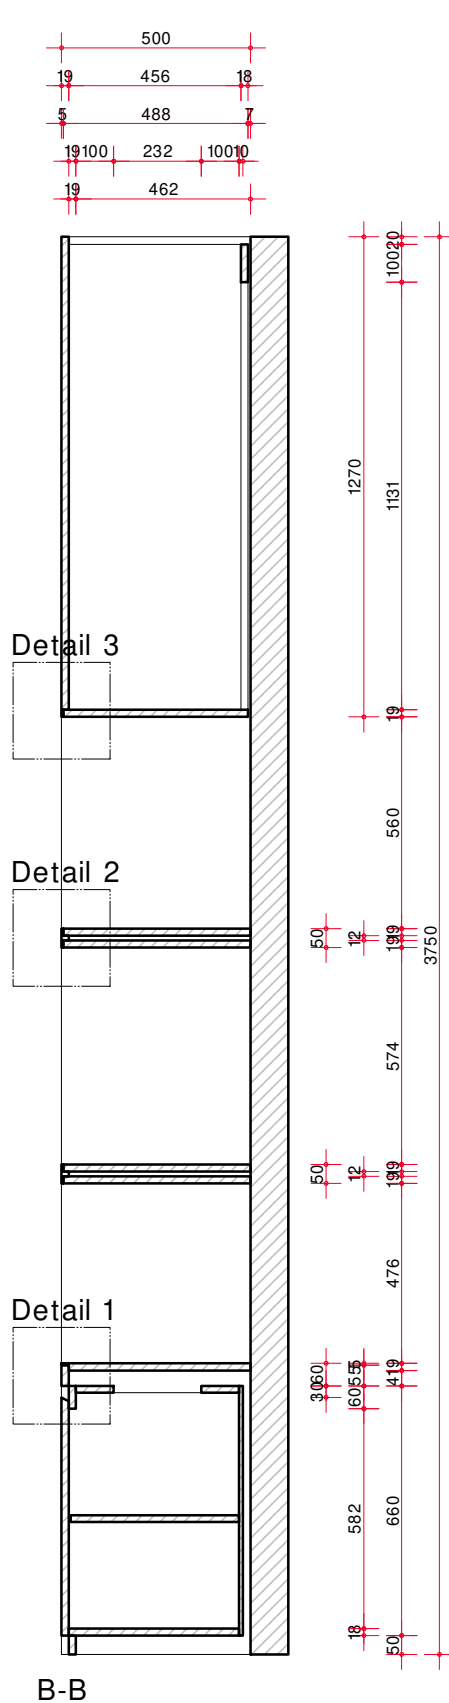
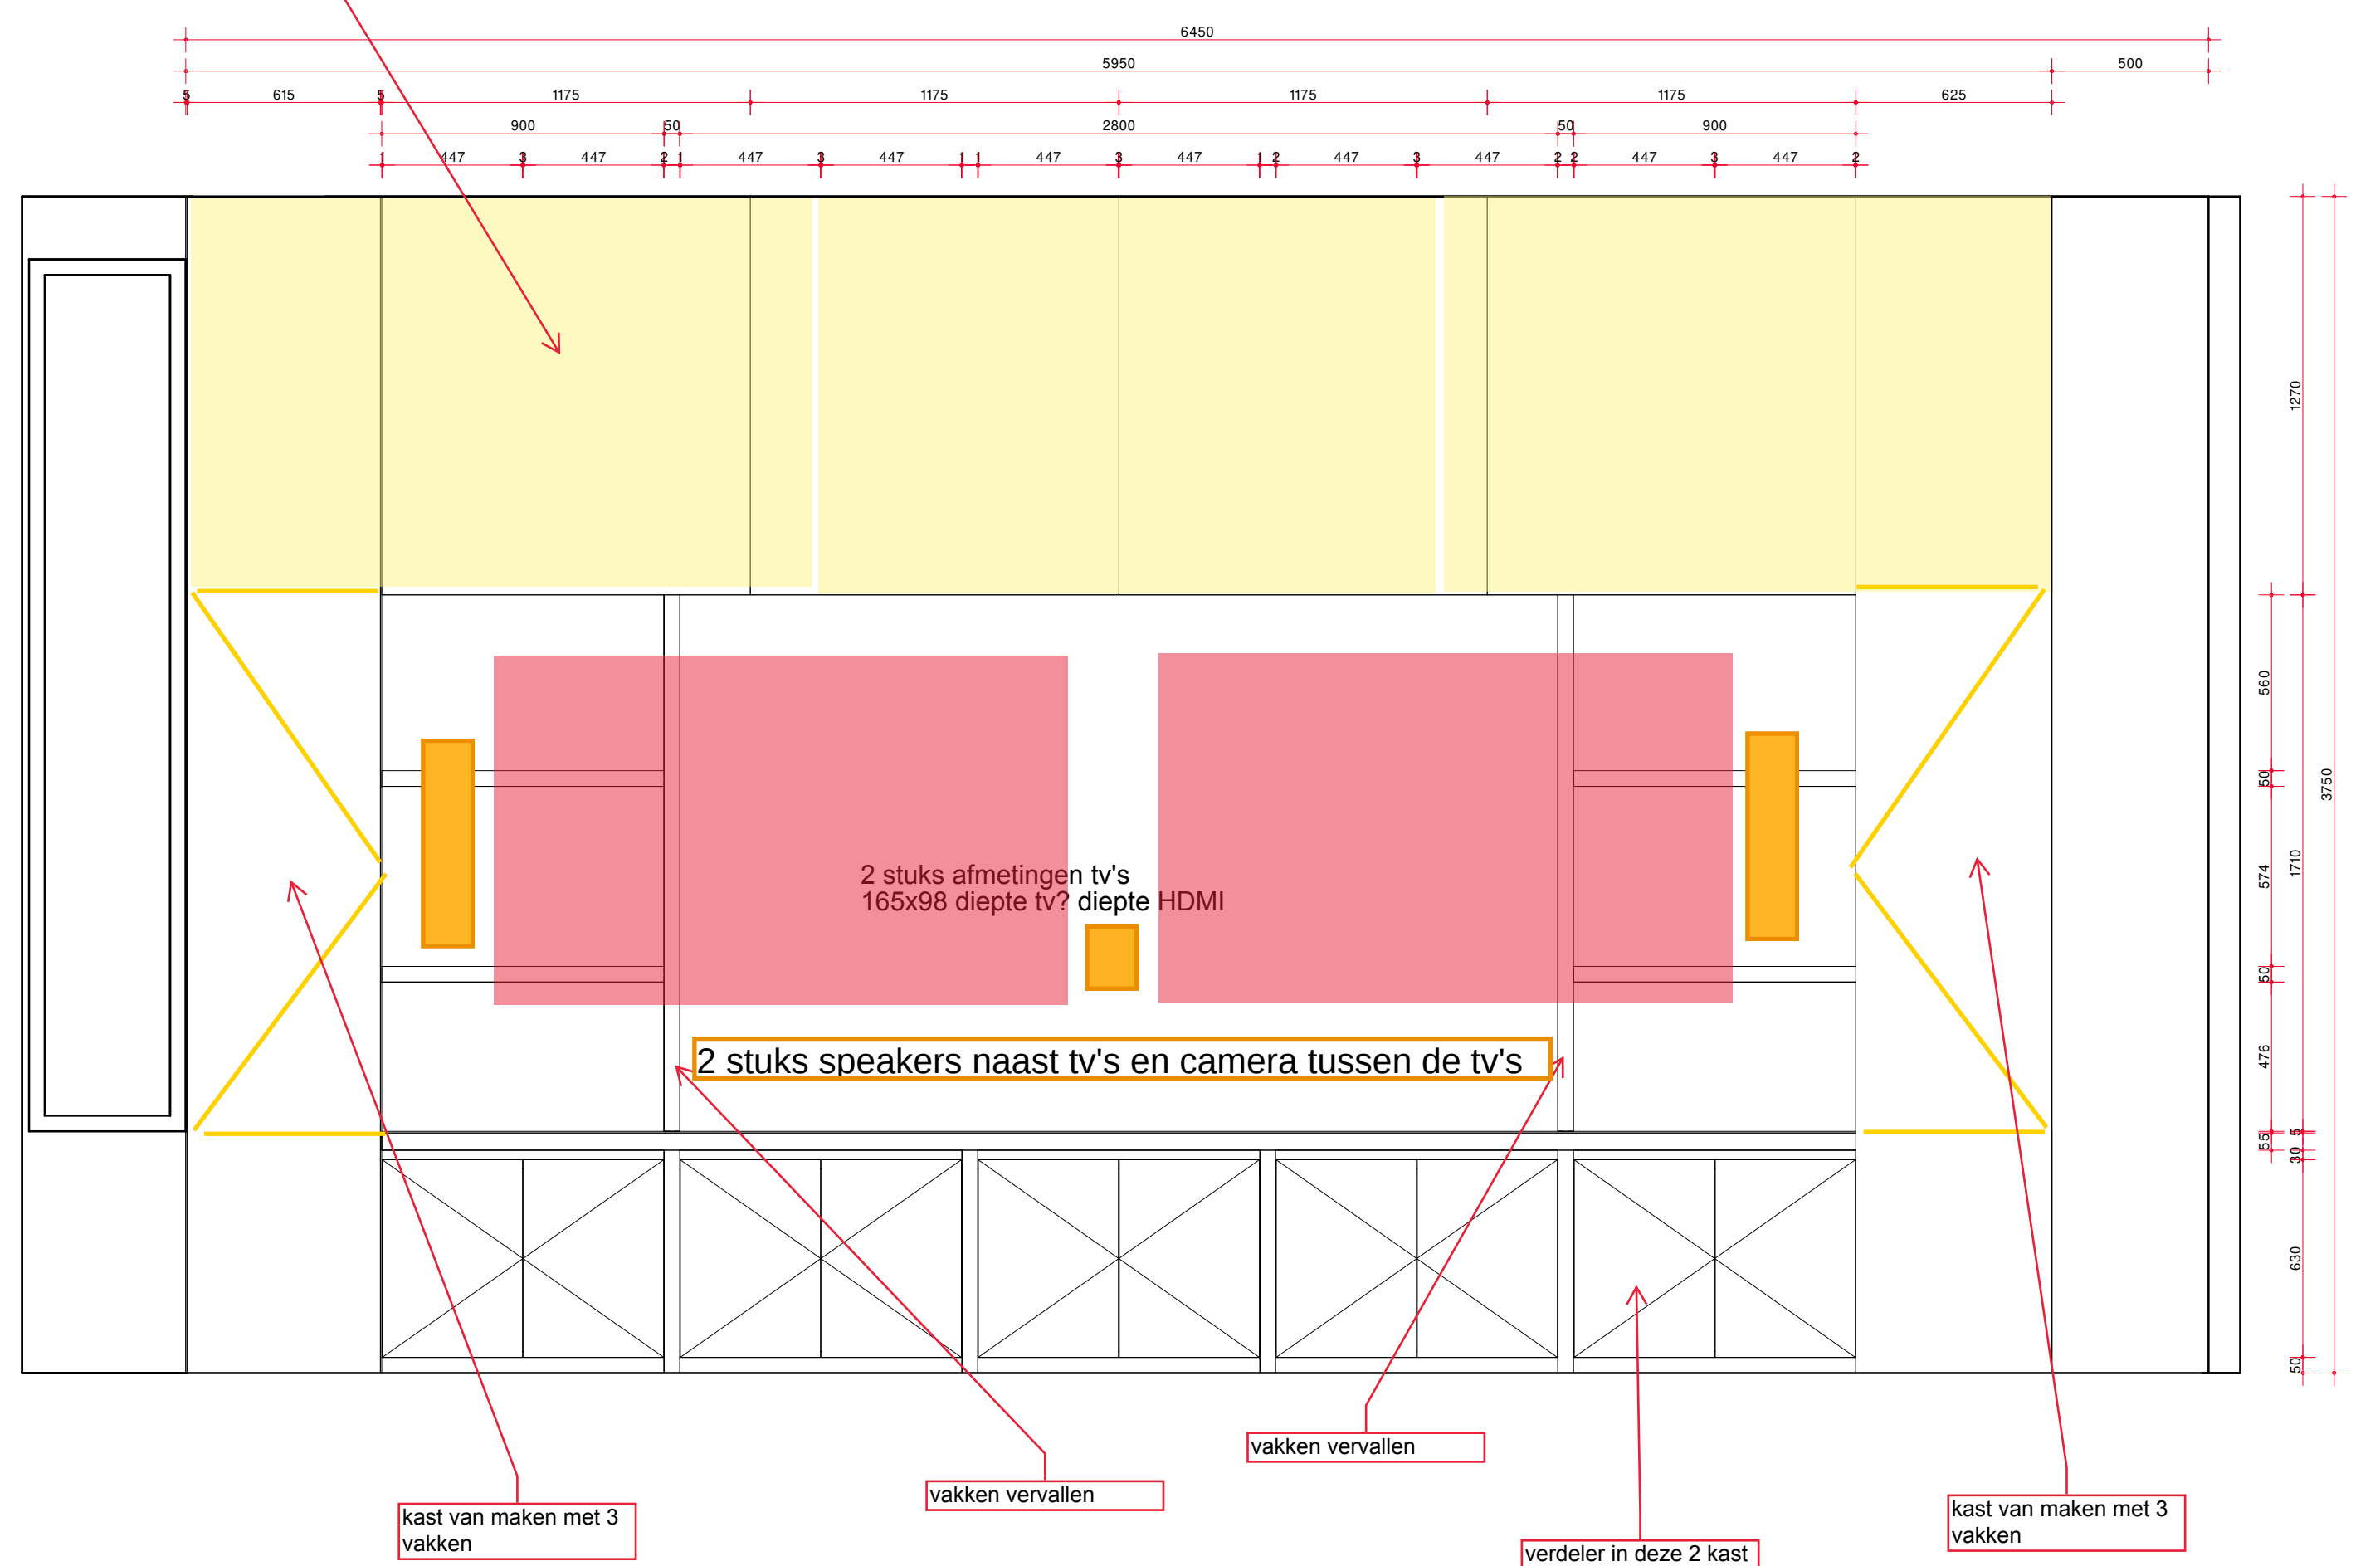


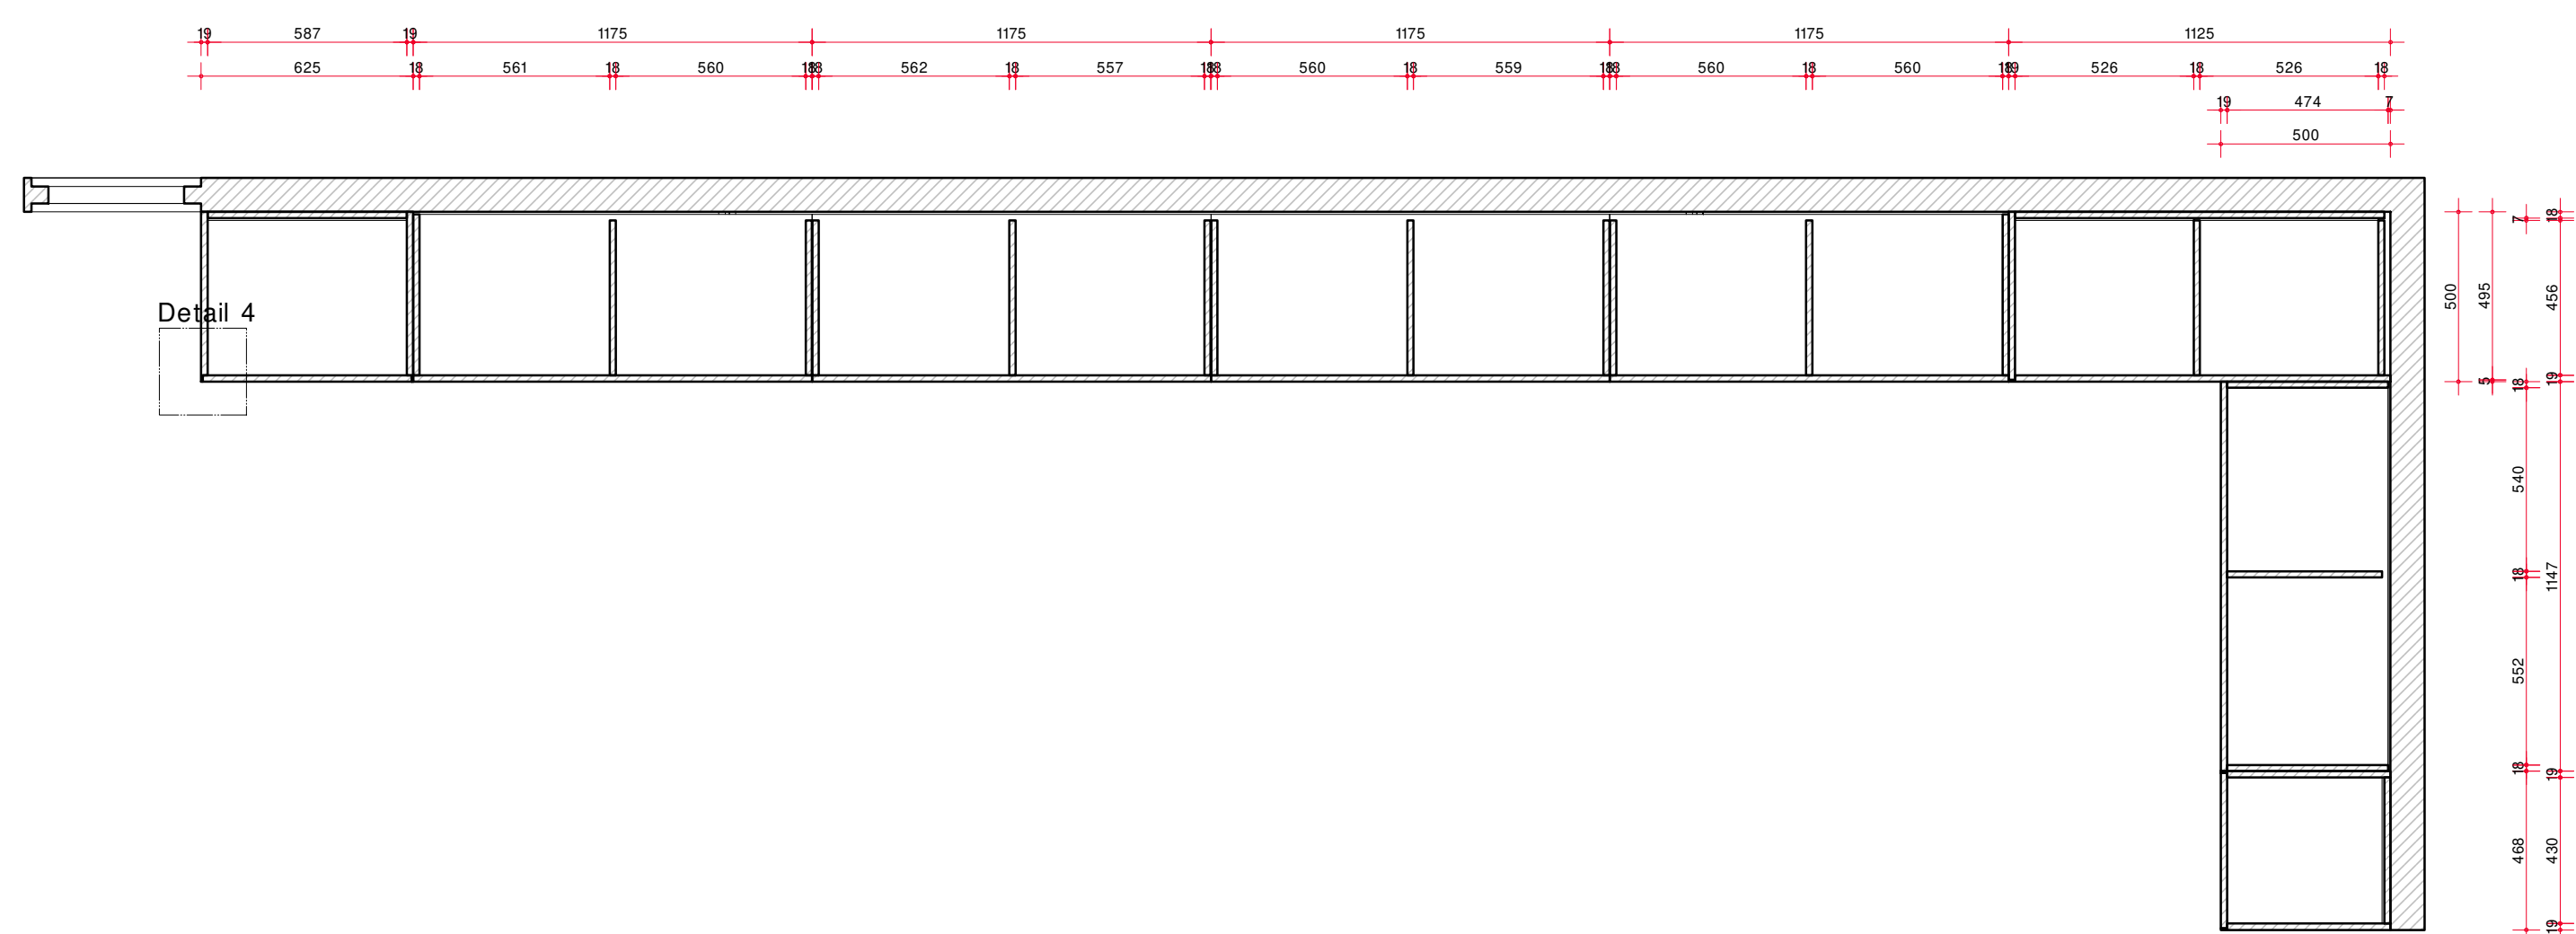

Te maken 1 stuks L-vormige kastenwand volgens tekening.

3 stuks kolomombelimmering, 2 stuks koorbetimmering en schappen zijn gemaakt van trippelvuren en afgewerkt in kleurloze matte lak.
Blad en zijdes zijn gemaakt van trippelvuren en afgewerkt in kleurloze matte lak.
Hoeken afgewerkt met een schuinkantje 2x2 mm
Kastrompen geheel te maken van gepolijst wit.
Alle dikte randen van de rompen zijn in de kleur van het trippel vuren.
Deuren met plint geheel te maken van trippelvuren en afwerken in kleurloze matte lak.
Deuren voorzien van Blum scharnieren met blumotion.

23-01-2024
gezien Vakwerk

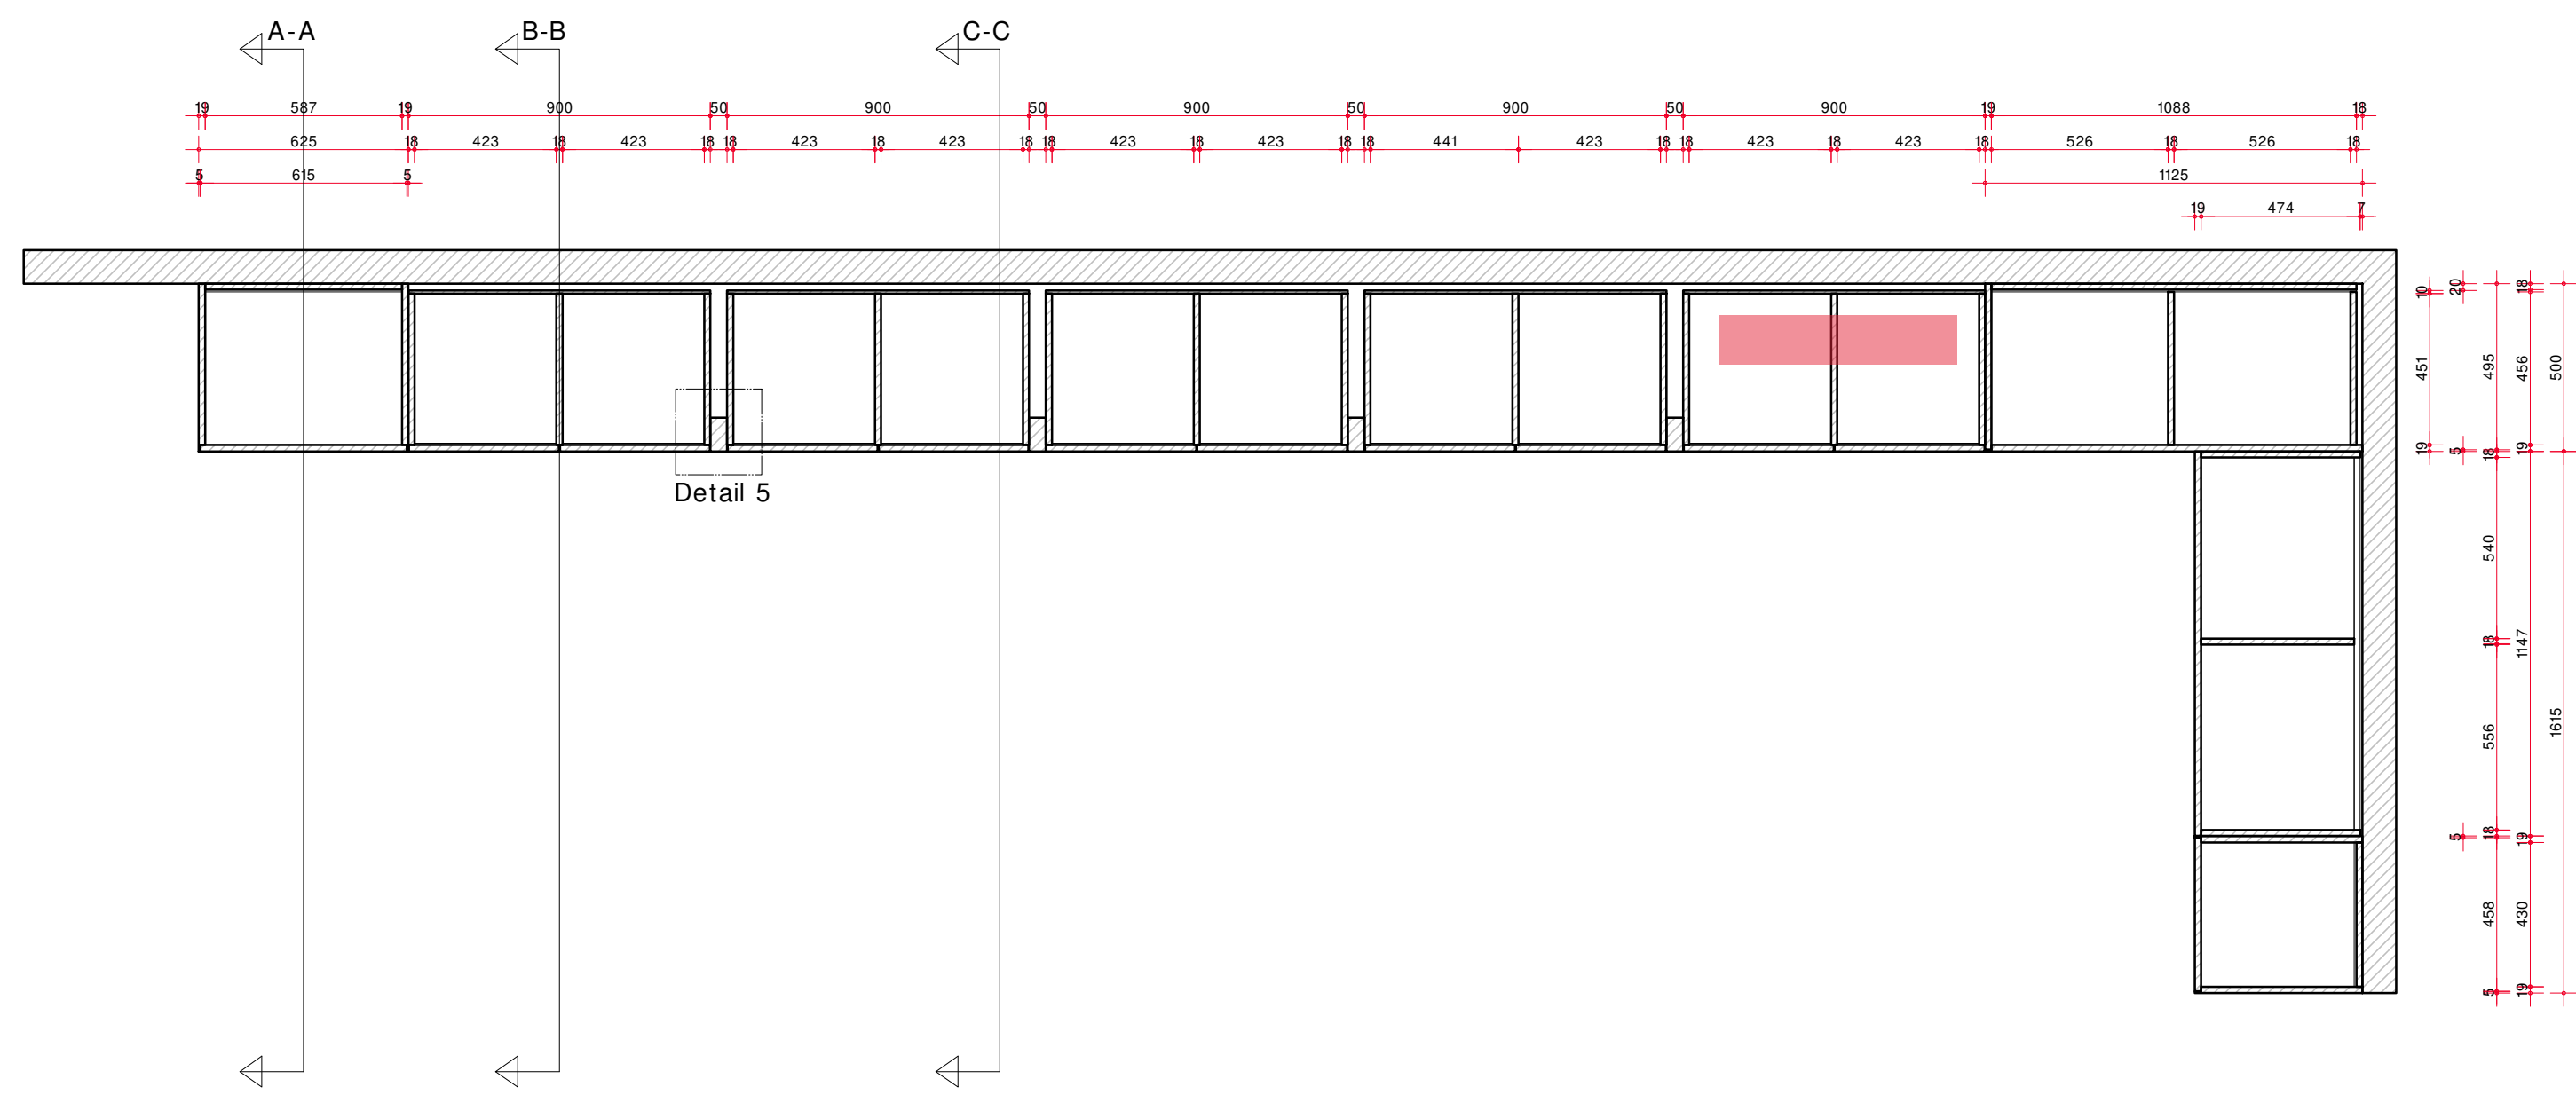

Martens Interieurbouw

vo.o.

Hunnestein 50
 Postbus 167
 Tel: 0342-47309
 E-mail: info@martens-interieurbouw.nl

3781 NH Voorthuis
 3780 BD Voorthuis
 Tel: 0342-476054
 E-mail: info@martens-interieurbouw.nl

onderwerp	563.	Verdagerruimte wandkast.		getekend	V.M.	gewijzigd	
project nr	6923.			schaal	1:05 - 1:20.	gewijzigd	
opmerking	maten in mm	formaat	A0	datum	16-01-2023.	gewijzigd	
benaming	Nieuwbouw Aquon te Houten.					tekening nr.	6923-13-1A.

0342-47309
 0342-476054
 info@martens-interieurbouw.nl

