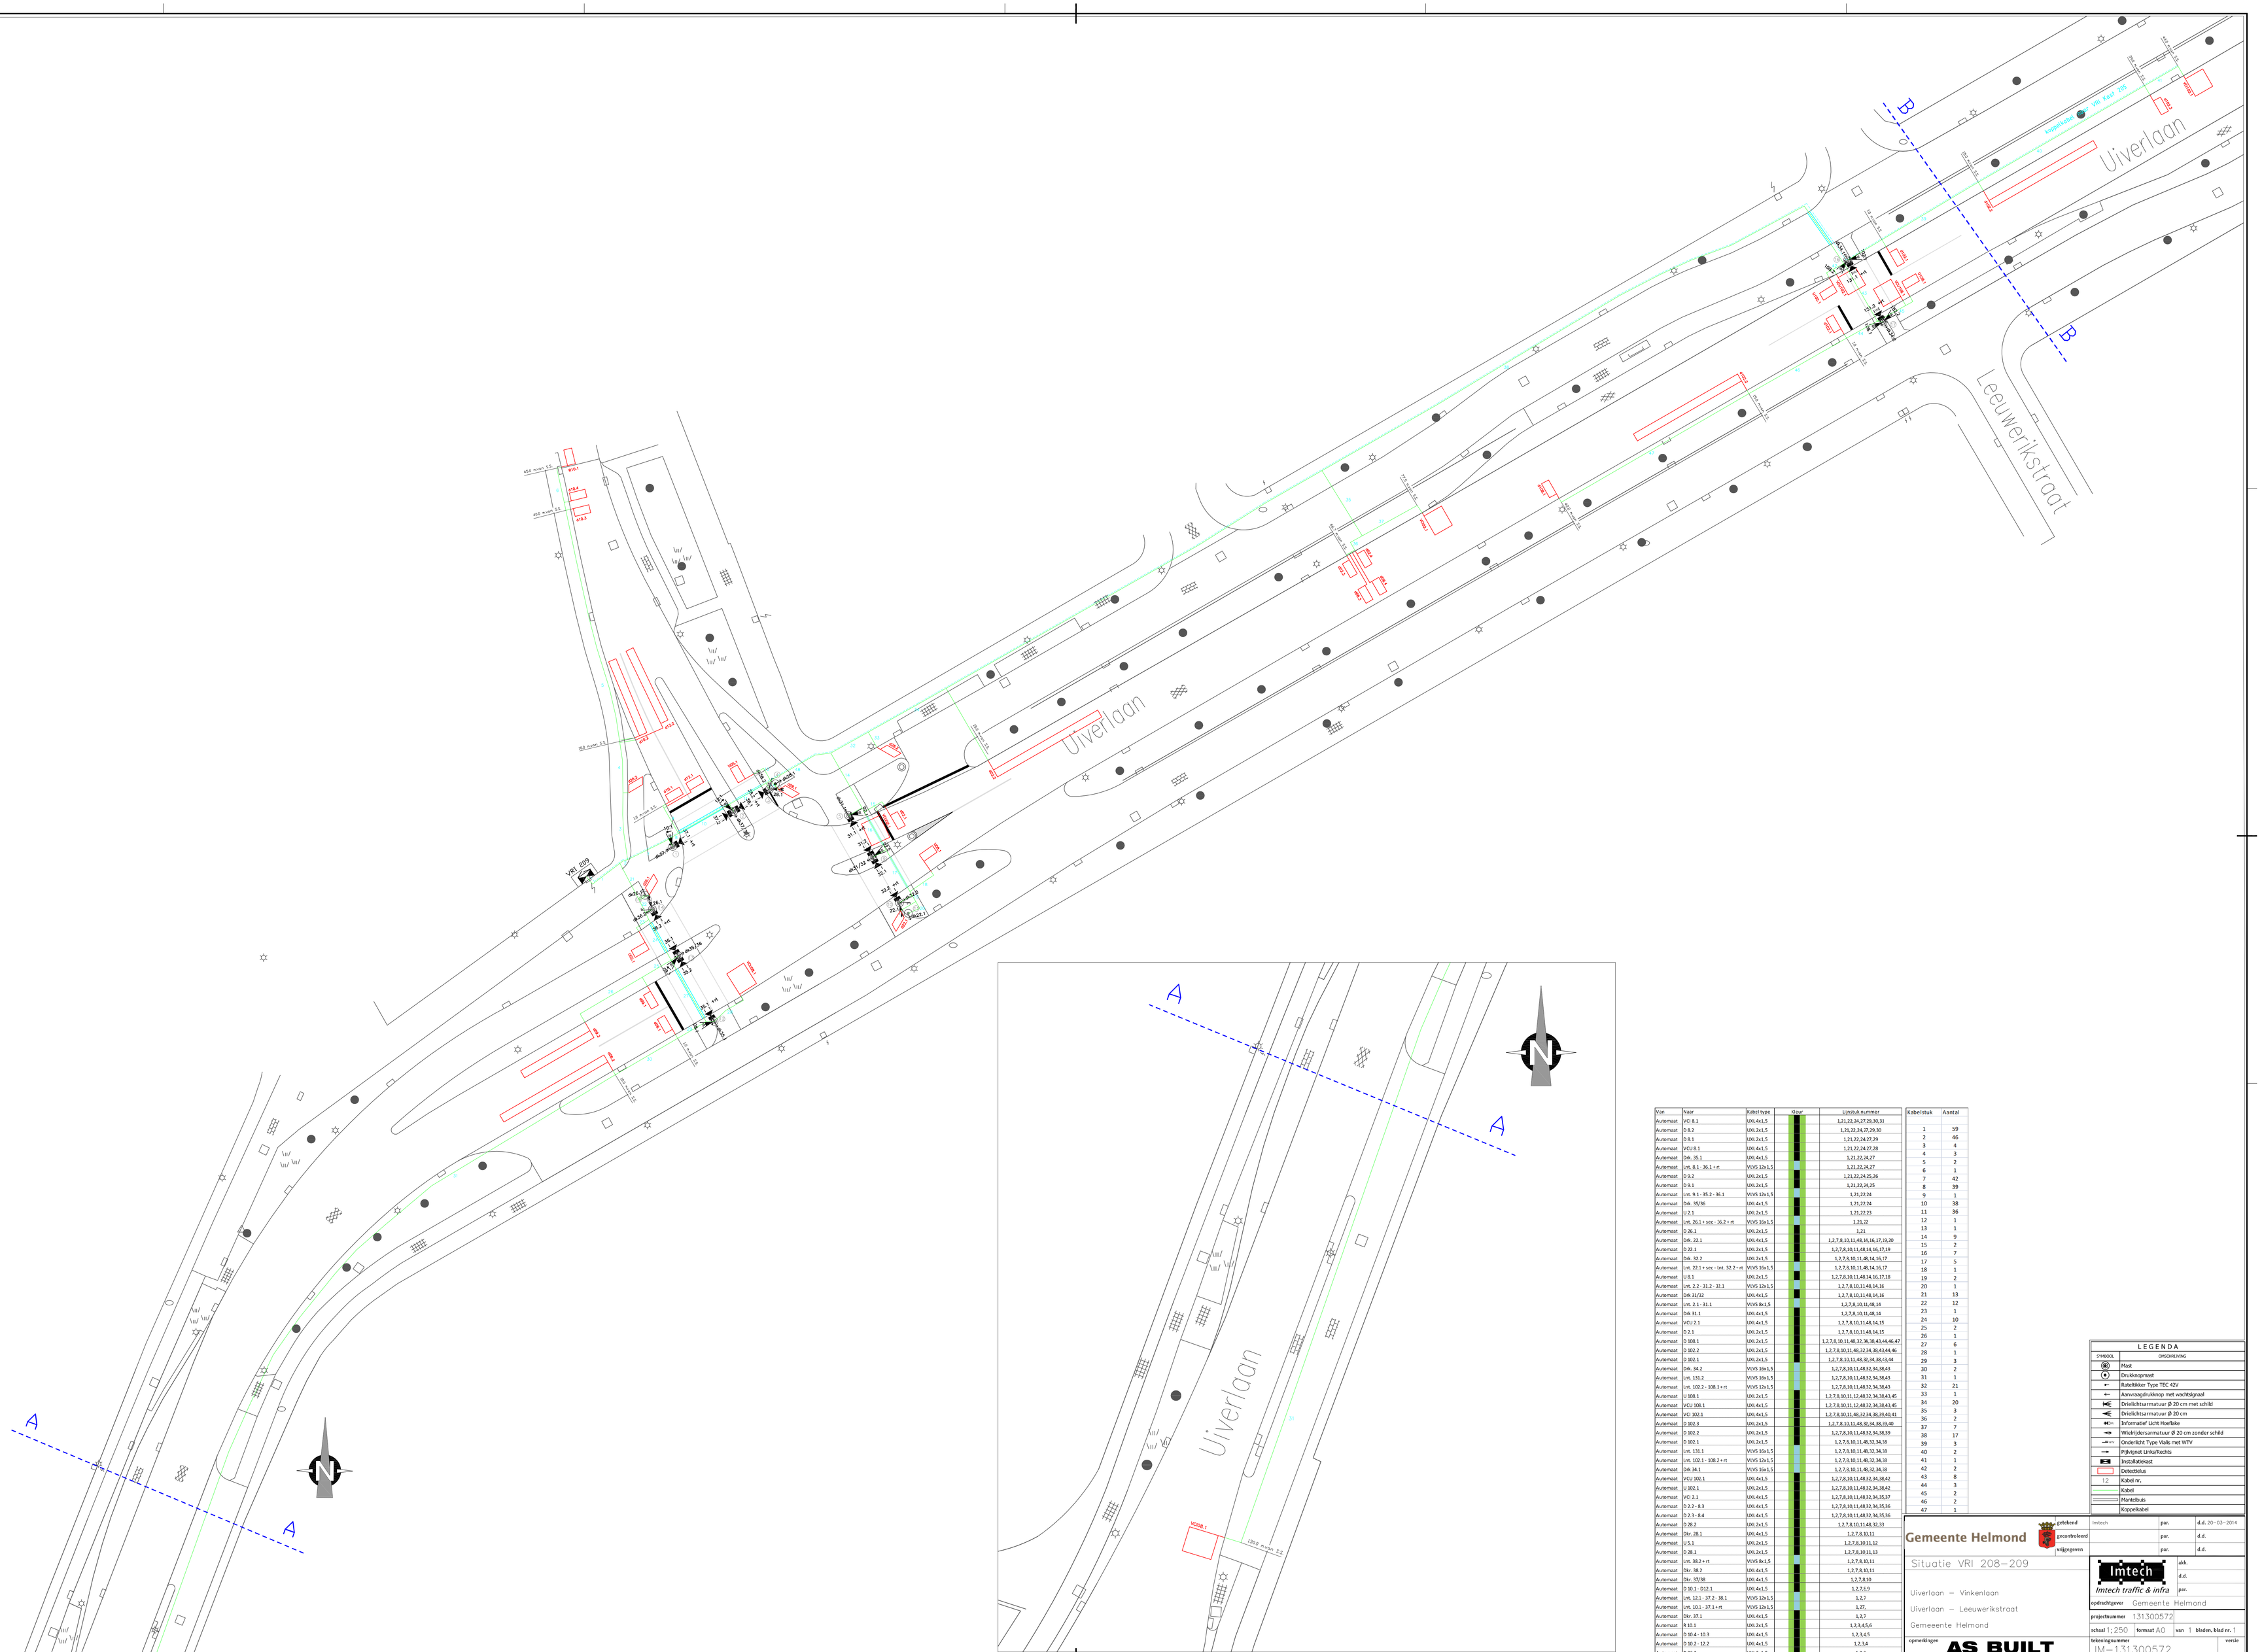
Uiverlaan
Leeuwerikstraat
Uiverlaan
Uiverlaan
B
B
A
A
A
A
N
N
VRI 209
VD208.1
