


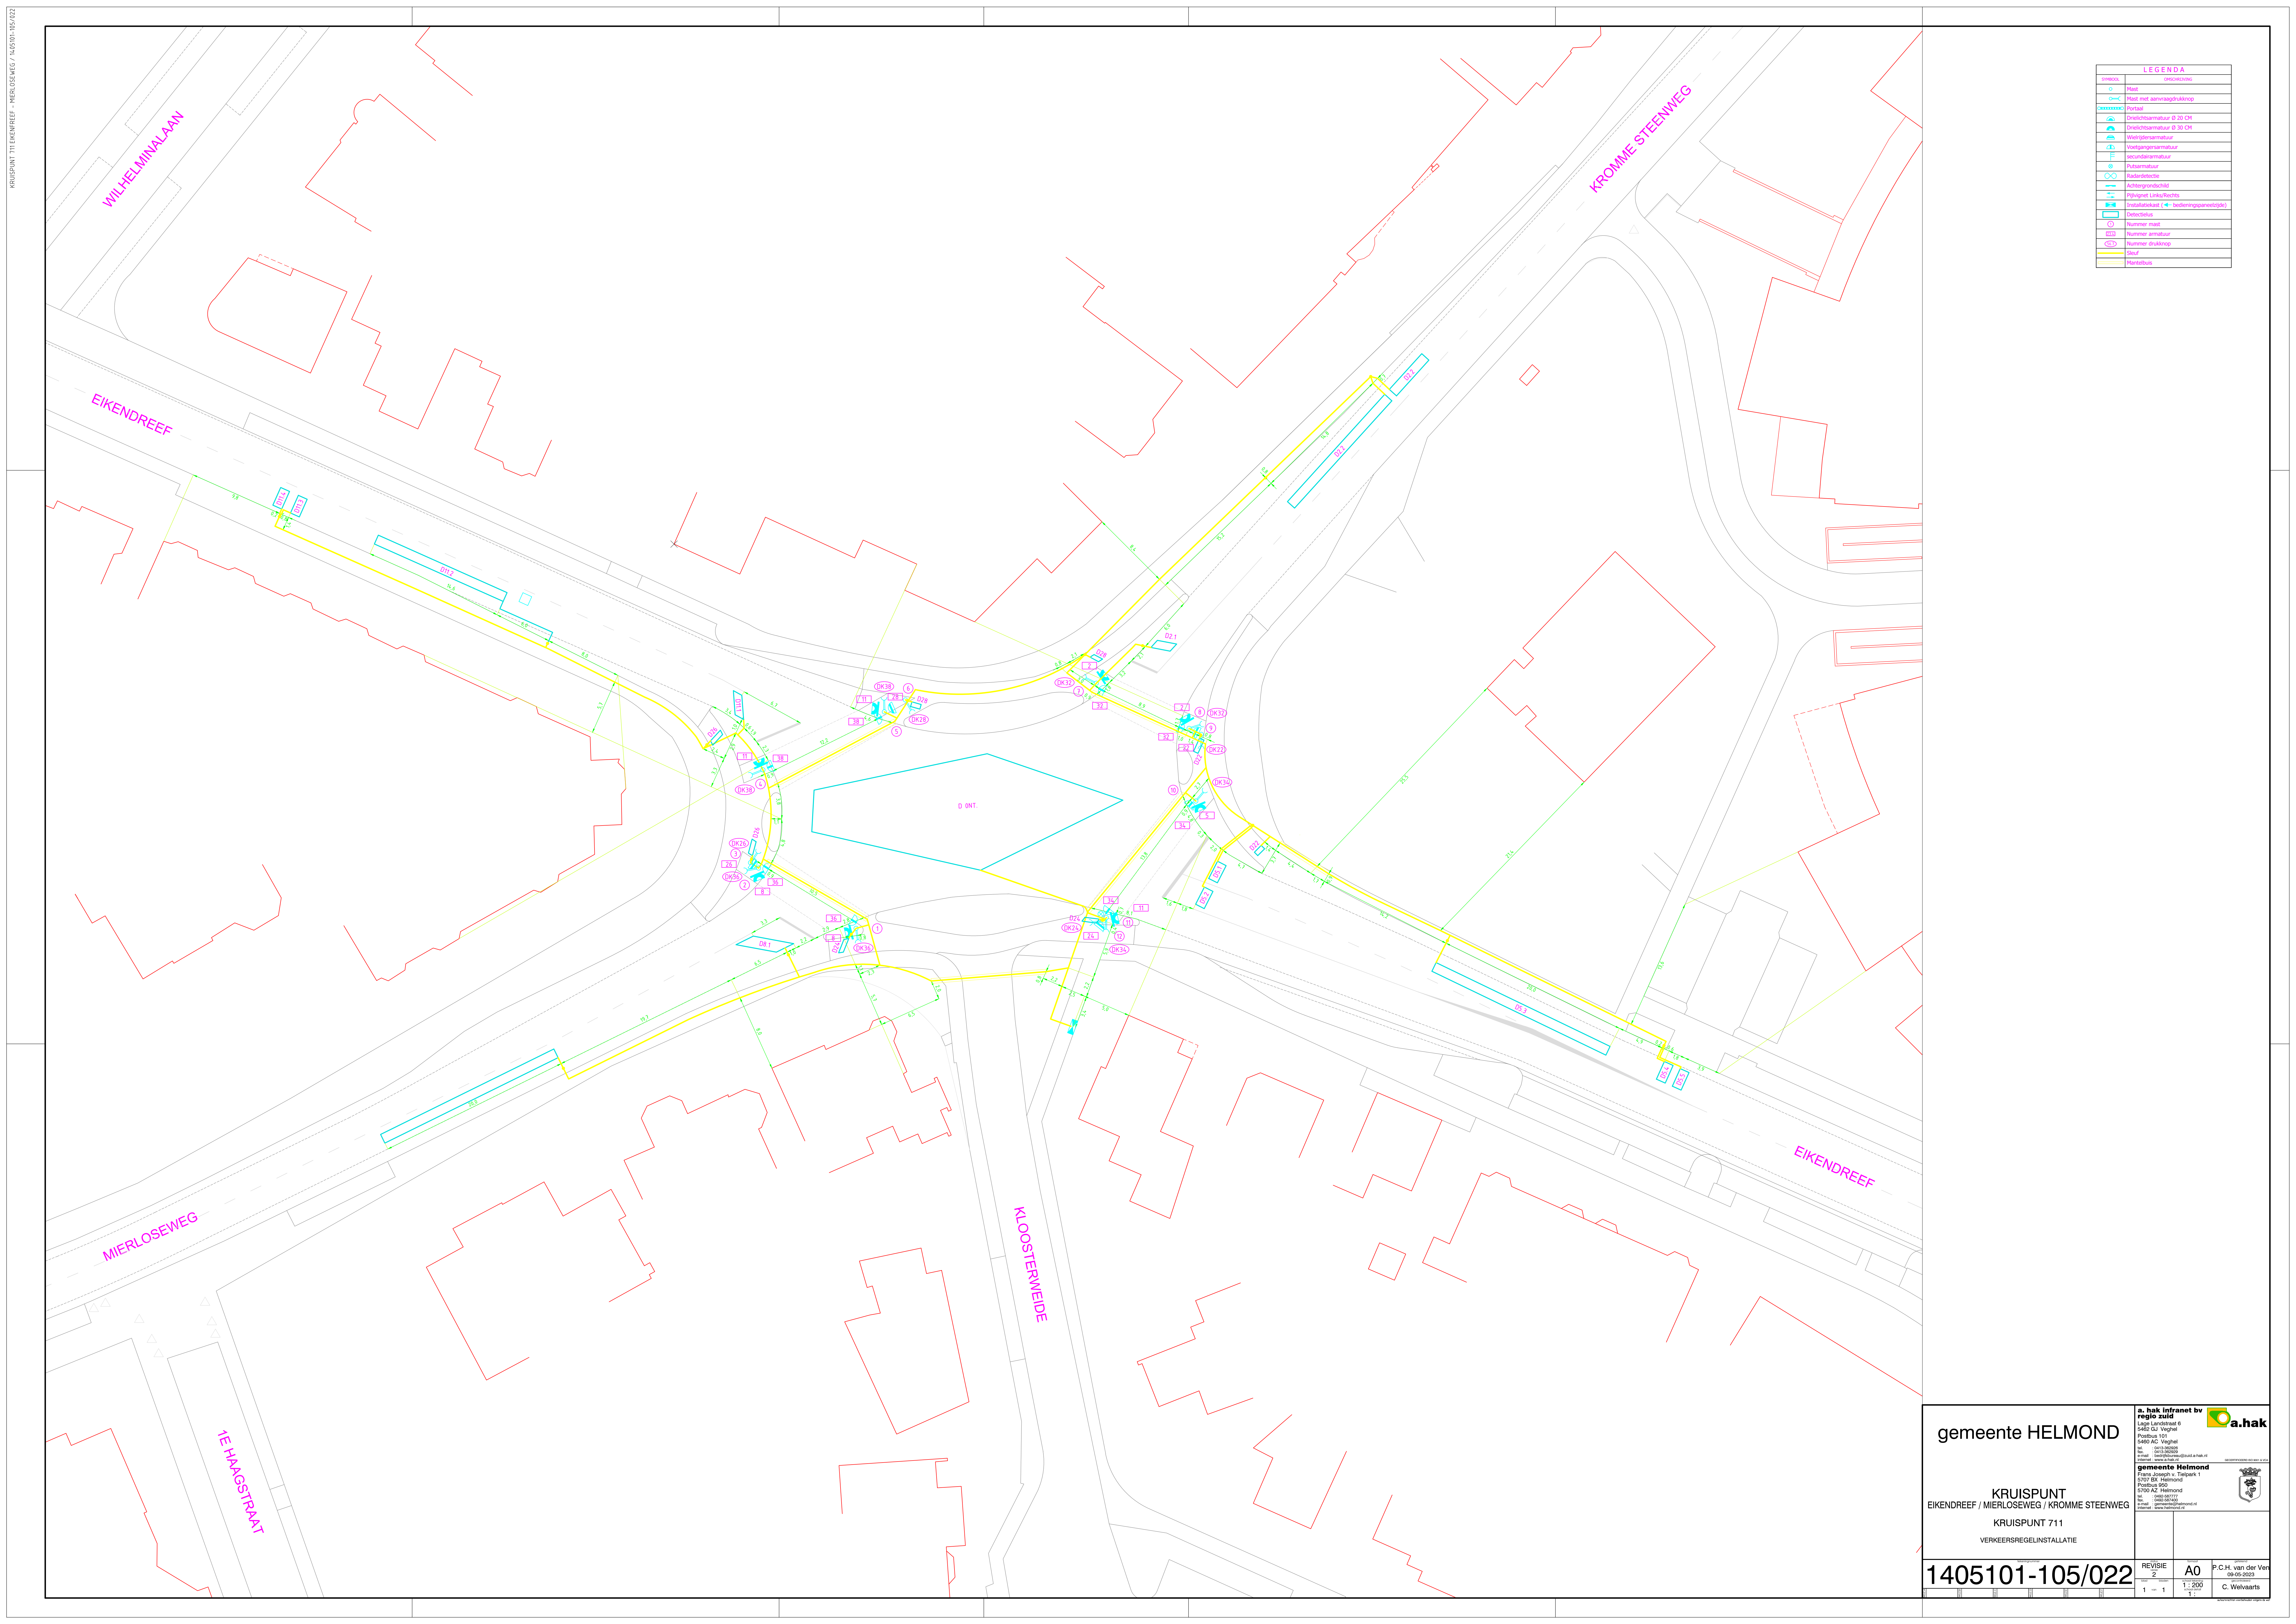

LEGENDA	
SYMBOL	BESCHRIJVING

gemeente HELMOND

KRUISPUNT
EIKENDREEF / MIERLOSEWEG / KROMME STEENWEG
KRUISPUNT 711
VERKEERSREGELINSTALLATIE

1405101-105/022

a. hak infranet bv
regio zuid


a.hak
a.hak
a.hak

REVISIE
2
1 - 1

A0
1:200
1:1

P.C.H. van der Ven
09-05-2023
C. Weivaarts