


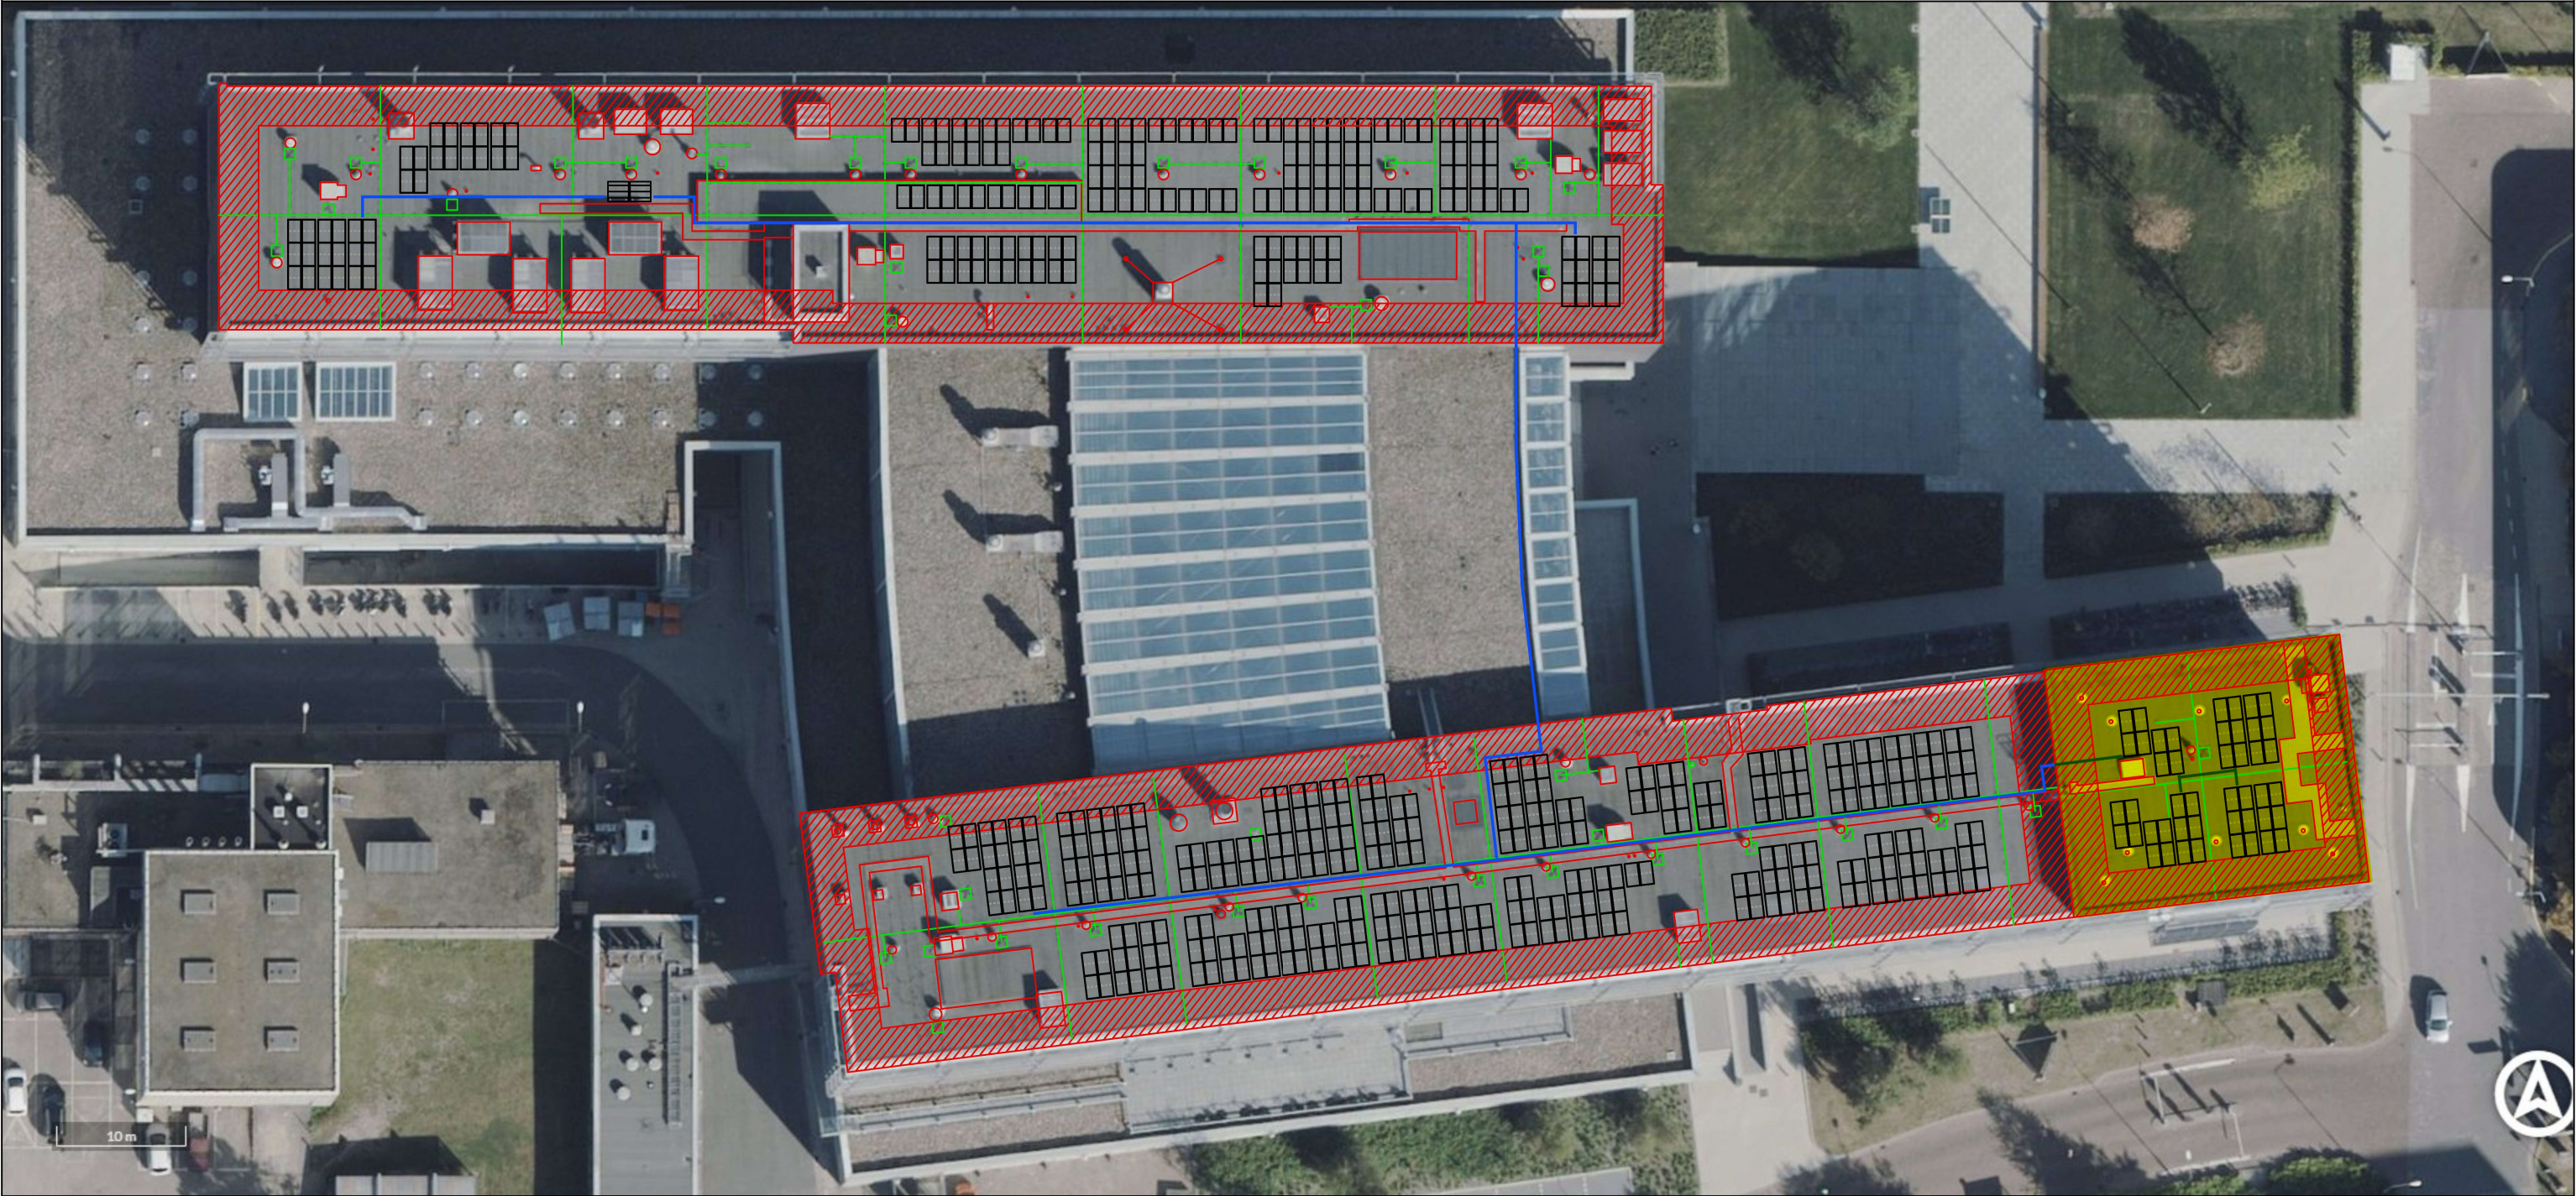

Op alle aangegeven dakvlakken mogen zonnepanelen komen te liggen van maximaal 30 kg/m², behalve op het hogere dak in geel. Daar mogen alleen zonnepalen komen te liggen met een maximale belasting van 20 kg/m².
Het definitieve legplan inclusief de belastingen dient altijd voor plaatsing ter controle aangeboden te worden.


 Dakrandzone
 Bliksembeveiliging
 Kabelgoot

 **ADVIESBUREAU
TIELEMANS**
BOUWCONSTRUCTIES B.V.

Gezien 16-12-2021 Jeroen van den Berkmortel

Geen controle maatvoering en aantallen.
Gemaakte opmerkingen gelden ook voor gelijksoortige details en/of berekeningen.
De aannemer blijft, ook na controle, verantwoordelijk voor de door hem gemaakte berekeningen en tekeningen betreffende de constructies, werkwijze, maatvoering en dergelijke. Door Adviesbureau Tielemans bv wordt gecontroleerd op de constructieve samenhang/uitgangspunten en slechts steekproefsgewijs op de detailberekening en -tekeningen zelf.

MM21258

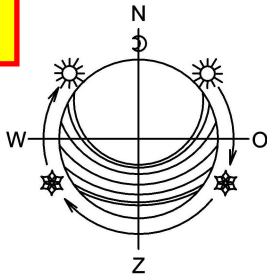

power 
energy resultants

Klant: Fontys
Project: Locatie: ER (Eindhoven)

Datum: 26-04-2021
Tekenaar: R.V.H.
Versie: 01
Schaal: N.V.T.
Formaat: A3



Legplan ER

544 Panelen

...

...

Concept Legplan