


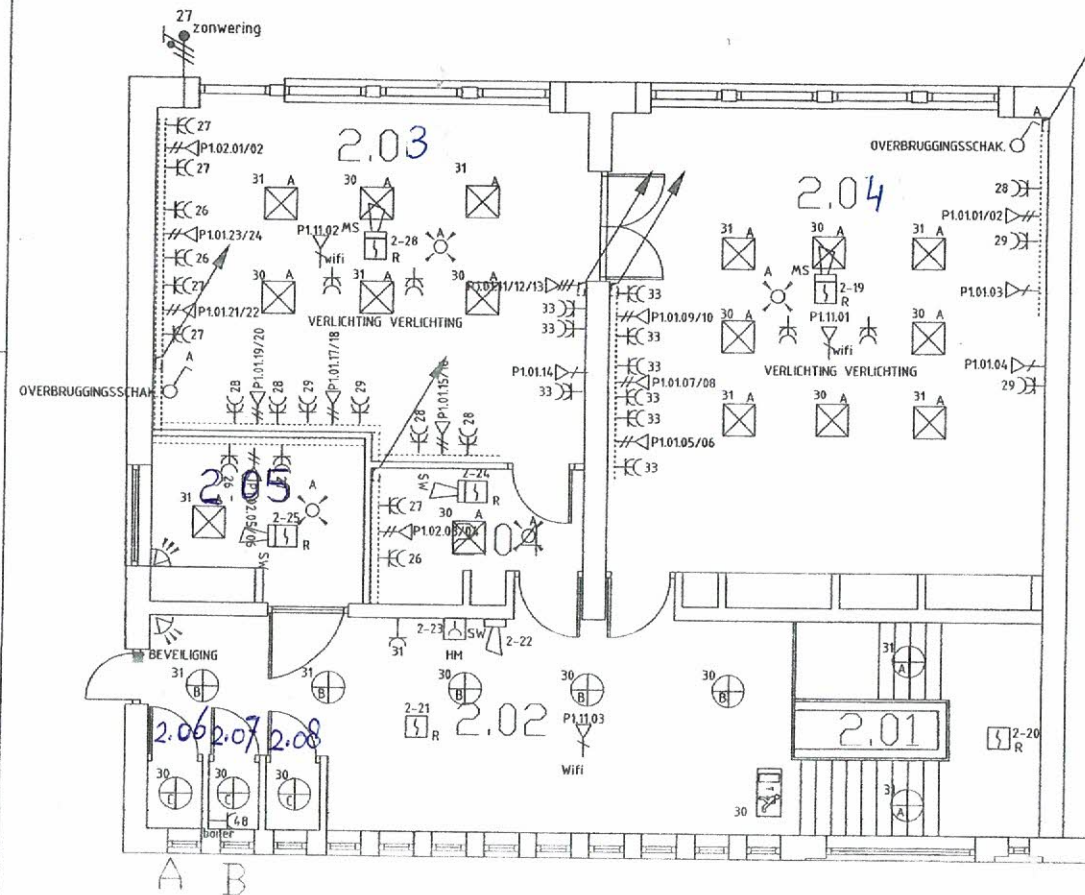

Symbolenlijst

Symbol Omschrijving


- ⏏ Aansluitpunt data
- ⏏ Aansluitpunt data 2 voudig
- Y Wandcontactdoos 1 voudig met beschermingscontact
- W Wandcontactdoos 3 fasen, nul en beschermingscontact
- Y Wandcontactdoos 2 voudig met beschermingscontact
- Y Schakelaar voor zonwering op en neer
- ⏏ Schakelaar, 1 polig
- ⊗ Detector, plafond
- ⊞ Luidspreker, in plafond
- ⊞ Magneet, kleef-
- ⊞ Melder, brand, handmatig
- ⊞ Melder, rook, optisch
- ⊞ Slowwhoop
- ⊞ Verdeelinrichting
- ⊞ Armatuur nood transparant vluchtweg beneden
- ⊞ Armatuur nood transparant vluchtweg links/rechts
- ⊞ PIR beveiliging

Armaturenlijst


Symbol Omschrijving

- ⊞ OMEGA PRO 4100 HF Q597 LED840
- ⊞ OMEGA C LED2800-840 HF R400
- ⊞ OMEGA C LED1600-840 HF R200
- ⊞ IXION E27 265 OPAAL GR.
- ⊞ CAELA RMS LED1100-840 OP WH WH
- ⊞ Moooi Raimond R89
- ⊞ Glacier II Led 6000 HFIX GL OP L840
- ⊞ Brancusi Pendant - E27

Flex School		AS-Build	
		Get:	
		Get:	
		Get:	
Gouwstraat 13 Den Haag		Datum: 27-9-16	
Project: EC2015119		Get: ec+	
Opdrachtgever: Hol Projecten		Formaat: A2	
		Schaal: 1:50	
		Bladnr:	
		2de verdieping	

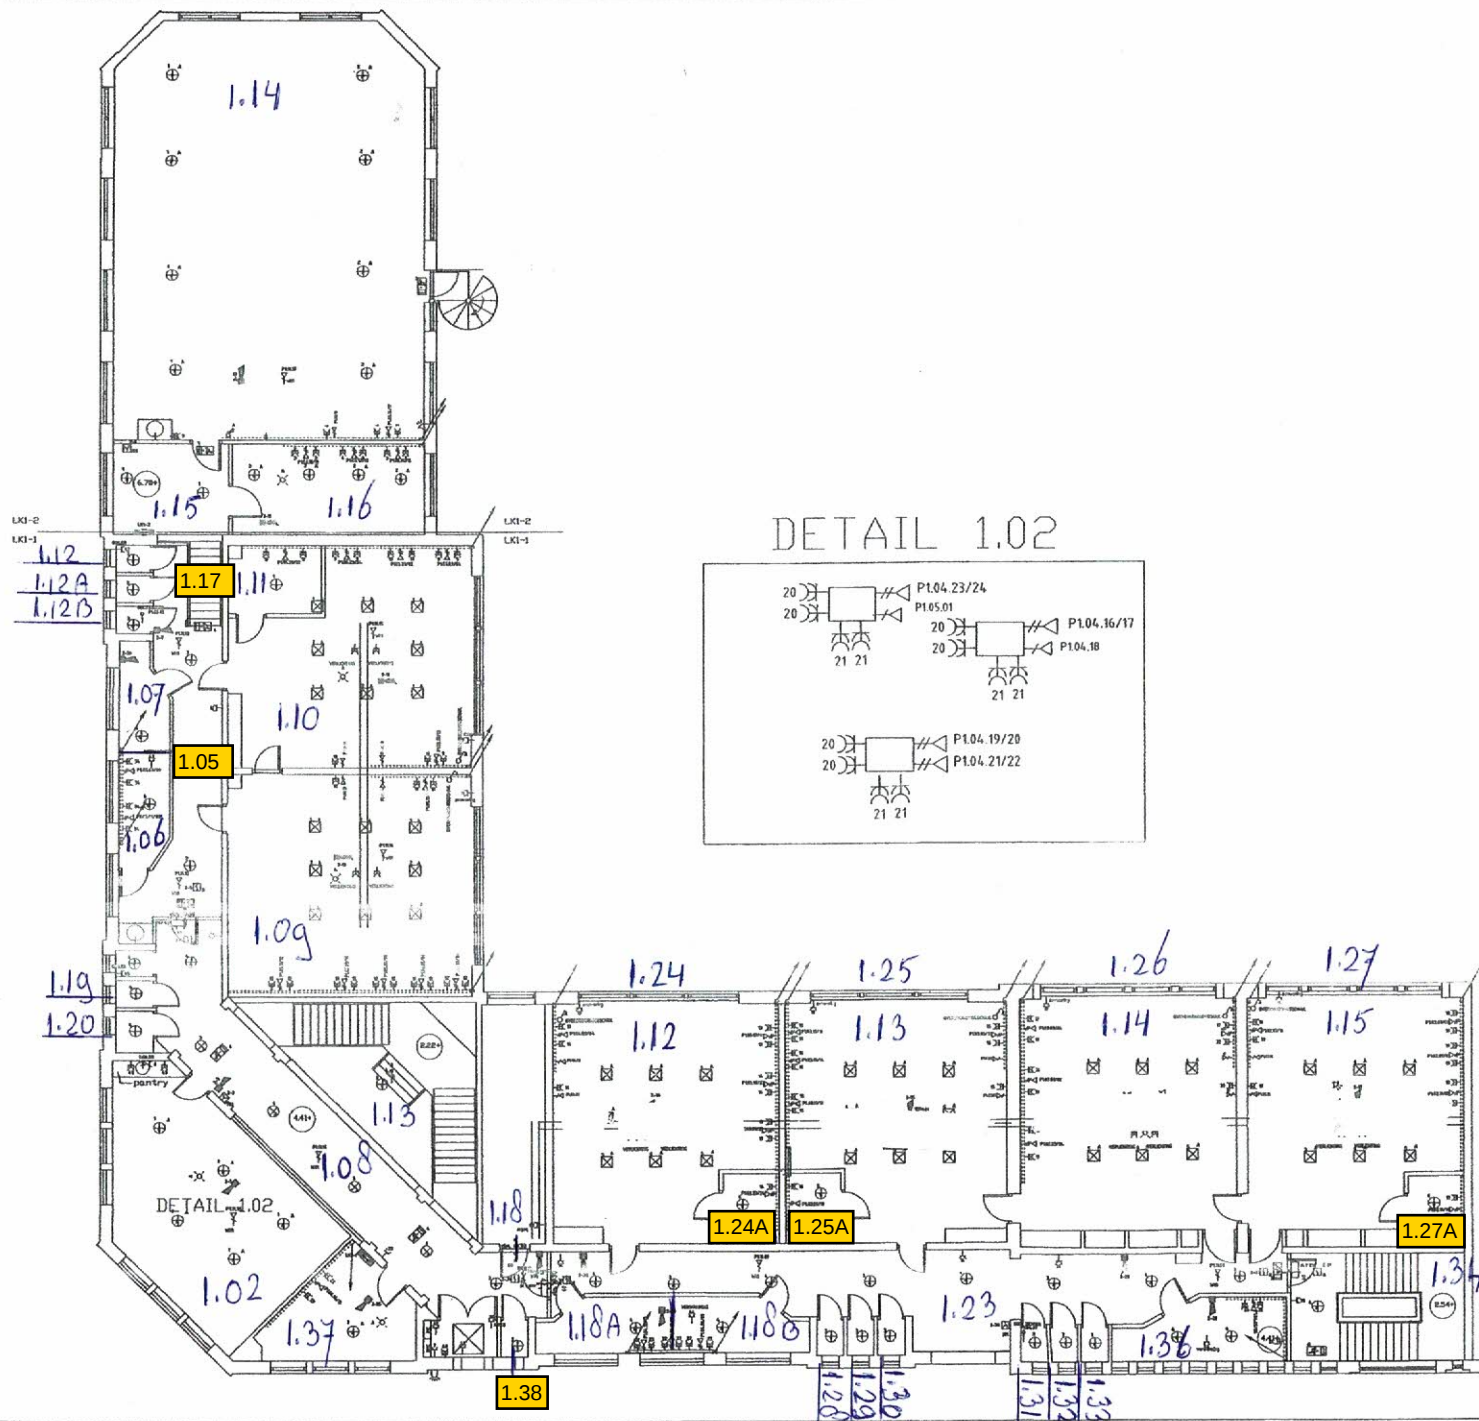

DETAIL 1.02

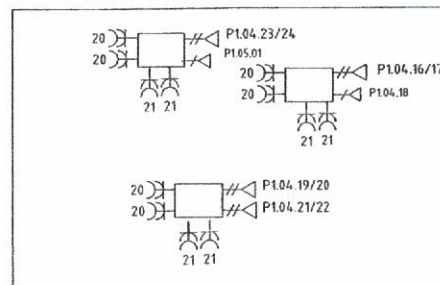










Flex School	AS_BUILD
Grootte 13	Grootte 13
Deel 13	Deel 13
Project: ECR0519	Project: ECR0519
Opdrachtgever: HOK Projecten	Opdrachtgever: HOK Projecten
Datum: 27-9-16	Datum: 27-9-16
Formaat: A3	Formaat: A3
Schaal: 1:50	Schaal: 1:50
1ste verdieping	1ste verdieping

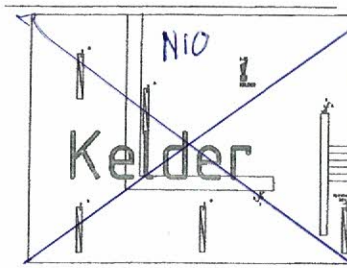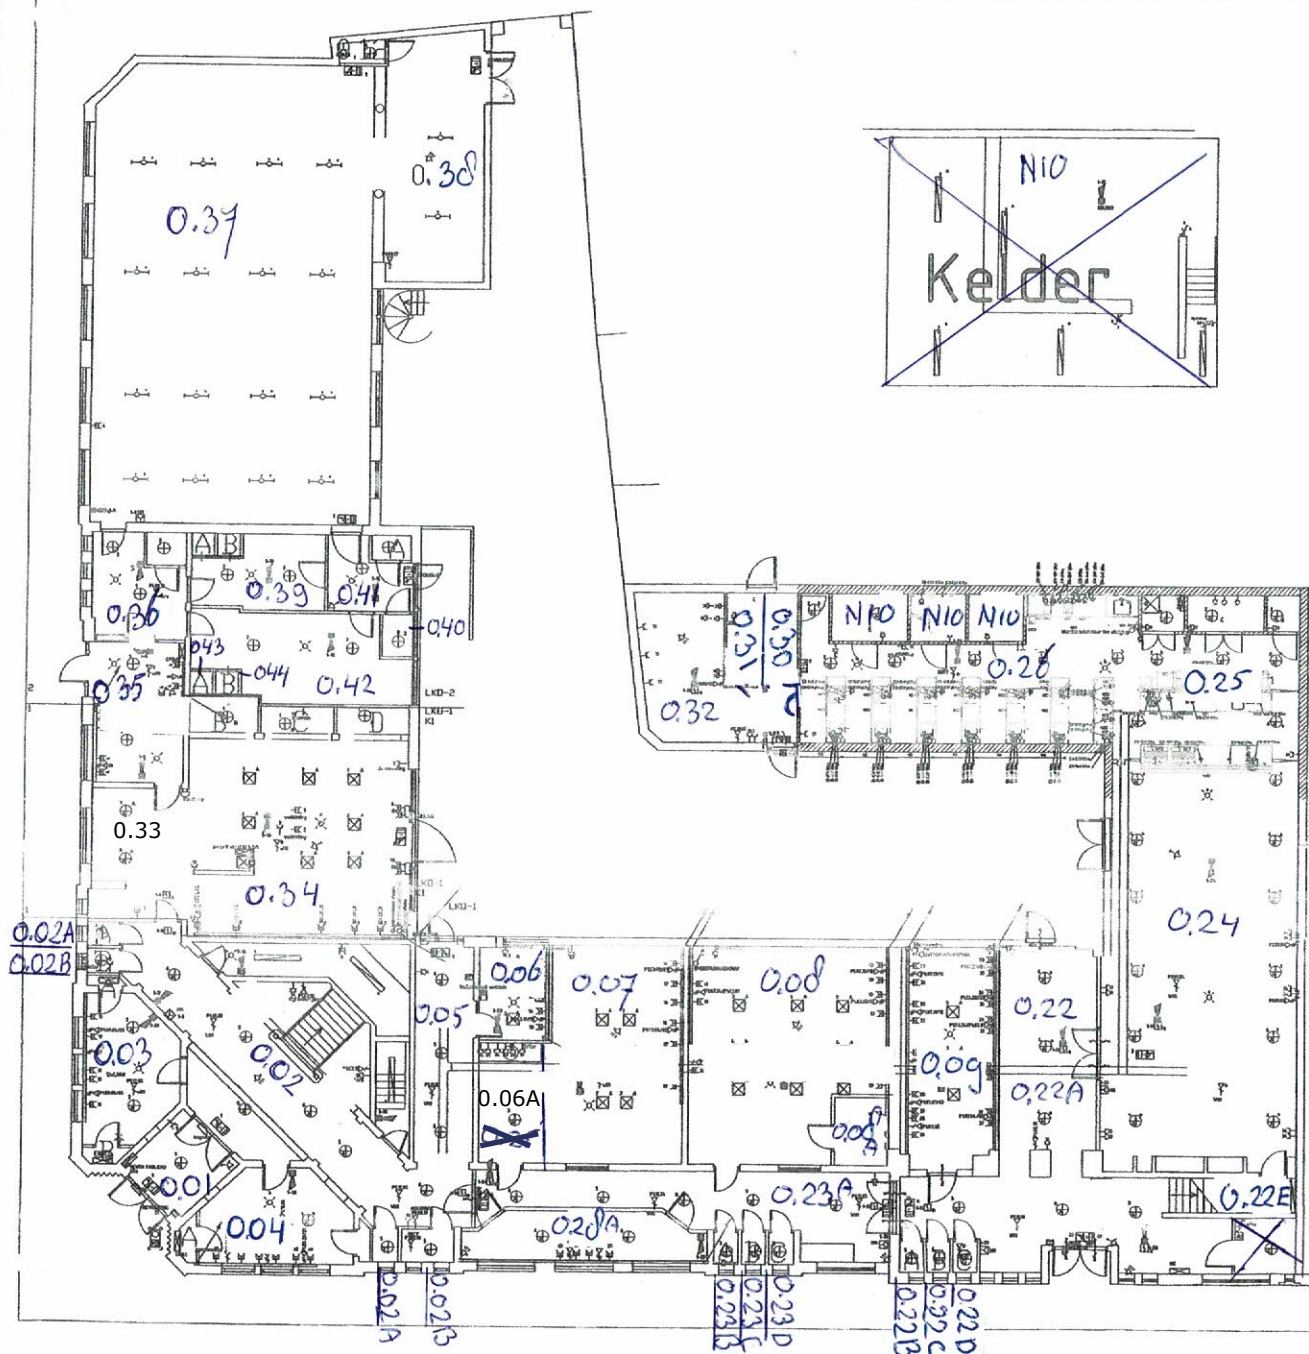

Armaturenlijst

Symbol	Omschrijving
	OMEGA PRO 4100 HP 0517 LEDM48
	OMEGA C LED2000-810 HP R400
	OMEGA C LED1000-810 HP R200
	DOON E27 255 opaal GR
	CASLA RWS LED1000-810 HP R400
	Hoco Ralmond 081
	GLACIER 3 Led 6000 MPX GL BP 1819
	BRANCUSI Pandora - E27
	ZDEN Inc
	TCV

Symbolenlijst

Symbol	Omschrijving
	Aansluitpunt data
	Aansluitpunt data 2 voudig
	Wandcontactdoos 1 voudig met beschermingscontact
	Wandcontactdoos 3 fasen, nul en beschermingscontact
	Wandcontactdoos 2 voudig met beschermingscontact
	Schakelaar voor zwaaiing op en neer
	Schakelaar 1 polig
	Detector, plafond
	Luidspreker, in plafond
	Magneet, deef-
	Heider, brand, handmatg
	Heider, rook, optisch
	Sluiphoop
	Verdeelinrichting
	Armatuur nood transparant vluchtweg beelden
	Armatuur nood transparant vluchtweg links/rechts
	PIR beweging

FLEXSCHOOL		AS-BUILD	
DEN-HAAG			
GOUWESTRAAT_11			
BEGANE GROND			
Projectnr: EC2015119	Projectnr opdr.gever: HOL PROJECTEN	Datum: 12-09-2016	Gef: EC+
ElectroCareplusBV		Formaat: A1	Schaal: 1:100
ELECTRO TECHNISCH AANKOMER		Bladnr:	
WWW.ELECTROCARPLUS.NL		INSTALLATIE	
TELEFON: 0122/620502			