


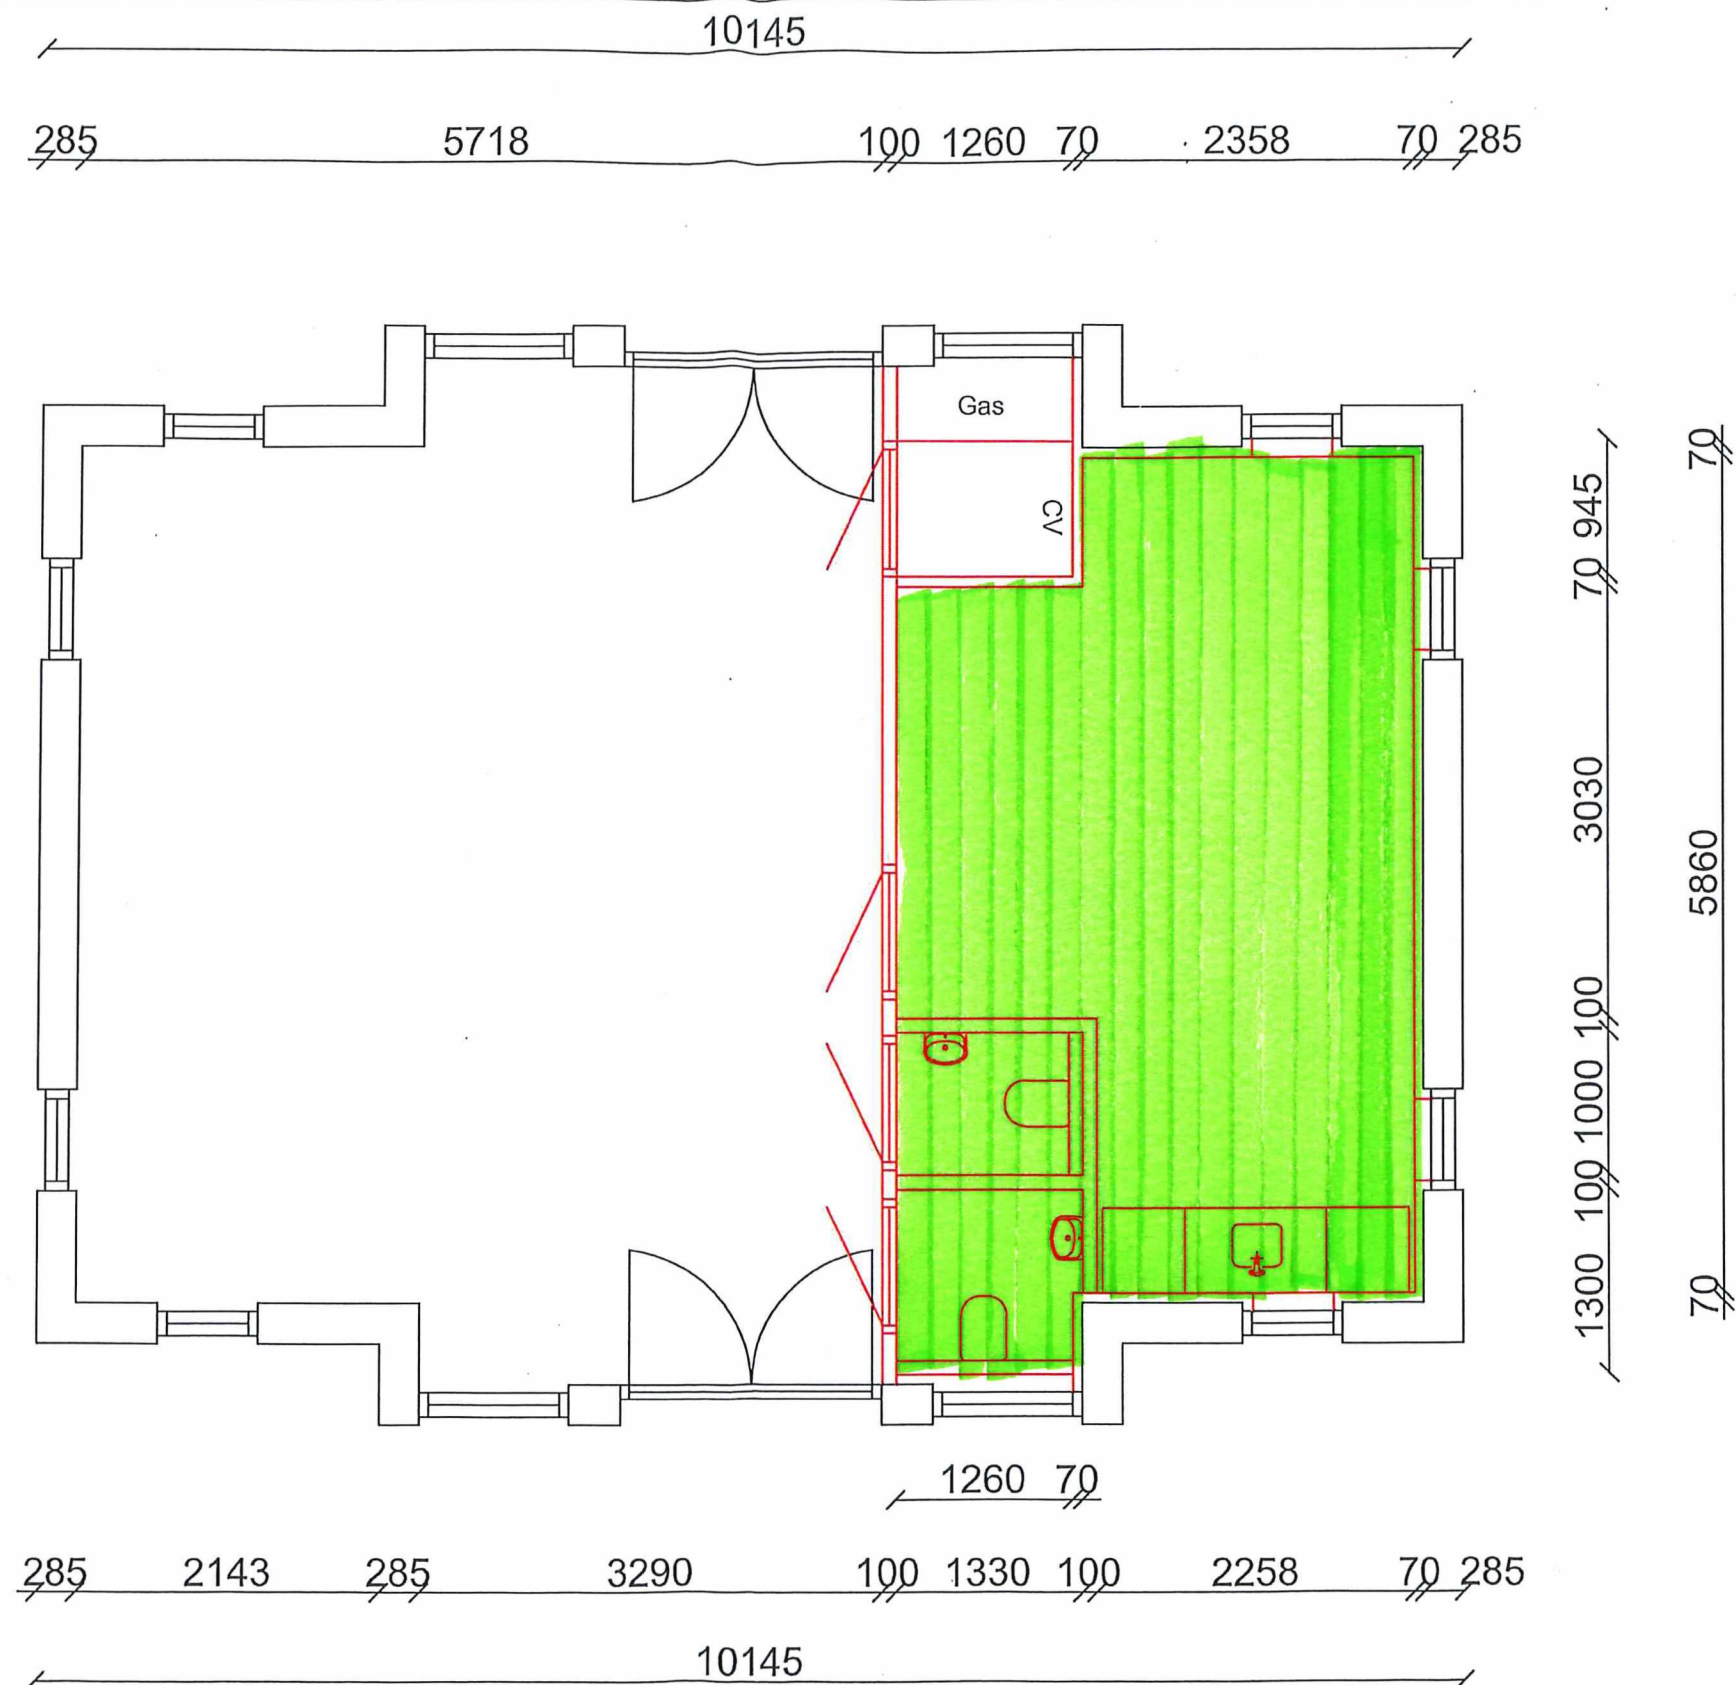

Ter Steege Bouw Vastgoed Hardenberg bv

Lage Inkweg 3
Vestiging Coevorden:

Postbus 22
Printer 20a

7770 AA Hardenberg
7741 MD Coevorden

tel. 0523-262166
tel. 0524-516897

hardenberg@tsbouwvastgoed.nl

tsbouwvastgoed.nl

Ter Steege Bouw Vastgoed Hardenberg bv (0523) 26 21 66

Onderdeel van Ter Steege Groep

Project Kantine de Ballast
Tekening Situatie nieuw
Opdrachtgever Gemeente Coevorden
Datum 3-5-2023

Projectnummer 22-436
Schaal / Formaat 1:50 / A3
Revisie -
Tekeningnummer W-02