




Put 60552

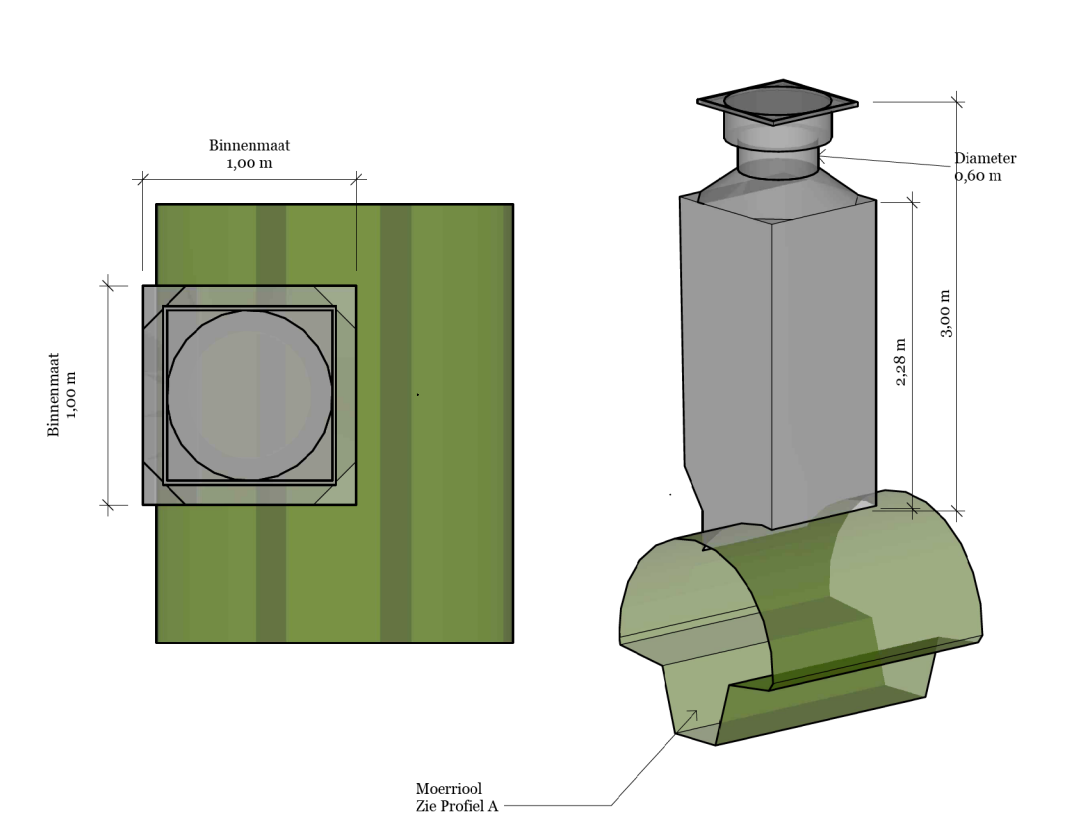


Put 60011

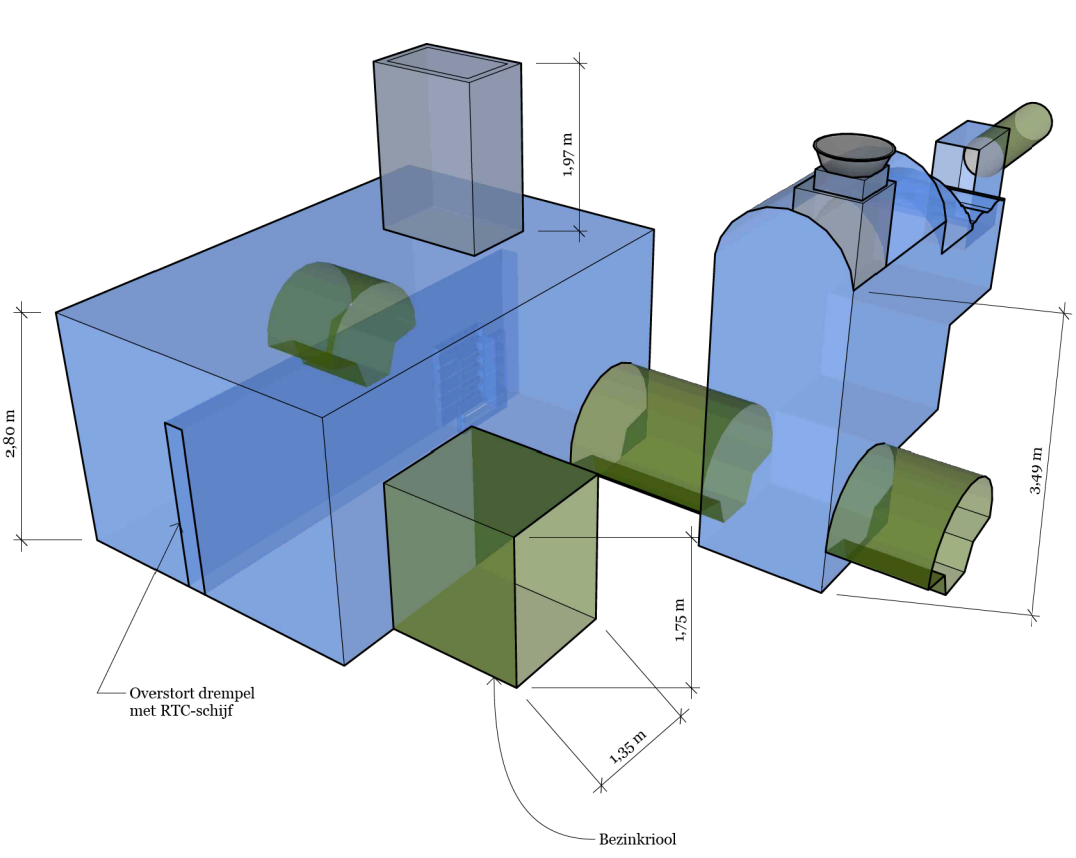


Put 30561

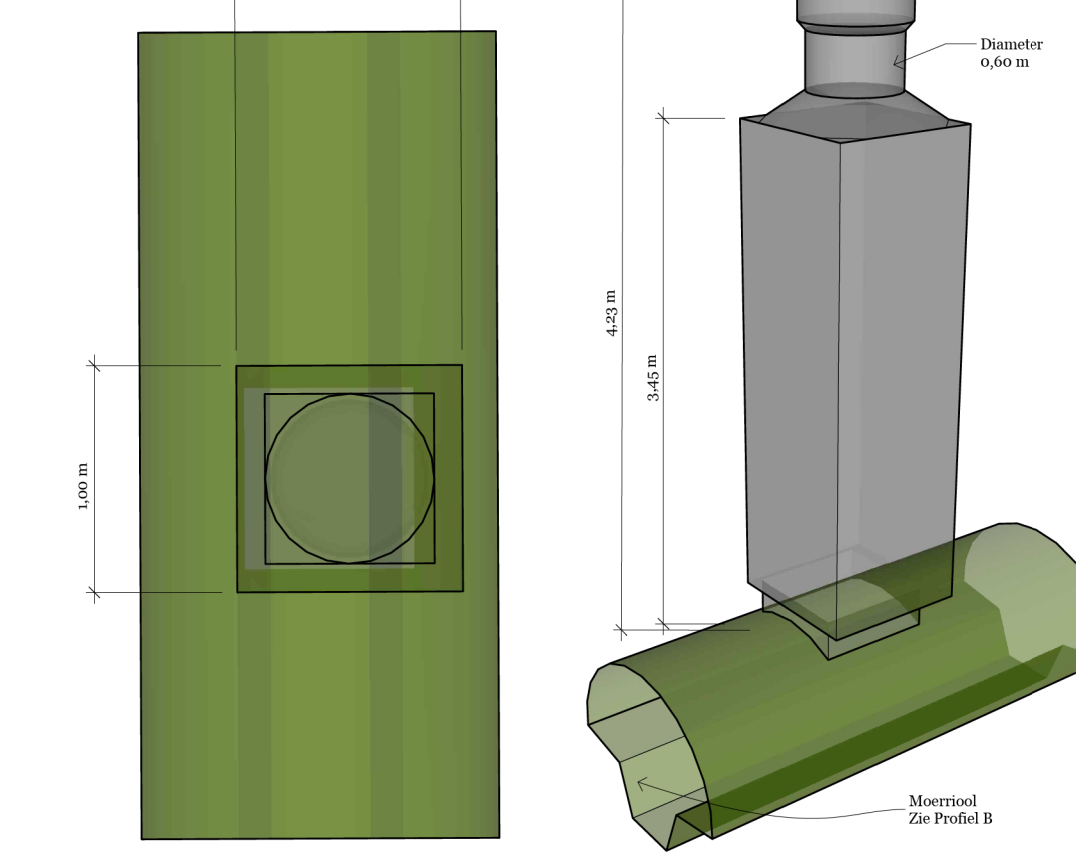


Put 30001

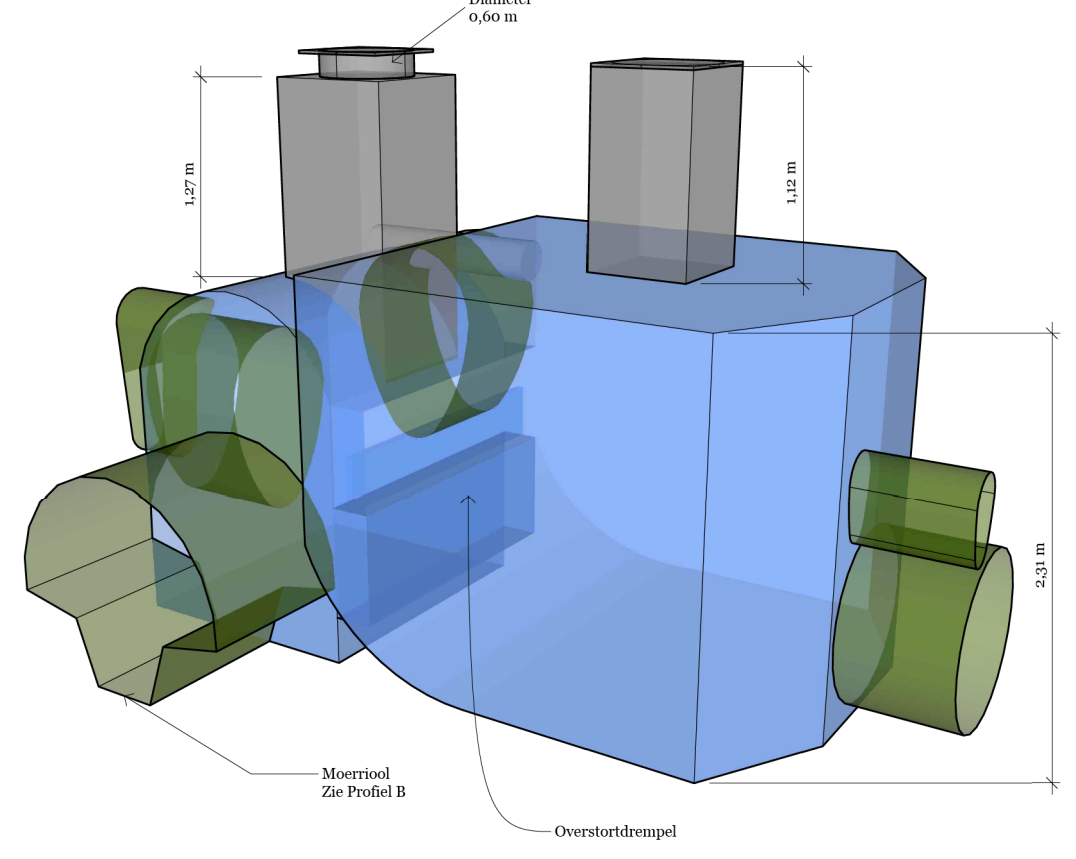


Put 60062

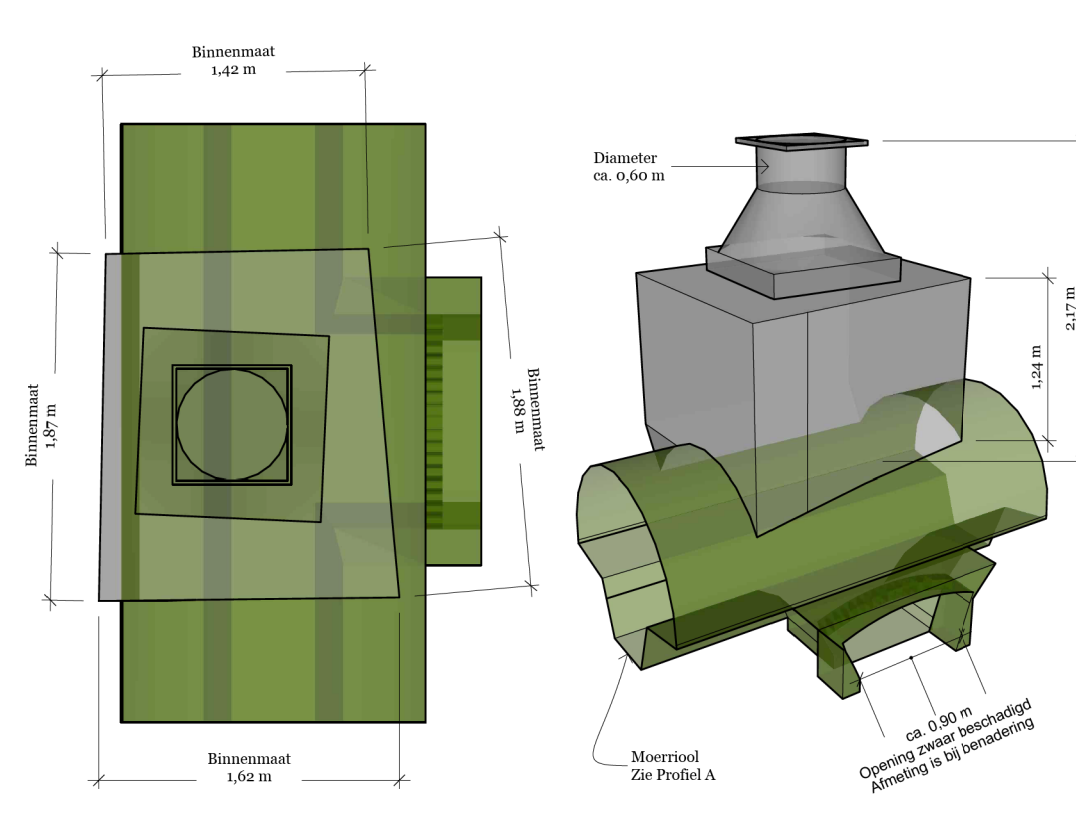


Put 60011

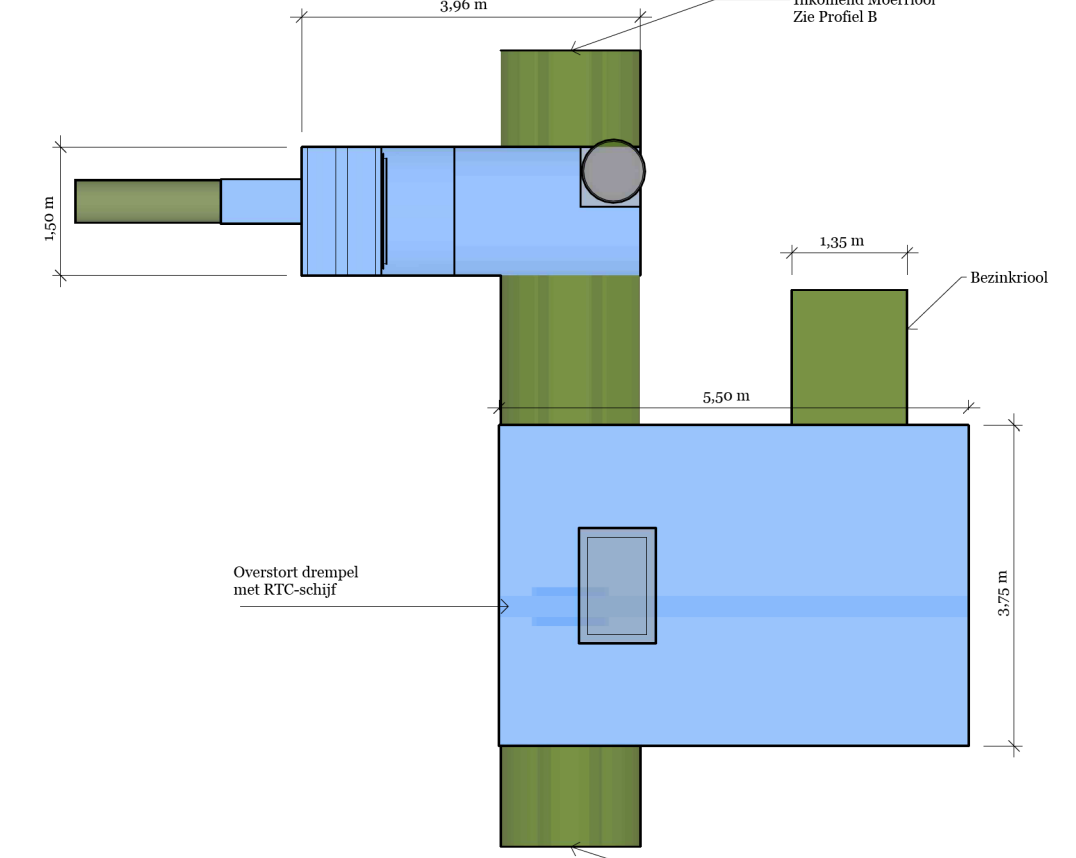


Put 30523

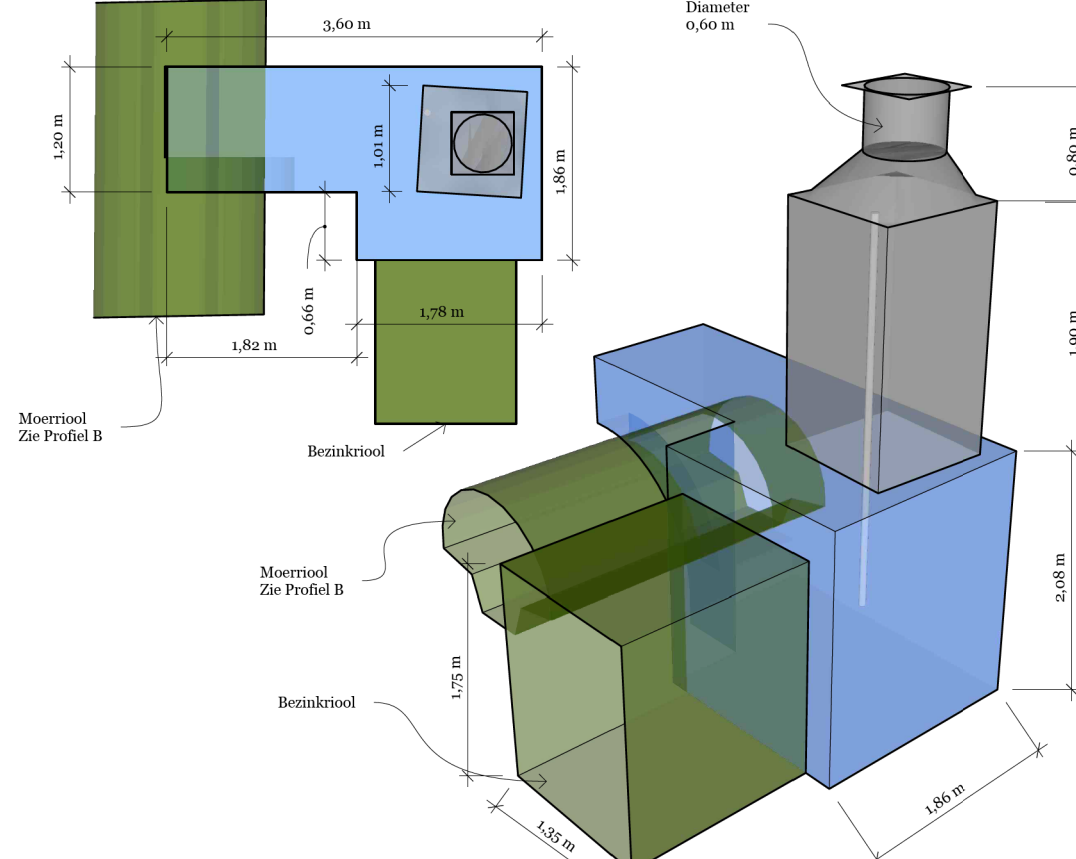


Put 30001

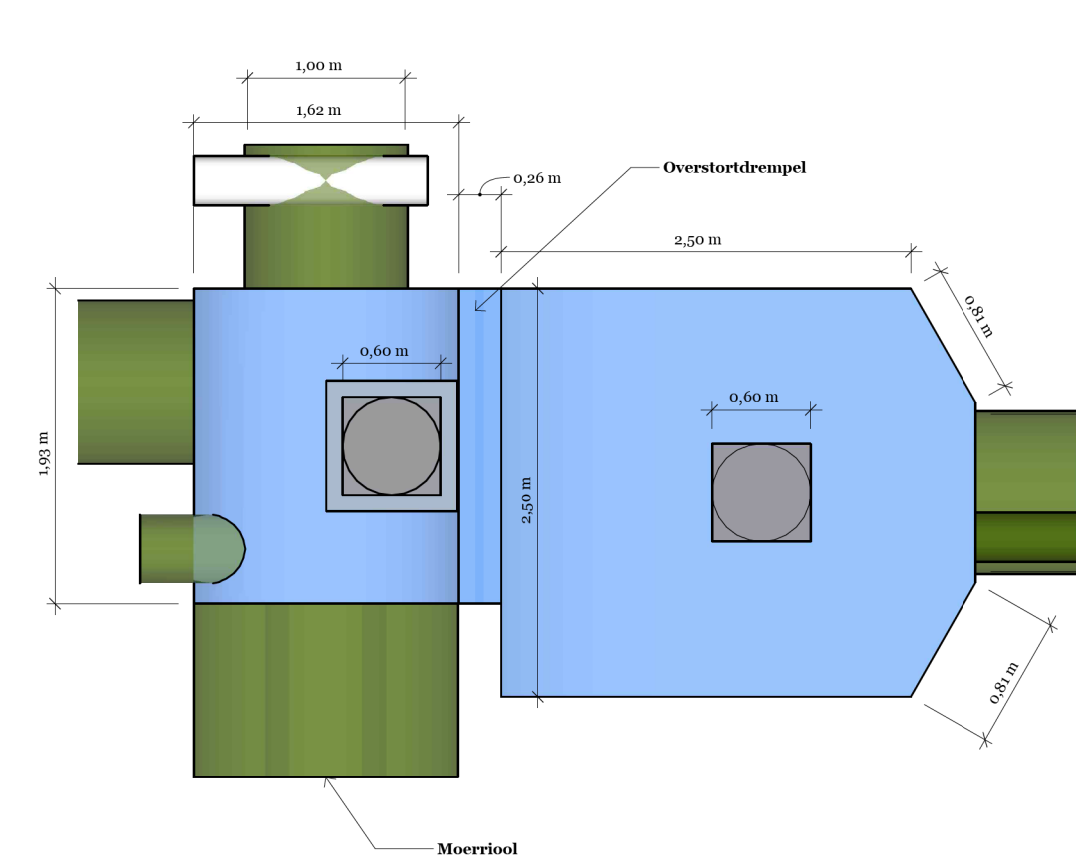

Put 60053

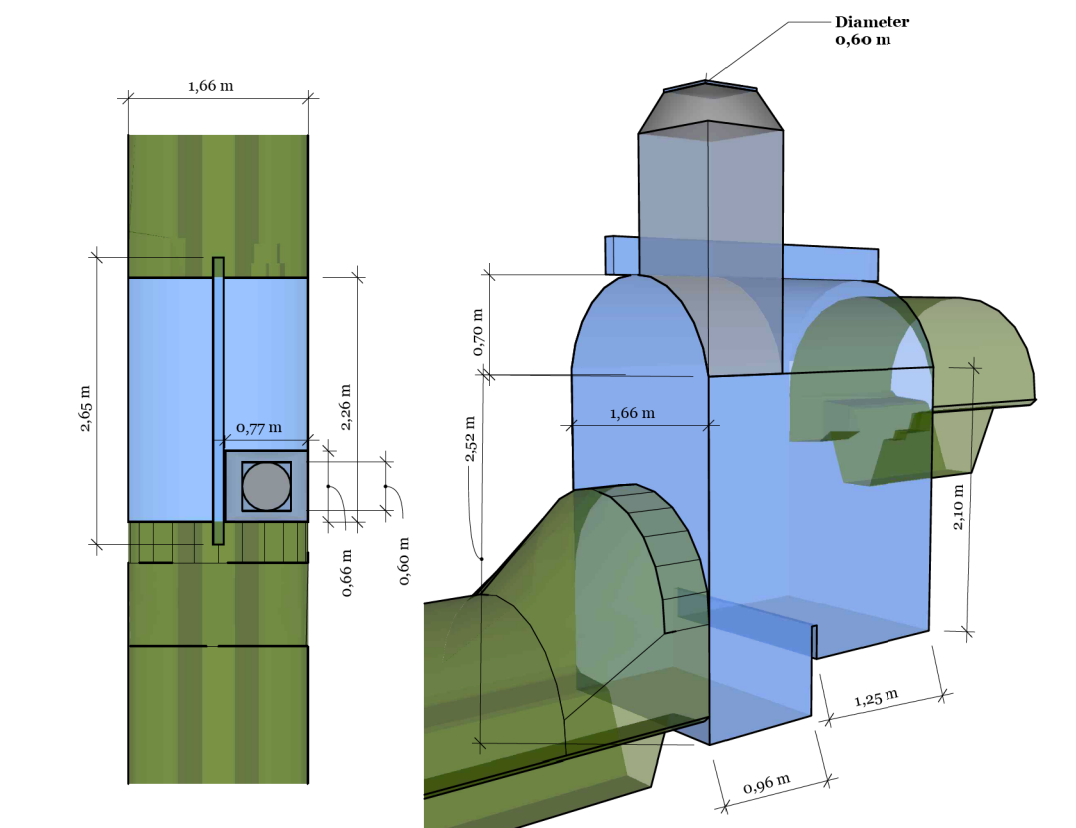


Put 60011

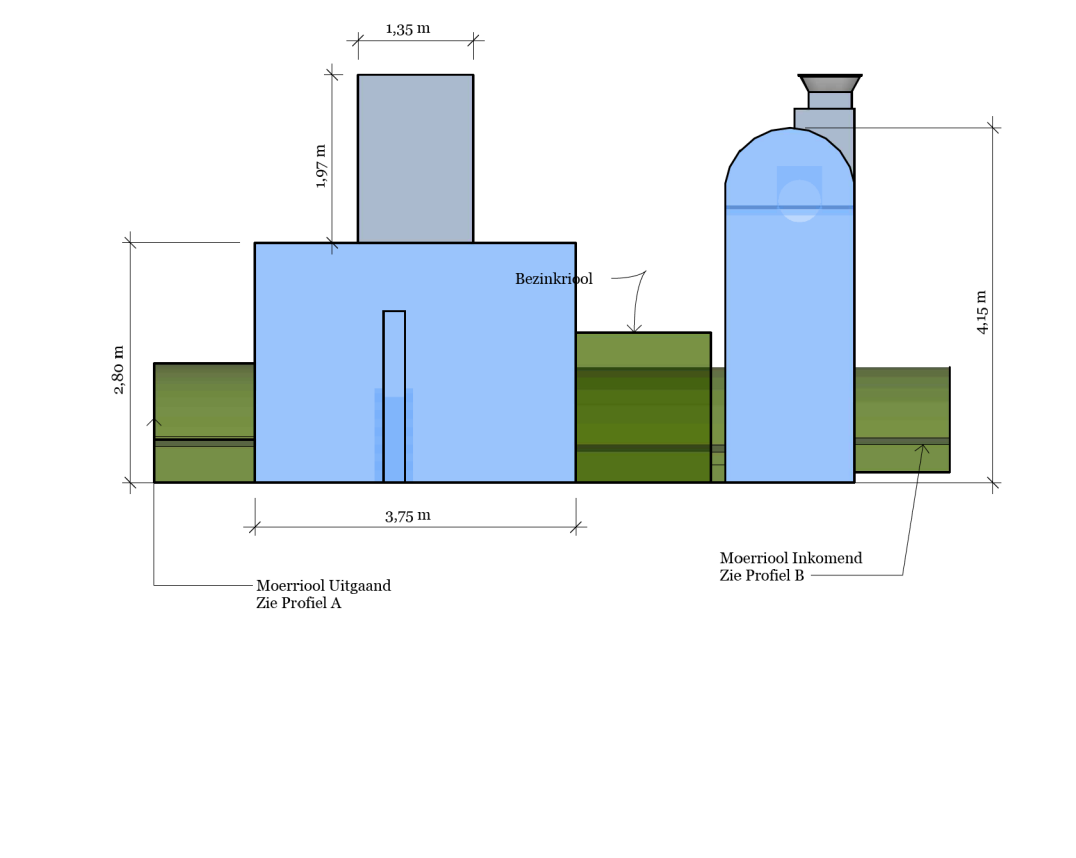


Principe maatregelen putten:
- Staal conserveren
- Scheurherstel
- Metselwerk afwerken met betonlaag
- Nieuwe stalen balken aanbrengen

Put 60551

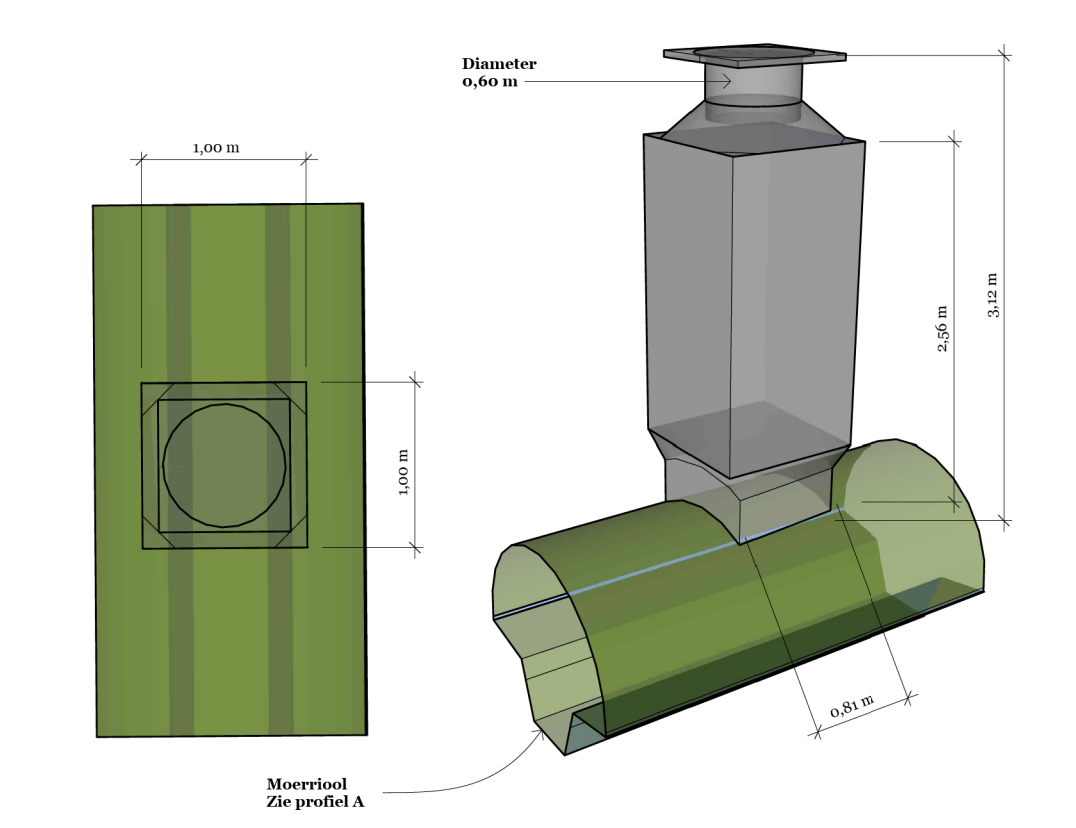

Principe Profiel A geldt voor:

- Put 60552 (Sonsbeeksingel 1)
- Put 60062 (De La Relstraat)
- Put 60053 (Sonsbeeksingel 21)
- Put 60551 (Sonsbeeksingel 32)
- Put 60011 (Apeldoornseweg) (uitgaand, richting Zijpsepoort)

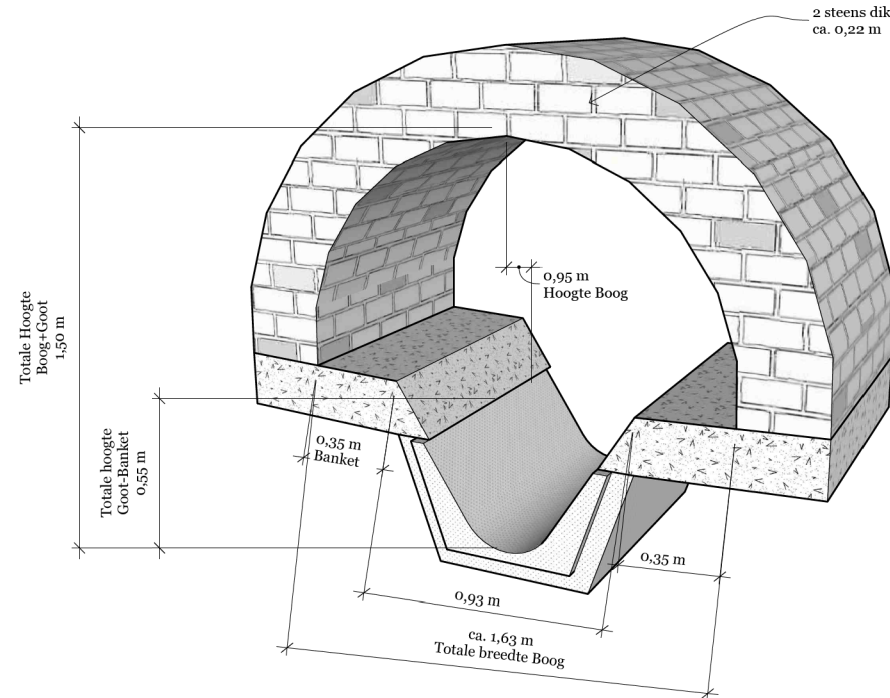

Principe Profiel B geldt voor:

- Put 60011 (Apeldoornseweg) (Inkomend vanuit Hommelsepoort)
- Put 30561 (Schrasserstraat)
- Put 30523A (Van Hasselstraat)
- Put 30001 (Hommelsestraat)

