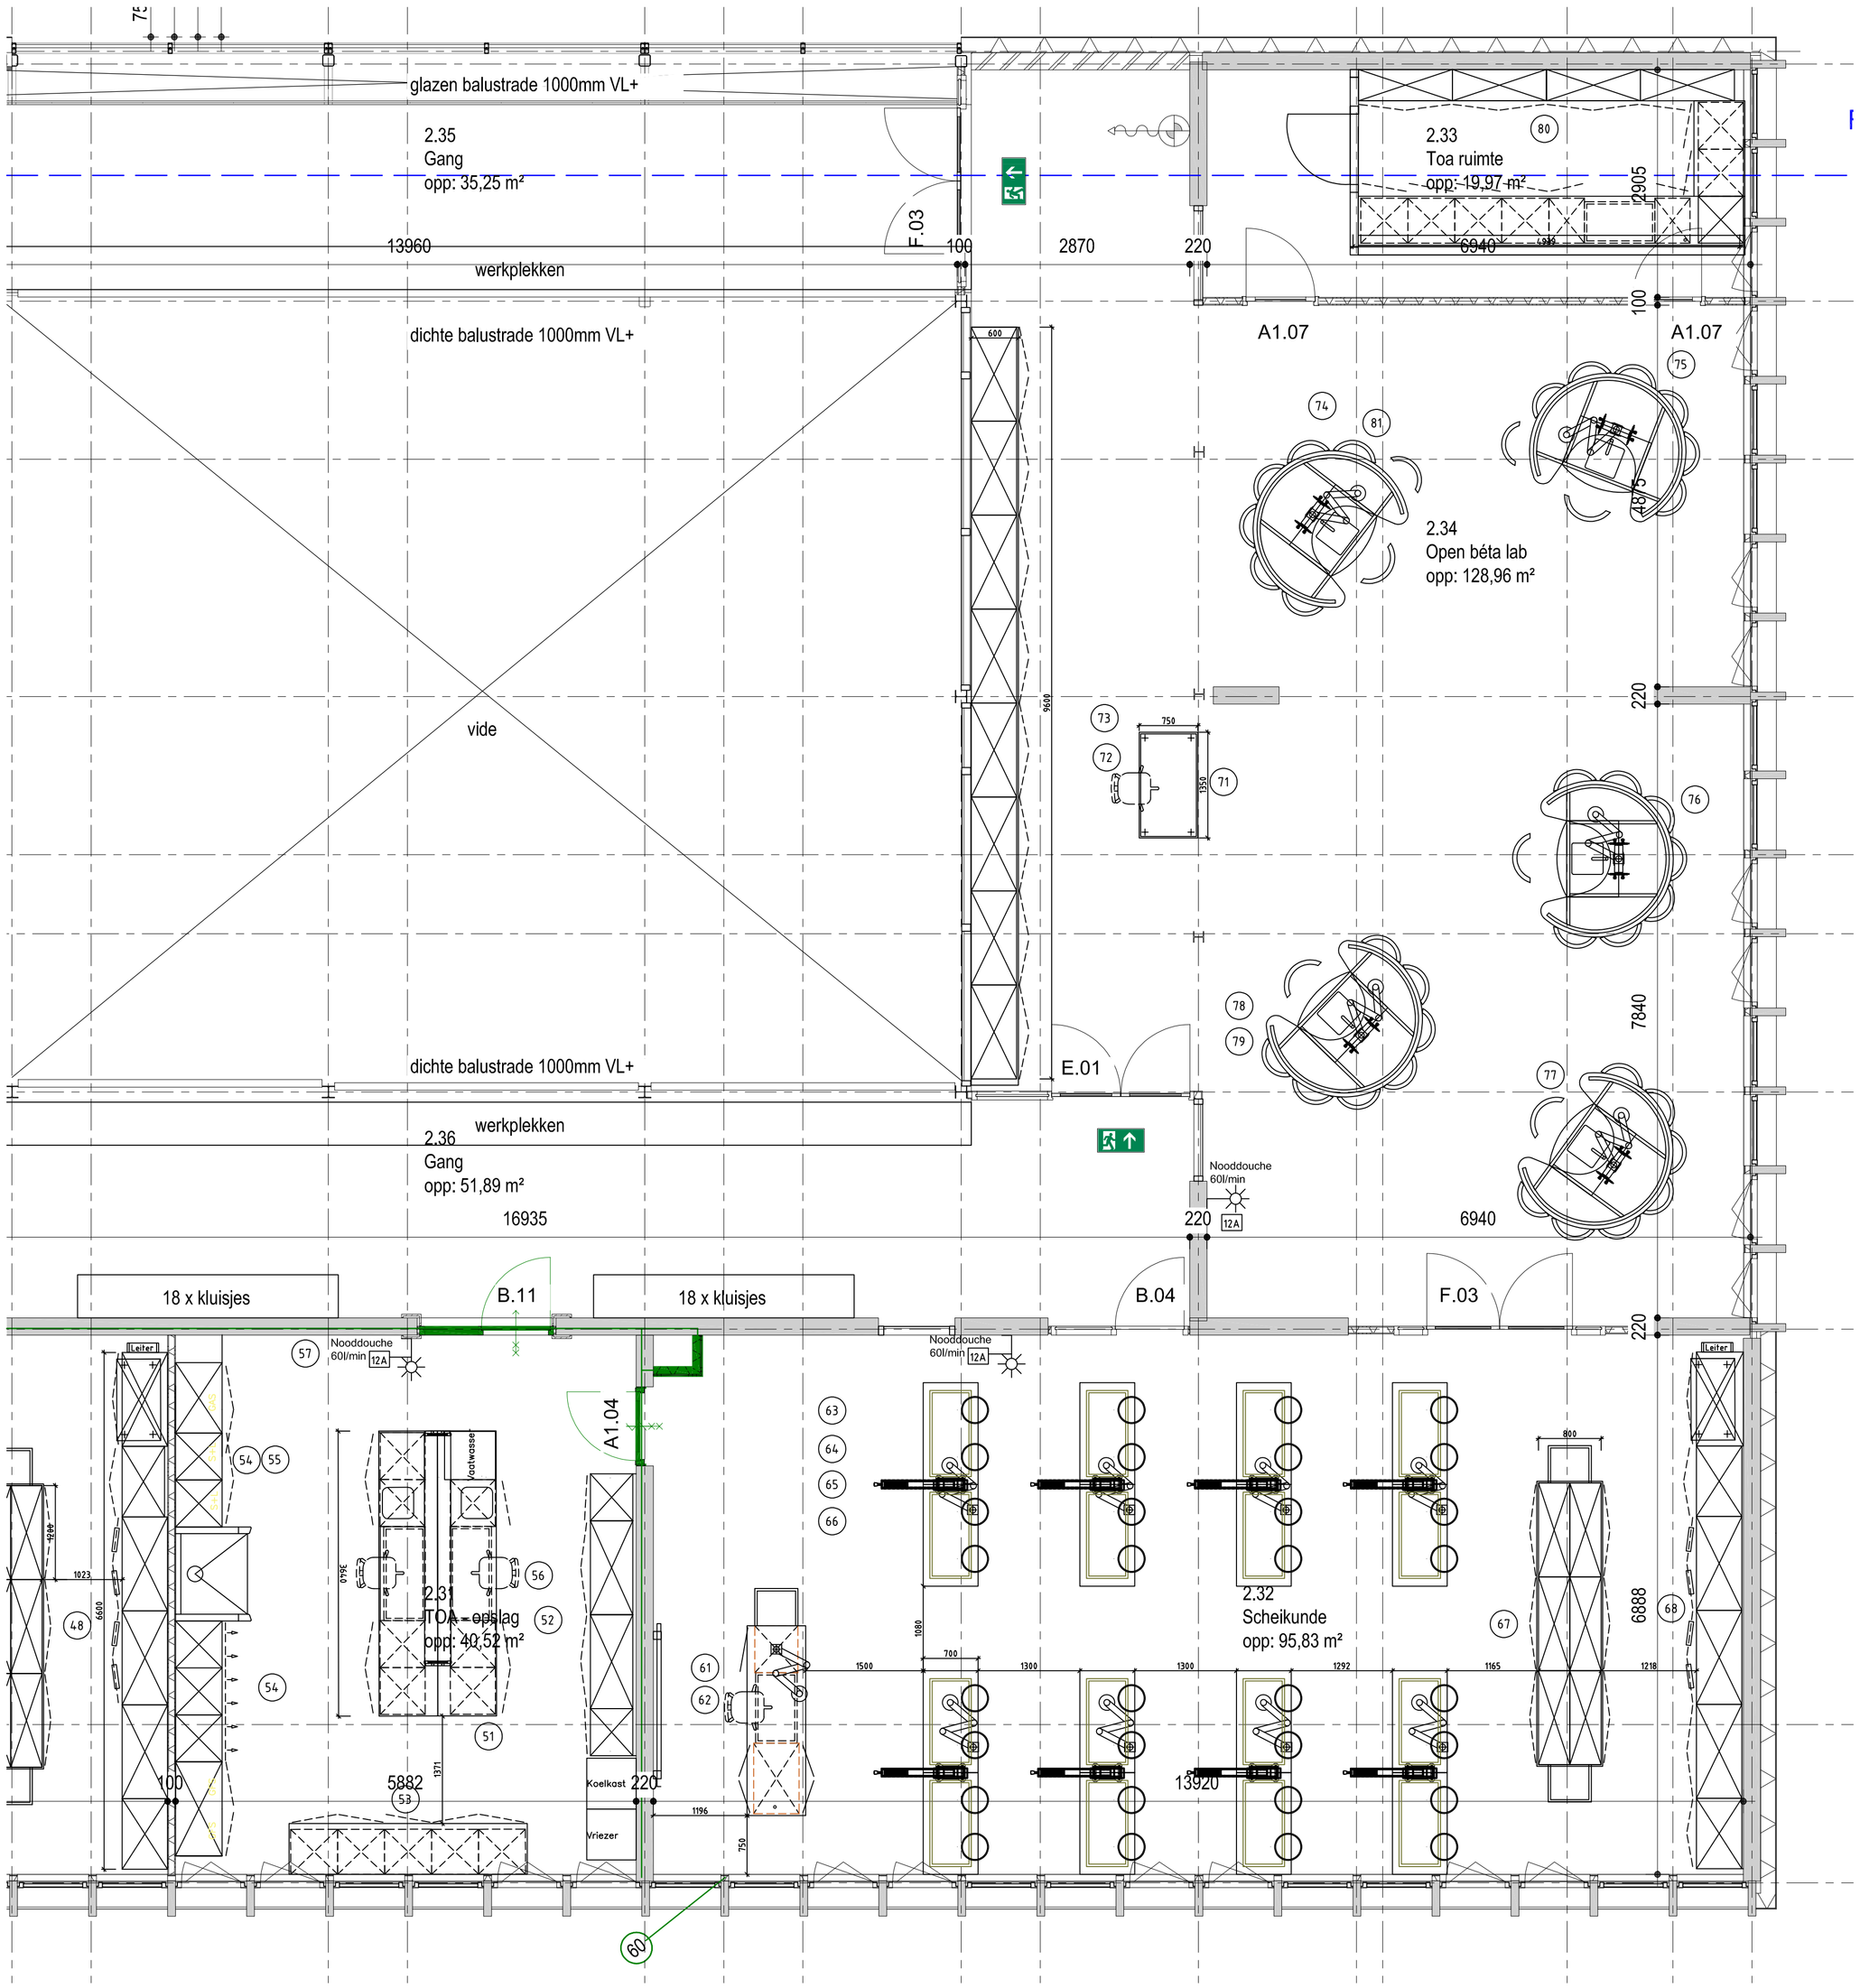

I	14-06-2024	Inrichting definitief	KZ	KZ
Code	Datum	Omschrijving	Gewijz. door	Gecontr. door

Project:
TM15104 Nijverdal SG Reggesteyn Noetselerbergweg

Omschrijving:
Binask

Onderlegger:	Datum
Fase:	Offerte
Type:	
Datum:	18-12-23
Get. door:	KZ
Schaal:	1:50

B4 techniek technisch meubilair onderhoud keuren
Productiestraat 4
4283 JM Giessen
Nederland
Tel: 073-6272558

Tekeningnummer: 15104-030 | Formaat: A1 | Code: H