


Lozingsputten Kolkenzuiger /Combi Tiel


Industrieterrein Kellen Dwa riool Simon Stevinstraat

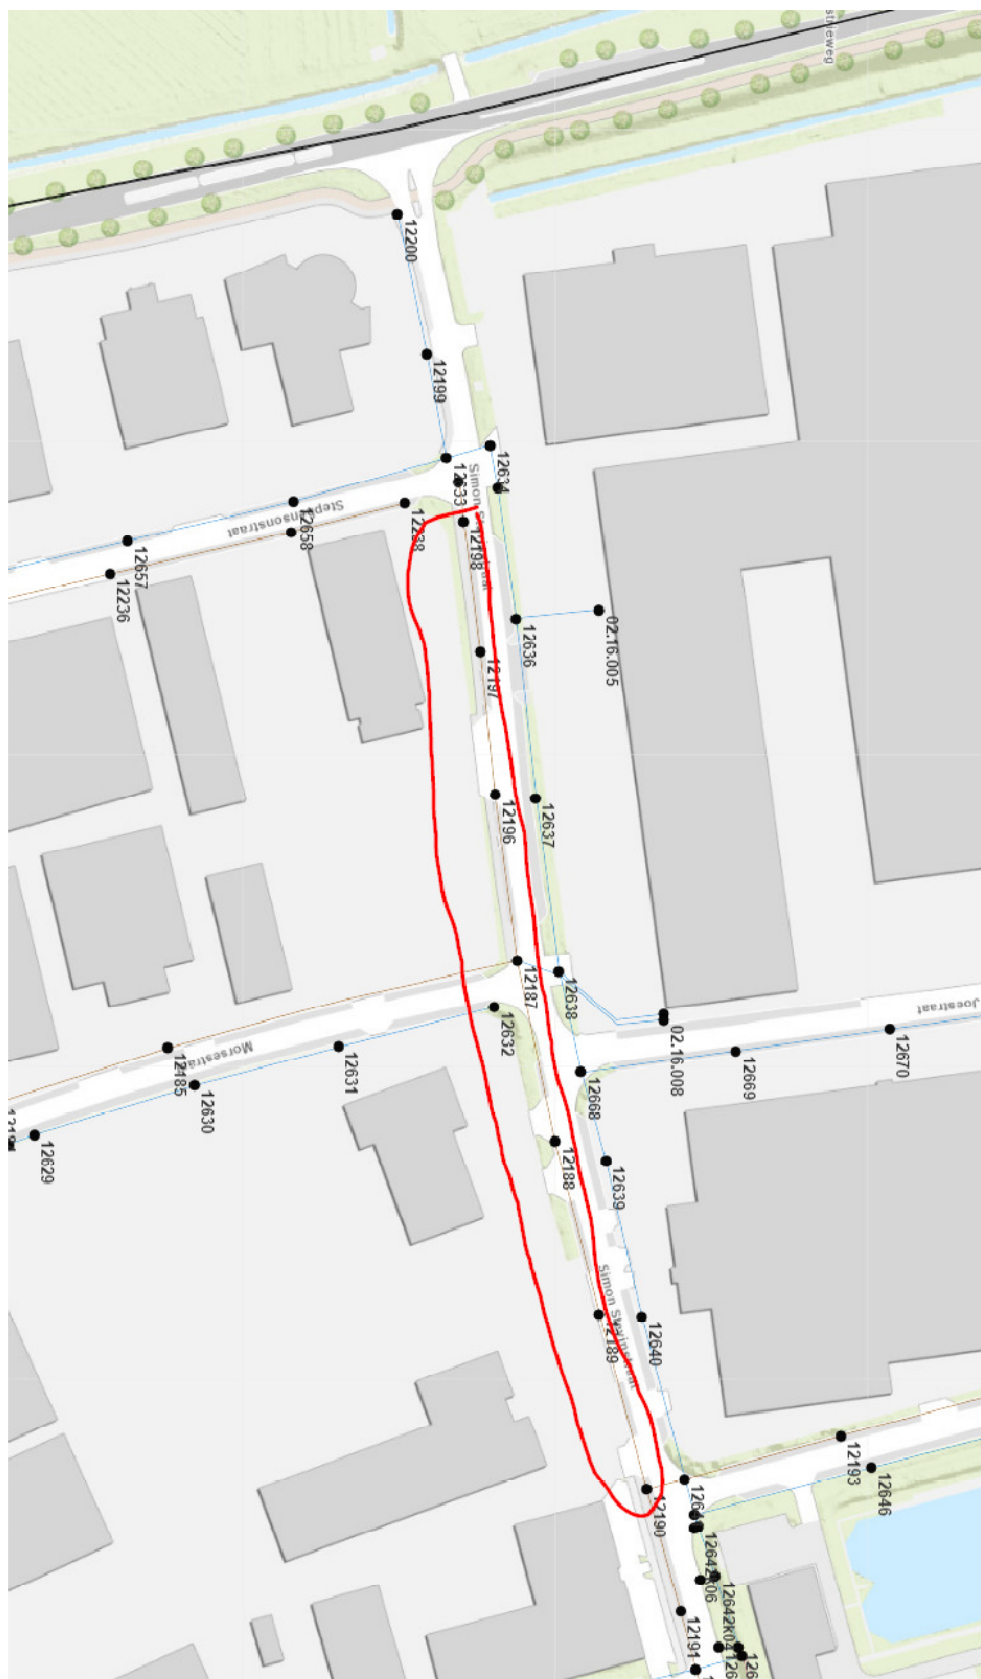


Industrieterrein Medel Het Eek 5 – 7 DWA riool




Tiel – Noord Lingedijk – Boerhaavelaan

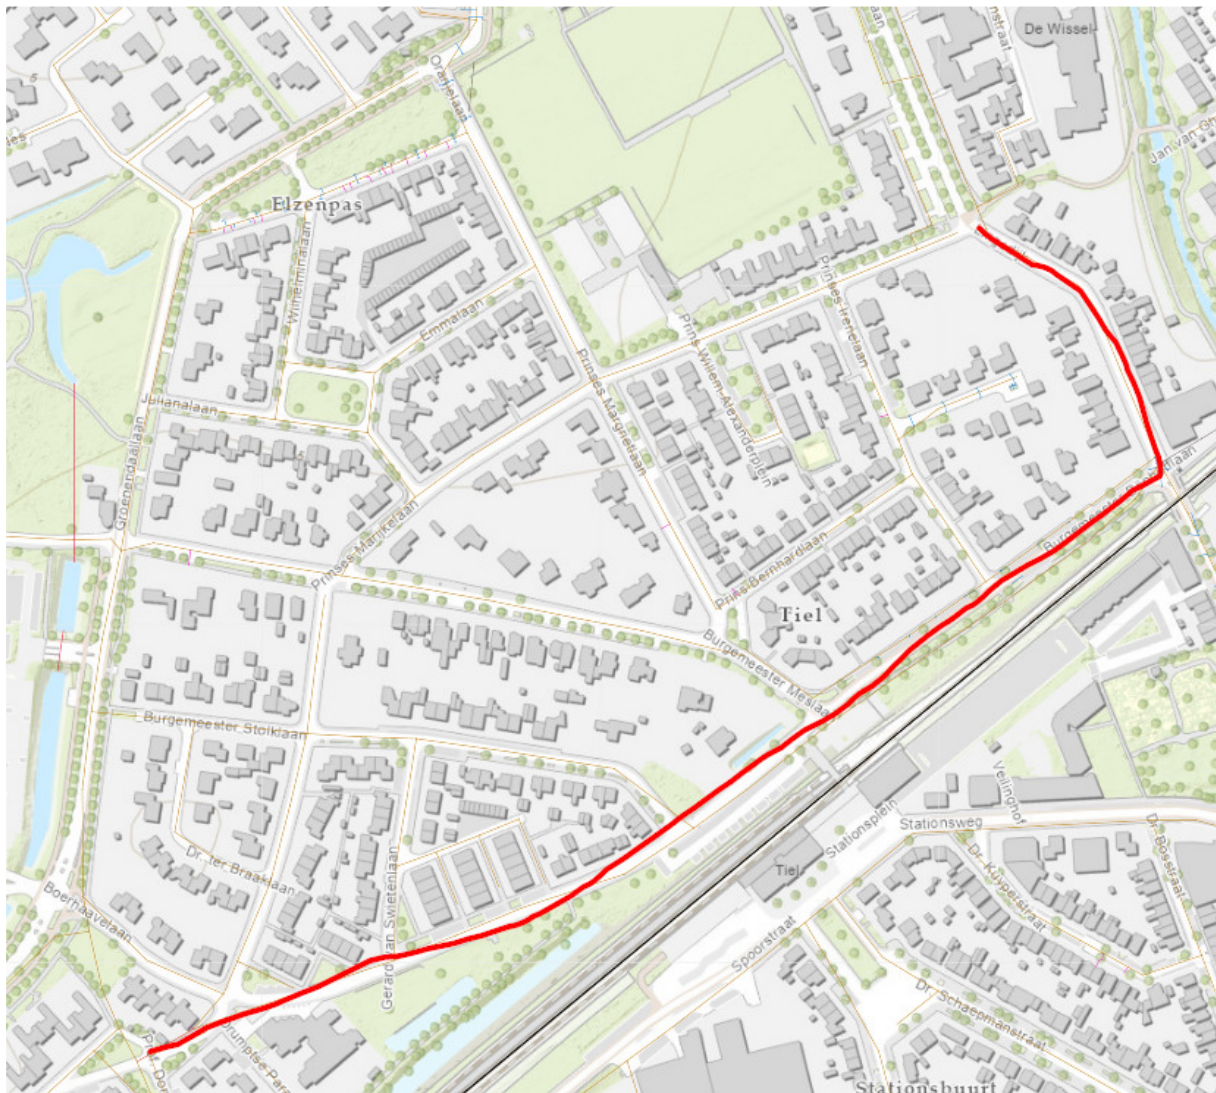


Tiel - Noord Jan van Ghelcenstraat

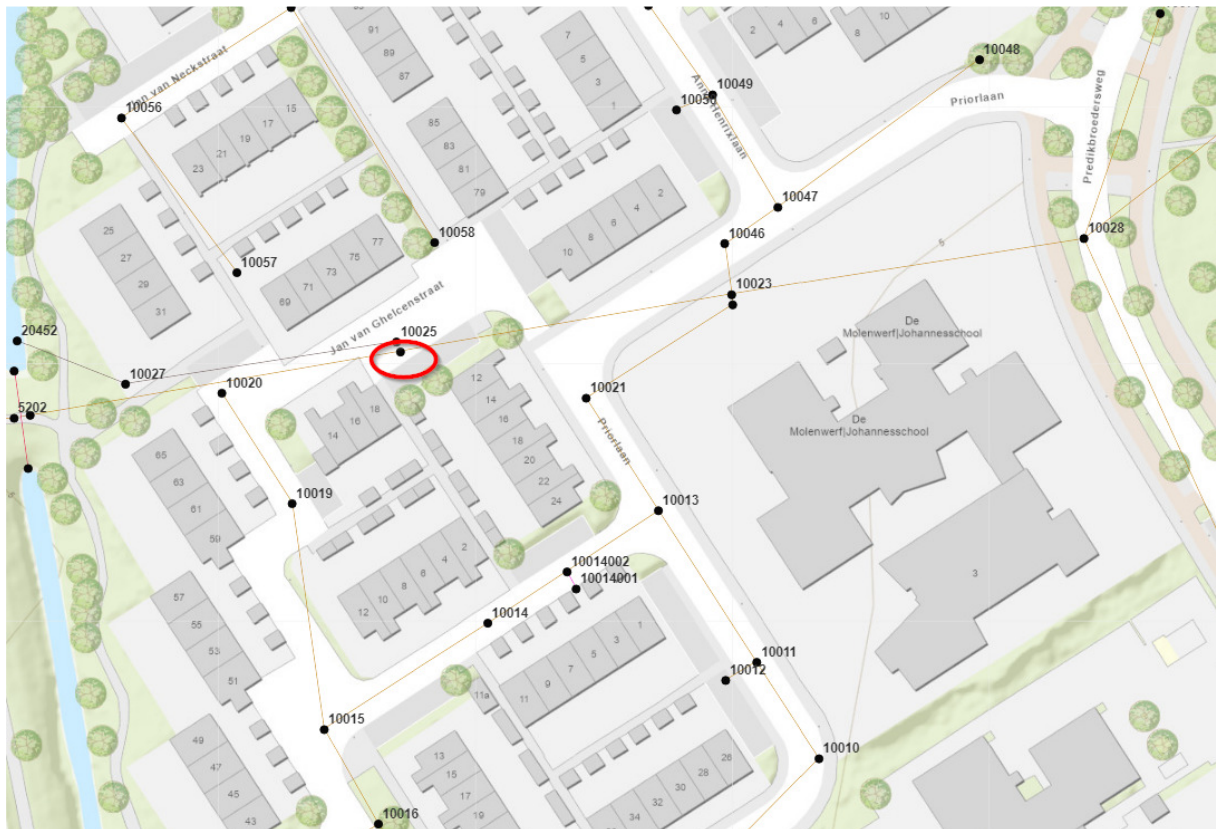

Tiel – Zuid transportriool Diderik Vijghstraat

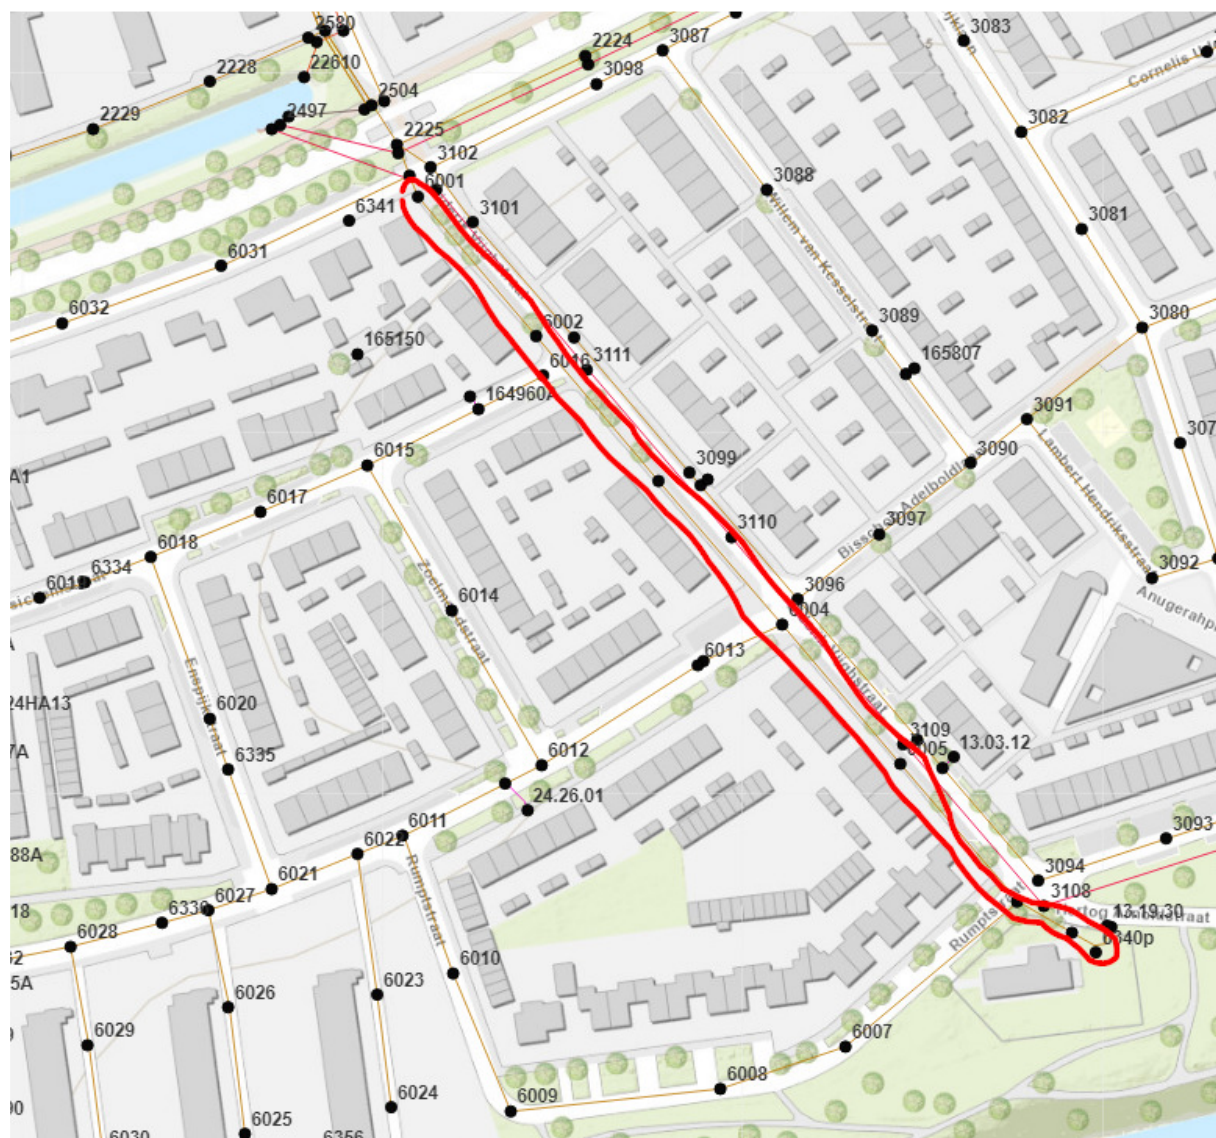

Tiel Gouderegenstraat

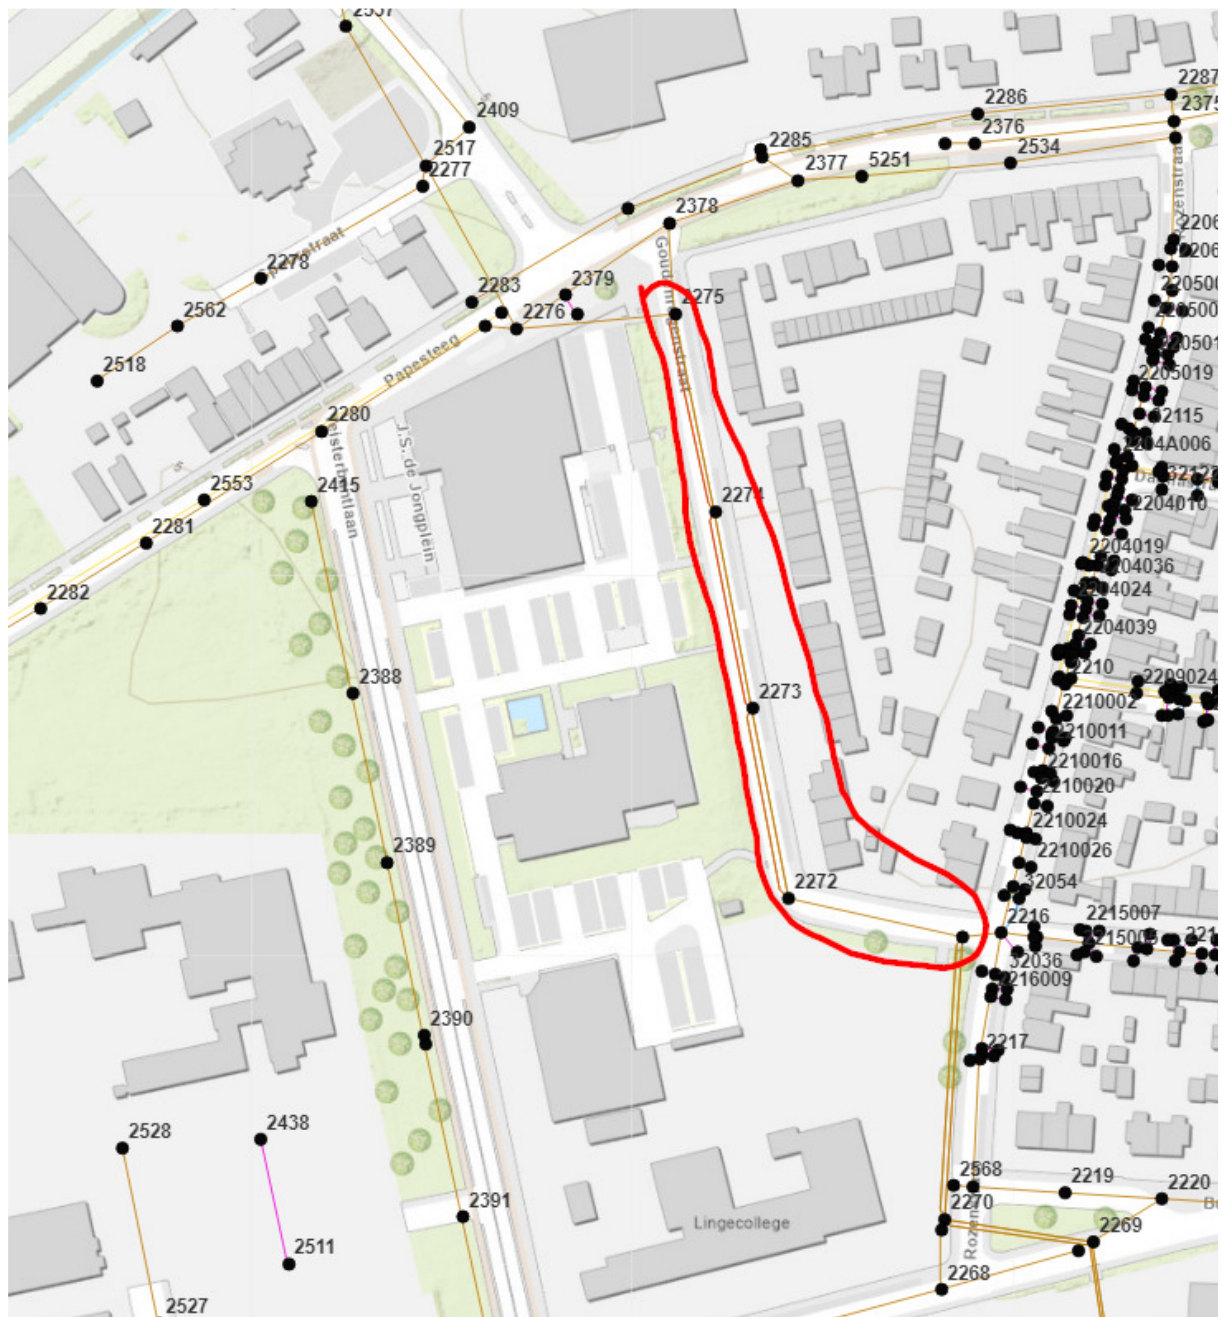


Tiel Heiligestraat DWA riool $\varnothing$ 1000



[illegible]

The map shows a residential area with several streets and buildings. A red circle highlights a building at address 13036, which is the subject of the report. The street names 'Vergardeweg' and 'Kasteelweg' are visible. Other buildings are labeled with numbers such as 12a, 12, 10, 8, 6, 21/A3, 21/A2, 21/A1, 21, 19, 17, 15, 12, 10, 8, 6, 4, and 2. A green circle is also visible on the left side of the map.

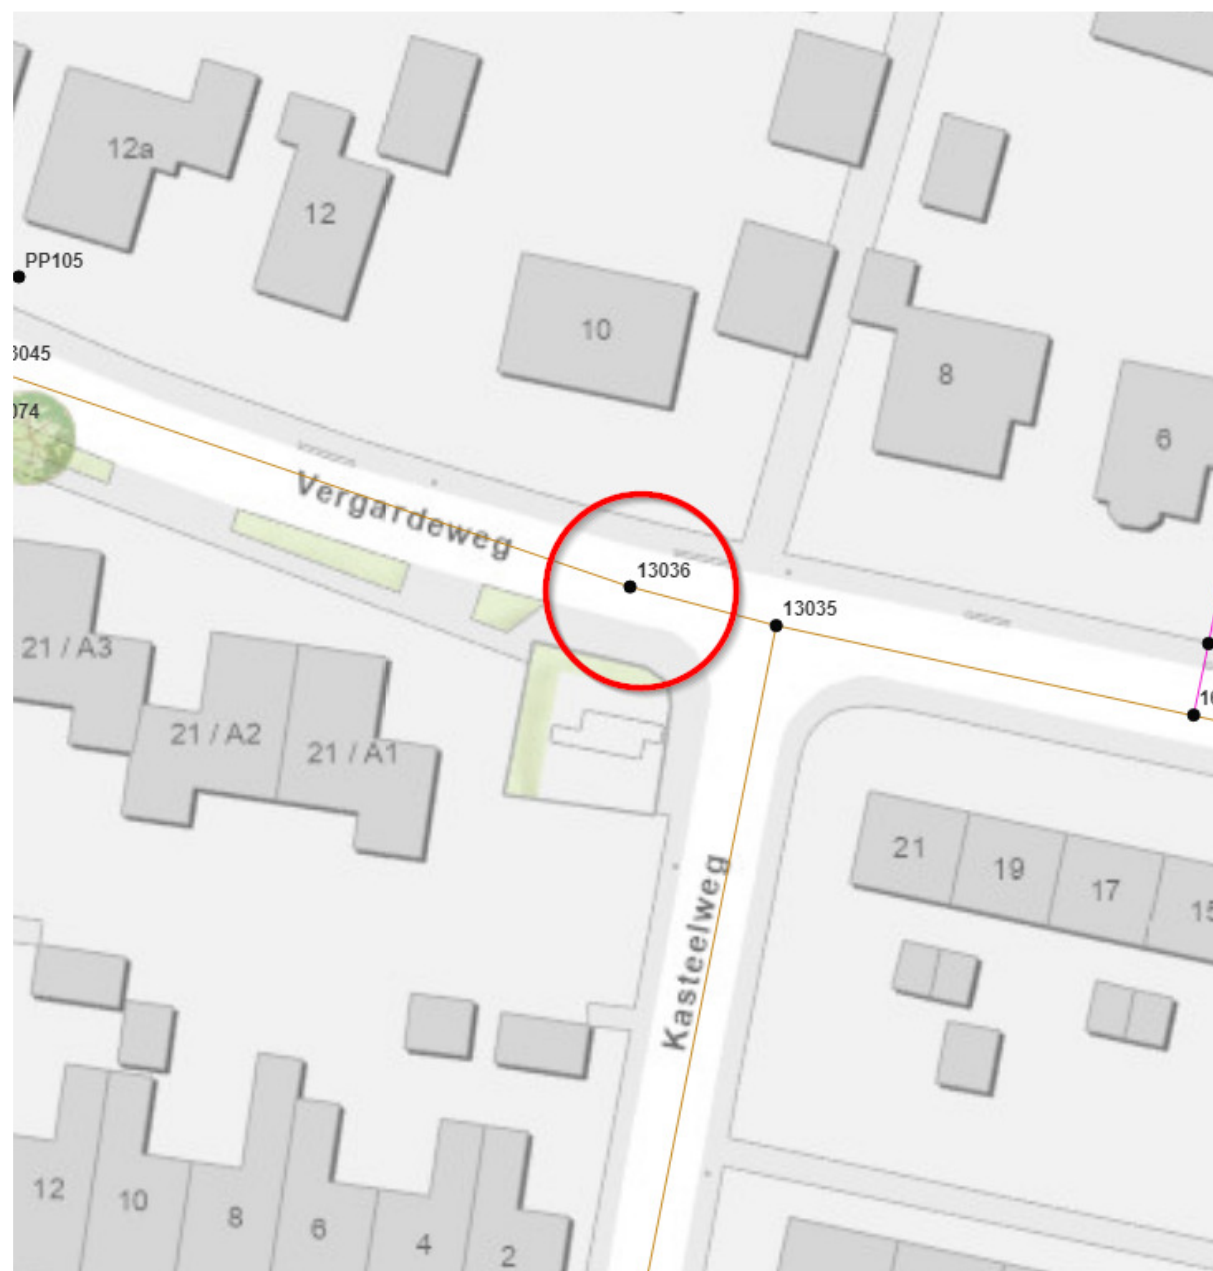

Kapel Avezaath Kromme Steeg

