



Lozingsputten Kolkenzuiger /Combi Neder-Betuwe

Voorstraat 46 Echteld

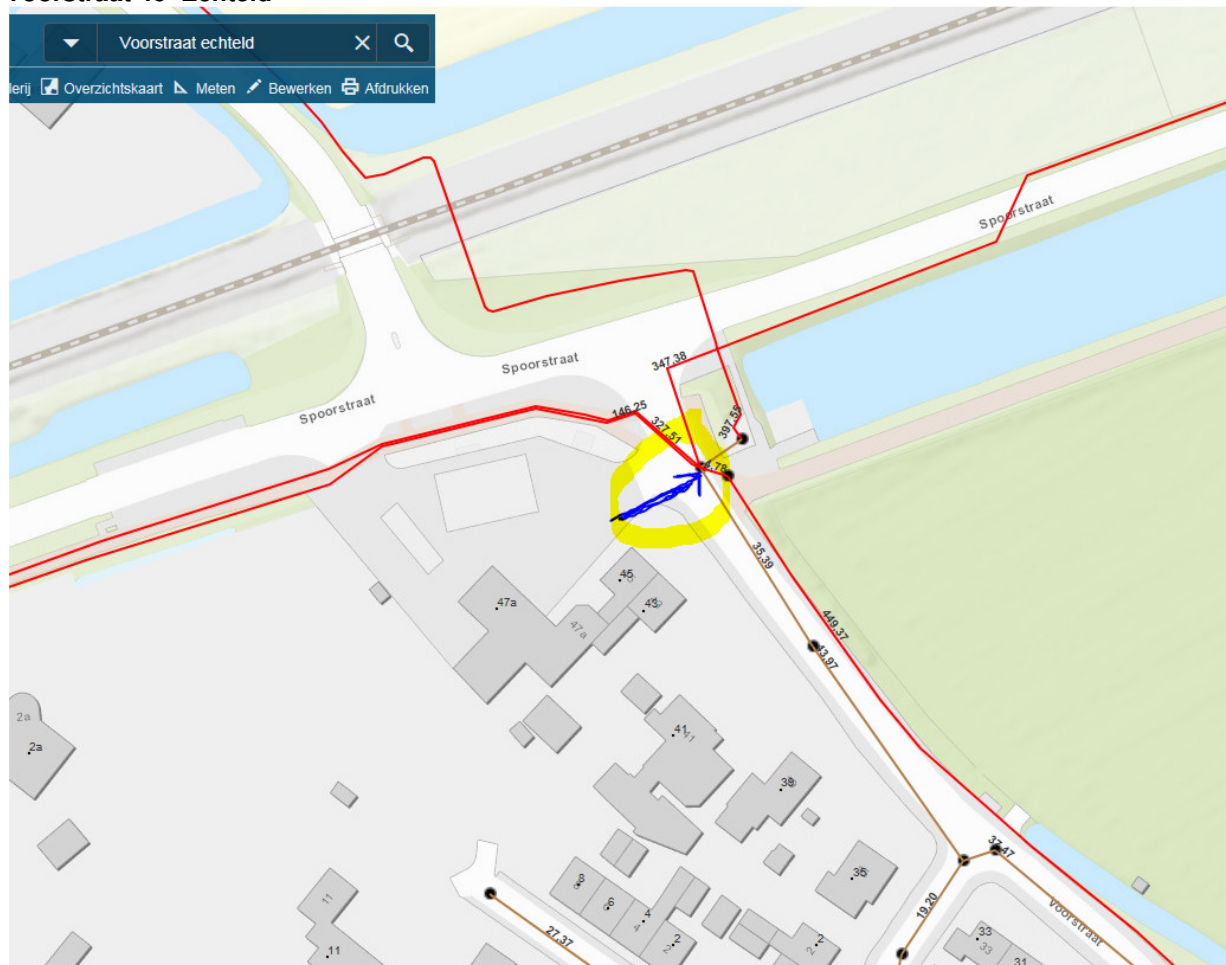

Cockenhofstraat 2 IJzendoorn.

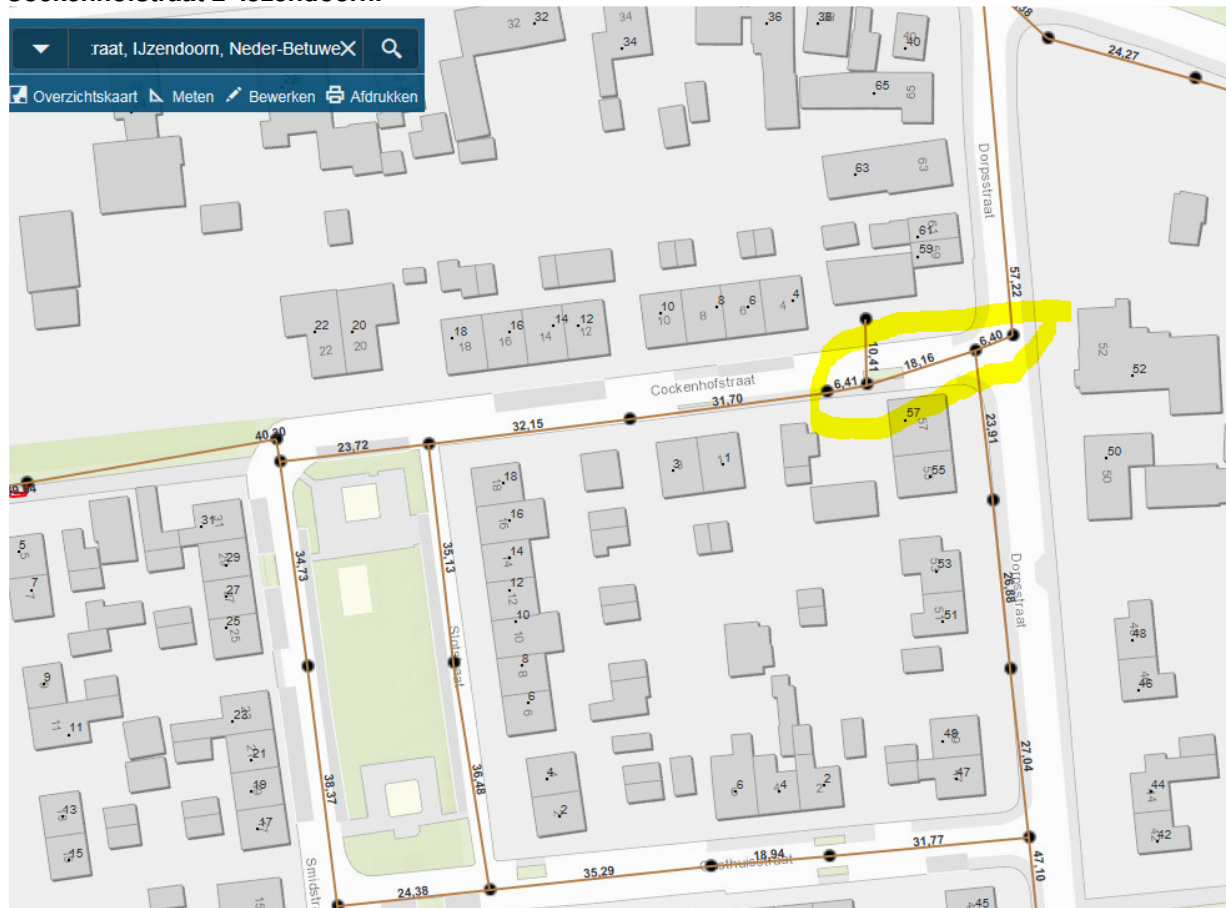

Beukenlaan 5 / Burg. Houtkoperlaan 8 Ochten.



Christoffel Spieringhstraat 1 Kesteren

