
Hoge funderjngsbalk rondom vloer 1.11 + NAP
Dwarsbalken onder vloer 0.16 + NAP

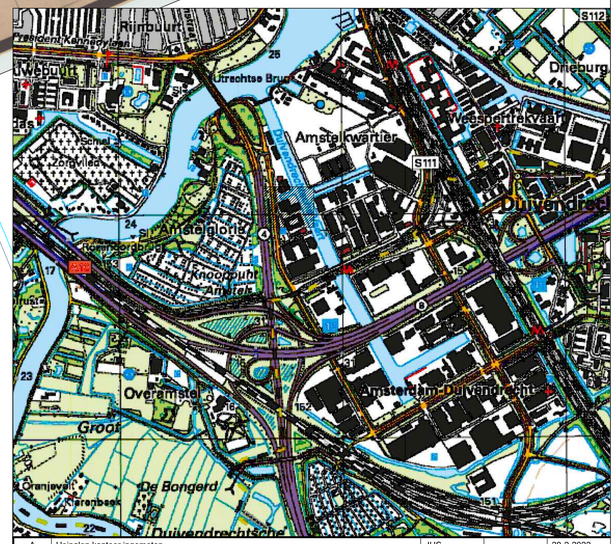

A	Heipalen kantoor ingemeten	JHS		28-2-2022
Uitgave:	Wijzigingen:	Getekend:	Gecontroleerd:	Datum:

Opdrachtgever:

VLASMAN SLOOPWERKEN

jhsw civiel technisch bureau

Projectnaam:

Amsterdam Joan Muyskenweg

Omschrijving:

Ingemeten heipalen
Overzicht situatie

Formaat: A1	Schaal: 1:200
Status: METING	Datum: 24-01-2022
Getekend: JHS	Gecontroleerd: -
Projectnummer: 2022-6006	Bladnummer: 01 van 01