


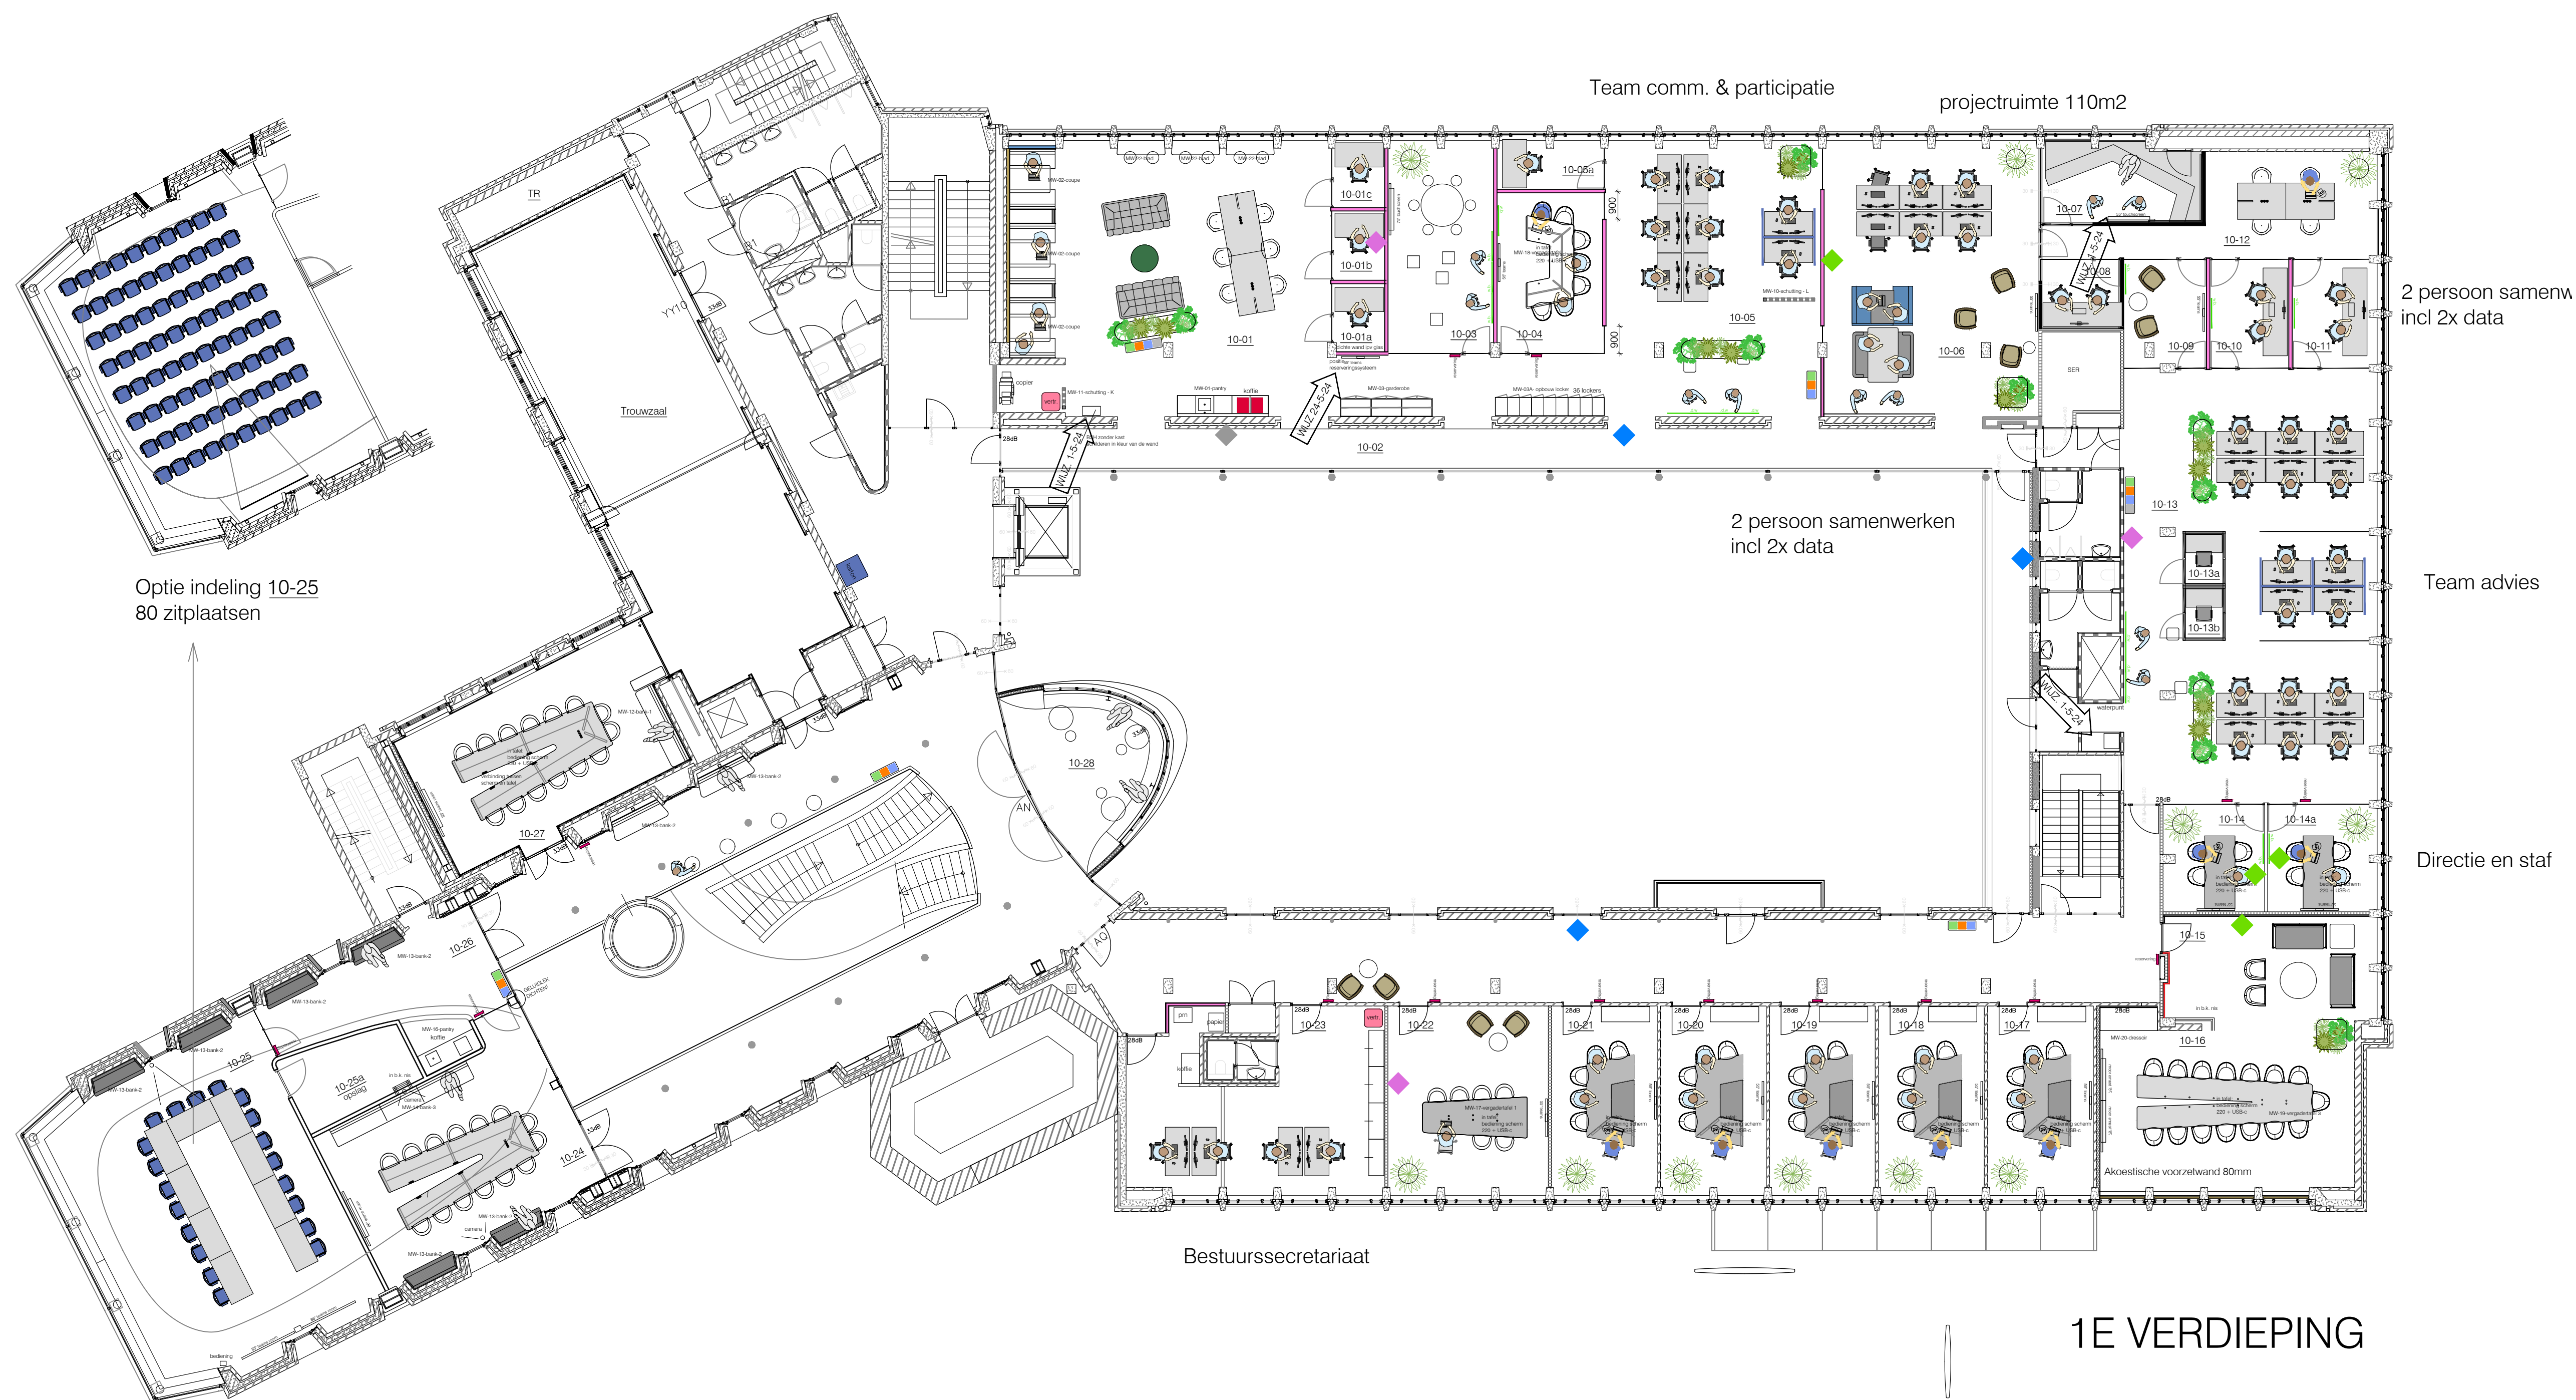

1E VERDIEPING

Project : Gemeentehuis Vlissingen
Gemeente : Vlissingen
Opdrachtgever : Gemeente Vlissingen
Architect : ATC Schoordijk
Projectleider : Jan Peter Kastelein
Fase : V.O.

ALLE MAATVOERINGEN IN HET WERK CONTROLLEREN

ATC Schoordijk
Bureau voor optimalisatie van ruimtes en interieurontwerp
Johan van Hasselkade 252
1032 LP Amsterdam
t +31(0)6 - 513 29 122
arnold.schoordijk@gmail.com

Datum : 05-02-2022

WIJZIGINGEN

A:	14-03-2023
B:	04-04-2023
C:	13-04-23
D:	19-04-2023
E:	02-05-2023
F:	01-07-2023
G:	09-08-2023
H:	28-05-2024
J:	...
K:	...

Situatie

Schaal : 1:125
Blad : IND_01

Formaat : A1
Status : V.O.

Onderwerp : 1e Verdieping
toevoeging : Indelingsvoorstel
Projectnummer : Z3-002

Tekening naam : Z3-002-Vlissingen-01.dwg