

Inhoud


Details Horizontaal exterieur: H  
Details Verticaal exterieur: V

Details V1 is afwijkend in schaal 1:10


Details Horizontaal interieur: Hi  
Details Verticaal interieur: Vi

Rc-waarde vloer : > 3,5  
Rc-waarde gevel : > 3,5  
Rc-waarde dak : > 3,5


Renvooi

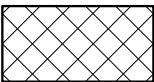


hardhout

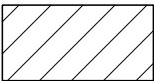


naaldhout

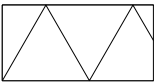


isolatie

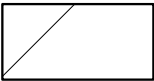

kalkzandsteen

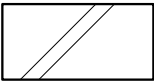

metselwerk

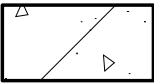


beton ihwg




beton prefab




zandcementdekvloer

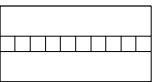


gipsplaat

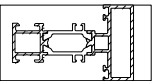


aluminium kozijn

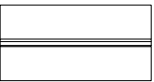

glas

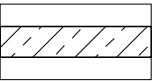

kunststeen

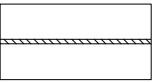

aluminium zetwerk



staal

- Ten behoeve van het weren van ratten en muizen zijn alle gevelopeningen kleiner dan of gelijk aan 10 mm. Ontluchting kruipruimte wordt voorzien van een afdekrooster.
- Ramen en deuren voldoen aan inbraakwerendheidsklasse 2.


KE39-Lekker Fit Gymzaal, Rotterdam  
KE39-5-20

datum	status
0- 22-04-2014	DEFINITIEF
A- 12-05-2014	WIJZIGING
B-	
C-	
D-	
E-	
F-	
G-	

KONING ELLIS

Parooltoren, 6e etage  
1091 GL Amsterdam  
www.koningellis.nl  
T 020 4650047

schaal	formaat	fase
1:5 / 1:10	A3	TO

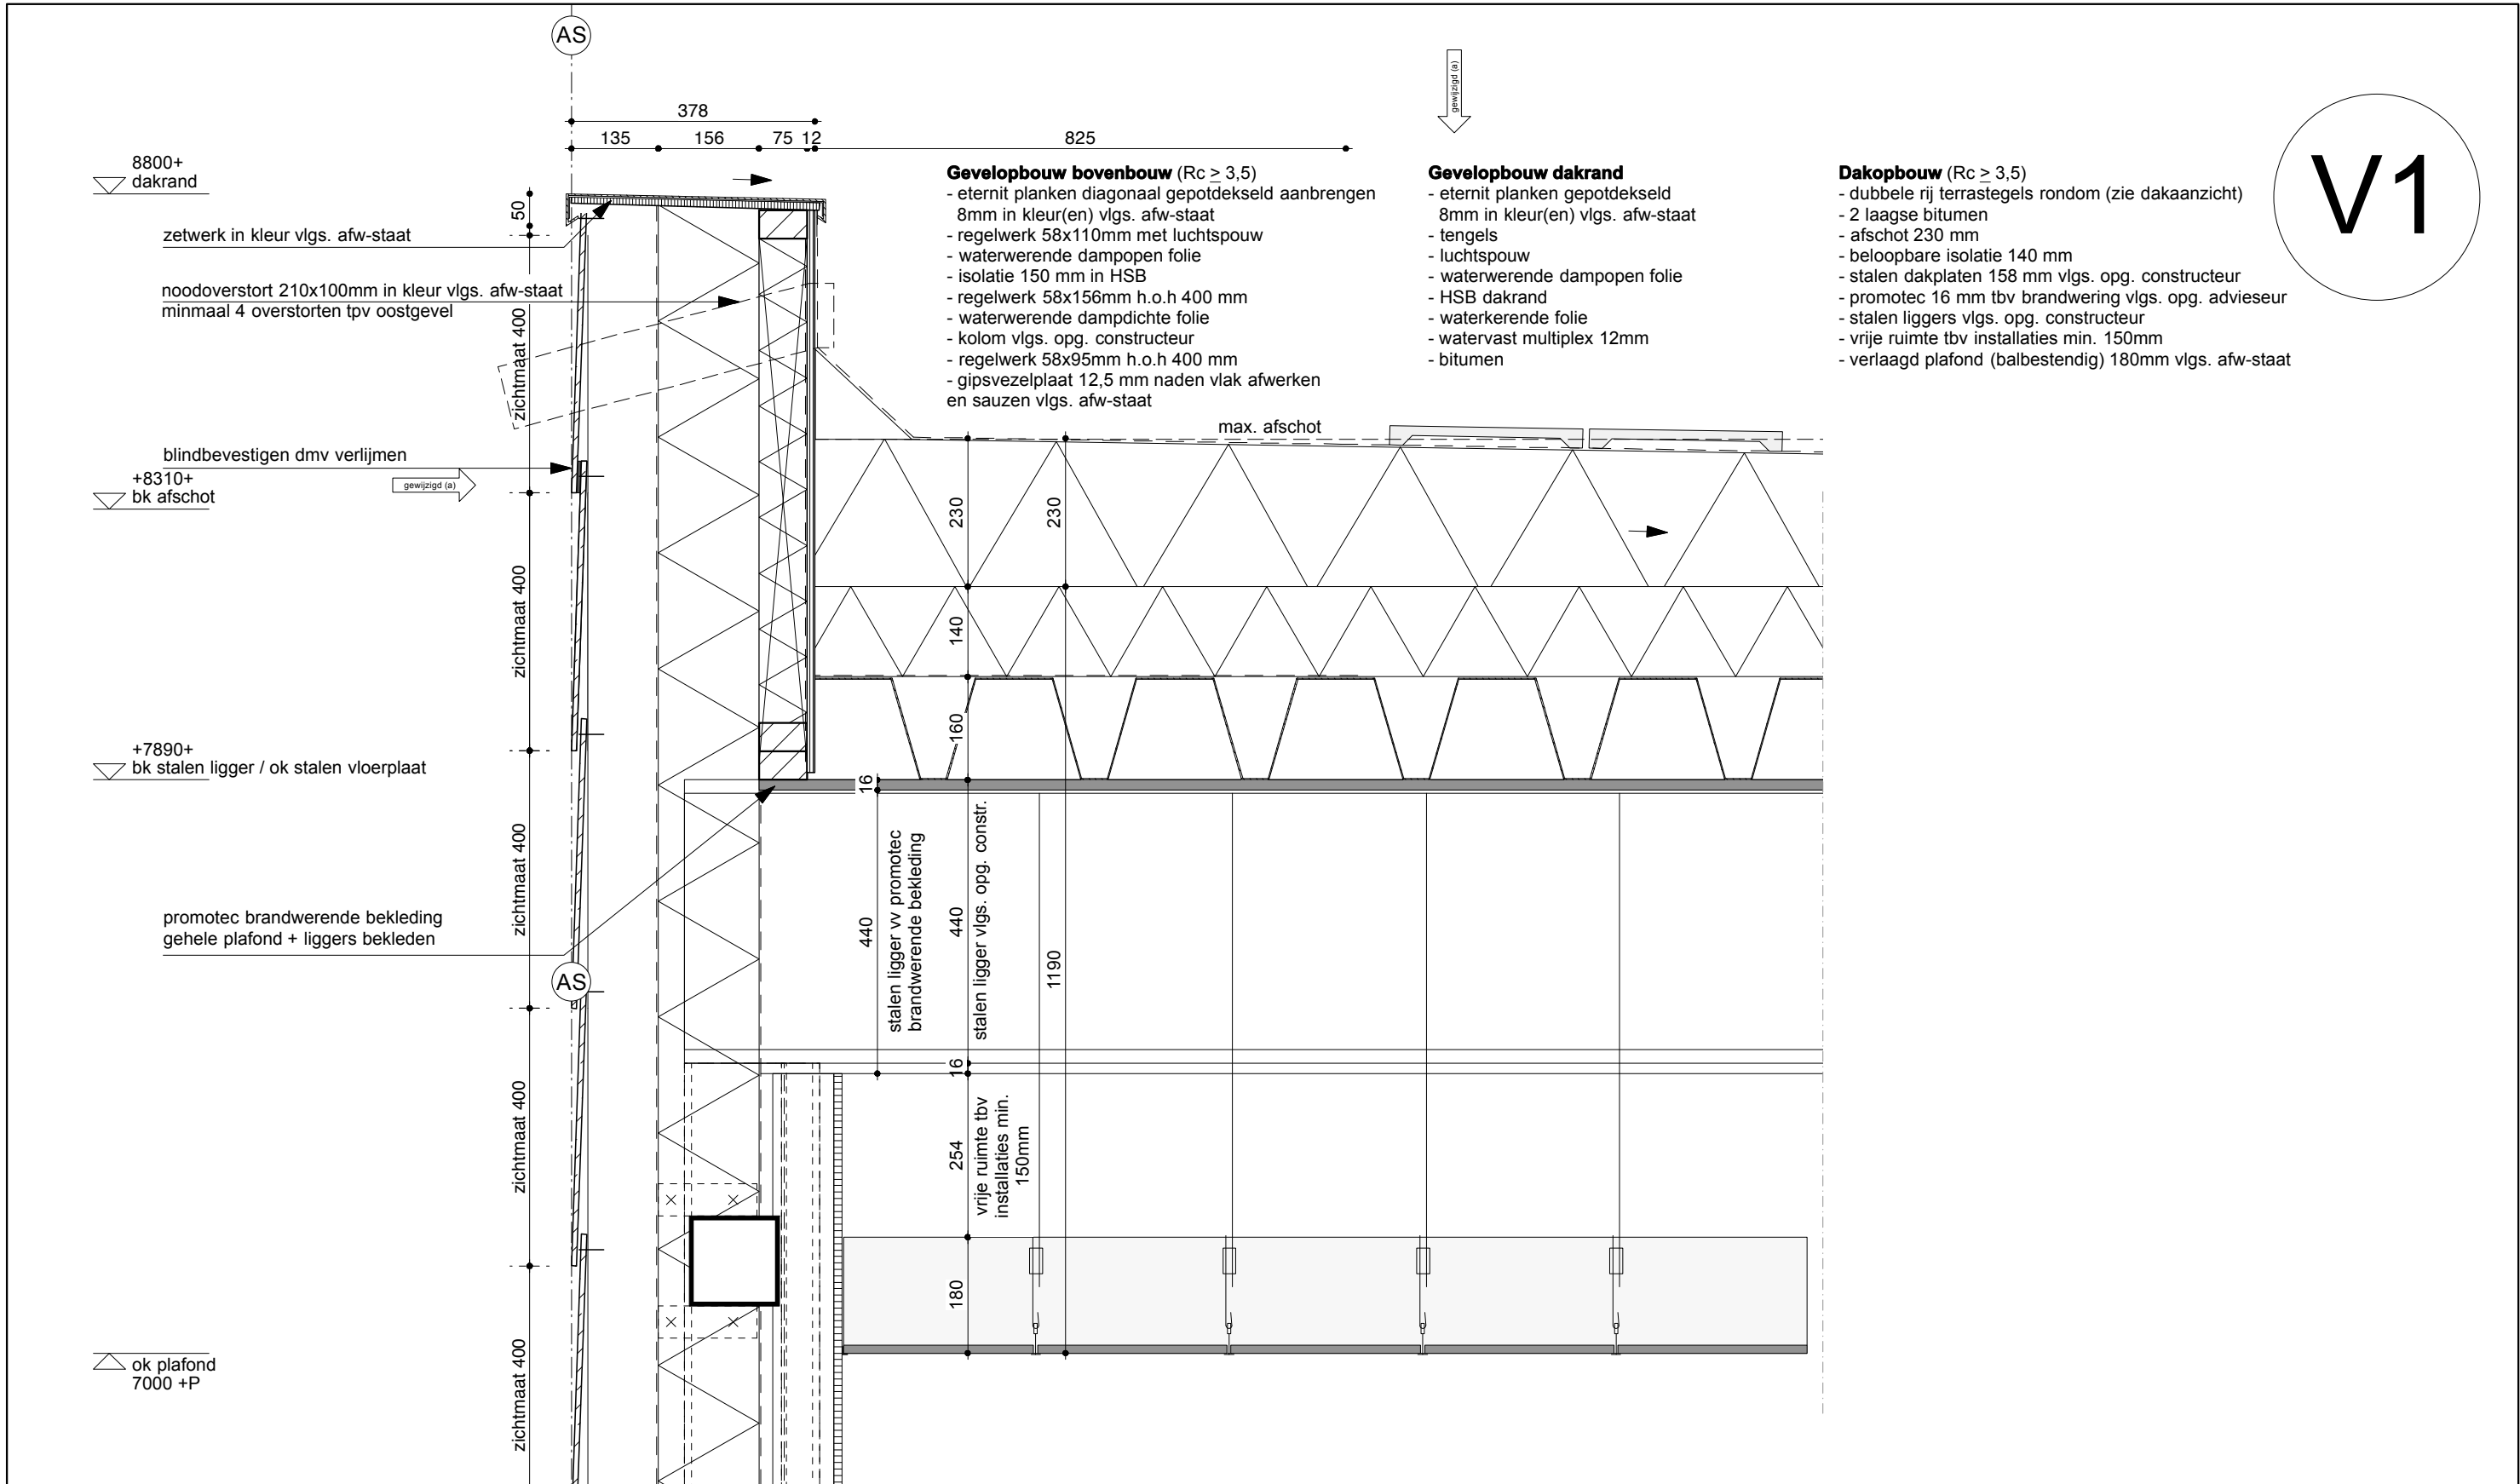

DENK OM AFWIJKENDE SCHAAAL 1:10!!

KE39-Lekker Fit Gymzaal, Rotterdam  
KE39-5-20


datum	status
0- 22-04-2014	DEFINITIEF
A- 12-05-2014	WIJZIGING
B-	
C-	
D-	
E-	
F-	
G-	

KONING ELLIS

Parooltoeren, 6e etage  
1091 GL Amsterdam  
www.koningellis.nl  
T 020 4650047

schaal	formaat	fase
1:10	A3	TO

V1

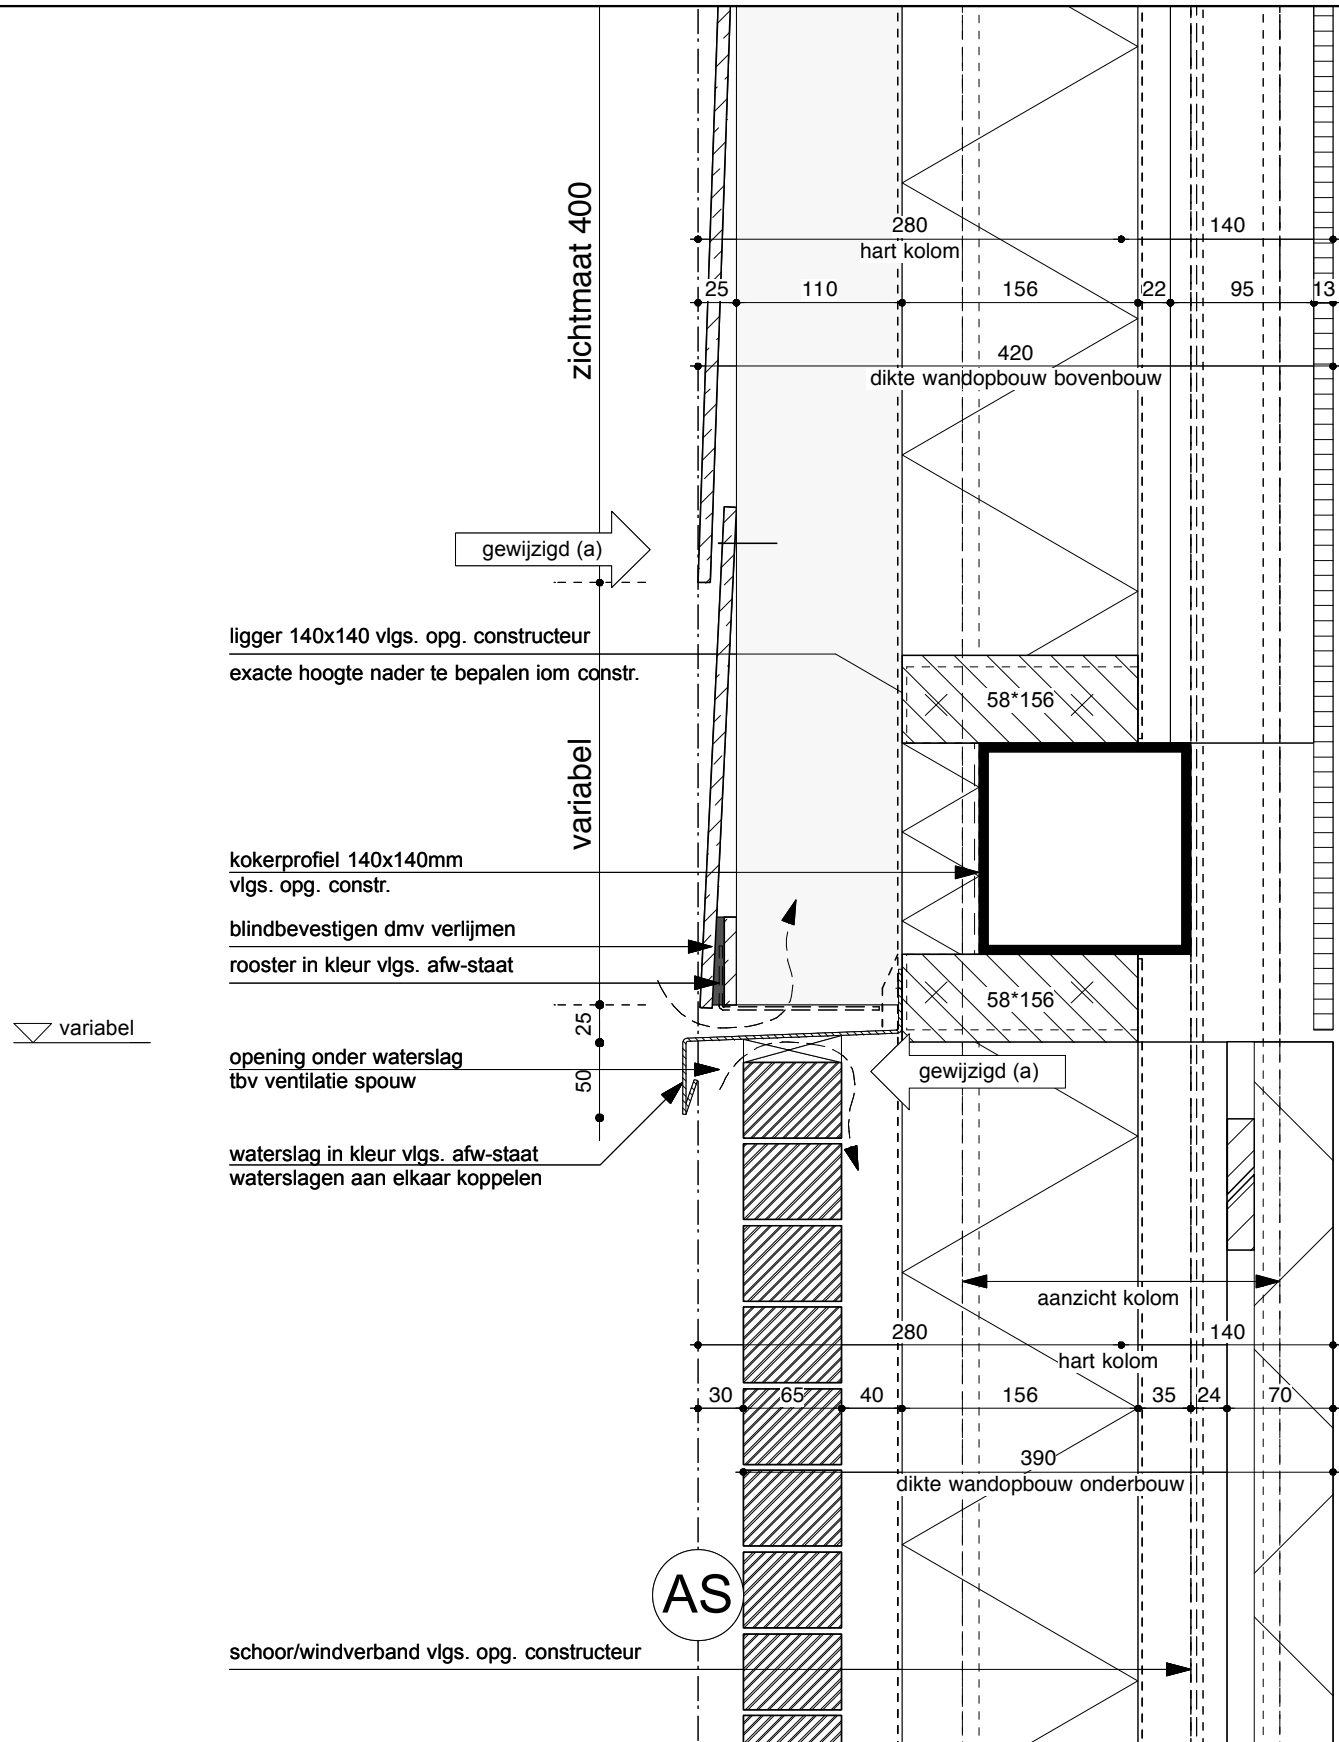

- Gevelopbouw bovenbouw** ( $R_c \geq 3,5$ )
- eternit planken diagonaal gepotdekseld aanbrengen  
8mm in kleur(en) vlgs. afw-staat
  - regelwerk 58x110mm met luchtspouw
  - waterwerende dampopen folie
  - isolatie 150 mm in HSB
  - regelwerk 58x156mm h.o.h 400 mm
  - waterwerende dampdichte folie
  - kolom vlgs. opg. constructeur
  - regelwerk 58x95mm h.o.h 400 mm
  - gipsvezelplaat 12,5 mm naden vlak afwerken en sauzen vlgs. afw-staat

2400+  
bk onderbouw interieur

- Gevelopbouw onderbouw** ( $R_c \geq 3,5$ )
- glazuurde bakstenen 65 mm vlgs. afw-staat
  - geventileerde luchtspouw 40 mm
  - waterwerende dampopen folie
  - isolatie 150 mm in HSB
  - regelwerk 58x156mm h.o.h 400 mm
  - waterwerende dampdichte folie
  - kolom vlgs. opg. constructeur
  - regelwerk iom aannemer vv inhaakprofiel tbv blind bev. wandafwerking
  - akoestisch materiaal 70mm blind bevestigd in kleur vlgs. afw-staat

KE39-Lekker Fit Gymzaal, Rotterdam  
KE39-5-20

datum	status
0- 22-04-2014	DEFINITIEF
A- 12-05-2014	WIJZIGING
B-	
C-	
D-	
E-	
F-	
G-	

KONING ELLIS

Parooltoren, 6e etage  
1091 GL Amsterdam  
www.koningellis.nl  
T 020 4650047

schaal 1:5  
formaat A3  
fase TO

# V3


- geïsoleerde kanaalplaat 200 mm

- denk om verschillende hoogtes in kruipruimten

---

---

### V3

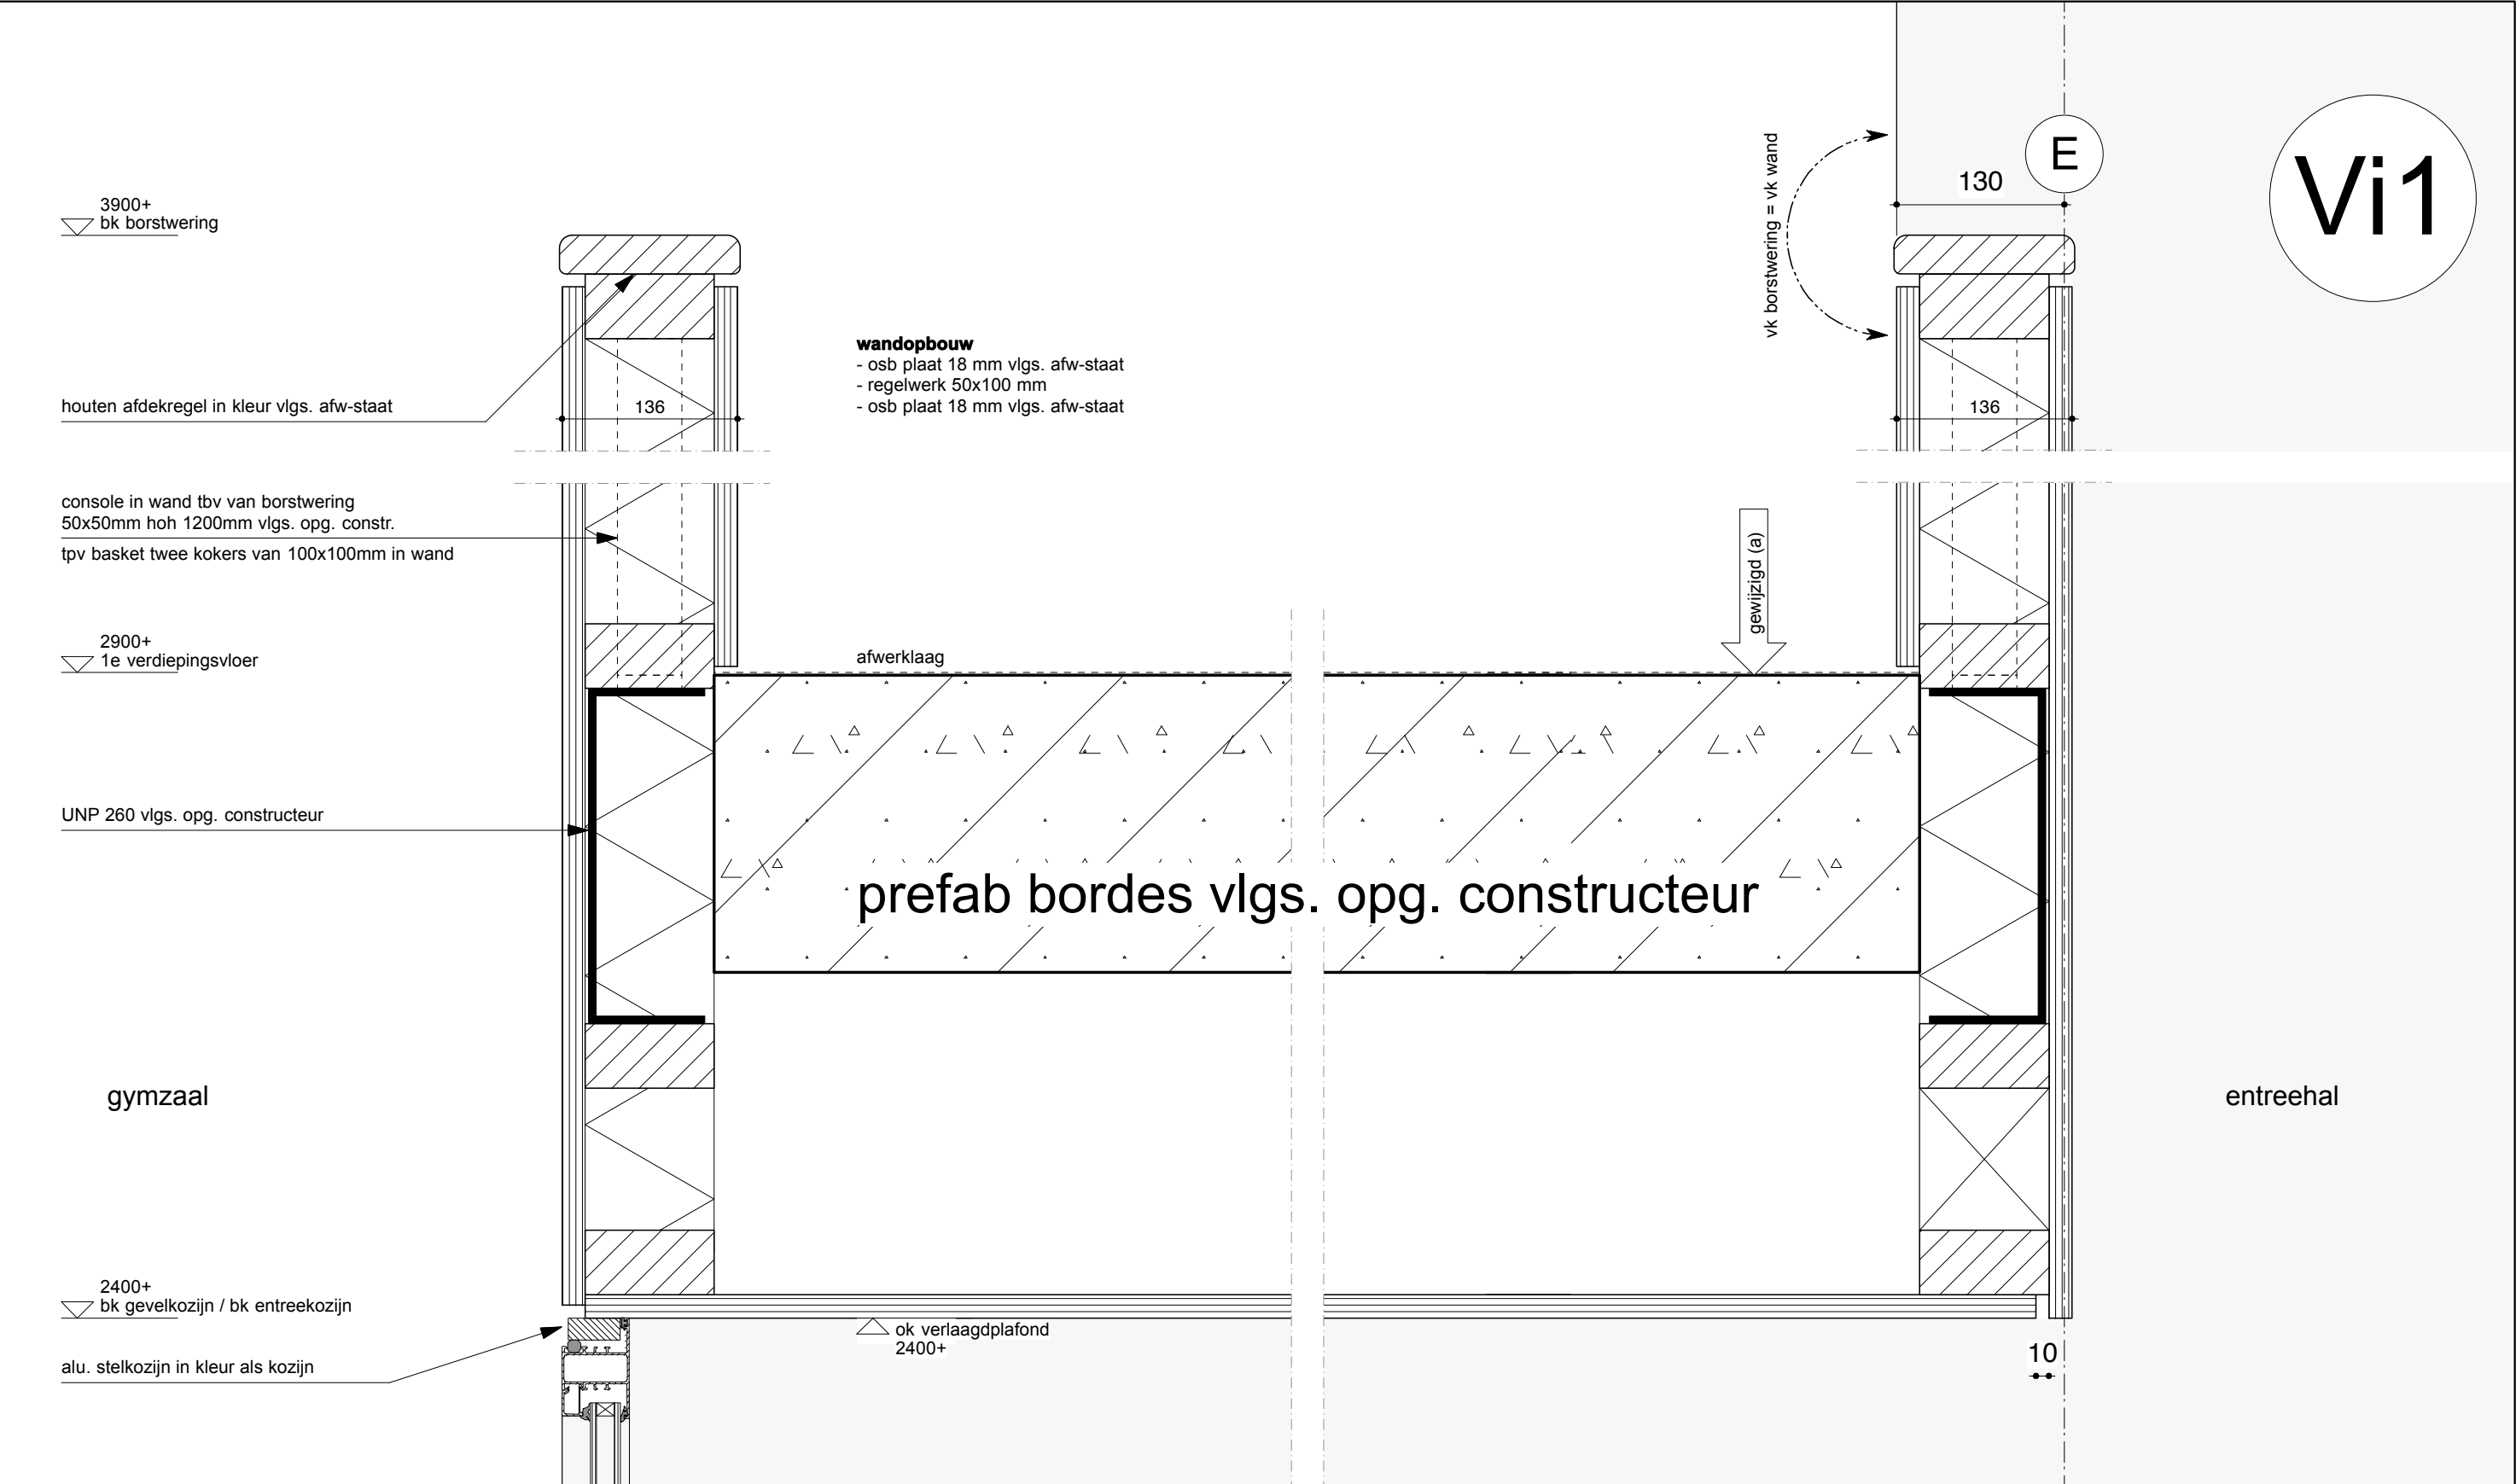

INTERIEUR DETAIL

KE39-Lekker Fit Gymzaal, Rotterdam  
KE39-5-20

datum	status
0- 22-04-2014	DEFINITIEF
A- 12-05-2014	WIJZIGING
B-	
C-	
D-	
E-	
F-	
G-	

KONING ELLIS

Parooltoren, 6e etage  
1091 GL Amsterdam  
www.koningellis.nl  
T 020 4650047

schaal 1:5  
formaat A3  
fase TO

Vi1

akoestische wand op deur max 50-60 mm dikte  
vlgs. afw-staat



**Vloeropbouw** ( $R_c \geq 3,5$ )  
- afwerking vlgs. afw-staat  
- druklaag 70 mm maximale afwijking van 3 mm onder een  
rei van 3 meter gemeten conform NEN-EN 13036-7  
- vloerverwarming (excl. gymzaal en installatieruimte)  
- geïsoleerde kanaalplaat 200 mm



**Vloeropbouw toestellenberging** ( $R_c \geq 3,5$ )  
- afwerking vlgs. afw-staat  
- anhydriet 16 mm, maximale afwijking van 3 mm onder  
een rei van 3 meter gemeten conform NEN-EN 13036-7  
- druklaag 70 mm  
- vloerverwarming (excl. gymzaal en installatieruimte)  
- geïsoleerde kanaalplaat 200 mm

aluminium profiel tbv. ophogen constructieve  
druklaag 16mm ter plaatse van toestellenberging  
tbv doortrekken sportvloer zonder rubb onderlaag  
vlgs. afw-staat



0+  
peil

sportvloer vlgs. afw-staat

gymzaal

toestellenberging

constructieve druklaag

INTERIEUR DETAIL


KE39-Lekker Fit Gymzaal, Rotterdam  
KE39-5-20

datum	status
0- 22-04-2014	DEFINITIEF
A- 12-05-2014	WIJZIGING
B-	
C-	
D-	
E-	
F-	
G-	

KONING ELLIS

Parooltoren, 6e etage  
1091 GL Amsterdam  
www.koningellis.nl  
T 020 4650047

schaal 1:5      formaat A3      fase TO

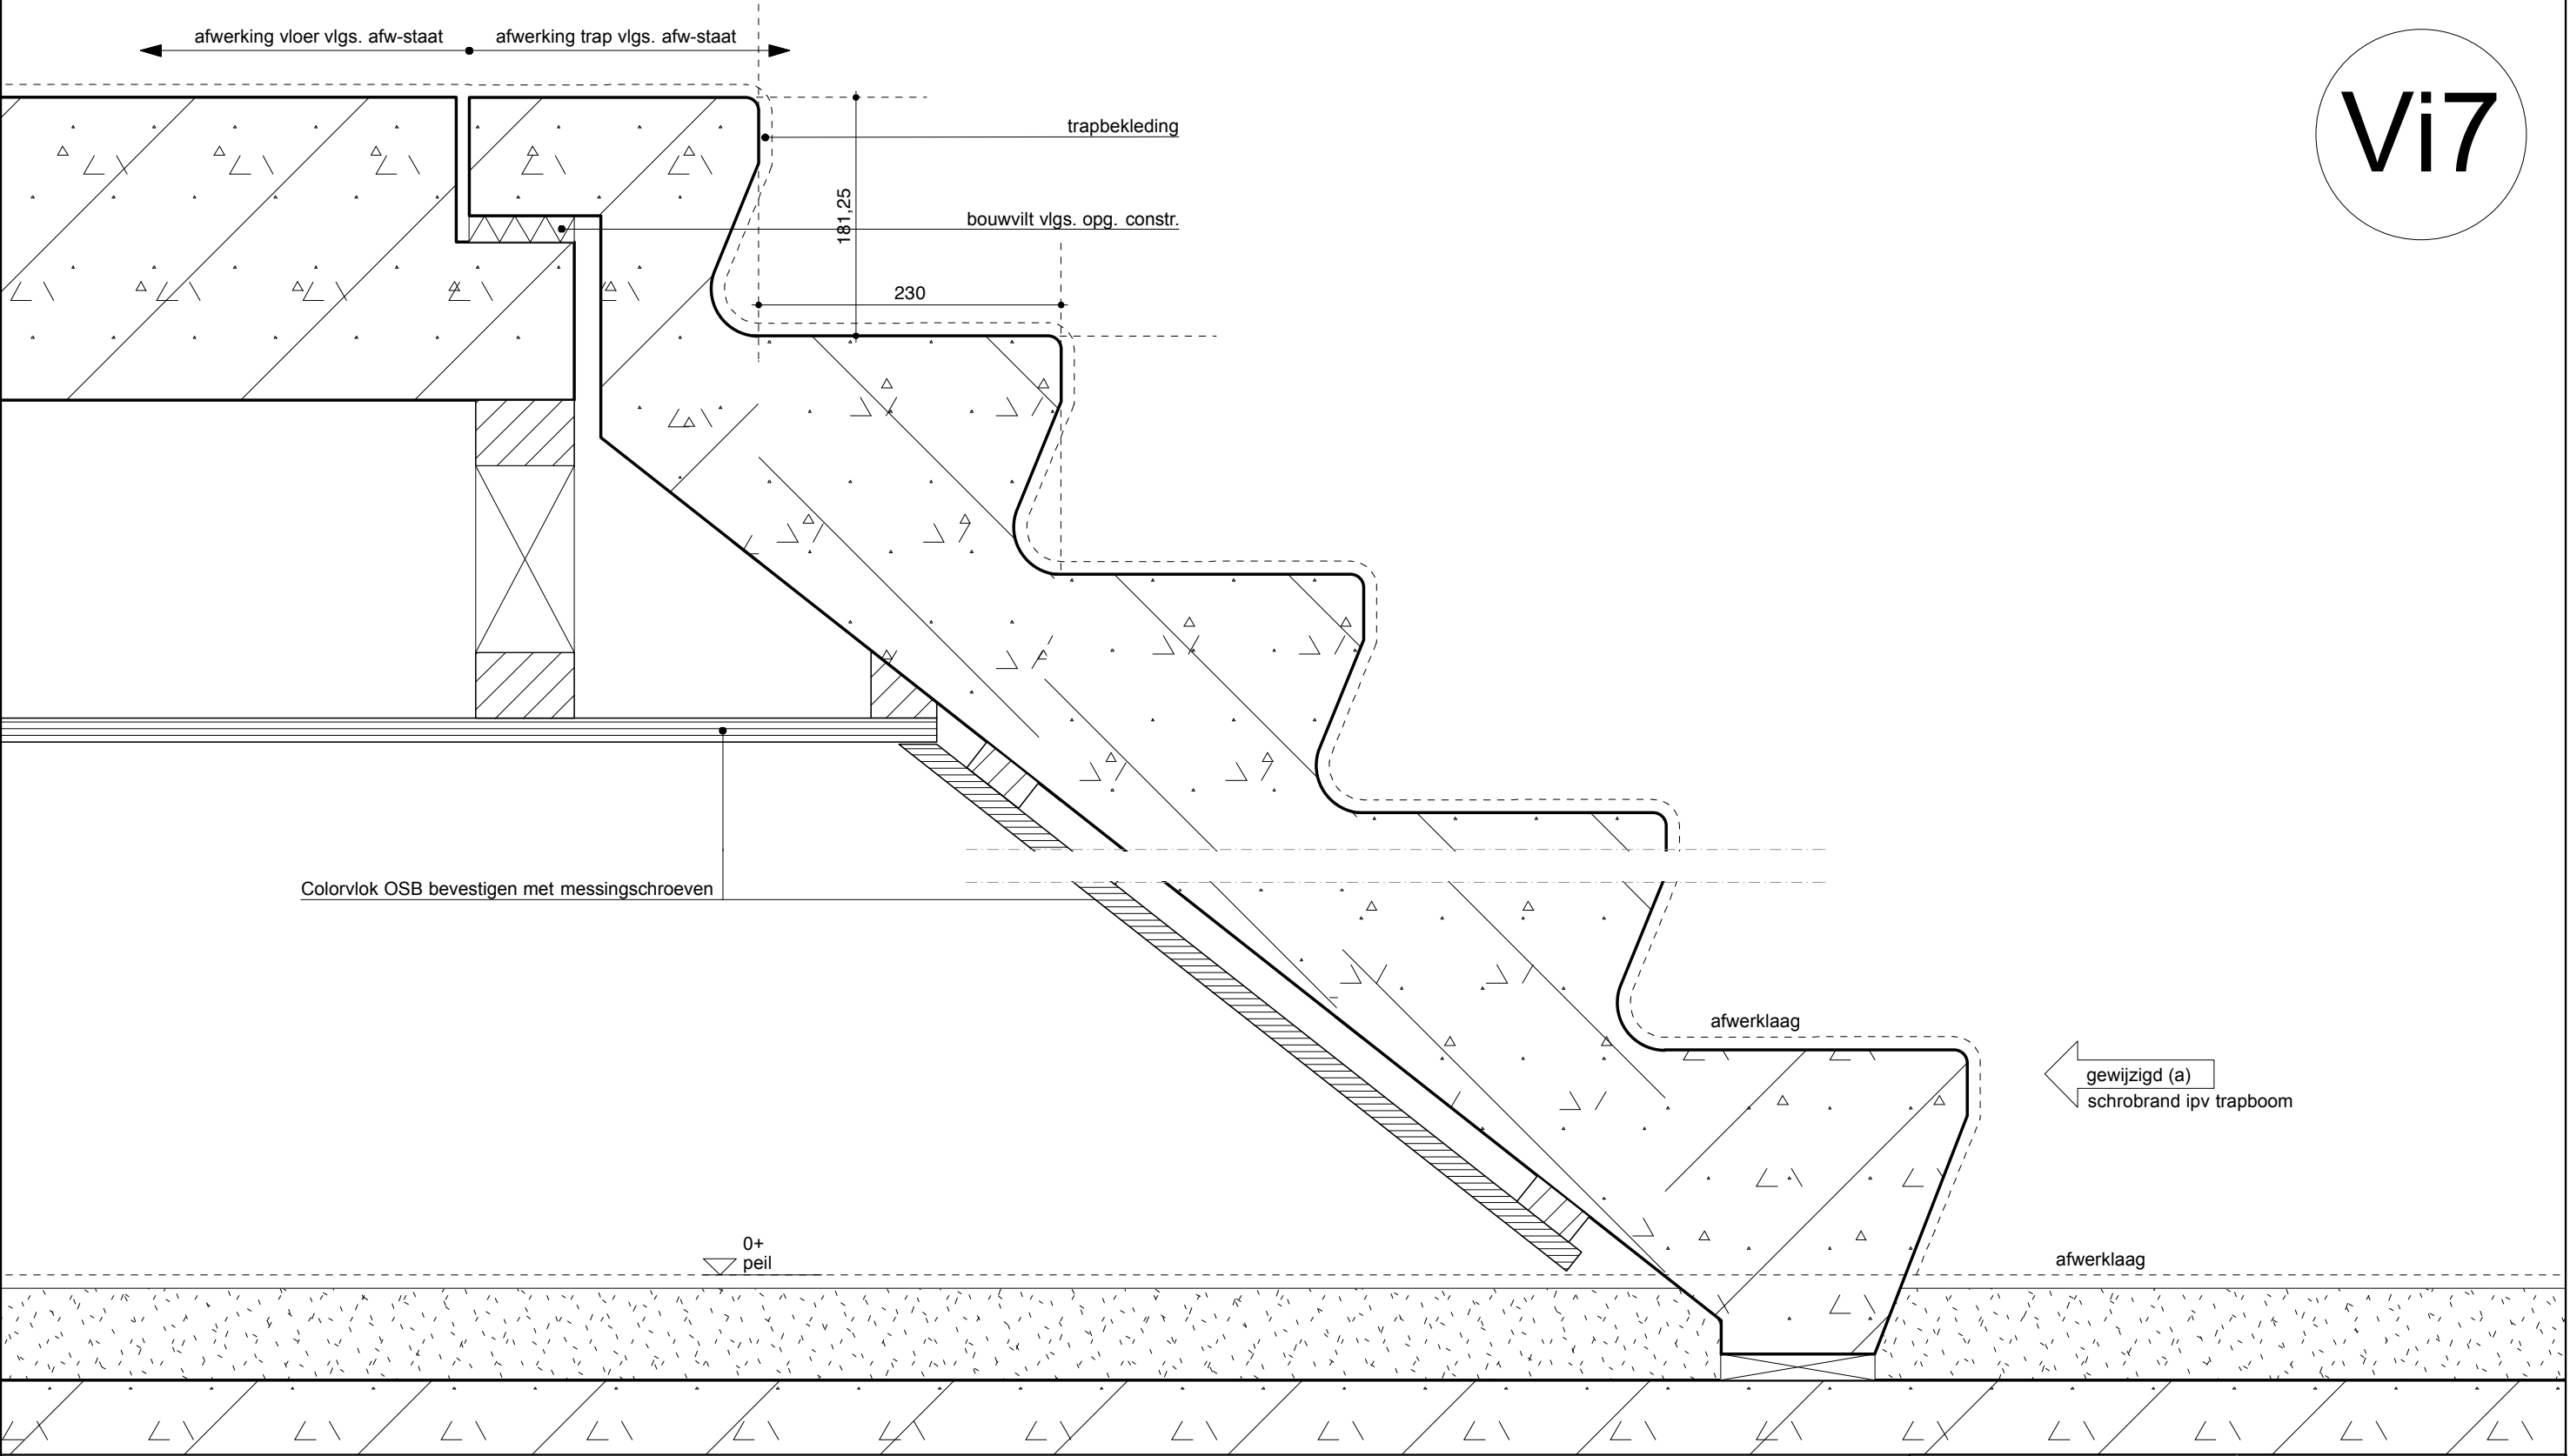

INTERIEUR DETAIL

KE39-Lekker Fit Gymzaal, Rotterdam  
KE39-5-20

datum	status
0- 22-04-2014	DEFINITIEF
A- 12-05-2014	WIJZIGING
B-	
C-	
D-	
E-	
F-	
G-	

KONING ELLIS

Parooltoren, 6e etage  
1091 GL Amsterdam  
www.koningellis.nl  
T 020 4650047

schaal	formaat	fase
1:5	A3	TO