


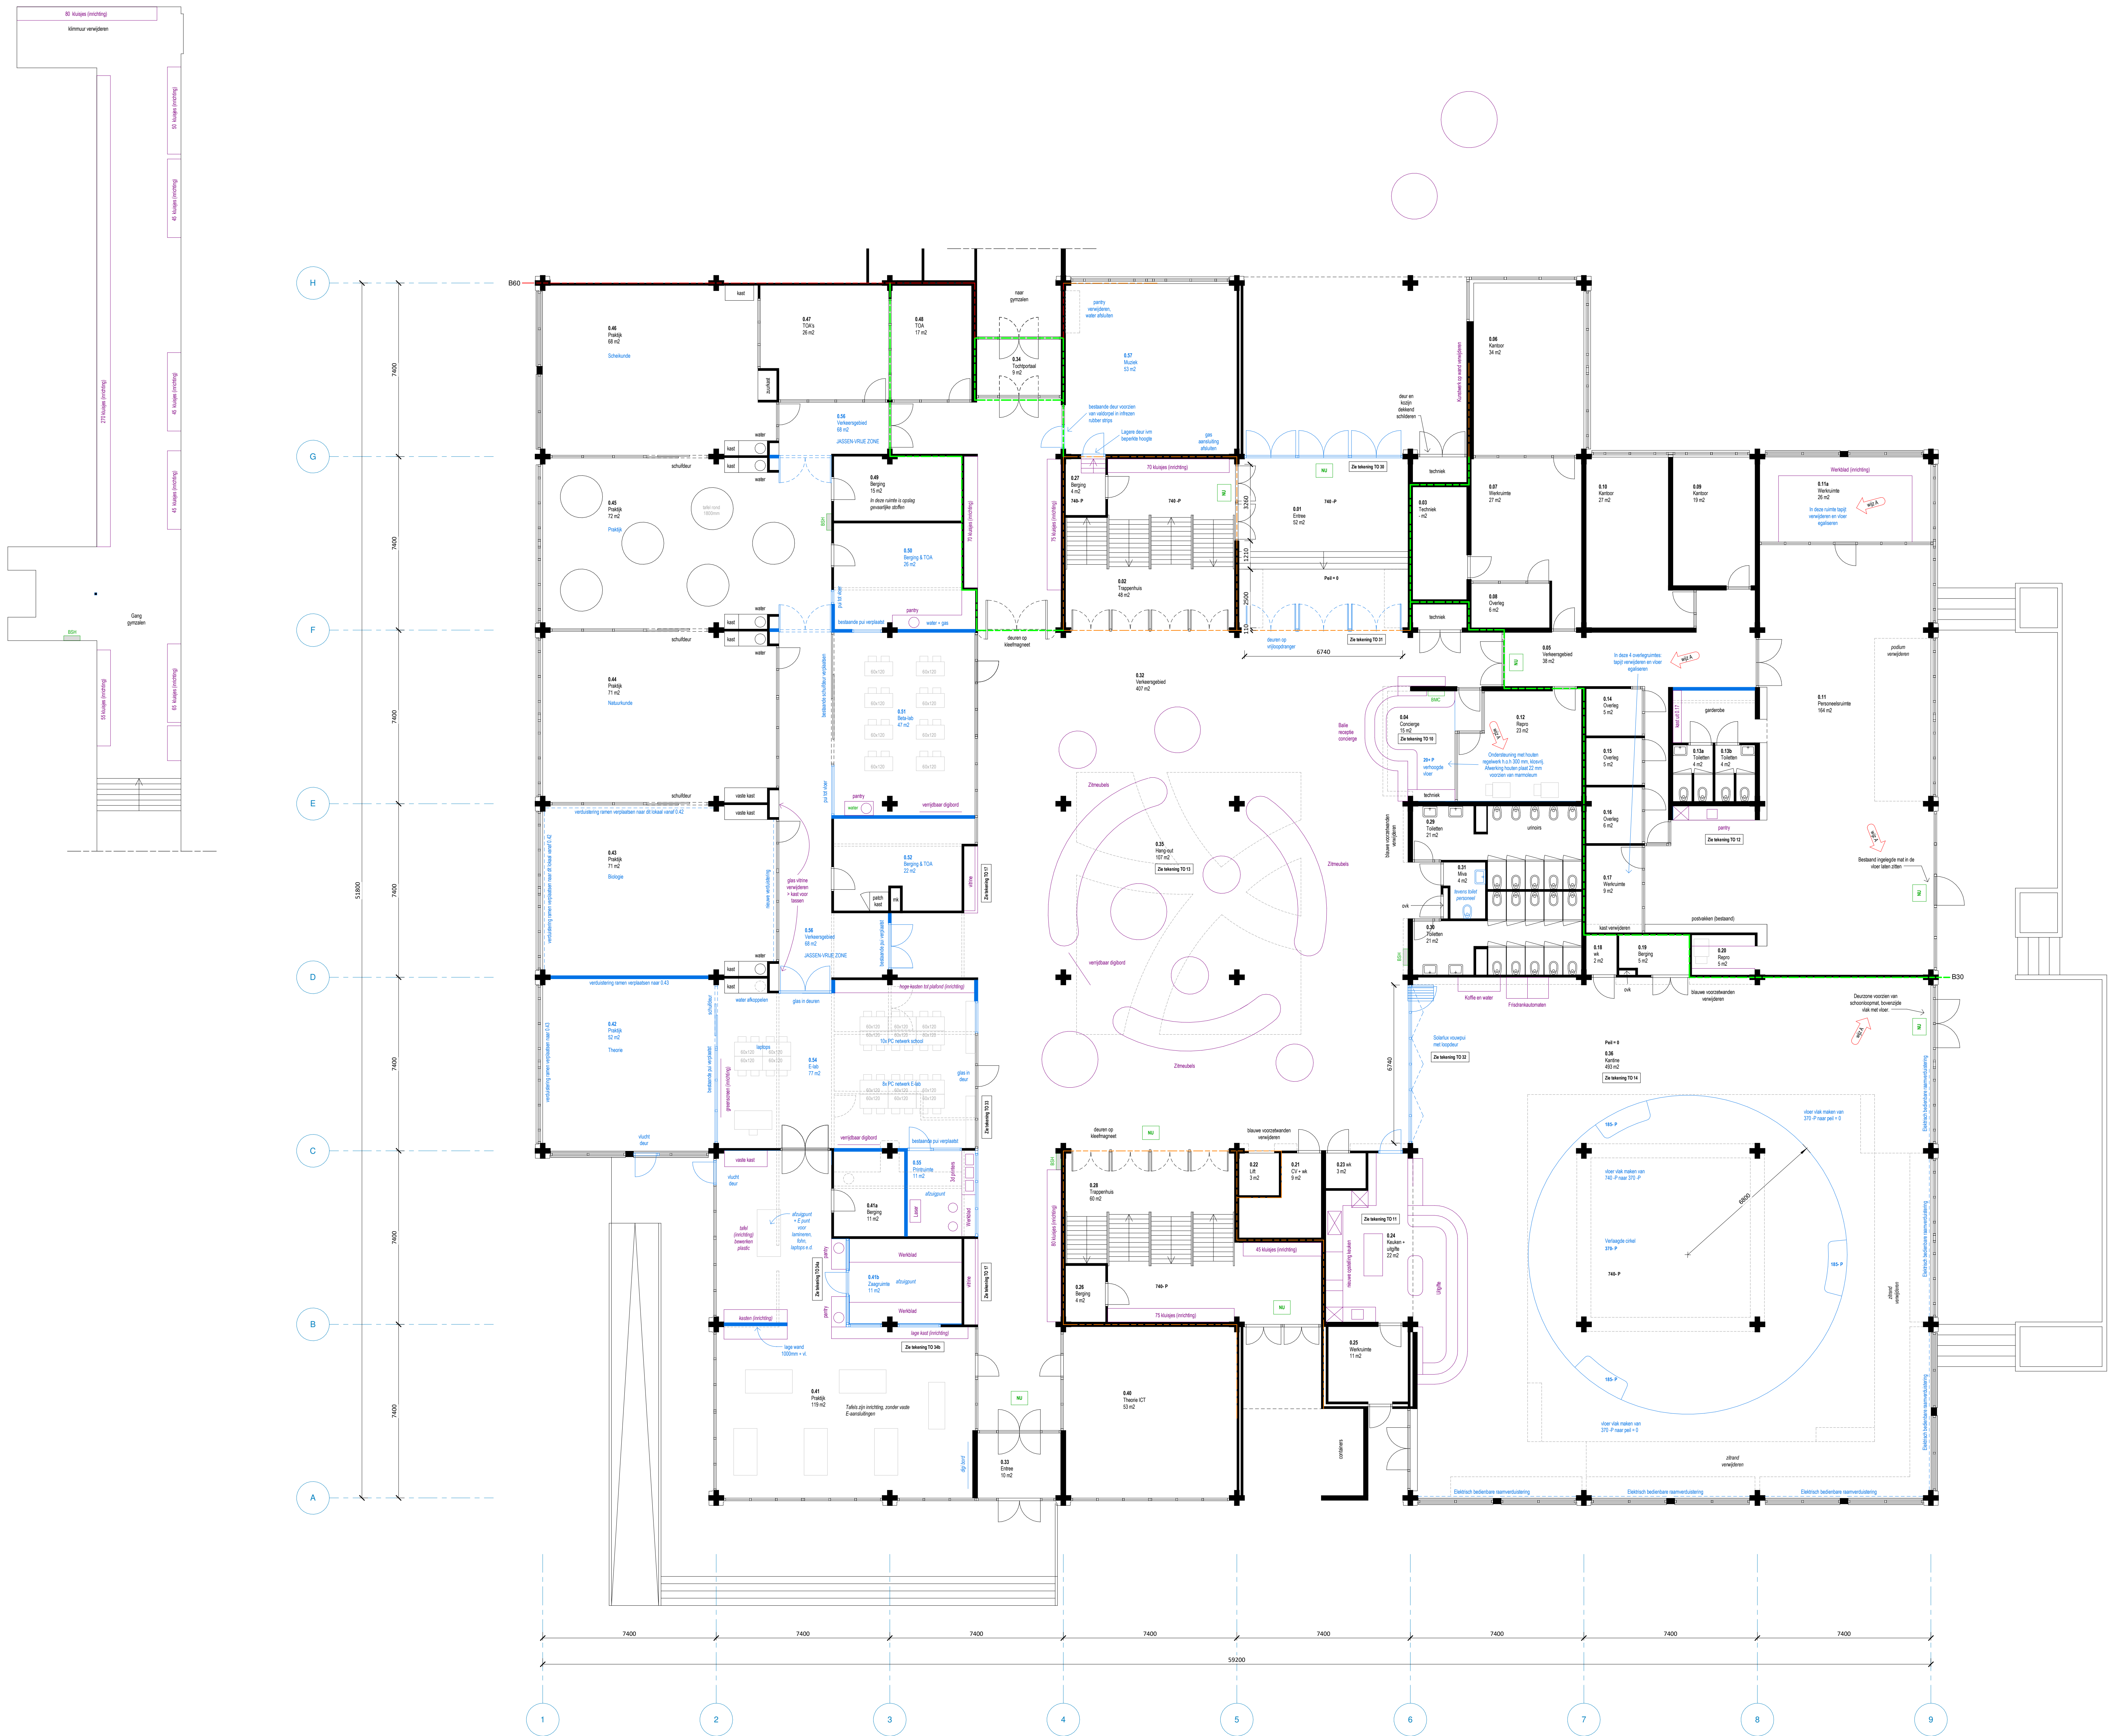

Renvooi

- Huidige situatie
 - Nieuwe situatie - bouwkundig
 - Te verwijderen
 - Nieuwe situatie - directielevring
- bestaand - wbdbo 60 minuten
bestaand - wbdbo 30 minuten
Rechtsen verkregen niveau
Brandslanghaspelkast
Nood-en transparantverlichting
Brandmeldcentrale

Upgrade Kamerlingh Onnes

Opdrachtgever
Openbaar Onderwijs Groningen

Tekeningnummer
TO 00

Onderwerp
Plattegrond Begane grond

Schaal
1:100

Formaat
A0

Datum
5 april 2024
13 mei 2024 - wijz A