


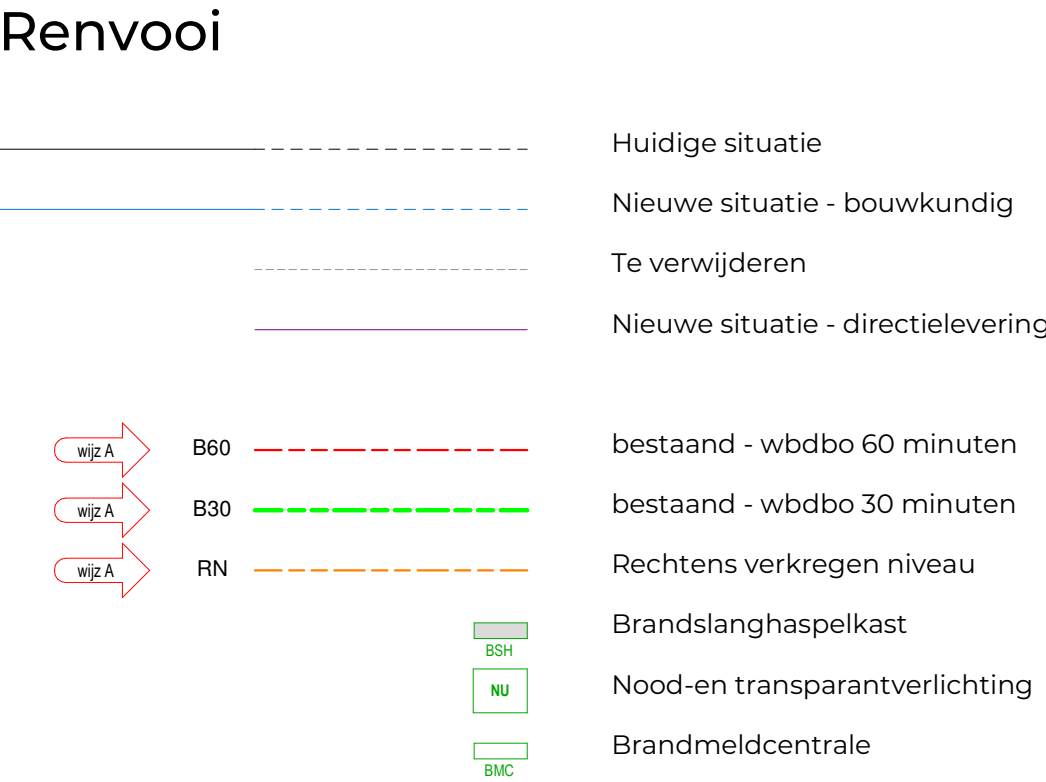

Opdrachtgever
Openbaar Onderwijs Groningen

Tekeningnummer
TO 02

Onderwerp
Plattegrond 2e verdieping

Schaal
1:100

Formaat
A0

Datum
5 april 2024
13 mei 2024 - wijz A