

TO 50 - Vloeren

Algemeen

Verspreid door het hele gebouw liggen veel verschillende type vloeren (PVC, marmoleum) en in een grote variatie aan kleuren. Vooral op de begane grond is slijtage zichtbaar.

- Alle vloeren worden vervangen, met uitzondering van de aanwezige betonnen trappen.
- Toevoegen van plinten
- Vaste inrichting op o.a. de leerpleinen wordt verwijderd zodat de nieuwe vloer overal gelegd kan worden. LET OP: materiaal vaste inrichting opslaan ivm circulaire inzet.
- Lockers worden verwijderd om nieuwe vloer te kunnen leggen (alle lockers worden vervangen).
- Fotomateriaal op treden betontrap verwijderen.
- Tapijt verwijderen in ruimtes waar dat ligt.
- Egaliseren voorzien van nieuwe vloer (zie afwerkstaat).

Circulair

wijz A

In de nieuwe situatie maakt de vloer de school lichter, rustiger en eigentijds. Zie hoofdstuk Look & Feel.


Huidige situatie




TO 50 - Vloeren

Overzicht type vloer


LET OP:
In Binas lokalen met
vaste tafels blijven
de tafels staan ivm
aansluitingen gas. e.d.
Vloer dus om tafel heen
leggen.

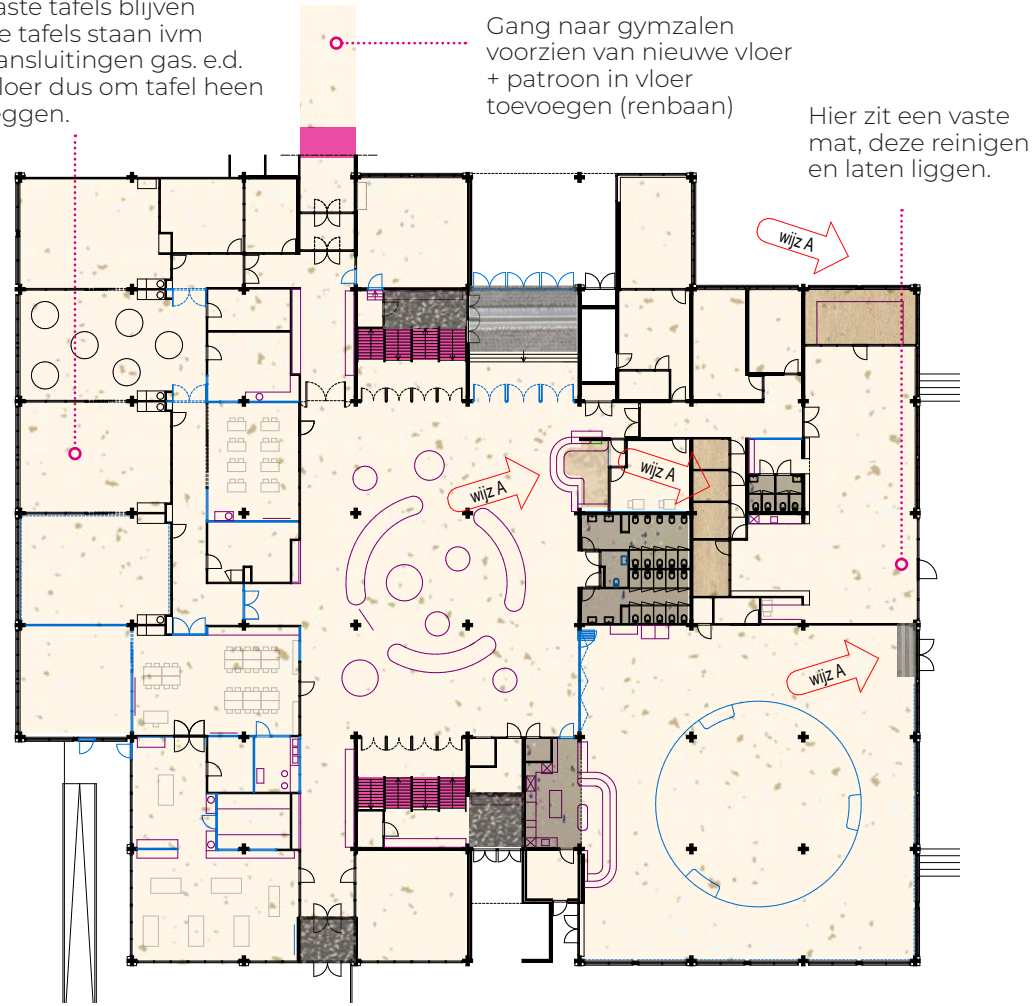

begane grond
schaal 1:500

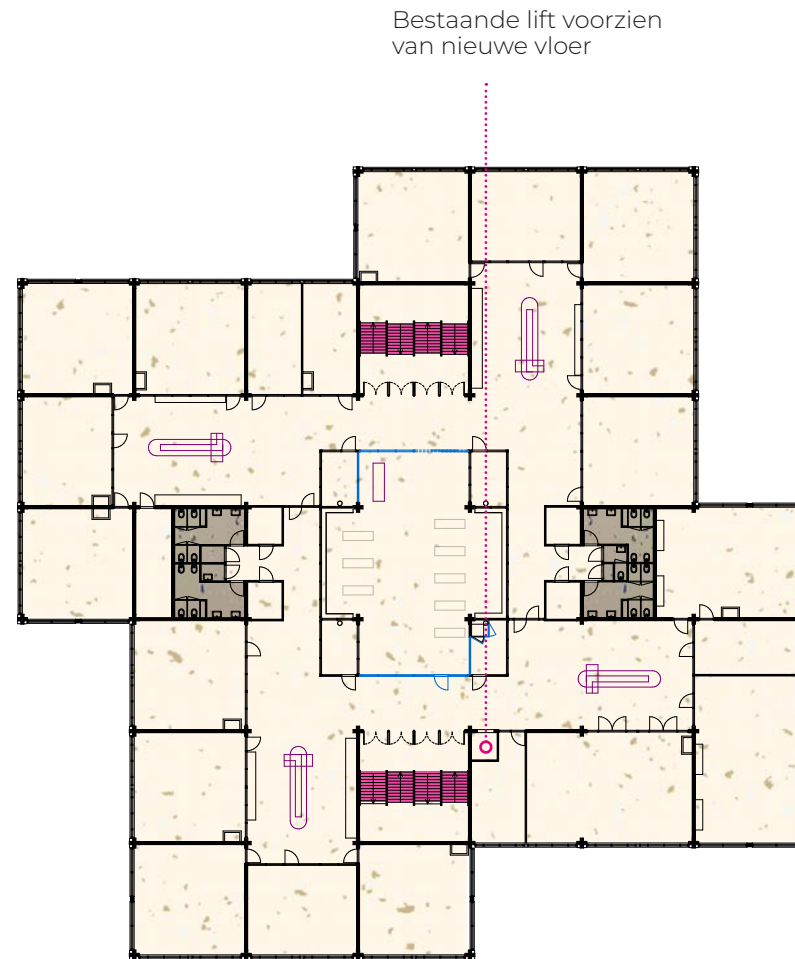

1e verdieping
schaal 1:500

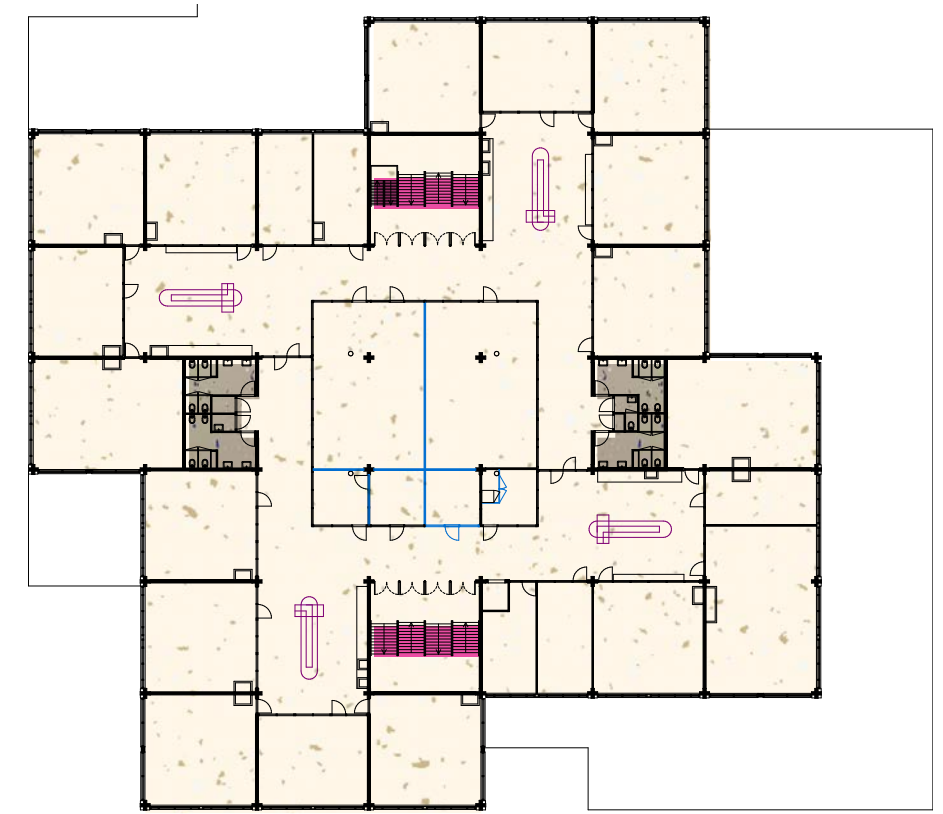


2e verdieping
schaal 1:500



Algemene vloer

- PU coating over huidige vloer
- Kleur n.t.b. (geen RAL)
- Uitgaan van drie kleuren in n.t.b verdeling. Eén hoofdkleur, met accenten op bijzondere plekken (n.t.b.)

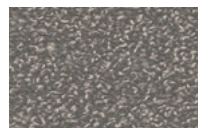


Schoonloopmat

- Storax Forza Eco
- Kleur n.t.b.
- Uitgaan van één kleur.



Schoonloopmat

- Storax Etrada Eco
- Kleur n.t.b.
- Uitgaan van één kleur.

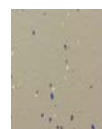

Sanitair, keuken

- Gietvloer Bolidt 525 o.g. voorzien van fijne flake
- Holle opstaande plint, voorzijde vlak met tegelwerk.
- Kleur n.t.b.
- Uitgaande van twee kleuren.
- Centrale keuken (0.24) moet voldoen aan eisen HACCP

LET OP: bestaande schrobputjes niet handhaven.



Trappen

- Bestaande beton handhaven
- Reinigen en voorzien van nieuwe (slipvrije) coating (vochtwerend)



Concierge en spreekkamers

- Forbo Marmoleum
- Op opgehoogde vloerdeel


Overgangen

PU coating - gietvloer
> voorzien van DTS dorpel


schoonloopmat - PU coating
> voorzien van L-hoekprofiel

TO 50 - Vloeren


Overzicht huidige vloerafwerking

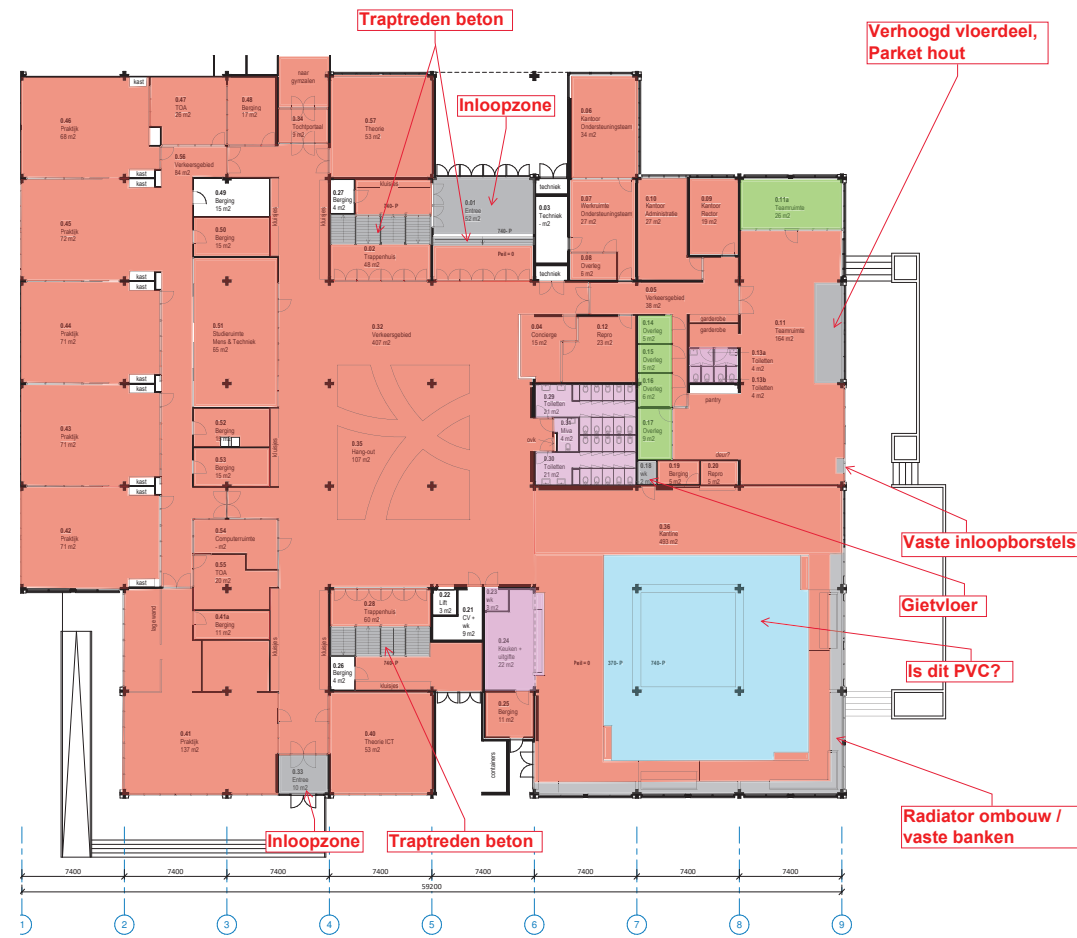

begane grond

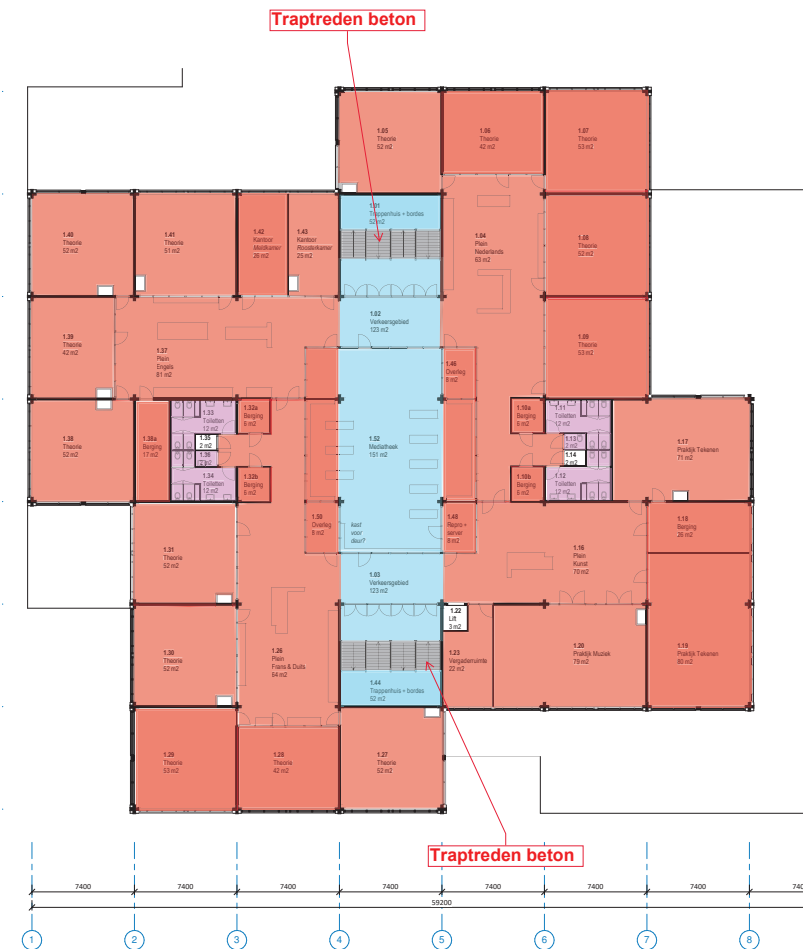

1e verdieping

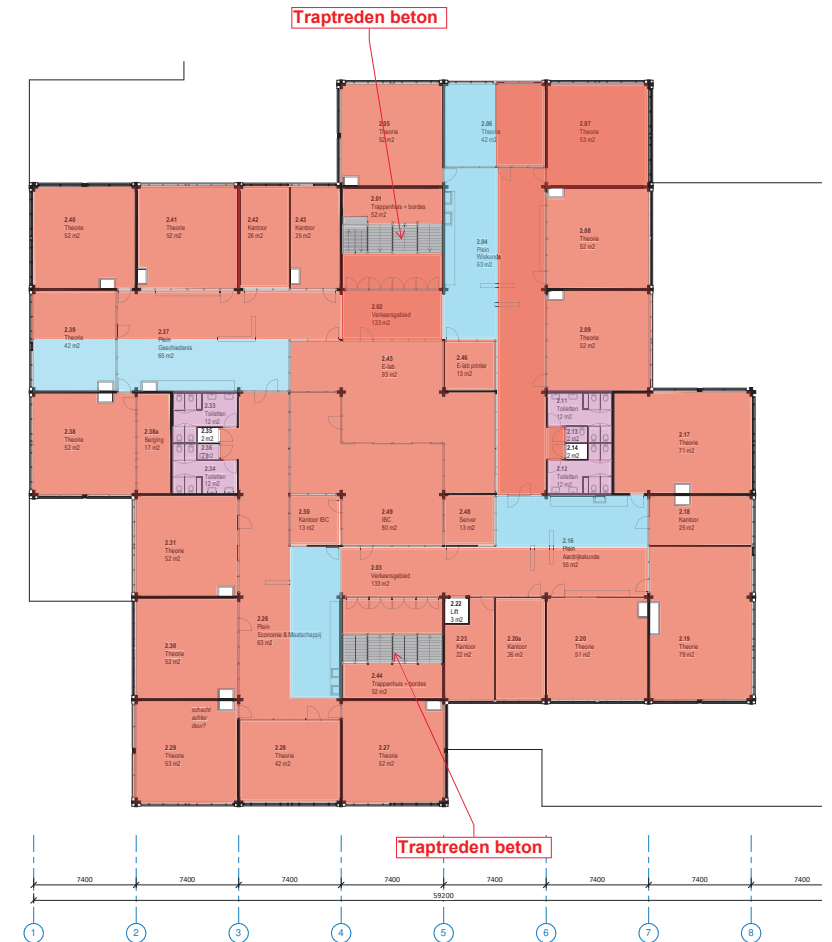

2e verdieping

BESTAANDE VLOEREN

- = Linoleum
- = PVC
- = Naaldvilt
- = Tegelvloer
- = Anders