
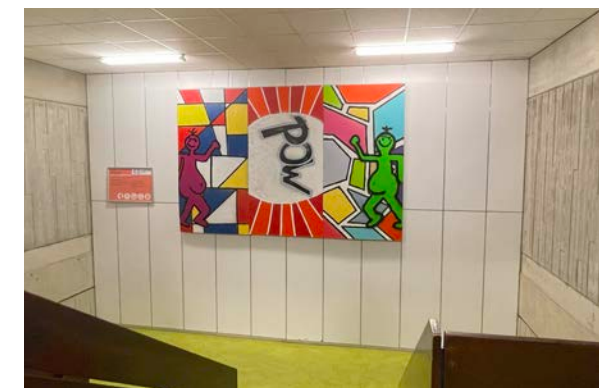


TO 51 - Wanden

Algemeen


- De structuur op aanwezige betonwanden is karakteristiek voor dit gebouw. Die structuur blijft behouden. De betonkleur blijft gehandhaafd, tenzij deze al overgeschilderd is.
- Wanden van Fimon steen zijn nagenoeg overal dekkend in kleur geschilderd. Die structuur blijft behouden en wordt opnieuw geschilderd.
- Overige reguliere wanden voorzien van nieuw sauswerk.
- Tegelwanden in sanitairruimtes worden niet vervangen.
- Nader te beoordelen of voorzetwanden in trappenhuis verwijderd moeten worden of dat herstelwerkzaamheden voldoende zijn. De wanden worden voorzien van nieuwe prints (zie grafische uitingen).
- Blauwe voorzetwanden op begane grond (in kantine voornamelijk) verwijderen.
- In de aangegeven ruimtes, de onderste meter voorzien van afwasbare coating.

Huidige situatie

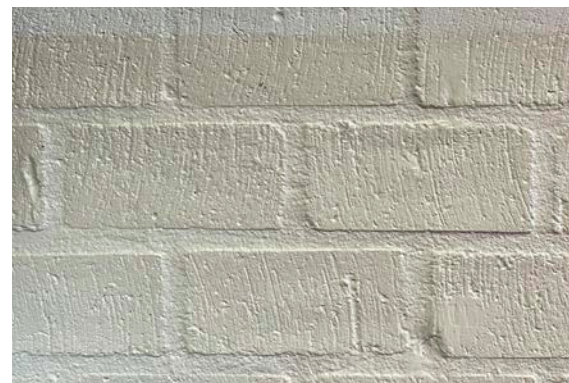


TO 51 - Wanden


Overzicht

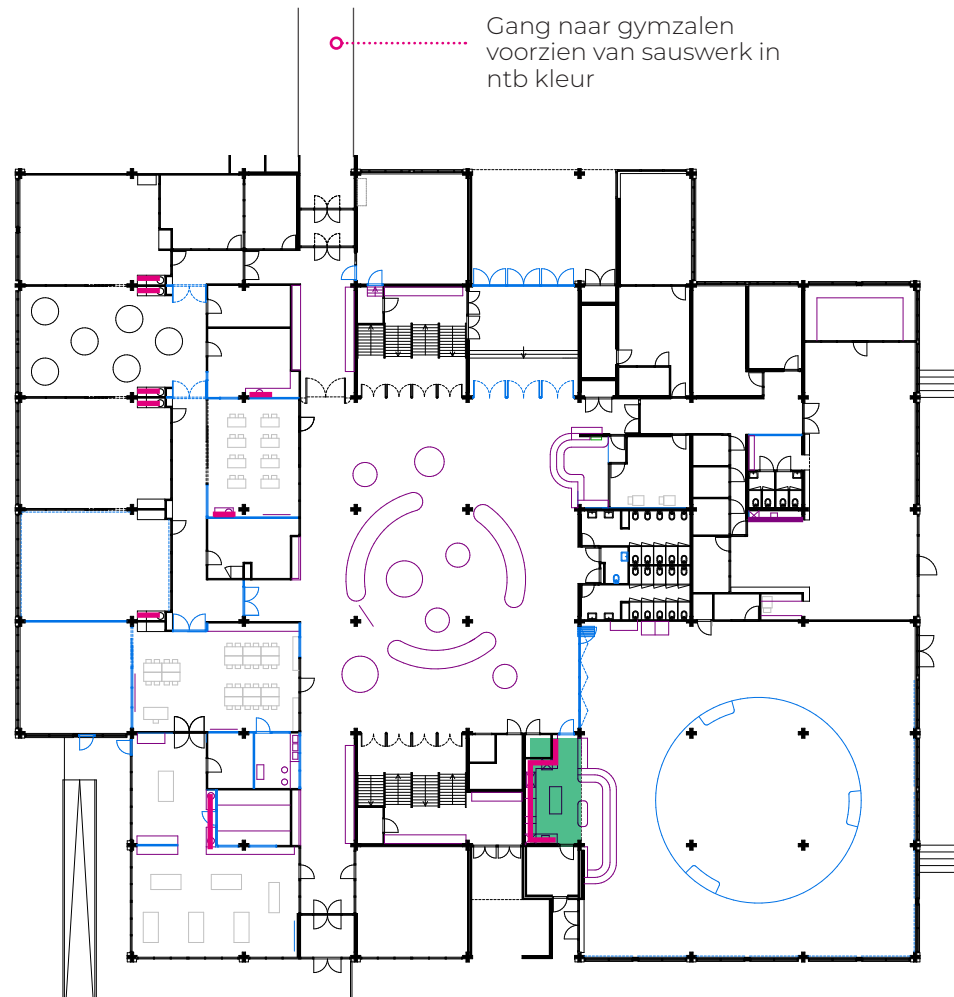


begane grond
schaal 1:500

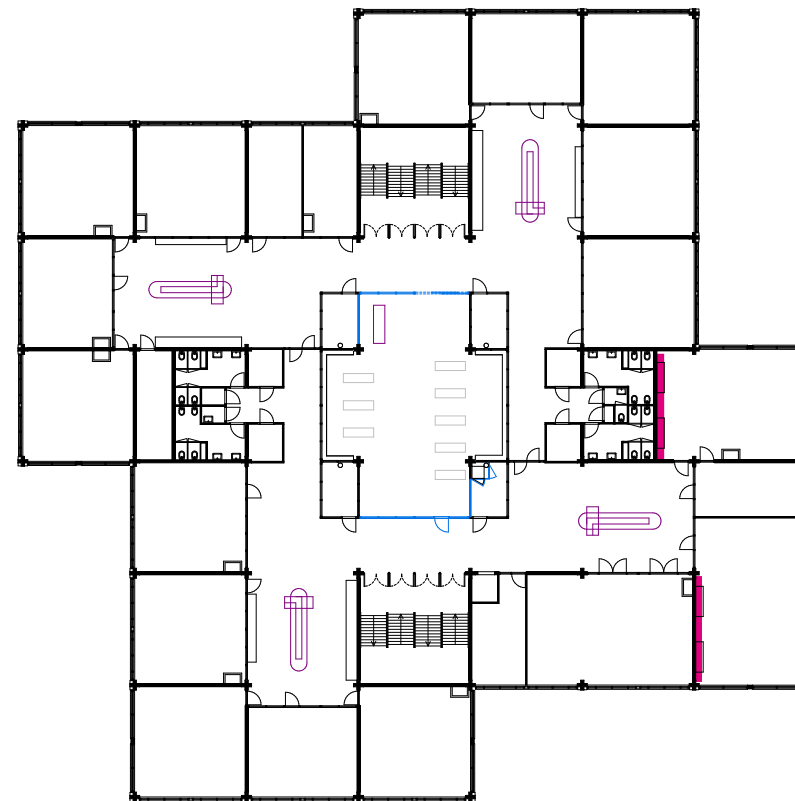

1e verdieping
schaal 1:500

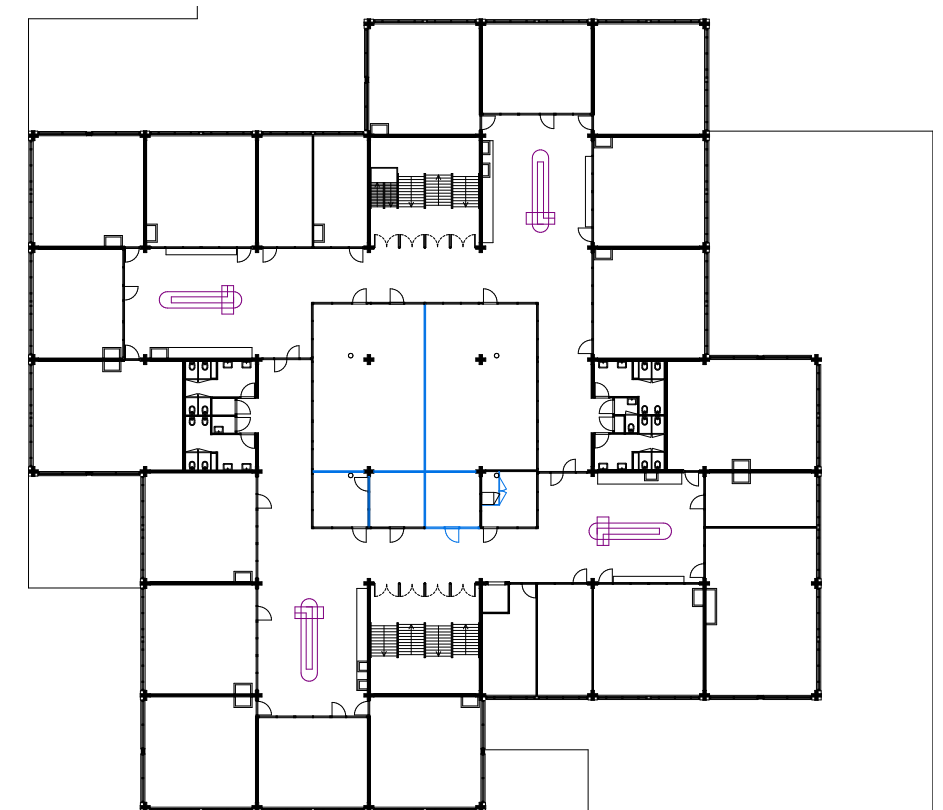

2e verdieping
schaal 1:500

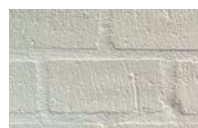

Wanden Fimon steen

- Dekkend schilderen in n.t.b. witte kleur.
- Onderste meter voorzien van afwasbare coating in aangegeven ruimtes.




Wanden beton met structuur

- Schoonmaken en voorzien van transparante coating (mat) om makkelijk te kunnen reinigen.



Wanden beton met structuur

- Dekkend schilderen in n.t.b. witte kleur.

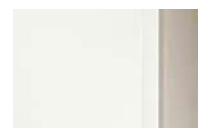

Overige wanden

- Voorzien van nieuw sauswerk in n.t.b. kleur.

LET OP:

De nieuwe afwerking van deze type wanden is niet per wand apart weergegeven op de tekening, zie daarvoor de afwerkstaat.



Keuken

- Voorzien van nieuwe tegels
- Uitgaan van Mosa 150x300 mm.
- Uitgaan van 70% wit en 30% kleur.
- Kleuren nader te bepalen, uitgaan van 4 kleuren.
- Herplaatsen huidige wandsysteem bij toiletten.
- Centrale keuken (0.24) moet voldoen aan eisen HACCP



Spatrand

Bij keukens, pantry's en waterpunten. Materiaal n.t.b.

TO 51 - Wanden

Kolommen en balken

De zichtbare hoofddraagstructuur van het gebouw is kenmerkend. De uitstraling van het beton is overall nog intact, het is nergens overschilderd. Door deze structuur als basis in beton te laten, oogt het geheel rustig en blijft het robuust. De uitstraling van het beton oogt gedateerd, smoezelig en donker. Dit wordt mede veroorzaakt door de materialen er om heen (vloer, plafond) in combinatie met de zwakke en geelkleurige verlichting. Door de totale upgrade zal het beton er weer modern uitzien.

- Alle balken en kolommen behouden de kleur van beton.
- Balken schoonmaken waar nodig (circa 10% van totaal).
- Kolommen schoonmaken waar nodig, vooral onderste 1,5 meter (circa 50% van totaal). Voorzien van transparante coating (mat) op onderste 2 meter op nieuwe vervuiling tegen te gaan en makkelijk te kunnen reinigen.

LET OP: Het schoonmaken dient gedaan te worden met een product waar geen toxische emissies bij vrijkomen en waar geen schade aan het milieu door veroorzaakt kan worden na gebruik (afval).



Huidige situatie

Referenties nieuwe situatie



TO 51 - Wanden

Balustrades en leuningen trappenhuis

Opwaarderen van balustrades trappenhuisen, de planken en de stalen kokers.

- Stalen kokers schilderen in n.t.b. kleur.
- Houten planken van de balustrades opschuren en opnieuw transparant lakken, wanneer er een goed ogende houtsoort zichtbaar wordt bij opschuren (voorkeur). Anders dekkend schilderen in n.t.b. kleur.



Huidige situatie

TO 51 - Wanden

Begane grond

Nieuwe binnenwanden type 1

Opbouw

- HSB 89 mm met **isolatie**
- 2x12.5 gipsplaat aan weerszijden
- Voorzien van scan(Renovlies -150 o.g.
- Voorzien van sauswerk

Kwaliteit

- Het gewogen contactgeluidniveau (LnT;A) tussen leslokalen onderling en aangrenzende verblijfsruimten (bijv. leerpleinen, kantoren, spreekkamers) is **ten hoogste 54 dB**.
- Er moeten op nader aan te wijzen plaatsen elementen opgehangen kunnen worden aan de wanden, daar terplaatse de wand voorzien van achterhout.

Nieuwe binnenwanden type 2


Wand tot 1200 + vloer

Opbouw

- HSB 89 mm
- 2x12.5 gipsplaat aan weerszijden
- Voorzien van scan(Renovlies -150 o.g.
- Voorzien van sauswerk

Kwaliteit

- Er moeten op nader aan te wijzen plaatsen elementen opgehangen kunnen worden aan de wanden, daar terplaatse de wand voorzien van achterhout.

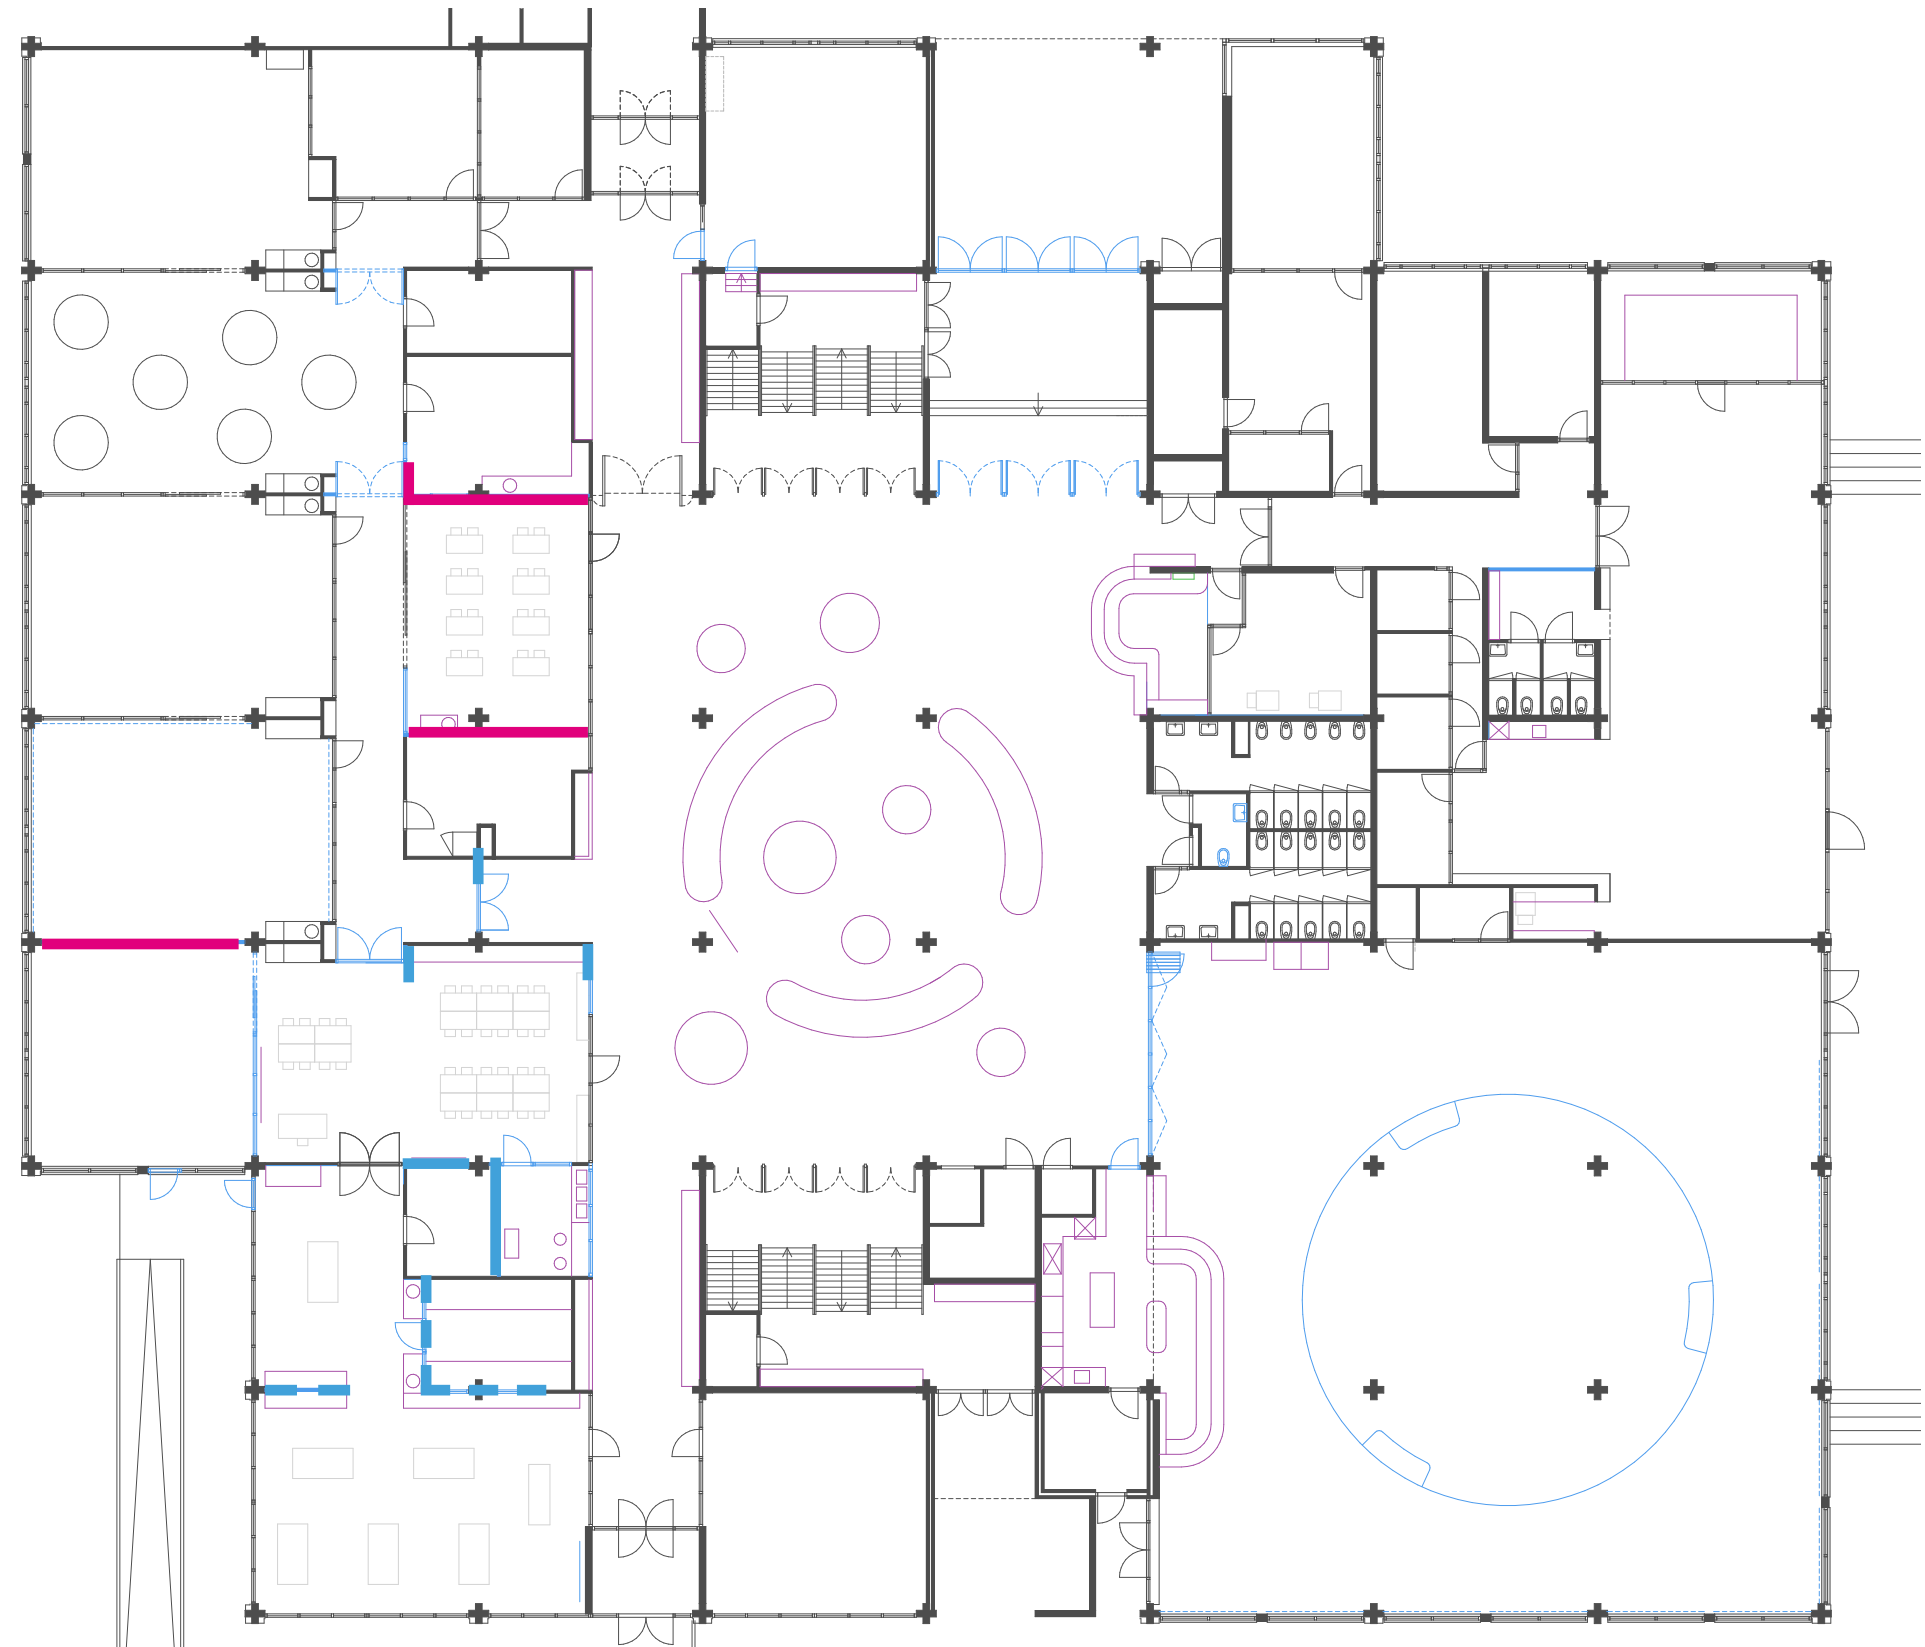

TO 53 - Wanden

1e verdieping


Nieuwe binnenwanden type 1

Opbouw

- HSB 89 mm met **isolatie**
- 2x12.5 gipsplaat aan weerszijden
- Voorzien van scan(Renovlies -150 o.g.
- Voorzien van sauswerk

Kwaliteit

- Het gewogen contactgeluidniveau (LnT;A) tussen leslokalen onderling en aangrenzende verblijfsruimten (bijv. leerpleinen, kantoren, spreekkamers) is **ten hoogste 54 dB**.
- Er moeten op nader aan te wijzen plaatsen elementen opgehangen kunnen worden aan de wanden, daar terplaatse de wand voorzien van achterhout.
- Let op brandwerende eisen wanden op scheiding compartimenten.

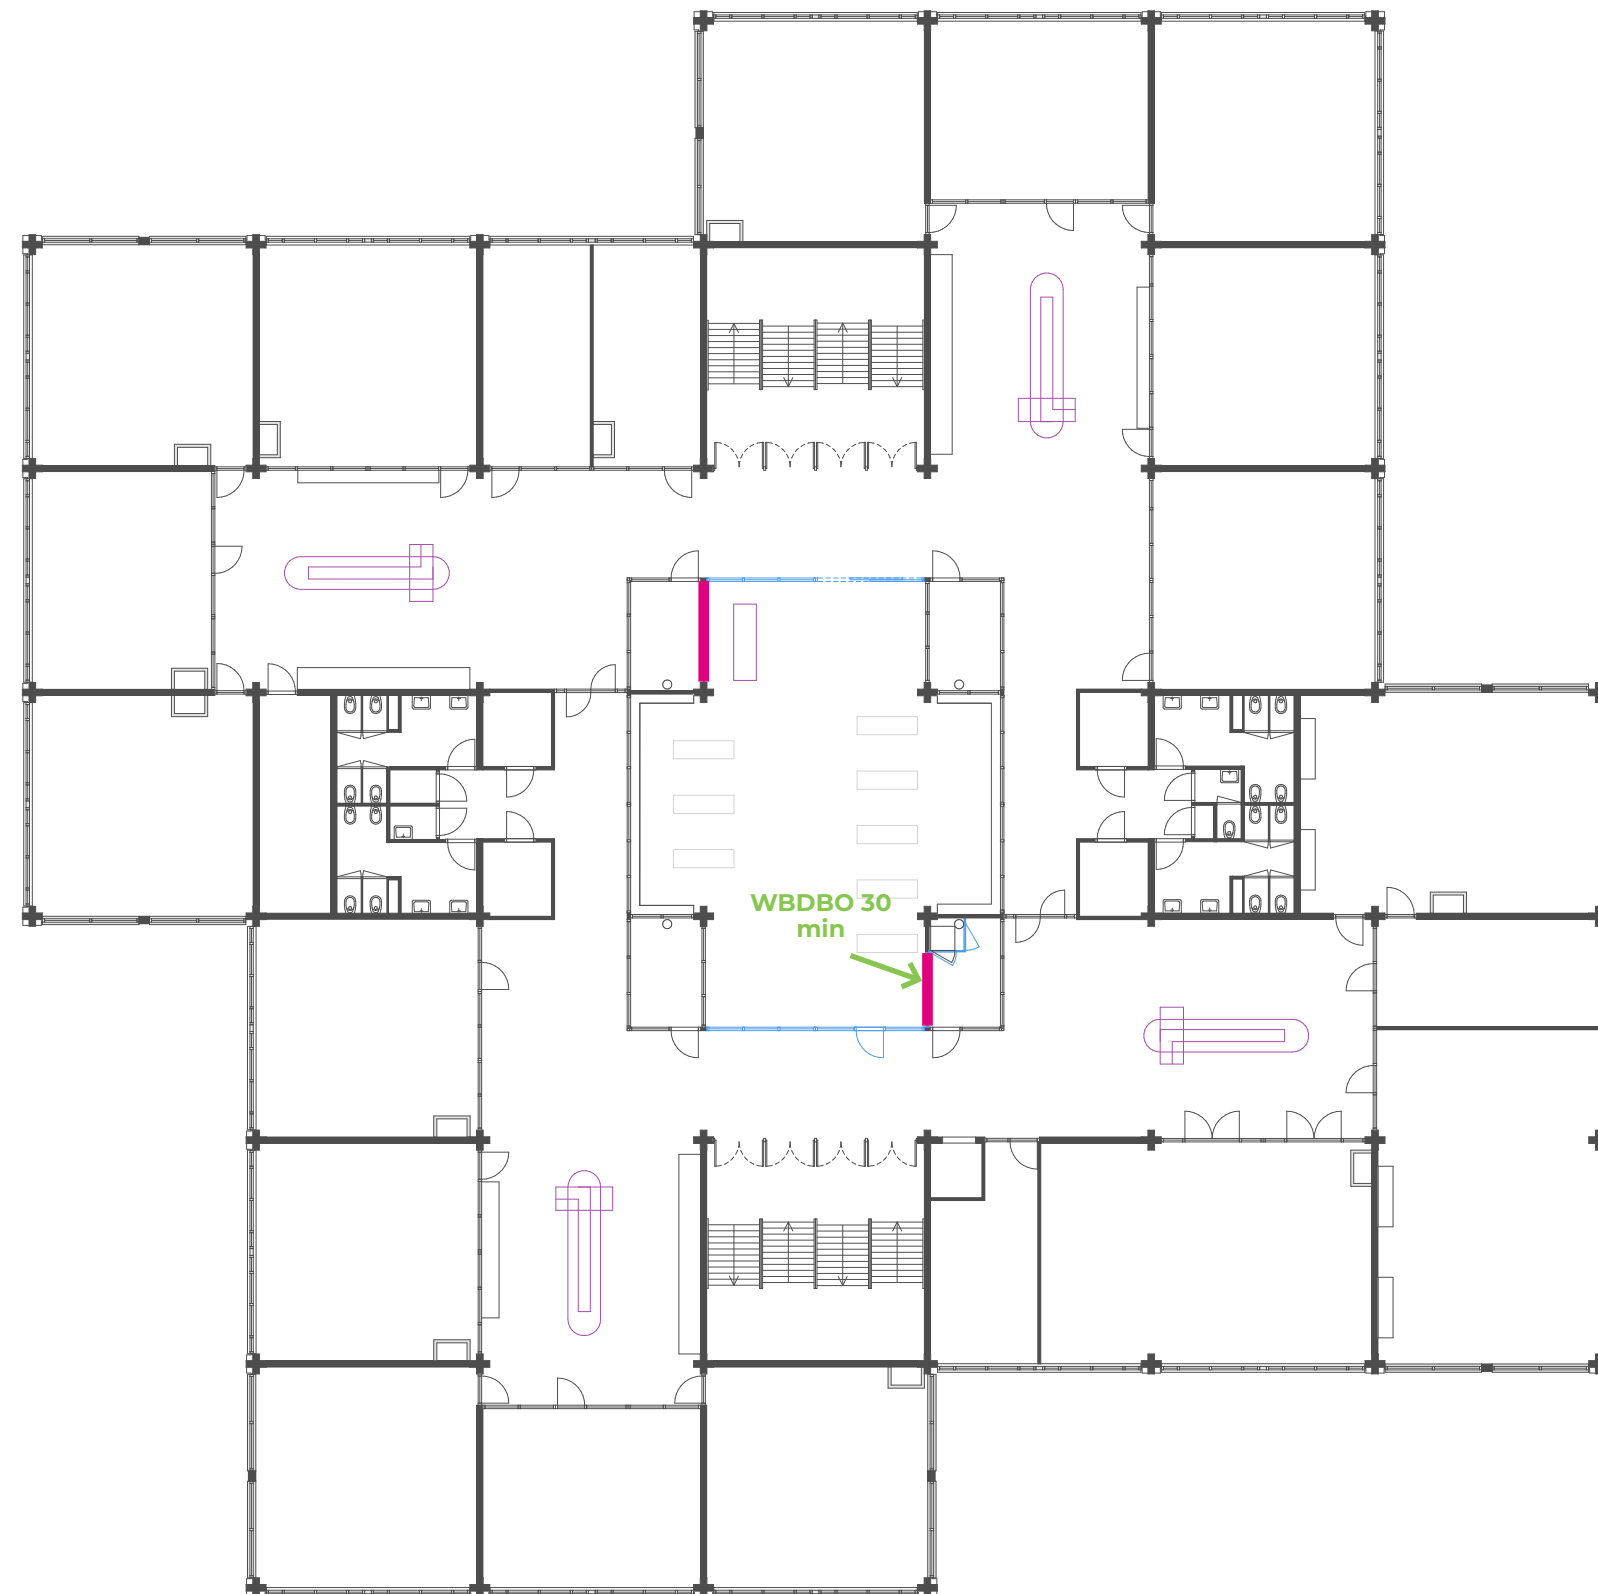

TO 51 - Wanden

2e verdieping

Nieuwe binnenwanden type 1

Opbouw

- HSB 89 mm met **isolatie**
- 2x12.5 gipsplaat aan weerszijden
- Voorzien van scan(Renovlies -150 o.g.
- Voorzien van sauswerk

Kwaliteit

- Het gewogen contactgeluidniveau (LnT;A) tussen leslokalen onderling en aangrenzende verblijfsruimten (bijv. leerpleinen, kantoren, spreekkamers) is **ten hoogste 54 dB**.
- Er moeten op nader aan te wijzen plaatsen elementen opgehangen kunnen worden aan de wanden, daar terplaatse de wand voorzien van achterhout.
- Let op brandwerende eisen wanden op scheiding compartimenten.

