
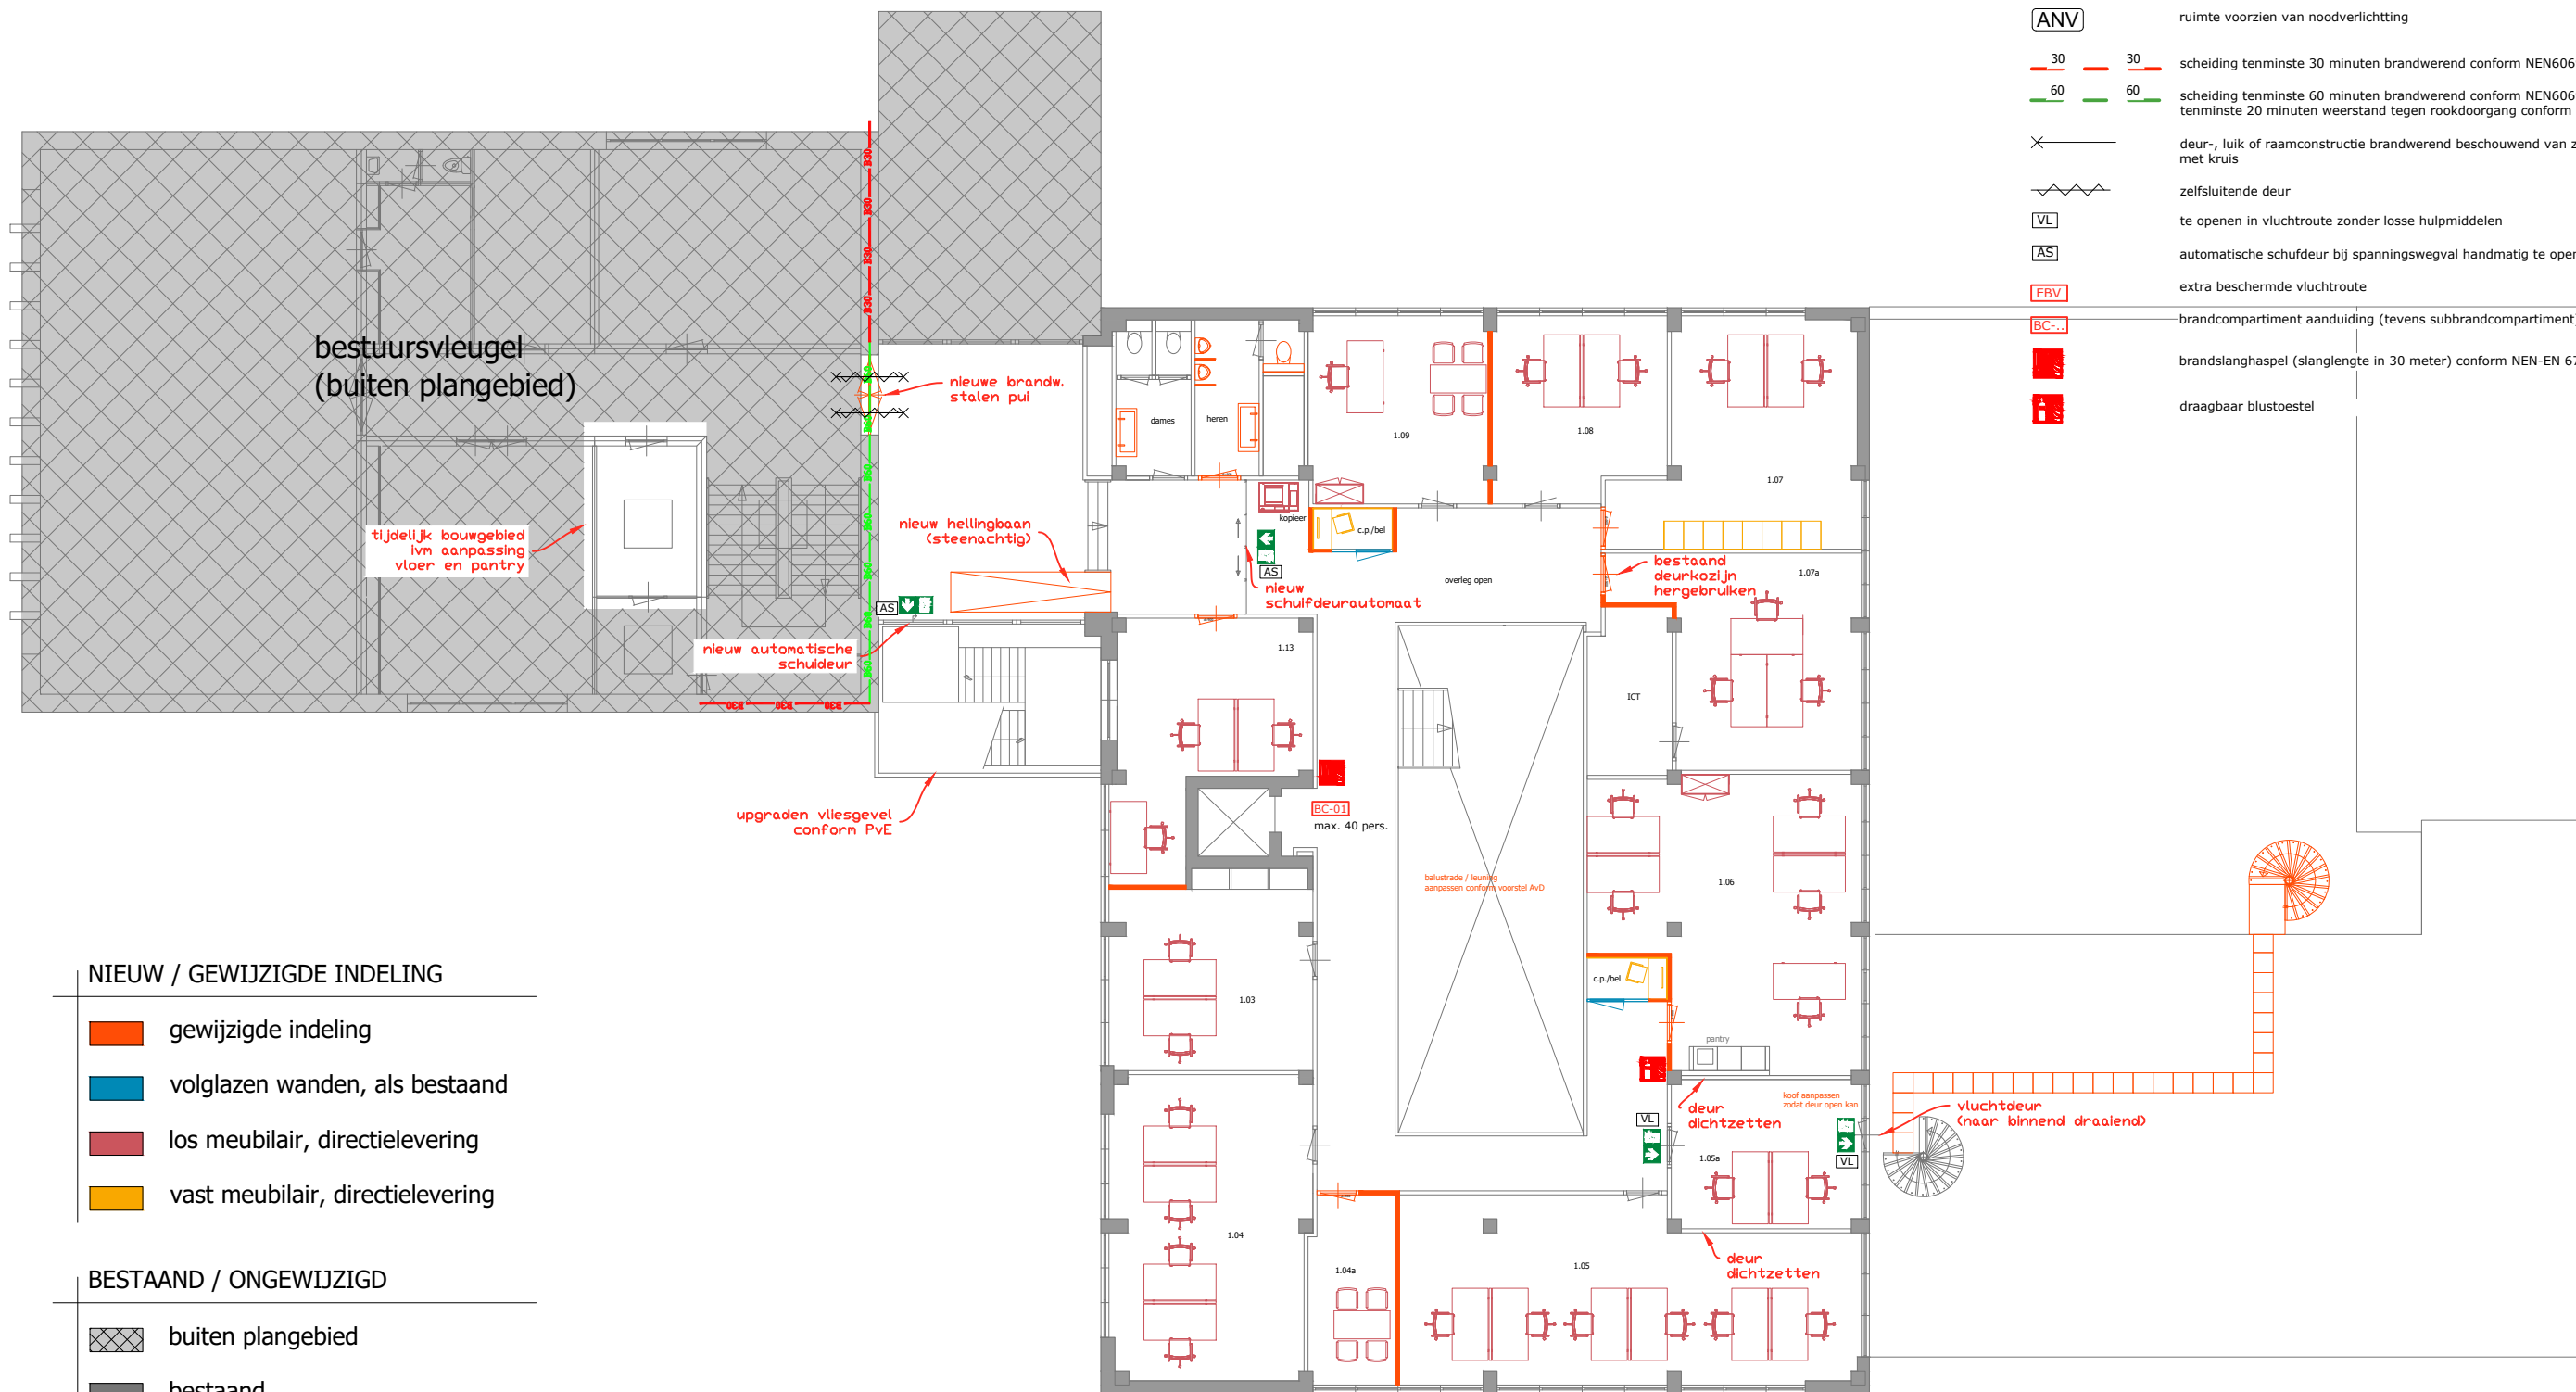


Brandveiligheid

Voorschriften brandveiligheid zijn aangegeven in rapport brandveiligheid van Bureau Veldweg BV met kenmerk 10427R01.

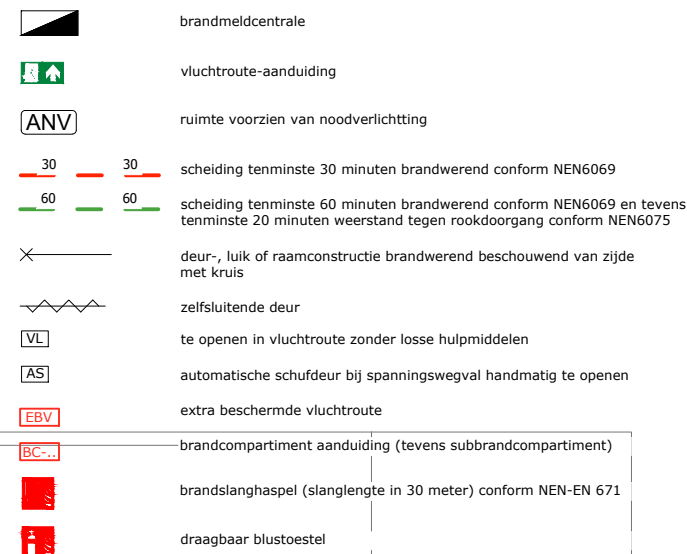

NIEUW / GEWIJZIGDE INDELING


-  gewijzigde indeling
-  volglazen wanden, als bestaand
-  los meubilair, directielevring
-  vast meubilair, directielevring

BESTAAND / ONGEWIJZIGD

-  buiten plangebied
 bestaand

Renovatie gemeentehuis Bergen (L)
1e verdieping (schaal 1:175)

 

	V.R. BOUWMANAGEMENT B.V. Marktplein 12 5397 EV LITH info@vr-bouwmanagement.nl (0412) 48 52 55	wijz. A:	datum 27-02-2024
		wijz. B:	Werknr 2169
		wijz. C:	Blad VO-01
		wijz. D:	