


bestuursvleugel
(buiten plangebied)

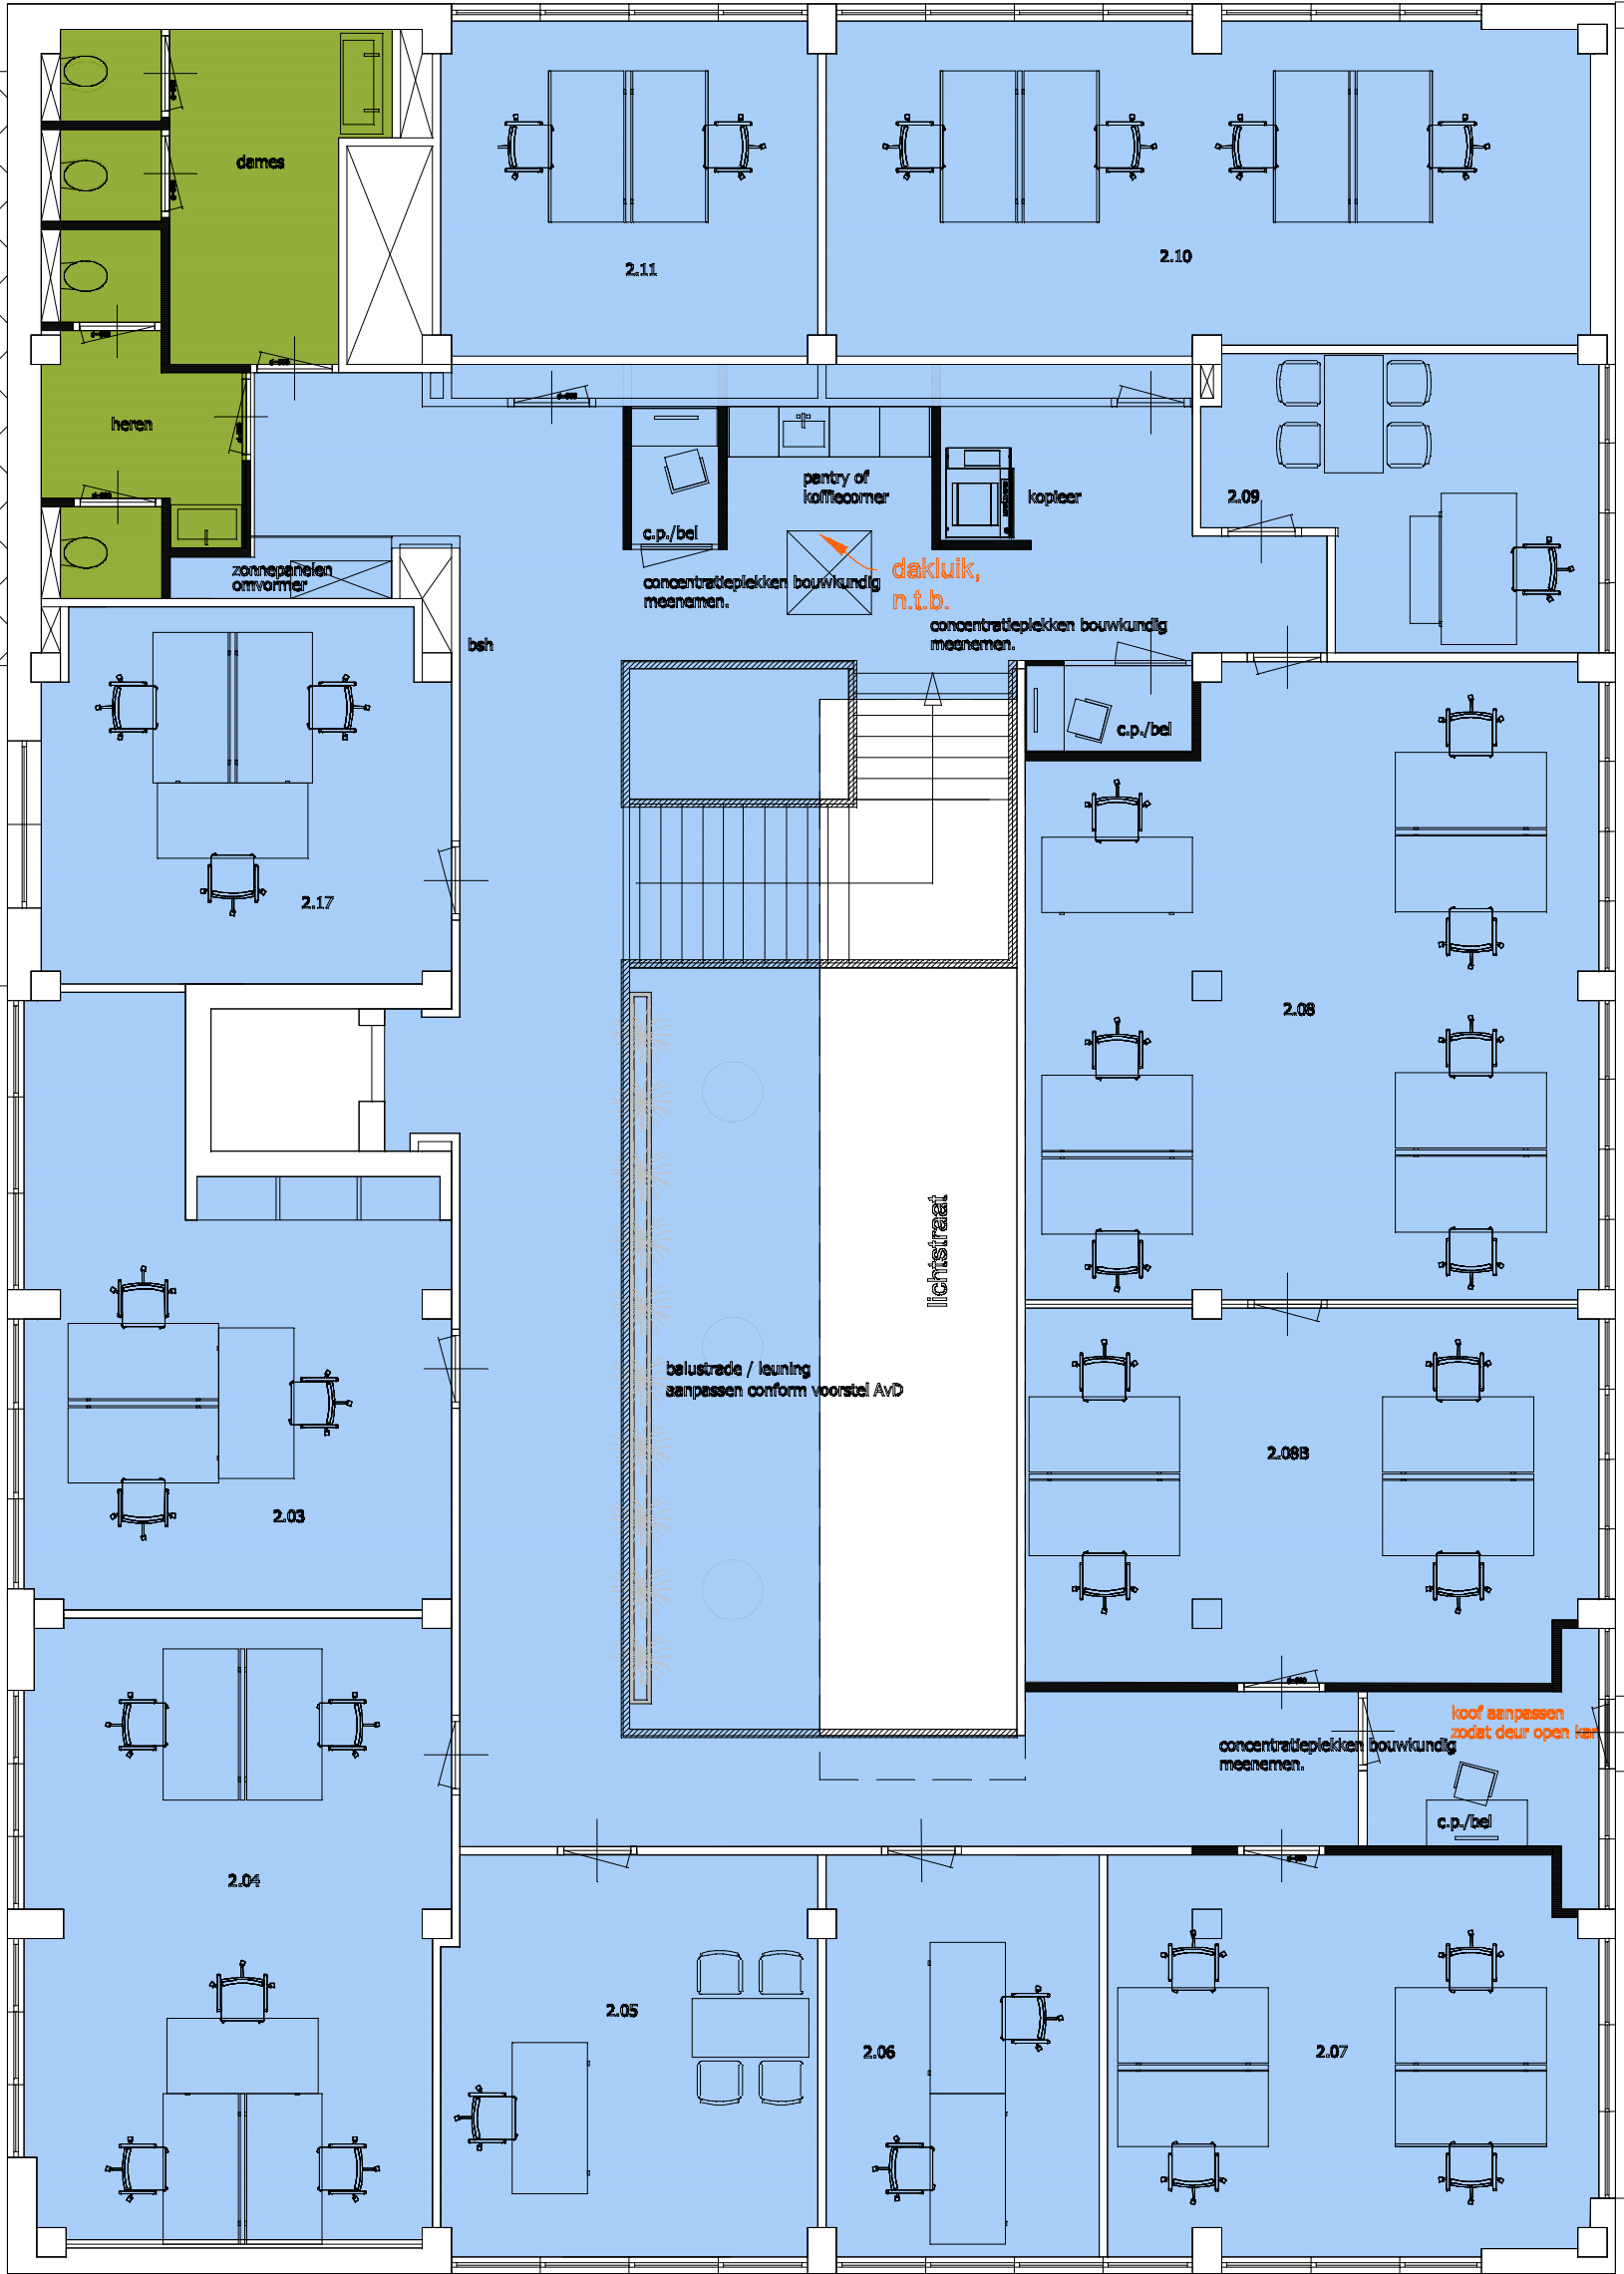

- Plafonds**
- Systeme plafond Rockfon K100 E15; 600x600x20mm. (schoorsteen)
 - Profil E15, mat wit
 - Systeme plafond Rockfon K100 A15; 1200x600x20mm. (vloerplaat)
 - Profil E15, mat wit
 - Bestaande kroon l.b.v. het ledingswerk. Kroon vervangen en afwerken in gelijke kleur als de bestaande. De onderzijde afwerken met Rockfon K100 E15; 600x600x20mm (schoorsteen)
 - Plafond entree ceiling Clip-in Oak: 90

vluchtdoer
(naar binnend draaiend)