

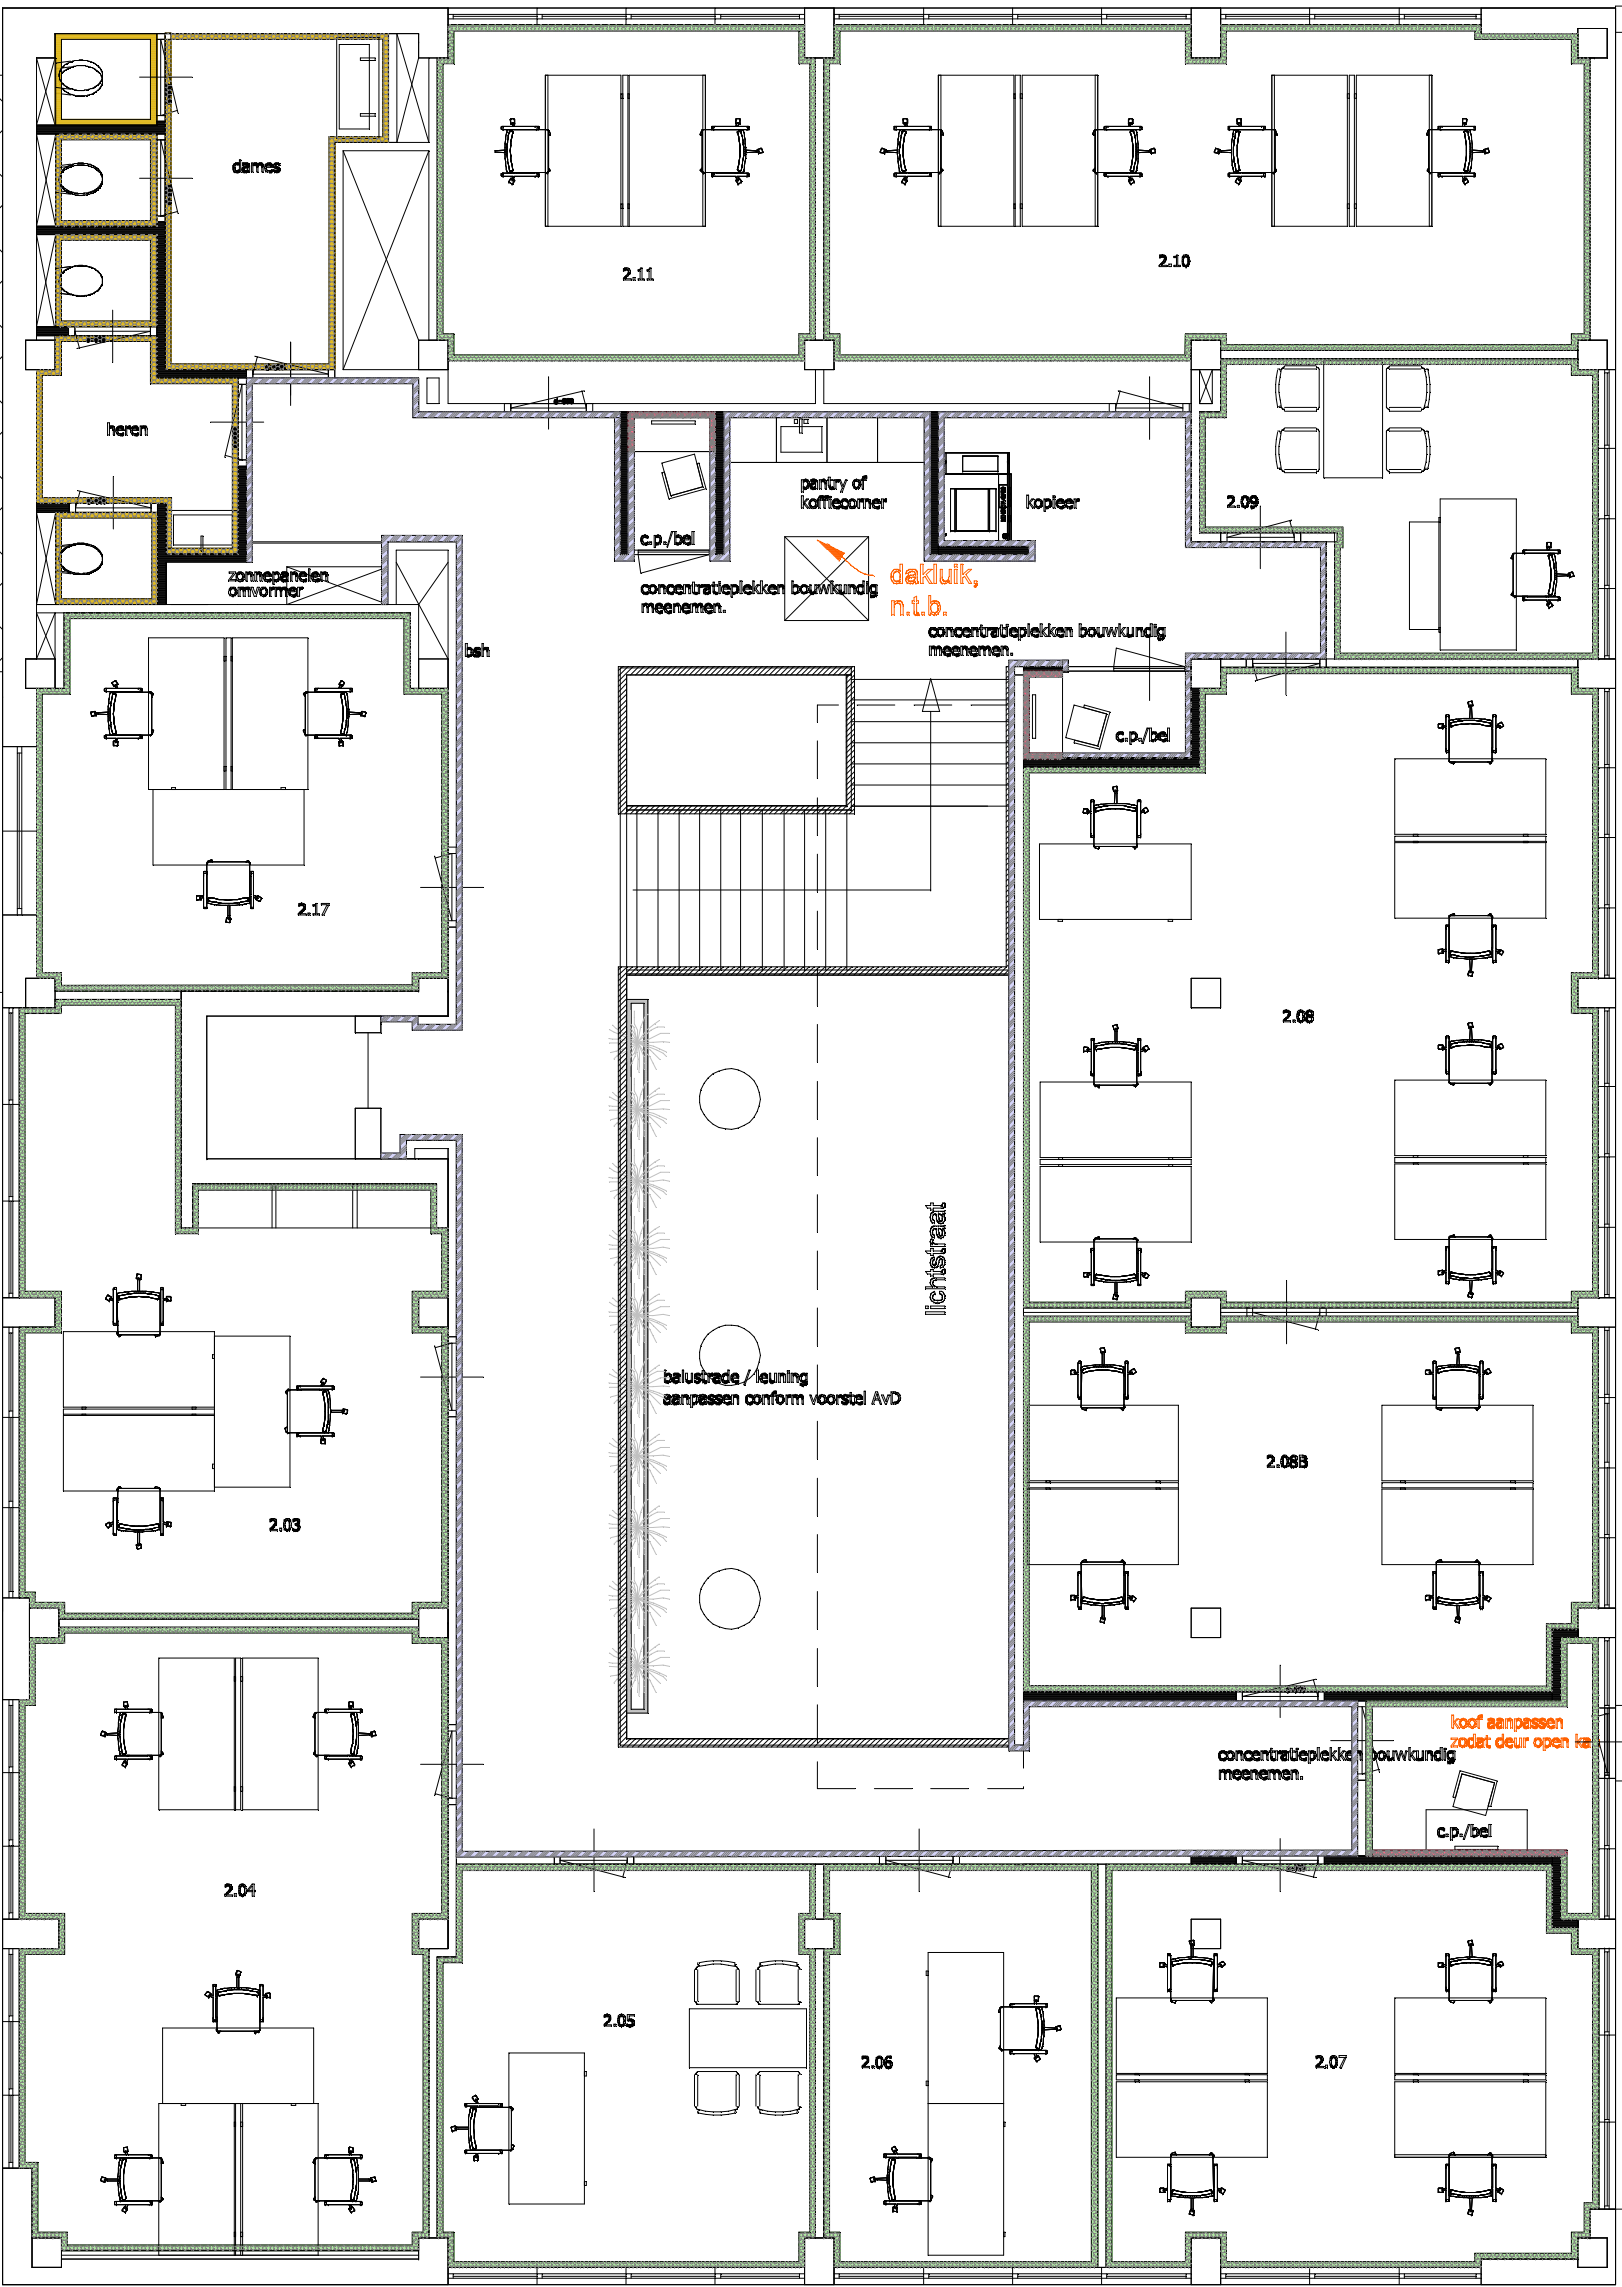


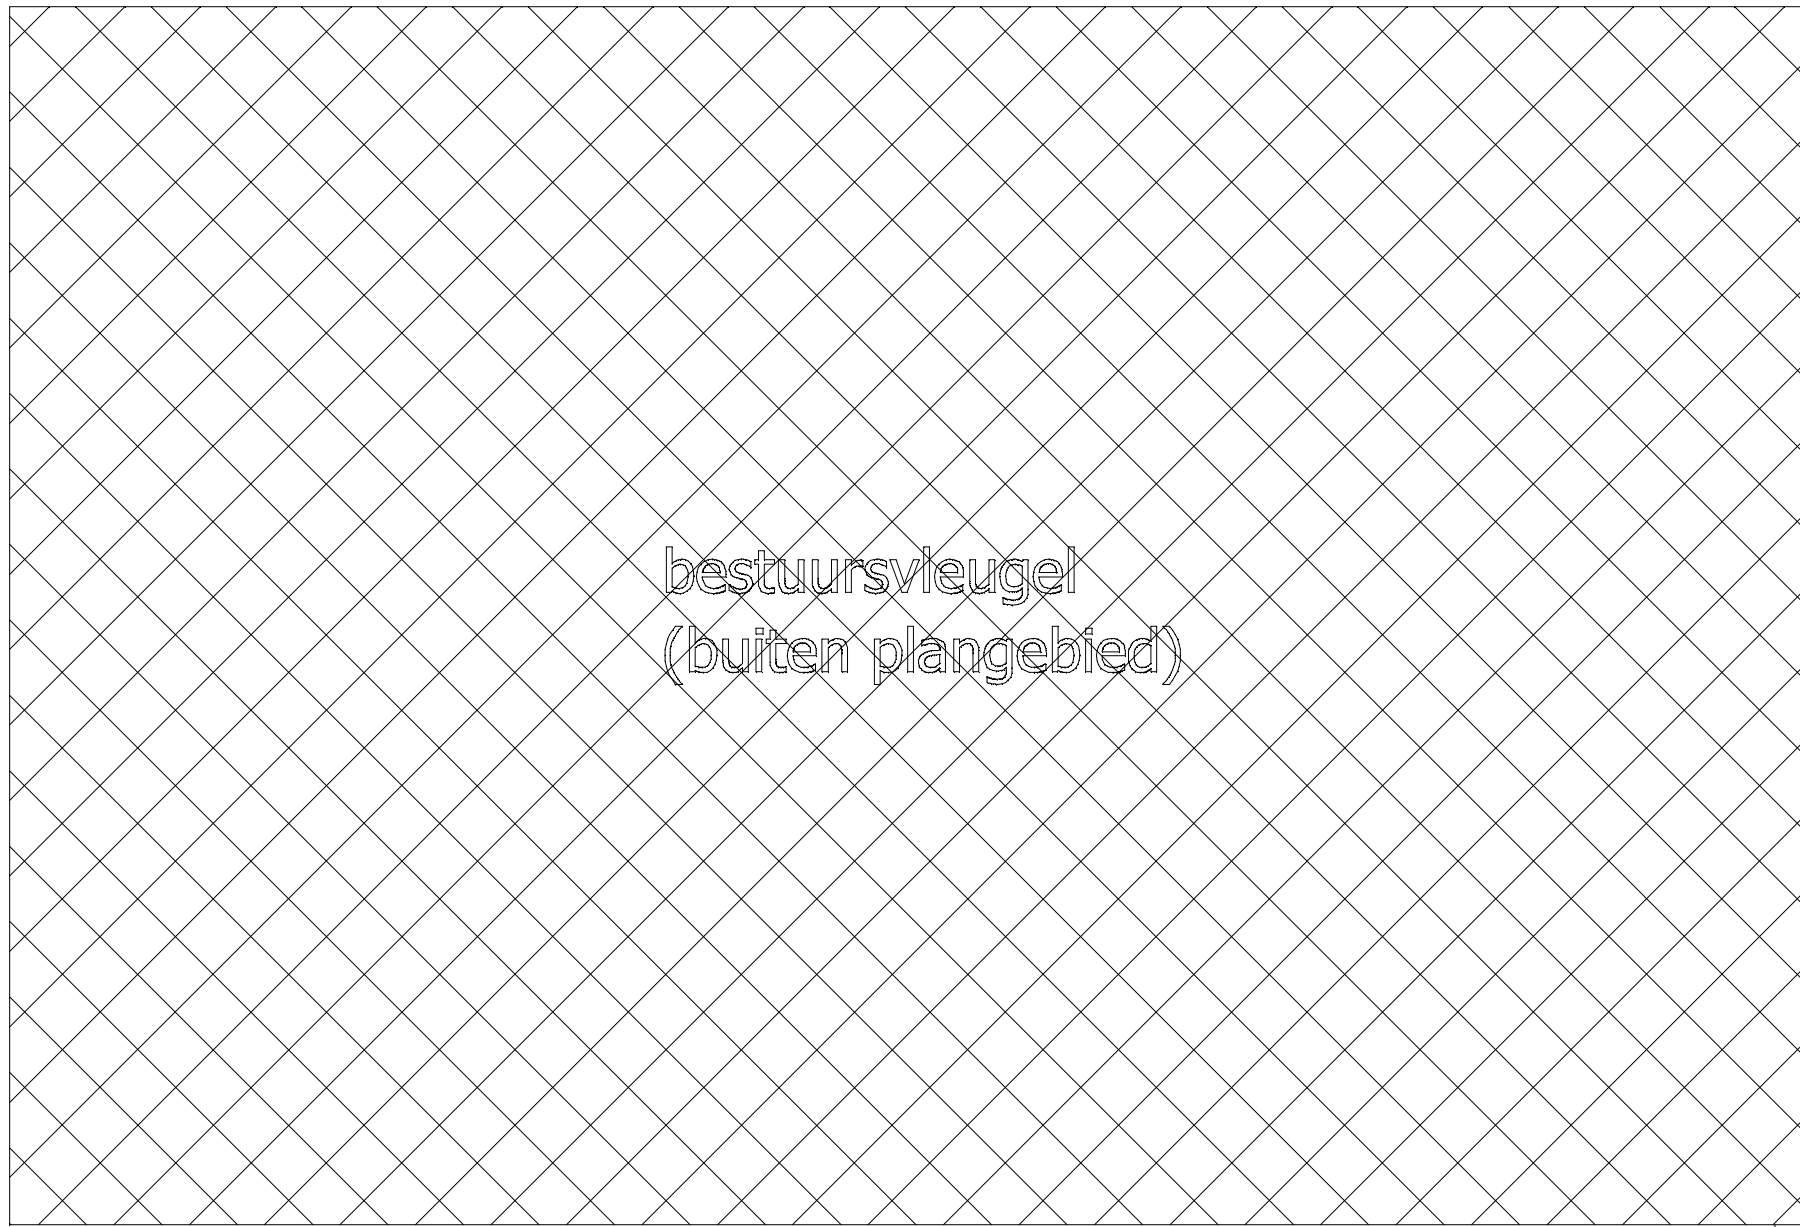

Wanden, deuren, kozijnen en plinten.

- Behang type Intarvoe ProfLine Scan Renovities 65 11121 (of vergelijkbaar) + teswerk, kleur Ral 9016 (waar nodig stukken)
- Behang arte type Vinyl Wallcovering Velours 67542 (of vergelijkbaar)
- Wandtegels - Porcelanosa type Bottaga Celiza 33,3x100x0,90cm (art.nr 10091720 of vergelijkbaar)
- Niswanden en deuren.
- Schilderwerk (geen scan) kleur RAL 9016
- Acoustische wandbekleding type Hollandfit kleur G-1 (of vergelijkbaar)

Algemeen:
Beklemden wanden dienen geschikt te worden en worden van Renovities behang.
Kolommen voorzien van Renovities behang, versteviging op de hoeken.
Deuren - In kleur Ral 9016
Kozijnen - In kleur Ral 9016
Plinten - hout ca. 10cm, hoog, in kleur Ral 9016
Ondergrond t/m behang afwerken volgens voorselectie!

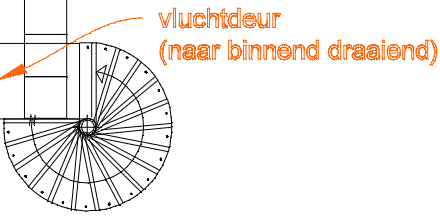

- 2e VERDIEPING -