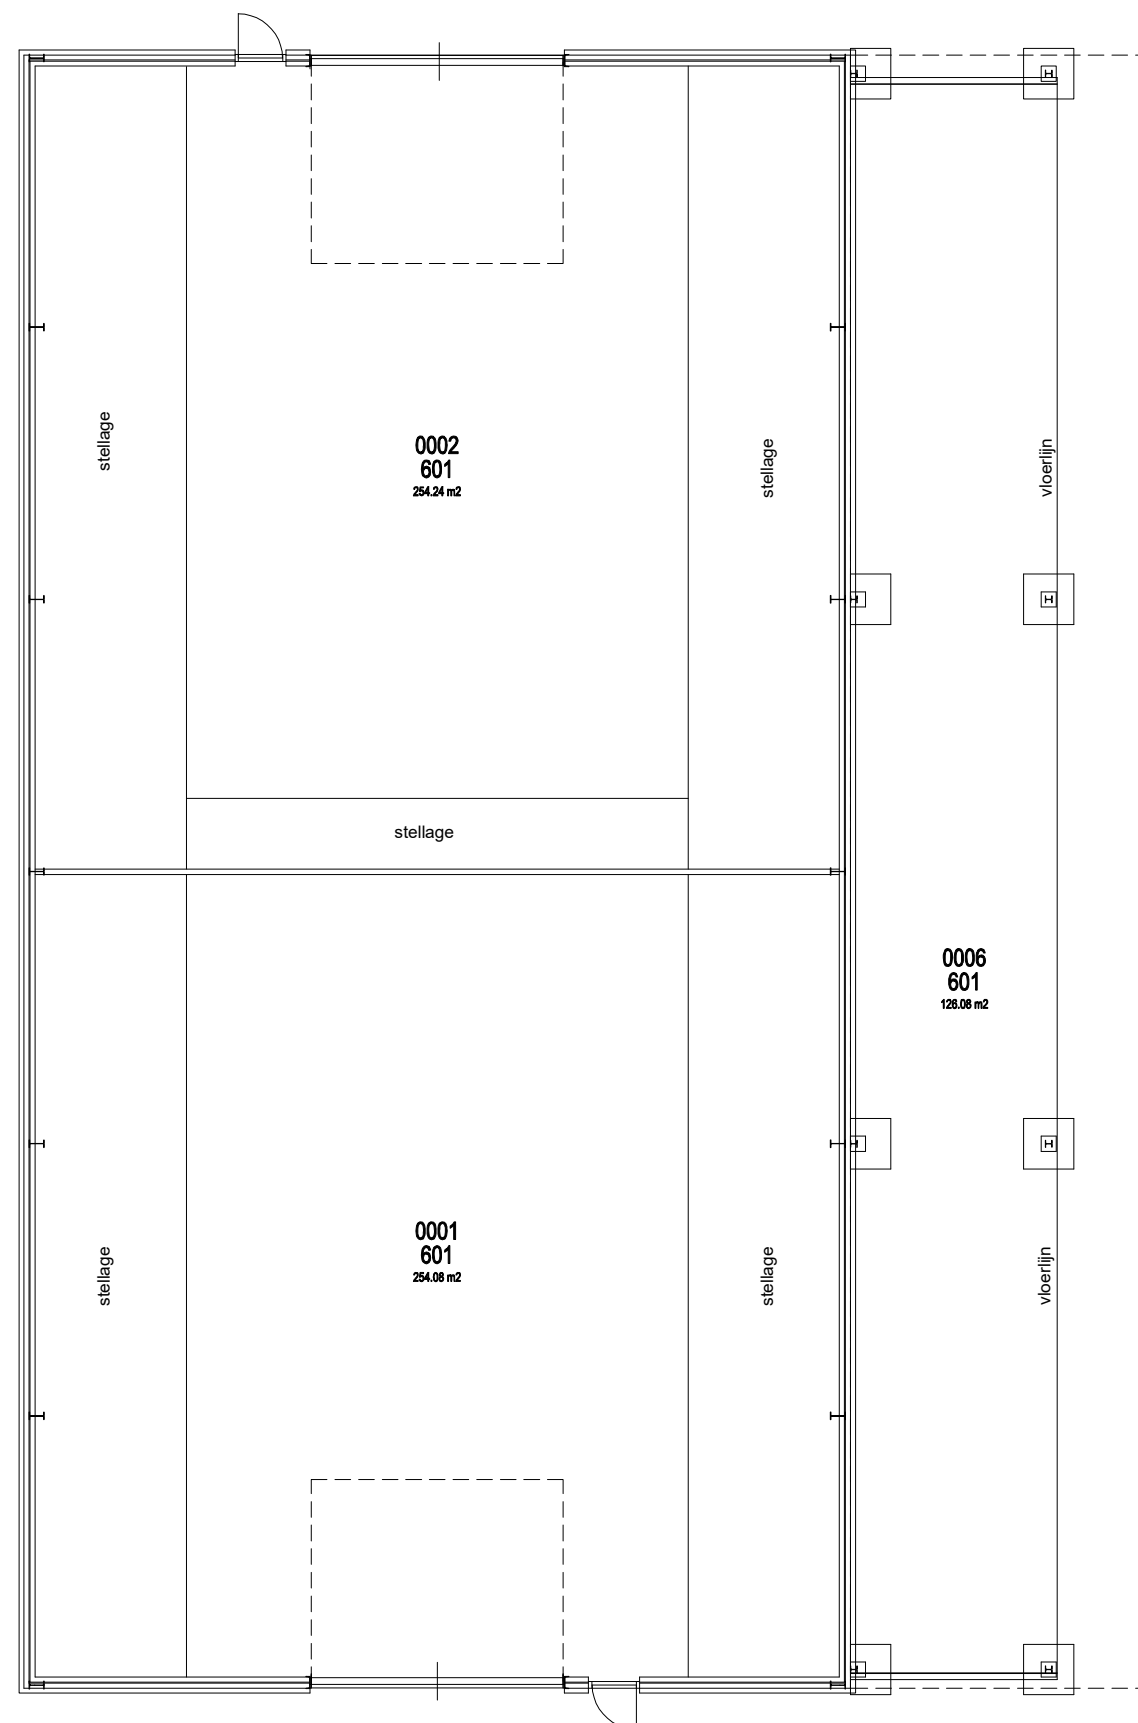


WAGENINGEN
UNIVERSITY & RESEARCH

Facilitair Bedrijf
Afdeling Vastgoed en Huisvesting
Akkermaalsbos 12 6708WB / Gebouw 116
Postbus 59, 6700 AB Wageningen

tel. 0317 - 483590, secretariaat.venh@wur.nl

complex: 23 & 24 - Wageningen Campus - Oost
gebouw: 2333 - Radix Agros Loods west, kap 7 & 8
adres: Bornsesteeg 48, 6708 PE Wageningen

discipline: -
omschrijving: Plattegrond
verdieping: Begane grond

gecontroleerd ter plaatse:
maart 2009 t.o.
gewijzigd 1 20-01-2017 BWS
gewijzigd 2 18-12-2017 BWS
gewijzigd 3 27-08-2021 BWS

schaal	1:150
getekend	RP/k.j.
datum	sept. 2008
formaat	A3
projectnr.	-
status	-
tek.nr.	bladnr.

2333-0-basisplattegrond