


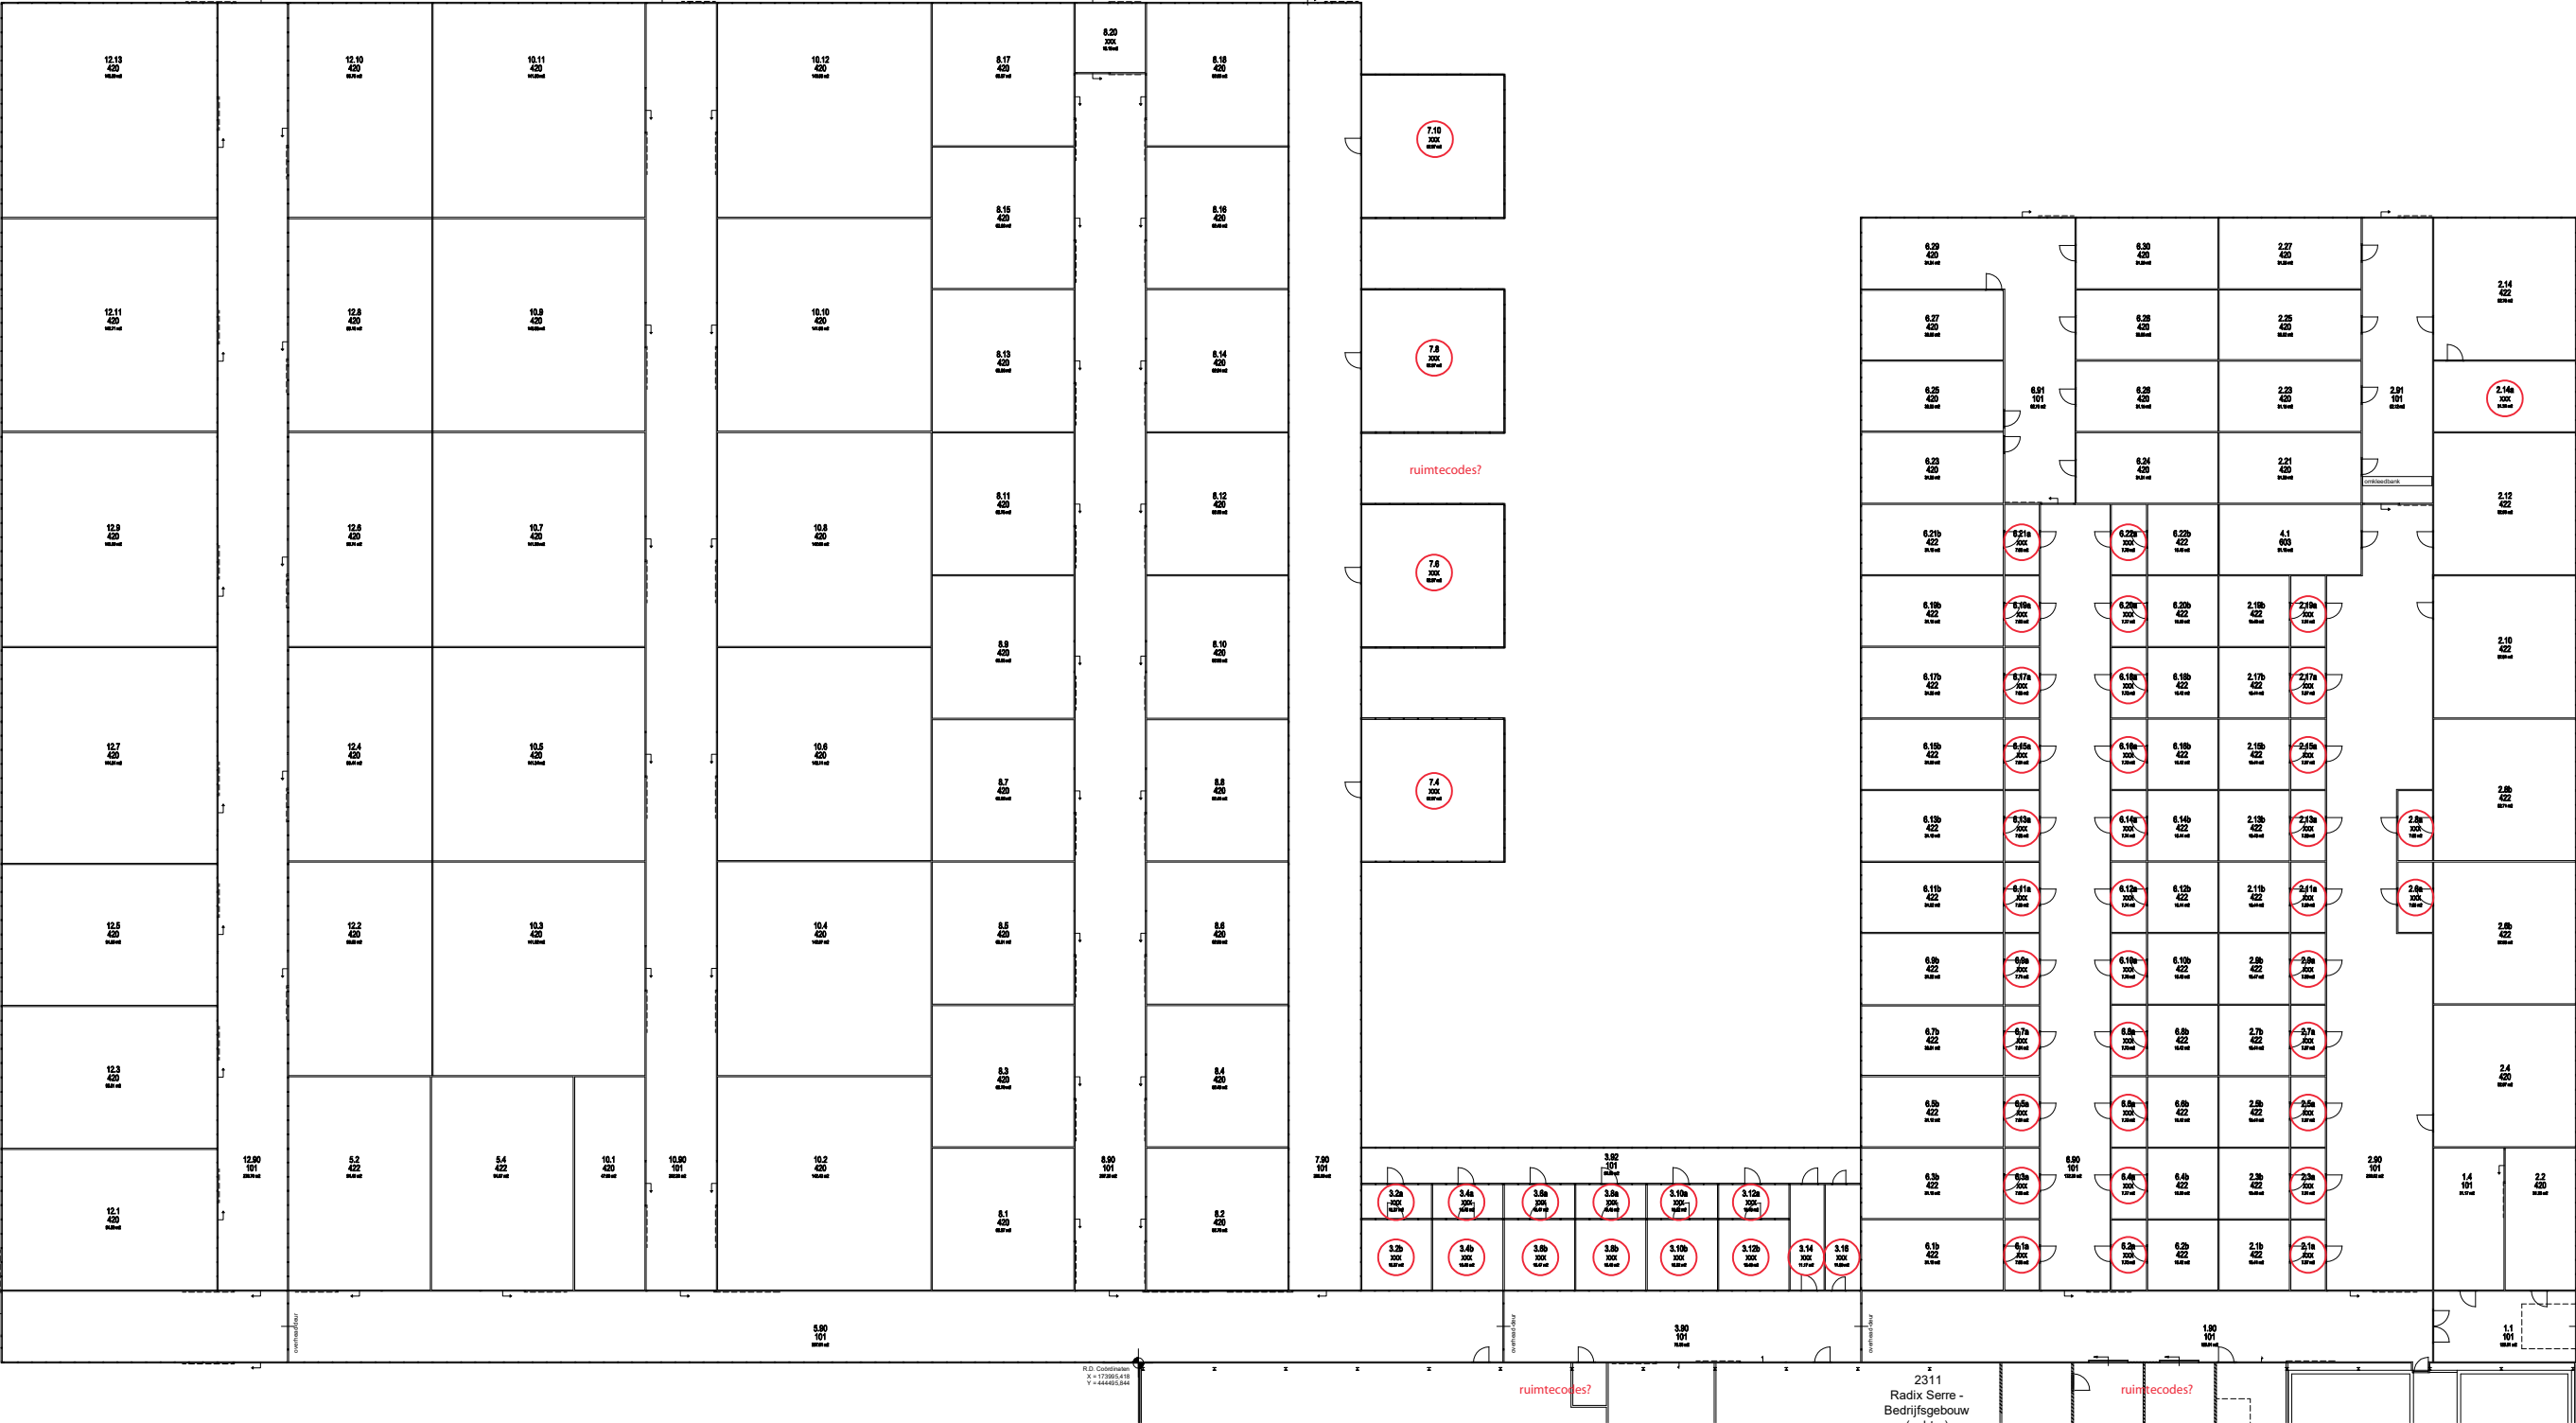



WAGENINGEN
UNIVERSITY & RESEARCH

Facilitair Bedrijf
Afdeling Vastgoed en Huisvesting
Akkermaalsbos 12 6708WB / Gebouw 116
Postbus 59, 6700 AB Wageningen

complex: 23 & 24 - Wageningen Campus - Oost
gebouw: 2341 - Radix Serre zuid & noord
adres: Bornsesteeg 48, 6708 PE Wageningen

discipline: -
omschrijving: Plattegrond
verdieping: Begane grond

gecontroleerd ter plaatse:
maart 2009 t.o.

gewijzigd 1 20-01-2017 BWS
gewijzigd 2 18-12-2017 BWS
gewijzigd 3 27-08-2021 BWS

schaal 1:400
getekend Ammerlaan/t.o.
datum juni 2004
formaat A3

projectnr. -
status -
tek.nr. bladnr.

2341-0-basisplattegrond