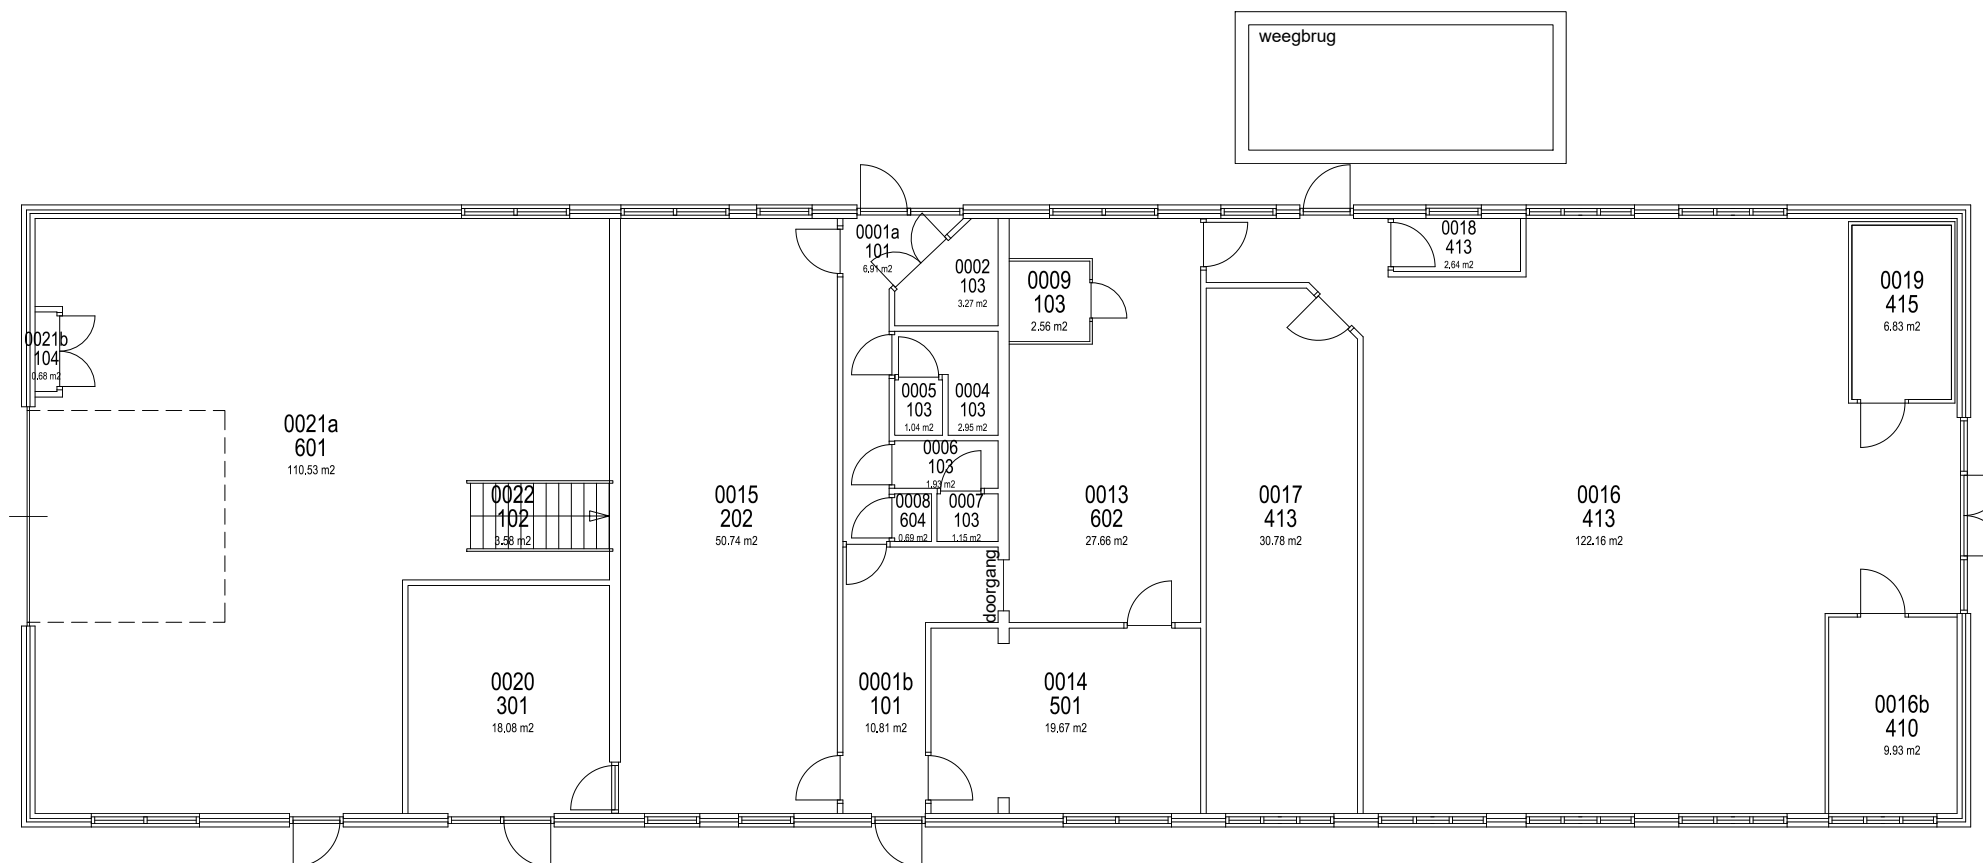


tel. 0317 - 483590, fax. 0317 - 424060

complex: 23 - Prb. Droevendaal  
gebouw: 2368 - Bedrijfsgebouw

Discipline: -  
Omschrijving: Plattegrond  
Verdieping: Begane grond

**Facilitair Bedrijf**  
**Afdeling Vastgoed en Huisvesting**

**Akkermaalsbos 12 6708WB / Gebouw 116**  
**Postbus 59, 6700 AB Wageningen**

Gecontroleerd ter plaatse:  
september 2012  
gewijzigd 1 09-10-2015 BWS  
gewijzigd 2 20-01-2017 BWS  
gewijzigd 3 19-12-2017 BWS

|            |            |
|------------|------------|
| schaal     | 1:150      |
| getekend   | t.o.       |
| datum      | febr. 2005 |
| formaat    | A3         |
| projectnr. | -          |
| status     | Definitief |
| tek.nr.    | bladnr.    |

2368-0-basisplattegrond