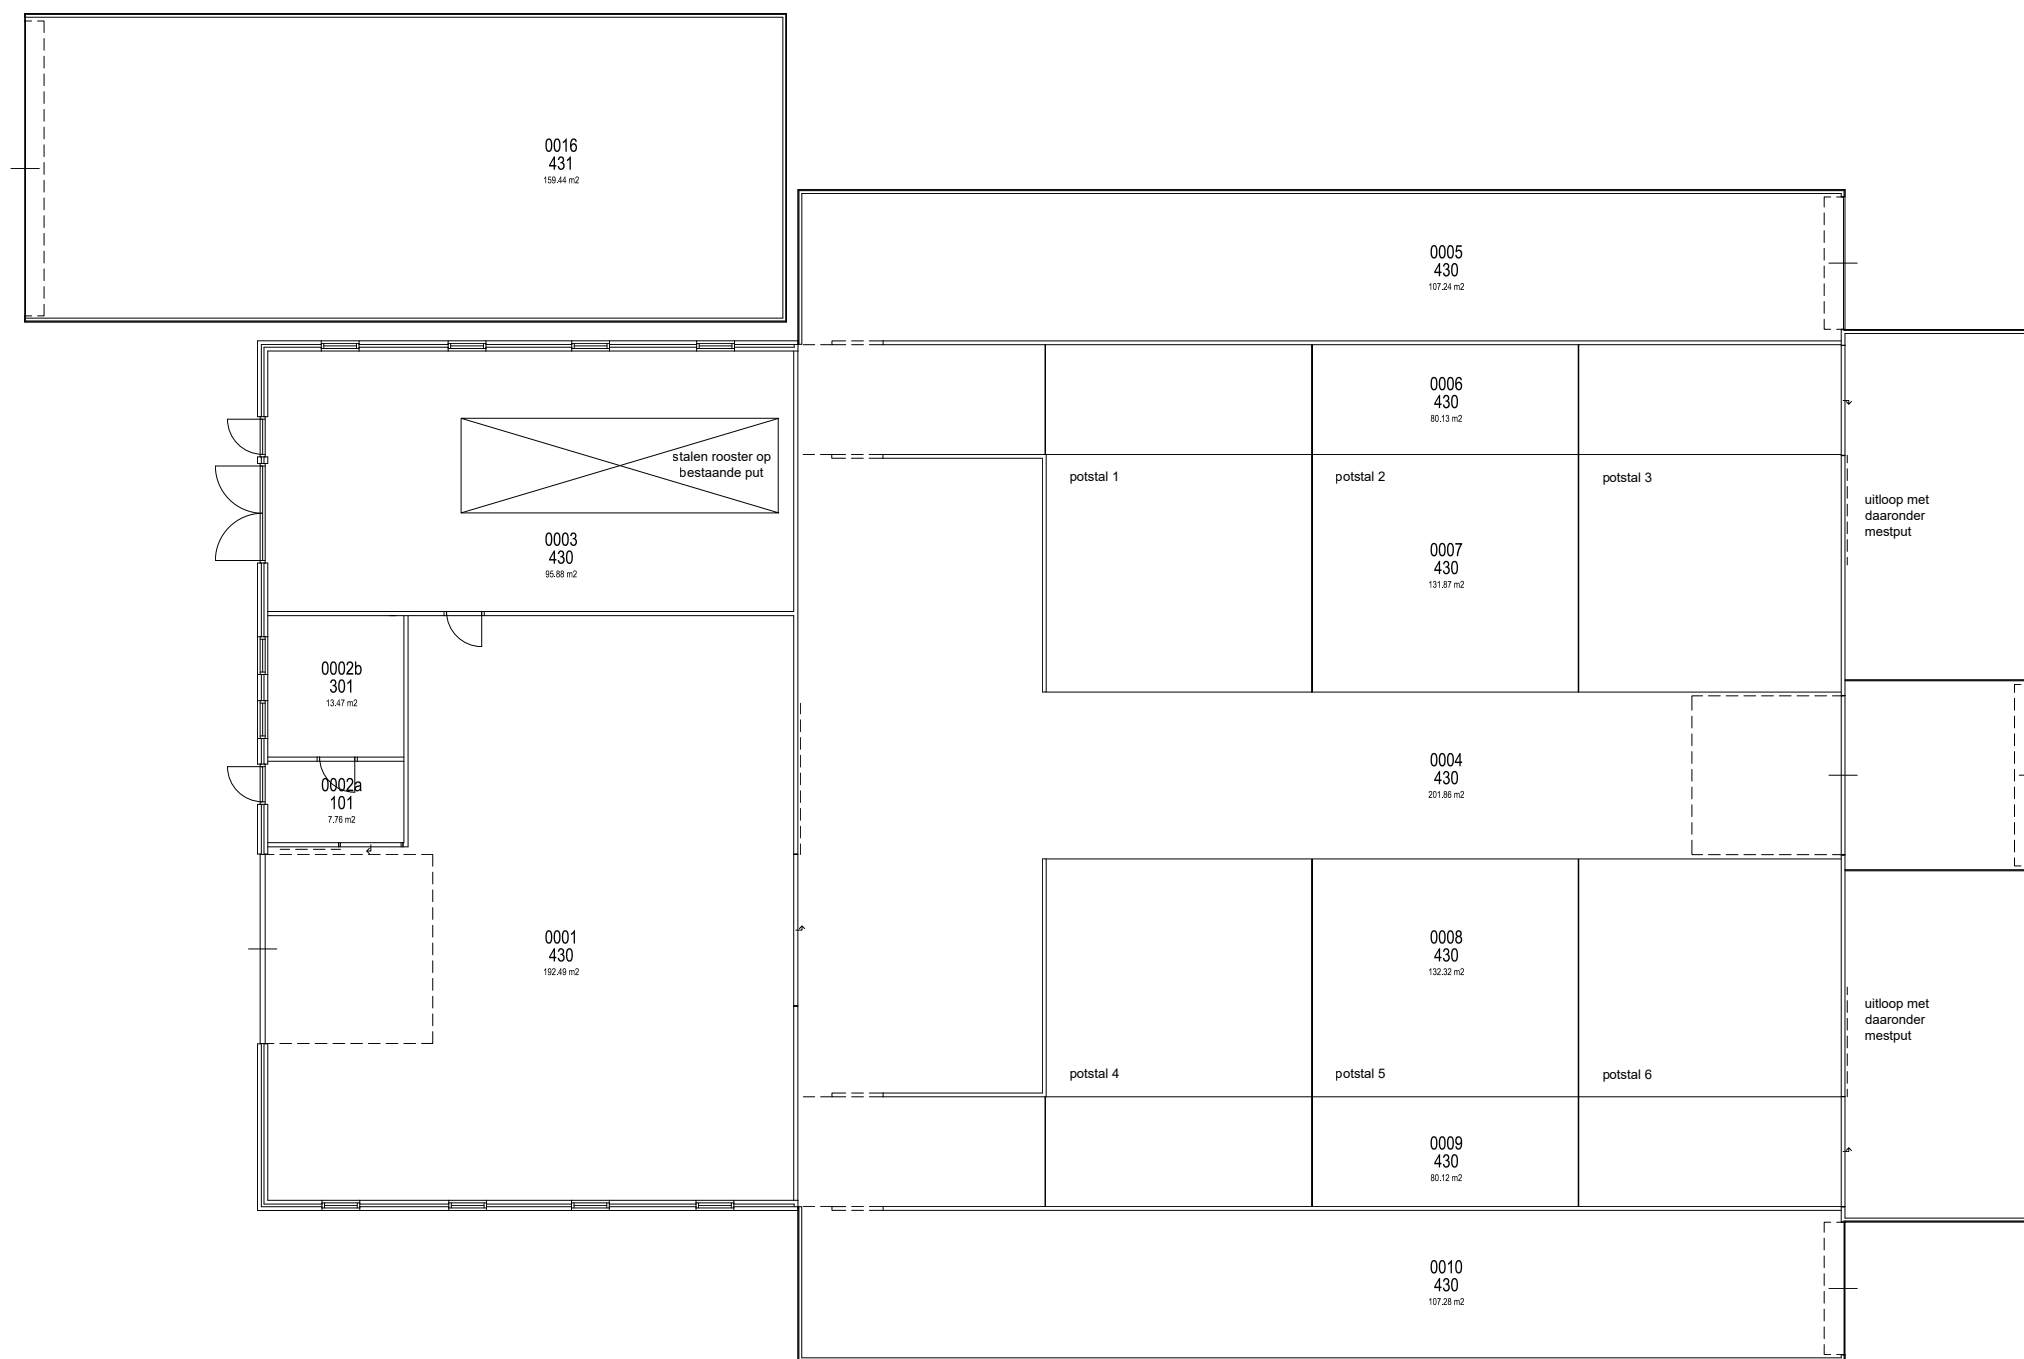


WAGENINGEN
UNIVERSITY & RESEARCH

tel. 0317 - 483590, fax. 0317 - 424060

complex: 23 - Prb. Droeendaal
gebouw: 2369 - Ligboxenstal

Discipline: -
Omschrijving: Plattegrond
Verdieping: Begane grond

Facilitair Bedrijf
Afdeling Vastgoed en Huisvesting

Akkermaalsbos 12 6708WB / Gebouw 116
Postbus 59, 6700 AB Wageningen

Gecontroleerd ter plaatse:
september 2012
gewijzigd 1 09-10-2015 BWS
gewijzigd 2 20-01-2017 BWS
gewijzigd 3 19-12-2017 BWS

schaal 1:200
getekend t.o.
datum maart 2005
formaat A3
projectnr. -
status Definitief
tek.nr. bladnr.

2369-0-basisplattegrond