




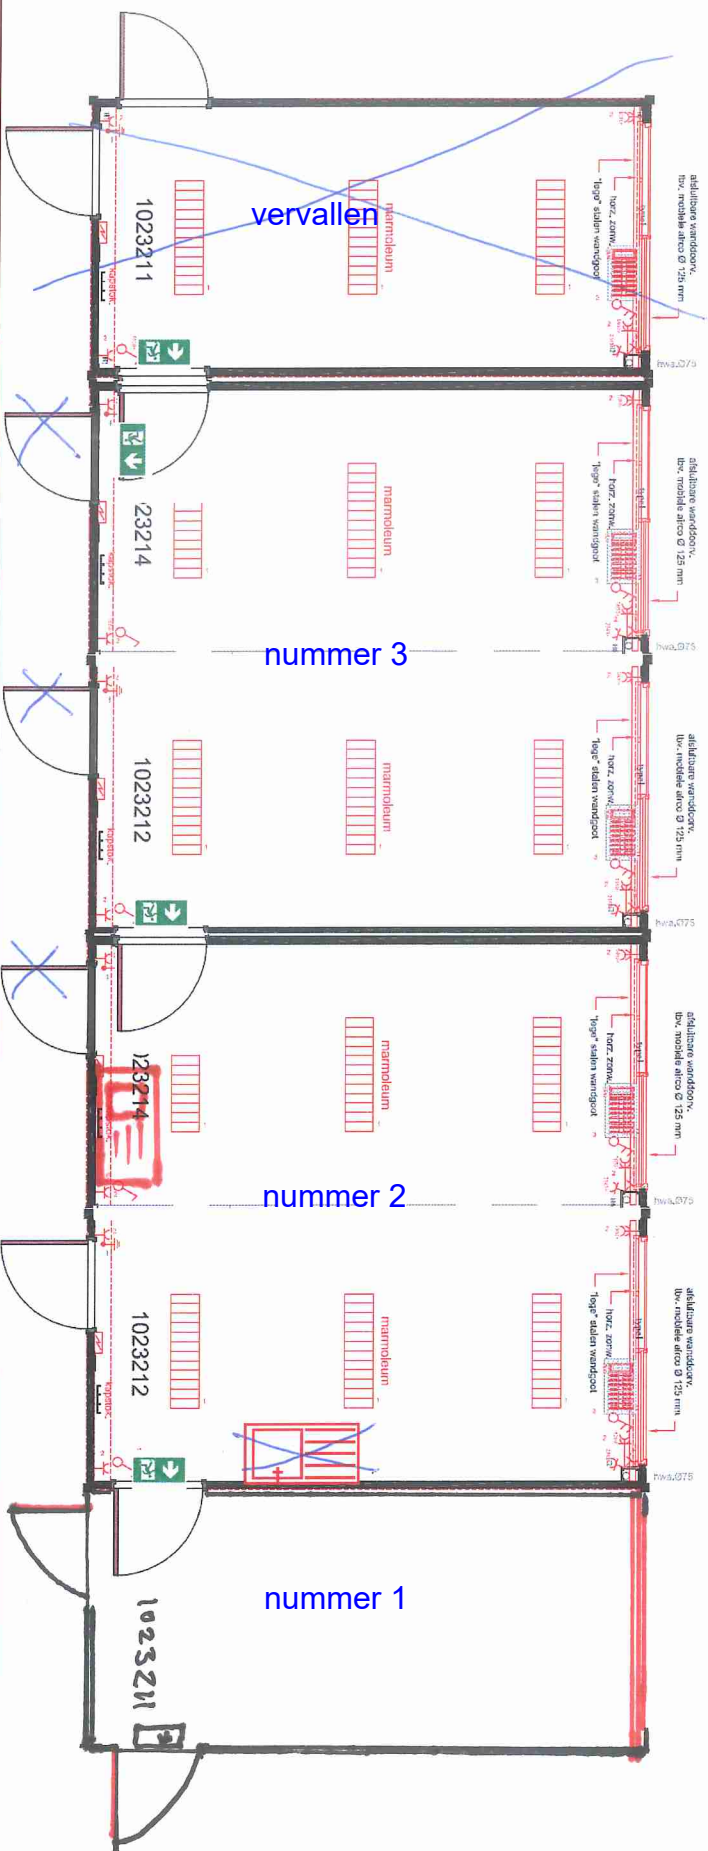


Vooraanzicht

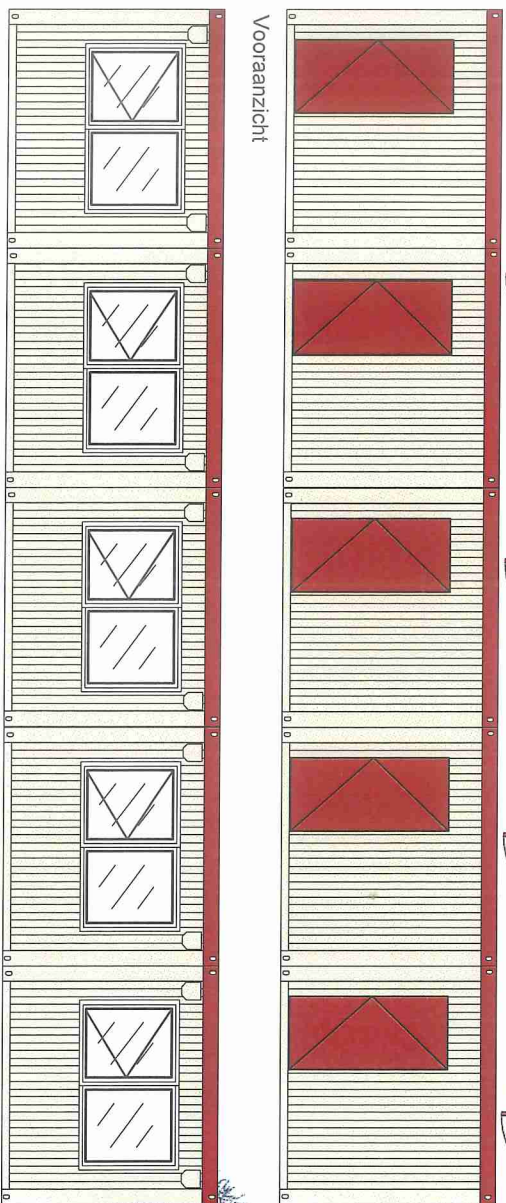


Achteraanzicht

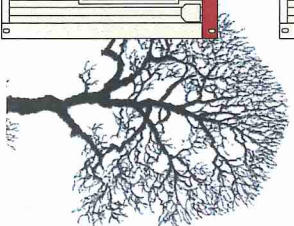

Zijgevel links

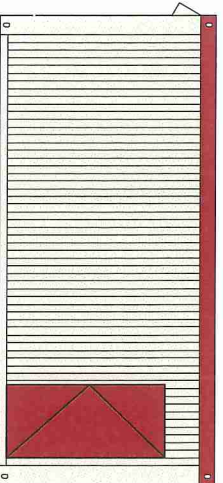

Zijgevel rechts

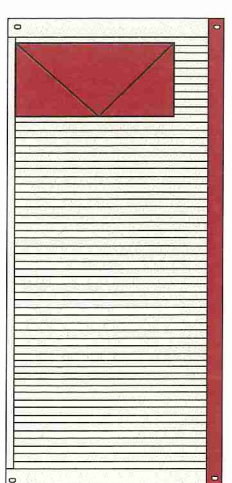

Projectnaam: Wageningen University & Research

Datum: 28-09-2022

Unitnr. nader te bepalen

Type unit: K1000 afm. 6.00x3.00m

Teknr. 2022N28B09

Get. NB



Wijzigingen in indeling en uitvoering voorbehouden i.v.m. levertijd / beschikbaarheid