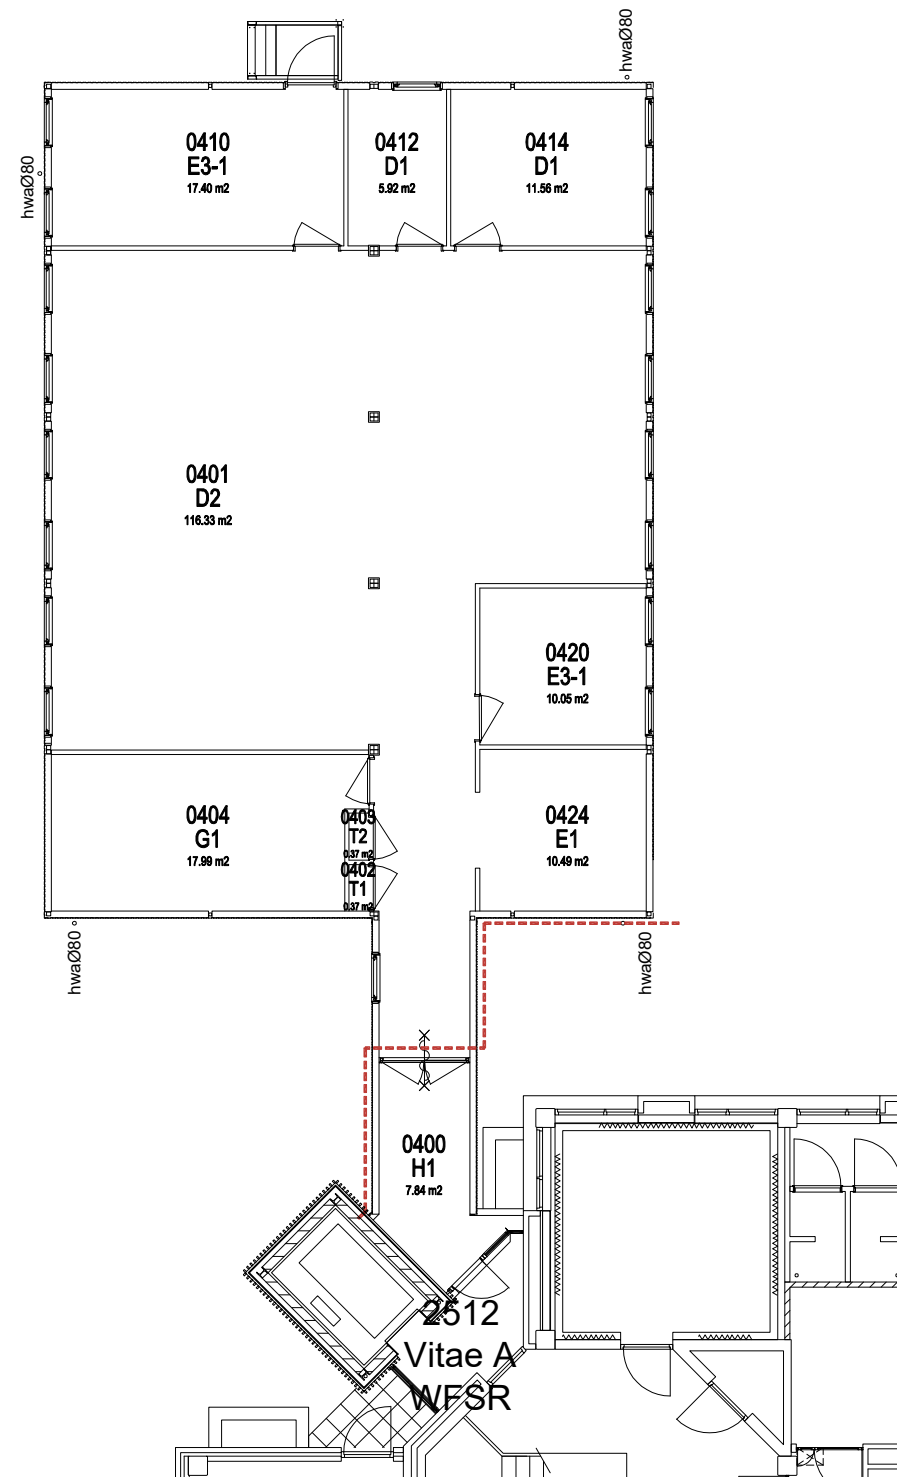


WAGENINGEN
UNIVERSITY & RESEARCH

vastgoedinformatie.fb@wur.nl

Facilitair Bedrijf
Afdeling Vastgoed en Huisvesting
Akkermaalsbos 12, 6708 WB, Wageningen
Gebouw 116

complex: 25 & 26 - Wageningen Campus - West
gebouw: 2518 - Portakabin WFSR
adres: Akkermaalsbos 2, 6708 WB Wageningen

discipline: -
omschrijving: Plattegrond
verdieping: Begane grond

gecontroleerd op locatie:
15 okt. 2009 t.o.
wijz. 1 20-12-2017 BWS
wijz. 2 18-06-2019 BWS
wijz. 3 23-01-2024 D4U

schaal 1:150
getekend m.s.
datum 12 Febr. 2009
formaat A3
projectnr. -
status -
tek.nr. bladnr.

2518-0-basisplattegrond