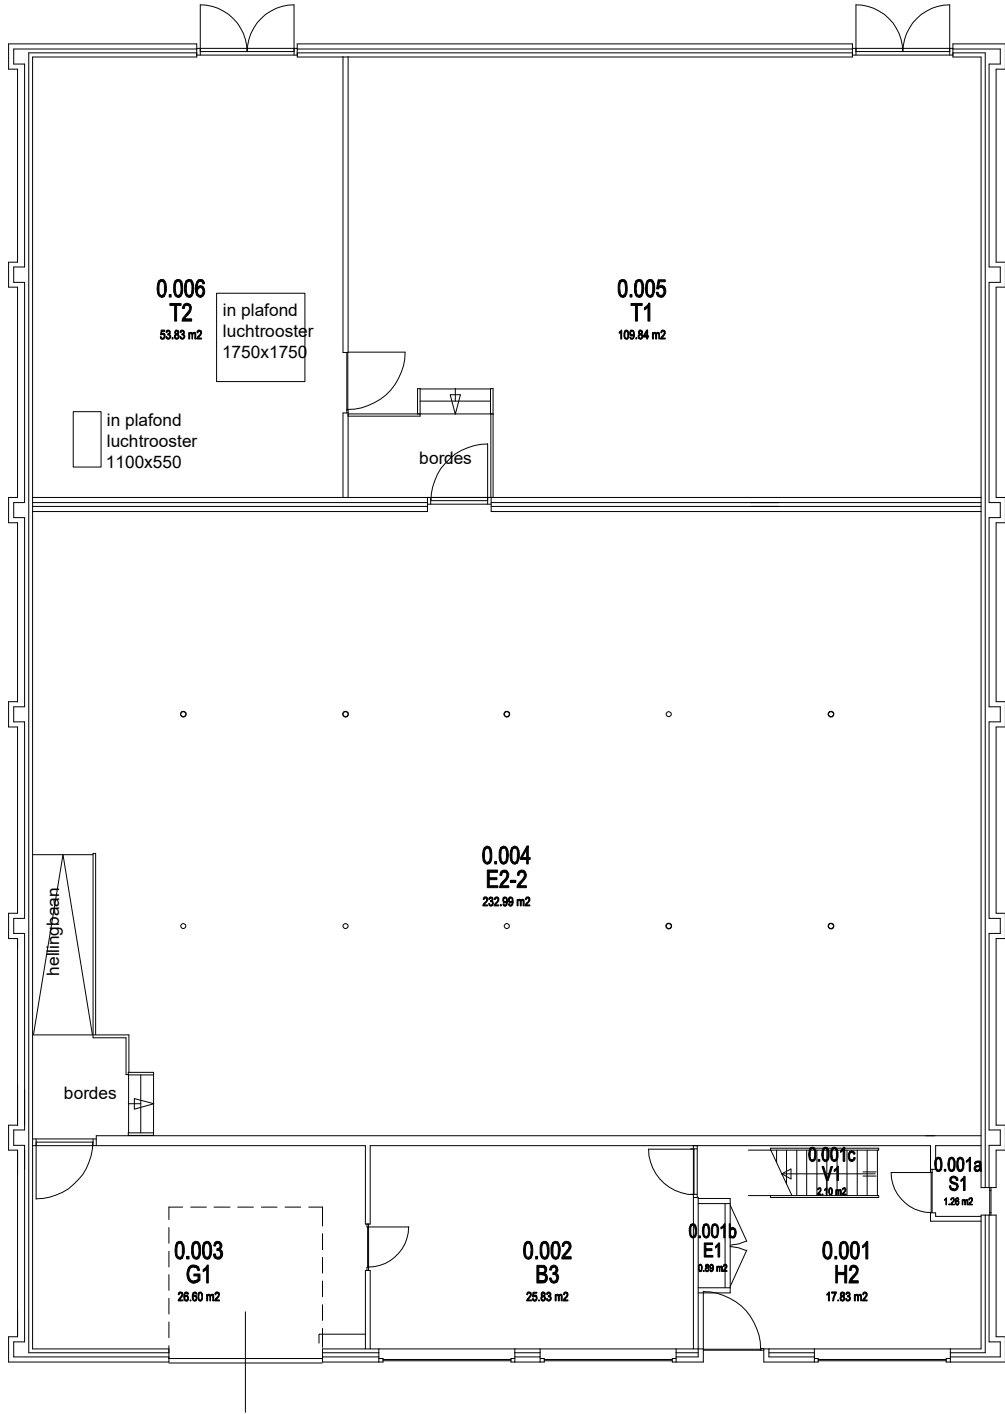


WAGENINGEN
UNIVERSITY & RESEARCH

tel. 0317 - 483590, vastgoedinformatie.fb@wur.nl

complex: 2500 - 2600 - Wageningen Campus
gebouw: 2564 - Theia (110)
adres: Bornsesteeg 75, 6708 PD Wageningen

discipline: -
omschrijving: Plattegrond
verdieping: Begane grond

Facilitair Bedrijf
Afdeling Vastgoed en Huisvesting
Akkermaalsbos 12, 6708 WB, Wageningen
Gebouw 116

gecontroleerd op locatie:
28 februari 2013
wijz. 1 09-10-2015
wijz. 2 15-05-2018 BWS
wijz. 3 20-07-2022 BWS

schaal 1:150
getekend RP/t.o.
datum juni 2004
formaat A3
projectnr. -
status -
tek.nr. bladnr.

2564-0-basisplattegrond