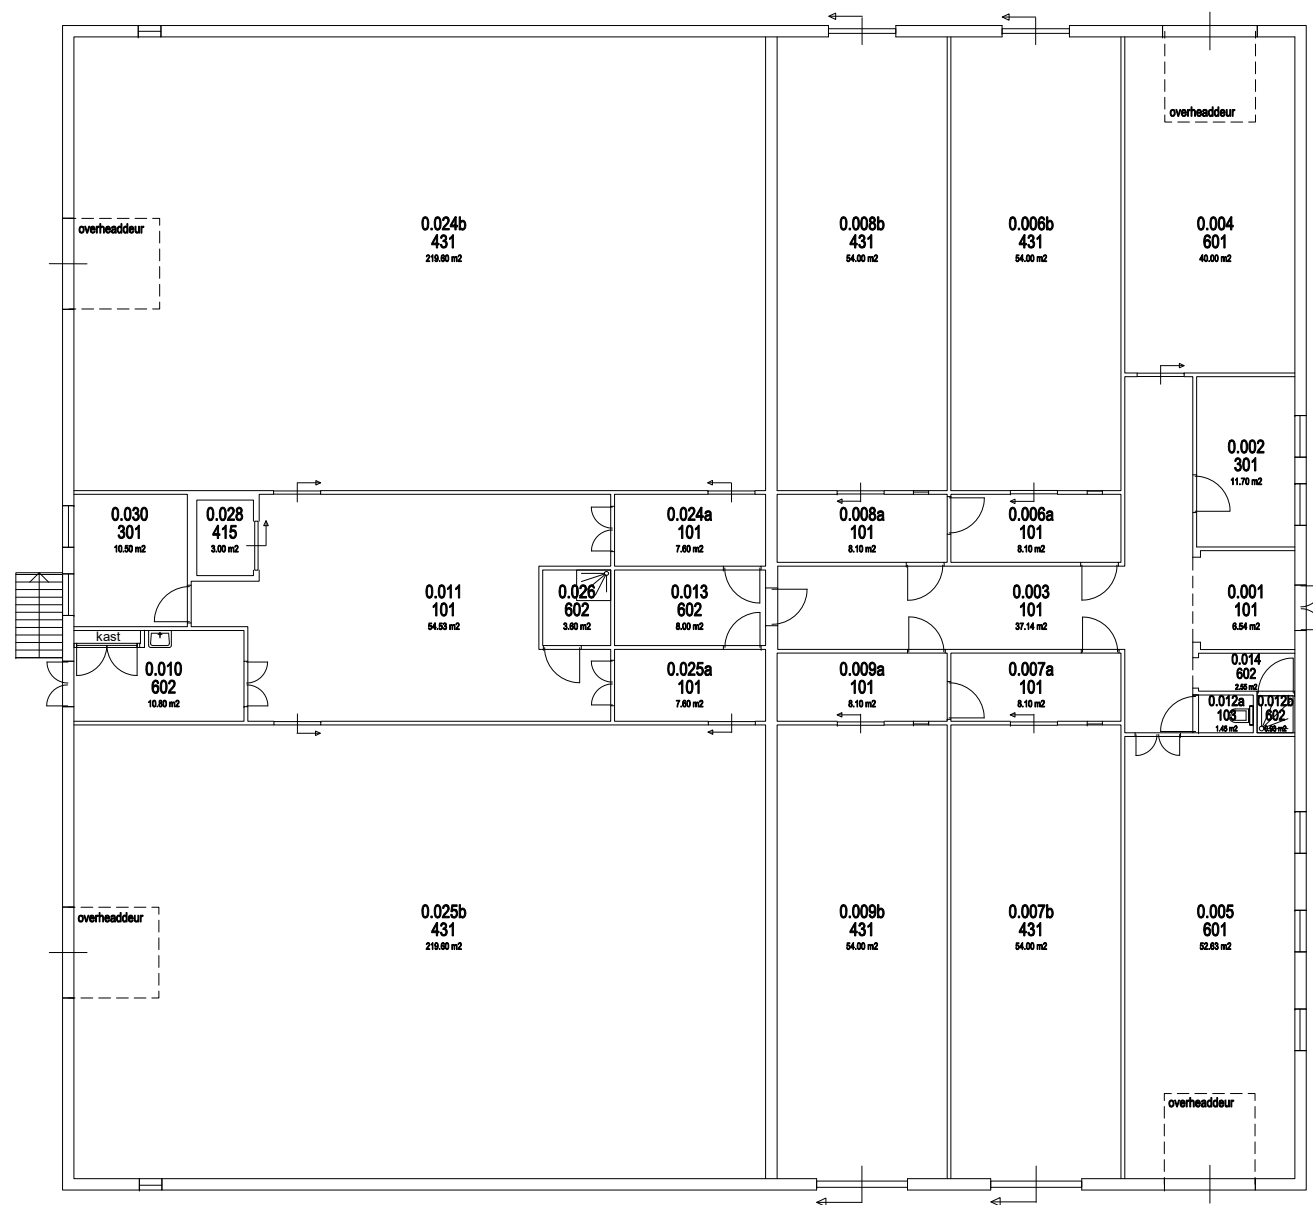


tel. 0317 - 483590, fax. 0317 - 424060

complex: 61 - PV Runderweg
gebouw: 6161 - Pluimveestal 2

Discipline: -
Omschrijving: Plattegrond
Verdieping: Begane grond

Facilitair Bedrijf
Afdeling Vastgoed en Huisvesting

Akkermaalsbos 12 6708WB / Gebouw 116
Postbus 59, 6700 AB Wageningen

Gecontroleerd ter plaatse:
10 oktober 2012
gewijzigd 1 16-01-2017 BWS
gewijzigd 2 12-12-2017 BWS
gewijzigd 3 09-05-2018 BWS

schaal 1:200
getekend RP/t.o.
datum november 2004
formaat A3
projectnr. -
status Definitief
tek.nr. bladnr.

6161-0-Basisplattegrond