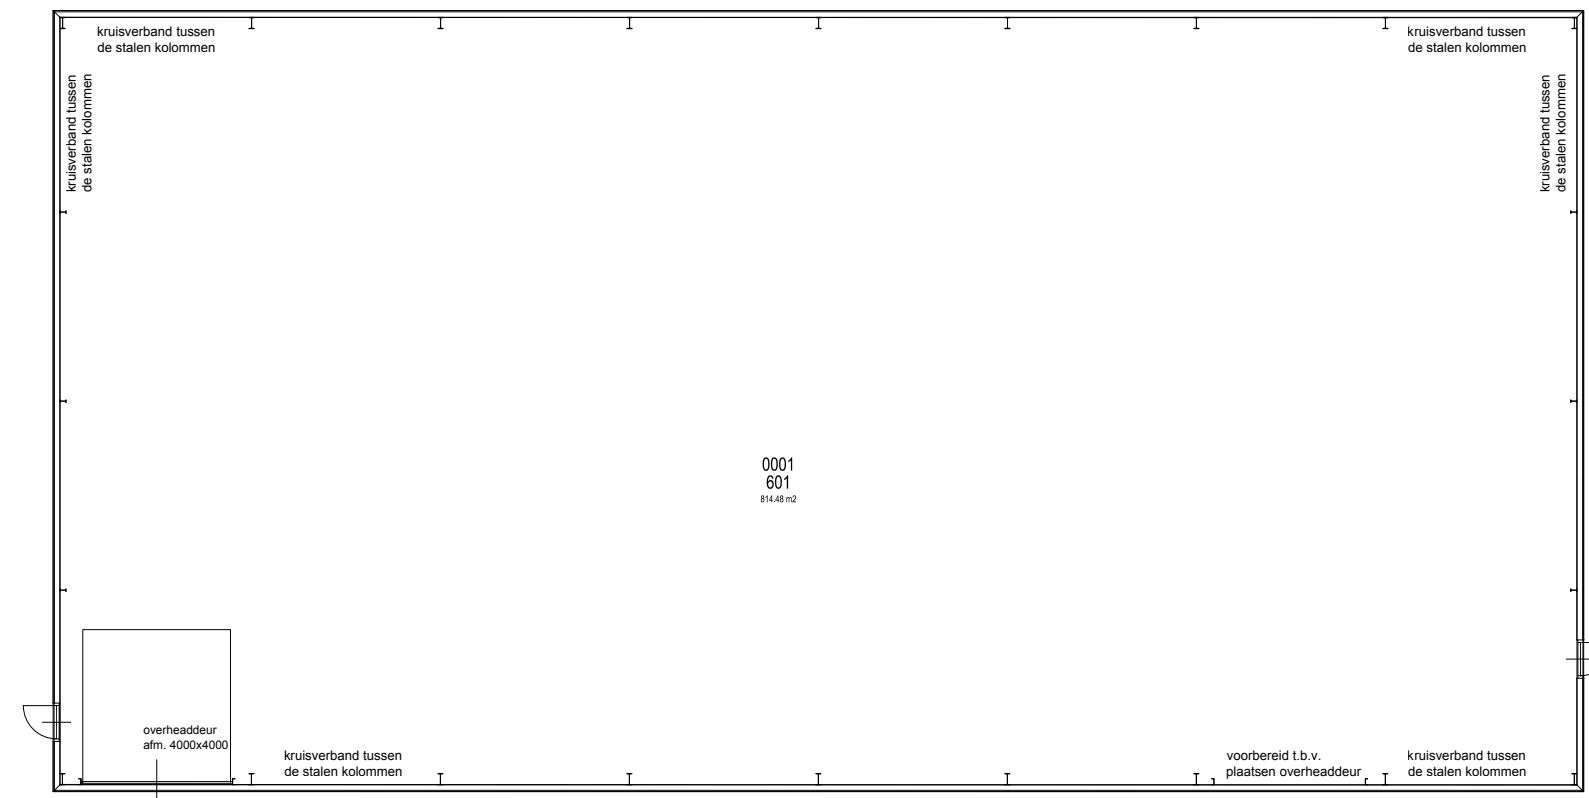


tel. 0317 - 483590, fax. 0317 - 424060

complex: 61-Runderweg 2
gebouw: 6172 - Opslagloods

Discipline: -
Omschrijving: Plattegrond
Verdieping: Begane grond

Facilitair Bedrijf Afdeling Vastgoed en Huisvesting

Akkermaalsbos 12 6708WB / Gebouw 116
Postbus 59, 6700 AB Wageningen

Gecontroleerd ter plaatse:
10 oktober 2012
gewijzigd 1 17 oktober 2012
gewijzigd 2 -
gewijzigd 3 -

schaal	1 : 200
getekend	Uitterdijk/t.o.
datum	24 januari 2012
formaat	A3
projectnr.	6170
status	Definitief
tek.nr.	bladnr.

6172-0-Basisplattegrond