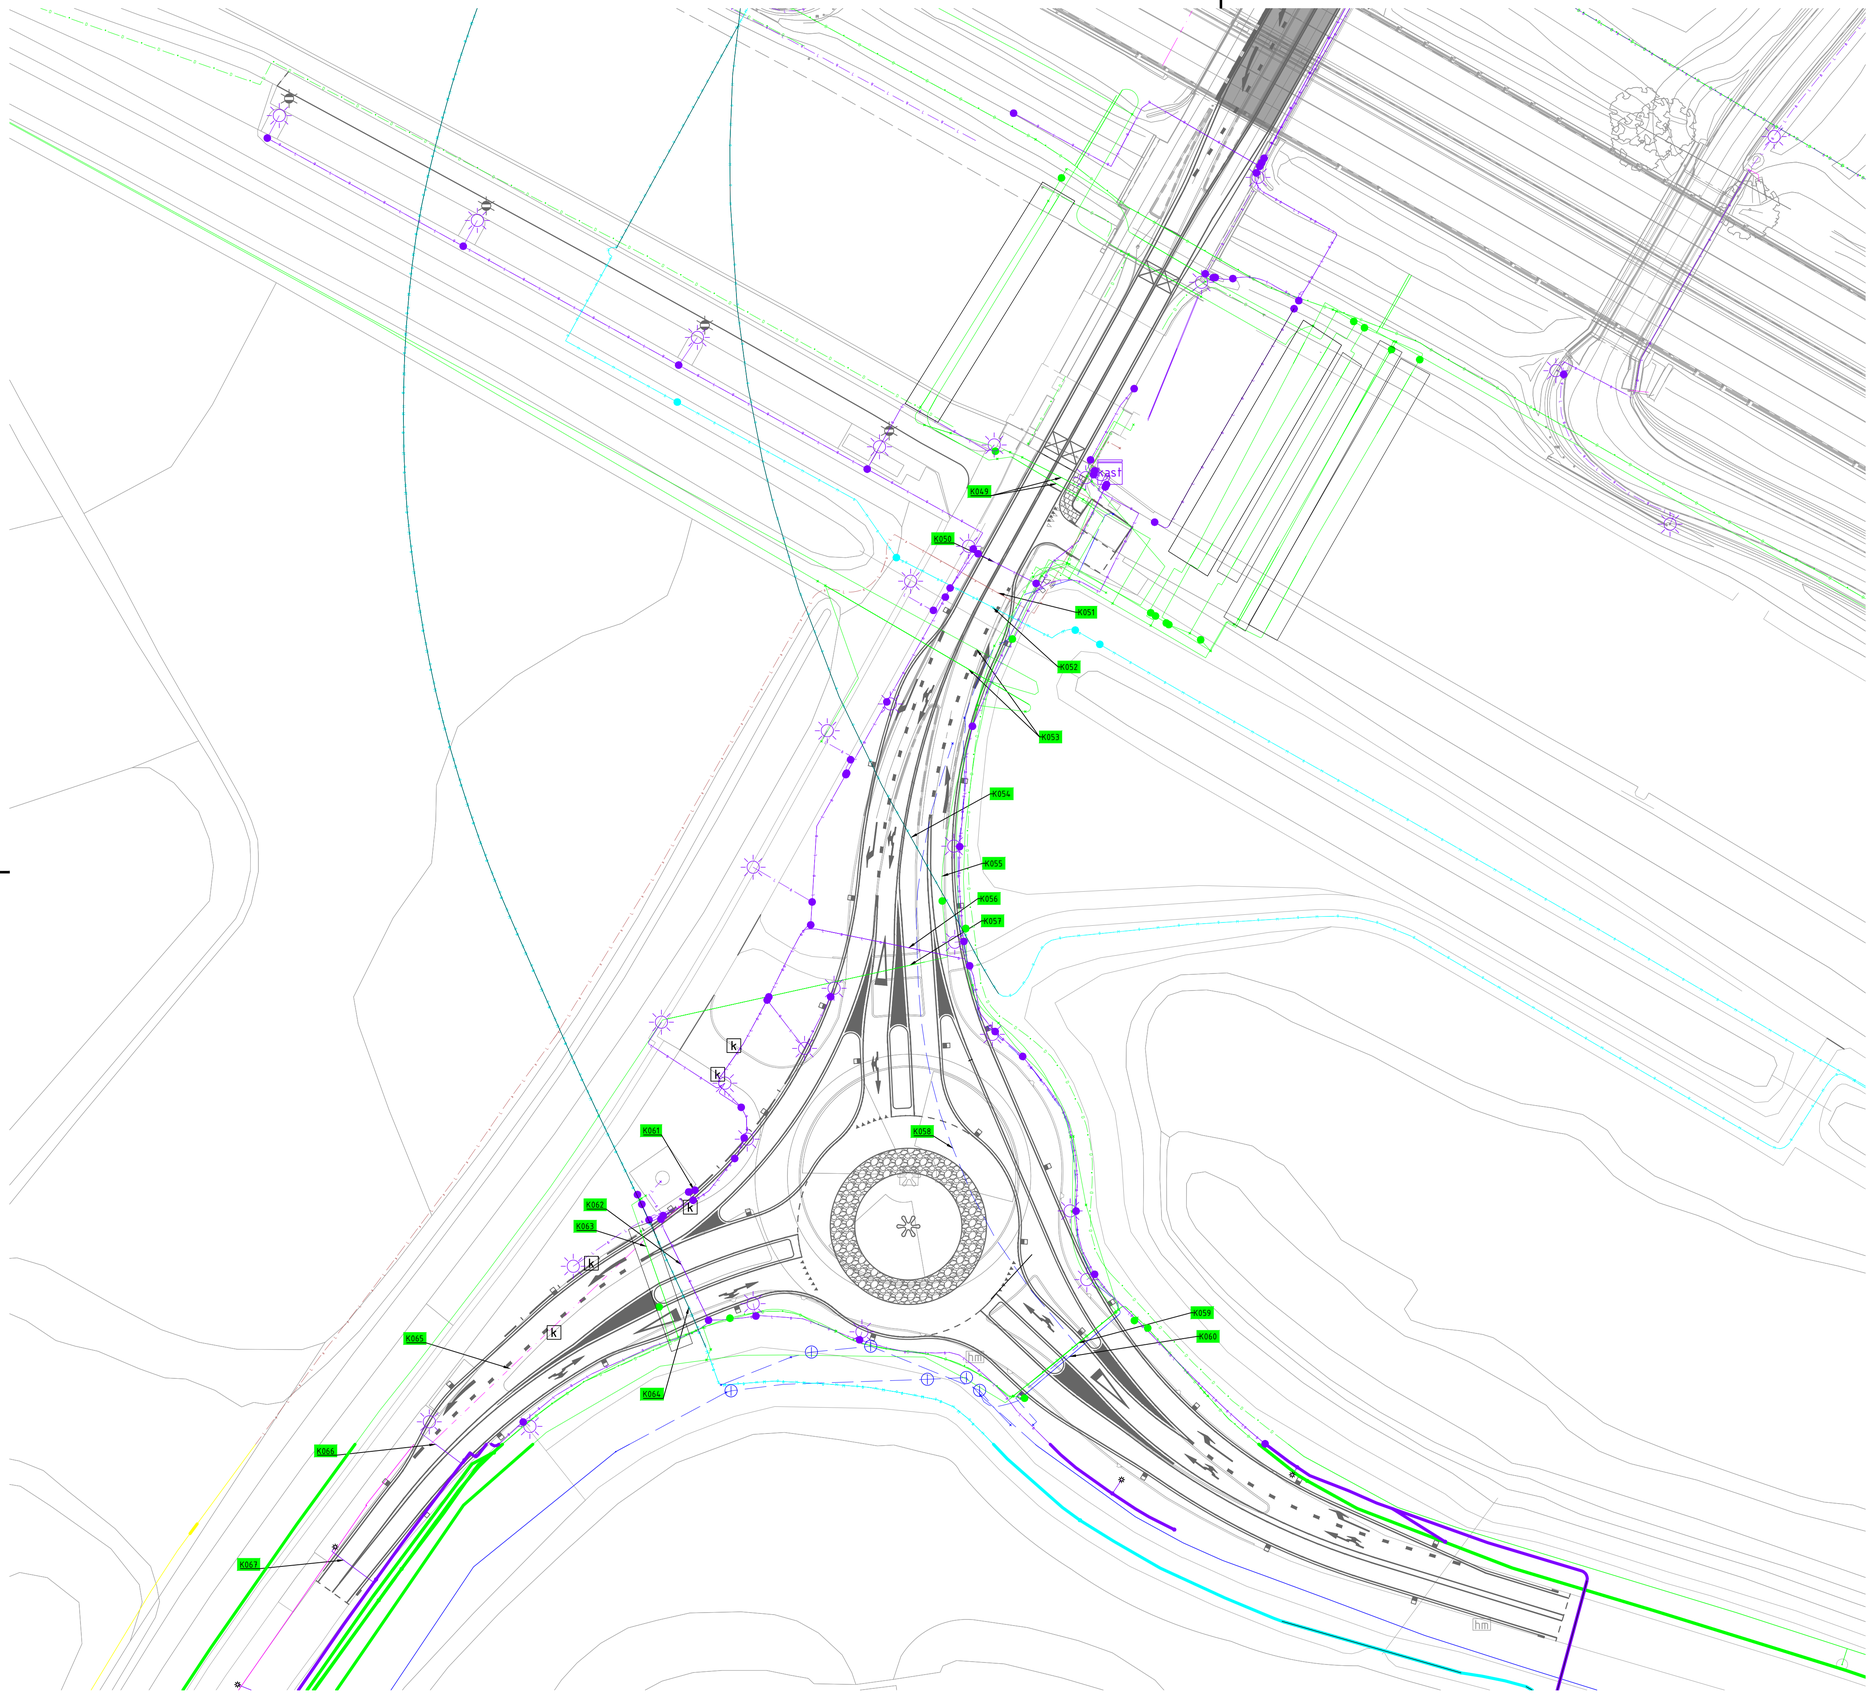

SITUATIE

SCHAAL 1 : 500

Verklaring

- BUISLEIDING GEVAARLIJKE INHOUD _NV NEDERLANDSE GASUNIE OOST
- DATA
- LS_DUCT_ENEXIS NETBEHEER
- LAAGSPANNING
- MS_DUCT_ENEXIS NETBEHEER
- GAS_HD_ENEXIS NETBEHEER
- GAS_LD_ENEXIS NETBEHEER
- DATA_DUCT_ZIGGO
- MS_ENEXIS NETBEHEER
- GAS_LD_DUCT_ENEXIS NETBEHEER
- WATER_WATERBEDRIJF GRONINGEN
- DRUKRIOOL
- VRIJVERVAL RIOOL

Maten in meters, tenzij anders vermeld; materiaalmaten in mm, tenzij anders vermeld
Peilmaten in meters t.o.v. N.A.P., tenzij anders vermeld
Hoeken aangegeven in graden; coördinaten volgens RD-stelsel (RDNew, EPSG:28992)
Gegevens verkregen uit opmeten vanaf tekening zijn niet maatgevend

0 5 10 15 20m
SCHAAL 1:500

Copyright:
- BGT Achtergrondkaart: © Kadaster, beschikbaar gesteld via de CC-BY-4.0 licentie
- TOPNL en TOPraster kaart materiaal: © Kadaster, beschikbaar gesteld via de CC-BY-4.0 licentie
- Kadastrale Kaart: © Kadaster, beschikbaar gesteld via de CC-BY-4.0 licentie
- AHN2/3: © Rijkswaterstaat, beschikbaar gesteld via de CC0 1.0 licentie

Situatie

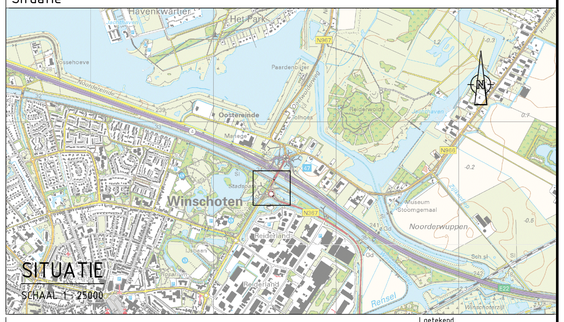

project Blauwe Roos (Rozenbladrotonde)	getekend R.A.F. Vlutters gecontroleerd J. Bos
onderdeel Situatietekening	formaat: A1 schaal: 1:500
tekeningomschrijving Knelpuntentekening K&L	projectnummer: 100556 bestknummer: 2022-09
situering N367	objectnummer: documenttype: tekening
	documentstatus DEFINITIEF
opdrachtgever Provincie Groningen St. Jansstraat 4 9711 JN Groningen 050 - 316 4911	uitgavedatum: 26-04-2024 blad in bladen: 1 in 1
	tekeningnummer: B-100556-602 wijziging: