








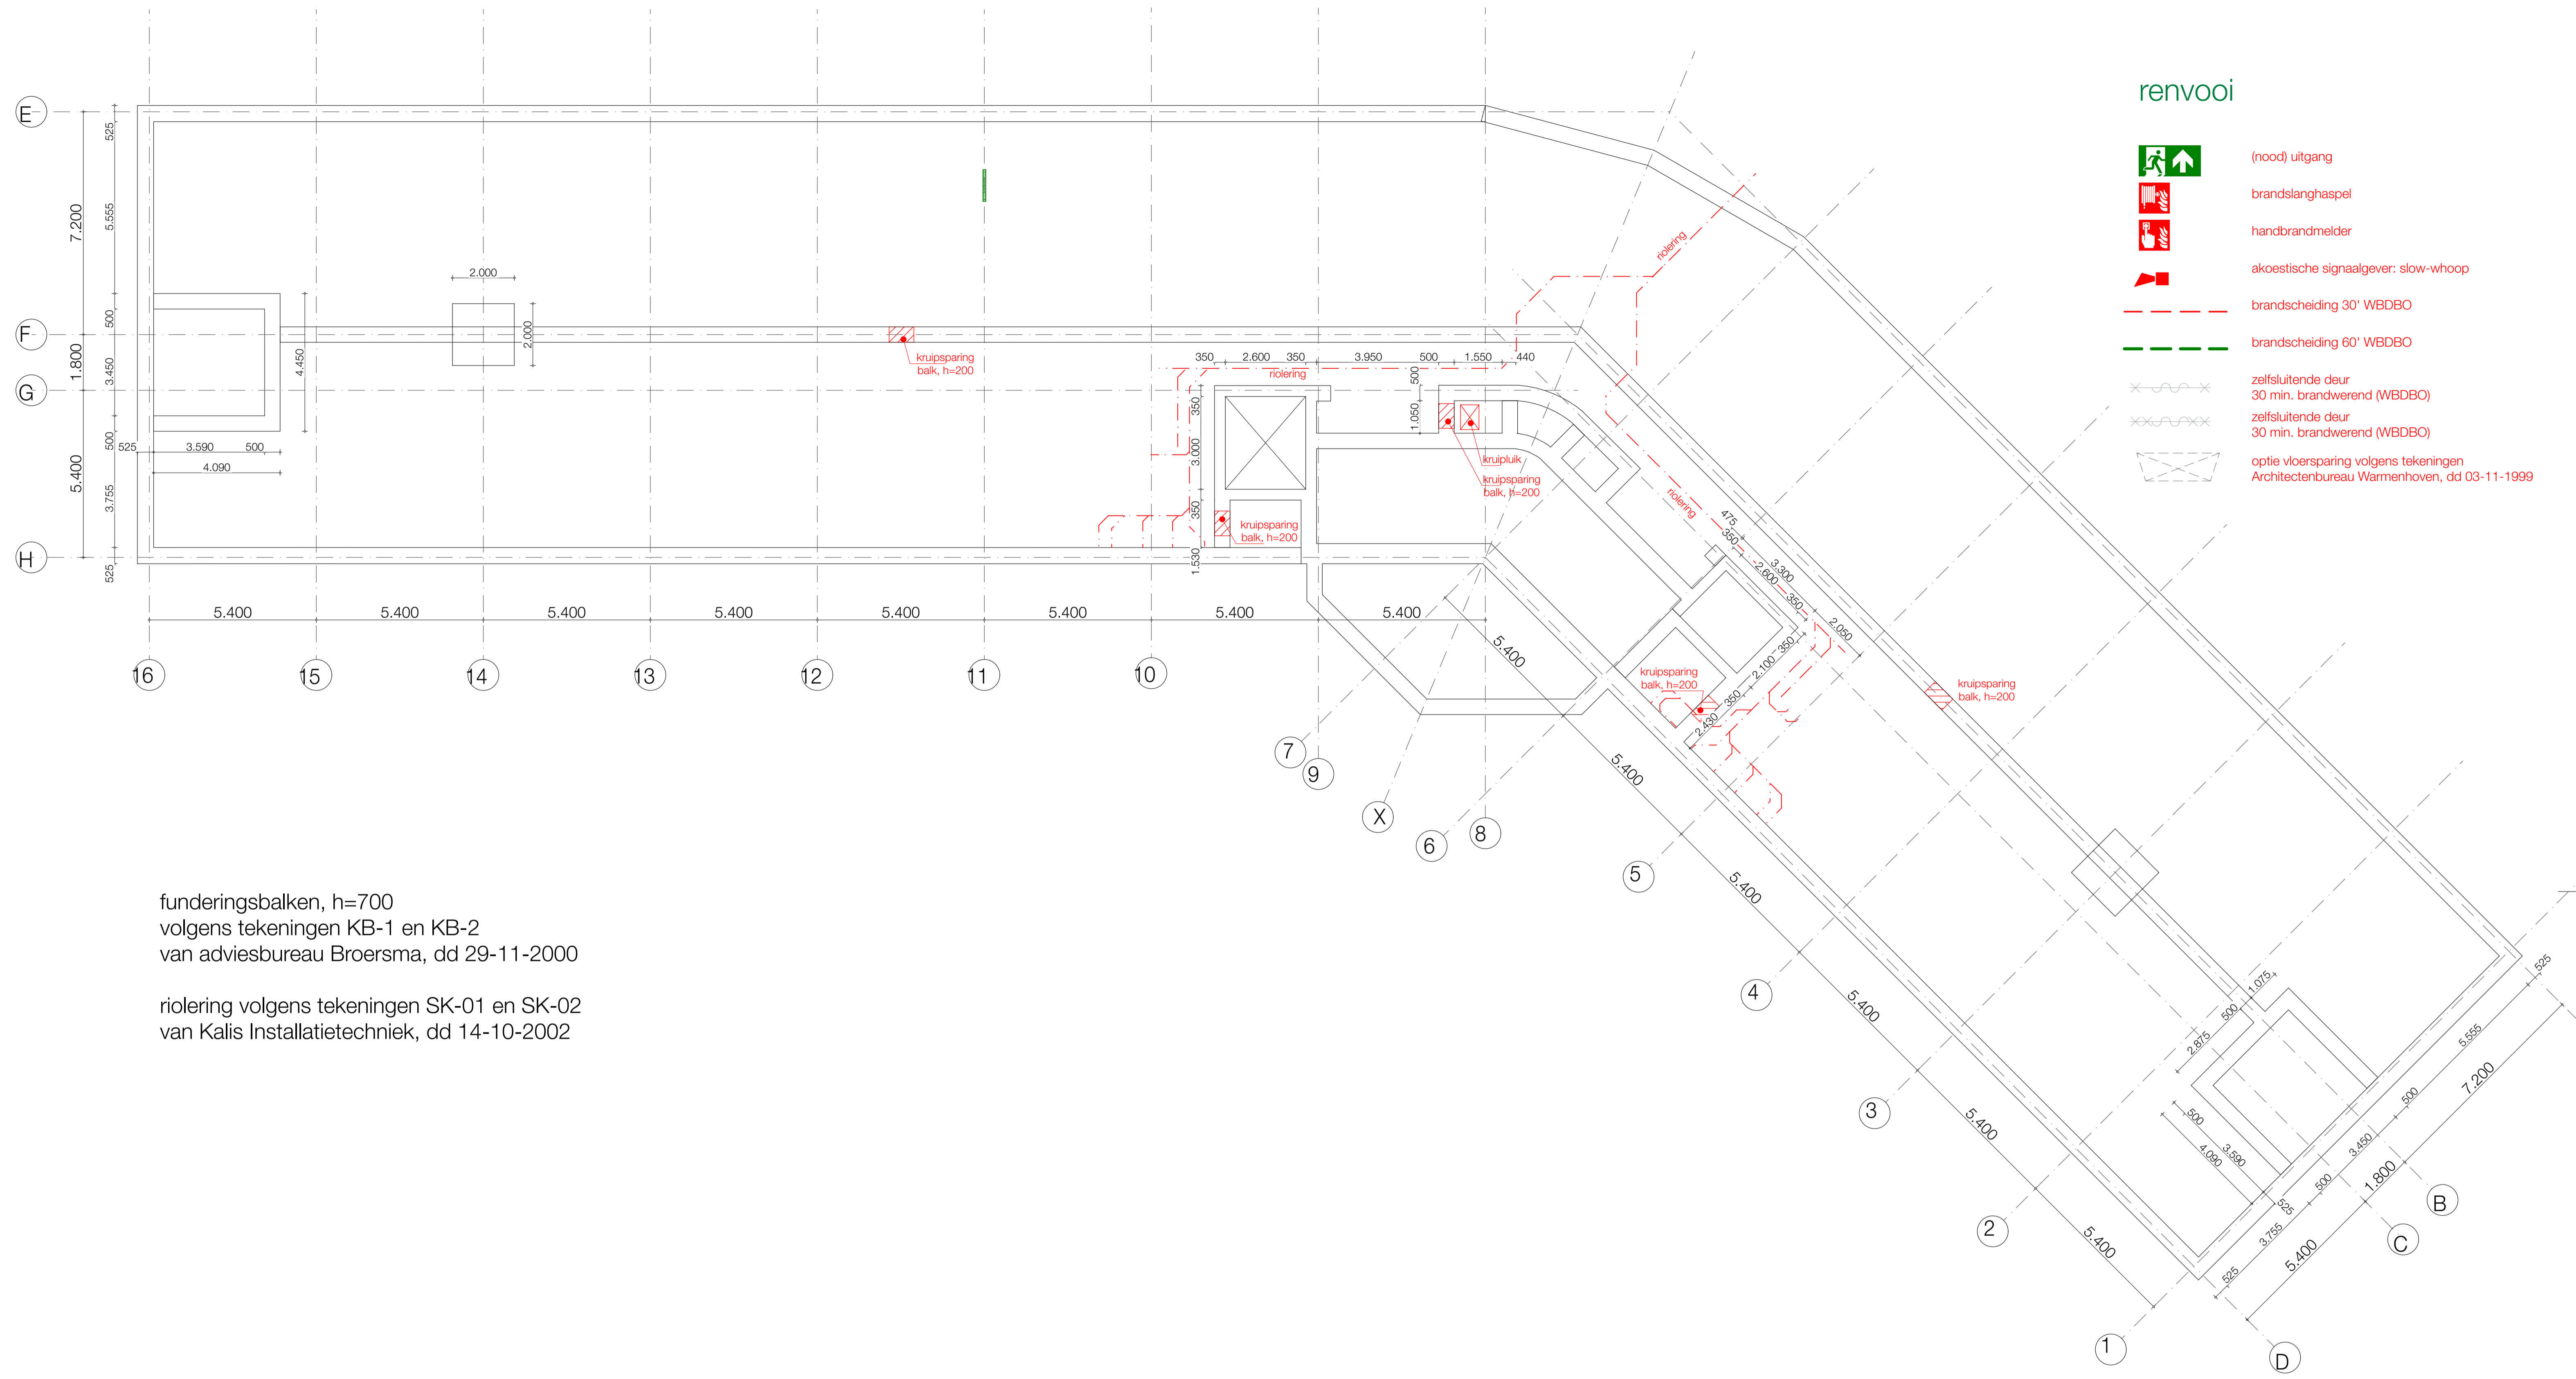


renvooi










-  (nood) uitgang
-  brandslanghaspel
-  handbrandmelder
-  akoestische signaalgever: slow-whoop
-  brandscheiding 30' WBDBO
-  brandscheiding 60' WBDBO
-  zelfsluitende deur  
30 min. brandwerend (WBDBO)
-  zelfsluitende deur  
30 min. brandwerend (WBDBO)
-  optie vloersparing volgens tekeningen  
Architectenbureau Warmenhoven, dd 03-11-1999




funderingsbalken, h=700  
volgens tekeningen KB-1 en KB-2  
van adviesbureau Broersma, dd 29-11-2000

riolering volgens tekeningen SK-01 en SK-02  
van Kalis Installatietechniek, dd 14-10-2002

maten in het werk controleren		voorlopig	
opdrachtgever:	Gemeente Leiden	gmr.:	
project:	Verkenning opvanglocatie Archimedesweg 29 Leiden	gmr.:	19-07-2024
onderdeel:	Schetsontwerp Fundering + riolering	datum:	18-07-2024
		tek.form.:	A1
		schaal:	1:100
		werk.nr.:	tek.nr.:
			2024604

-  (nood) uitgang
  -  brandslanghaspel
  -  handbrandmelder
  -  akoestische signaalgever: slow-whoop
  -  brandscheiding 30' WBDBO
  -  brandscheiding 60' WBDBO
  -  zelfsluitende deur 30 min. brandwerend (WBDBO)
  -  zelfsluitende deur 30 min. brandwerend (WBDBO)
  -  optie vloersparing volgens tekeningen
- Architectenbureau Warmenhoven, dd 03-11-1999

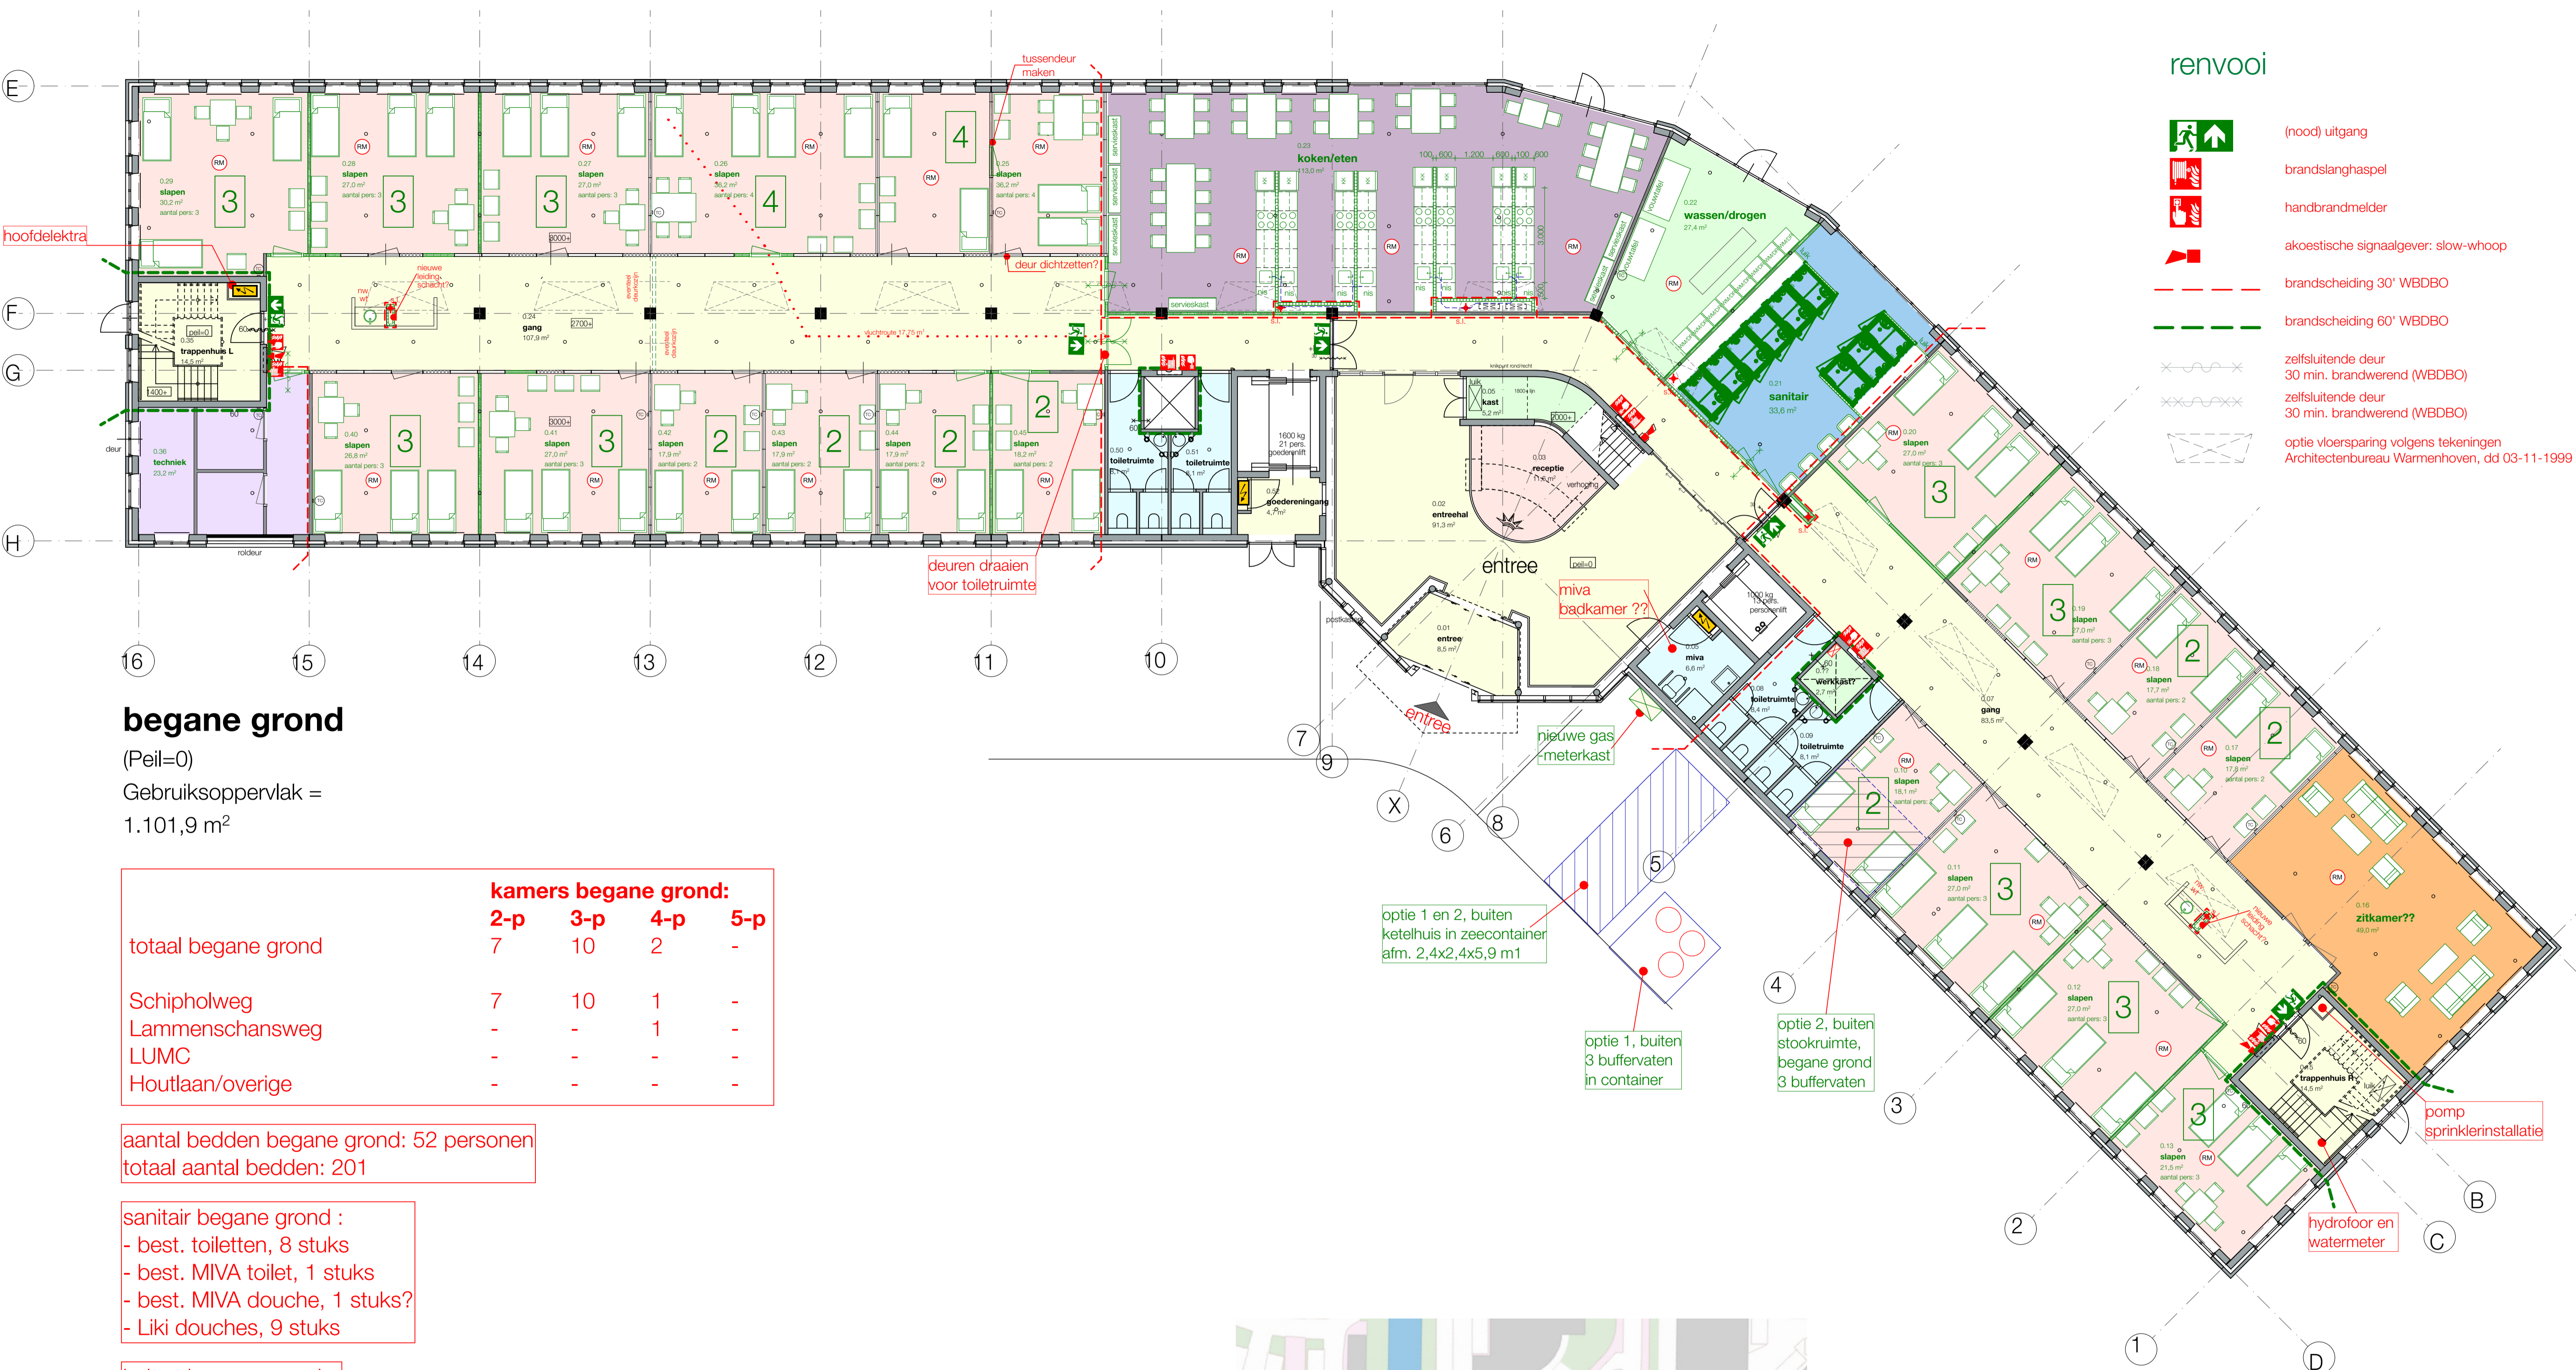

### begane grond

(Peil=0)  
Gebruiksoppervlak =  
1.101,9 m<sup>2</sup>

	kamers begane grond:			
	2-p	3-p	4-p	5-p
totaal begane grond	7	10	2	-
Schipholweg	7	10	1	-
Lammenschansweg	-	-	1	-
LUMC	-	-	-	-
Houtlaan/overige	-	-	-	-

aantal bedden begane grond: 52 personen  
totaal aantal bedden: 201

sanitair begane grond :  
- best. toiletten, 8 stuks  
- best. MIVA toilet, 1 stuks  
- best. MIVA douche, 1 stuks?  
- Liki douches, 9 stuks









koken begane grond :  
8 kooktoestellen


- aandachtspunten :
- ventilatie
  - water
  - riolering
  - stadsverwarming
  - brandcompartimentering
  - sprinkler



Situatie 1:1000  
kadastrale gemeente: Leiden  
sectie: X  
perceel: 4253

maten in het werk controleren		voorlopig	
opdrachtgever:	Gemeente Leiden	gwn:	14-07-2024
		gwn:	19-07-2024
		gwn:	12-07-2024
project:	Verkenning opvanglocatie Archimedesweg 29 Leiden	datum:	19-02-2024
		tek.form:	A1
onderdeel:	Schetsontwerp Begane grond en situatie	schaal:	1:100, 1:1000
		werknr.:	tek.nr.:

-  (nood) uitgang
-  brandslanghaspel
-  handbrandmelder
-  akoestische signaalgever: slow-whoop
-  brandscheiding 30' WBDBO
-  brandscheiding 60' WBDBO
-  zelfsluitende deur  
30 min. brandwerend (WBDBO)
-  zelfsluitende deur  
30 min. brandwerend (WBDBO)
-  optie vloersparing volgens tekeningen  
Architectenbureau Warmenhoven, dd 03-11-1999

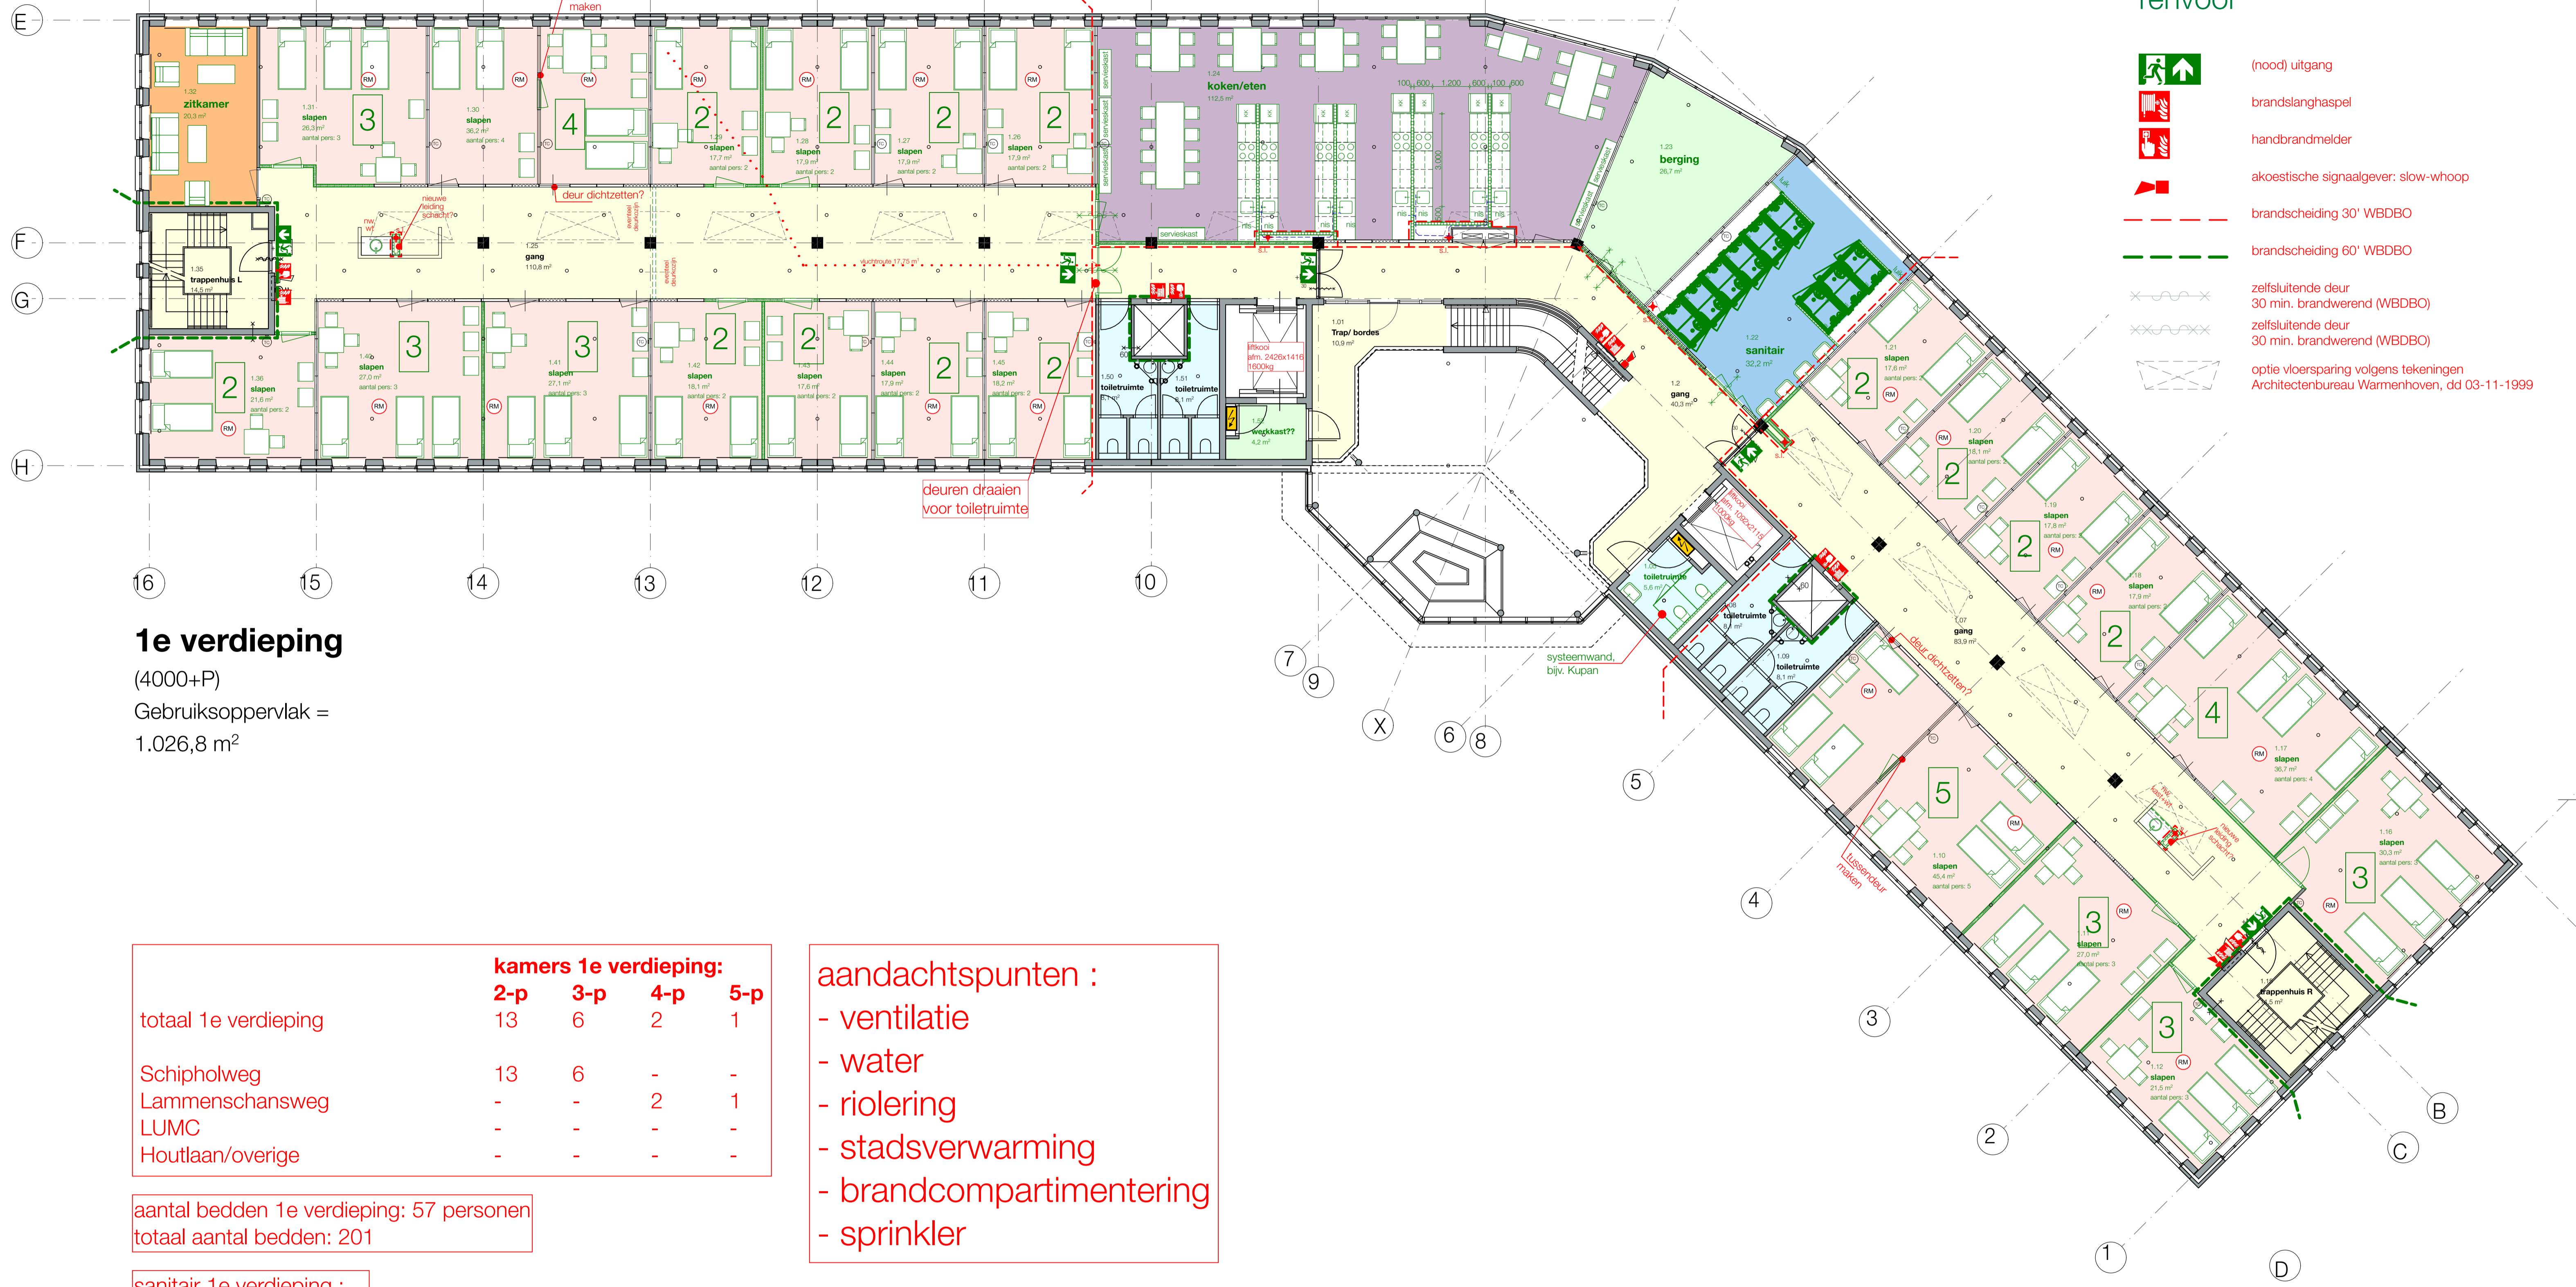

### 1e verdieping

(4000+P)  
Gebruiksoppervlak =  
1.026,8 m<sup>2</sup>

	kamers 1e verdieping:			
	2-p	3-p	4-p	5-p
totaal 1e verdieping	13	6	2	1
Schipholweg	13	6	-	-
Lammenschansweg	-	-	2	1
LUMC	-	-	-	-
Houtlaan/overige	-	-	-	-










aantal bedden 1e verdieping: 57 personen  
totaal aantal bedden: 201


sanitair 1e verdieping :  
- best. toiletten, 10 stuks  
- Liki douches, 9 stuks

koken 1e verdieping :  
8 kooktoestellen

- aandachtspunten :
- ventilatie
  - water
  - riolering
  - stadsverwarming
  - brandcompartimentering
  - sprinkler

maten in het werk controleren		voorlopig	
opdrachtgever :	Gemeente Leiden	gsw. :	14-07-2024
		gsw. :	19-07-2024
		gsw. :	12-07-2024
project :	Verkenning opvanglocatie Archimedesweg 29 Leiden	datum :	19-02-2024
		tek.form. :	A1
onderdeel :	Schetsontwerp 1e verdieping	schaal :	1:100
		werk. nr. :	tek. nr. :

-  (nood) uitgang
  -  brandslanghaspel
  -  handbrandmelder
  -  akoestische signaalgever: slow-whoop
  -  brandscheiding 30' WBDBO
  -  brandscheiding 60' WBDBO
  -  zelfsluitende deur 30 min. brandwerend (WBDBO)
  -  zelfsluitende deur 30 min. brandwerend (WBDBO)
  -  optie vloersparing volgens tekeningen
- Architectenbureau Warmenhoven, dd 03-11-1999

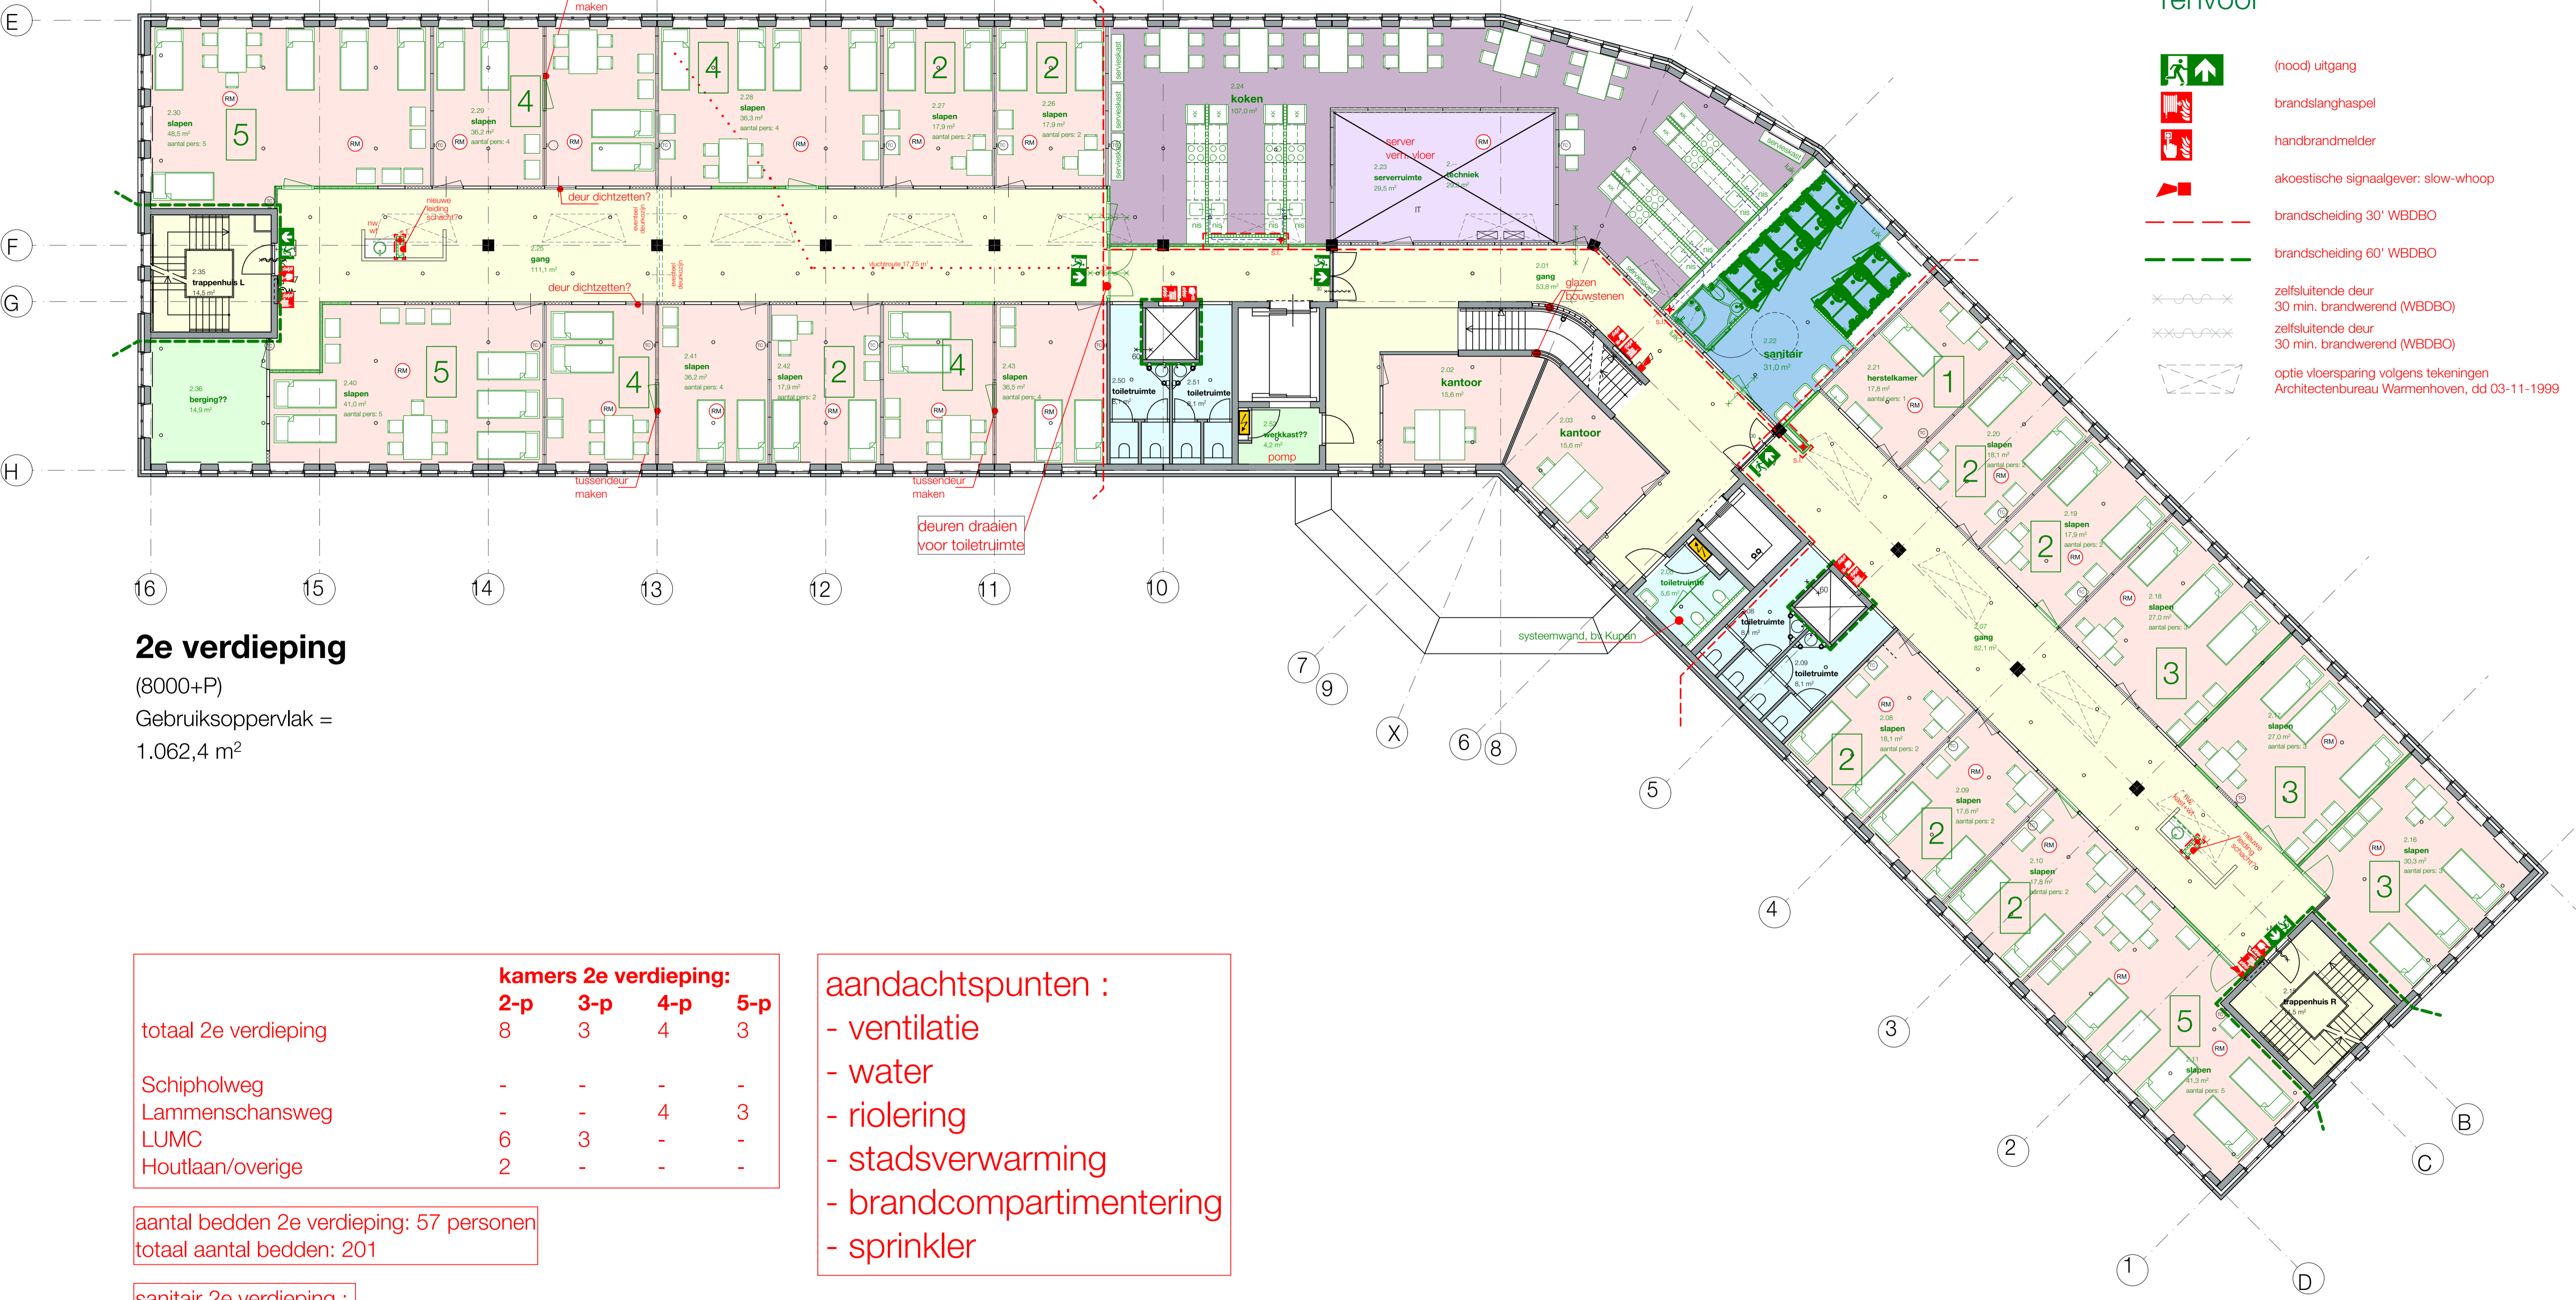

## 2e verdieping

(8000+P)

Gebruiksoppervlak =  
1.062,4 m<sup>2</sup>

	kamers 2e verdieping:			
	2-p	3-p	4-p	5-p
totaal 2e verdieping	8	3	4	3
Schipholweg	-	-	-	-
Lammenschansweg	-	-	4	3
LUMC	6	3	-	-
Houtlaan/overige	2	-	-	-










aantal bedden 2e verdieping: 57 personen  
 totaal aantal bedden: 201


sanitair 2e verdieping :  
 - toiletten, 10 stuks  
 - Alega douche, 1 stuk  
 - Liki douches, 8 stuks

koken 2e verdieping :  
 8 kooktoestellen

- aandachtspunten :
- ventilatie
  - water
  - riolering
  - stadsverwarming
  - brandcompartimentering
  - sprinkler

maten in het werk controleren		voorlopig	
opdrachtgever :	Gemeente Leiden	gms. :	14-07-2024
		gms. :	19-07-2024
		gms. :	12-07-2024
project :	Verkenning opvanglocatie Archimedesweg 29 Leiden	datum :	19-02-2024
		tek.form. :	A1
onderdeel :	Schetsontwerp 2e verdieping	schaal :	1:100
		werk. nr. :	tek. nr. :

-  (nood) uitgang
-  brandslanghaspel
-  handbrandmelder
-  akoestische signaalgever: slow-whoop
-  brandscheiding 30' WBDBO
-  brandscheiding 60' WBDBO
-  zelfsluitende deur  
30 min. brandwerend (WBDBO)
-  zelfsluitende deur  
30 min. brandwerend (WBDBO)
-  optie vloersparing volgens tekeningen  
Architectenbureau Warmenhoven, dd 03-11-1999

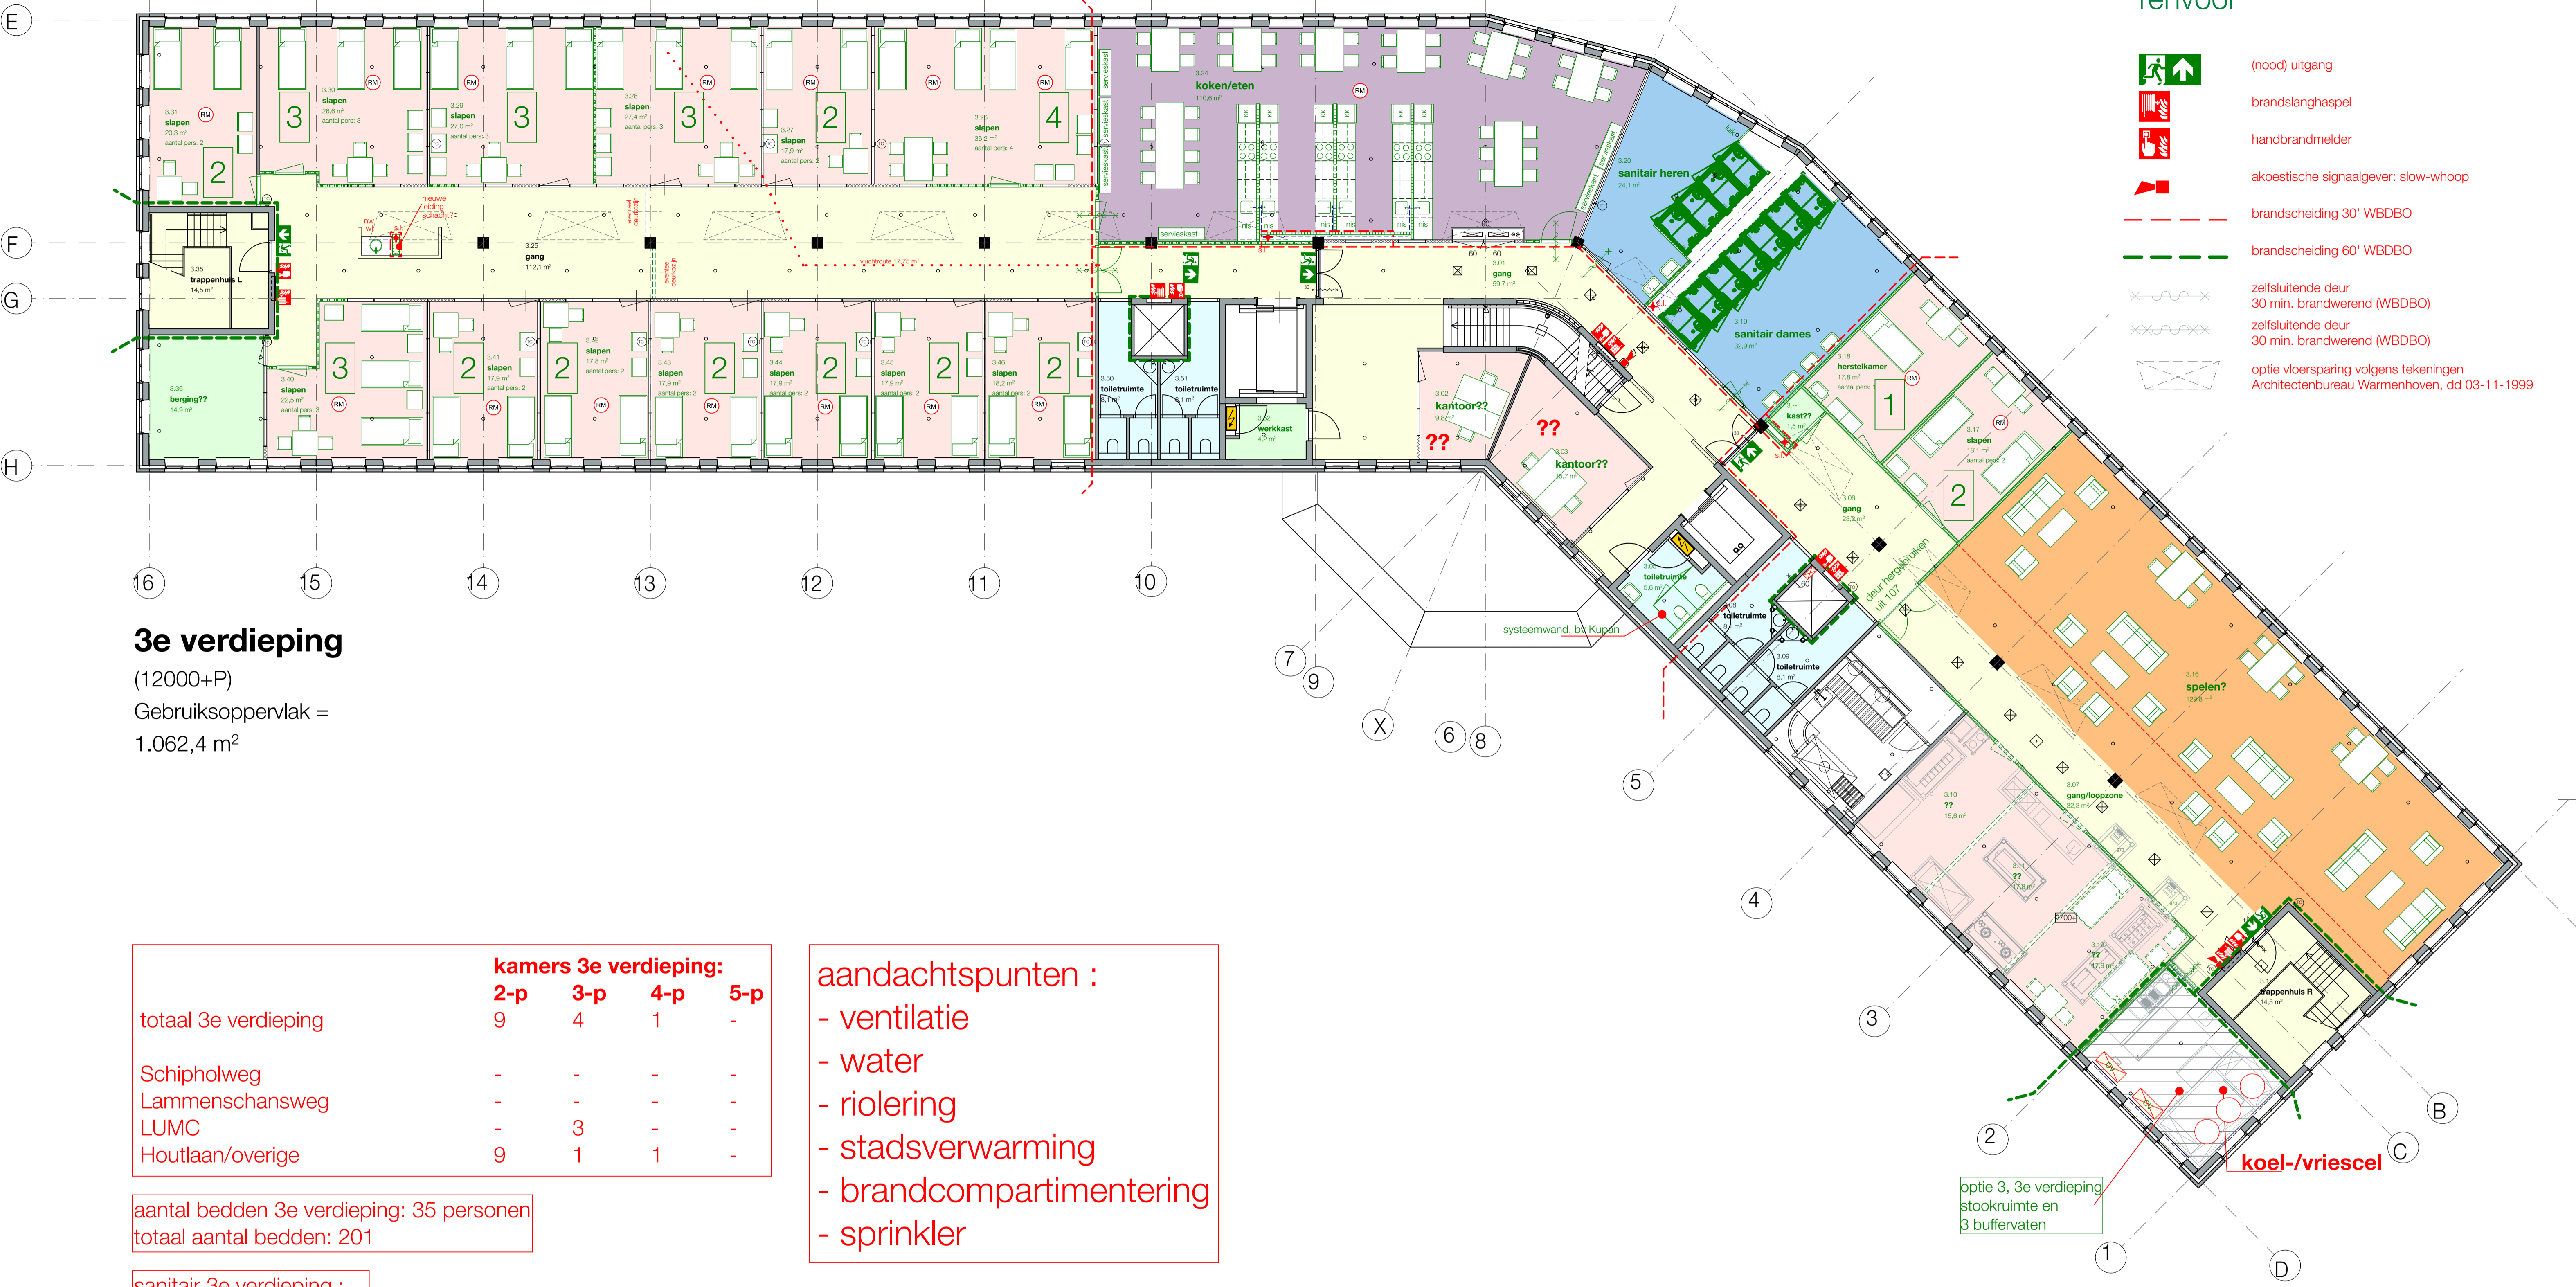

**3e verdieping**  
 (12000+P)  
 Gebruiksoppervlak =  
 1.062,4 m<sup>2</sup>

	kamers 3e verdieping:			
	2-p	3-p	4-p	5-p
totaal 3e verdieping	9	4	1	-
Schipholweg	-	-	-	-
Lammenschansweg	-	-	-	-
LUMC	-	3	-	-
Houtlaan/overige	9	1	1	-

aantal bedden 3e verdieping: 35 personen  
 totaal aantal bedden: 201

sanitair 3e verdieping :  
 - best. toiletten, 10 stuks  
 - Liki douches, 11 stuks

koken 3e verdieping :  
 6 kooktoestellen

- aandachtspunten :
- ventilatie
  - water
  - riolering
  - stadsverwarming
  - brandcompartimentering
  - sprinkler

optie 3, 3e verdieping  
 stookruimte en  
 3 buffervaten

koel-/vriescel

maten in het werk controleren		voorlopig	
opdrachtgever :	Gemeente Leiden	gms. :	14-07-2024
		gms. :	19-07-2024
		gms. :	12-07-2024
project :	Verkenning opvanglocatie Archimedesweg 29 Leiden	datum :	19-02-2024
		tek.form. :	A1
onderdeel :	Schetsontwerp 3e verdieping	schaal :	1:100
		werk.nr. :	tek.nr. :