


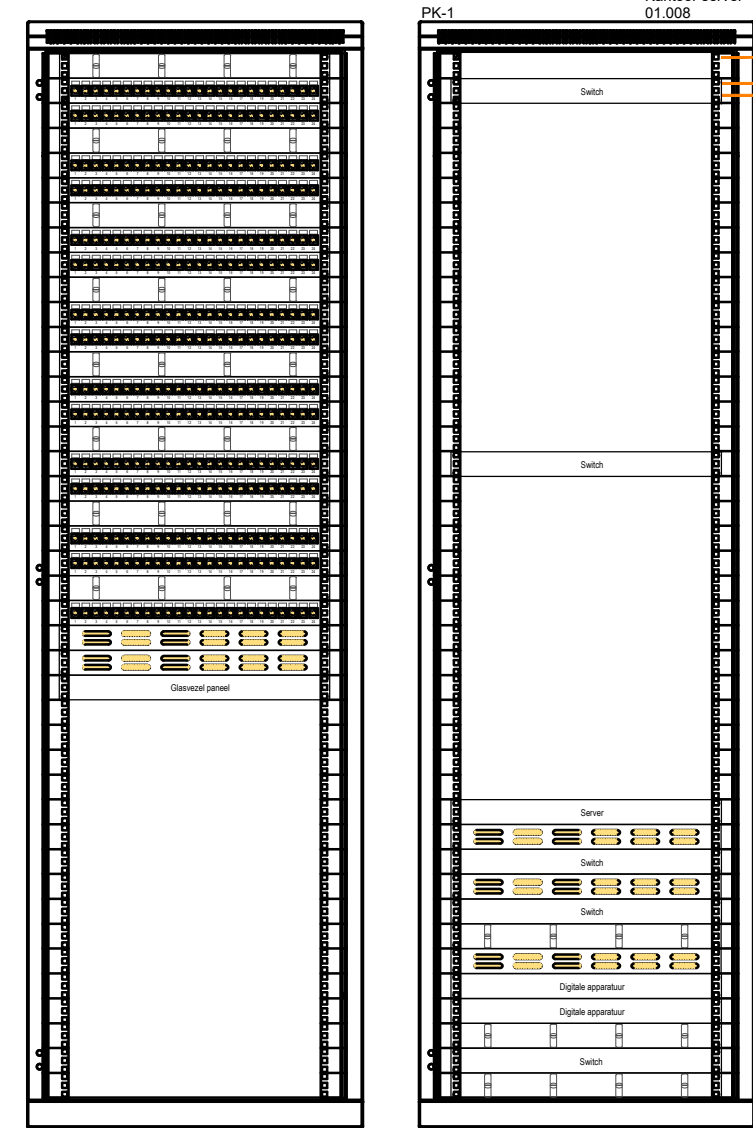
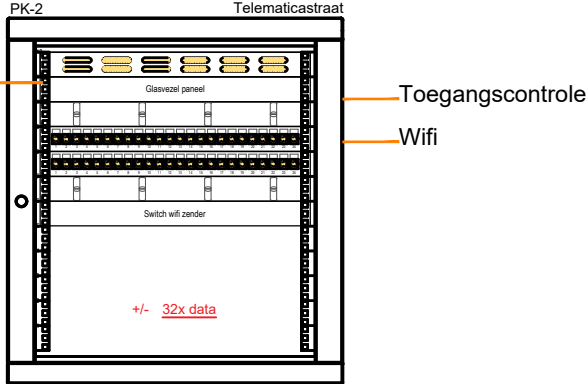
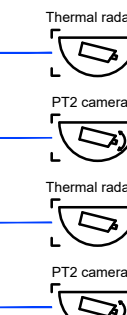
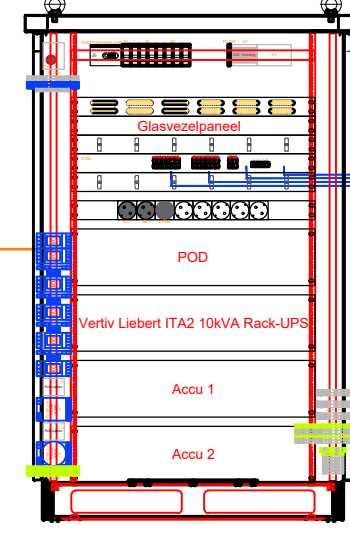
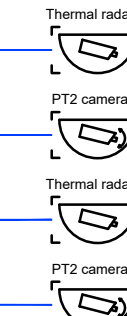
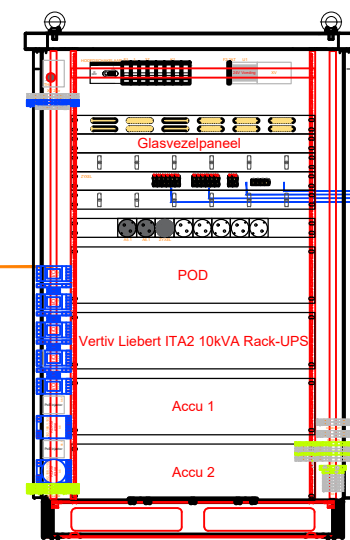
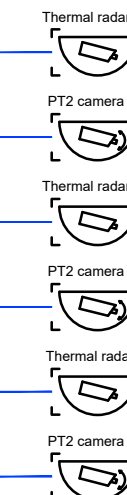
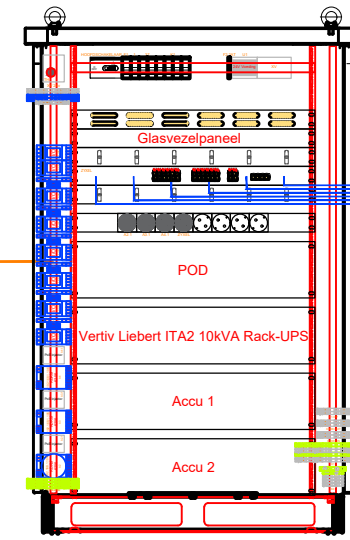


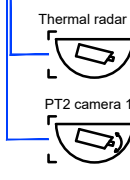

Provincie

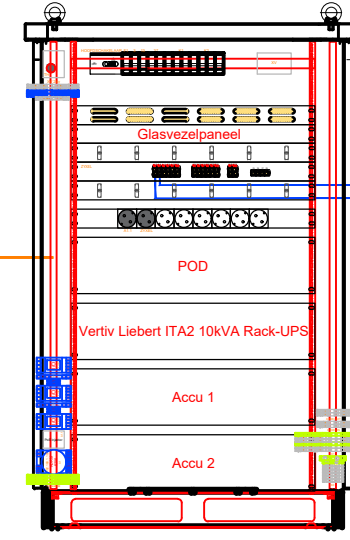

Bestaand Nieuw

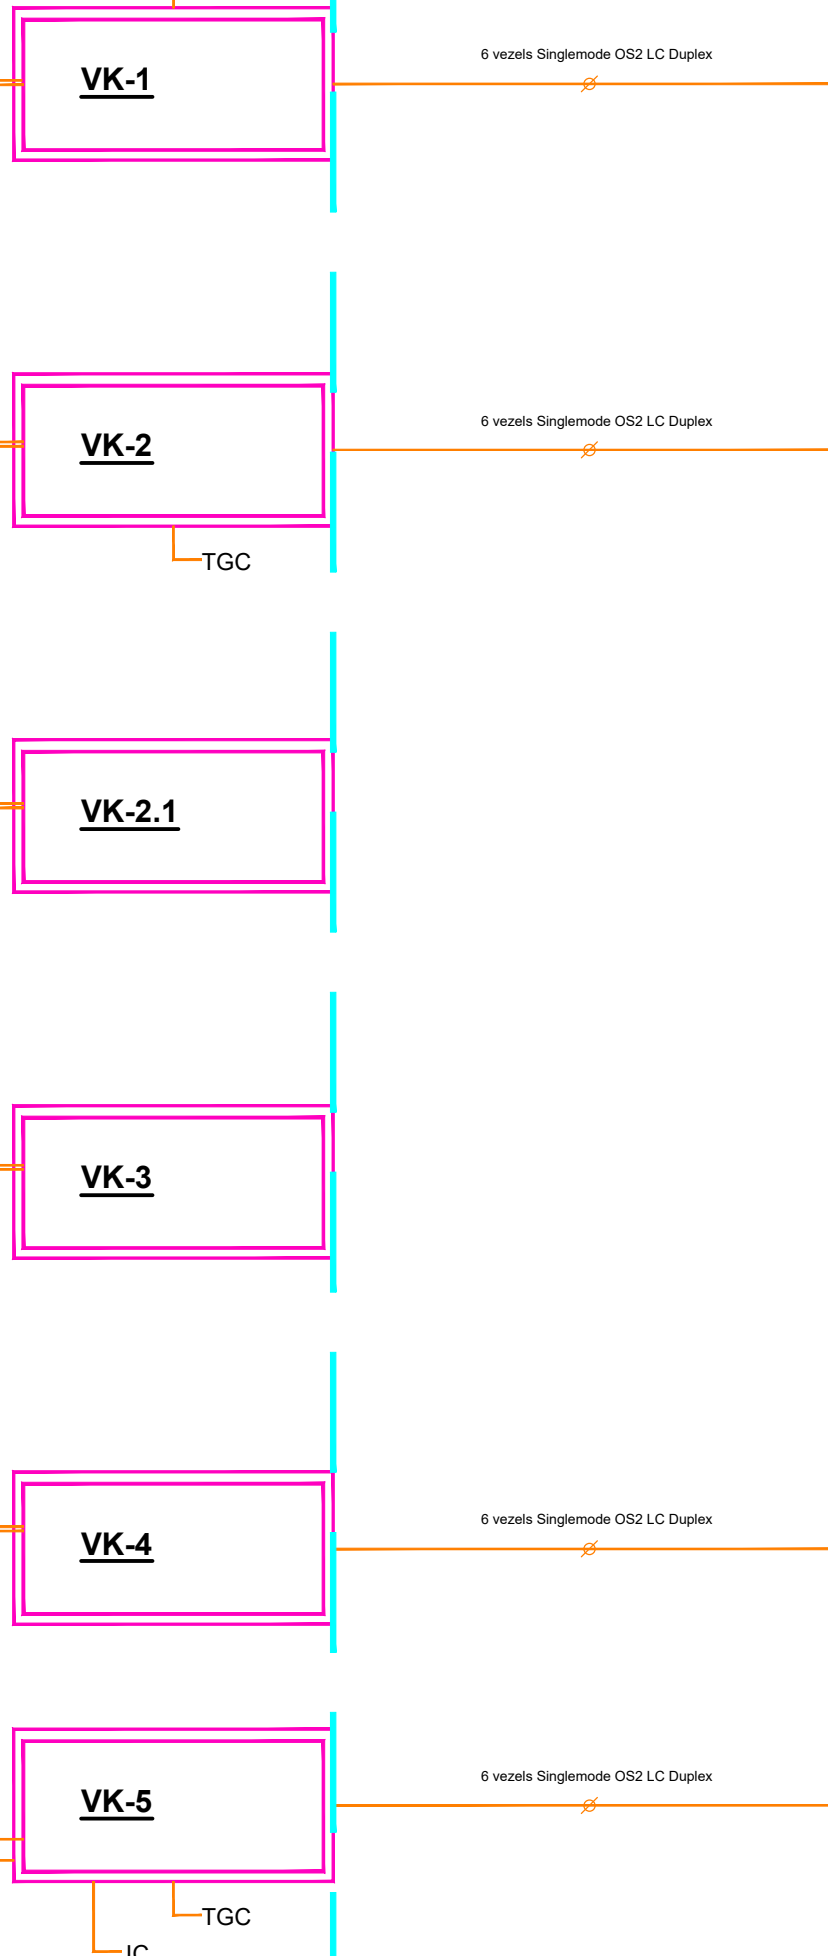

Projectnaam: Busstalling Westraven te Utrecht			
Status: Revisie	Tekeningnr: R-2111681E-650	Projectnr: 2111681E	
Omschrijving: Blokschema glasvezel Buitenterrein			a dd. 22-07-2022 b dd. 20-12-2022 c dd. d dd.
 Hoppenbrouwers Kruisendijkstraat 201 5071 ND Lierhout www.hoppenbrouwerstechniek.nl			e dd. f dd. g dd. h dd.
Getekend: HVDW Datum: 04-02-2022 Bouwkundige onderlegger:		Schaal: n.v.l. Formaat: A1	