


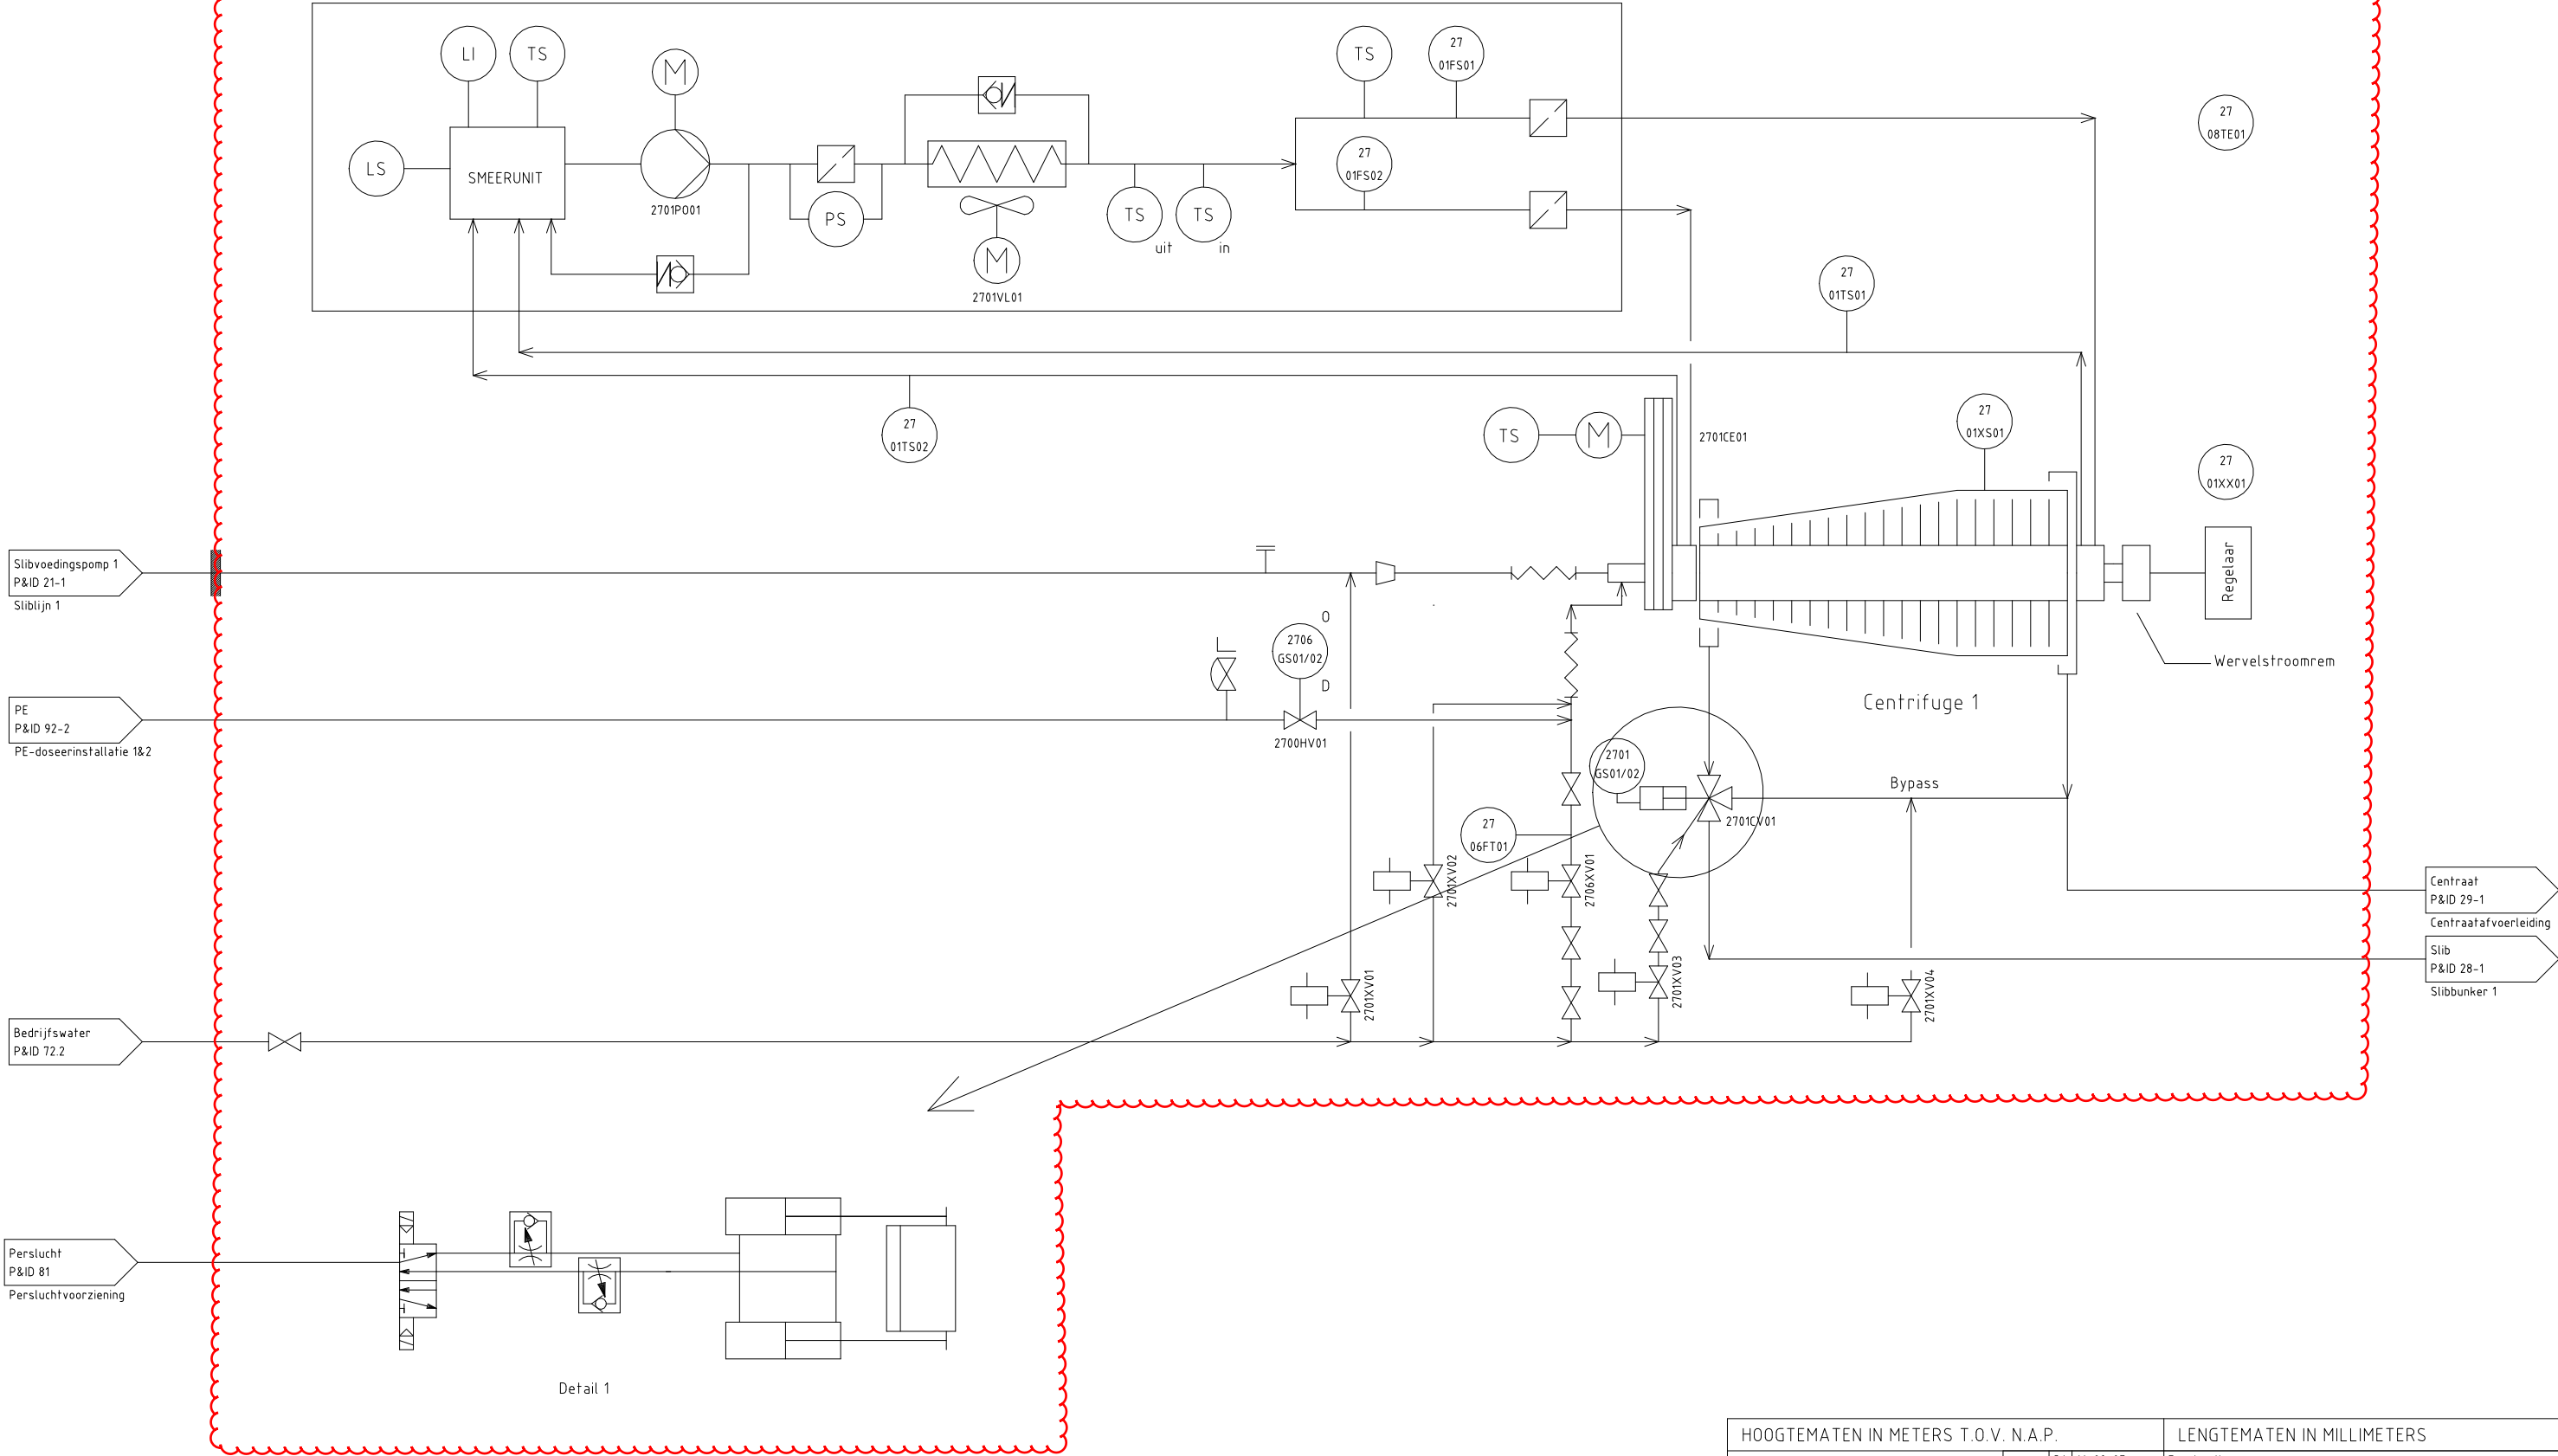

HOOGTEMATEN IN METERS T.O.V. N.A.P.			LENGTEMATEN IN MILLIMETERS	
Schaal: N.V.T.		WIJZIGINGEN	D1 16-02-07	Eerste uitgave
Get.: RvE	16-02-07		E1 09-12-09	Aanpassing tgv verwijderen slibgistingsproces
			F1 18-03-22	As-build
Gec.:				
Gez.:				
Werk: SVI Mierlo				
Onderdeel: PID Centrifuge 1				
Waterschap De Dommel  Afdeling Bouwzaken Boscheweg 56 Postbus 10.001, 5280 DA Boxtel			Formaat:	Tek.Nr.:
			A3	70405.13.27-1